


SCALA QUOTE 1:100
SCALA DISTANZE 1:1000

NUMERO SEZIONI	Quote in	Ciclo - 0	Ciclo - 1	Ciclo - 2	Ciclo - 3	Ciclo - 4	Ciclo - 5	Ciclo - 6	Ciclo - 7	Ciclo - 8	Ciclo - 9	Ciclo - 10	Ciclo - 11	Ciclo - 12	Ciclo - 13	Ciclo - 14	Ciclo - 15	Ciclo - 16	Ciclo - 17	Ciclo - 18	Ciclo - 19	
QUOTE PROGETTO	-216.737	-216.842	-216.894	-216.731	-216.344	-215.732	-214.893	-214.483	-213.733	-213.007	-212.600	-212.600	-212.776	-213.388	-214.138	-214.888	-215.638	-216.388	-217.101	-217.485	-217.729	
QUOTE TERRENO	-216.737	-216.488	-216.672	-216.769	-216.924	-216.121	-215.899	-215.604	-215.876	-215.517	-215.689	-215.696	-215.681	-215.613	-215.621	-215.827	-216.231	-216.504	-217.301	-217.498	-217.729	
DIFFERENZA DI QUOTA	0.000	-0.354	-0.222	-0.038	-0.420	-0.389	-0.916	-1.121	-2.143	-2.510	-3.089	-3.088	-2.905	-2.225	-1.483	-0.939	-0.593	-0.116	-0.200	-0.013	0.000	
ETTOMETRICHE	0.000	15.00	30.00	45.00	60.00	75.00	90.00	100.00	115.00	130.00	149.89	166.60	179.89	194.89	209.89	224.89	239.89	254.89	269.66	284.74	298.02	
DISTANZE PARZIALI		15.00	15.00	15.00	15.00	15.00	10.00	15.00	15.00	19.89	3.20	11.50	13.30	15.00	15.00	15.00	15.00	15.00	14.77	15.07	13.28	
DISTANZE PROGRESSIVE	0.00	15.00	30.00	45.00	60.00	75.00	90.00	100.00	115.00	130.00	149.89	166.60	179.89	194.89	209.89	224.89	239.89	254.89	269.66	284.74	298.02	
ANDAMENTO PLANIMETRICO	L=2.780 R=50.000	L=0.830 R=50.000	L=22.756 R=150.000	Sv=15.355 R=150.000	L=30.208 R=30.000	Sv=24.310 R=30.000	L=22.477 R=15.000	Sv=14.746 R=15.000	L=27.863 R=15.000	Sv=13.583 R=15.000	L=18.835 R=30.000	L=28.480 R=30.000	Sv=9.112 R=30.000	L=19.771 R=30.000	L=1.150 R=30.000							
ANDAMENTO CIGLI	SX DX	1.00% -1.00%																				

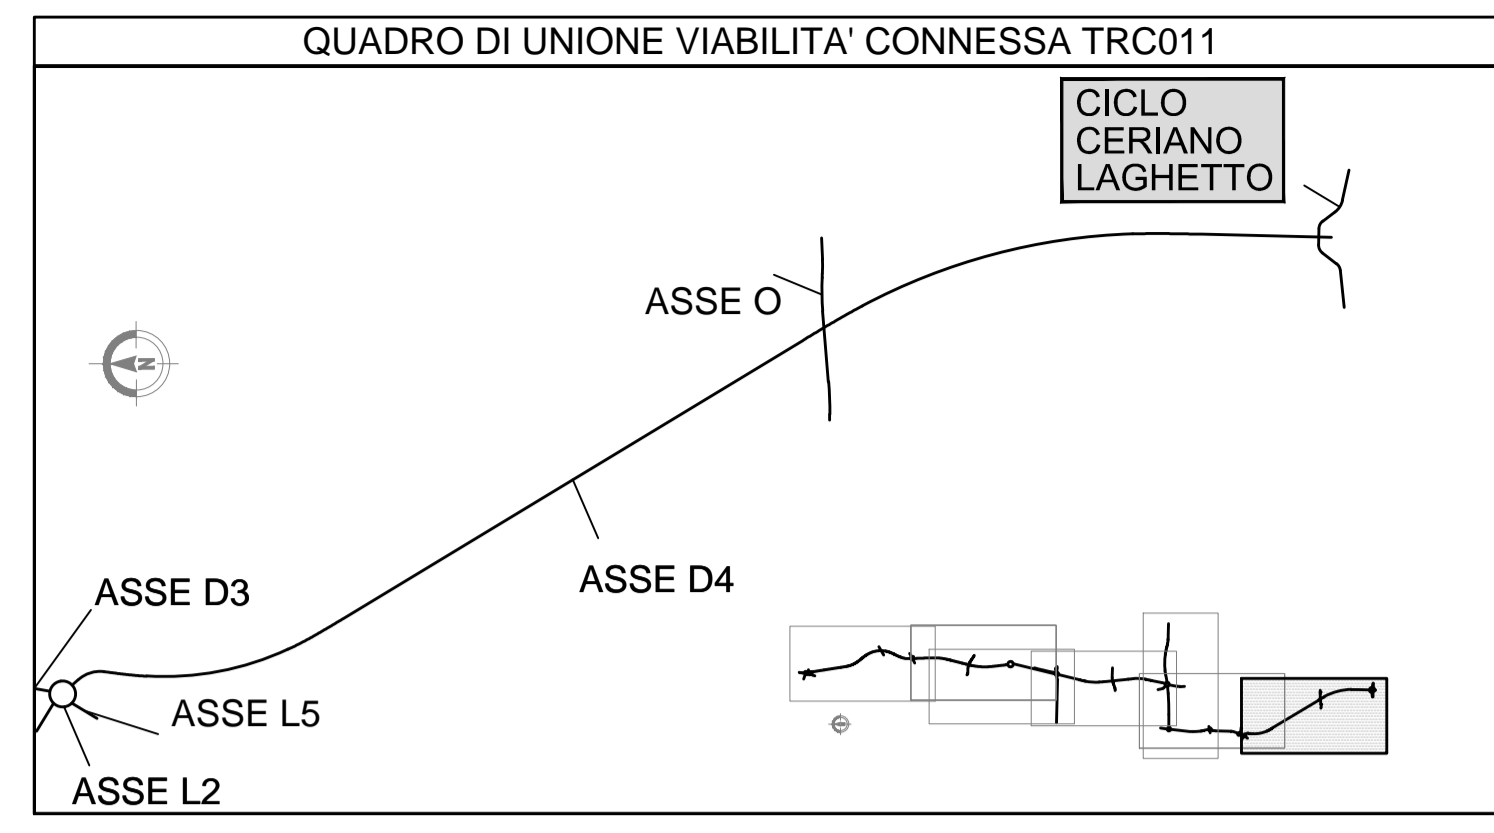

REV	DATA	DESCRIZIONE MODIFICA

N.B.: LA TAVOLA SOSTITUISCE QUELLA RELATIVA AL CODICE [] DEL PROGETTO ESECUTIVO

**COLLEGAMENTO AUTOSTRADALE
DALMINE - COMO - VARESE - VALICO DEL GAGGIOLO E OPERE AD ESSO CONNESSE**
CODICE C.U.P. F1180600270007

**TRATTE B1, B2, C, D, TRVA13+14, GREENWAY
AS BUILT**

**TRATTA B1
PROGETTO STRADALE
OPERA CONNESSA TRCO11
PROFILI LONGITUDINALI
PROFILO LONGITUDINALE - ASSE CICLO CERIANO LAGHETTO - TAV.1**

IDENTIFICAZIONE ELABORATO CODICE PROGETTO: F001078 WBS	IMPRESA RAGGRUPPAMENTO TEMPORANEO IMPRESE: Mandatario: STRABAG A.G. Mandante: GLF Grandi Lavori Fincosit S.p.A. Mandante: ICM S.p.A. Mandante cooptata: STRABAG S.p.A.
FASE PROGETTUALE LOTTO: A ZONA: H02 OPERA: GE001 TRATTO D'OPERA: 0 AMBITO: SI TIPO ELABORATO: FL PROGRESSIVO: 043 REVISIONE: IT	CONCEDENTE CONCESSIONARI AUTOSTRADALI LOMBARDE Ing. Alberto Cecchini
CONCESSIONARIO Autosstrada Padanoverde Lombardia Direttore Tecnico: Ing. Giuseppe Sarnio Referente Tecnico: Ing. Sabrina Lattuada	ELABORAZIONE PROGETTUALE PROGETTISTA: 3TI PROGETTI ITALIA S.p.A. 3TI ITALIA S.p.A. Direttore Tecnico: Ing. Stefano Luca Passati Ordine degli Ingegneri Provincia di Roma n. 20809
APPROVATO Autosstrada Padanoverde Lombardia Il Direttore dei Lavori: Ing. Francesco Dominico	REDAZIONE Redatto: Donatello Verificato: Sorge Approvato: Possati