


SCALA QUOTE 1:100  
SCALA DISTANZE 1:1000

QT.RIF. 274.00

NUMERO SEZIONI	A1-INIZIO	A1-2	A1-3	A1-4	A1-4 muro	A1-6	A1-7	A1-8	A1-9	A1-10	A1-10a	A1-10b	A1-10c	A1-11	A1-12	A1-13	A1-14	A1-15	A1-16	A1-17	A1-18	A1-19	A	
QUOTE PROGETTO	300.894	300.894	298.694	298.694	298.694	297.766	297.442	297.221	297.077	296.886	296.632	296.316	294.736	294.628	295.397	295.022	294.618	294.151	293.622	293.030	292.375			
QUOTE TERRENO	298.854	298.694	298.528	298.400	298.199	297.505	297.126	296.456	295.701	295.339	294.736	294.628	294.736	294.736	293.875	293.652	293.438	293.040	292.214	293.196	292.822			
DIFFERENZA DI QUOTA	1.840	1.500	1.166	1.175	0.995	0.513	0.400	0.251	0.316	0.765	1.327	1.580	1.518	1.031	1.522	1.370	1.180	1.111	0.408	0.166	0.447			
ETTOMETRICHE	0.000	100.000	200.000	300.000	400.000	500.000																		
DISTANZE PARZIALI	4.50	20.50	25.00	5.92	19.08	23.12	25.00	25.00	25.00	25.00	25.00	25.00	11.73	25.00	25.00	25.00	25.00	25.00	25.00	25.00	25.00	25.00	25.00	
DISTANZE PROGRESSIVE	0.00	4.50	25.00	50.00	55.92	75.00	98.12	100.00	125.00	150.00	175.00	200.00	225.00	250.00	300.00	311.73	336.73	361.73	386.73	411.73	436.73	461.73	486.73	511.73
ANDAMENTO PLANIMETRICO	<p>L=187.931</p> <p>Sv=104.607 a=1.2685 R=5250.000</p> <p>L=250.314</p>																							
ANDAMENTO CIGLI	<p>SX ---</p> <p>DX ---</p> <p>-2.50%</p>																							
DIAGRAMMA VELOCITA'																								

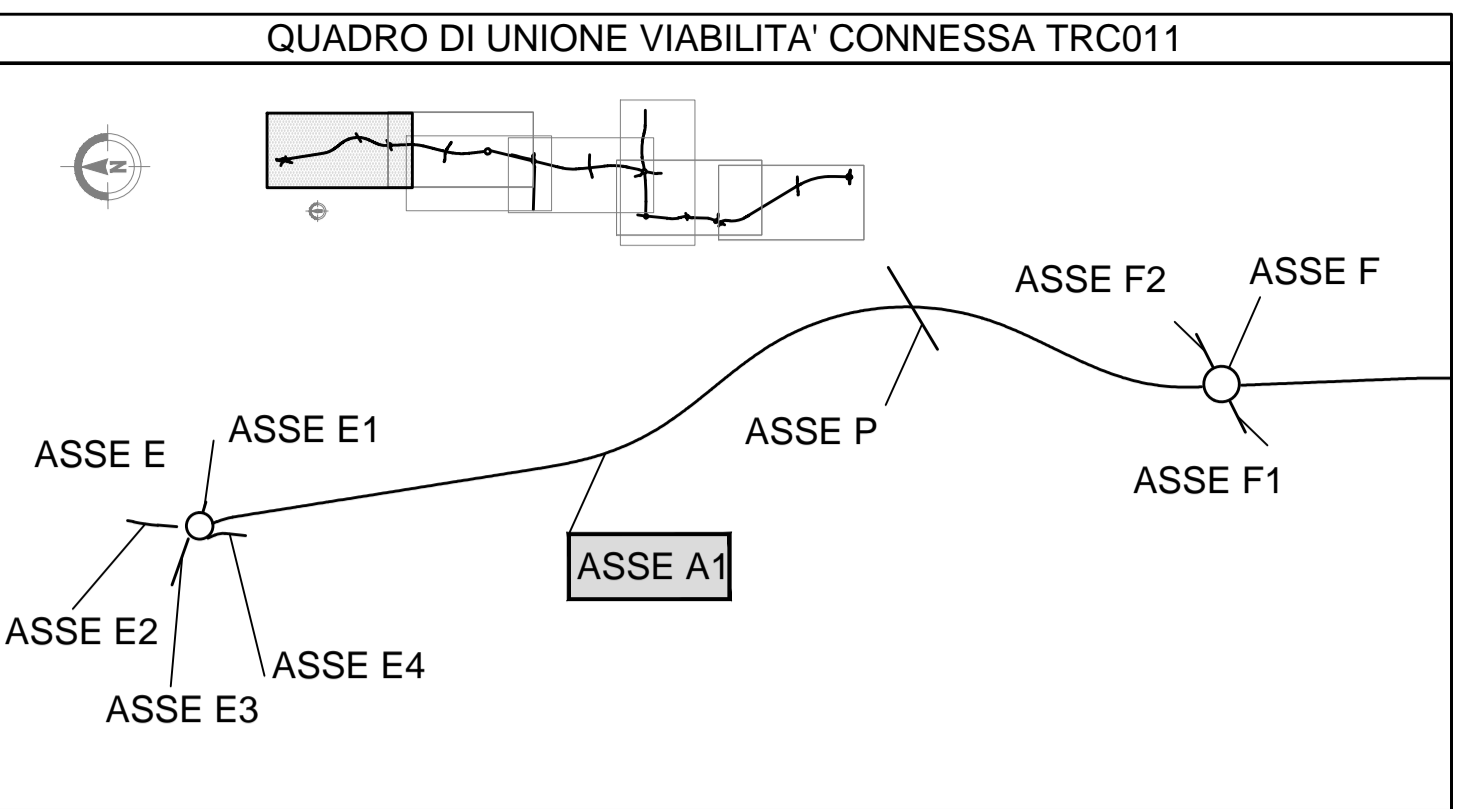

MATRICE DI REVISIONE

REV	DATA	DESCRIZIONE MODIFICA

N.B.: LA TAVOLA SOSTITUISCE QUELLA RELATIVA AL CODICE [ ] DEL PROGETTO ESECUTIVO

CONCESSIONARI AUTOSTRADALI LOMBARDE

COLLEGAMENTO AUTOSTRADALE DALMINE - COMO - VARESE - VALICO DEL GAGGIOLO E OPERE AD ESSO CONNESSE

CODICE C.U.P. F11B06000270007

TRATTE B1, B2, C, D, TRVA13+14, GREENWAY

**AS BUILT**

TRATTA B1

PROGETTO STRADALE OPERA CONNESSA TRC011

PROFILI LONGITUDINALI

PROFilo LONGITUDINALE - ASSE A1 - TAV.1

IDENTIFICAZIONE ELABORATO

CODICE PROGETTO: F010178

IMPRESA

RAGGRUPPAMENTO TEMPORANEO IMPRESE:

Mandataria: STRABAG A.G.

Mandante: GLF Grandi Lavori Fincosit S.p.A.

Mandante: ICM S.p.A.

Mandante cooptata: STRABAG S.p.A.

STRABAG

GRANDI LAVORI FINCOSIT

ICM

STRABAG

Scala: 1:1000/1:100

DATA DESCRIZIONE REV

PROGETTISTA - PROGETTO ESECUTIVO DI DETTAGLIO

RAGGRUPPAMENTO TEMPORANEO PROGETTISTI:

November 2017, Emissione

CONCEDENTE

CONCESSIONARIO

APPROVATO

3TI ITALIA S.p.A. DIRETTORE TECNICO

Ing. Stefano Luca Passati

Ordine degli Ingegneri Provincia di Roma n. 20809

Redatto: PIRRO

Verificato: SORGE

Approvato: Possati