

NOTA: LE BARRIERE IN SEZIONE SONO UNA RAPPRESENTAZIONE PURAMENTE GRAFICA, PER L'ESATTA COLLOCAZIONE E TIPOLOGIA SI VEDANO GLI ELABORATI SPECIFICI.

MATRICE DI REVISIONE

REV	DATA	DESCRIZIONE MODIFICA

N.B.: LA TAVOLA SOSTITUISCE QUELLA RELATIVA AL CODICE

E									
---	--	--	--	--	--	--	--	--	--

 DEL PROGETTO ESECUTIVO



COLLEGAMENTO AUTOSTRADALE DALMINE - COMO - VARESE - VALICO DEL GAGGIOLO E OPERE AD ESSO CONNESSE CODICE C.U.P. F11B06000270007 TRATTE B1, B2, C, D, TRVA13+14, GREENWAY

AS BUILT

TRATTA B1
PROGETTO STRADALE
OPERA CONNESSA TRC011
SEZIONI TRASVERSALI
ASSI F - F1 - F2 - A2

IDENTIFICAZIONE ELABORATO							
CODICE PROGETTO: F00107B							
FASE PROGETTUALE	WBS						
	LOTTO	ZONA	OPERA	TRATTO D'OPERA	AMBITO	TIPO ELABORATO	PROGRESSIVO
A	1	H02	GE001	0	SD	SZ	004
							E

IMPRESA			
RAGGRUPPAMENTO TEMPORANEO IMPRESE:			
Mandataria STRABAG A.G.	Mandante GLF Grandi Lavori Fincosit S.p.A.	Mandante ICM S.p.A.	Mandante cooptata STRABAG S.p.A.

Scala: 1:200

DATA	DESCRIZIONE	REV
Luglio 2017	Emissione	E

PROGETTISTA - PROGETTO ESECUTIVO DI DETTAGLIO			
RAGGRUPPAMENTO TEMPORANEO PROGETTISTI:			
Mandataria 3TI PROGETTI ITALIA INGEGNERIA INTEGRATA S.p.A.	Mandante GP Ingegneria s.r.l. GESTIONE PROGETTI DI INGEGNERIA	Mandante Gestione Progetti	Mandante Arch. Salvatore Vermiglio

CONCEDENTE

**RESPONSABILE DI PROGETTO ED INCARICATO
DELL'INTEGRAZIONE FRA LE VARIE
PRESTAZIONI:**
Ing. Alberto Cecchini

CONCESSIONARIO
Direttore Tecnico: Ing. Stefano Emilio Frigerio Referente Tecnico: Ing. Sabrina Lattuada


ELABORAZIONE PROGETTUALE
PROGETTISTA: 3TI PROGETTI ITALIA S.p.A.

APPROVATO
Il Direttore dei Lavori: Ing. Francesco Domanico

3TI ITALIA S.p.A. DIRETTORE TECNICO Ing. Stefano Luca Possati Ordine degli Ingegneri Provincia di Roma n. 20809		
Redatto: Schiavi	Verificato: Sorge	Approvato: Possati

ASSE F

SEZIONE TIPO F2
scala 1:100

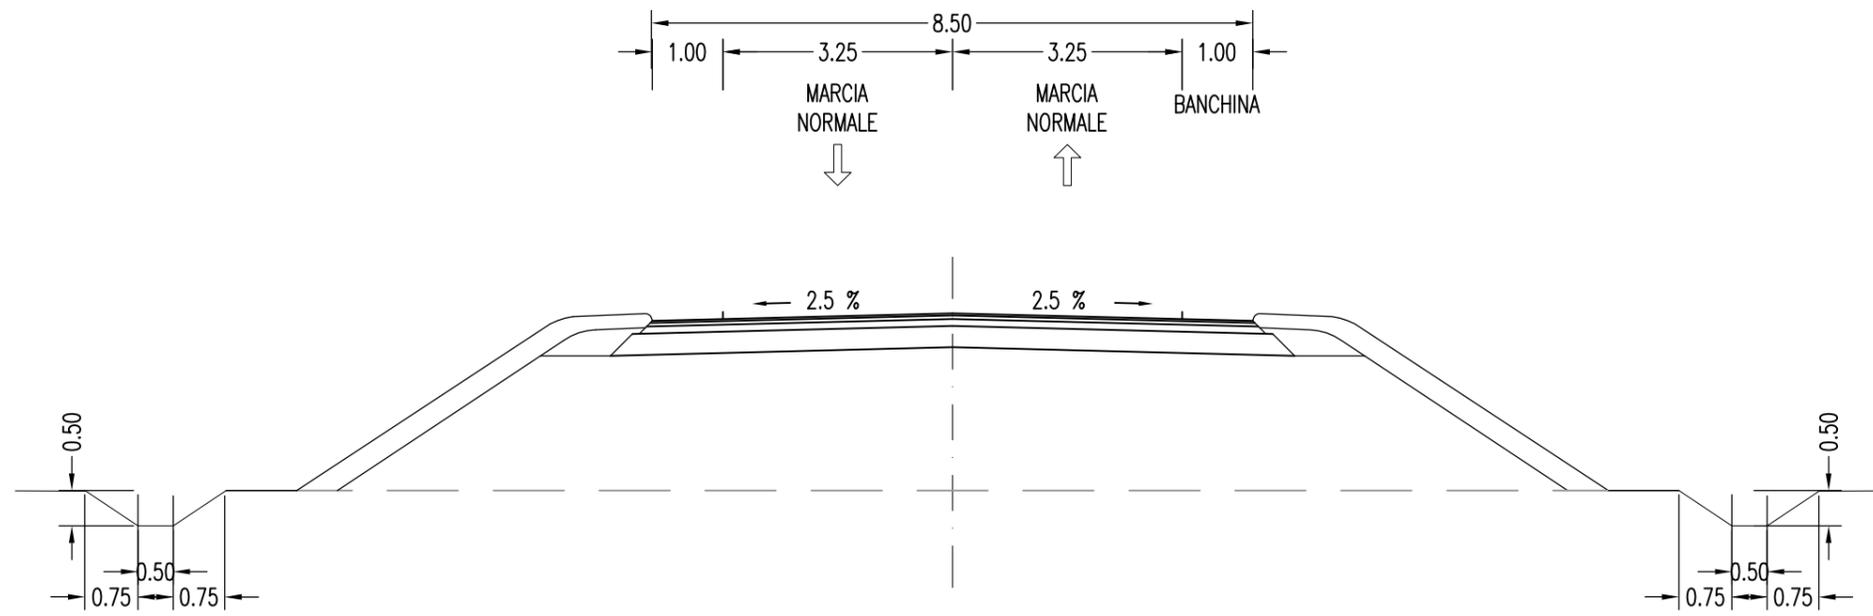

SCAVI E BONIFICHE	
PREPARAZIONE PIANO DI POSA	12.780 m
FOSSO	0.623 mq

RILEVATI	
RILEVATO	6.760 mq
RIEMPIMENTO ARGINELLO	0.028 mq
TERRENO VEGETALE	26.488 m


SOVRASTRUTTURA STRADALE	
STRATO DI USURA	9.039 m
STRATO DI BINDER	9.088 m
STRATO DI BASE	9.167 m
STRATO DI FONDAZIONE	9.920 m

MANUFATTI	
CORDOLO	0.090 mq

SEZIONE N. : F-1
 QT. PROGETTO : 275.76
 DIST.PROG. : 0.000
 DIST.SUCC. : 10.601

SCALA 1:200

QT.RIF. 264.000

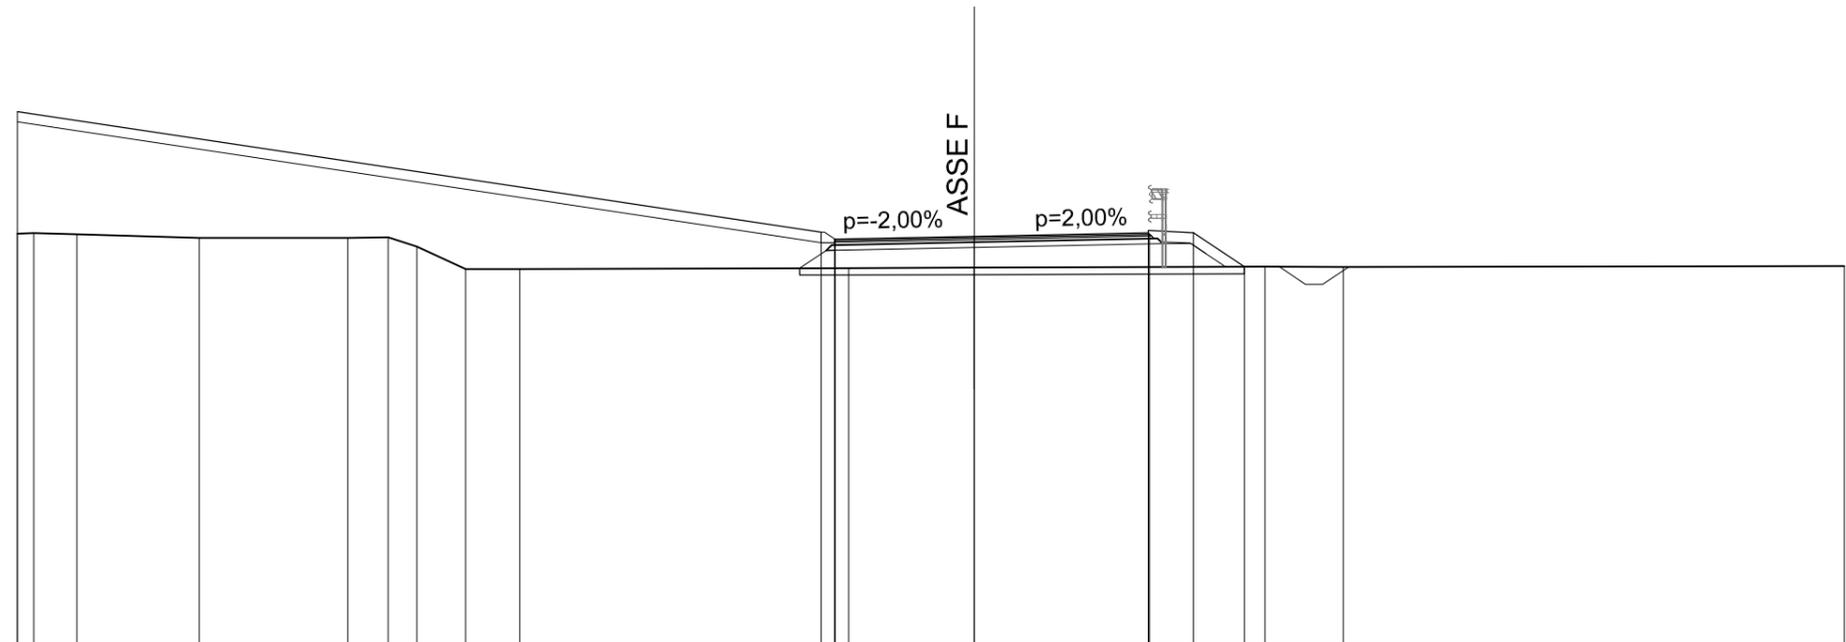

QUOTE TERRENO	275.83	275.85	275.82	275.71	275.71	275.73	275.47	274.82	274.82	274.85	274.86	274.89	274.88	274.91		
DIST.PARZIALI TERRENO	0.47	1.24	3.51	4.27	1.16	0.83	1.40	1.56	9.45	3.61	8.36	2.25	14.40			
QUOTE PROGETTO	279.35									275.88	275.68	275.76	275.86	275.82	275.86	274.89
DISTANZE PARZIALI PROGETTO									23.10	0.40	4.00	5.00	1.26	1.46		

SCAVI E BONIFICHE	
PREPARAZIONE PIANO DI POSA	12.952 m
FOSSO	0.605 mq

RILEVATI	
RILEVATO	7.417 mq
RIEMPIMENTO ARGINELLO	0.028 mq
TERRENO VEGETALE	26.618 m


SOVRASTRUTTURA STRADALE	
STRATO DI USURA	9.039 m
STRATO DI BINDER	9.088 m
STRATO DI BASE	9.167 m
STRATO DI FONDAZIONE	9.920 m

MANUFATTI	
CORDOLO	0.090 mq

SEZIONE N. : F-2
 QT. PROGETTO : 275.76
 DIST.PROG. : 10.601
 DIST.PREC. : 10.601
 DIST.SUCC. : 5.260

SCALA 1:200

QT.RIF. 264.000

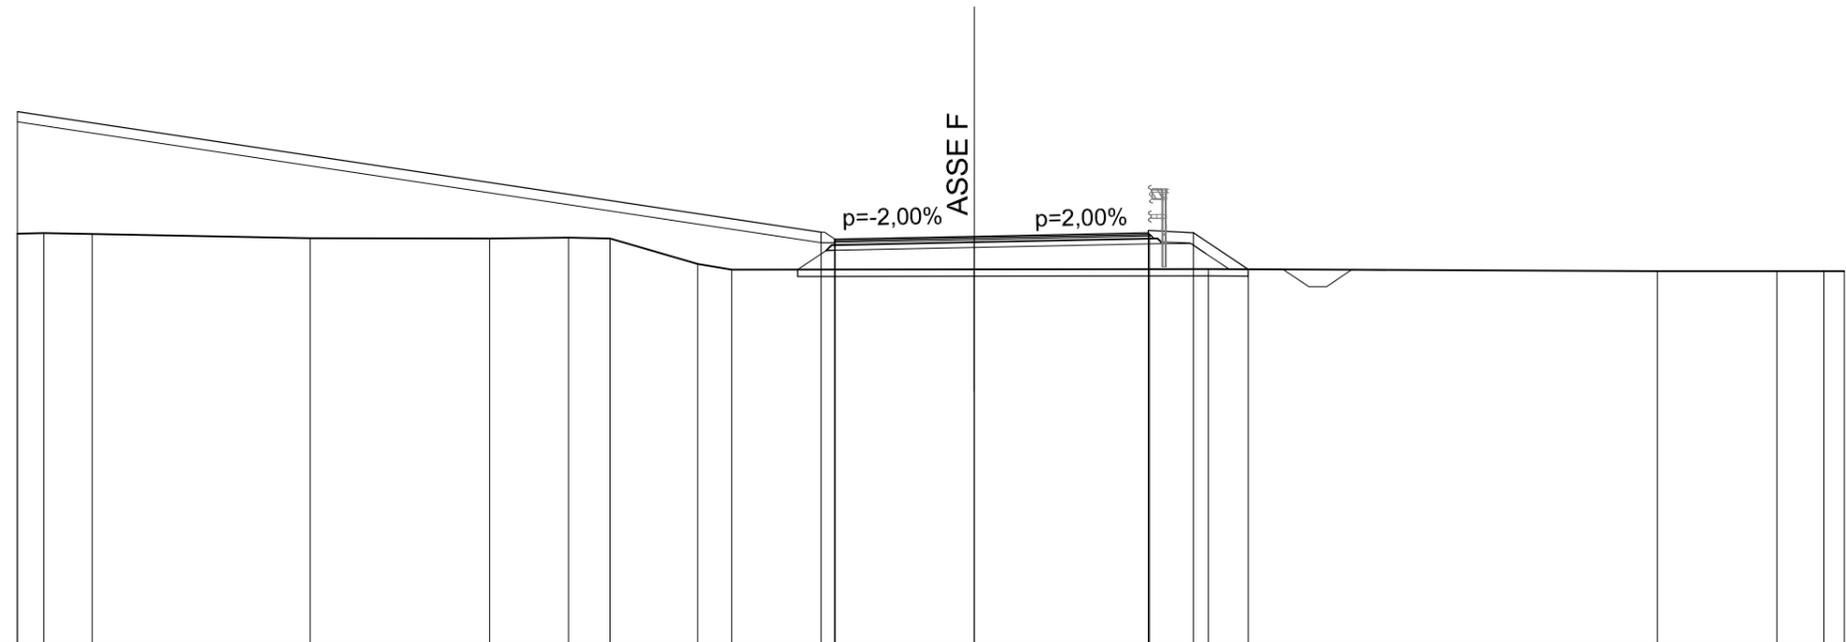

QUOTE TERRENO	275.83	275.85	275.83	275.70	275.70	275.72	275.70	274.97	274.80	274.81	274.82	274.76	274.76	274.76	274.76
DIST.PARZIALI TERRENO	0.76	1.40	6.26	5.16	2.27	1.20	2.51	0.98	6.97	6.73	12.90	3.44	1.35	0.99	0.99
QUOTE PROGETTO	279.35								275.88	275.76	275.86	275.86	274.81		
DISTANZE PARZIALI PROGETTO				23.10					0.40	4.00	5.00	1.26	1.57		

SCAVI E BONIFICHE	
STERRO	0.982 mq
PREPARAZIONE PIANO DI POSA	9.209 m
FOSSO	0.612 mq

RILEVATI	
RILEVATO	3.658 mq
RIEMPIMENTO ARGINELLO	0.028 mq
TERRENO VEGETALE	26.670 m


SOVRASTRUTTURA STRADALE	
STRATO DI USURA	9.039 m
STRATO DI BINDER	9.088 m
STRATO DI BASE	9.167 m
STRATO DI FONDAZIONE	9.414 m

MANUFATTI	
CORDOLO	0.090 mq

SEZIONE N. : F-3
 QT. PROGETTO : 275.76
 DIST.PROG. : 15.861
 DIST.PREC. : 5.260
 DIST.SUCC. : 16.425

SCALA 1:200

QT.RIF. 264.000

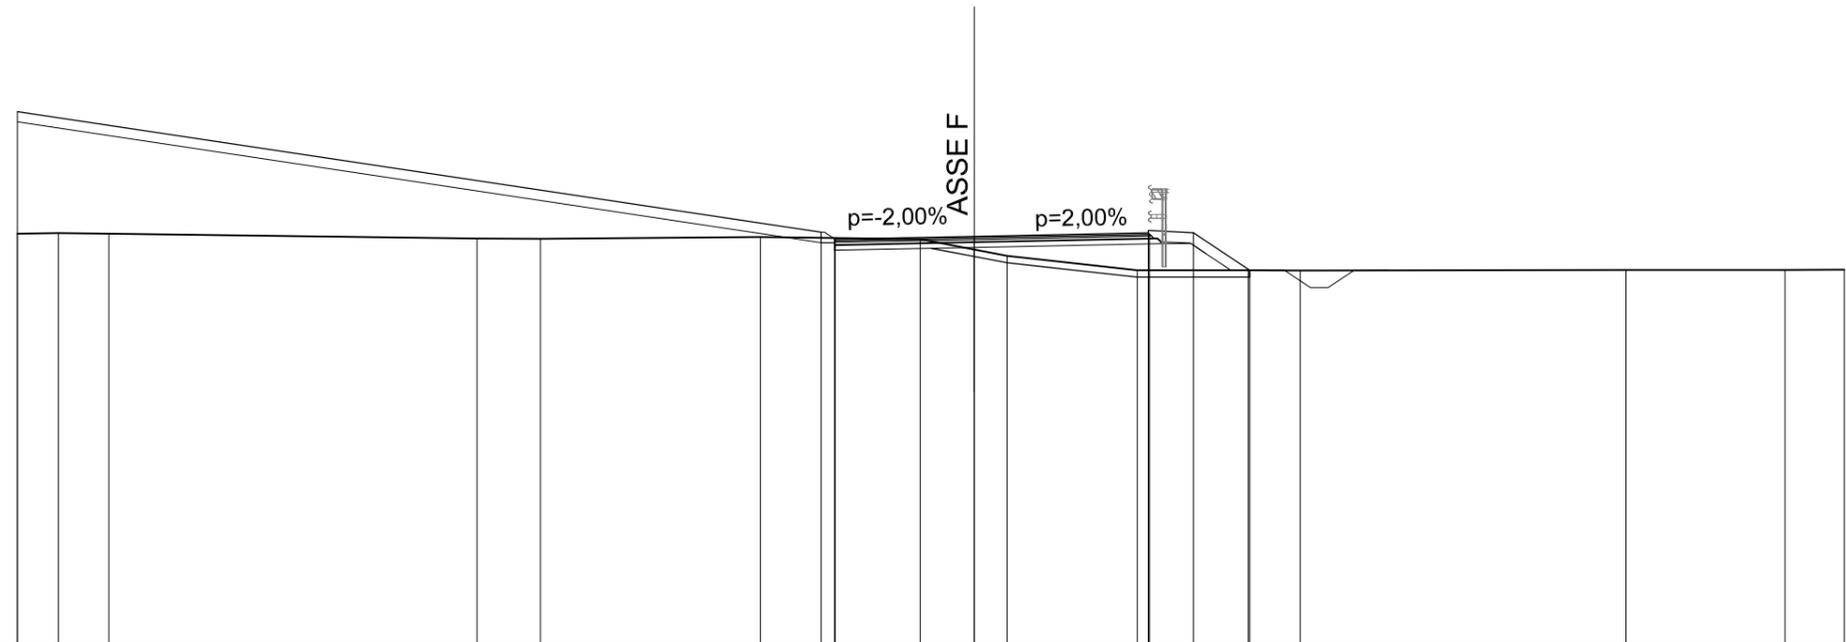

QUOTE TERRENO	275.83	275.85	275.84			275.69	275.69		275.74		275.68	275.38	275.20	274.78	274.79	274.78		274.80		274.79	274.80
DIST.PARZIALI TERRENO	1.18	1.46		10.58		1.82	6.33		4.59	1.55	0.95	3.74	3.18	1.50	9.36		4.58	1.70			
QUOTE PROGETTO	279.35								275.88	275.68	275.76		275.86	275.82	275.86	274.79					
DISTANZE PARZIALI PROGETTO				23.10					0.40	4.00	5.00		1.26	1.61							

SCAVI E BONIFICHE	
STERRO	2.776 mq
PREPARAZIONE PIANO DI POSA	5.241 m
FOSSO	0.249 mq

RILEVATI	
RILEVATO	0.440 mq
RIEMPIMENTO ARGINELLO	0.028 mq
TERRENO VEGETALE	26.094 m


SOVRASTRUTTURA STRADALE	
STRATO DI USURA	9.039 m
STRATO DI BINDER	9.088 m
STRATO DI BASE	9.167 m
STRATO DI FONDAZIONE	9.414 m

MANUFATTI	
CORDOLO	0.090 mq

SEZIONE N. : F-4
 QT. PROGETTO : 275.76
 DIST.PROG. : 32.286
 DIST.PREC. : 16.425
 DIST.SUCC. : 6.242

SCALA 1:200

QT.RIF. 264.000

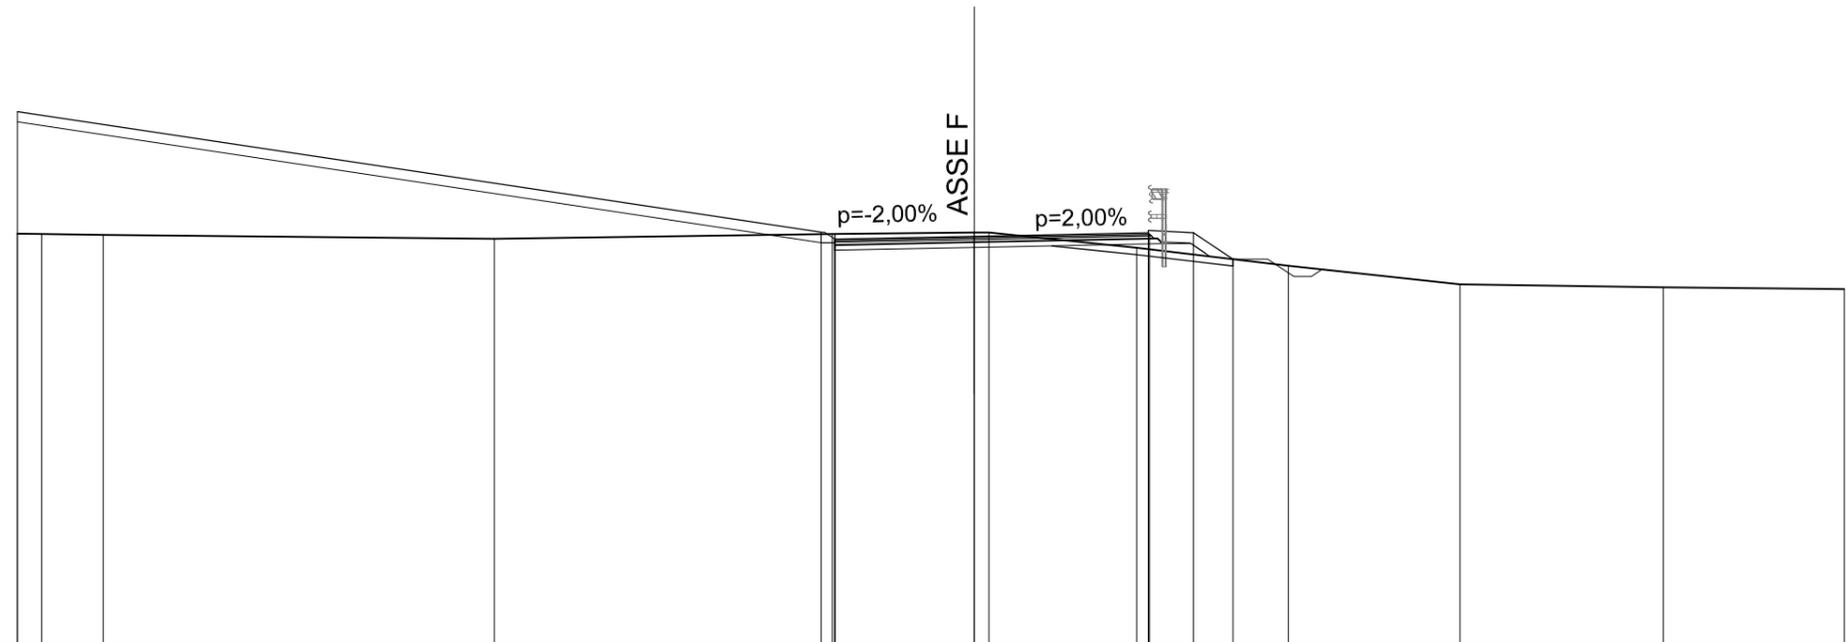

QUOTE TERRENO	275.83	275.82	275.80		275.69		275.82	275.87	275.87	275.43		274.92		274.38		274.29		274.24
DIST.PARZIALI TERRENO	0.70	1.77		11.24		9.71		4.08	0.43	4.24		4.36		4.93		5.84		5.20
QUOTE PROGETTO	279.35						275.88	275.68	275.76		275.86	275.82	275.86	275.11				
DISTANZE PARZIALI PROGETTO				23.10			0.40	4.00		5.00		1.26	1.13					

SCAVI E BONIFICHE	
PREPARAZIONE PIANO DI POSA	13.663 m
FOSSO	0.538 mq

RILEVATI	
RILEVATO	10.351 mq
RIEMPIMENTO ARGINELLO	0.028 mq
TERRENO VEGETALE	27.337 m


SOVRASTRUTTURA STRADALE	
STRATO DI USURA	9.039 m
STRATO DI BINDER	9.088 m
STRATO DI BASE	9.167 m
STRATO DI FONDAZIONE	9.920 m

MANUFATTI	
CORDOLO	0.090 mq

SEZIONE N. : F-5
 QT. PROGETTO : 275.76
 DIST.PROG. : 38.528
 DIST.PREC. : 6.242
 DIST.SUCC. : 6.767

SCALA 1:200

QT.RIF. 264.000

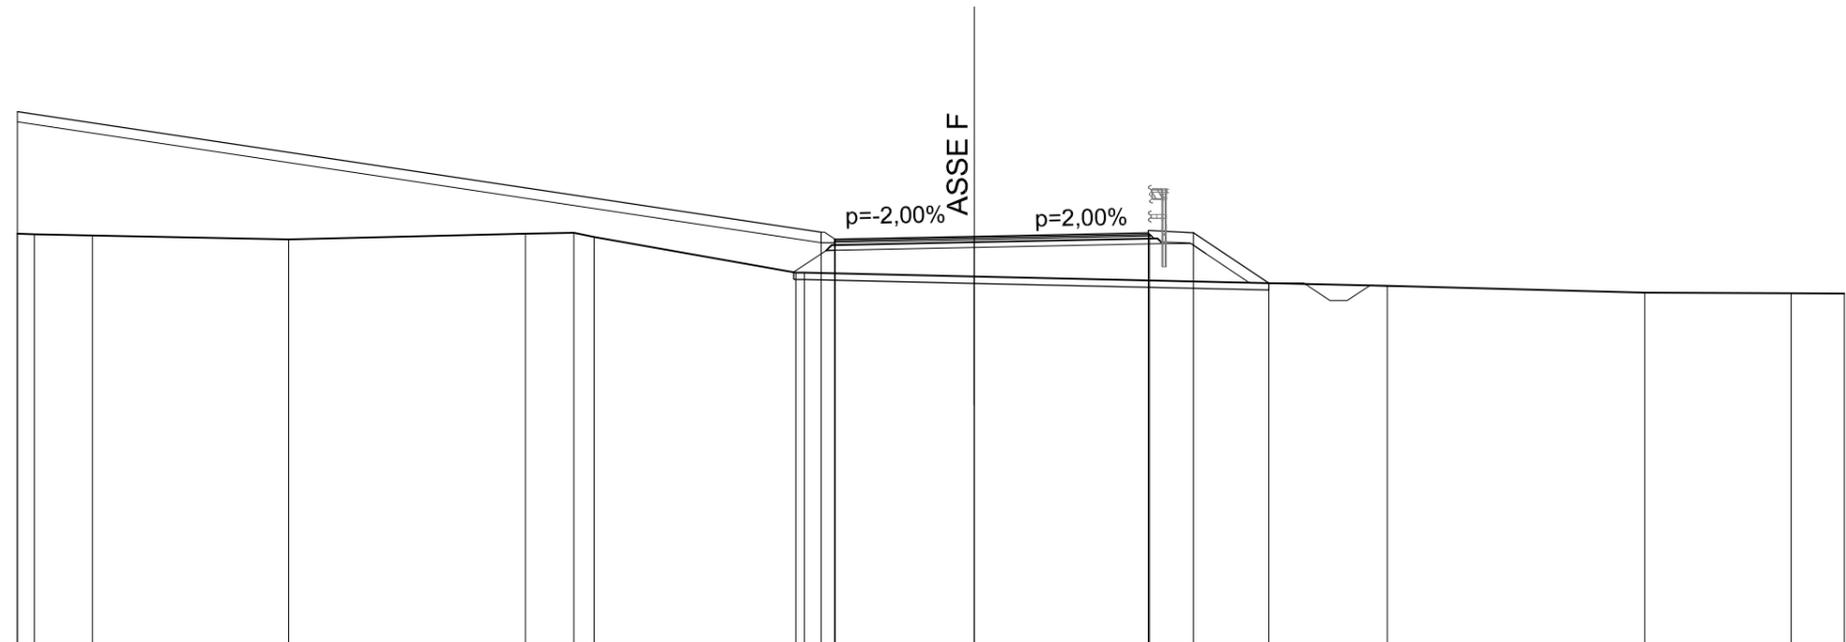

QUOTE TERRENO	275.83	275.82	275.79	275.68	275.83	275.86	275.74	274.72	274.72	274.61	274.34	274.14	274.12	274.12
DIST.PARZIALI TERRENO	0.49	1.67	5.63	6.81	1.39	0.59	5.80	4.88	11.87	7.40	4.21	1.52		
QUOTE PROGETTO	279.35							275.88	275.68	275.76	275.86	275.82	275.86	274.42
DISTANZE PARZIALI PROGETTO				23.10				0.40	4.00	5.00	1.26	2.17		

SCAVI E BONIFICHE	
PREPARAZIONE PIANO DI POSA	13.780 m
FOSSO	0.518 mq

RILEVATI	
RILEVATO	10.792 mq
RIEMPIMENTO ARGINELLO	0.028 mq
TERRENO VEGETALE	27.474 m


SOVRASTRUTTURA STRADALE	
STRATO DI USURA	9.039 m
STRATO DI BINDER	9.088 m
STRATO DI BASE	9.167 m
STRATO DI FONDAZIONE	9.920 m

MANUFATTI	
CORDOLO	0.090 mq

SEZIONE N. : F-6
 QT. PROGETTO : 275.76
 DIST.PROG. : 45.295
 DIST.PREC. : 6.767
 DIST.SUCC. : 18.872

SCALA 1:200

QT.RIF. 264.000

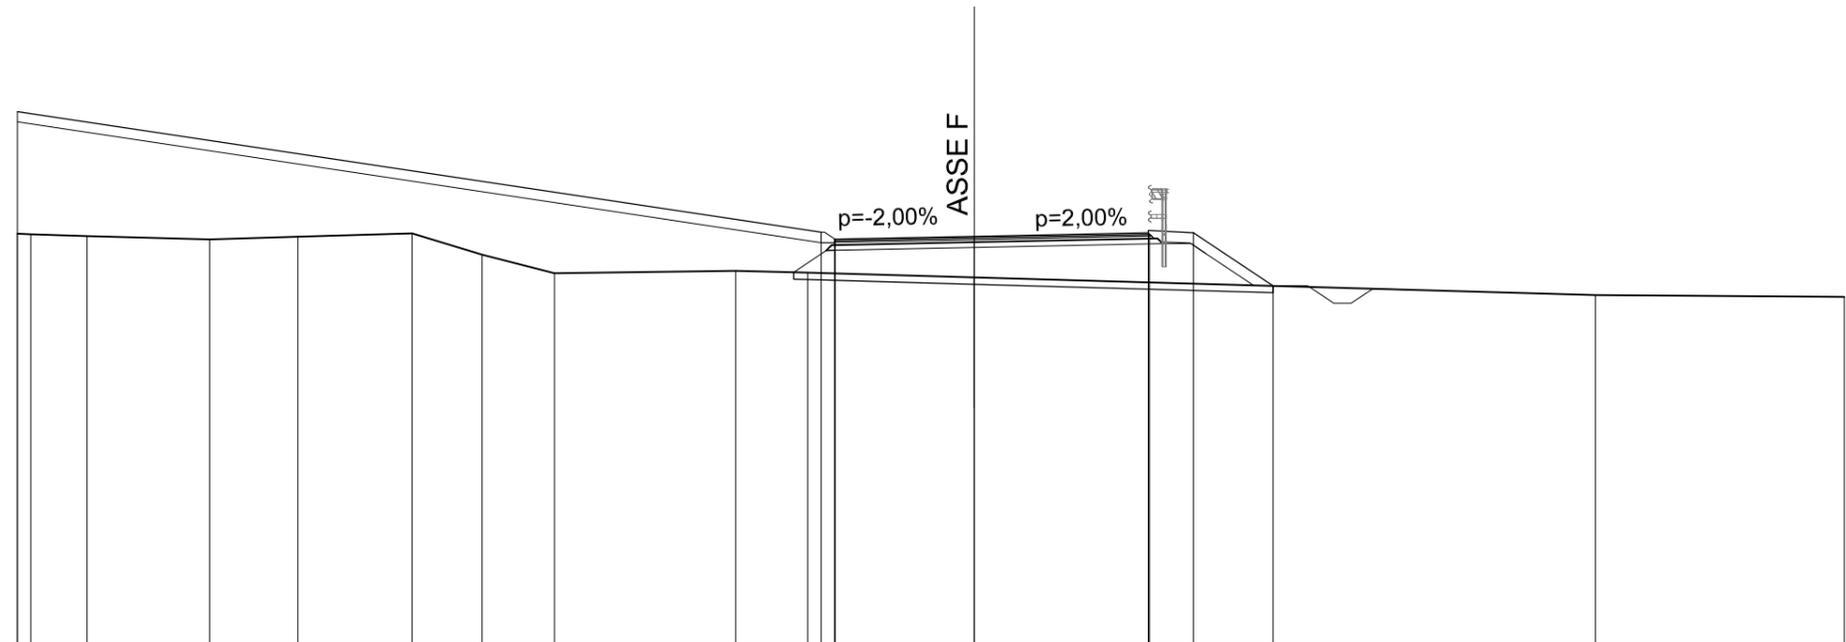

QUOTE TERRENO	275.83	275.82	275.77	275.67	275.75	275.84	275.23	274.70	274.77	274.72	274.58	274.08	274.03	
DIST.PARZIALI TERRENO	0.39	1.62	3.53	2.54	3.28	2.01	2.08	5.21	2.07	4.78	17.85	7.15		
QUOTE PROGETTO	279.35									275.88	275.76	275.86	274.34	
DISTANZE PARZIALI PROGETTO							23.10			0.40	4.00	5.00	1.26	2.28


SCAVI E BONIFICHE	
PREPARAZIONE PIANO DI POSA	13.931 m
FOSSO	0.556 mq

RILEVATI	
RILEVATO	11.518 mq
RIEMPIMENTO ARGINELLO	0.028 mq
TERRENO VEGETALE	27.521 m

SOVRASTRUTTURA STRADALE	
STRATO DI USURA	9.039 m
STRATO DI BINDER	9.088 m
STRATO DI BASE	9.167 m
STRATO DI FONDAZIONE	9.920 m

MANUFATTI	
CORDOLO	0.090 mq

SEZIONE N. : F-7
 QT. PROGETTO : 275.76
 DIST.PROG. : 64.167
 DIST.PREC. : 18.872
 DIST.SUCC. : 4.527

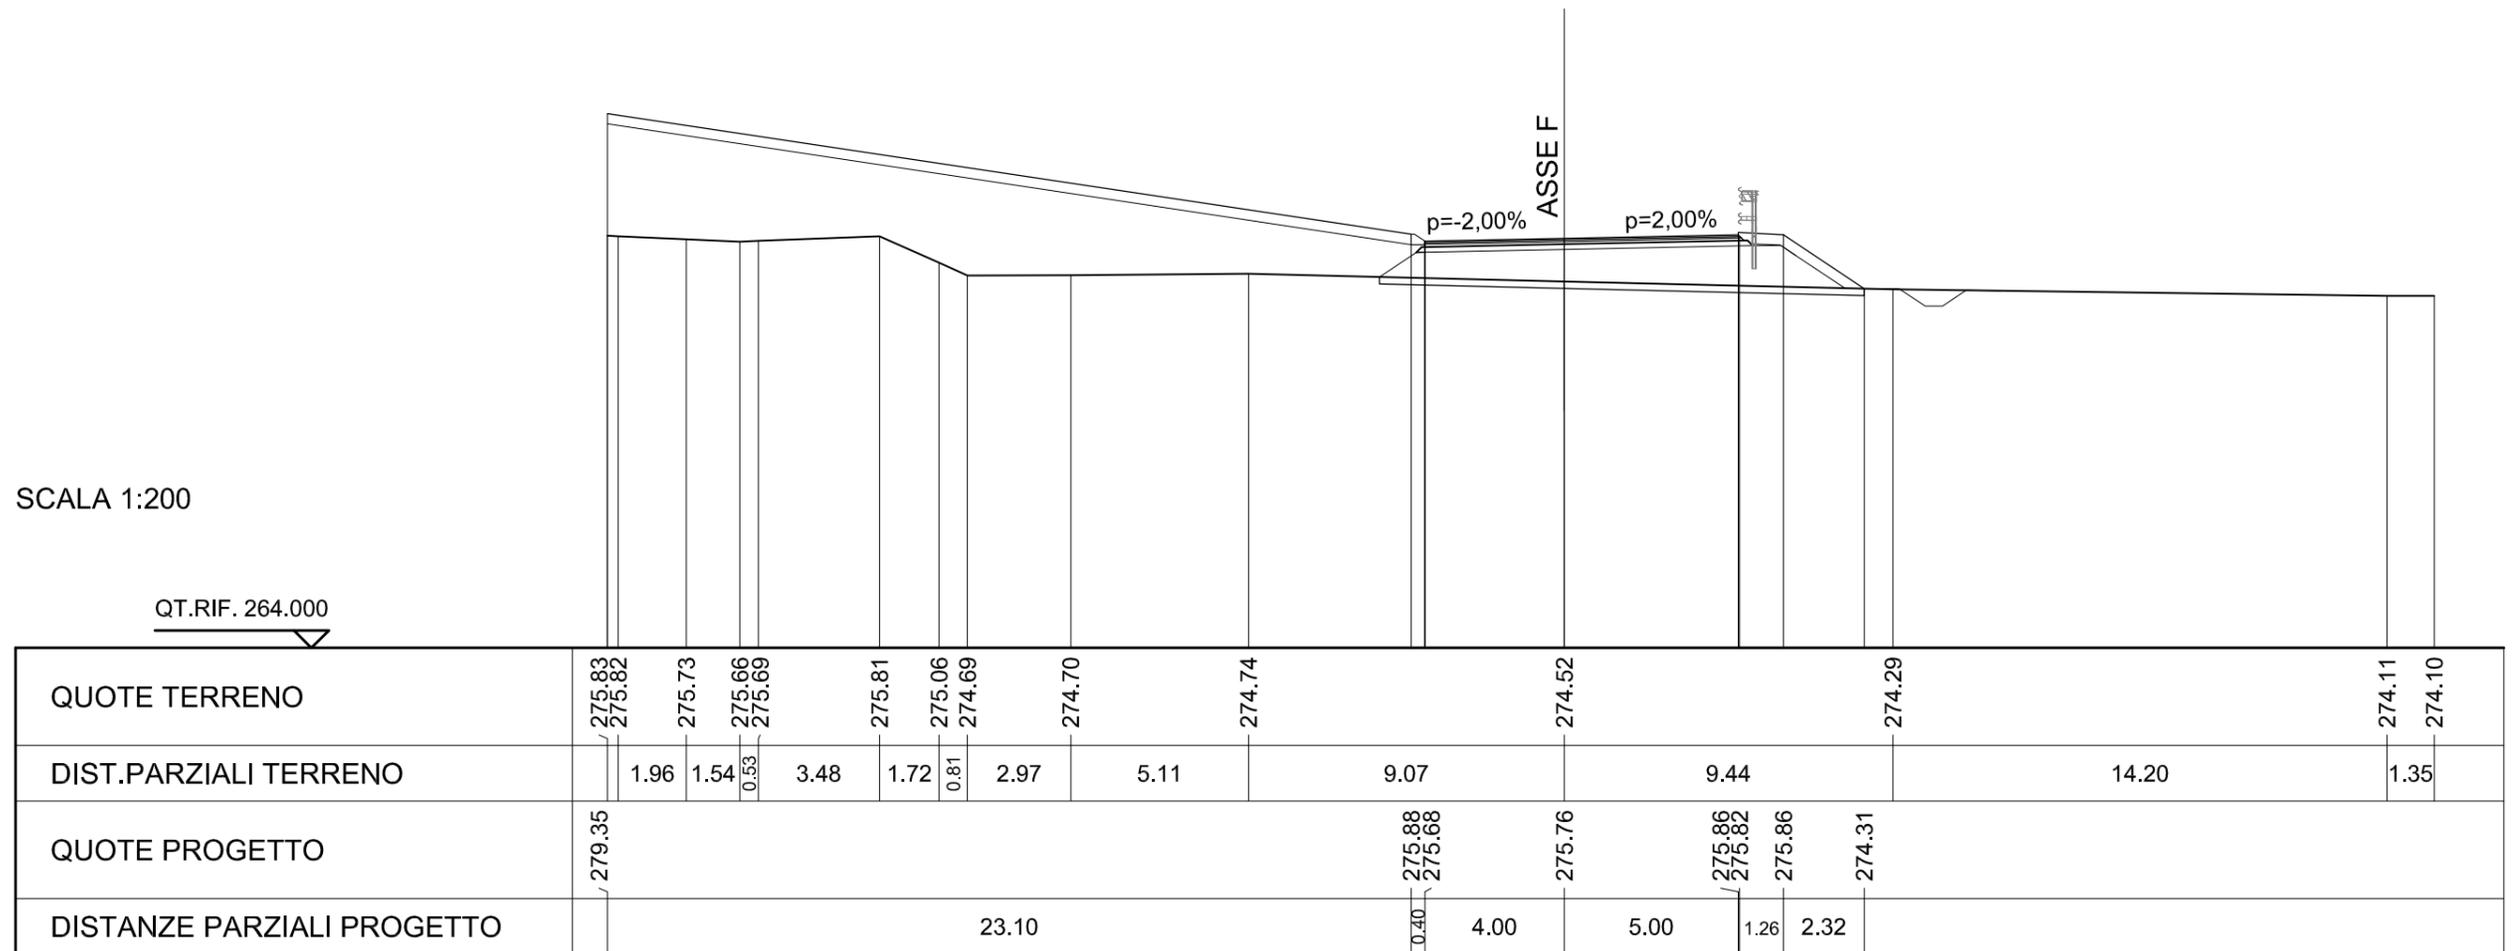

SCAVI E BONIFICHE	
PREPARAZIONE PIANO DI POSA	13.698 m
FOSSO	0.591 mq

RILEVATI	
RILEVATO	10.908 mq
RIEMPIMENTO ARGINELLO	0.028 mq
TERRENO VEGETALE	27.260 m


SOVRASTRUTTURA STRADALE	
STRATO DI USURA	9.039 m
STRATO DI BINDER	9.088 m
STRATO DI BASE	9.167 m
STRATO DI FONDAZIONE	9.920 m

MANUFATTI	
CORDOLO	0.090 mq

SEZIONE N. : F-8
 QT. PROGETTO : 275.76
 DIST.PROG. : 68.694
 DIST.PREC. : 4.527
 DIST.SUCC. : 17.700

SCALA 1:200

QT.RIF. 264.000

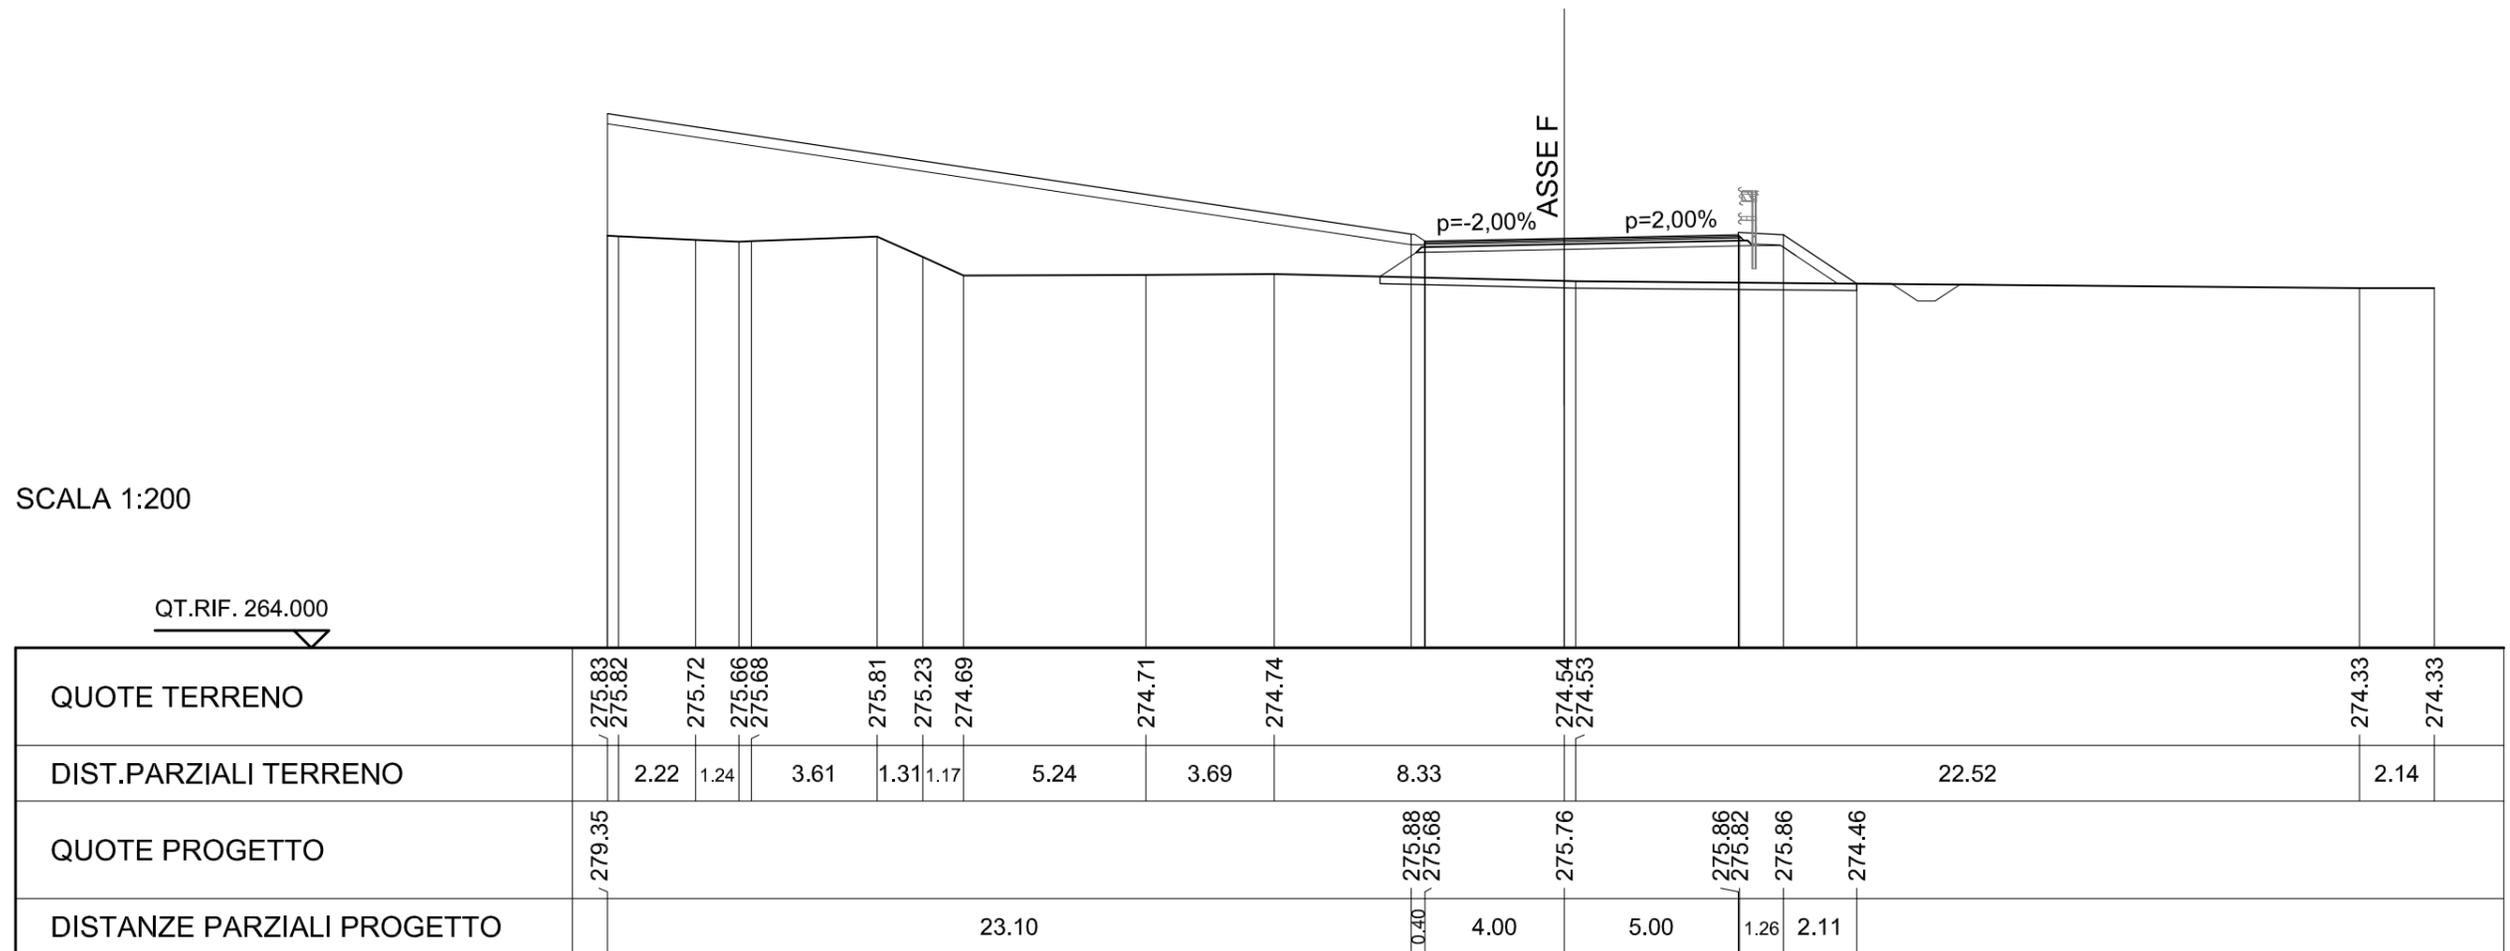

SCAVI E BONIFICHE	
PREPARAZIONE PIANO DI POSA	12.795 m
FOSSO	0.588 mq

RILEVATI	
RILEVATO	6.758 mq
RIEMPIMENTO ARGINELLO	0.028 mq
TERRENO VEGETALE	26.653 m


SOVRASTRUTTURA STRADALE	
STRATO DI USURA	9.039 m
STRATO DI BINDER	9.088 m
STRATO DI BASE	9.167 m
STRATO DI FONDAZIONE	9.920 m

MANUFATTI	
CORDOLO	0.090 mq

SEZIONE N. : F-9
 QT. PROGETTO : 275.76
 DIST.PROG. : 86.394
 DIST.PREC. : 17.700
 DIST.SUCC. : 16.105

SCALA 1:200

QT.RIF. 264.000

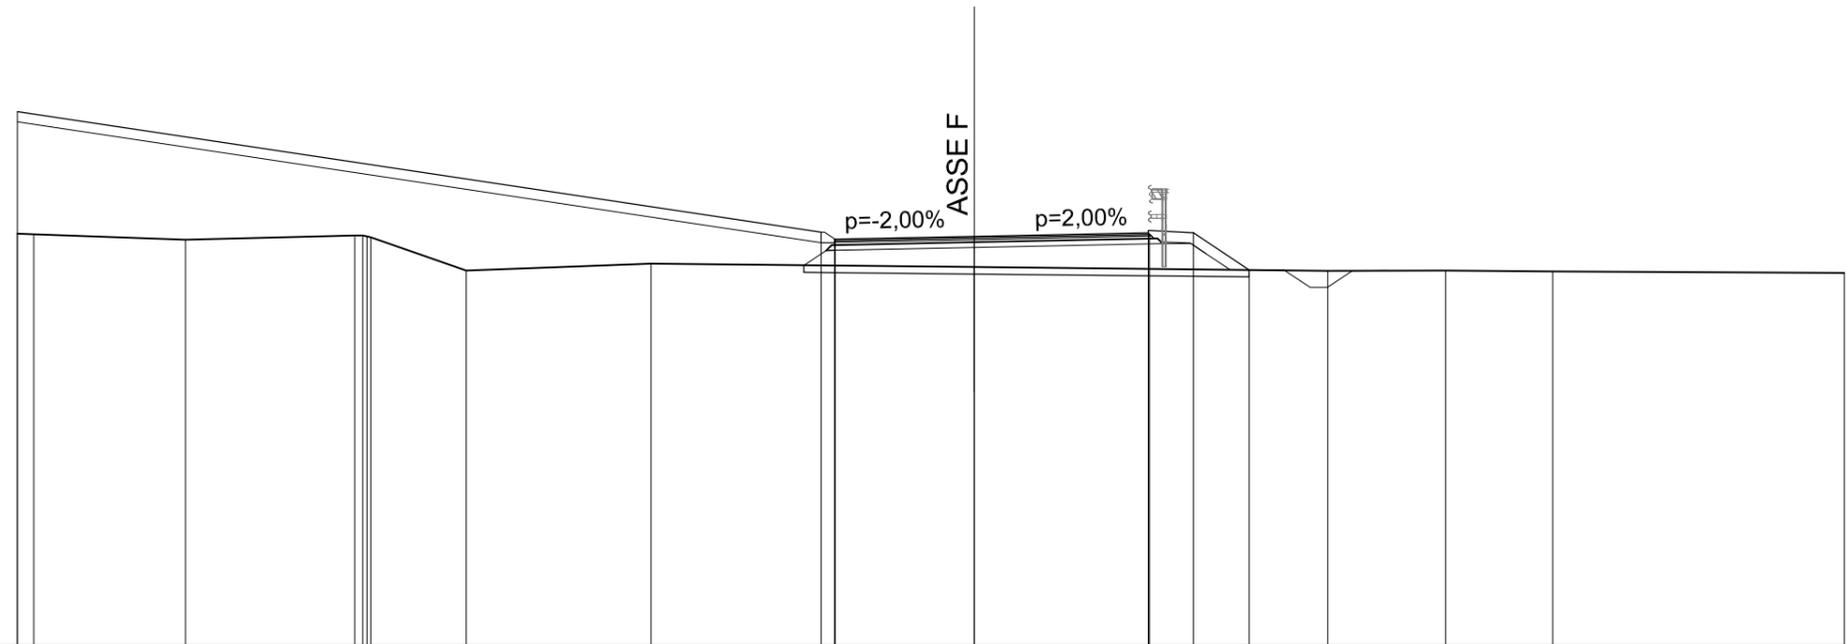

QUOTE TERRENO	275.83		275.66	275.78	274.78	274.97		274.88		274.77	274.78	274.75		274.71
	275.81			275.73										
DIST.PARZIALI TERRENO	0.47	4.36	4.87	2.74	5.31	9.29		10.16		3.39	3.08	8.38		
QUOTE PROGETTO	279.35							275.76						
								275.88		275.86	275.86	274.80		
								275.68		275.82				
DISTANZE PARZIALI PROGETTO				23.10		0.40	4.00	5.00	1.26	1.60				

SCAVI E BONIFICHE	
STERRO	1.802 mq
PREPARAZIONE PIANO DI POSA	5.785 m
FOSSO	0.539 mq

RILEVATI	
RILEVATO	0.264 mq
RIEMPIMENTO ARGINELLO	0.028 mq
TERRENO VEGETALE	25.687 m

SOVRASTRUTTURA STRADALE	
STRATO DI USURA	9.039 m
STRATO DI BINDER	9.088 m
STRATO DI BASE	9.167 m
STRATO DI FONDAZIONE	9.414 m

MANUFATTI	
CORDOLO	0.090 mq

SEZIONE N. : F-10

QT. PROGETTO : 275.76


DIST.PROG. : 102.499

DIST.PREC. : 16.105

DIST.SUCC. : 16.471

SCALA 1:200

QT.RIF. 264.000

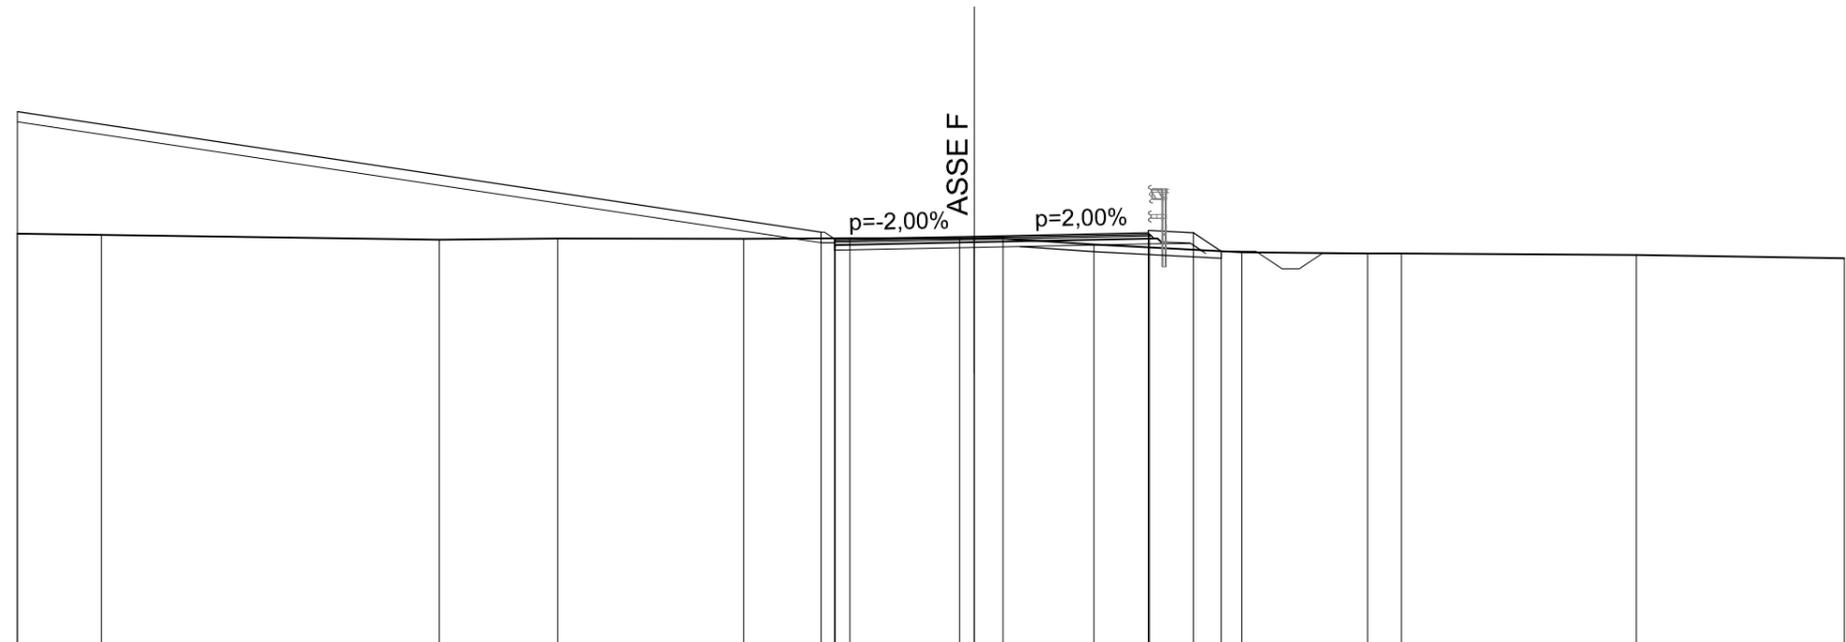

QUOTE TERRENO	275.83	275.80		275.66	275.69		275.69	275.70	275.70	275.70	275.52		275.30	275.26	275.27		275.22	275.13
DIST.PARZIALI TERRENO		2.42	9.71	3.41	5.34	3.05	3.16	0.42	0.83	2.61	4.24	3.62	0.97	6.75	5.97			
QUOTE PROGETTO	279.35							275.88	275.68	275.76		275.86	275.82	275.86	275.33			
DISTANZE PARZIALI PROGETTO			23.10			0.40	4.00			5.00	1.26	0.80						

SCAVI E BONIFICHE	
STERRO	3.000 mq
PREPARAZIONE PIANO DI POSA	3.153 m
FOSSO	0.441 mq

RILEVATI	
RIEMPIMENTO ARGINELLO	0.028 mq
TERRENO VEGETALE	25.340 m


SOVRASTRUTTURA STRADALE	
STRATO DI USURA	9.039 m
STRATO DI BINDER	9.088 m
STRATO DI BASE	9.167 m
STRATO DI FONDAZIONE	9.414 m

MANUFATTI	
CORDOLO	0.090 mq

SEZIONE N. : F-11
 QT. PROGETTO : 275.76
 DIST.PROG. : 118.969
 DIST.PREC. : 16.471
 DIST.SUCC. : 4.348

SCALA 1:200

QT.RIF. 264.000

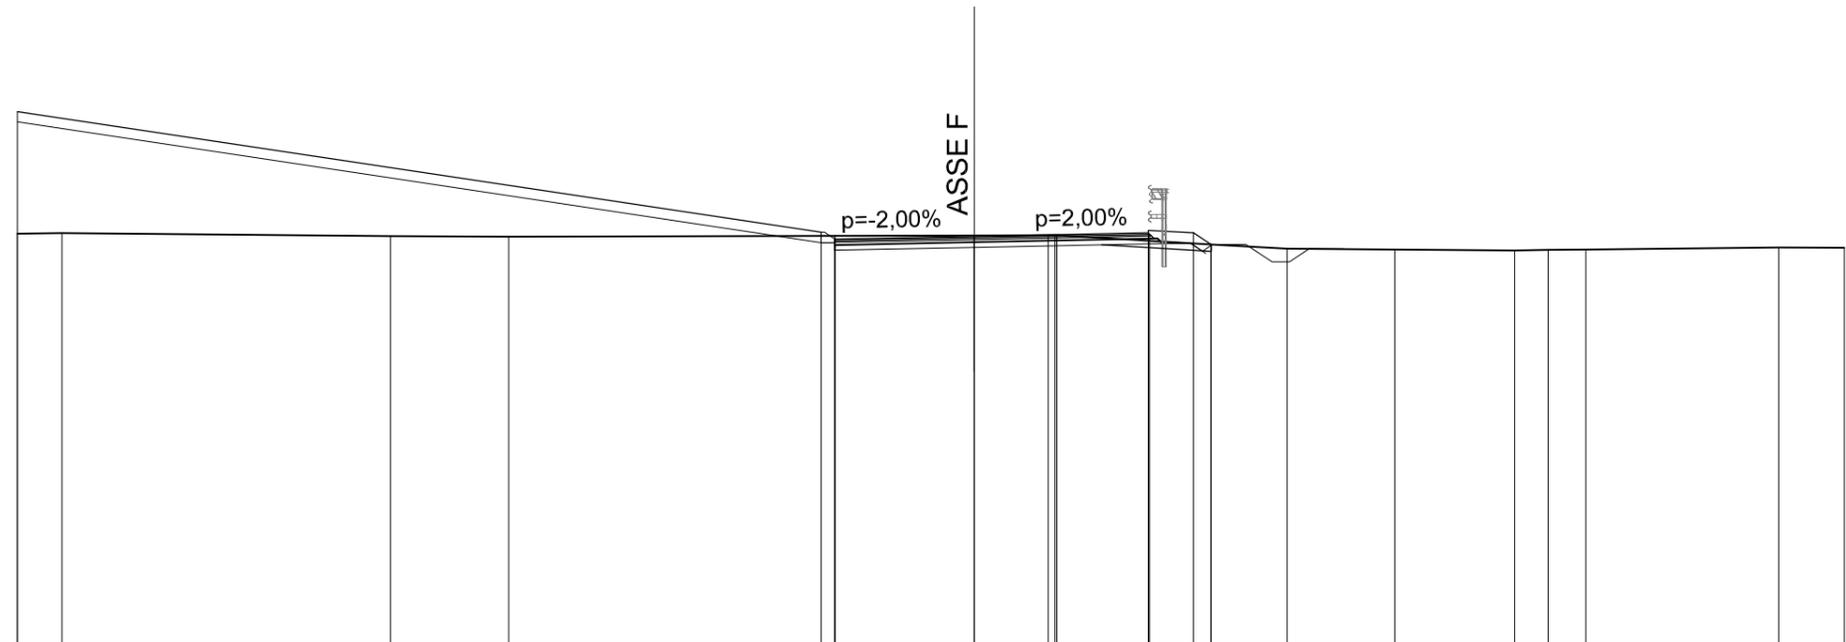

QUOTE TERRENO	275.83	275.85		275.77	275.75		275.78	275.79	275.79	275.52	275.41	275.38	275.36	275.37	275.38		275.44	275.43
DIST.PARZIALI TERRENO	1.29	9.44		3.39	13.38		2.13	4.42	2.19	3.10	3.44	0.97	1.08	5.55	1.88			
QUOTE PROGETTO	279.35						275.76			275.86	275.82	275.86	275.86	275.52				
DISTANZE PARZIALI PROGETTO				23.10		0.40	4.00	5.00	1.26	0.51								

SCAVI E BONIFICHE	
PREPARAZIONE PIANO DI POSA	11.468 m
FOSSO	0.591 mq

RILEVATI	
RILEVATO	1.785 mq
RIEMPIMENTO ARGINELLO	0.028 mq
TERRENO VEGETALE	25.784 m


SOVRASTRUTTURA STRADALE	
STRATO DI USURA	9.039 m
STRATO DI BINDER	9.088 m
STRATO DI BASE	9.167 m
STRATO DI FONDAZIONE	9.920 m

MANUFATTI	
CORDOLO	0.090 mq

SEZIONE N. : F-12
 QT. PROGETTO : 275.76
 DIST.PROG. : 123.317
 DIST.PREC. : 4.348
 DIST.SUCC. : 10.544

SCALA 1:200

QT.RIF. 264.000

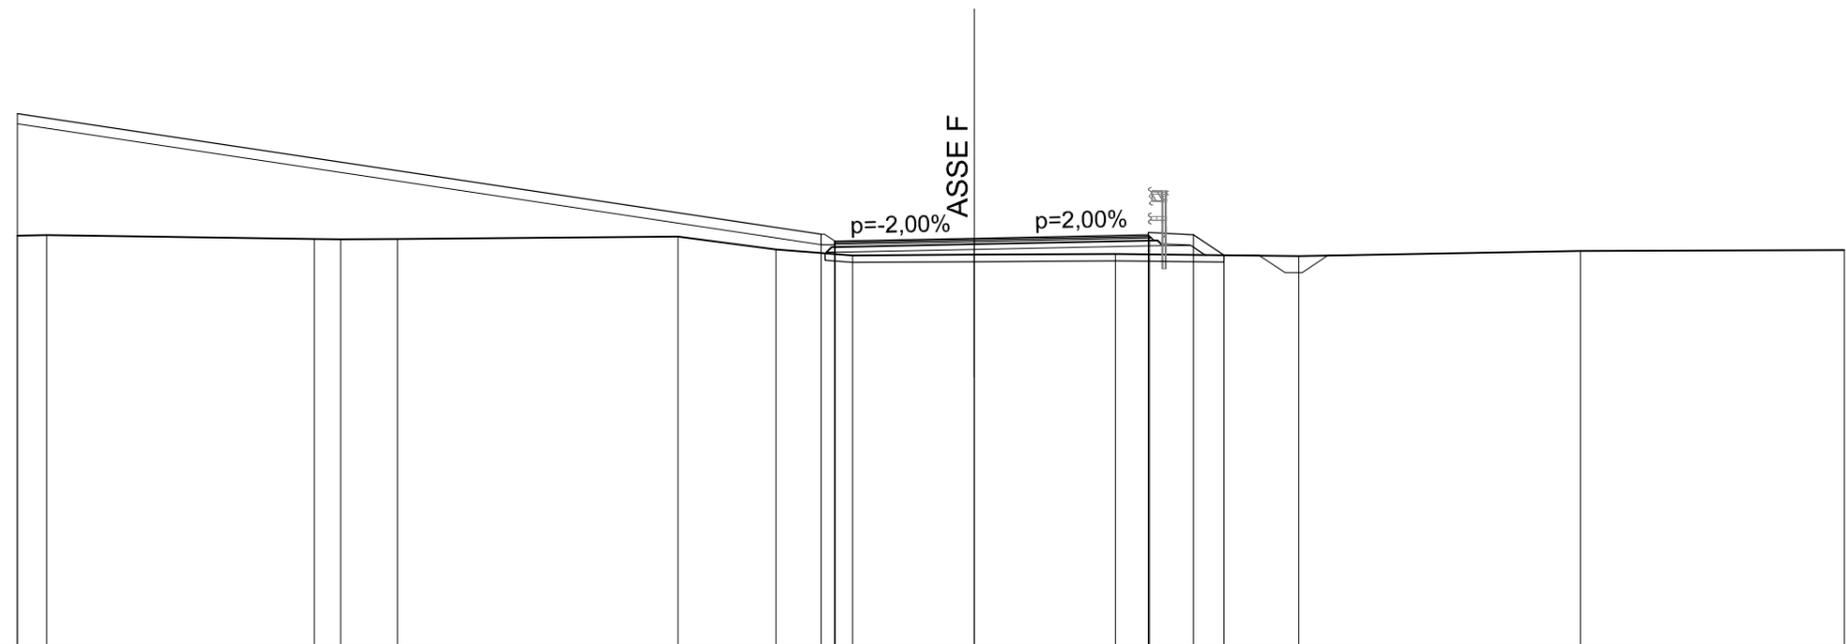

QUOTE TERRENO	275.83	275.85	275.74	275.73	275.74	275.81	275.44	275.27	275.29	275.31	275.25	275.39	275.42
DIST.PARZIALI TERRENO	0.85	7.68	0.76	1.63	8.07	2.81	2.21	3.49	4.05	5.28	8.09	7.58	
QUOTE PROGETTO	279.35						275.88	275.68	275.76	275.86	275.82	275.86	275.28
DISTANZE PARZIALI PROGETTO				23.10			0.40	4.00	5.00	1.26	0.88		

SCAVI E BONIFICHE	
PREPARAZIONE PIANO DI POSA	11.933 m
FOSSO	0.692 mq

RILEVATI	
RILEVATO	3.735 mq
RIEMPIMENTO ARGINELLO	0.028 mq
TERRENO VEGETALE	25.936 m

SOVRASTRUTTURA STRADALE	
STRATO DI USURA	9.039 m
STRATO DI BINDER	9.088 m
STRATO DI BASE	9.167 m
STRATO DI FONDAZIONE	9.920 m

MANUFATTI	
CORDOLO	0.090 mq

SEZIONE N. : F-13

QT. PROGETTO : 275.76


DIST.PROG. : 133.861

DIST.PREC. : 10.544

DIST.SUCC. : 19.123

SCALA 1:200

QT.RIF. 264.000

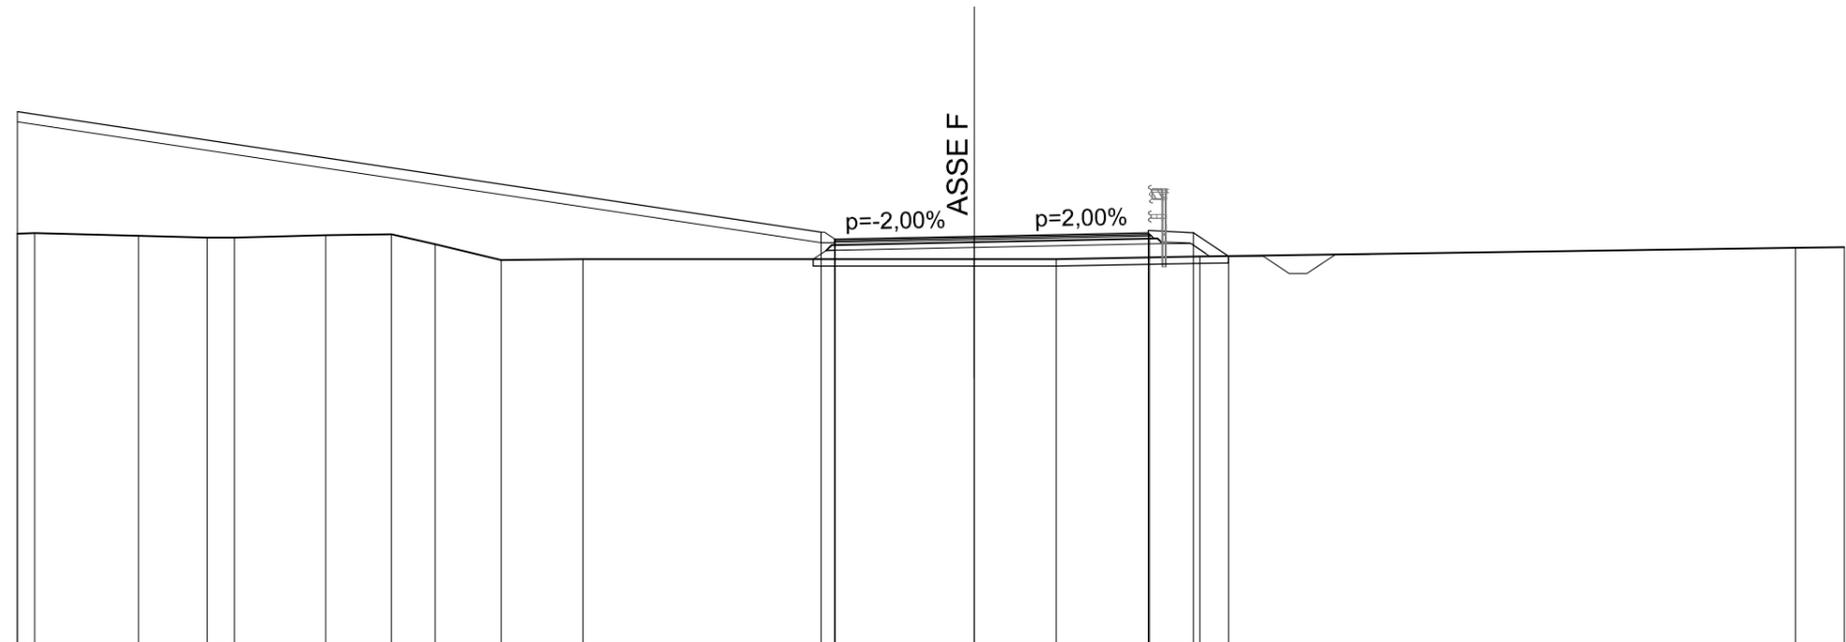

QUOTE TERRENO	275.83	275.85	275.78	275.72	275.73	275.79	275.82	275.53	275.08	275.11	275.10	275.10	275.18	275.43	275.45
DIST.PARZIALI TERRENO	0.50	2.98	1.98	0.78	2.62	1.89	1.25	1.90	2.35	11.24	2.36	4.13	17.11	1.40	
QUOTE PROGETTO	279.35										275.76		275.86	275.86	275.19
DISTANZE PARZIALI PROGETTO									23.10		0.40	4.00	5.00	1.26	1.00

SCAVI E BONIFICHE	
PREPARAZIONE PIANO DI POSA	12.391 m
FOSSO	0.705 mq

RILEVATI	
RILEVATO	5.429 mq
RIEMPIMENTO ARGINELLO	0.028 mq
TERRENO VEGETALE	26.165 m

SOVRASTRUTTURA STRADALE	
STRATO DI USURA	9.039 m
STRATO DI BINDER	9.088 m
STRATO DI BASE	9.167 m
STRATO DI FONDAZIONE	9.920 m

MANUFATTI	
CORDOLO	0.090 mq


SEZIONE N. : F-14

QT. PROGETTO : 275.76

DIST.PROG. : 152.984

DIST.PREC. : 19.123

DIST.SUCC. : 5.984

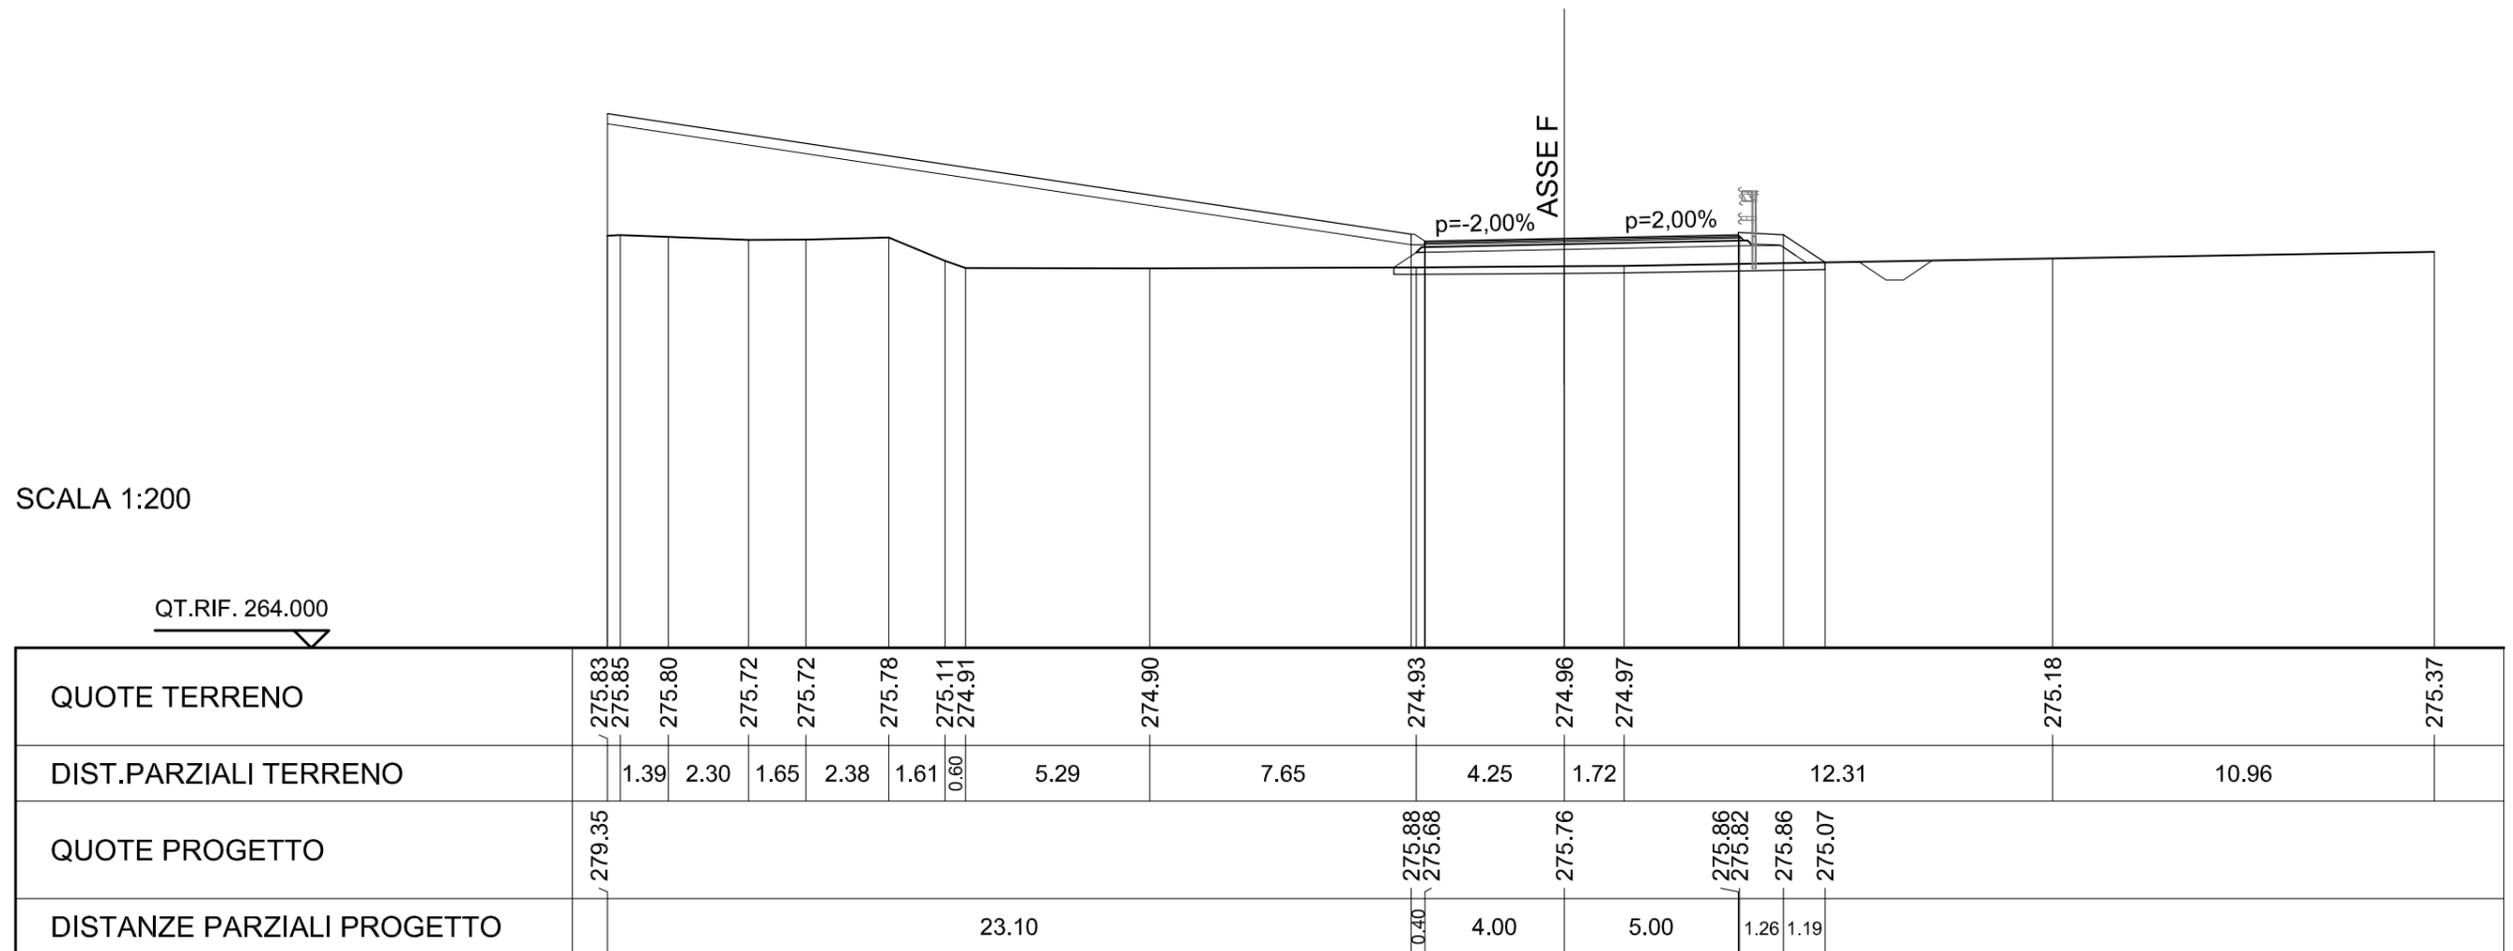

SCAVI E BONIFICHE	
PREPARAZIONE PIANO DI POSA	12.471 m
FOSSO	0.701 mq

RILEVATI	
RILEVATO	5.728 mq
RIEMPIMENTO ARGINELLO	0.028 mq
TERRENO VEGETALE	26.226 m

SOVRASTRUTTURA STRADALE	
STRATO DI USURA	9.039 m
STRATO DI BINDER	9.088 m
STRATO DI BASE	9.167 m
STRATO DI FONDAZIONE	9.920 m

MANUFATTI	
CORDOLO	0.090 mq


SEZIONE N. : F-15

QT. PROGETTO : 275.76

DIST.PROG. : 158.968

DIST.PREC. : 5.984

DIST.SUCC. : 13.820

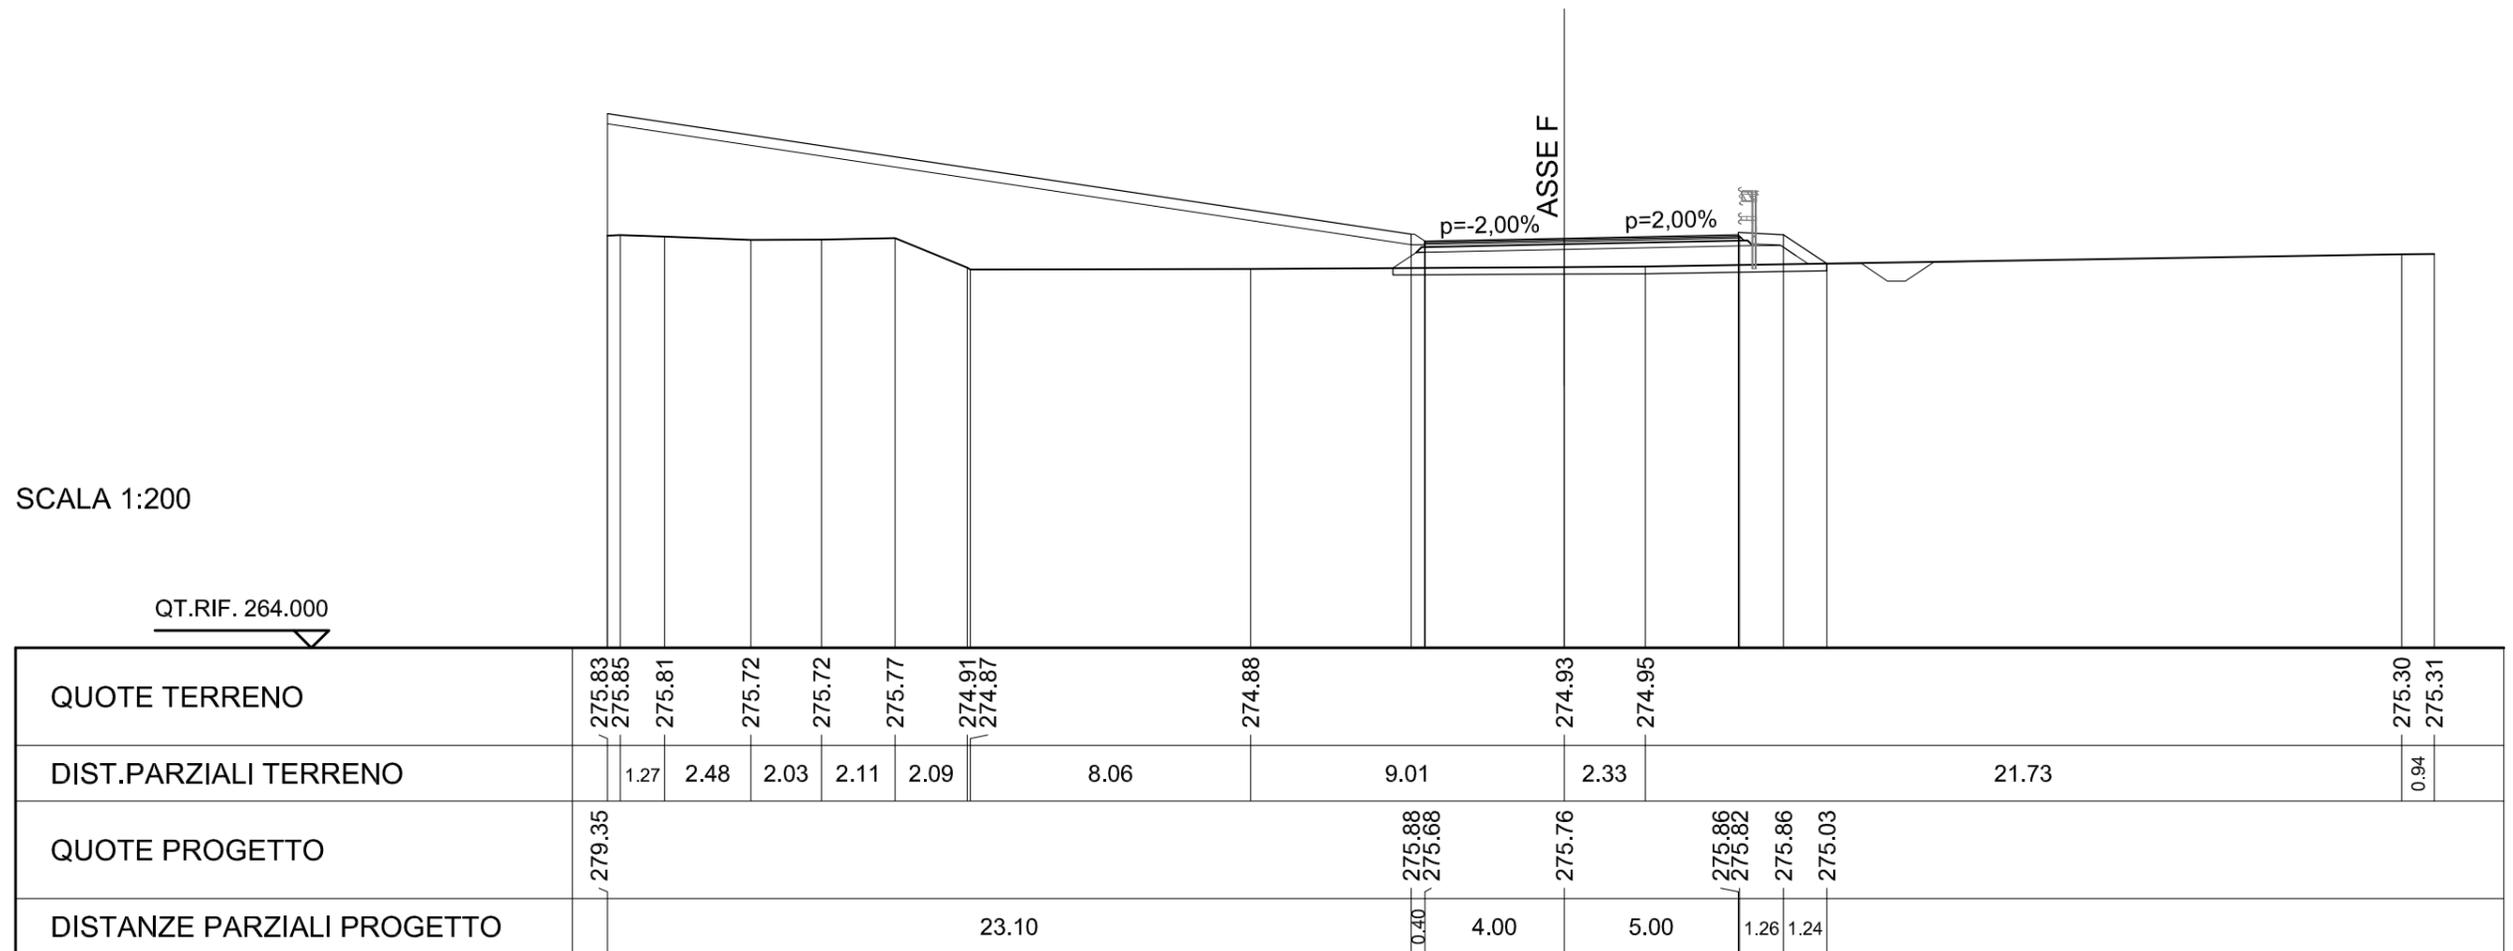

SCAVI E BONIFICHE	
PREPARAZIONE PIANO DI POSA	12.780 m
FOSSO	0.623 mq

RILEVATI	
RILEVATO	6.760 mq
RIEMPIMENTO ARGINELLO	0.028 mq
TERRENO VEGETALE	26.488 m


SOVRASTRUTTURA STRADALE	
STRATO DI USURA	9.039 m
STRATO DI BINDER	9.088 m
STRATO DI BASE	9.167 m
STRATO DI FONDAZIONE	9.920 m

MANUFATTI	
CORDOLO	0.090 mq

SEZIONE N. : F-16
 QT. PROGETTO : 275.76
 DIST.PROG. : 172.788
 DIST.PREC. : 13.820

SCALA 1:200


QT.RIF. 264.000

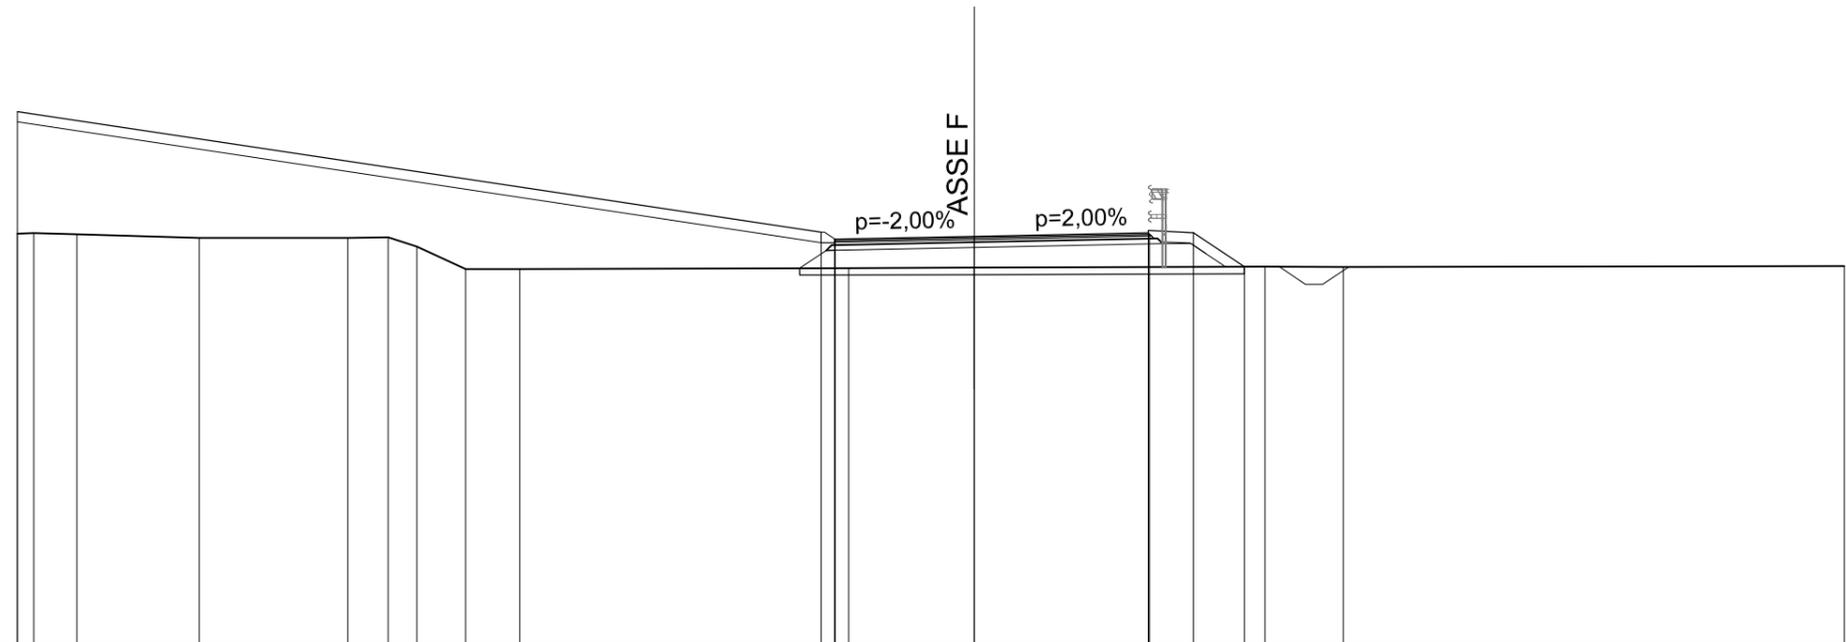

QUOTE TERRENO	275.83	275.85	275.82	275.71	275.71	275.73	275.47	274.82	274.82	274.85	274.86	274.89	274.88	274.91
DIST.PARZIALI TERRENO	0.47	1.24	3.51	4.27	1.16	0.83	1.40	1.56	9.45	3.61	8.36	2.25	14.40	
QUOTE PROGETTO	279.35									275.88	275.76	275.86	275.86	274.89
DISTANZE PARZIALI PROGETTO									23.10	0.40	4.00	5.00	1.26	1.46

ASSE F1

SEZIONE TIPO F2
scala 1:100

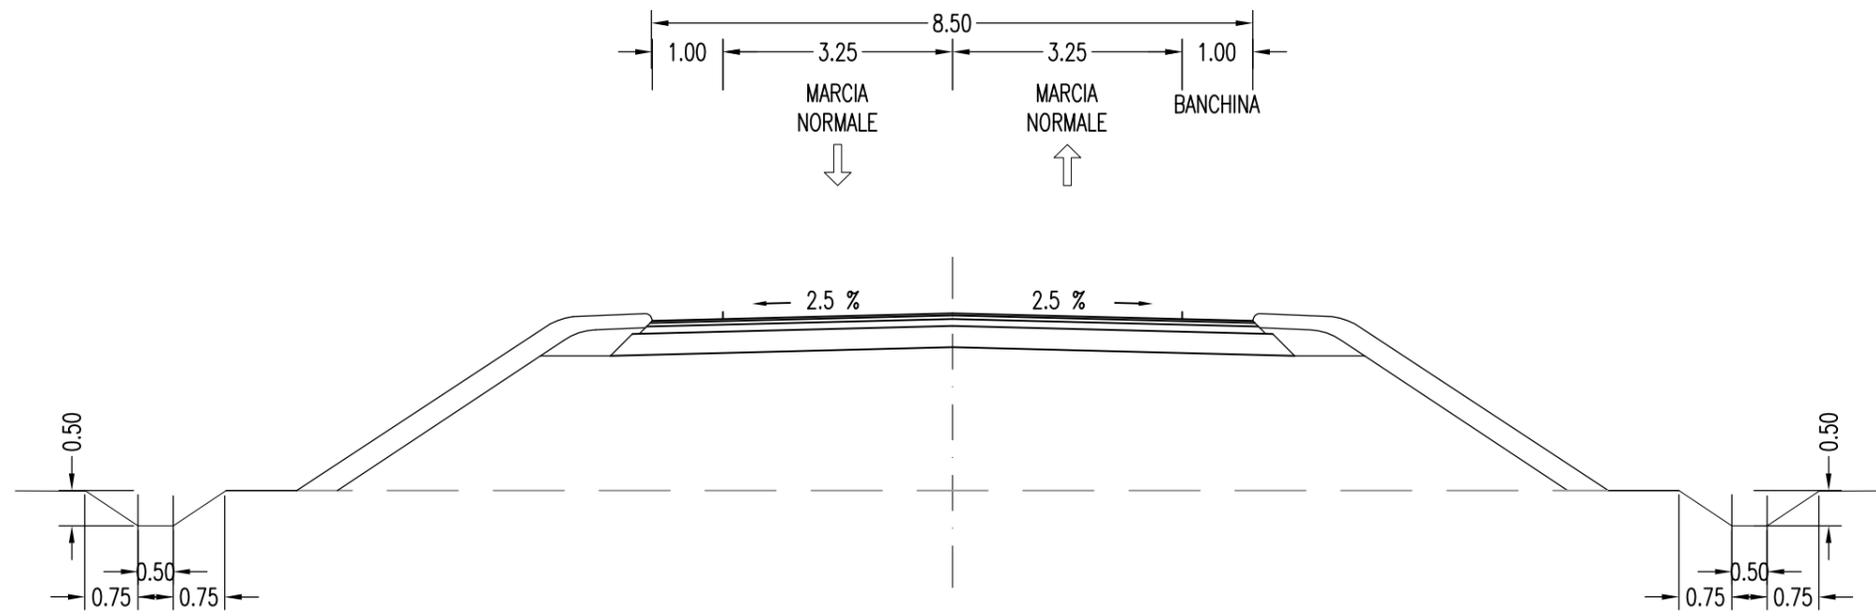

SCAVI E BONIFICHE	
STERRO	7.381 mq
PREPARAZIONE PIANO DI POSA	4.229 m
AMMORSAMENTO A GRADONI	2.325 m
FOSSO	1.200 mq

RILEVATI	
RILEVATO	0.861 mq
RIEMPIMENTO ARGINELLO	0.063 mq
TERRENO VEGETALE	5.673 m

SOVRASTRUTTURA STRADALE	
STRATO DI USURA	20.096 m
STRATO DI BINDER	20.200 m
STRATO DI BASE	20.344 m
STRATO DI FONDAZIONE	20.871 m

SEZIONE N. : F1-3

QT. PROGETTO : 275.84


DIST.PROG. : 50.000

DIST.PREC. : 23.455

DIST.SUCC. : 5.009


SCALA 1:200

QT.RIF. 263.000

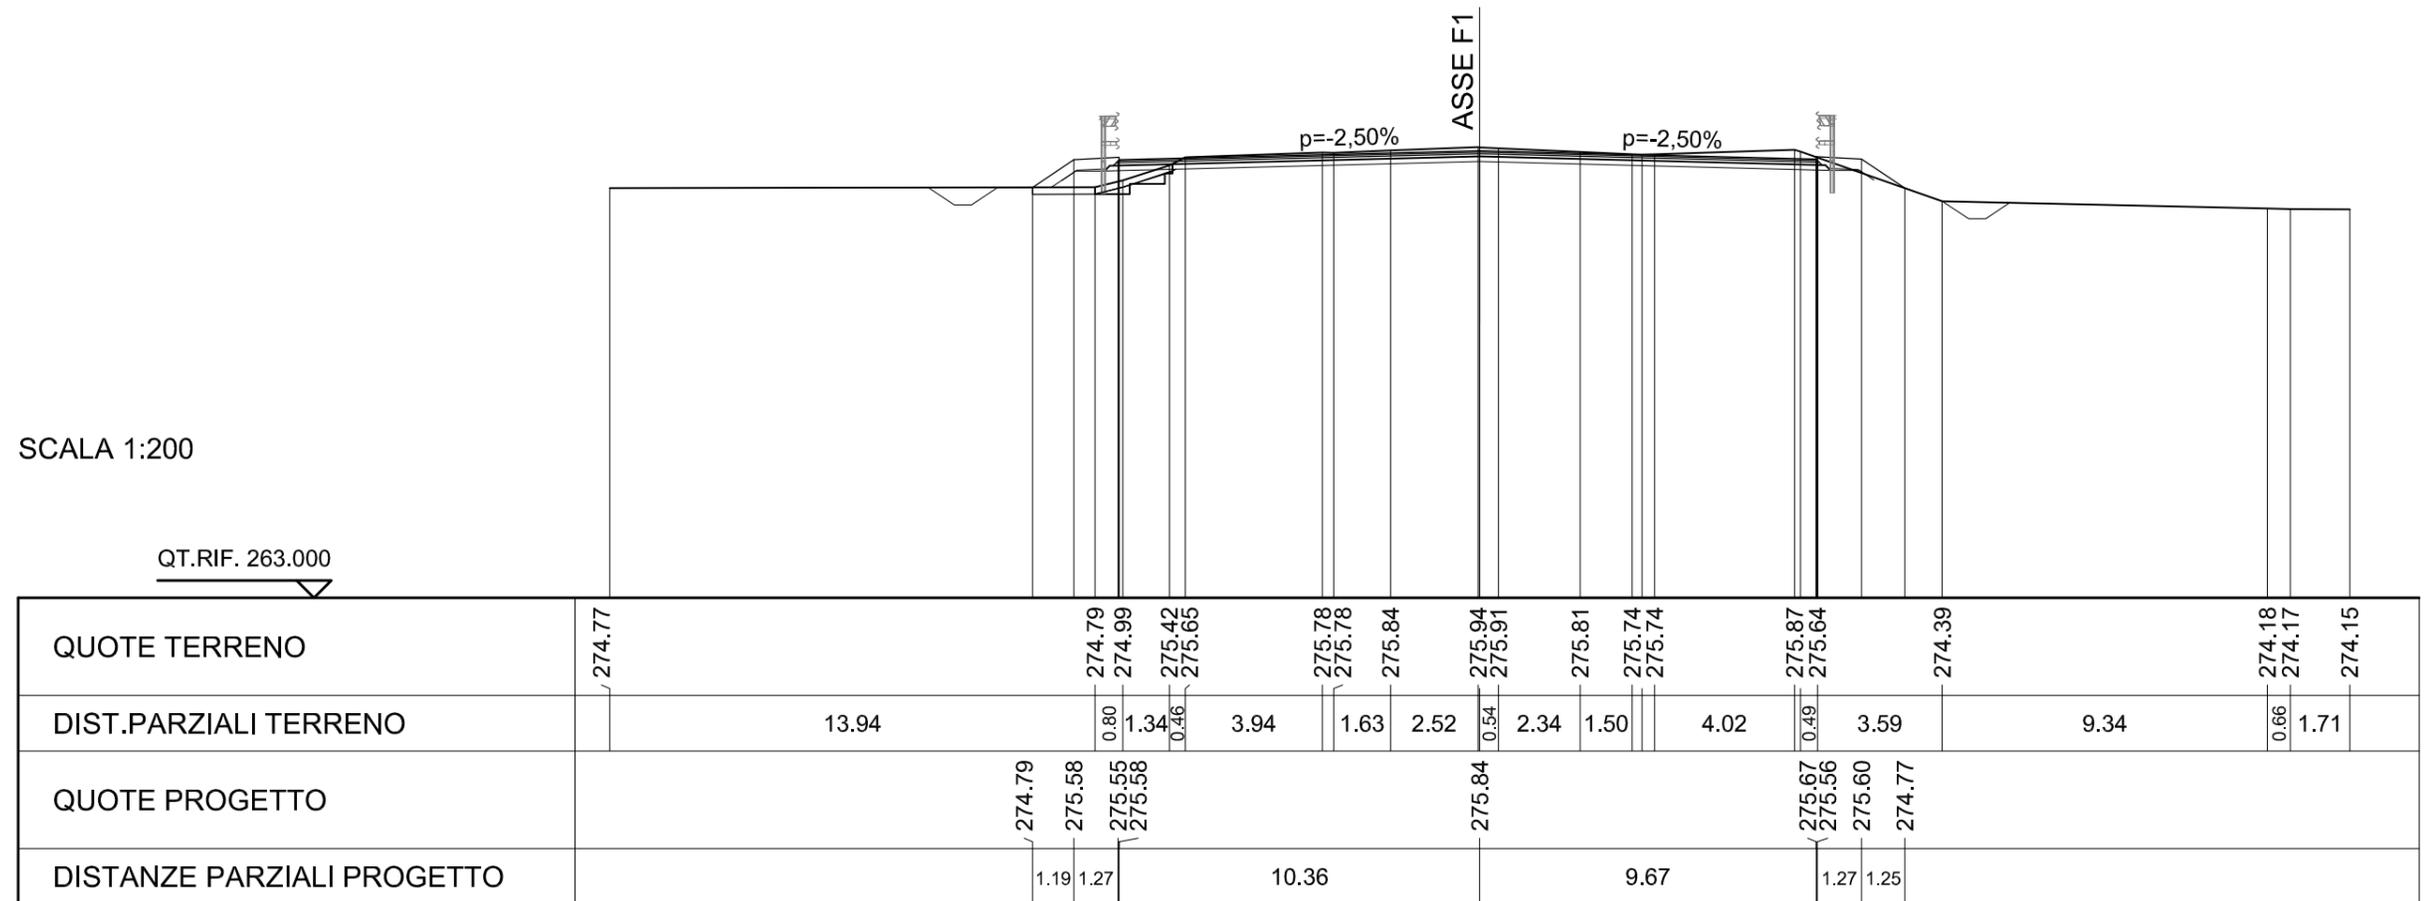

ASSE F2

SEZIONE TIPO F2
scala 1:100

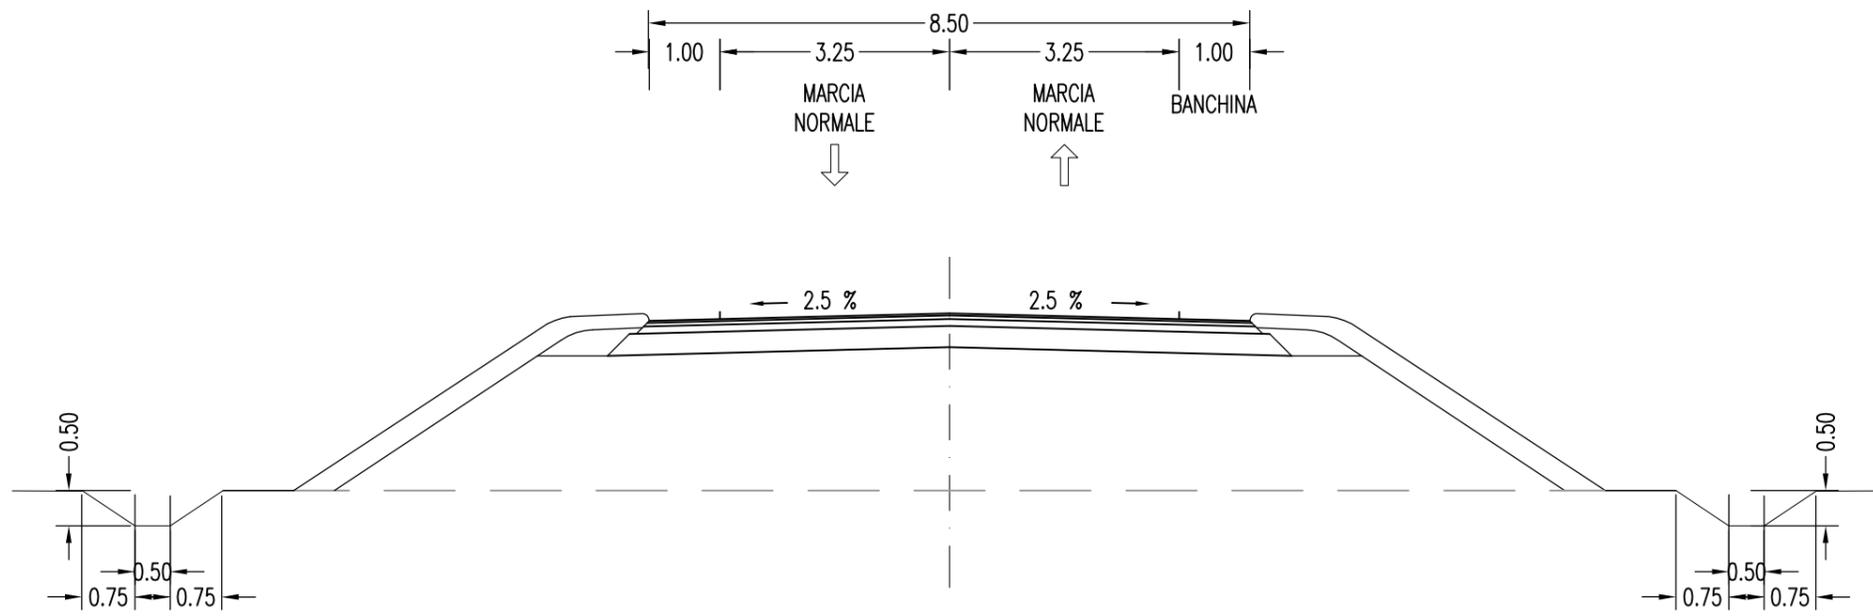

SCAVI E BONIFICHE	
STERRO	7.560 mq
FOSSO	1.046 mq

RILEVATI	
RIEMPIMENTO ARGINELLO	0.073 mq
TERRENO VEGETALE	3.739 m

SOVRASTRUTTURA STRADALE	
STRATO DI USURA	20.129 m
STRATO DI BINDER	20.232 m
STRATO DI BASE	20.396 m
STRATO DI FONDAZIONE	20.904 m

SEZIONE N. : F2-1

QT. PROGETTO : 275.85


DIST.PROG. : 4.991

DIST.PREC. : 4.991

DIST.SUCC. : 6.726

SCALA 1:200

QT.RIF. 263.000

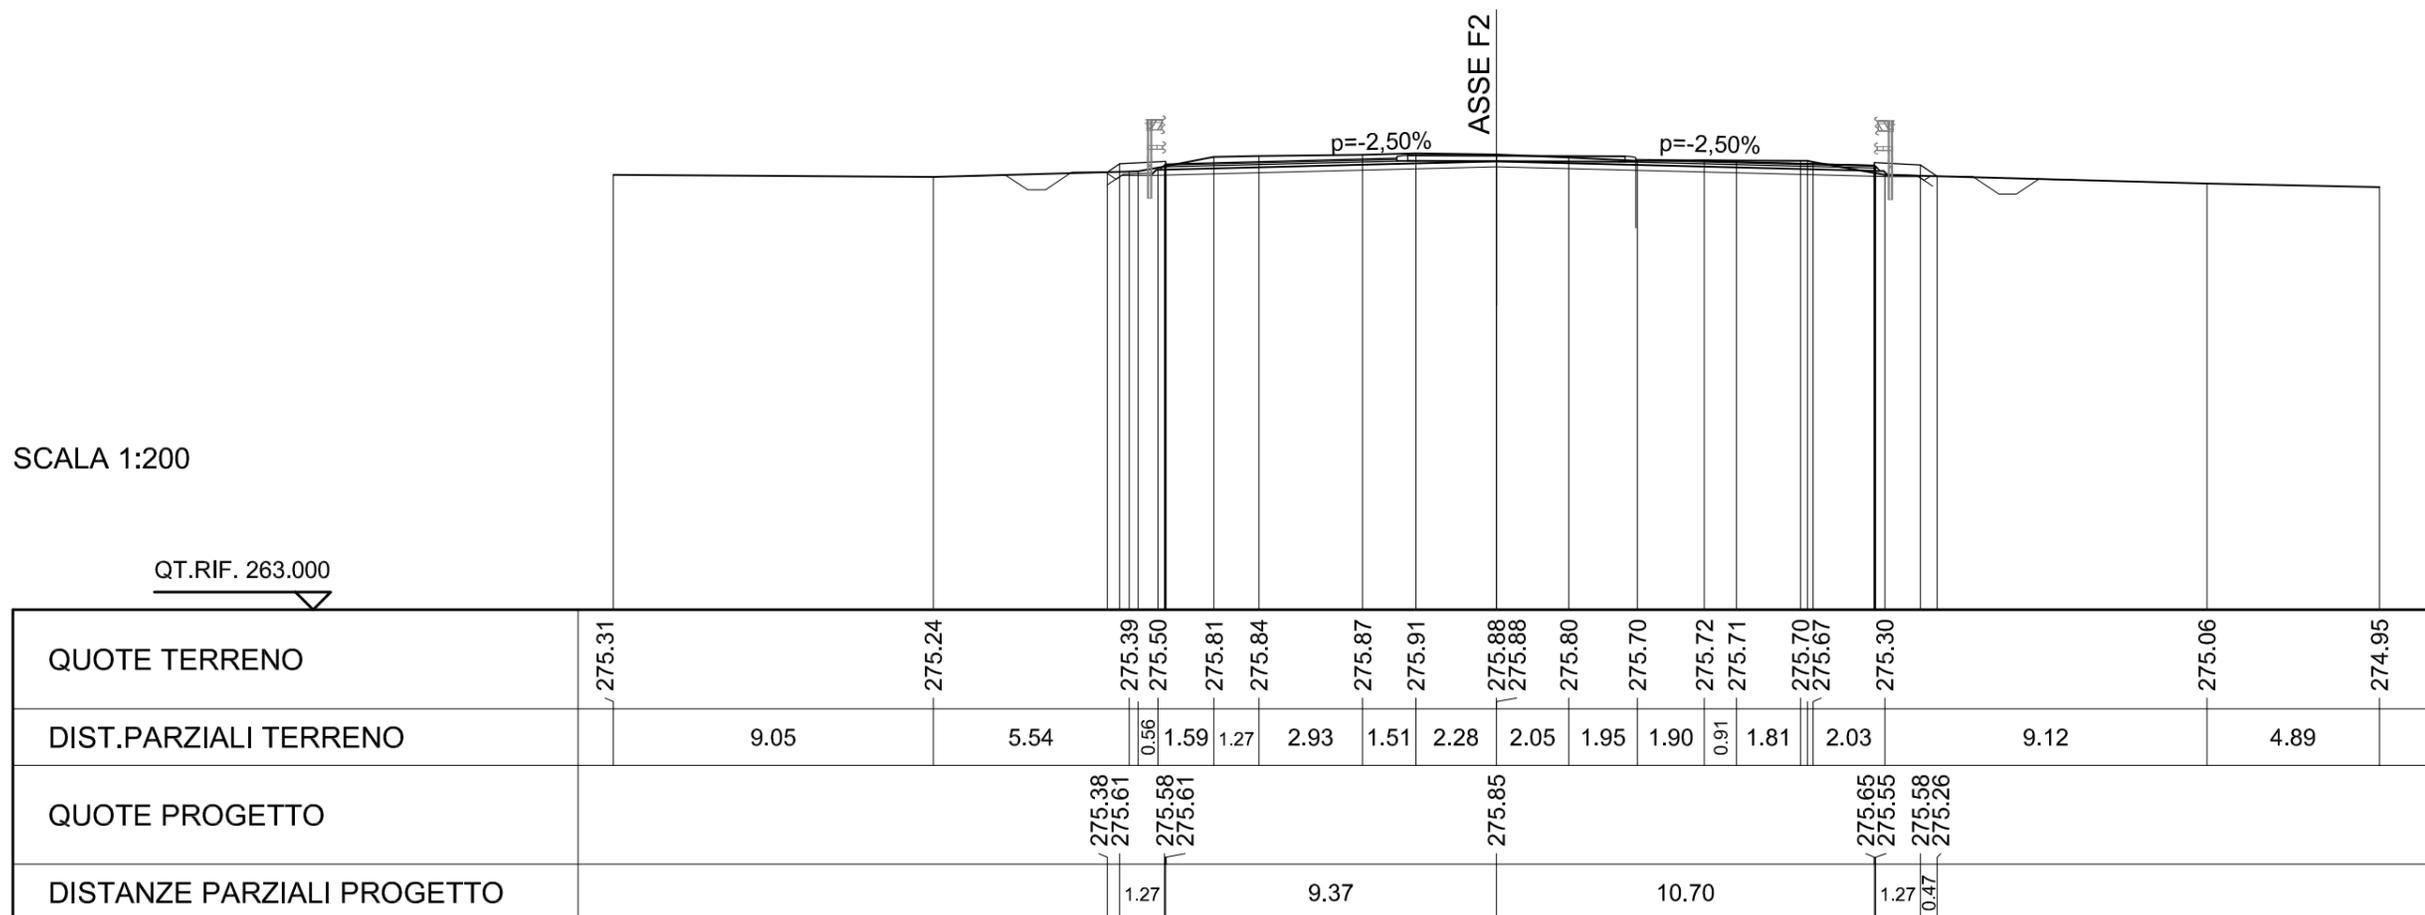

SCAVI E BONIFICHE	
STERRO	6.431 mq
FOSSO	0.340 mq

RILEVATI	
RIEMPIMENTO ARGINELLO	0.061 mq
TERRENO VEGETALE	3.512 m

SOVRASTRUTTURA STRADALE	
STRATO DI USURA	12.274 m
STRATO DI BINDER	12.376 m
STRATO DI BASE	12.540 m
STRATO DI FONDAZIONE	13.048 m

SEZIONE N. : F2-2

QT. PROGETTO : 275.92


DIST.PROG. : 11.717

DIST.PREC. : 6.726

DIST.SUCC. : 13.283

SCALA 1:200

QT.RIF. 263.000

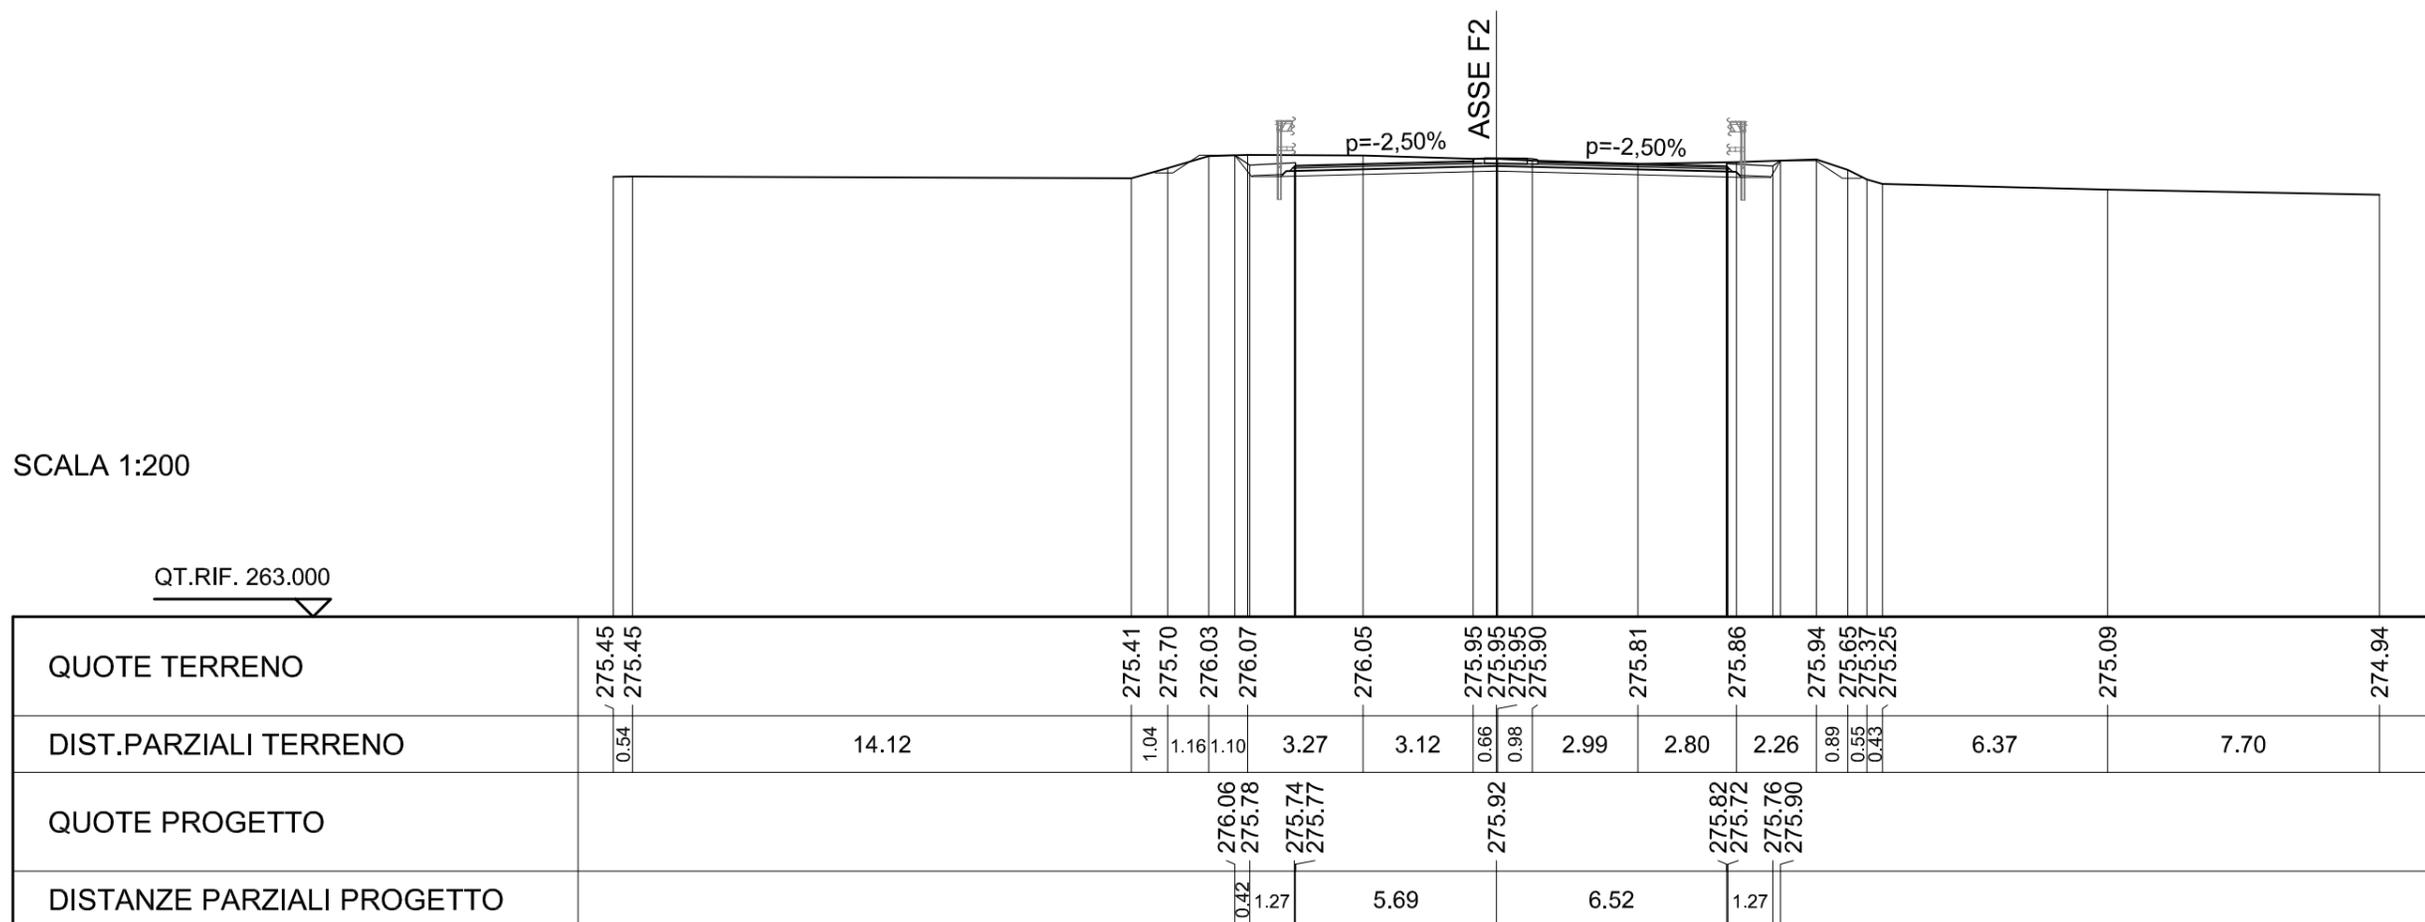

SCAVI E BONIFICHE	
STERRO	3.105 mq
FOSSO	1.328 mq


RILEVATI	
RIEMPIMENTO ARGINELLO	0.065 mq
TERRENO VEGETALE	2.840 m

SOVRASTRUTTURA STRADALE	
STRATO DI USURA	8.014 m
STRATO DI BINDER	8.115 m
STRATO DI BASE	8.278 m
STRATO DI FONDAZIONE	8.783 m

SEZIONE N. : F2-4
 QT. PROGETTO : 276.31
 DIST.PROG. : 50.000
 DIST.PREC. : 25.000
 DIST.SUCC. : 8.000

SCALA 1:200

QT.RIF. 264.000

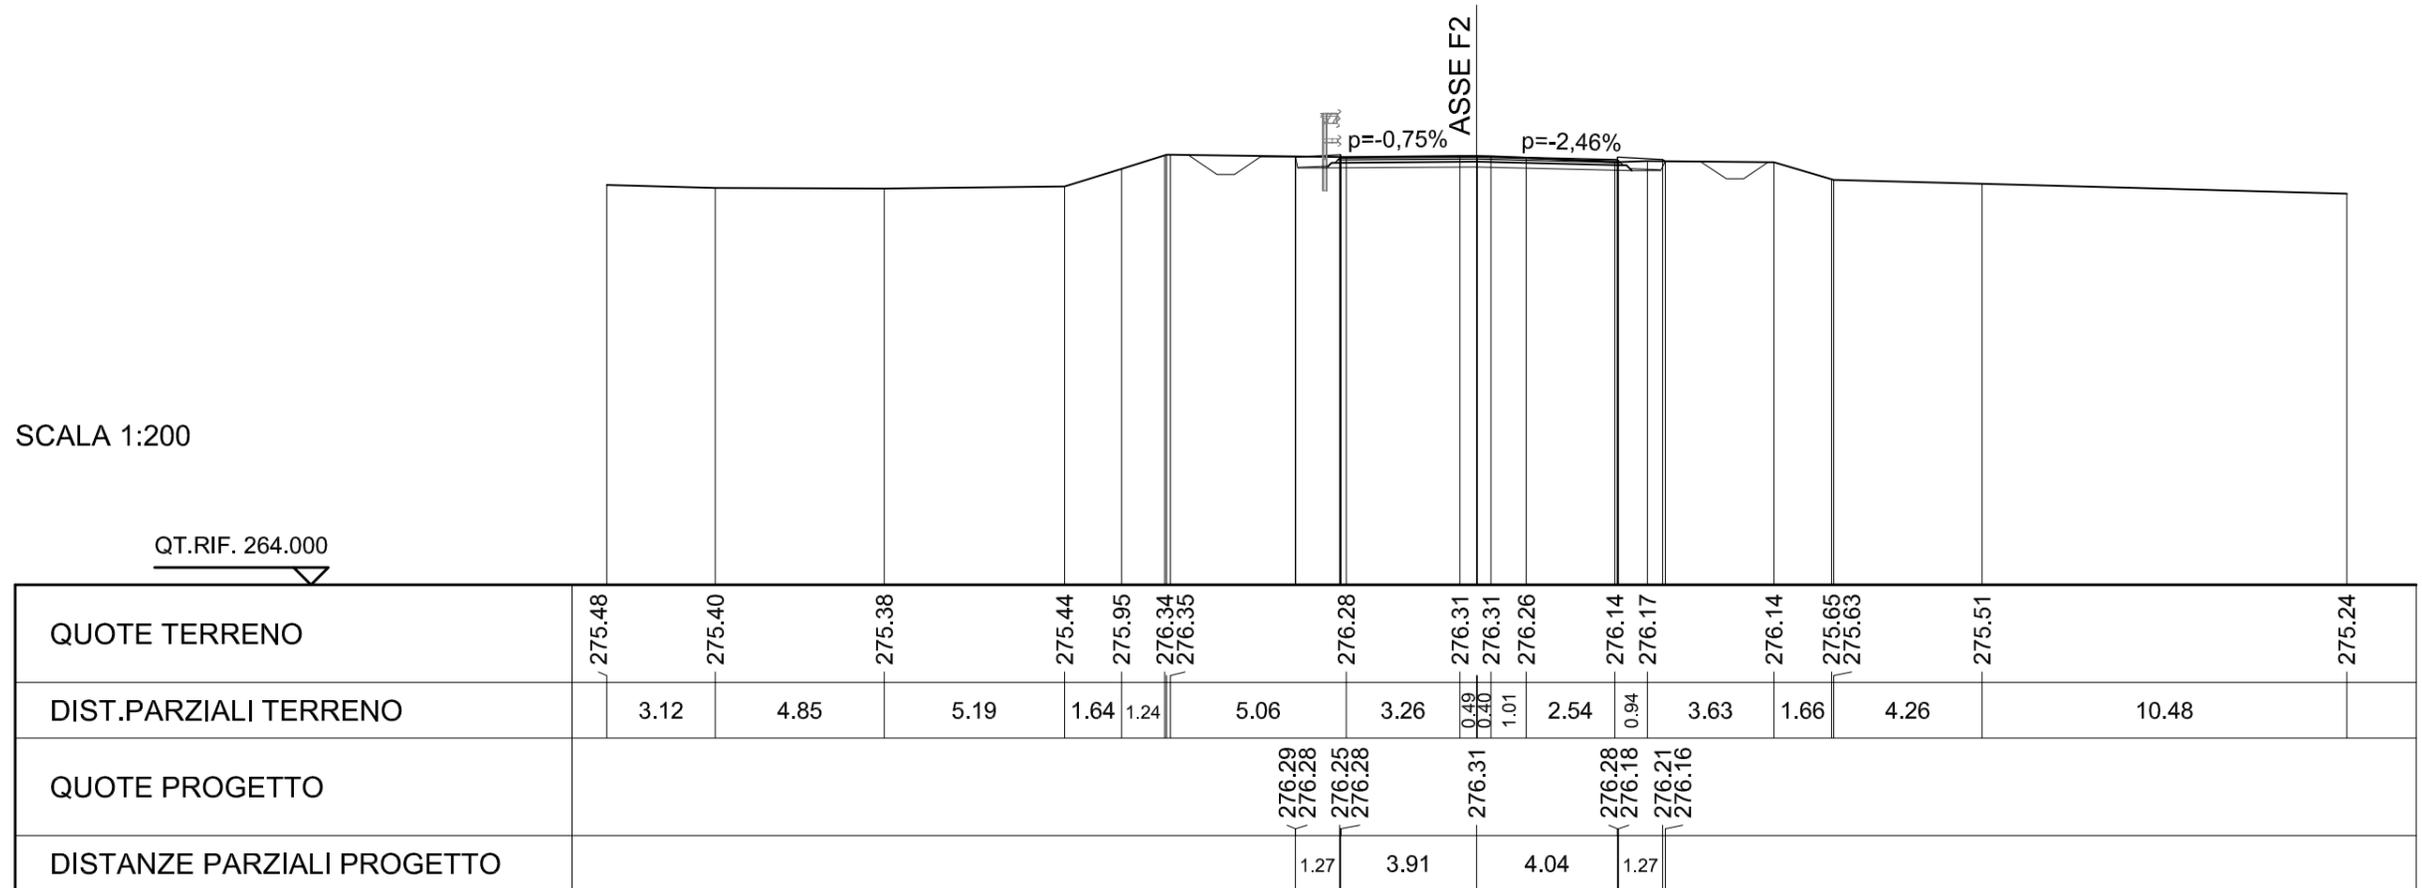


SCAVI E BONIFICHE	
STERRO	0.732 mq
SOVRASTRUTTURA STRADALE	
STRATO DI USURA	7.752 m
STRATO DI BINDER	7.752 m

SEZIONE N. : F2-5
 QT. PROGETTO : 276.37
 DIST.PROG. : 58.000
 DIST.PREC. : 8.000


SCALA 1:200

QT.RIF. 263.000

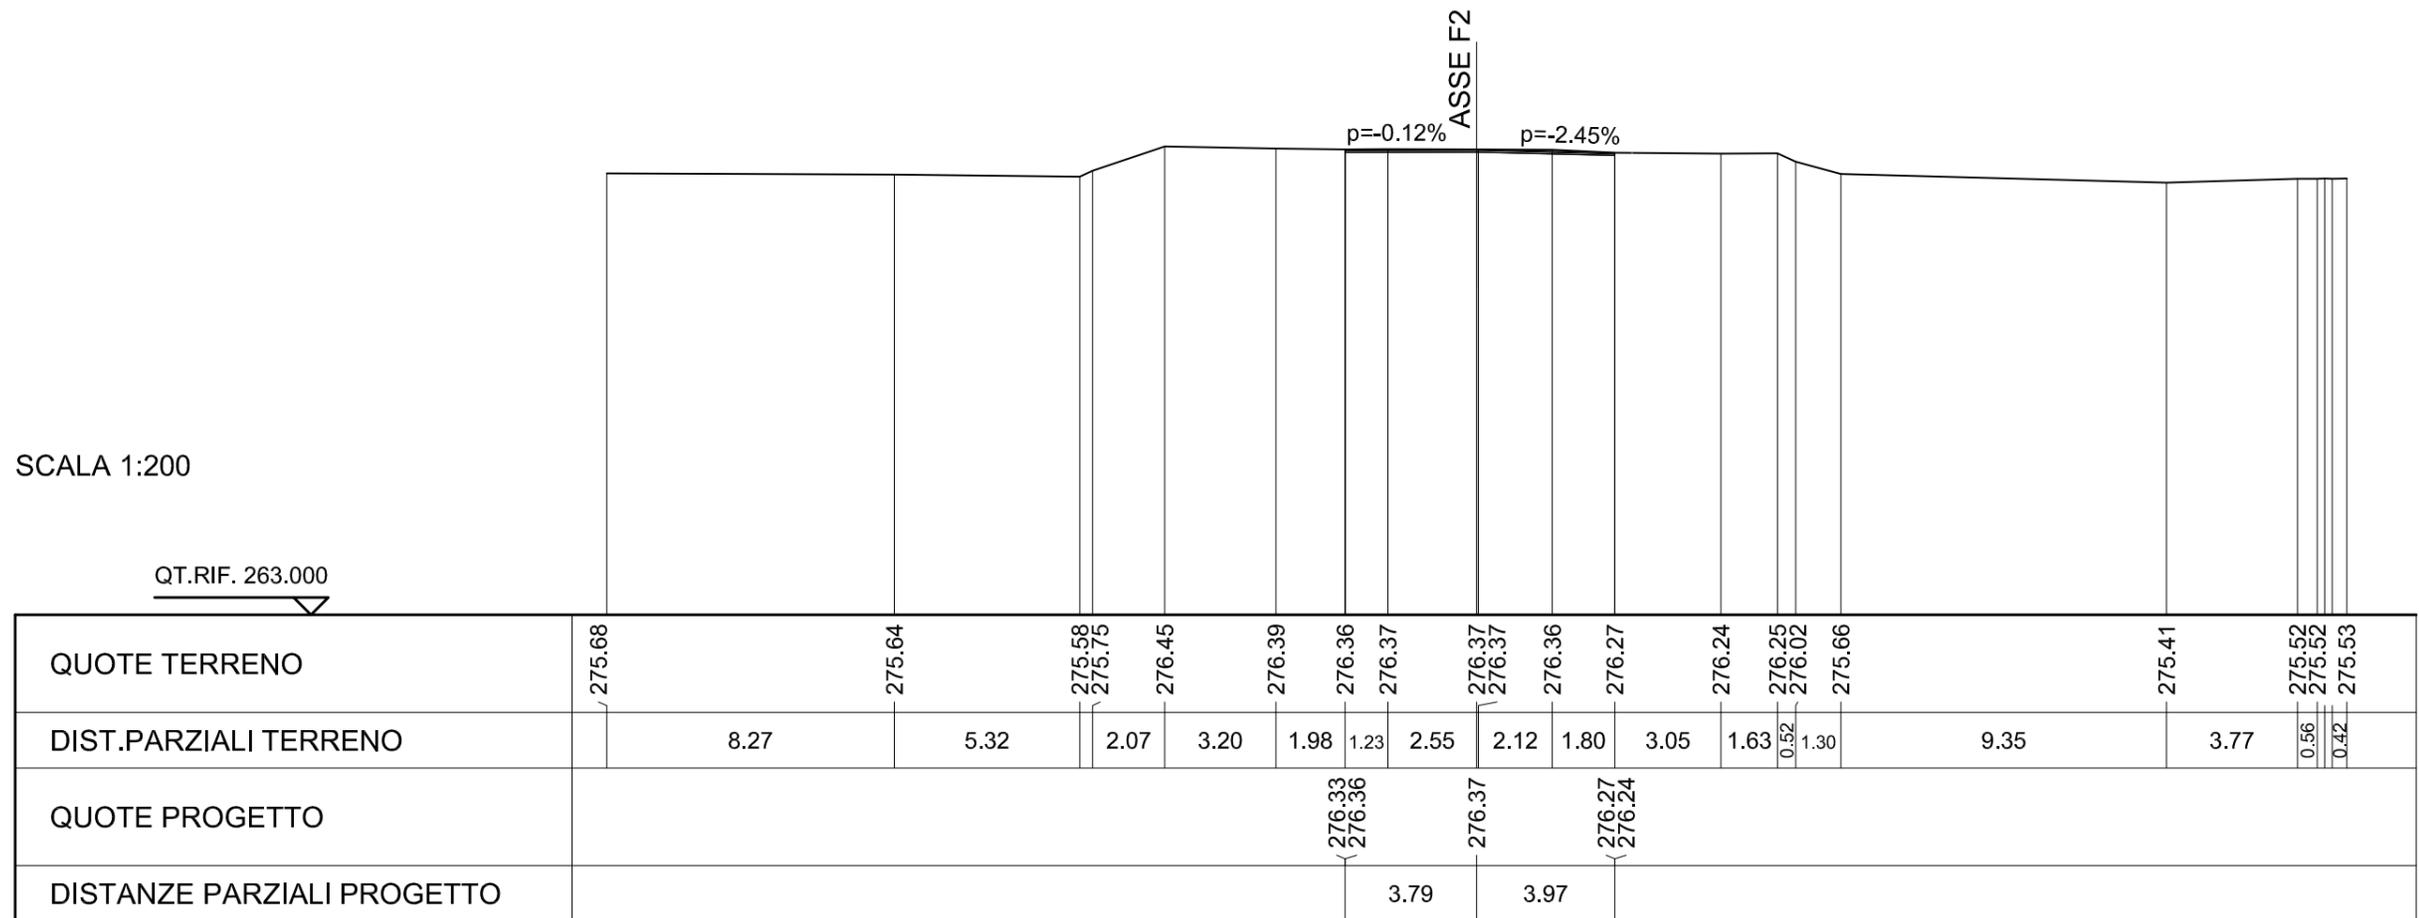

ASSE A2

SEZIONE TIPO C1
scala 1:100

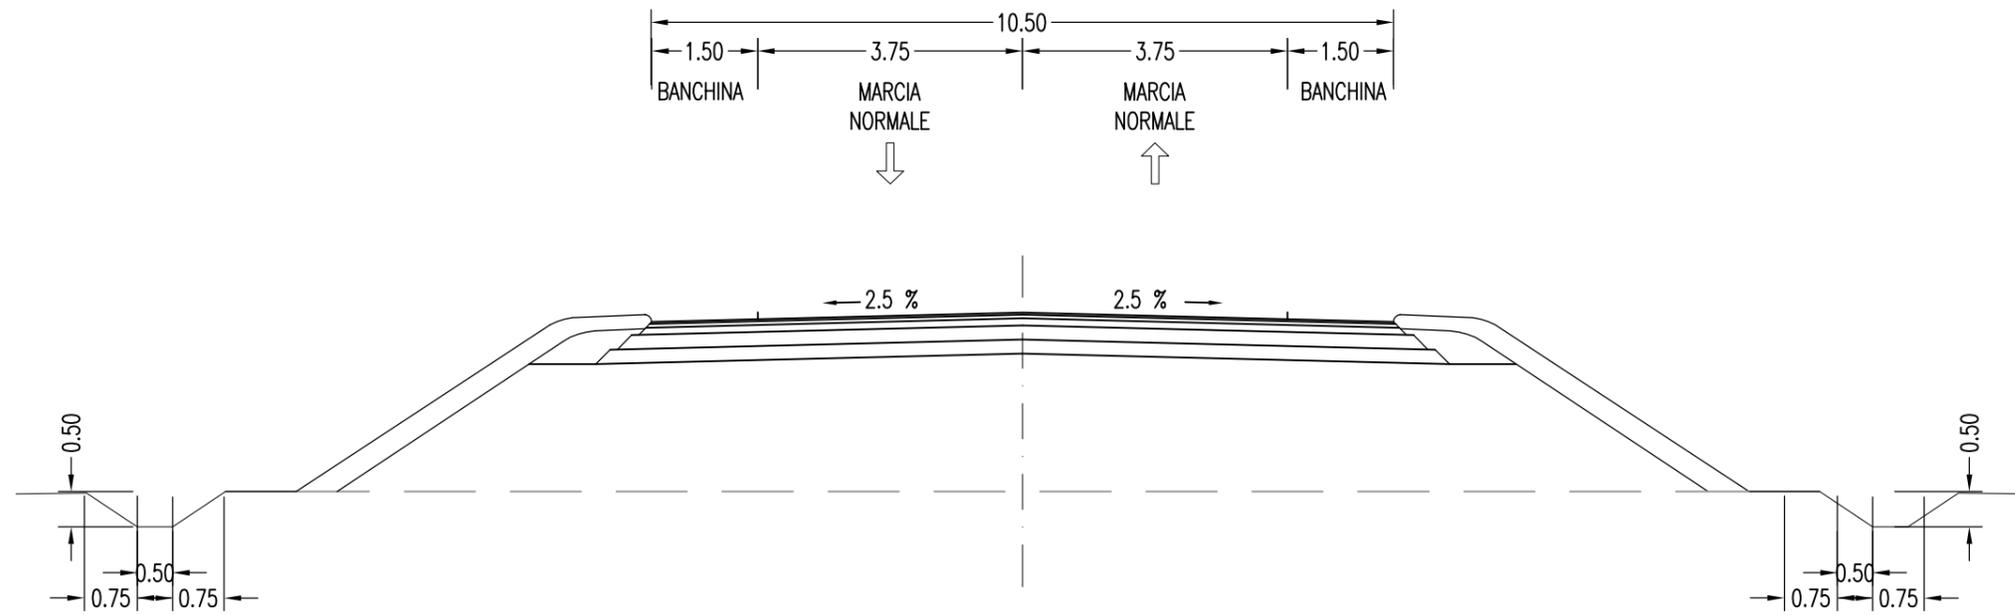

SCAVI E BONIFICHE	
PREPARAZIONE PIANO DI POSA	60.525 m
FOSSO	1.321 mq

RILEVATI	
RILEVATO	25.461 mq
RIEMPIMENTO ARGINELLO	0.116 mq
TERRENO VEGETALE	7.008 m

SOVRASTRUTTURA STRADALE	
STRATO DI USURA	23.273 m
STRATO DI BINDER	23.375 m
STRATO DI BASE	23.539 m
STRATO DI FONDAZIONE	24.047 m


SEZIONE N. : A2-67

QT. PROGETTO : 275.83

DIST.PROG. : 1675.333

DIST.PREC. : 5.027

DIST.SUCC. : 19.973

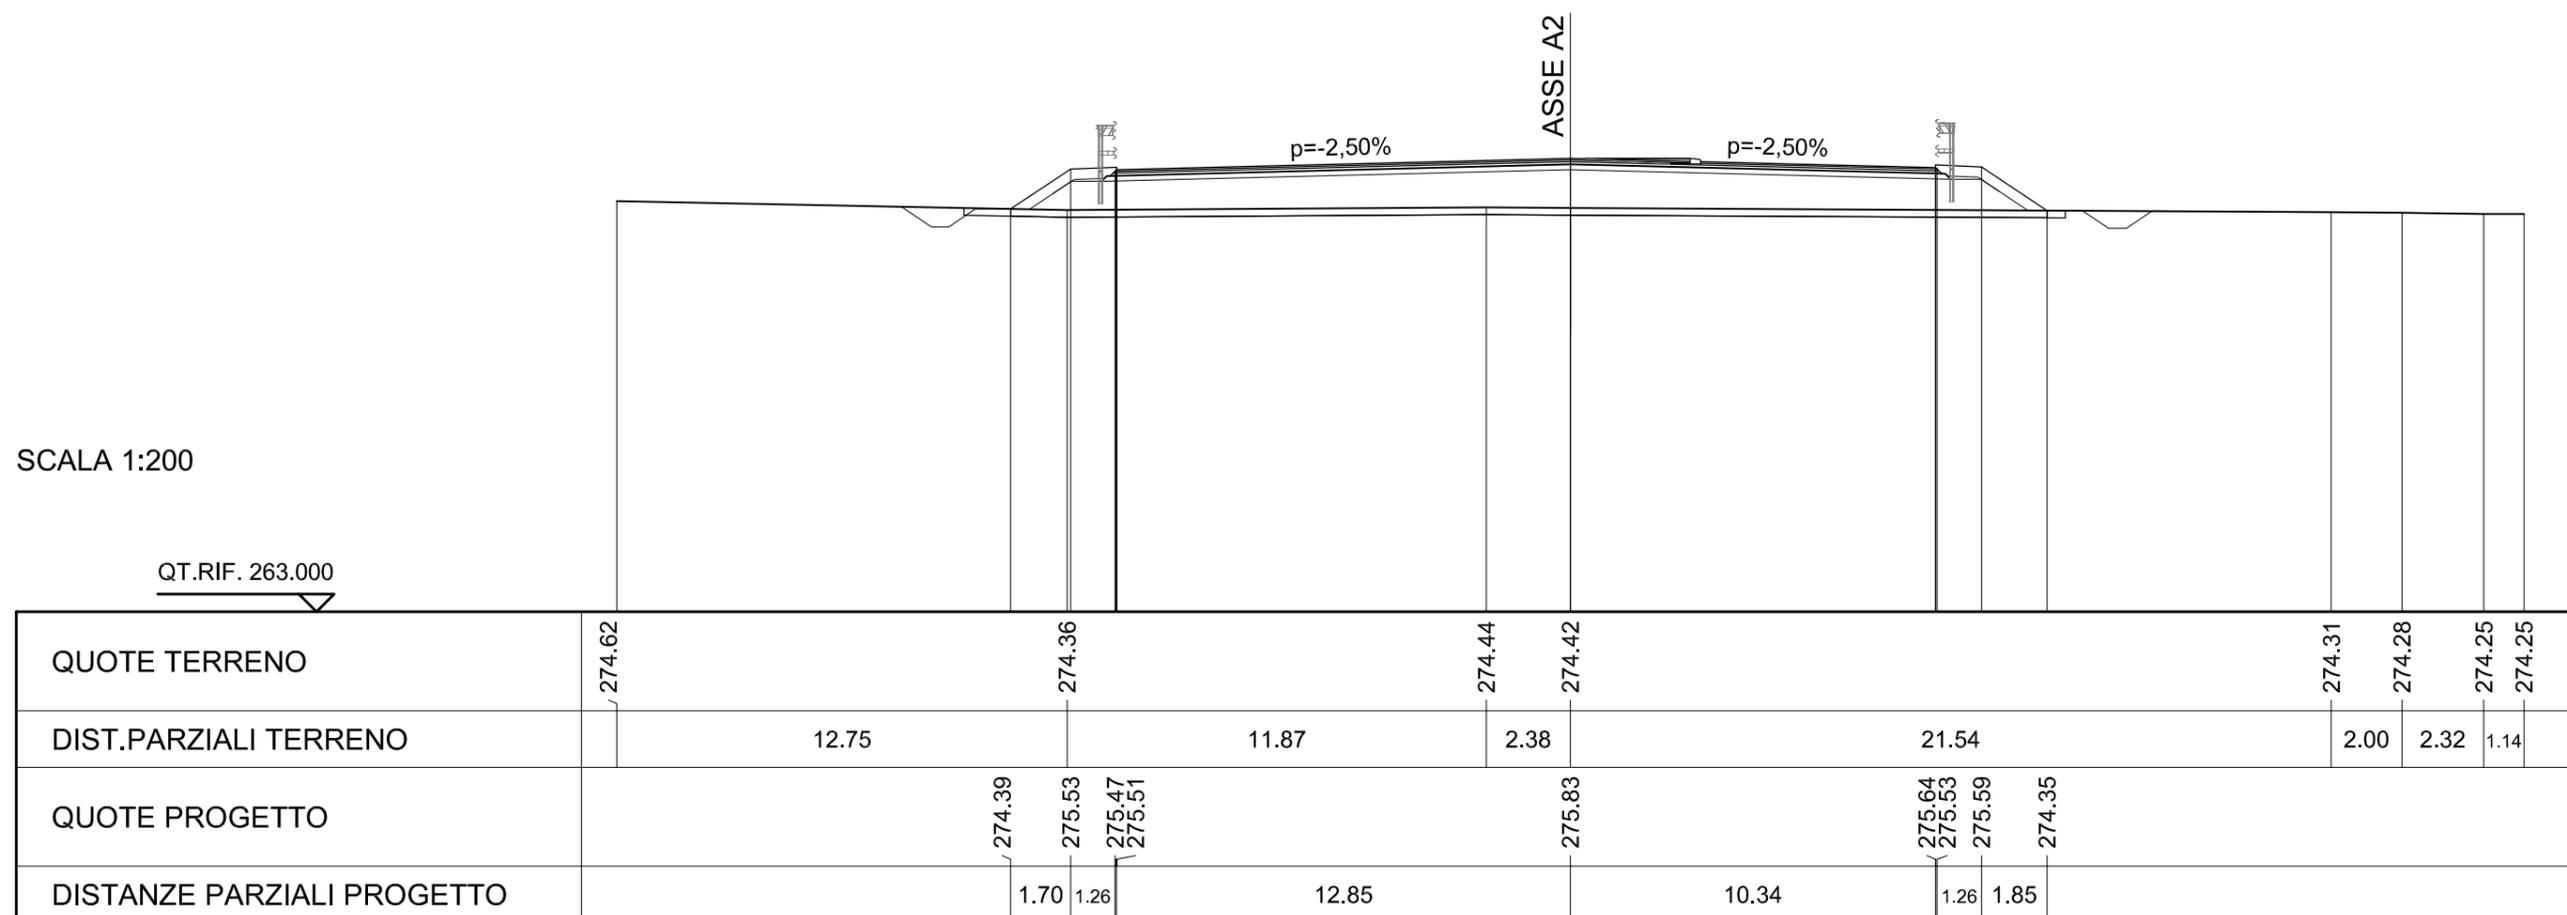

SCAVI E BONIFICHE	
PREPARAZIONE PIANO DI POSA	17.737 m
FOSSO	1.232 mq


RILEVATI	
RILEVATO	18.536 mq
RIEMPIMENTO ARGINELLO	0.118 mq
TERRENO VEGETALE	8.314 m

SOVRASTRUTTURA STRADALE	
STRATO DI USURA	10.582 m
STRATO DI BINDER	10.684 m
STRATO DI BASE	10.848 m
STRATO DI FONDAZIONE	11.356 m

SEZIONE N. : A2-69
 QT. PROGETTO : 275.75
 DIST.PROG. : 1720.306
 DIST.PREC. : 25.000
 DIST.SUCC. : 25.000

SCALA 1:200

QT.RIF. 263.000

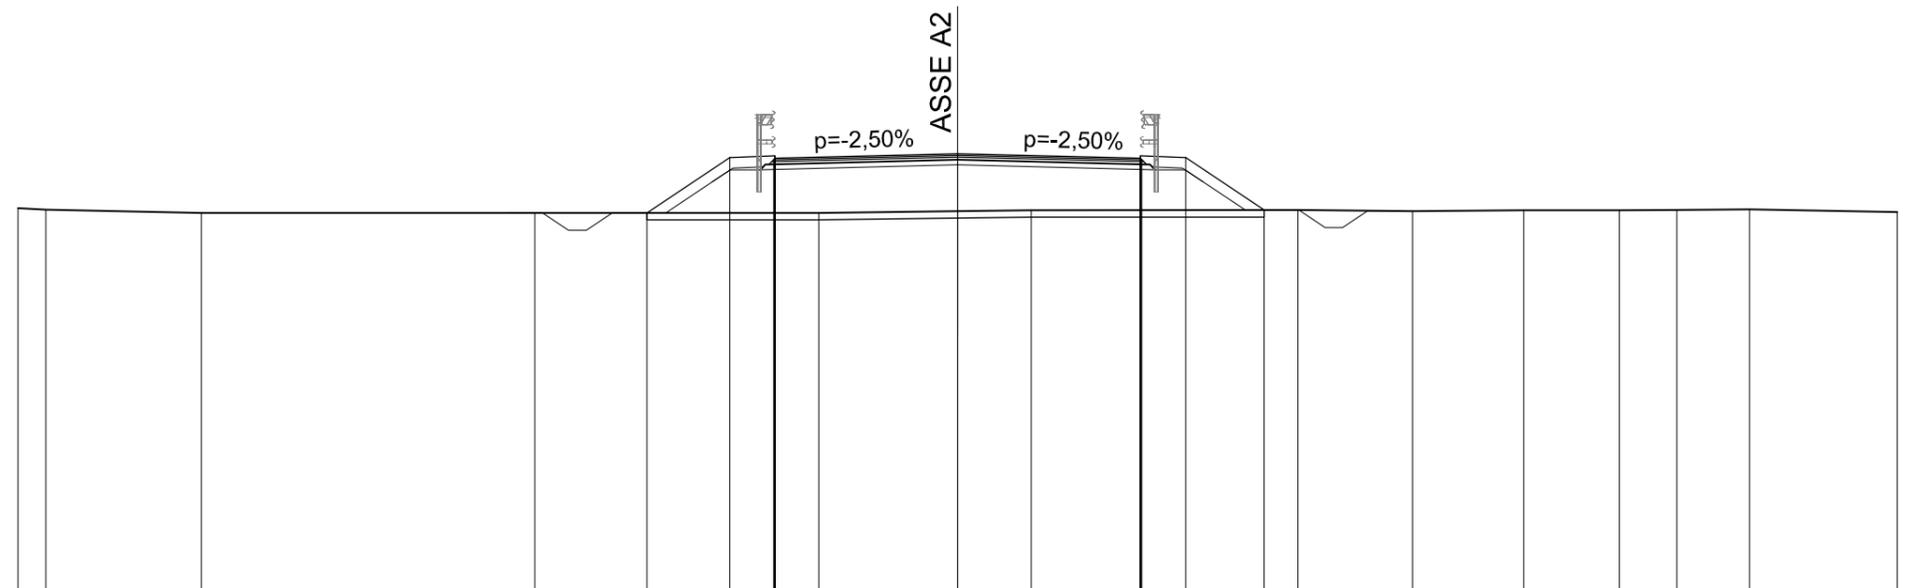

QUOTE TERRENO	274.19	274.15	274.06	274.05	274.05	274.10	274.13	274.13	274.10	274.13	274.13	274.13	274.14	274.15	274.08
DIST.PARZIALI TERRENO	0.79	4.47	9.58	8.16	3.99	2.11	7.67	3.29	3.20	2.75	1.65	2.08	4.25		
QUOTE PROGETTO				274.05	275.64	275.58	275.62	275.75	275.69	275.58	275.64	274.13			
DISTANZE PARZIALI PROGETTO				2.38	1.26	5.25	5.25	1.26	2.26						

SCAVI E BONIFICHE	
PREPARAZIONE PIANO DI POSA	17.926 m
FOSSO	1.211 mq


RILEVATI	
RILEVATO	19.664 mq
RIEMPIMENTO ARGINELLO	0.118 mq
TERRENO VEGETALE	8.543 m

SOVRASTRUTTURA STRADALE	
STRATO DI USURA	10.582 m
STRATO DI BINDER	10.684 m
STRATO DI BASE	10.848 m
STRATO DI FONDAZIONE	11.356 m

SEZIONE N. : A2-70
 QT. PROGETTO : 275.62
 DIST.PROG. : 1745.306
 DIST.PREC. : 25.000
 DIST.SUCC. : 25.000

SCALA 1:200

QT.RIF. 262.000

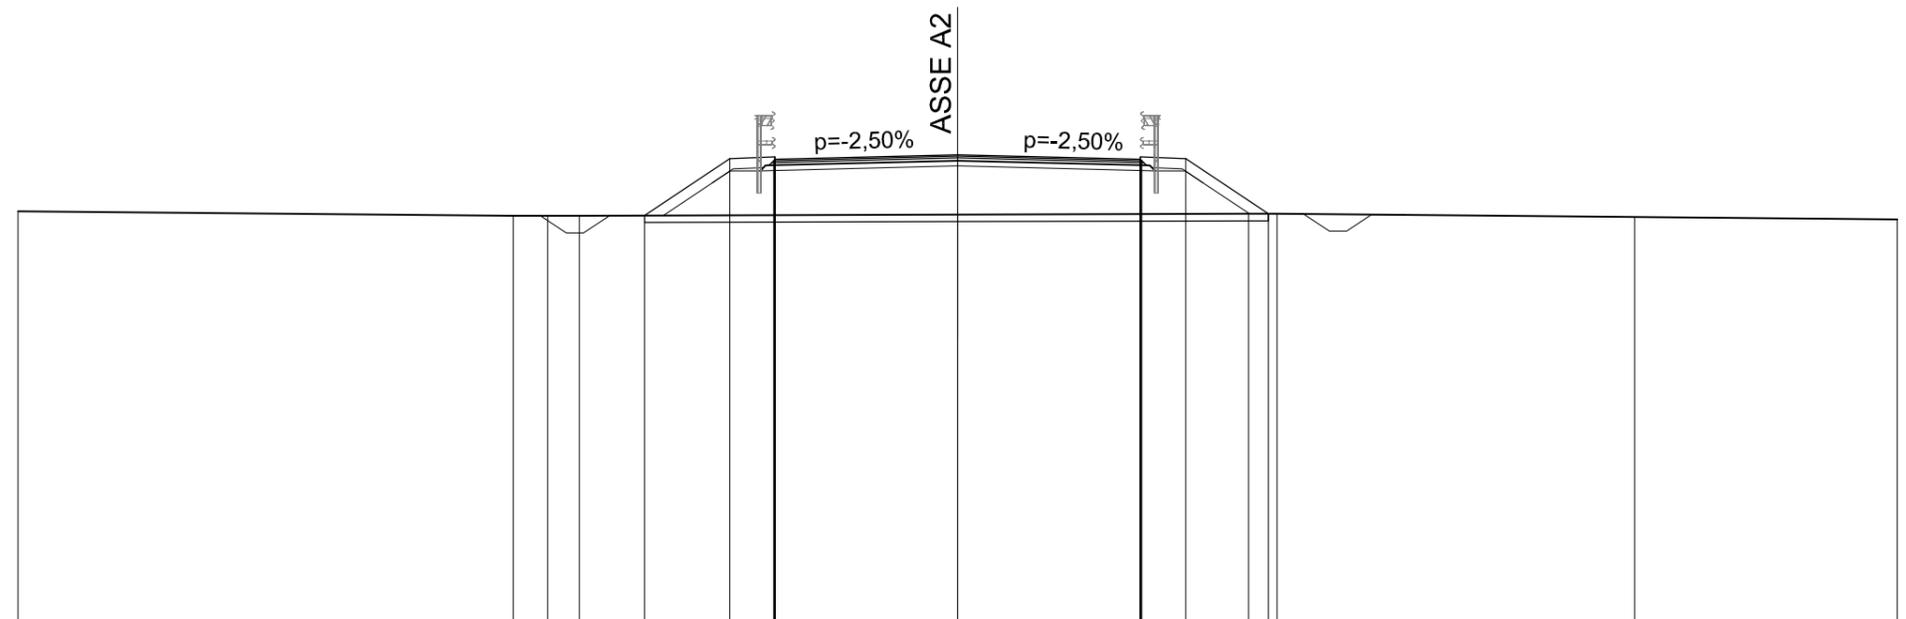


QUOTE TERRENO	273.99		273.86	273.86	273.86		273.89		273.92	273.92		273.83		273.76
DIST.PARZIALI TERRENO		14.23	0.98	0.91		10.88			8.36	0.82		10.28		7.54
QUOTE PROGETTO					273.87	275.50	275.44	275.48	275.62	275.55	275.44	275.50	273.92	
DISTANZE PARZIALI PROGETTO						2.45	1.26		5.25	5.25	1.26	2.37		

SCAVI E BONIFICHE	
PREPARAZIONE PIANO DI POSA	18.229 m
FOSSO	1.238 mq

RILEVATI	
RILEVATO	21.362 mq
RIEMPIMENTO ARGINELLO	0.116 mq
TERRENO VEGETALE	8.906 m

SOVRASTRUTTURA STRADALE	
STRATO DI USURA	10.582 m
STRATO DI BINDER	10.684 m
STRATO DI BASE	10.848 m
STRATO DI FONDAZIONE	11.356 m

SEZIONE N. : A2-71
 QT. PROGETTO : 275.40
 DIST.PROG. : 1770.306
 DIST.PREC. : 25.000
 DIST.SUCC. : 25.000

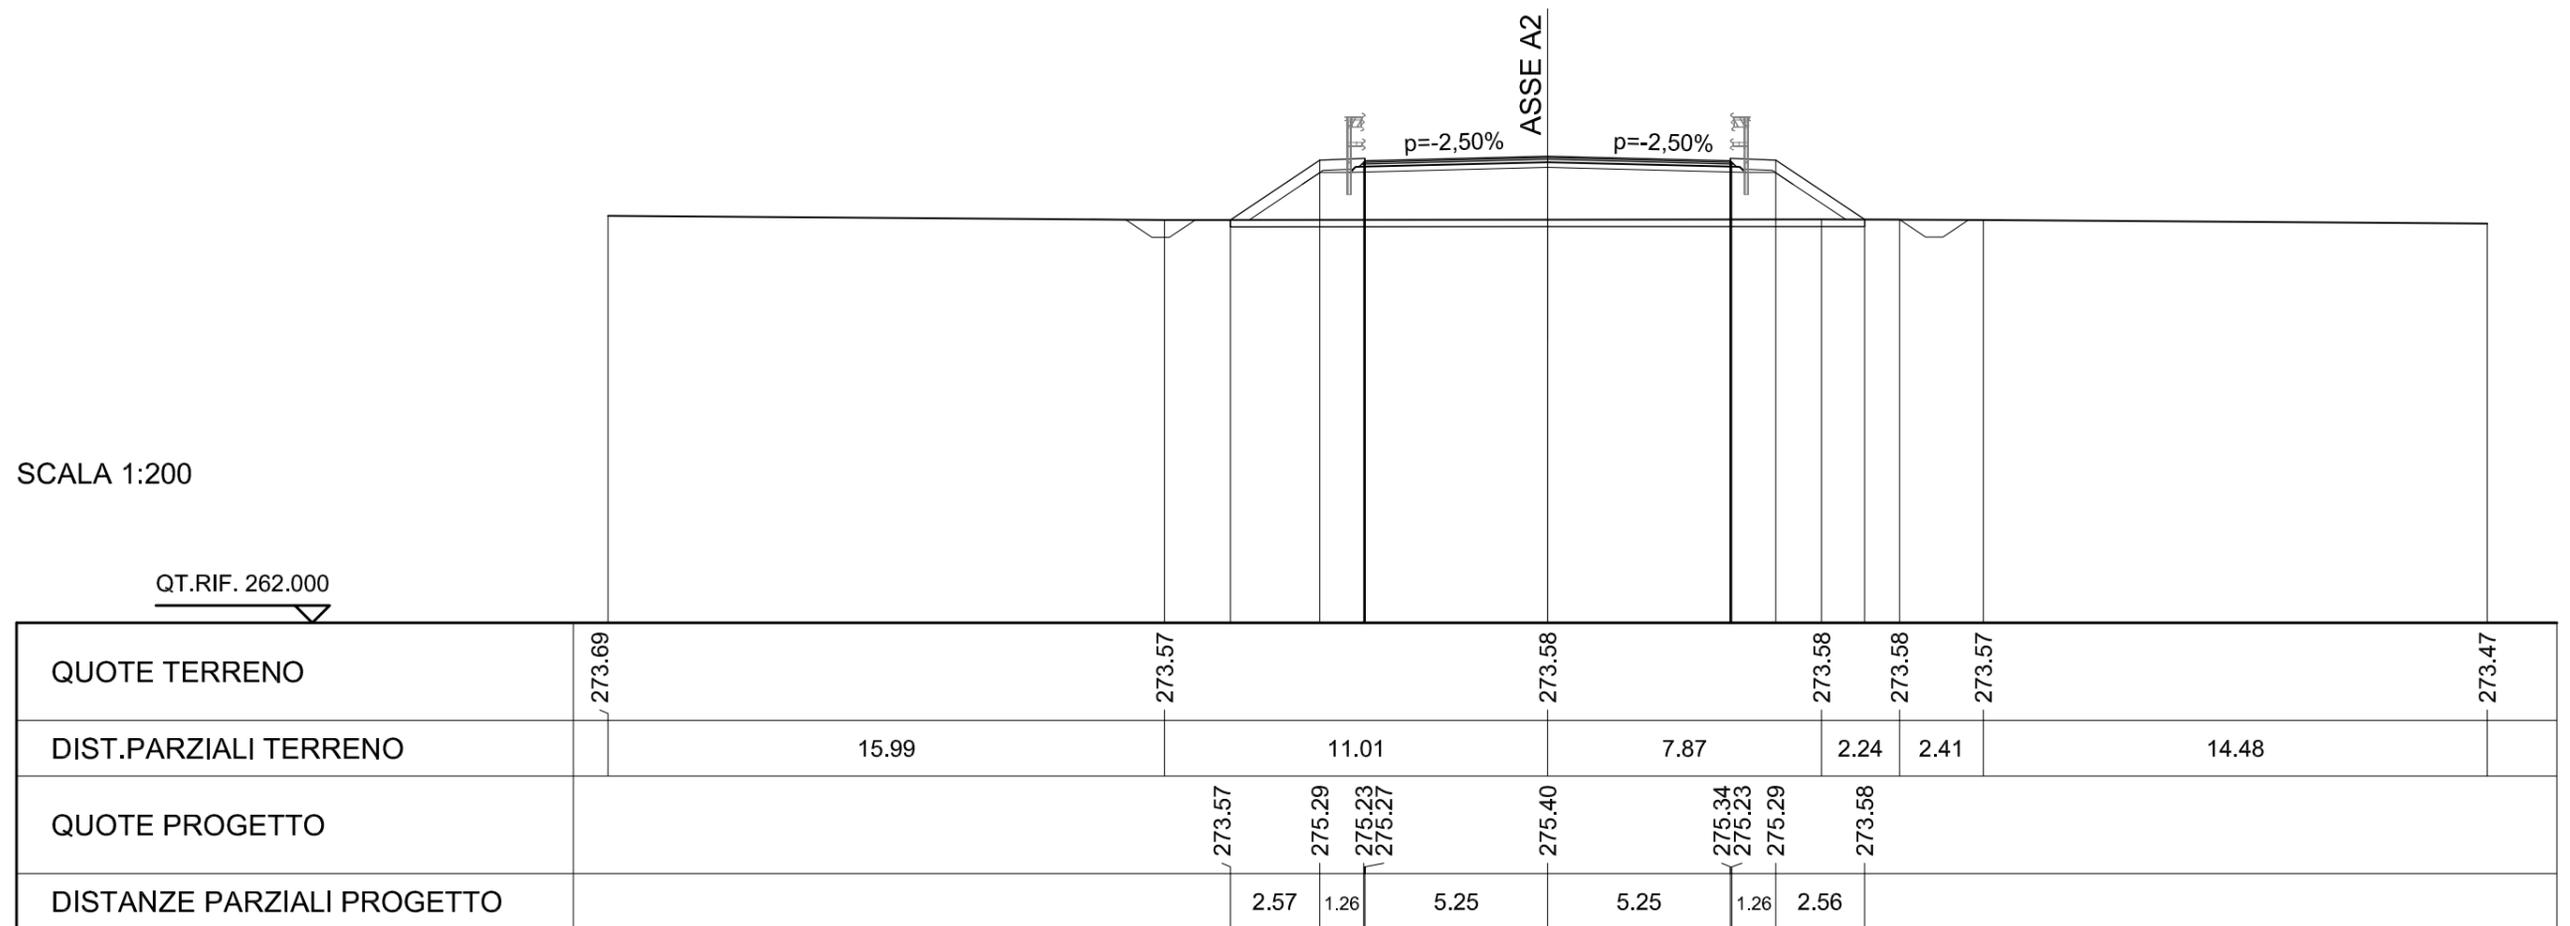

SCAVI E BONIFICHE	
PREPARAZIONE PIANO DI POSA	18.268 m
FOSSO	1.239 mq


RILEVATI	
RILEVATO	21.532 mq
RIEMPIMENTO ARGINELLO	0.120 mq
TERRENO VEGETALE	8.954 m

SOVRASTRUTTURA STRADALE	
STRATO DI USURA	10.582 m
STRATO DI BINDER	10.684 m
STRATO DI BASE	10.848 m
STRATO DI FONDAZIONE	11.356 m

SEZIONE N. : A2-72
 QT. PROGETTO : 275.11
 DIST.PROG. : 1795.306
 DIST.PREC. : 25.000
 DIST.SUCC. : 25.000

SCALA 1:200

QT.RIF. 262.000

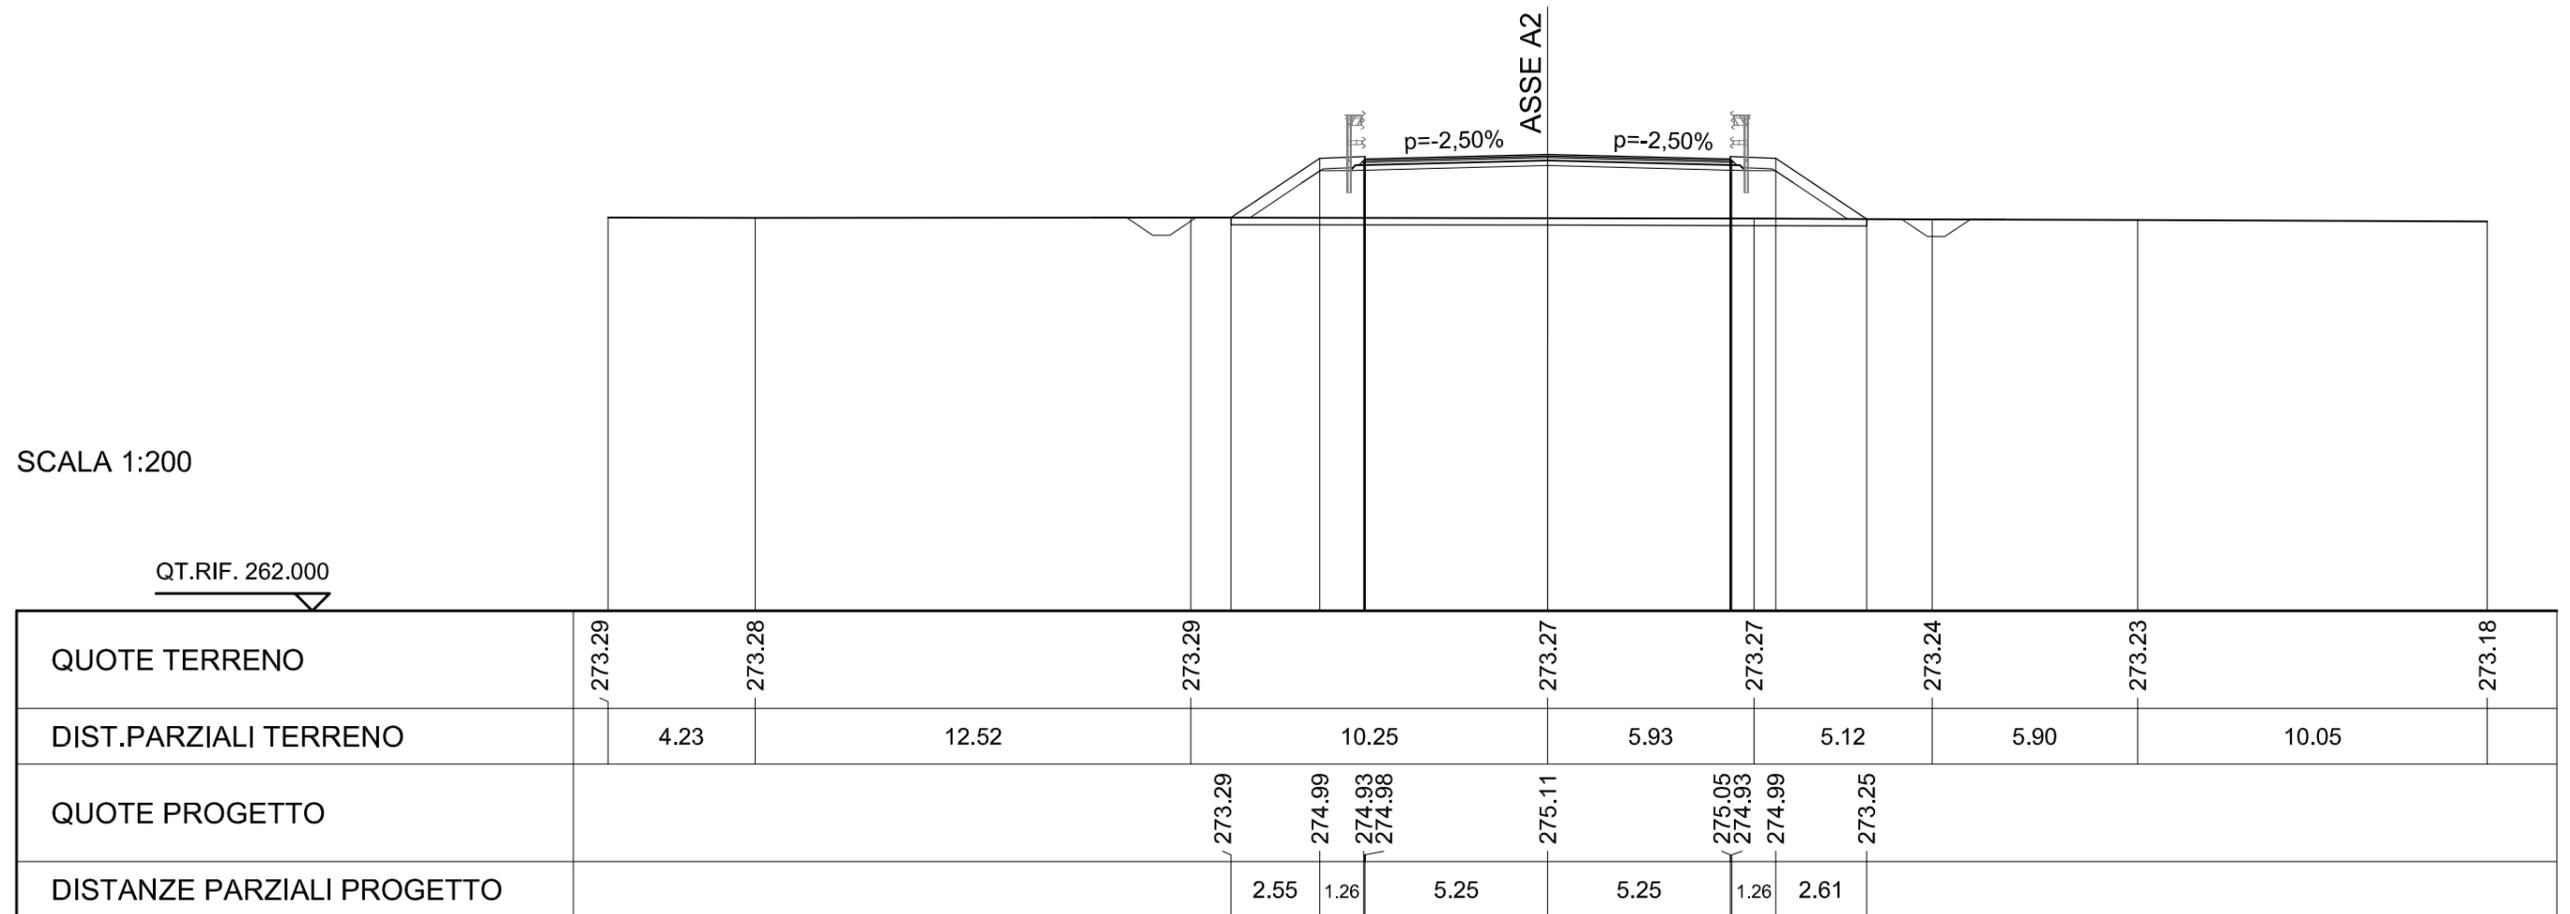


SCAVI E BONIFICHE	
PREPARAZIONE PIANO DI POSA	18.084 m
FOSSO	1.251 mq

RILEVATI	
RILEVATO	20.625 mq
RIEMPIMENTO ARGINELLO	0.120 mq
TERRENO VEGETALE	8.732 m

SOVRASTRUTTURA STRADALE	
STRATO DI USURA	10.582 m
STRATO DI BINDER	10.684 m
STRATO DI BASE	10.848 m
STRATO DI FONDAZIONE	11.356 m

SEZIONE N. : A2-73
 QT. PROGETTO : 274.74
 DIST.PROG. : 1820.306
 DIST.PREC. : 25.000
 DIST.SUCC. : 25.000

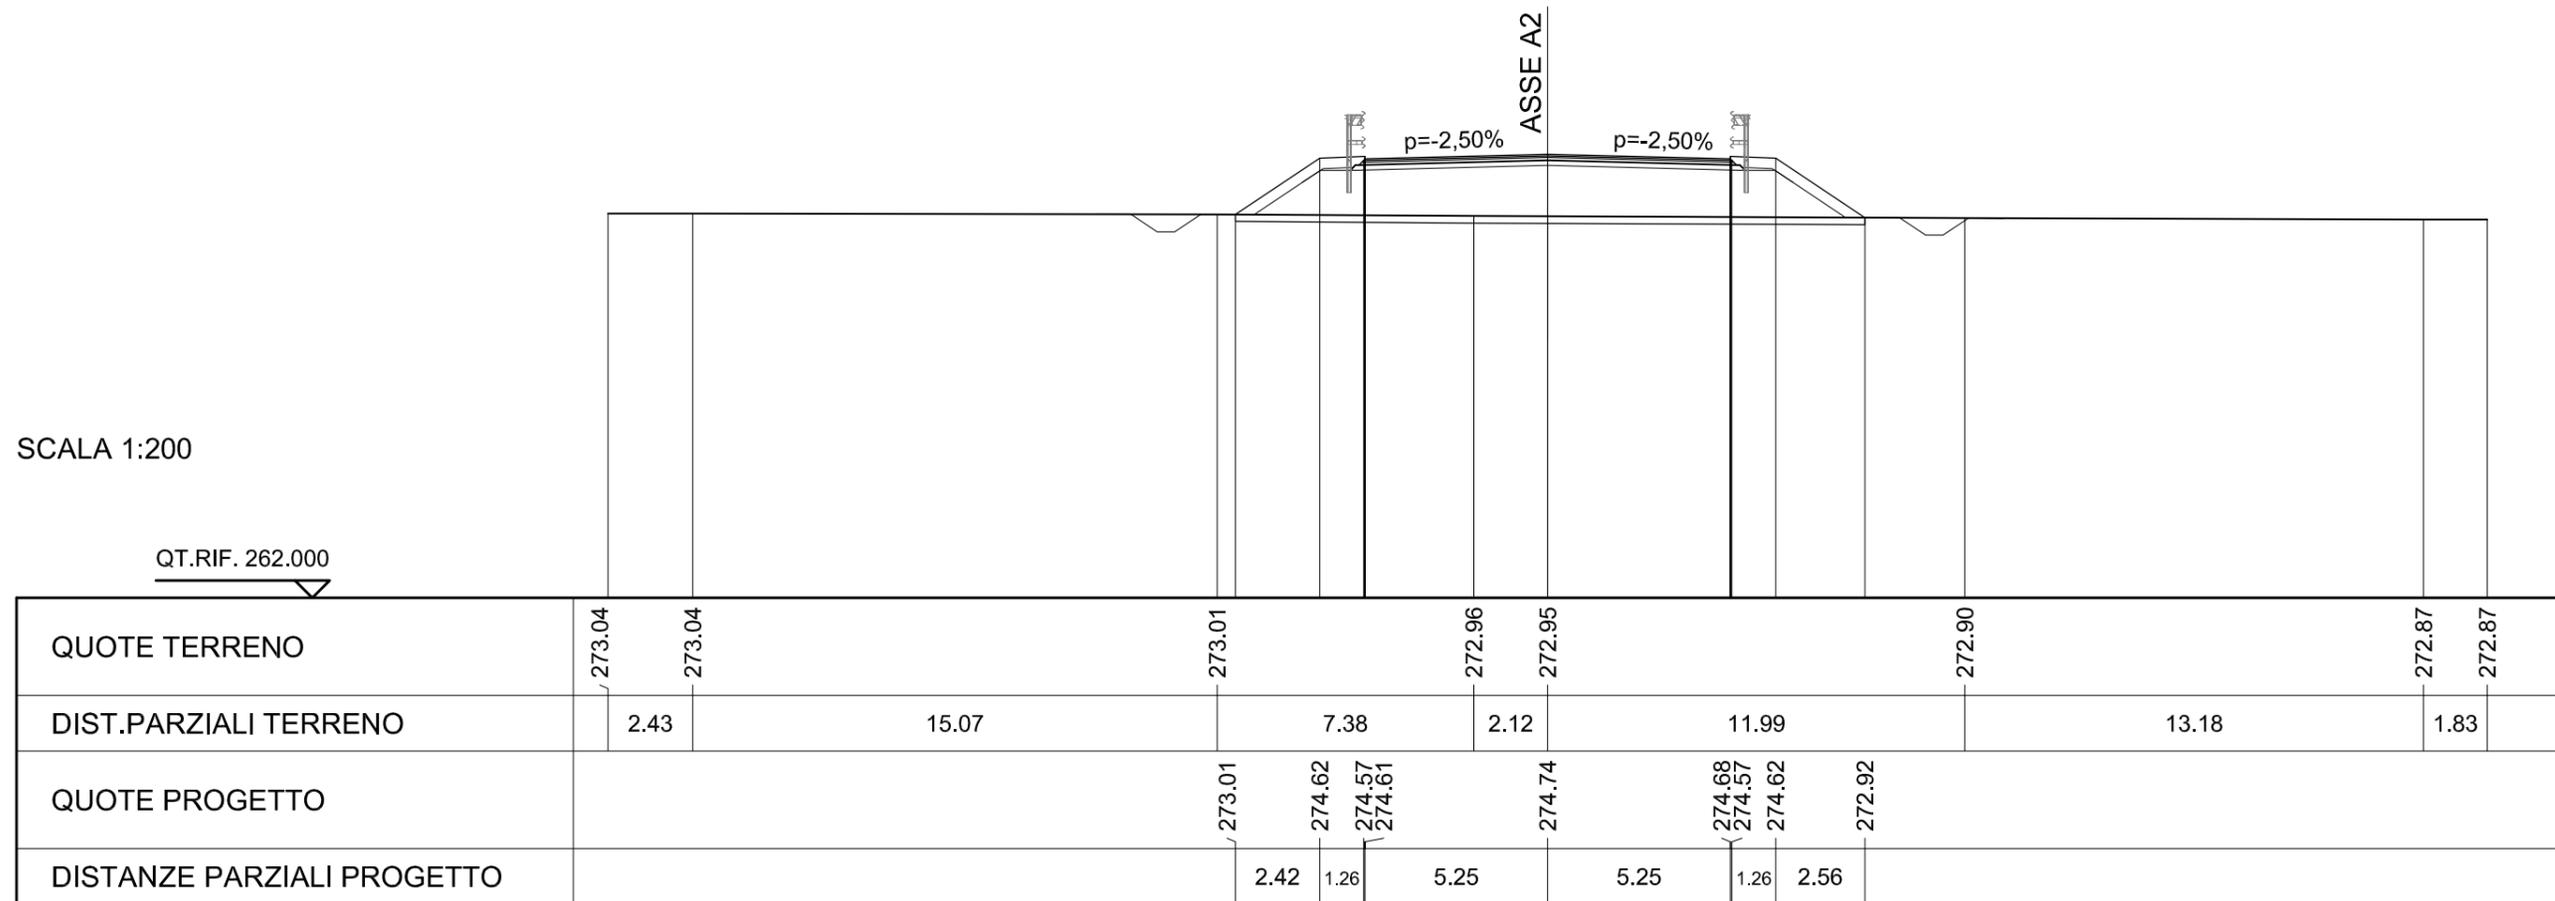

SCAVI E BONIFICHE	
PREPARAZIONE PIANO DI POSA	17.796 m
FOSSO	1.212 mq


RILEVATI	
RILEVATO	18.848 mq
RIEMPIMENTO ARGINELLO	0.120 mq
TERRENO VEGETALE	8.387 m

SOVRASTRUTTURA STRADALE	
STRATO DI USURA	10.582 m
STRATO DI BINDER	10.684 m
STRATO DI BASE	10.848 m
STRATO DI FONDAZIONE	11.356 m

SEZIONE N. : A2-74
 QT. PROGETTO : 274.34
 DIST.PROG. : 1845.306
 DIST.PREC. : 25.000
 DIST.SUCC. : 25.000

SCALA 1:200

QT.RIF. 261.000

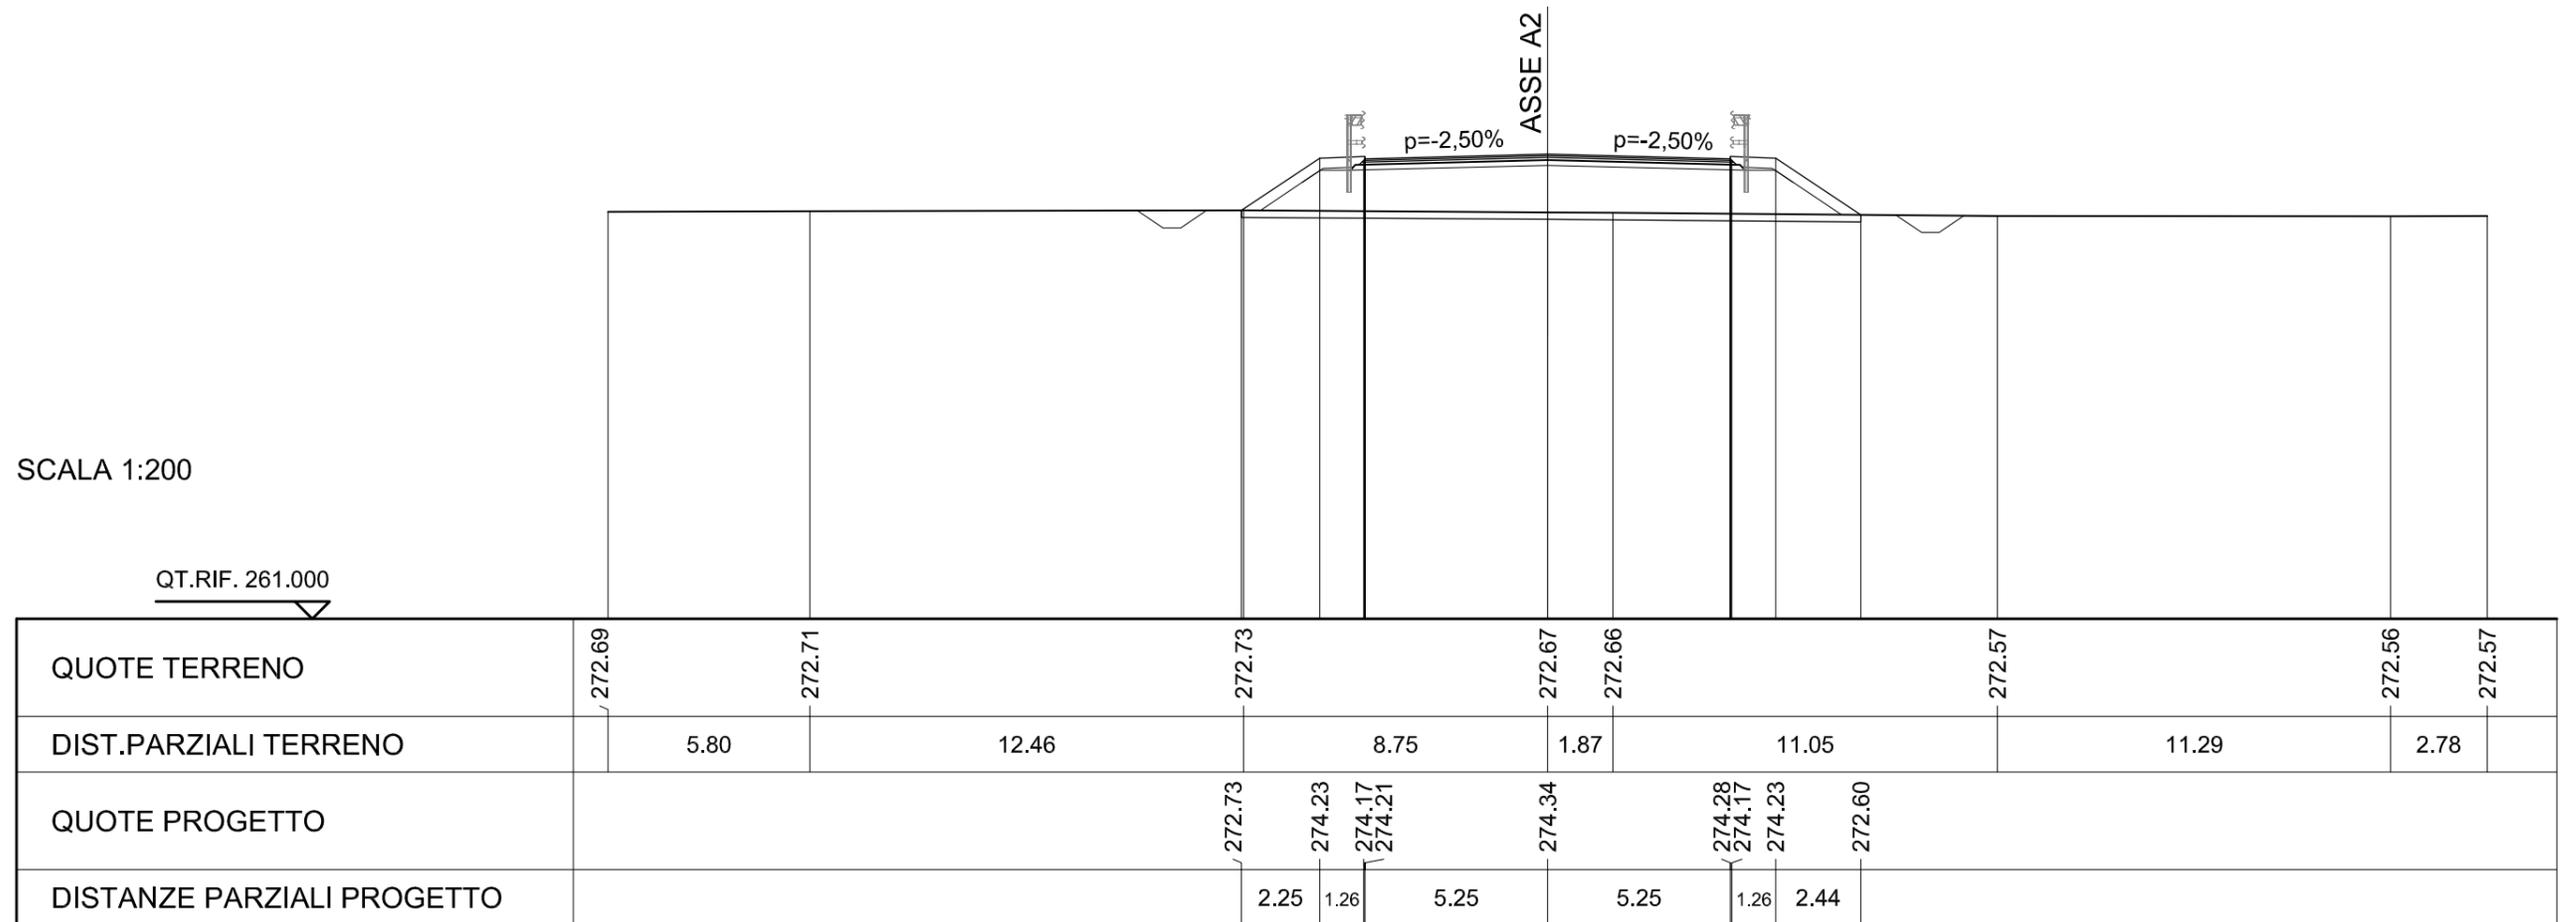


SCAVI E BONIFICHE	
PREPARAZIONE PIANO DI POSA	17.311 m
FOSSO	1.202 mq

RILEVATI	
RILEVATO	16.226 mq
RIEMPIMENTO ARGINELLO	0.120 mq
TERRENO VEGETALE	7.804 m

SOVRASTRUTTURA STRADALE	
STRATO DI USURA	10.582 m
STRATO DI BINDER	10.684 m
STRATO DI BASE	10.848 m
STRATO DI FONDAZIONE	11.356 m

SEZIONE N. : A2-75
 QT. PROGETTO : 273.95
 DIST.PROG. : 1870.306
 DIST.PREC. : 25.000
 DIST.SUCC. : 25.000

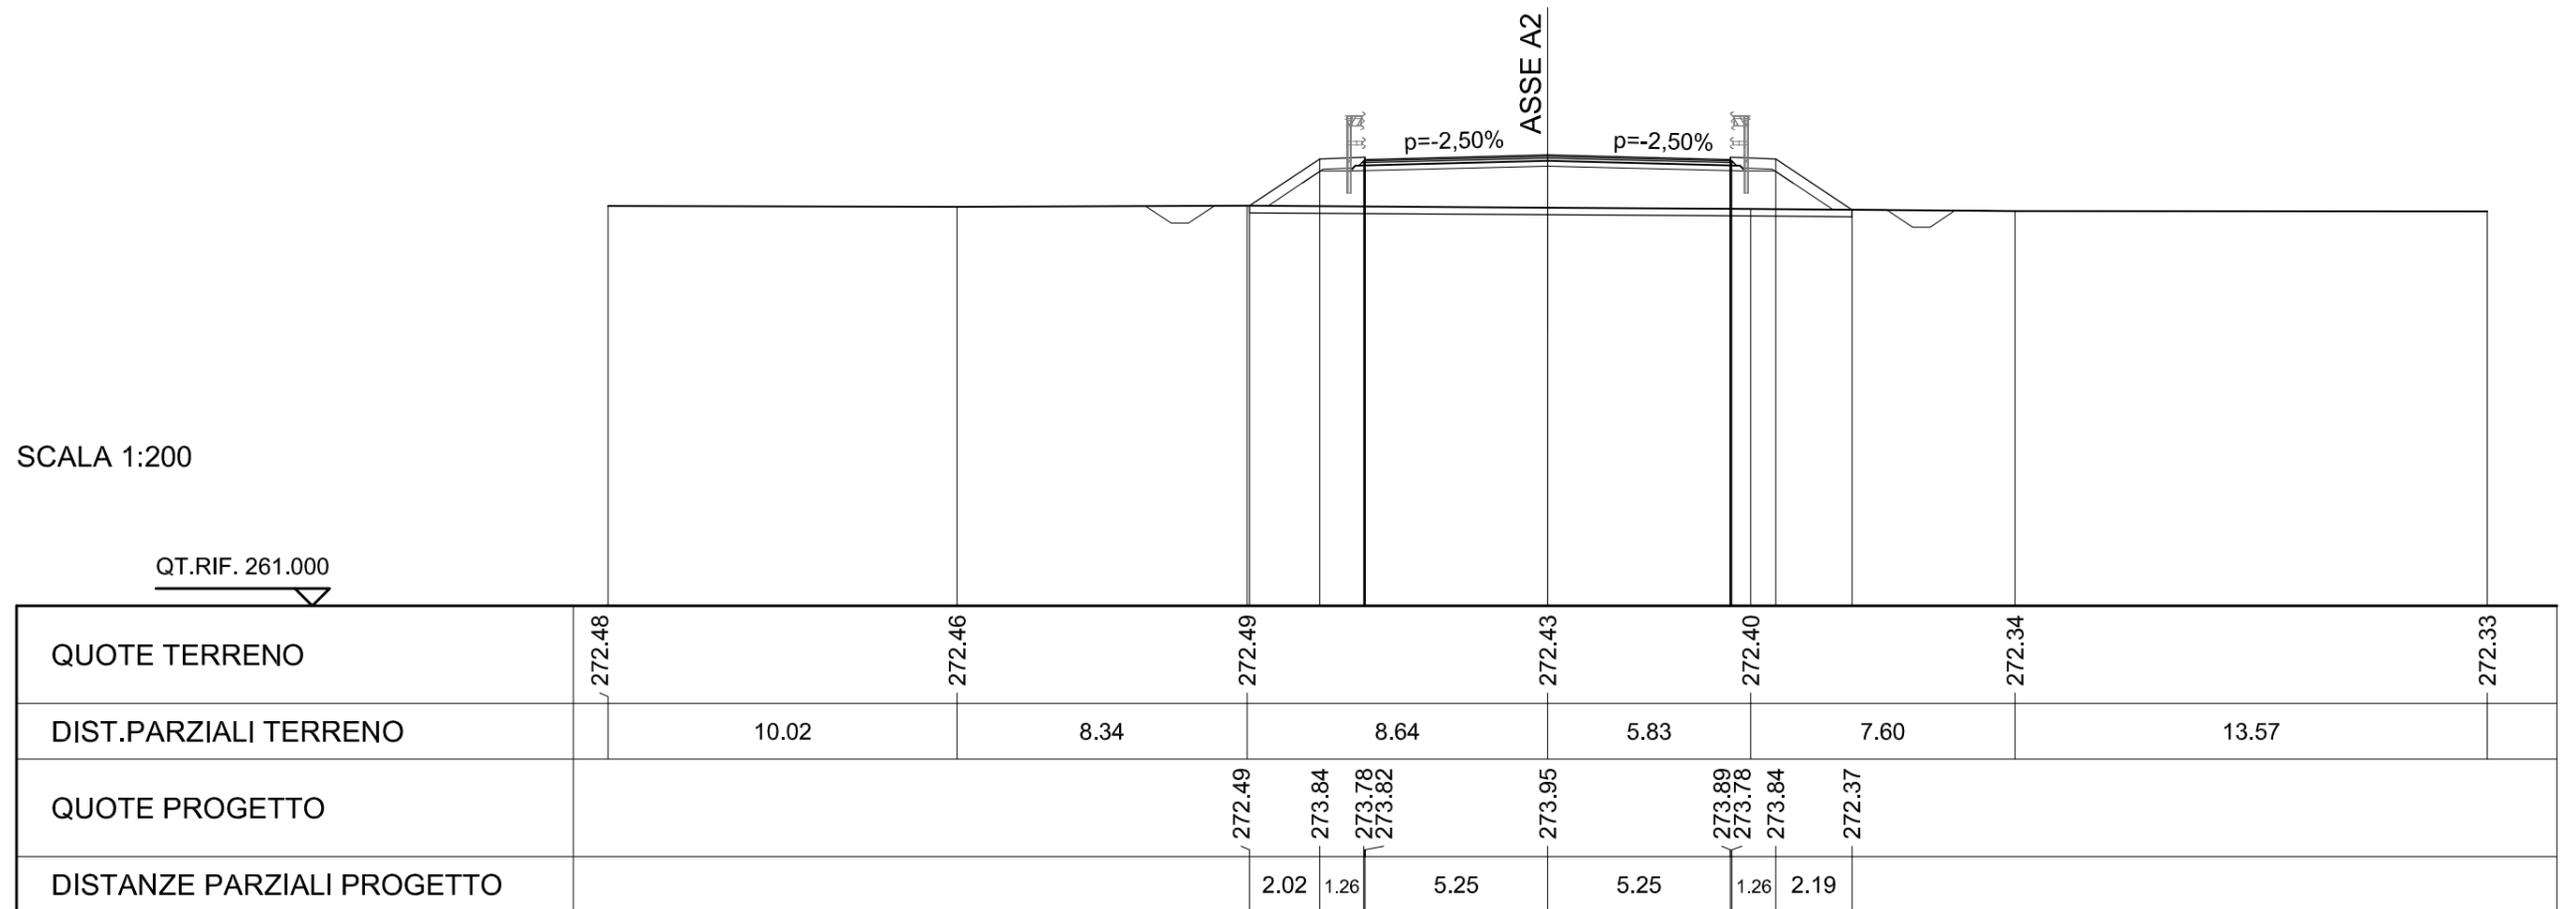

SCAVI E BONIFICHE	
PREPARAZIONE PIANO DI POSA	16.775 m
FOSSO	1.262 mq

RILEVATI	
RILEVATO	13.485 mq
RIEMPIMENTO ARGINELLO	0.116 mq
TERRENO VEGETALE	7.158 m

SOVRASTRUTTURA STRADALE	
STRATO DI USURA	10.582 m
STRATO DI BINDER	10.684 m
STRATO DI BASE	10.848 m
STRATO DI FONDAZIONE	11.356 m


SEZIONE N. : A2-76

QT. PROGETTO : 273.55

DIST.PROG. : 1895.306

DIST.PREC. : 25.000

DIST.SUCC. : 25.000

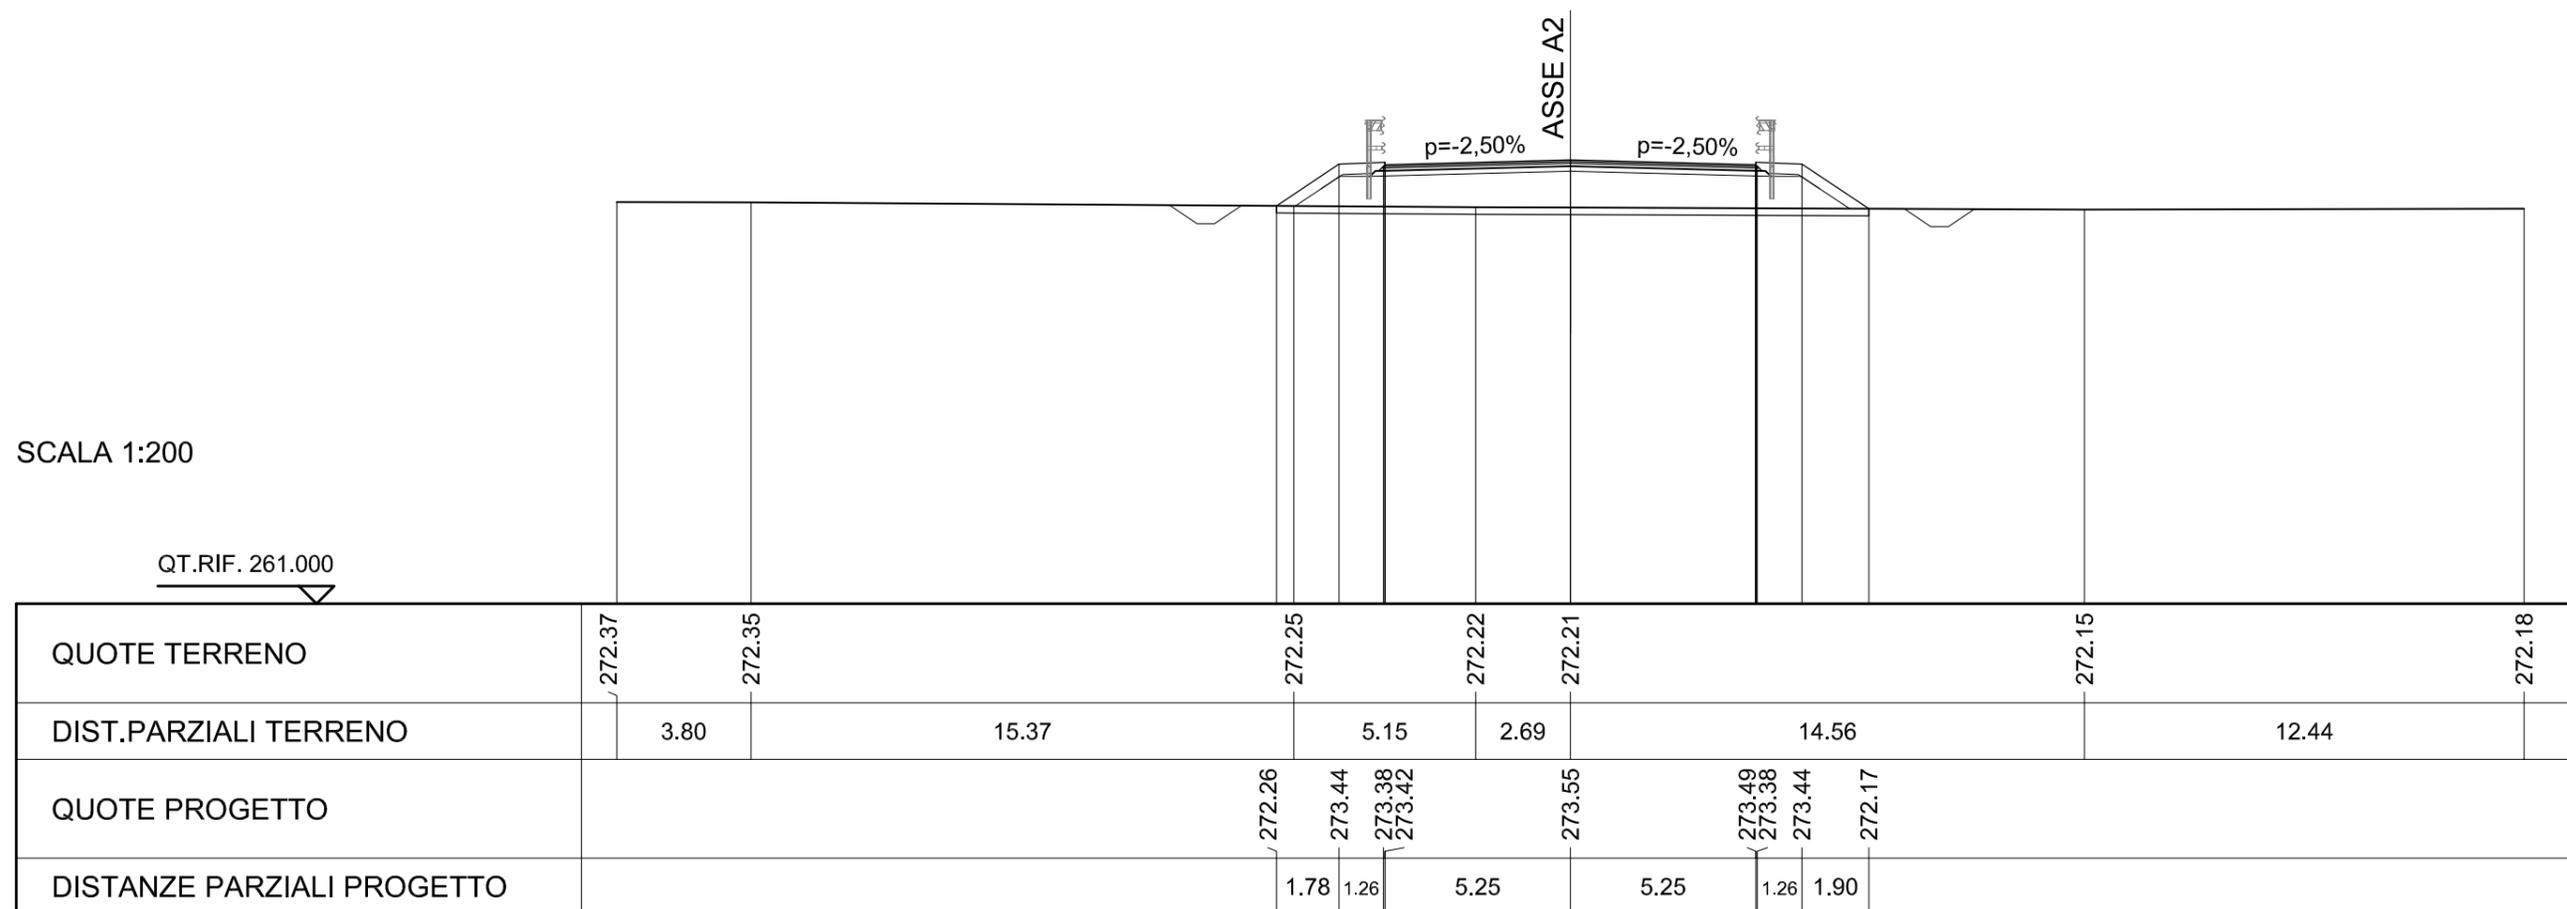

SCAVI E BONIFICHE	
PREPARAZIONE PIANO DI POSA	16.161 m
FOSSO	1.279 mq


RILEVATI	
RILEVATO	9.962 mq
RIEMPIMENTO ARGINELLO	0.109 mq
TERRENO VEGETALE	6.421 m

SOVRASTRUTTURA STRADALE	
STRATO DI USURA	10.581 m
STRATO DI BINDER	10.682 m
STRATO DI BASE	10.844 m
STRATO DI FONDAZIONE	11.348 m

SEZIONE N. : A2-77
 QT. PROGETTO : 273.16
 DIST.PROG. : 1920.306
 DIST.PREC. : 25.000
 DIST.SUCC. : 25.000

SCALA 1:200

QT.RIF. 260.000

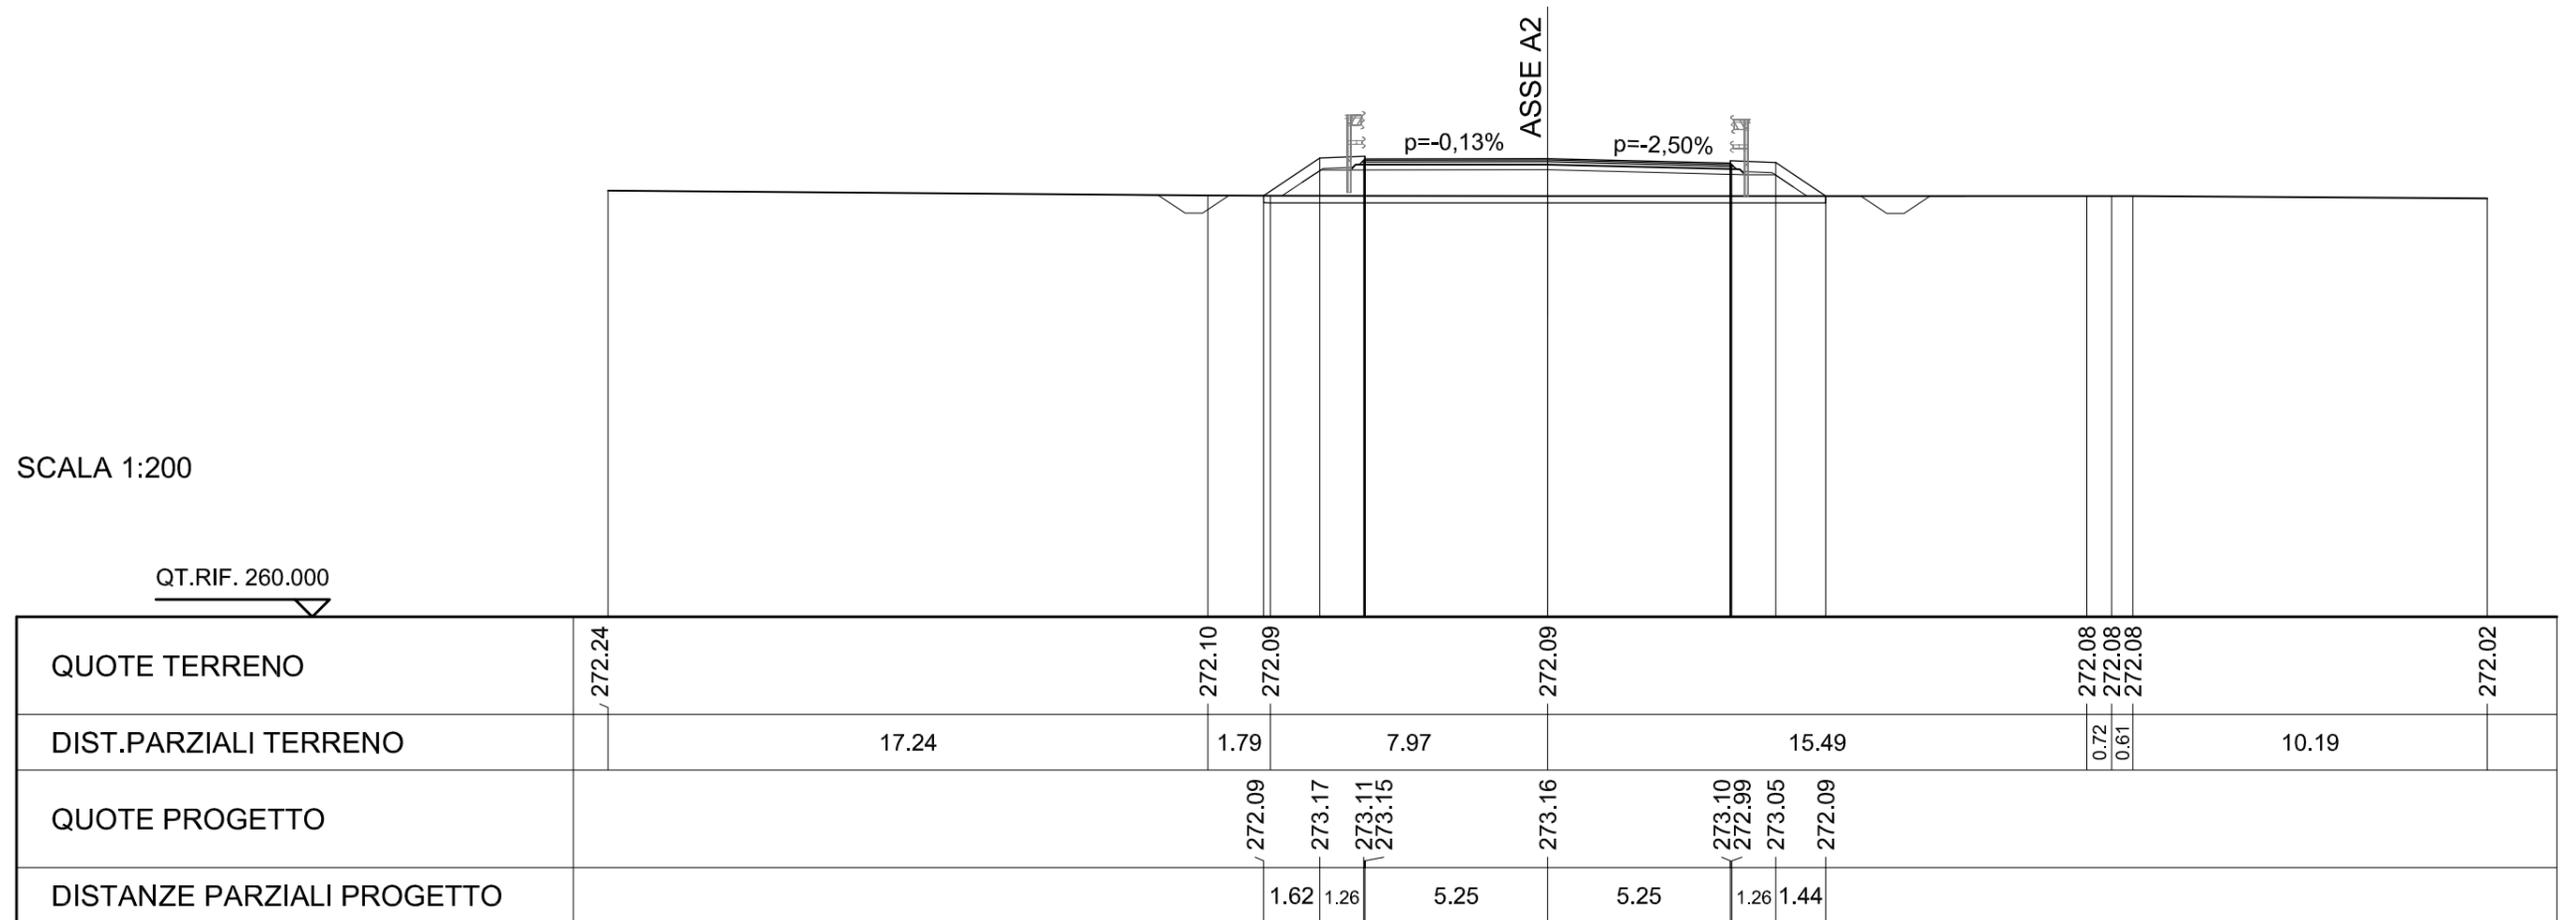

SCAVI E BONIFICHE	
PREPARAZIONE PIANO DI POSA	16.172 m
FOSSO	1.184 mq


RILEVATI	
RILEVATO	9.462 mq
RIEMPIMENTO ARGINELLO	0.102 mq
TERRENO VEGETALE	6.434 m

SOVRASTRUTTURA STRADALE	
STRATO DI USURA	10.580 m
STRATO DI BINDER	10.680 m
STRATO DI BASE	10.840 m
STRATO DI FONDAZIONE	11.341 m

SEZIONE N. : A2-78
 QT. PROGETTO : 272.79
 DIST.PROG. : 1945.306
 DIST.PREC. : 25.000
 DIST.SUCC. : 25.000

SCALA 1:200

QT.RIF. 260.000

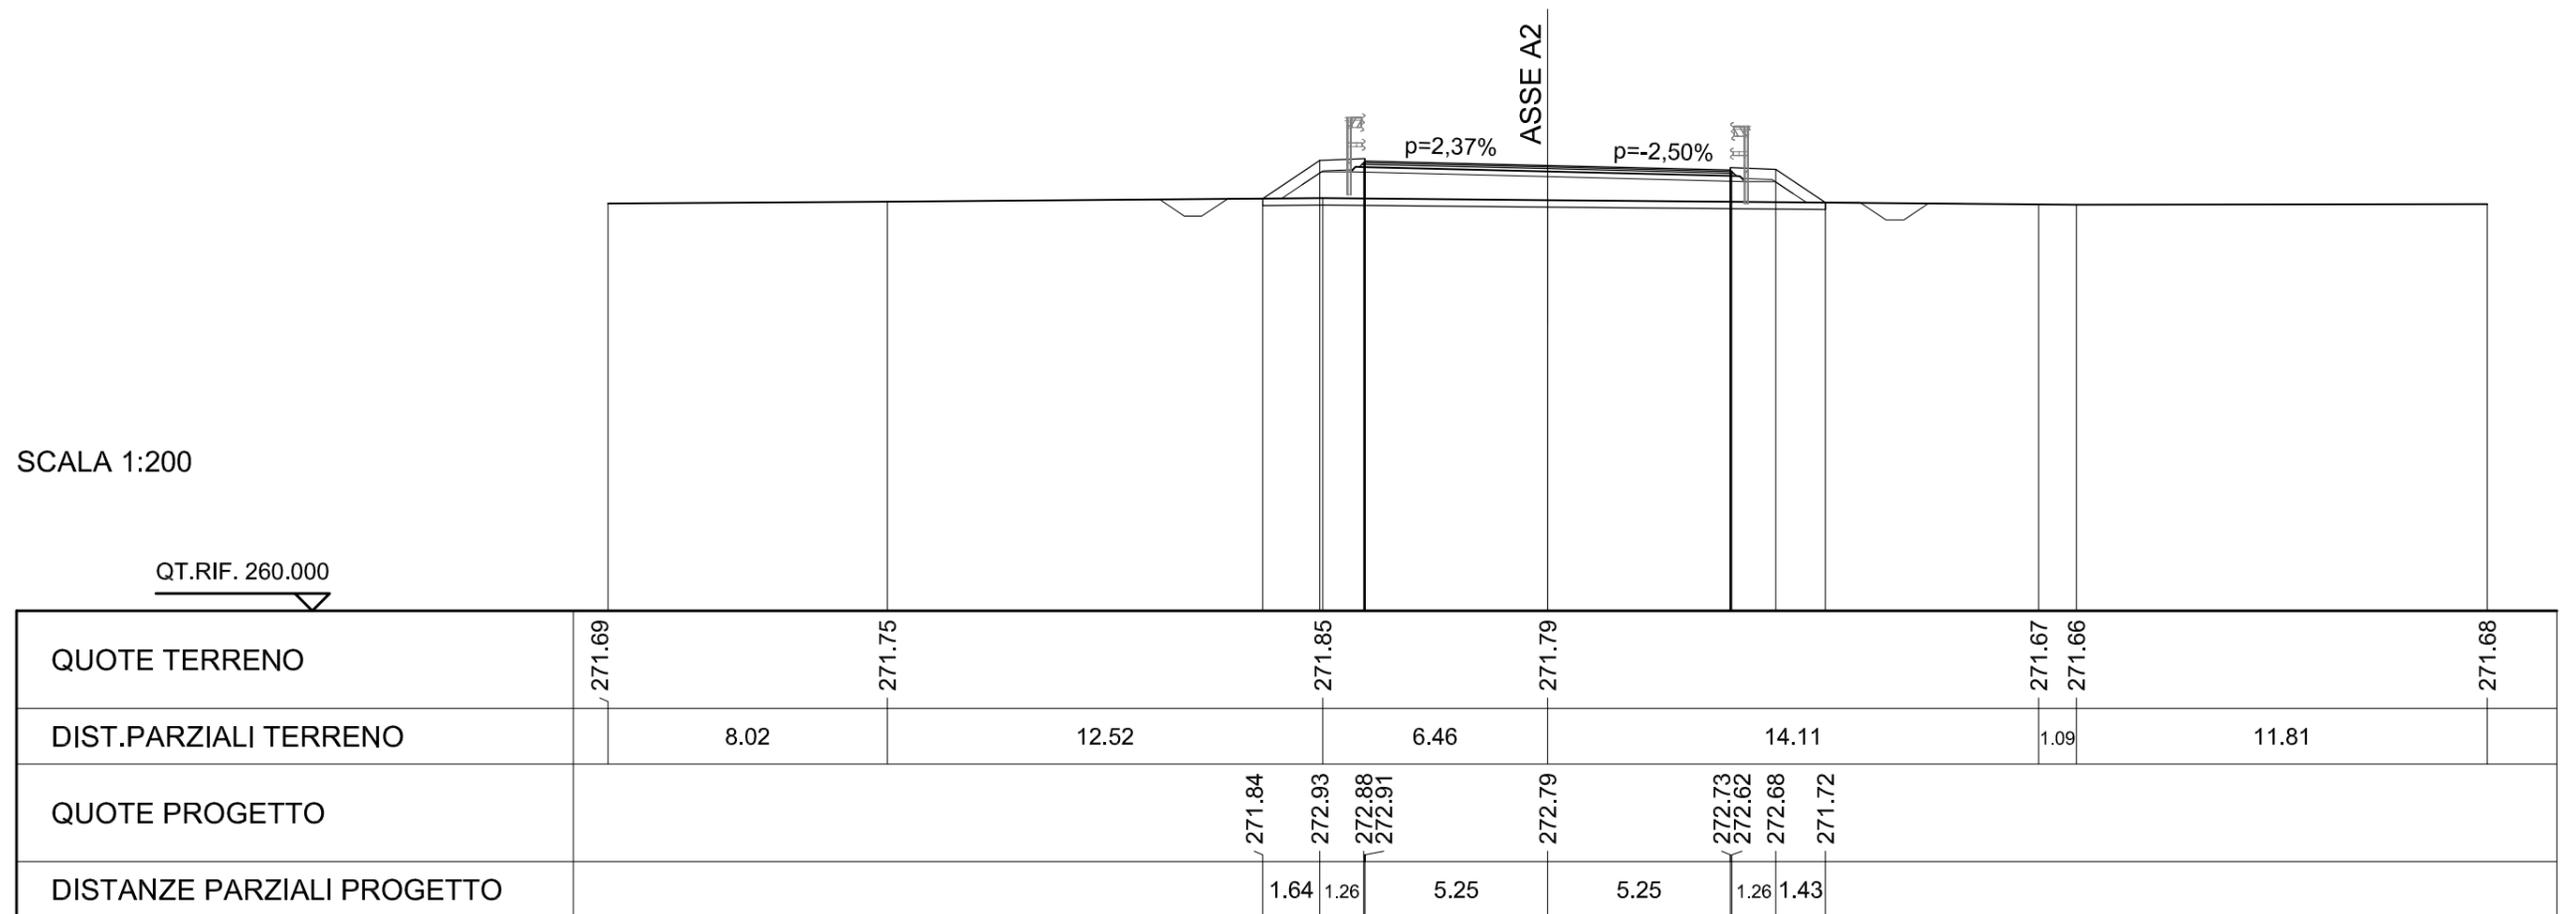


SCAVI E BONIFICHE	
PREPARAZIONE PIANO DI POSA	15.791 m
FOSSO	1.215 mq

RILEVATI	
RILEVATO	7.665 mq
RIEMPIMENTO ARGINELLO	0.099 mq
TERRENO VEGETALE	5.976 m

SOVRASTRUTTURA STRADALE	
STRATO DI USURA	10.580 m
STRATO DI BINDER	10.680 m
STRATO DI BASE	10.840 m
STRATO DI FONDAZIONE	11.341 m

SEZIONE N. : A2-79
 QT. PROGETTO : 272.48
 DIST.PROG. : 1970.306
 DIST.PREC. : 25.000
 DIST.SUCC. : 25.000

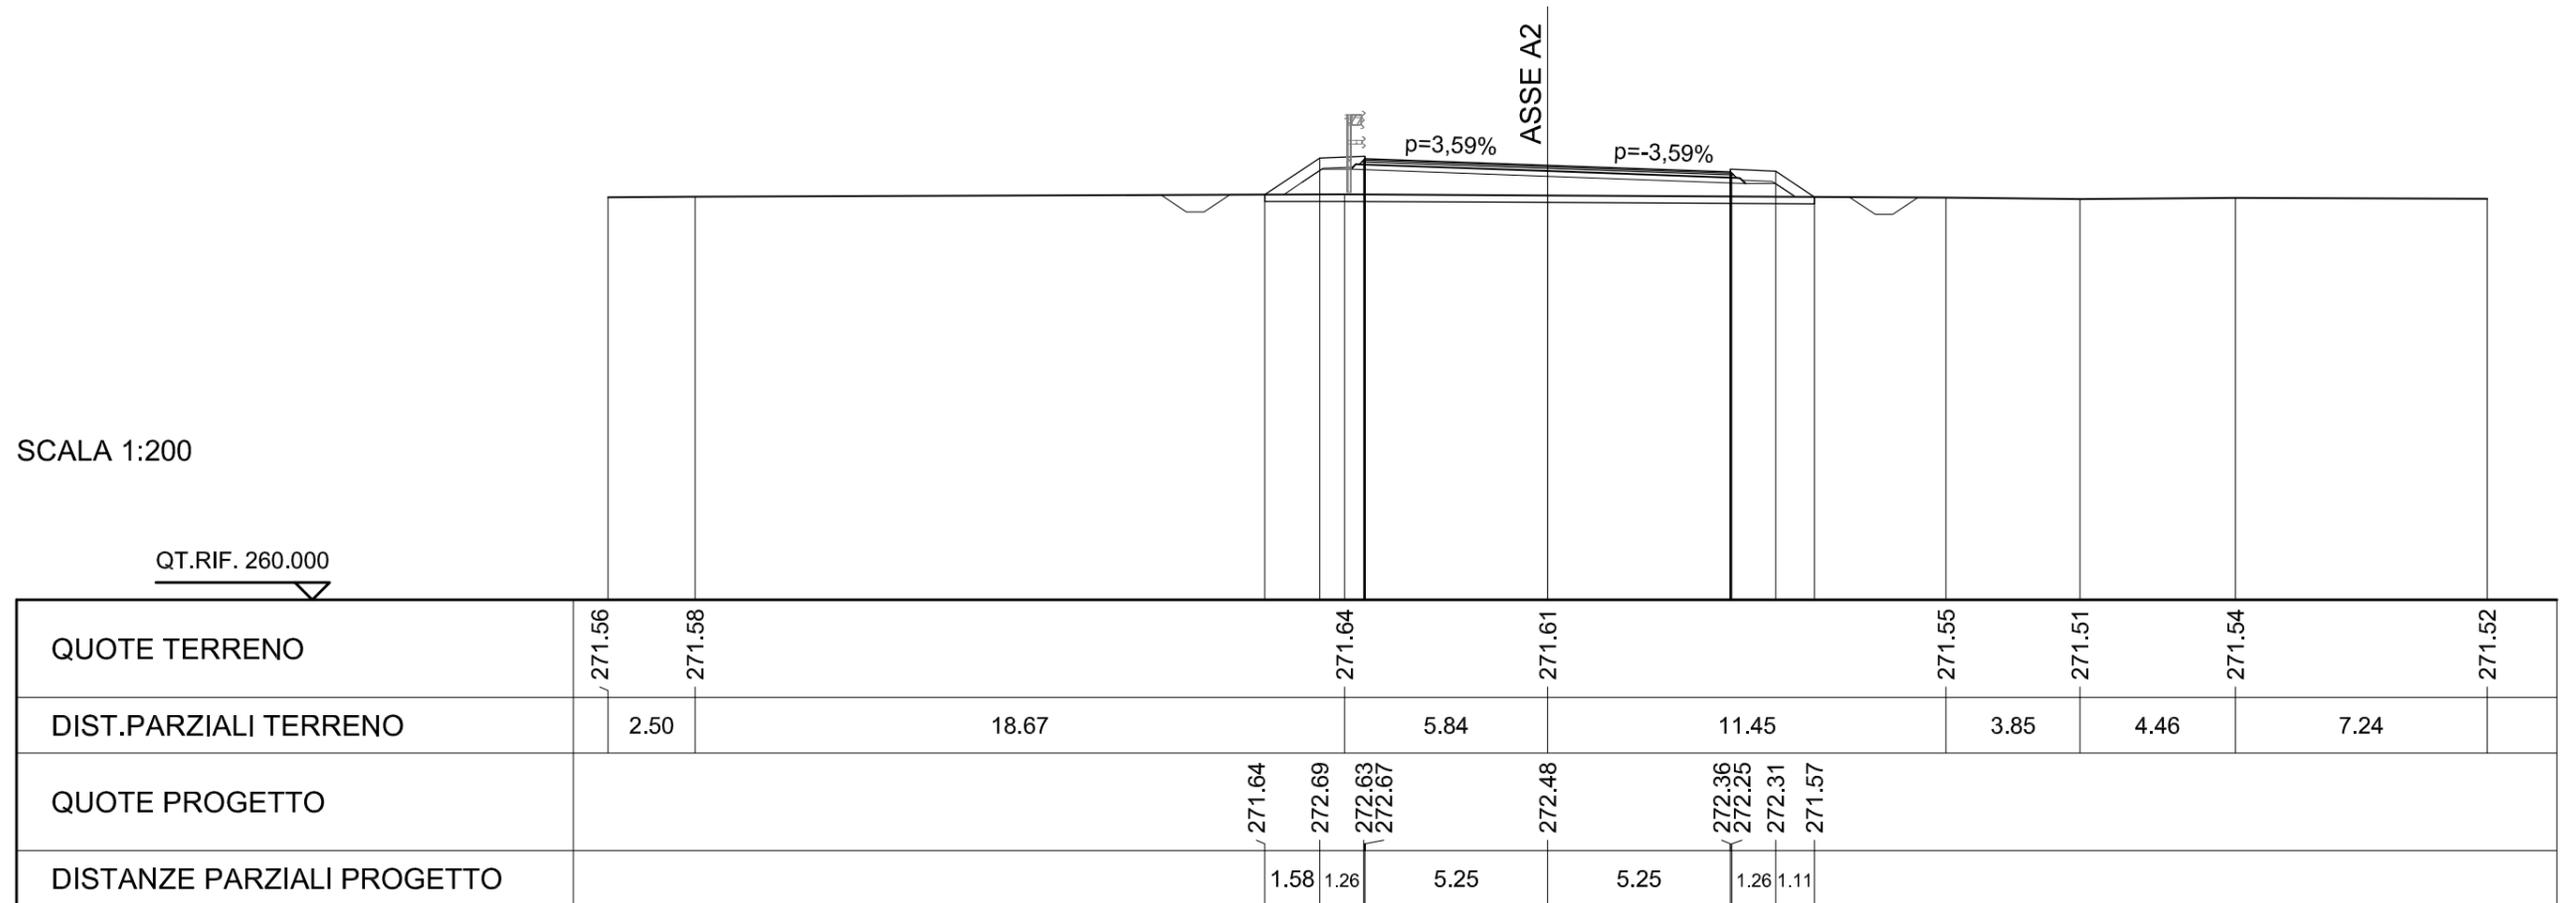

SCAVI E BONIFICHE	
PREPARAZIONE PIANO DI POSA	15.517 m
FOSSO	1.175 mq


RILEVATI	
RILEVATO	6.231 mq
RIEMPIMENTO ARGINELLO	0.098 mq
TERRENO VEGETALE	5.646 m

SOVRASTRUTTURA STRADALE	
STRATO DI USURA	10.580 m
STRATO DI BINDER	10.680 m
STRATO DI BASE	10.841 m
STRATO DI FONDAZIONE	11.341 m

SEZIONE N. : A2-80
 QT. PROGETTO : 272.23
 DIST.PROG. : 1995.306
 DIST.PREC. : 25.000
 DIST.SUCC. : 25.000

SCALA 1:200

QT.RIF. 260.000

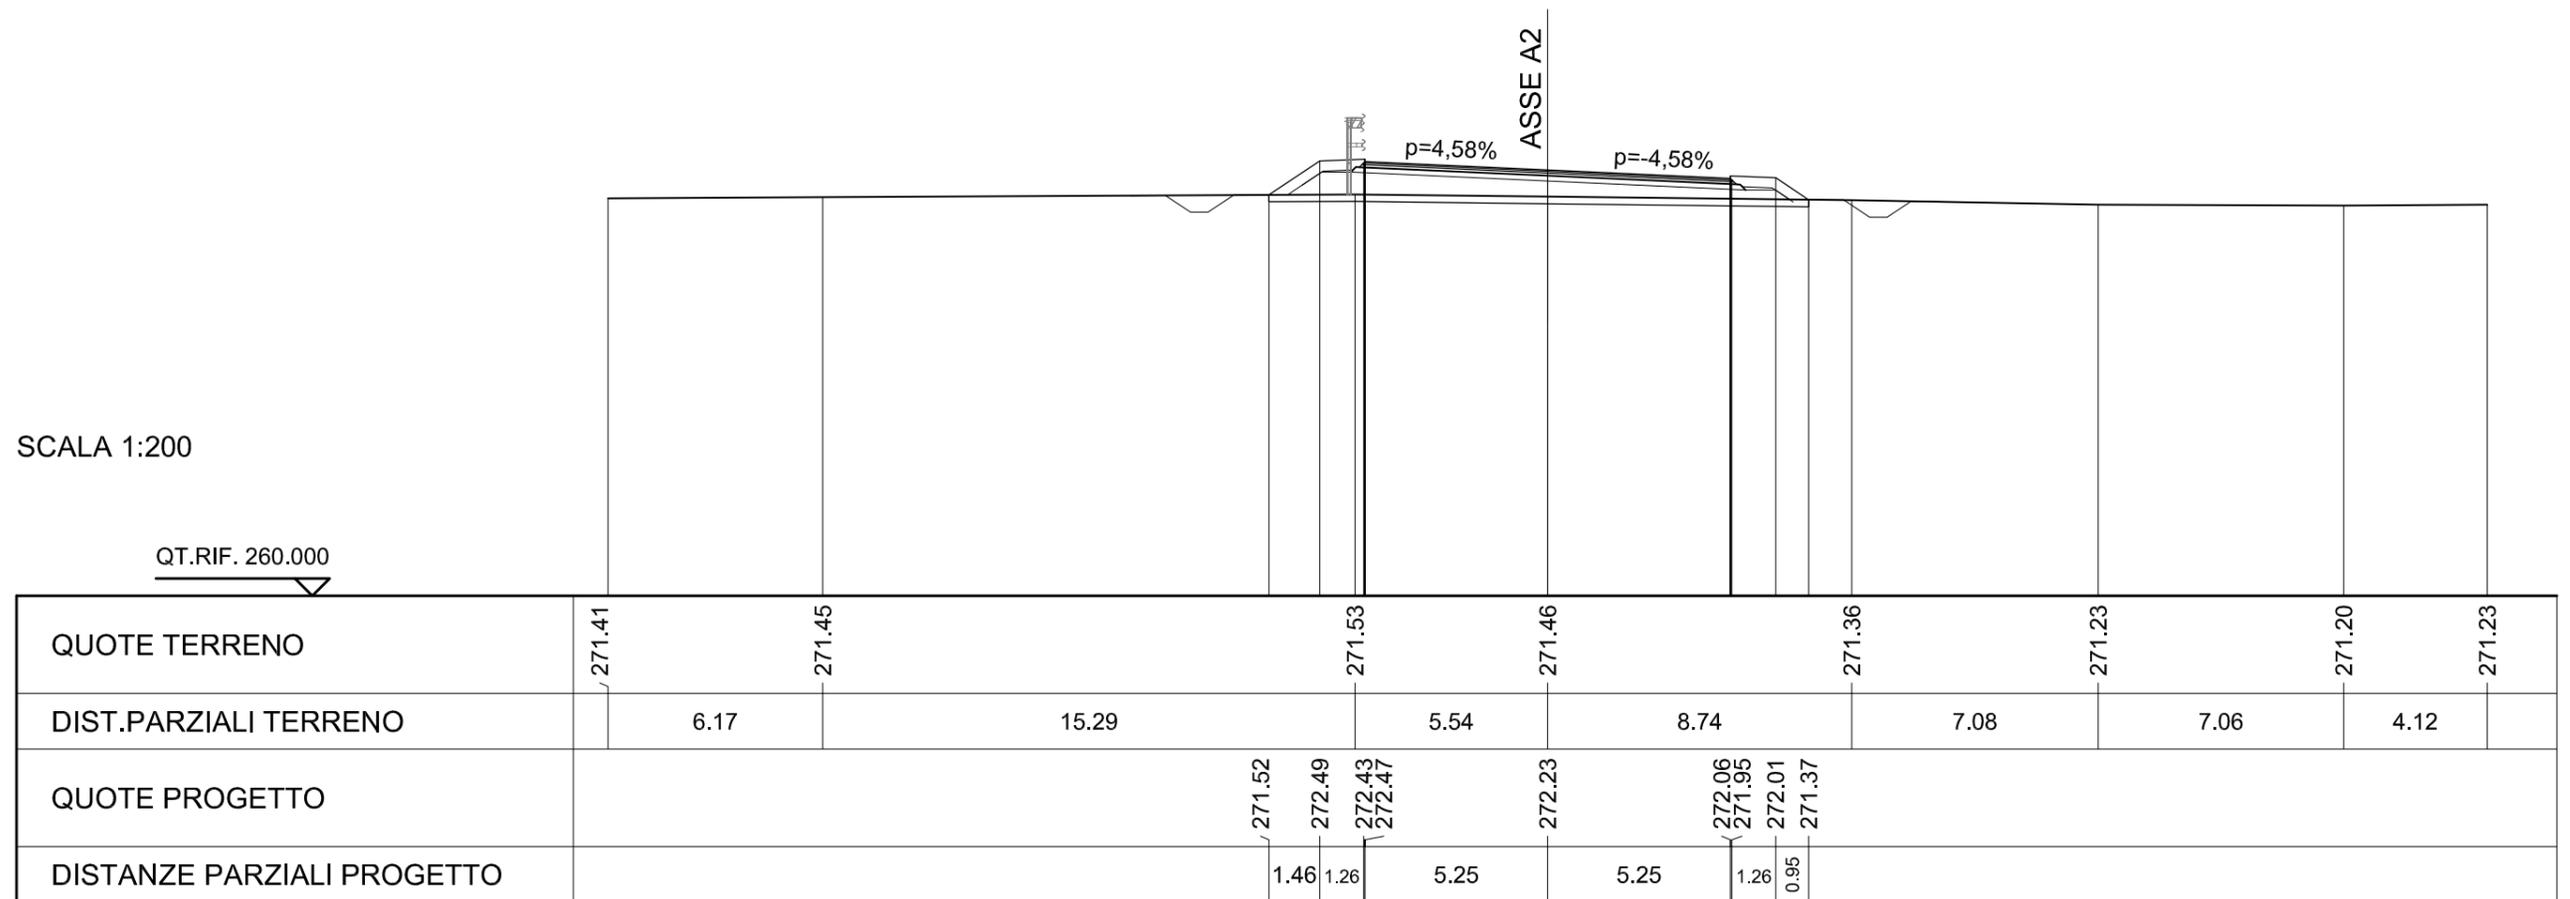


SCAVI E BONIFICHE	
PREPARAZIONE PIANO DI POSA	15.778 m
FOSSO	1.218 mq

RILEVATI	
RILEVATO	7.707 mq
RIEMPIMENTO ARGINELLO	0.099 mq
TERRENO VEGETALE	5.959 m

SOVRASTRUTTURA STRADALE	
STRATO DI USURA	10.580 m
STRATO DI BINDER	10.680 m
STRATO DI BASE	10.841 m
STRATO DI FONDAZIONE	11.341 m

SEZIONE N. : A2-81
 QT. PROGETTO : 272.00
 DIST.PROG. : 2020.306
 DIST.PREC. : 25.000
 DIST.SUCC. : 25.000

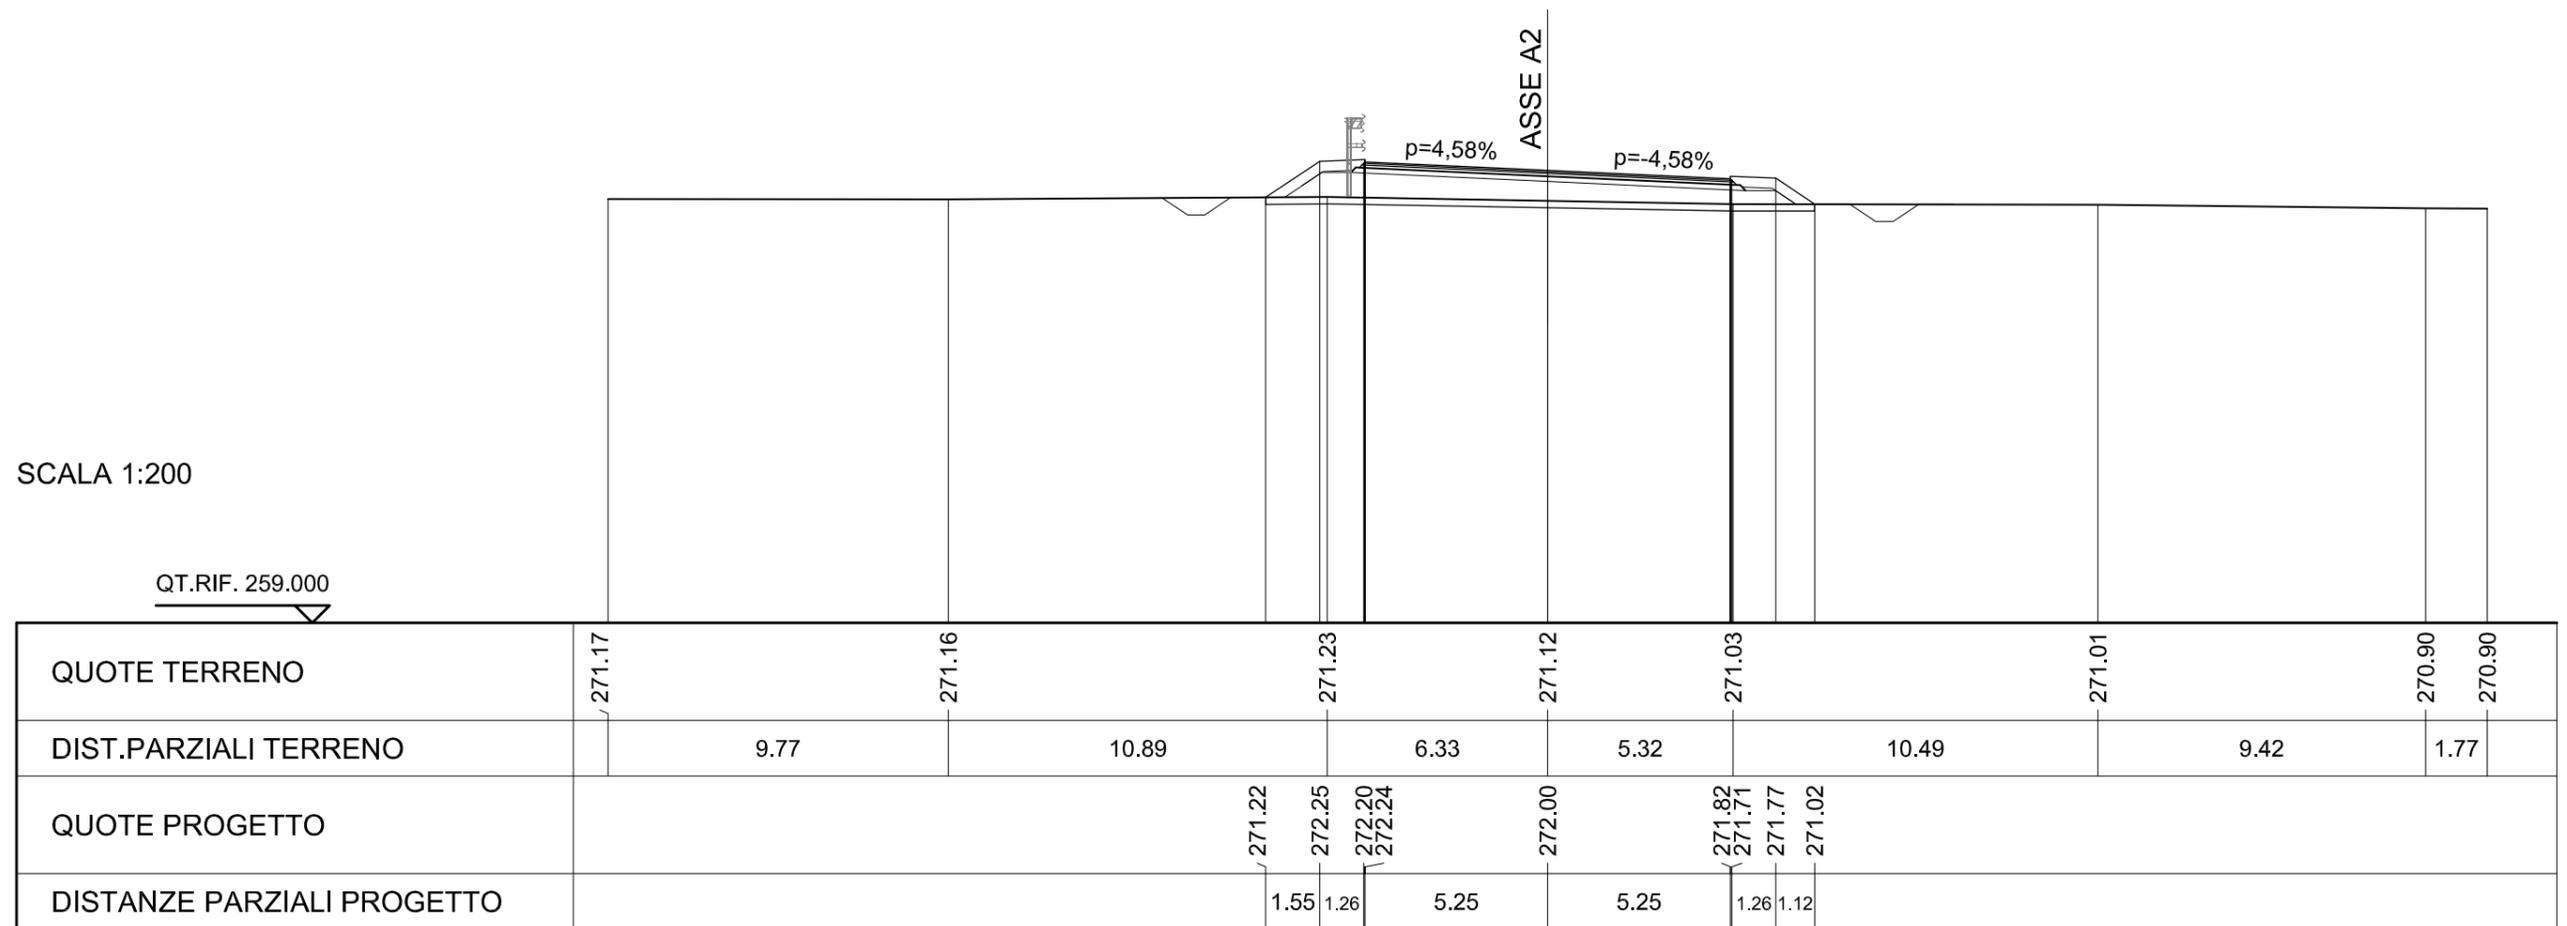


SCAVI E BONIFICHE	
PREPARAZIONE PIANO DI POSA	16.084 m
FOSSO	1.280 mq

RILEVATI	
RILEVATO	9.459 mq
RIEMPIMENTO ARGINELLO	0.100 mq
TERRENO VEGETALE	6.328 m

SOVRASTRUTTURA STRADALE	
STRATO DI USURA	10.580 m
STRATO DI BINDER	10.680 m
STRATO DI BASE	10.841 m
STRATO DI FONDAZIONE	11.341 m

SEZIONE N. : A2-82
 QT. PROGETTO : 271.76
 DIST.PROG. : 2045.306
 DIST.PREC. : 25.000
 DIST.SUCC. : 25.000

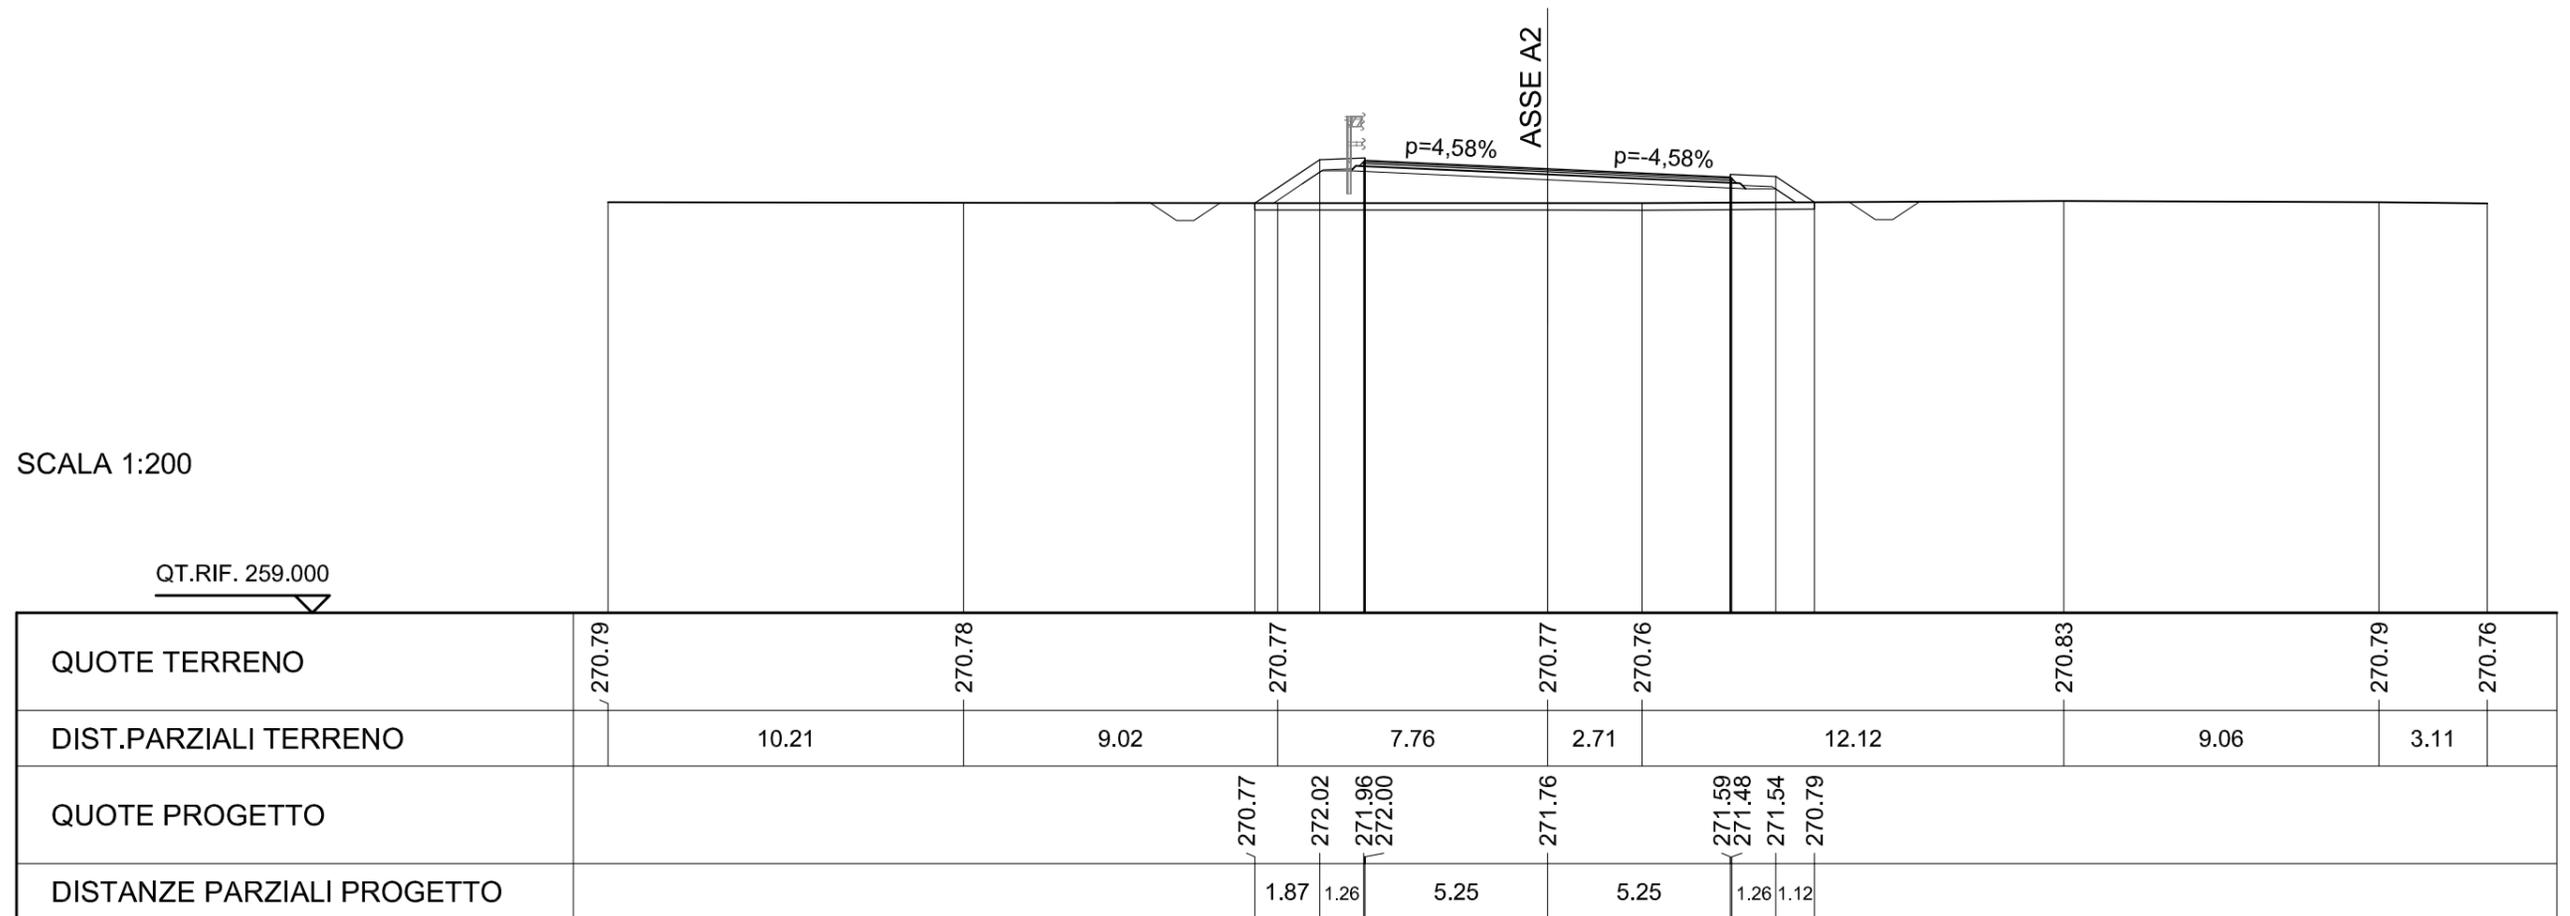

SCAVI E BONIFICHE	
PREPARAZIONE PIANO DI POSA	15.895 m
FOSSO	1.277 mq


RILEVATI	
RILEVATO	8.456 mq
RIEMPIMENTO ARGINELLO	0.099 mq
TERRENO VEGETALE	6.102 m

SOVRASTRUTTURA STRADALE	
STRATO DI USURA	10.580 m
STRATO DI BINDER	10.680 m
STRATO DI BASE	10.841 m
STRATO DI FONDAZIONE	11.341 m

SEZIONE N. : A2-83
 QT. PROGETTO : 271.52
 DIST.PROG. : 2070.306
 DIST.PREC. : 25.000
 DIST.SUCC. : 25.000

SCALA 1:200

QT.RIF. 259.000

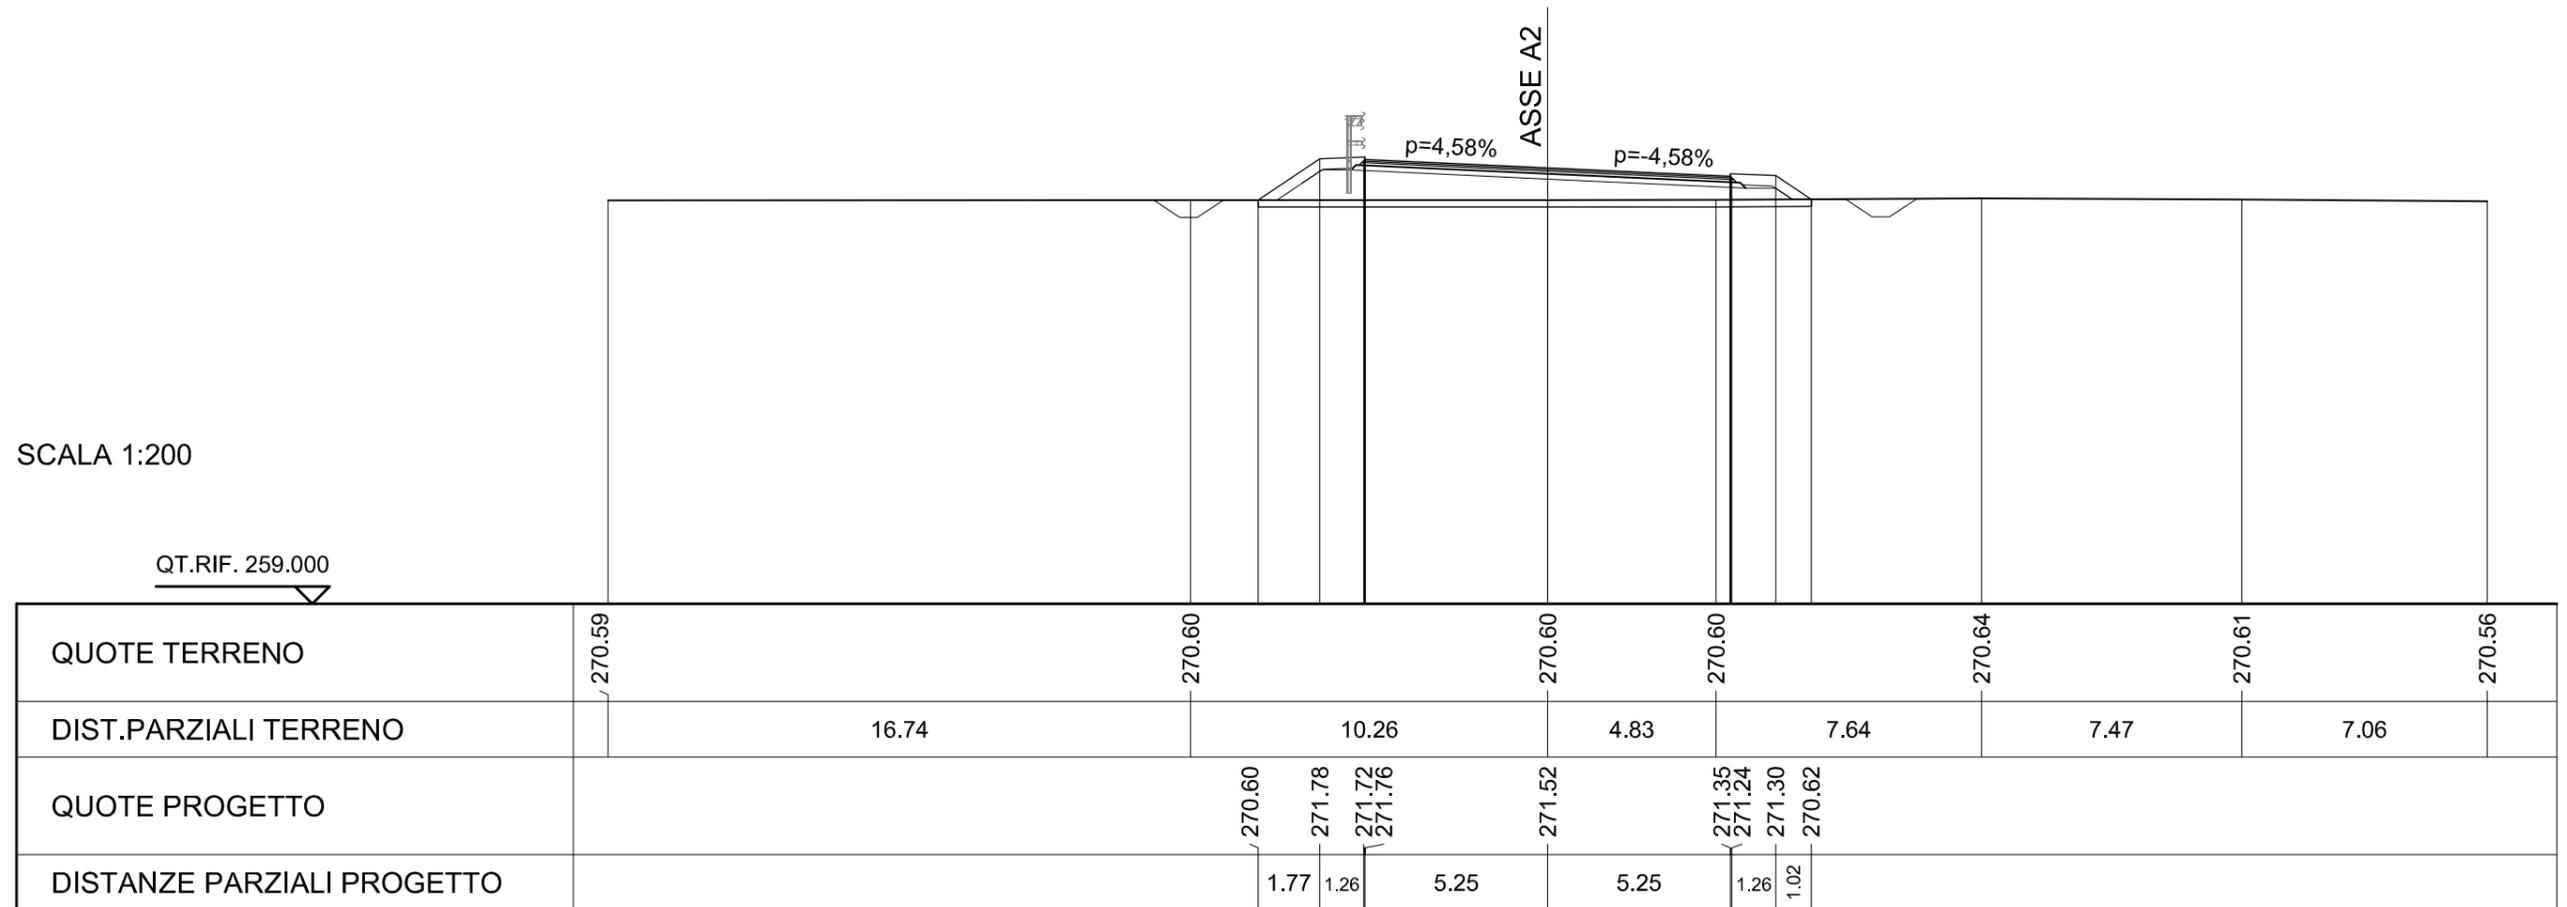

SCAVI E BONIFICHE	
PREPARAZIONE PIANO DI POSA	15.527 m
FOSSO	1.248 mq


RILEVATI	
RILEVATO	6.617 mq
RIEMPIMENTO ARGINELLO	0.101 mq
TERRENO VEGETALE	5.659 m

SOVRASTRUTTURA STRADALE	
STRATO DI USURA	10.580 m
STRATO DI BINDER	10.680 m
STRATO DI BASE	10.841 m
STRATO DI FONDAZIONE	11.341 m

SEZIONE N. : A2-84
 QT. PROGETTO : 271.28
 DIST.PROG. : 2095.306
 DIST.PREC. : 25.000
 DIST.SUCC. : 25.000

SCALA 1:200

QT.RIF. 259.000

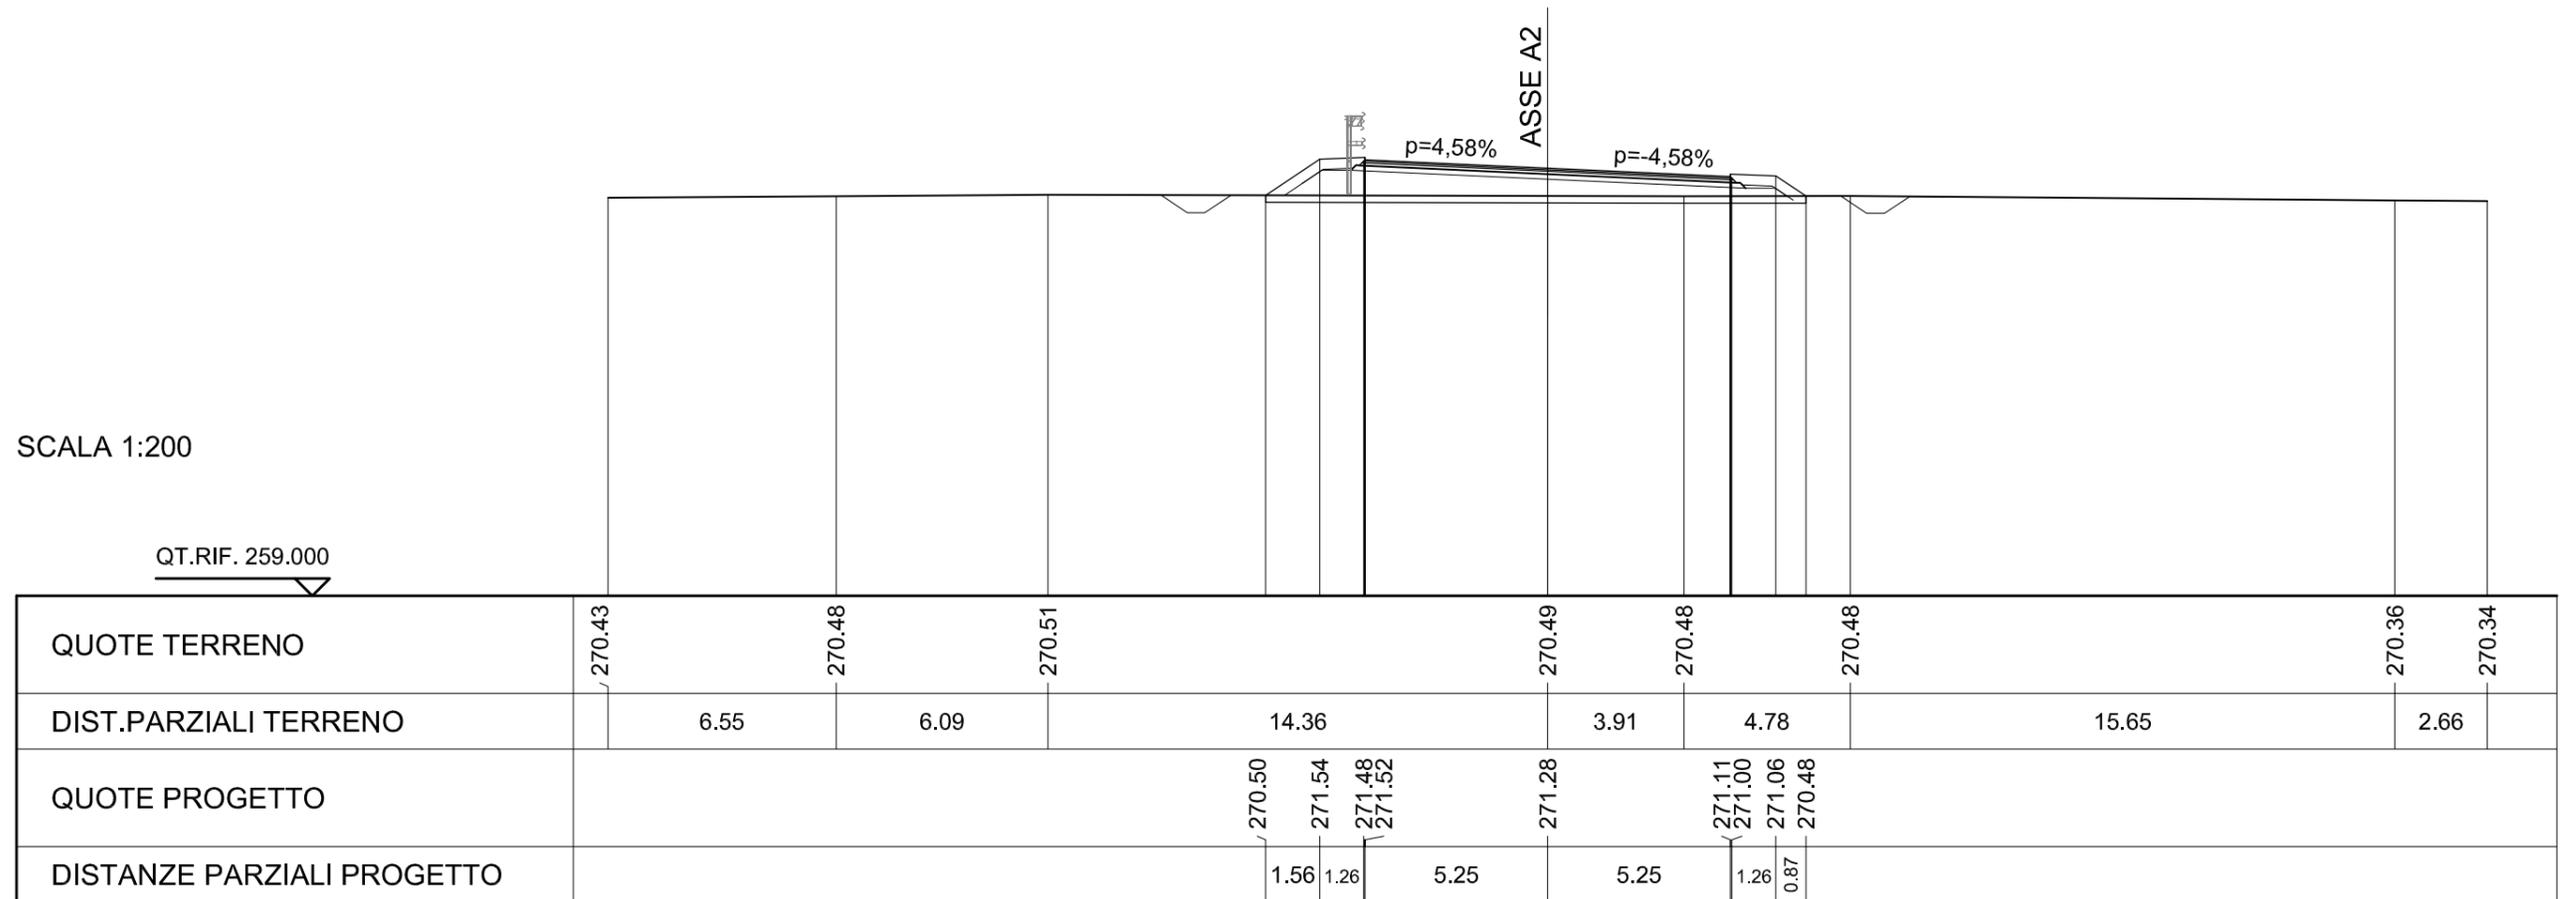


SCAVI E BONIFICHE	
PREPARAZIONE PIANO DI POSA	15.729 m
FOSSO	1.267 mq

RILEVATI	
RILEVATO	7.612 mq
RIEMPIMENTO ARGINELLO	0.102 mq
TERRENO VEGETALE	5.903 m

SOVRASTRUTTURA STRADALE	
STRATO DI USURA	10.580 m
STRATO DI BINDER	10.680 m
STRATO DI BASE	10.841 m
STRATO DI FONDAZIONE	11.341 m

SEZIONE N. : A2-85
 QT. PROGETTO : 271.04
 DIST.PROG. : 2120.306
 DIST.PREC. : 25.000
 DIST.SUCC. : 25.000

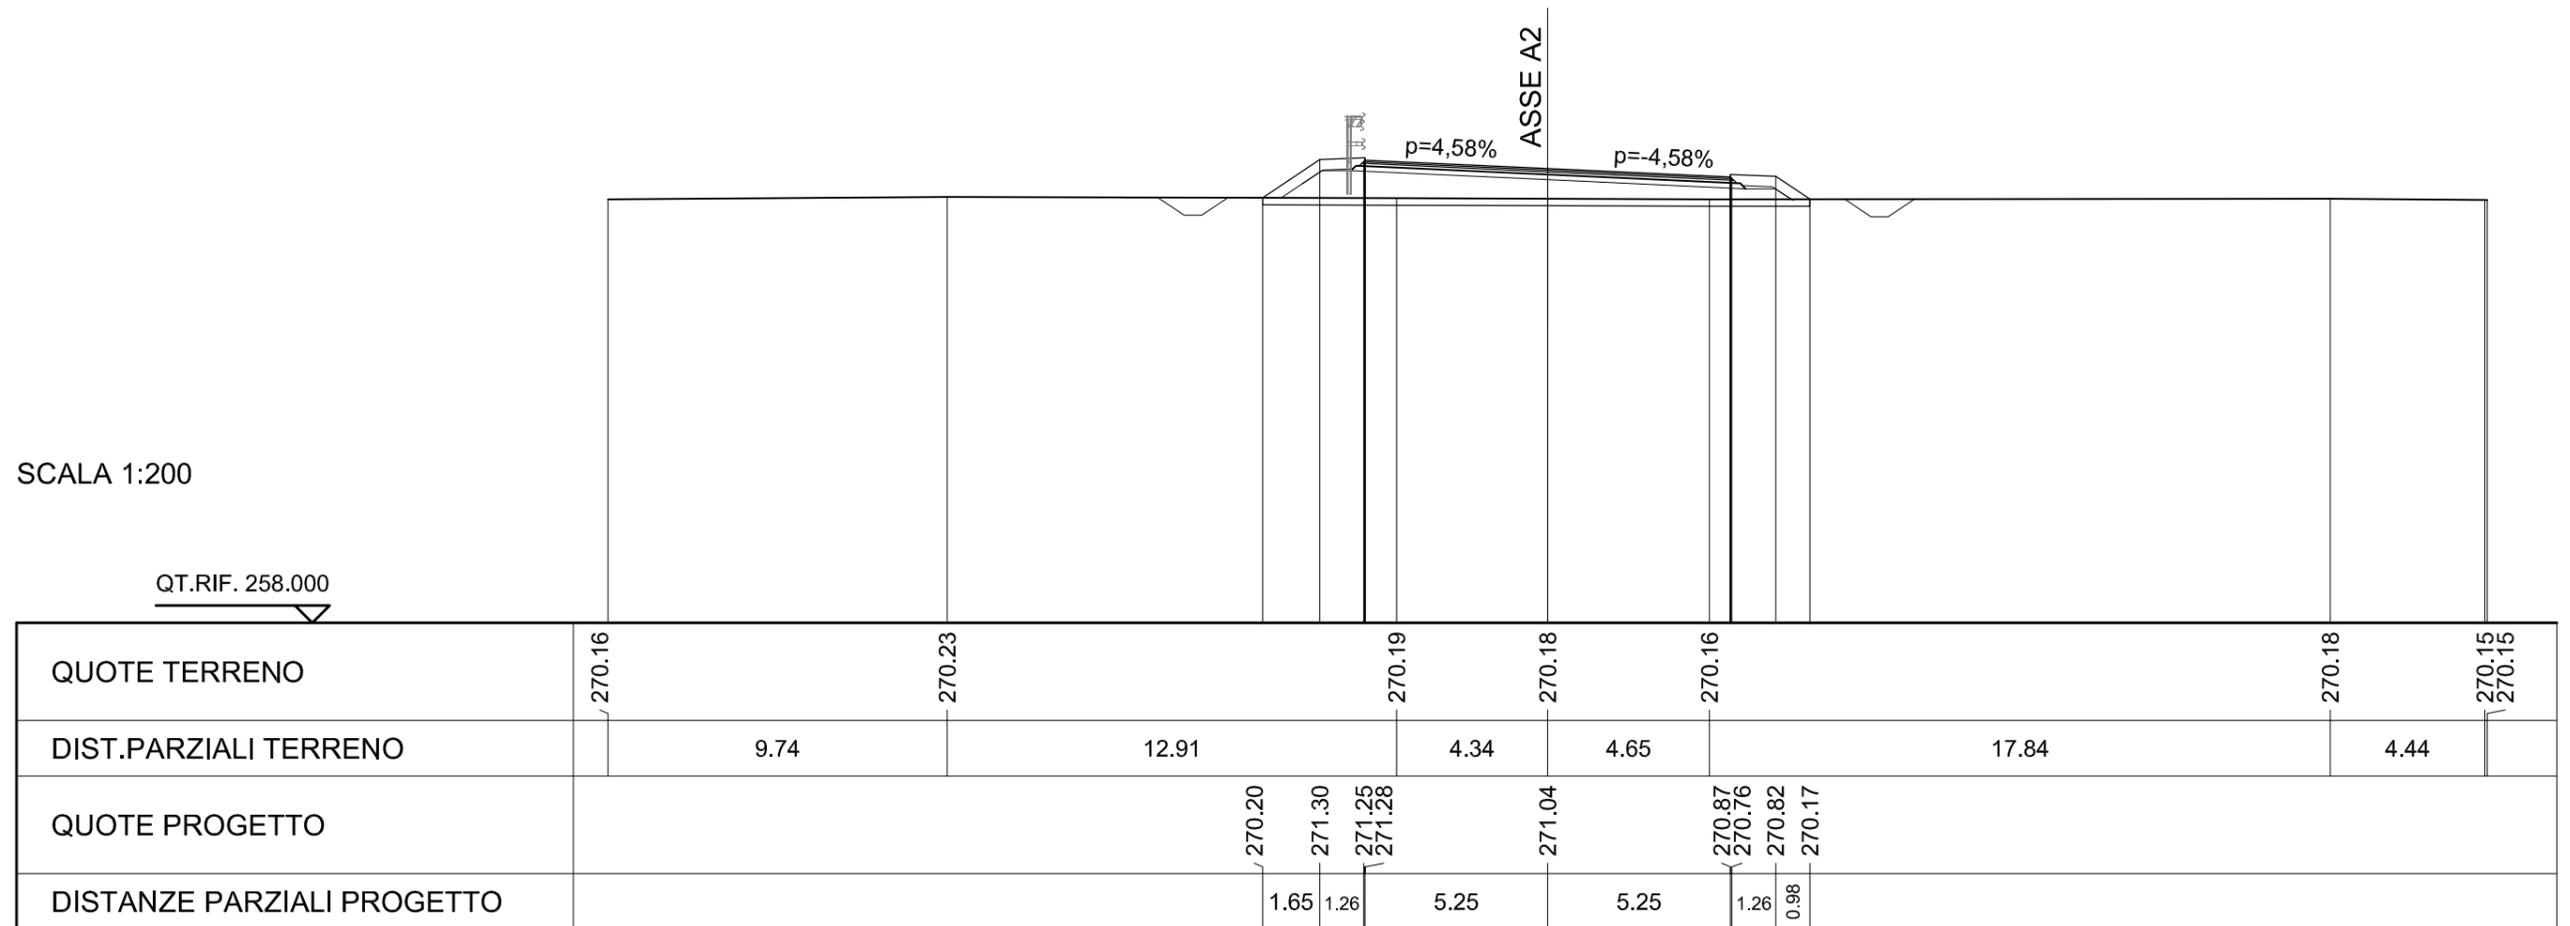

SCAVI E BONIFICHE	
PREPARAZIONE PIANO DI POSA	15.581 m
FOSSO	1.242 mq


RILEVATI	
RILEVATO	6.793 mq
RIEMPIMENTO ARGINELLO	0.100 mq
TERRENO VEGETALE	5.725 m

SOVRASTRUTTURA STRADALE	
STRATO DI USURA	10.580 m
STRATO DI BINDER	10.680 m
STRATO DI BASE	10.841 m
STRATO DI FONDAZIONE	11.341 m

SEZIONE N. : A2-86
 QT. PROGETTO : 270.81
 DIST.PROG. : 2145.306
 DIST.PREC. : 25.000
 DIST.SUCC. : 25.000

SCALA 1:200

QT.RIF. 258.000

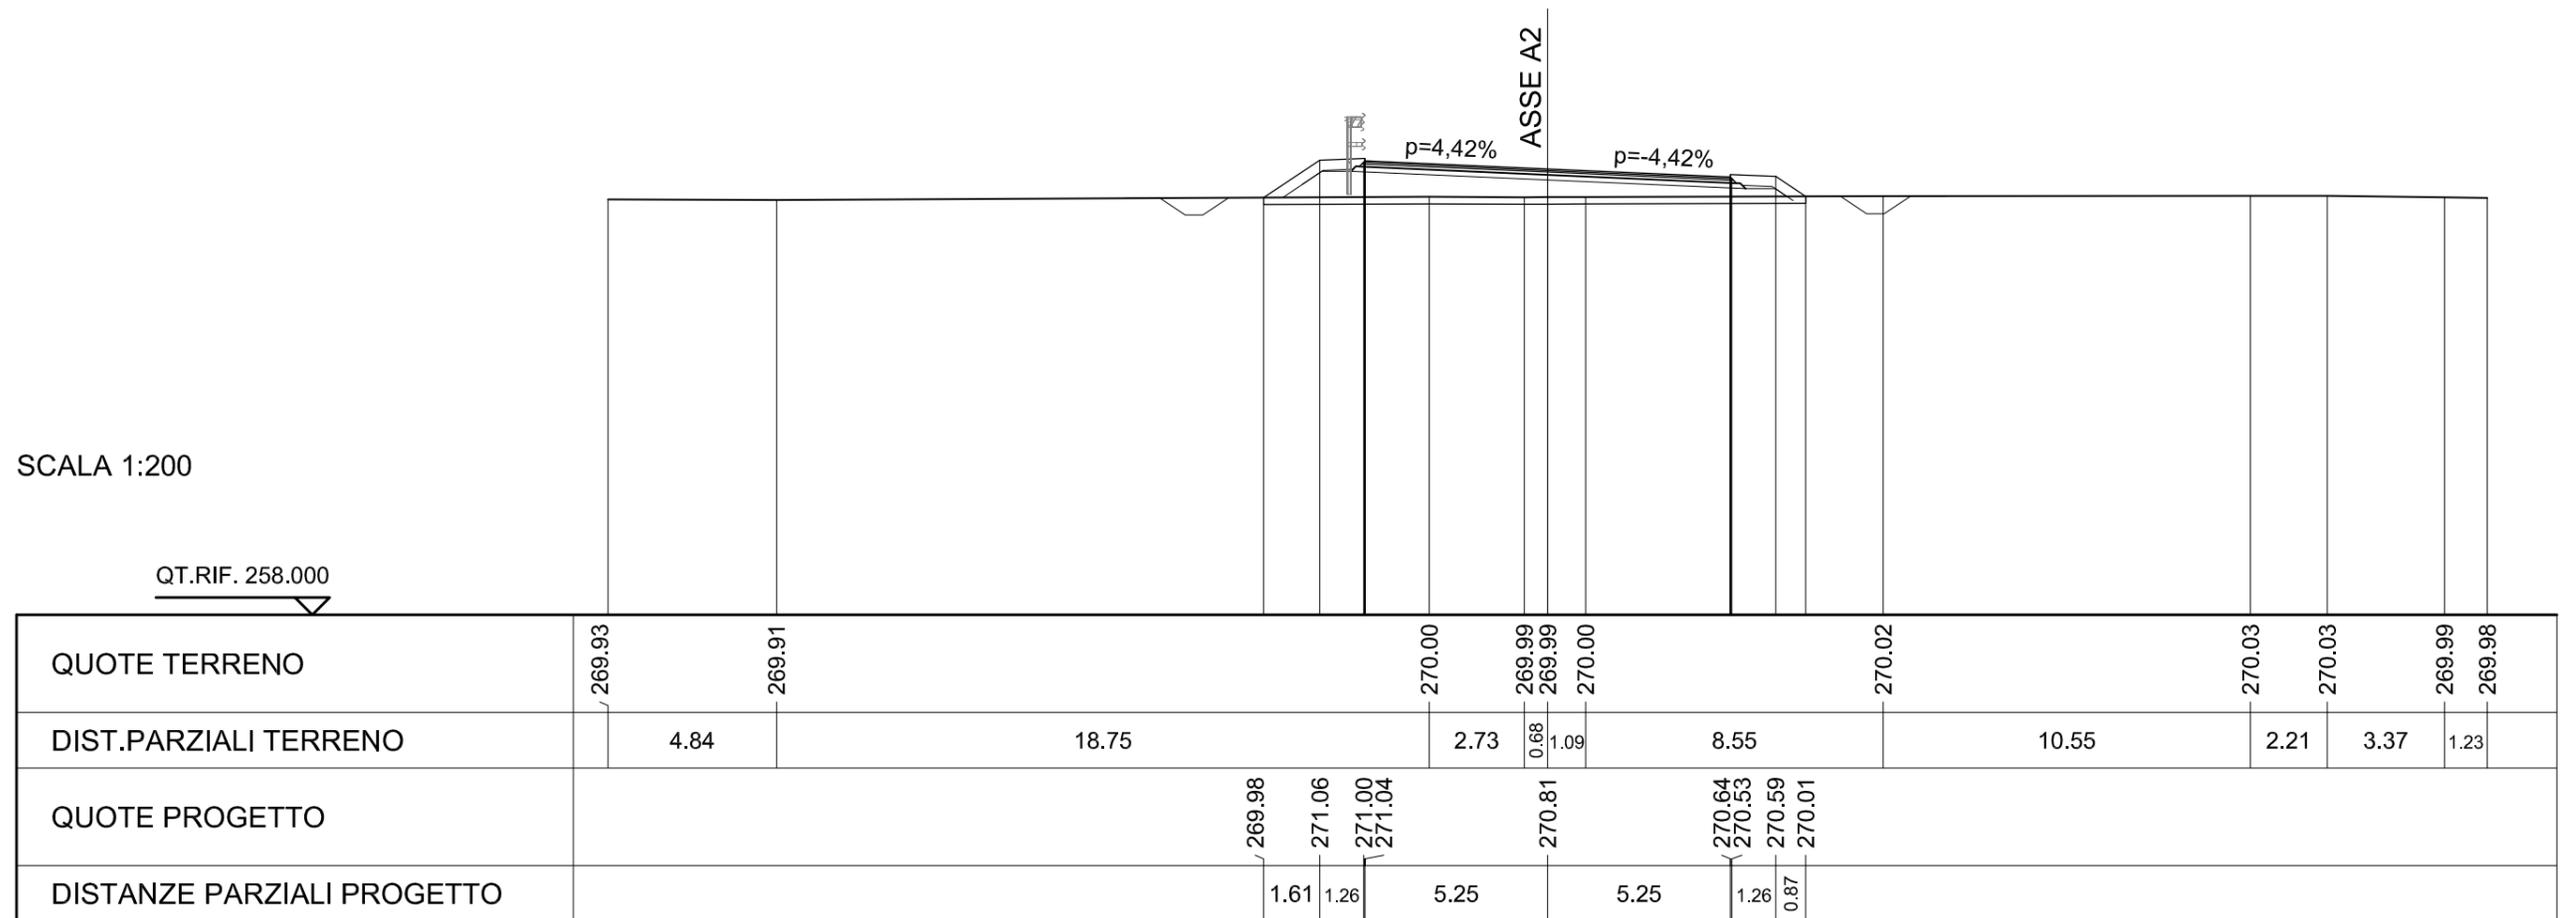


SCAVI E BONIFICHE	
PREPARAZIONE PIANO DI POSA	15.810 m
FOSSO	1.250 mq

RILEVATI	
RILEVATO	7.928 mq
RIEMPIMENTO ARGINELLO	0.100 mq
TERRENO VEGETALE	5.999 m

SOVRASTRUTTURA STRADALE	
STRATO DI USURA	10.580 m
STRATO DI BINDER	10.680 m
STRATO DI BASE	10.841 m
STRATO DI FONDAZIONE	11.341 m

SEZIONE N. : A2-87
 QT. PROGETTO : 270.57
 DIST.PROG. : 2170.306
 DIST.PREC. : 25.000
 DIST.SUCC. : 25.000

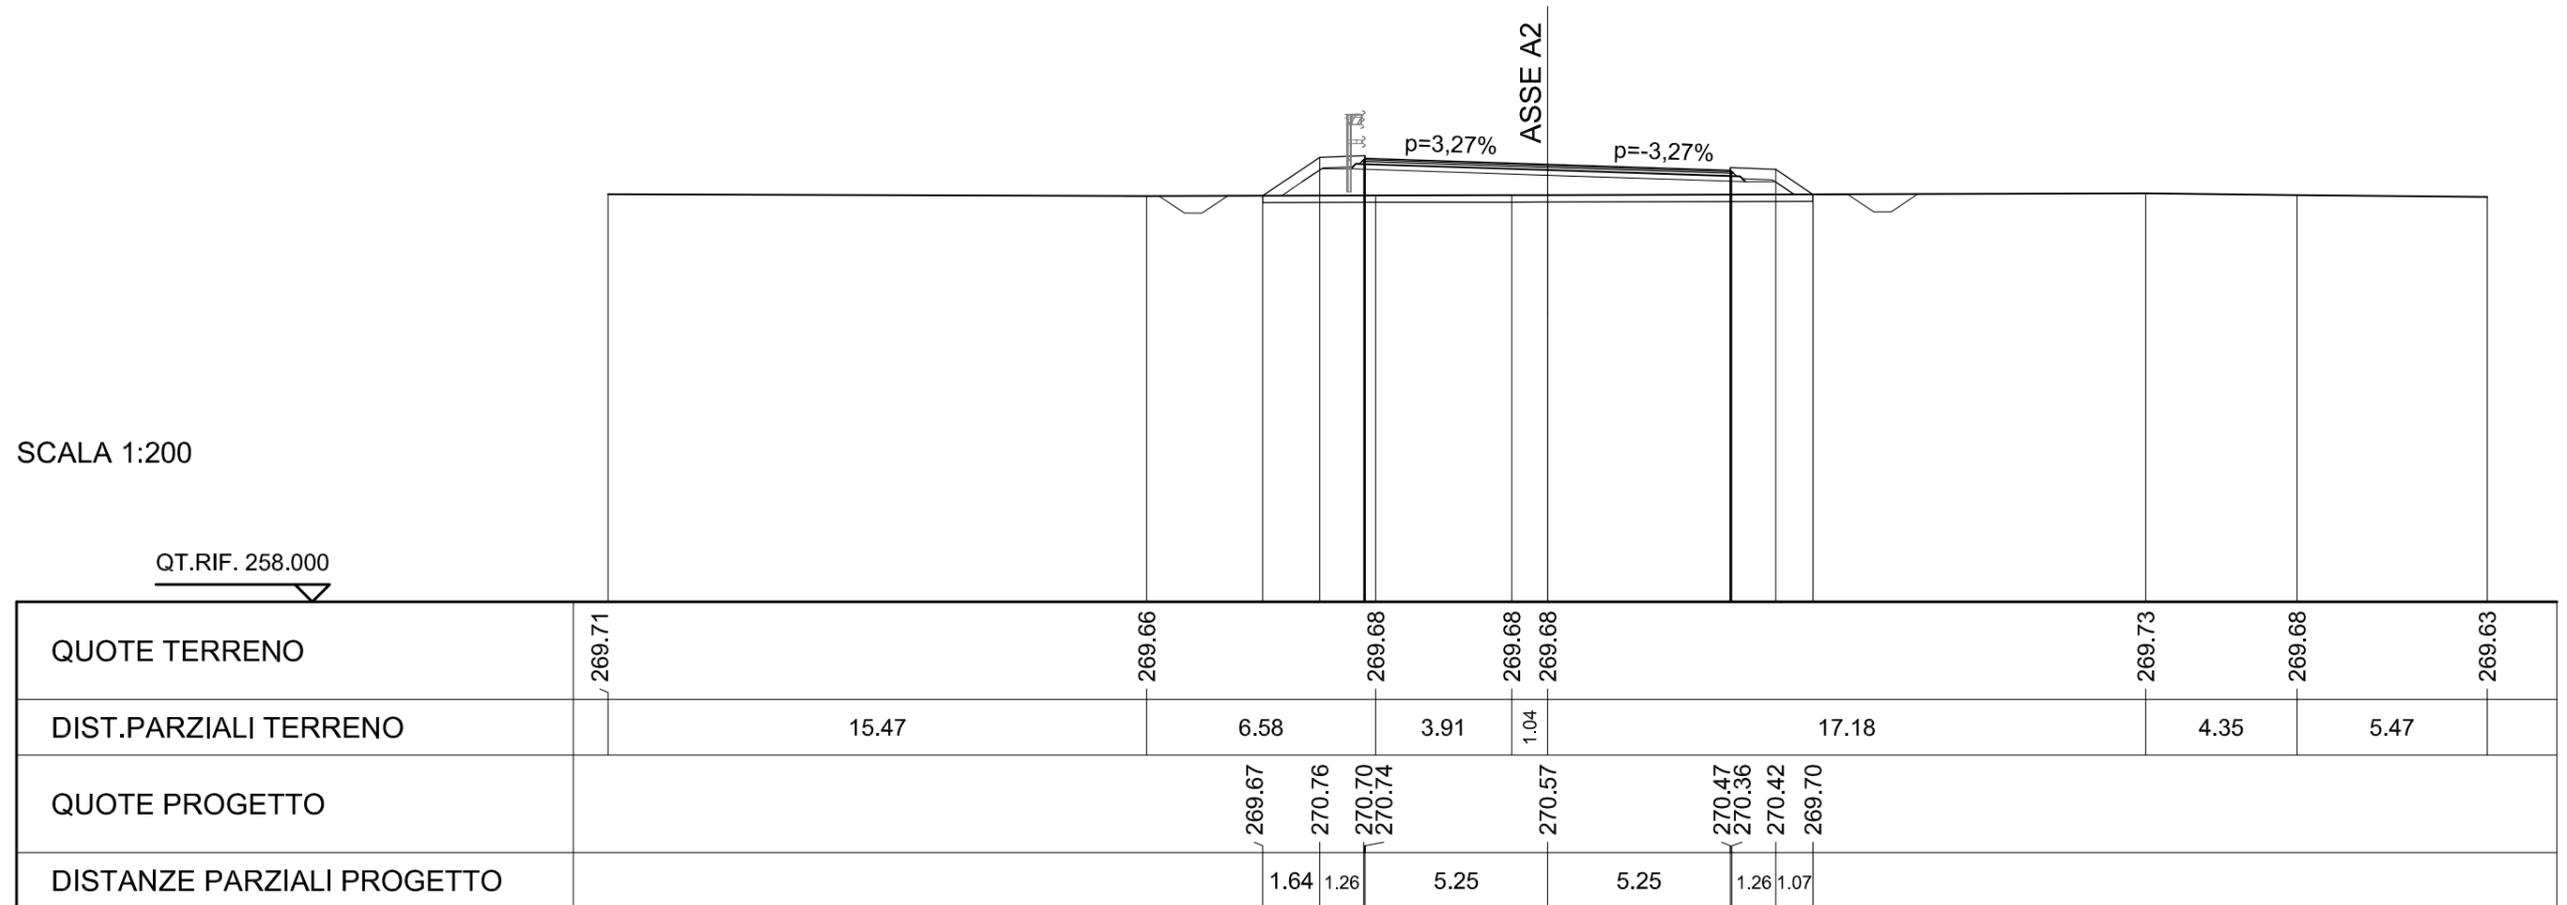


SCAVI E BONIFICHE	
PREPARAZIONE PIANO DI POSA	15.587 m
FOSSO	1.218 mq

RILEVATI	
RILEVATO	6.697 mq
RIEMPIMENTO ARGINELLO	0.101 mq
TERRENO VEGETALE	5.731 m

SOVRASTRUTTURA STRADALE	
STRATO DI USURA	10.580 m
STRATO DI BINDER	10.681 m
STRATO DI BASE	10.841 m
STRATO DI FONDAZIONE	11.343 m

SEZIONE N. : A2-88
 QT. PROGETTO : 270.33
 DIST.PROG. : 2195.306
 DIST.PREC. : 25.000
 DIST.SUCC. : 25.000

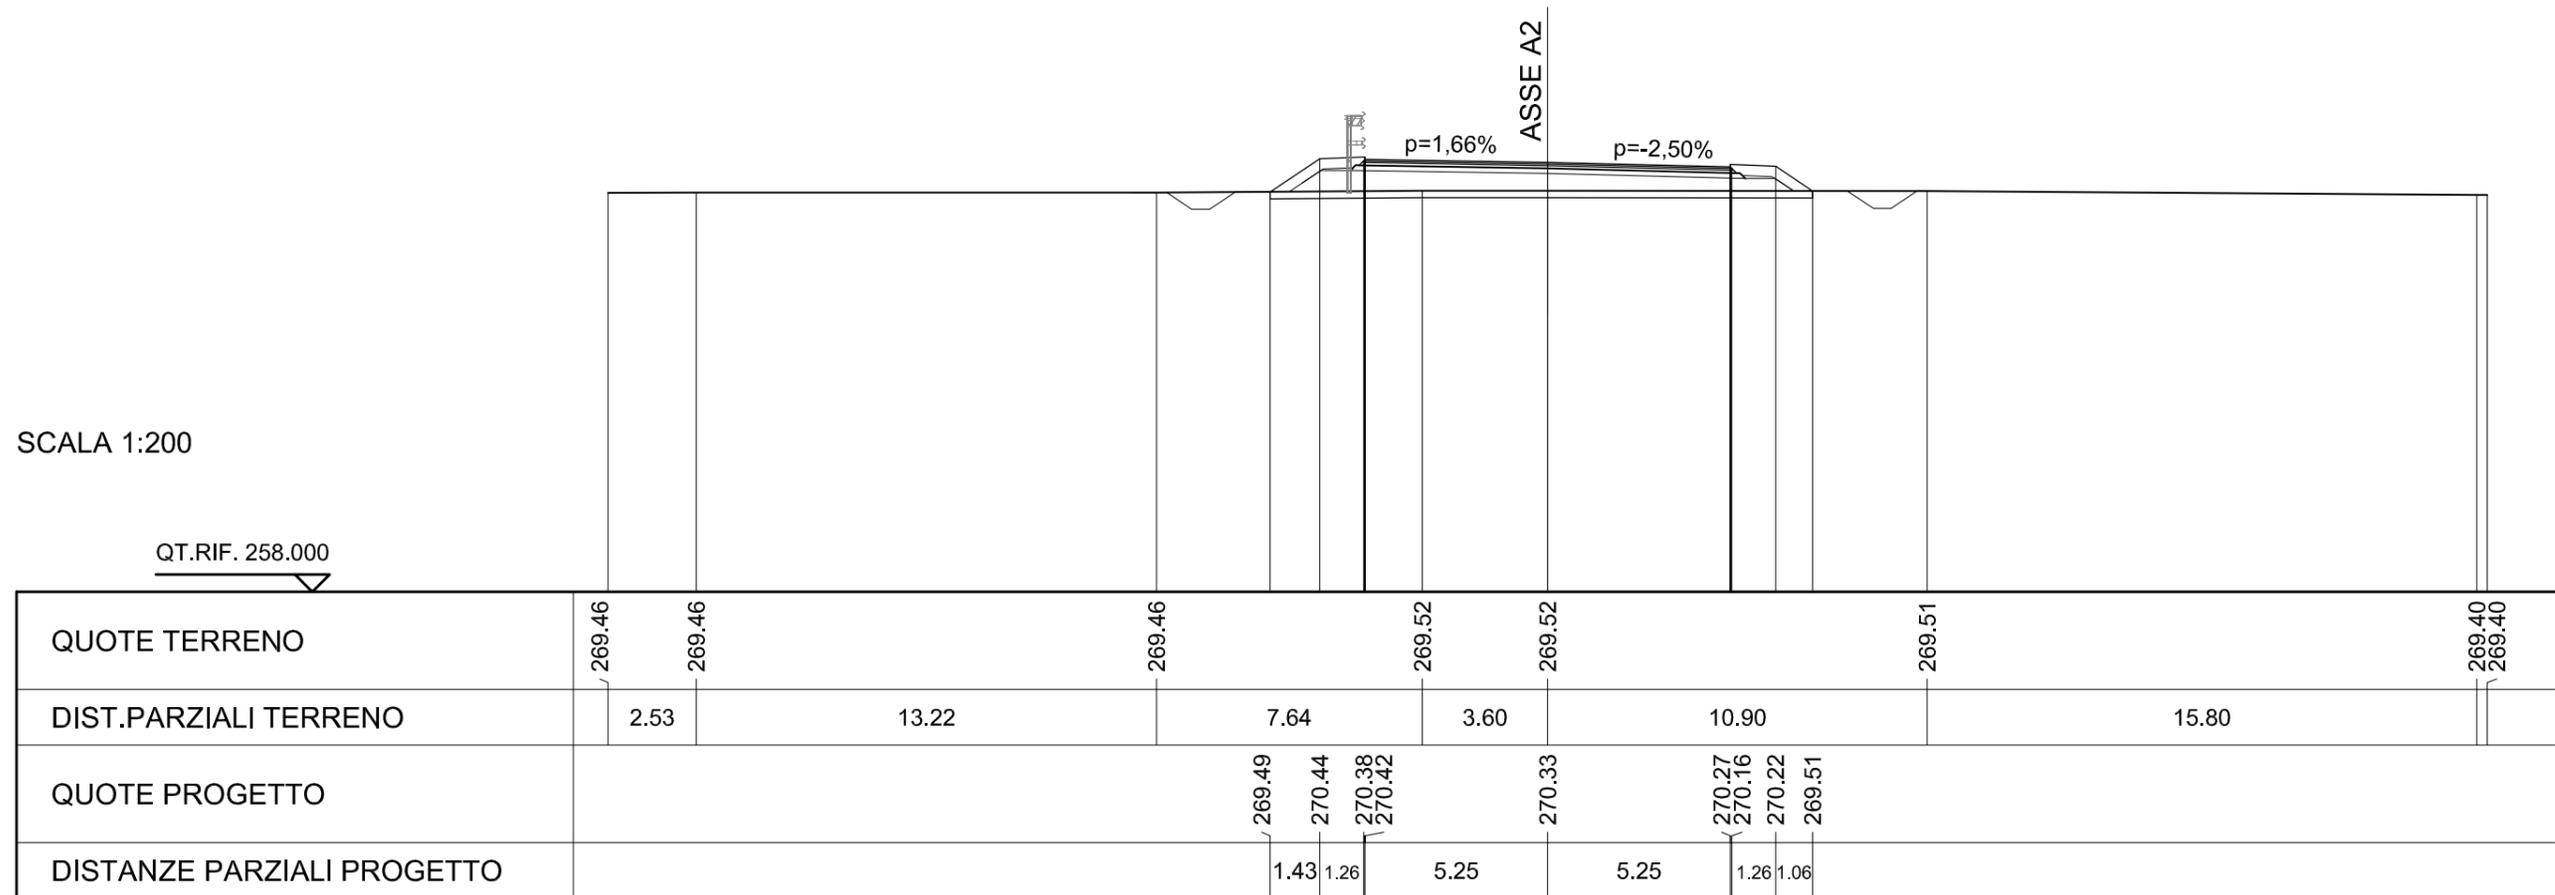


SCAVI E BONIFICHE	
PREPARAZIONE PIANO DI POSA	15.308 m
FOSSO	1.221 mq

RILEVATI	
RILEVATO	5.669 mq
RIEMPIMENTO ARGINELLO	0.113 mq
TERRENO VEGETALE	5.397 m

SOVRASTRUTTURA STRADALE	
STRATO DI USURA	10.581 m
STRATO DI BINDER	10.683 m
STRATO DI BASE	10.845 m
STRATO DI FONDAZIONE	11.351 m

SEZIONE N. : A2-89
 QT. PROGETTO : 270.09
 DIST.PROG. : 2220.306
 DIST.PREC. : 25.000
 DIST.SUCC. : 25.000

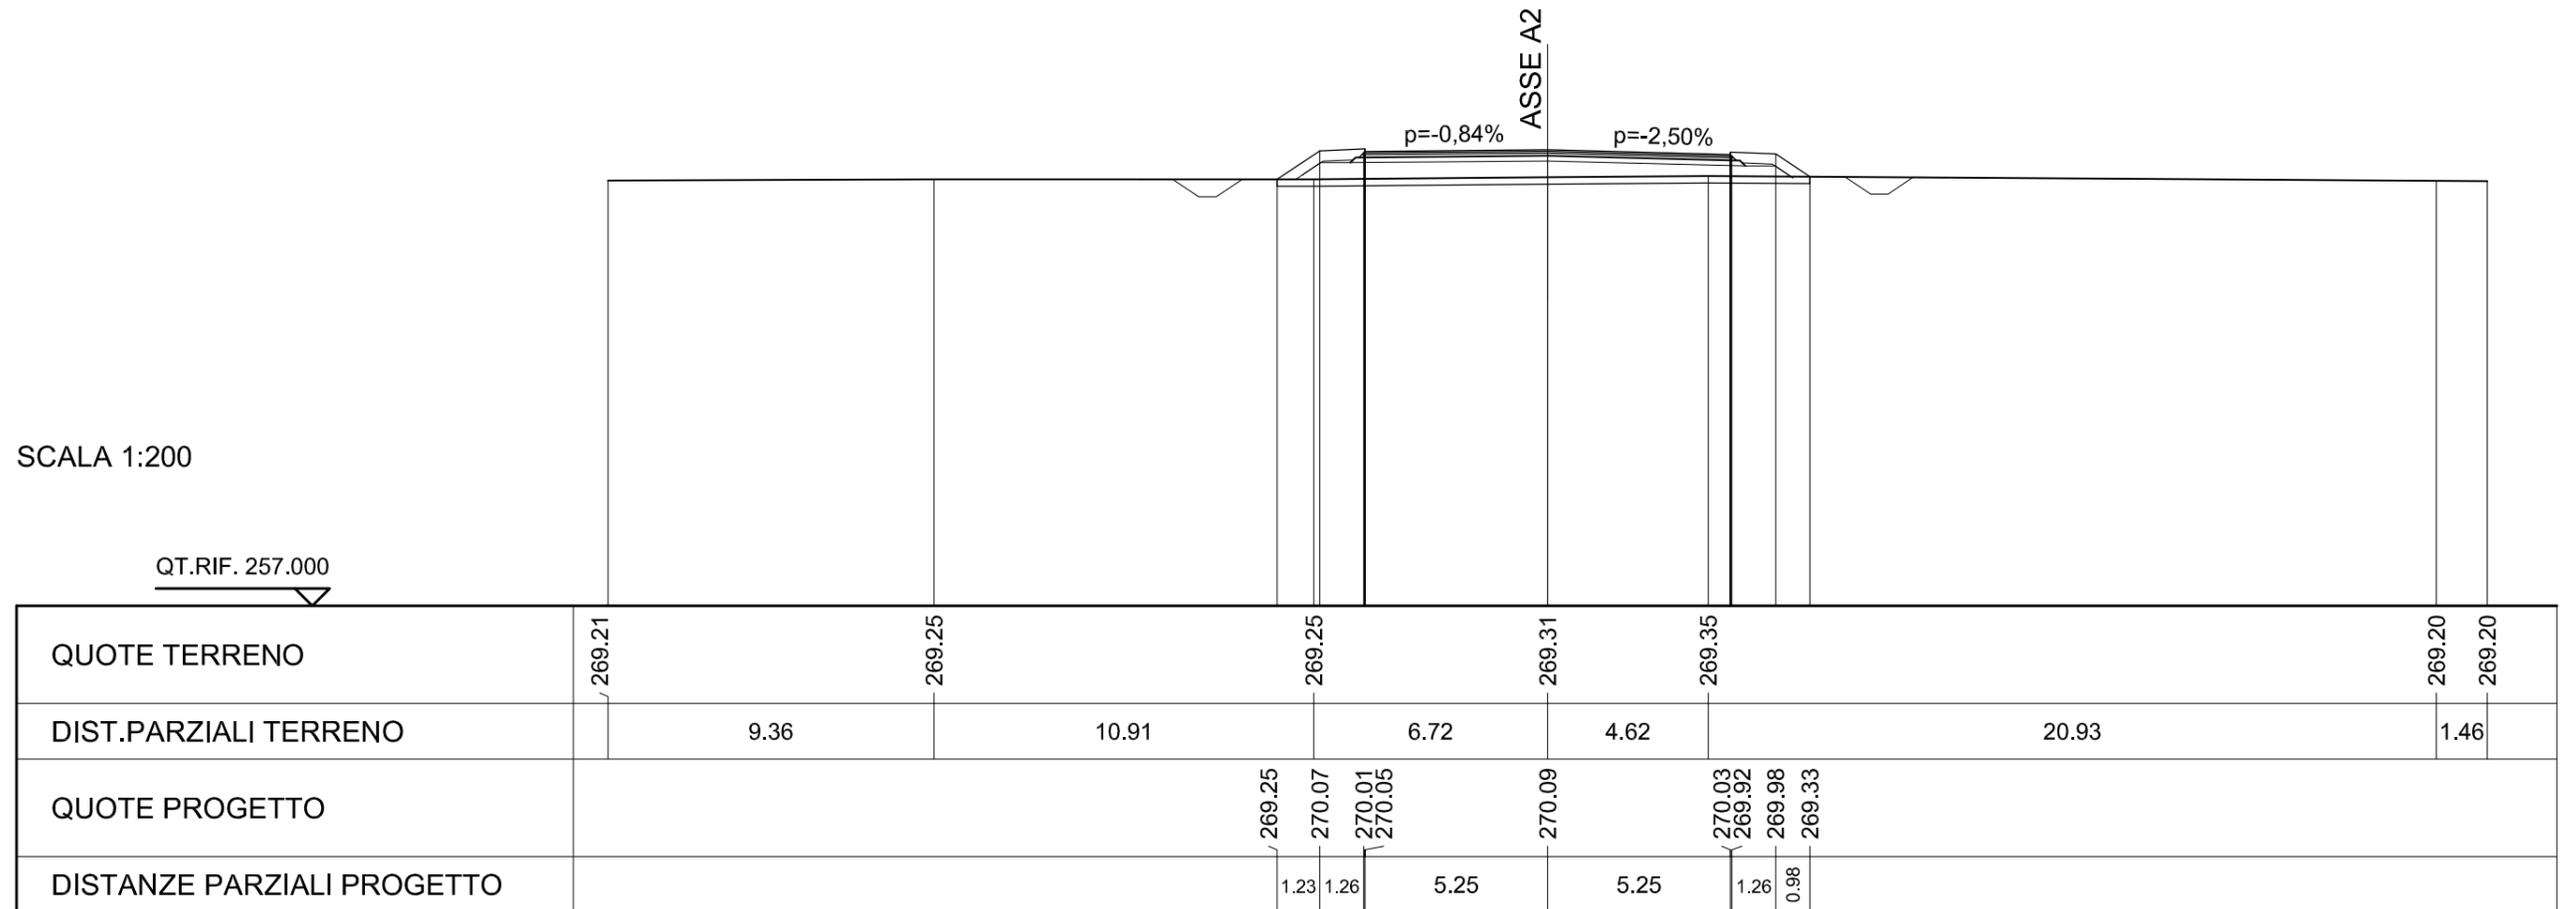


SCAVI E BONIFICHE	
PREPARAZIONE PIANO DI POSA	15.150 m
FOSSO	1.221 mq

RILEVATI	
RILEVATO	5.155 mq
RIEMPIMENTO ARGINELLO	0.120 mq
TERRENO VEGETALE	5.206 m

SOVRASTRUTTURA STRADALE	
STRATO DI USURA	10.582 m
STRATO DI BINDER	10.684 m
STRATO DI BASE	10.848 m
STRATO DI FONDAZIONE	11.356 m

SEZIONE N. : A2-90
 QT. PROGETTO : 269.86
 DIST.PROG. : 2245.306
 DIST.PREC. : 25.000
 DIST.SUCC. : 25.000

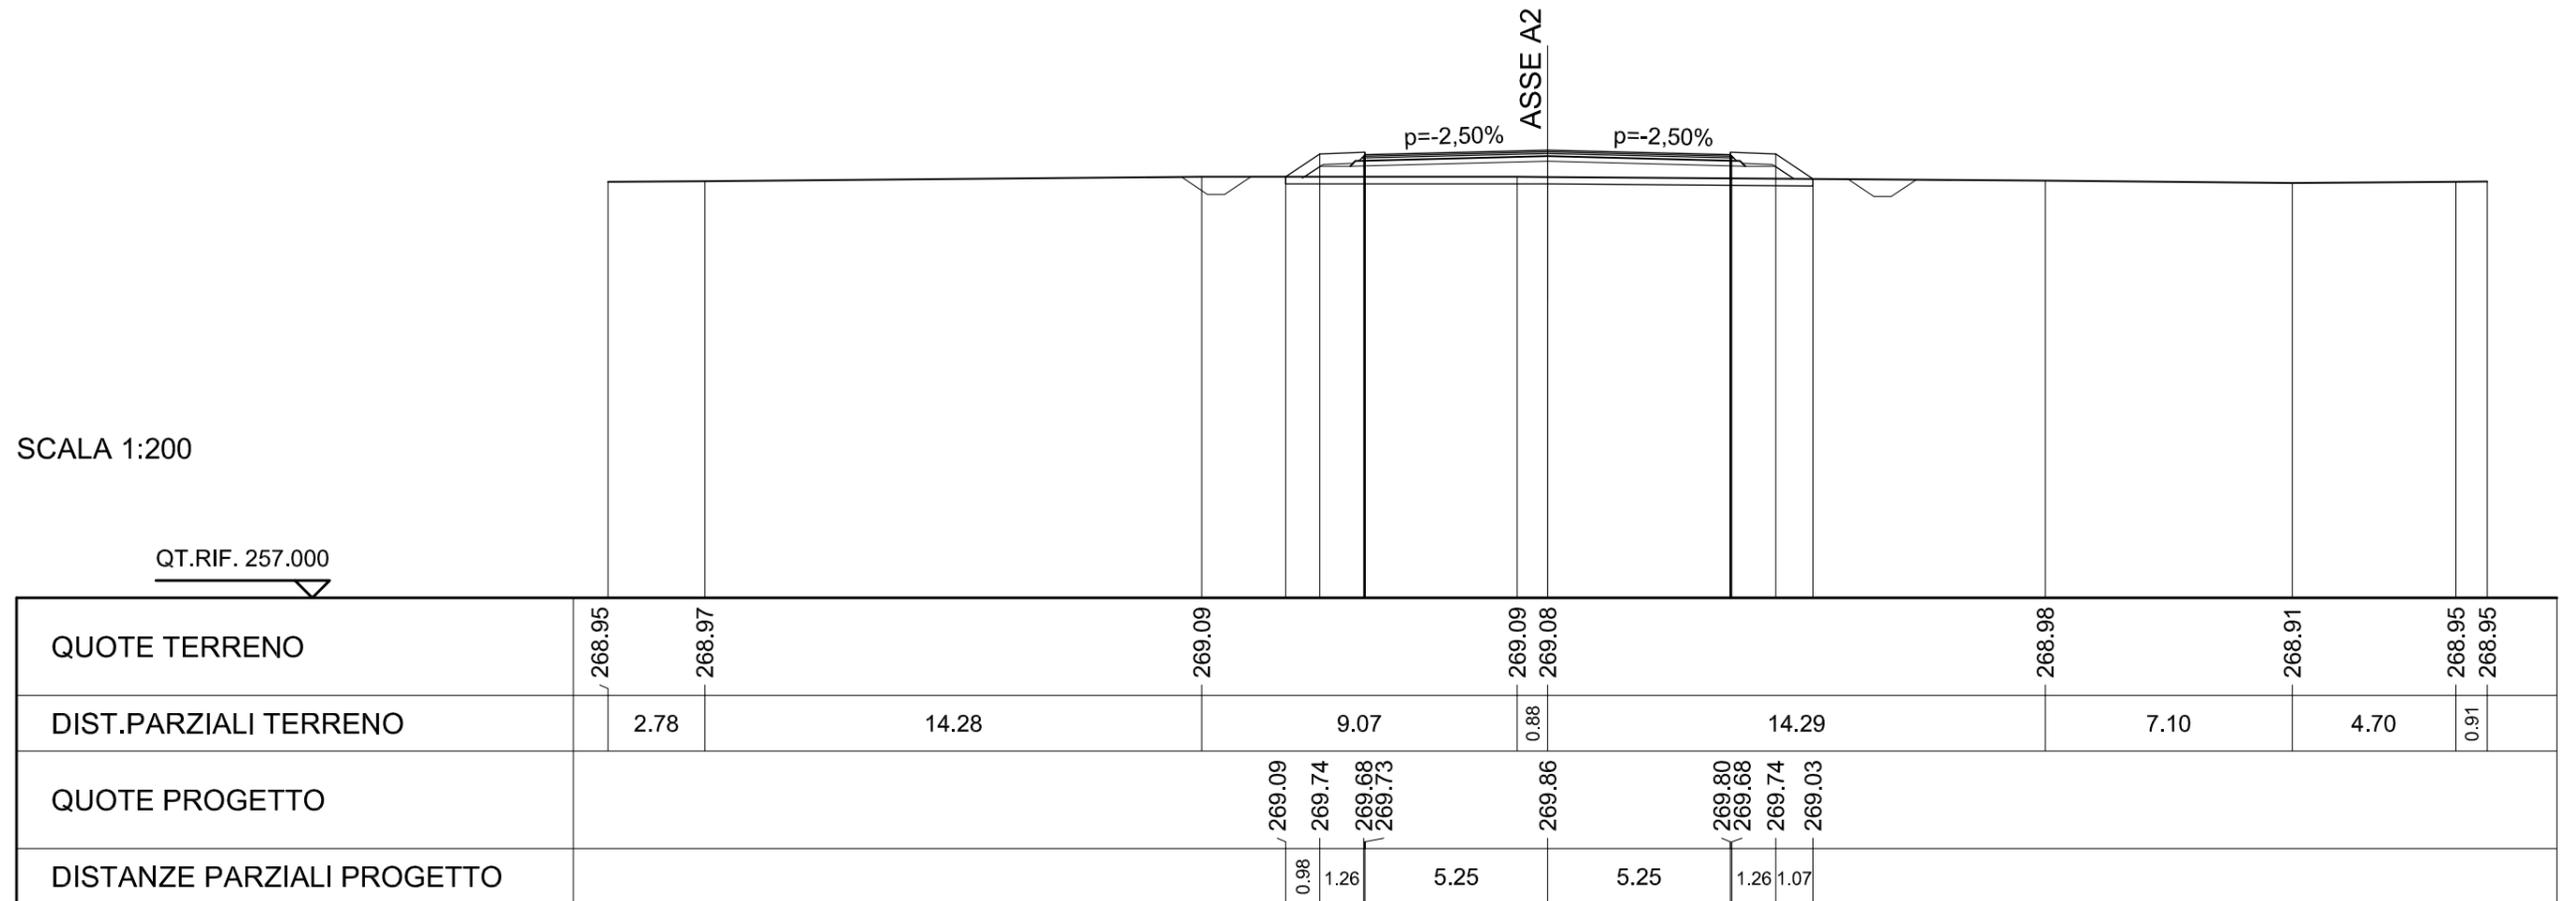


SCAVI E BONIFICHE	
PREPARAZIONE PIANO DI POSA	15.366 m
FOSSO	1.192 mq

RILEVATI	
RILEVATO	6.313 mq
RIEMPIMENTO ARGINELLO	0.118 mq
TERRENO VEGETALE	5.464 m

SOVRASTRUTTURA STRADALE	
STRATO DI USURA	10.582 m
STRATO DI BINDER	10.684 m
STRATO DI BASE	10.848 m
STRATO DI FONDAZIONE	11.356 m

SEZIONE N. : A2-91
 QT. PROGETTO : 269.62
 DIST.PROG. : 2270.306
 DIST.PREC. : 25.000
 DIST.SUCC. : 25.000

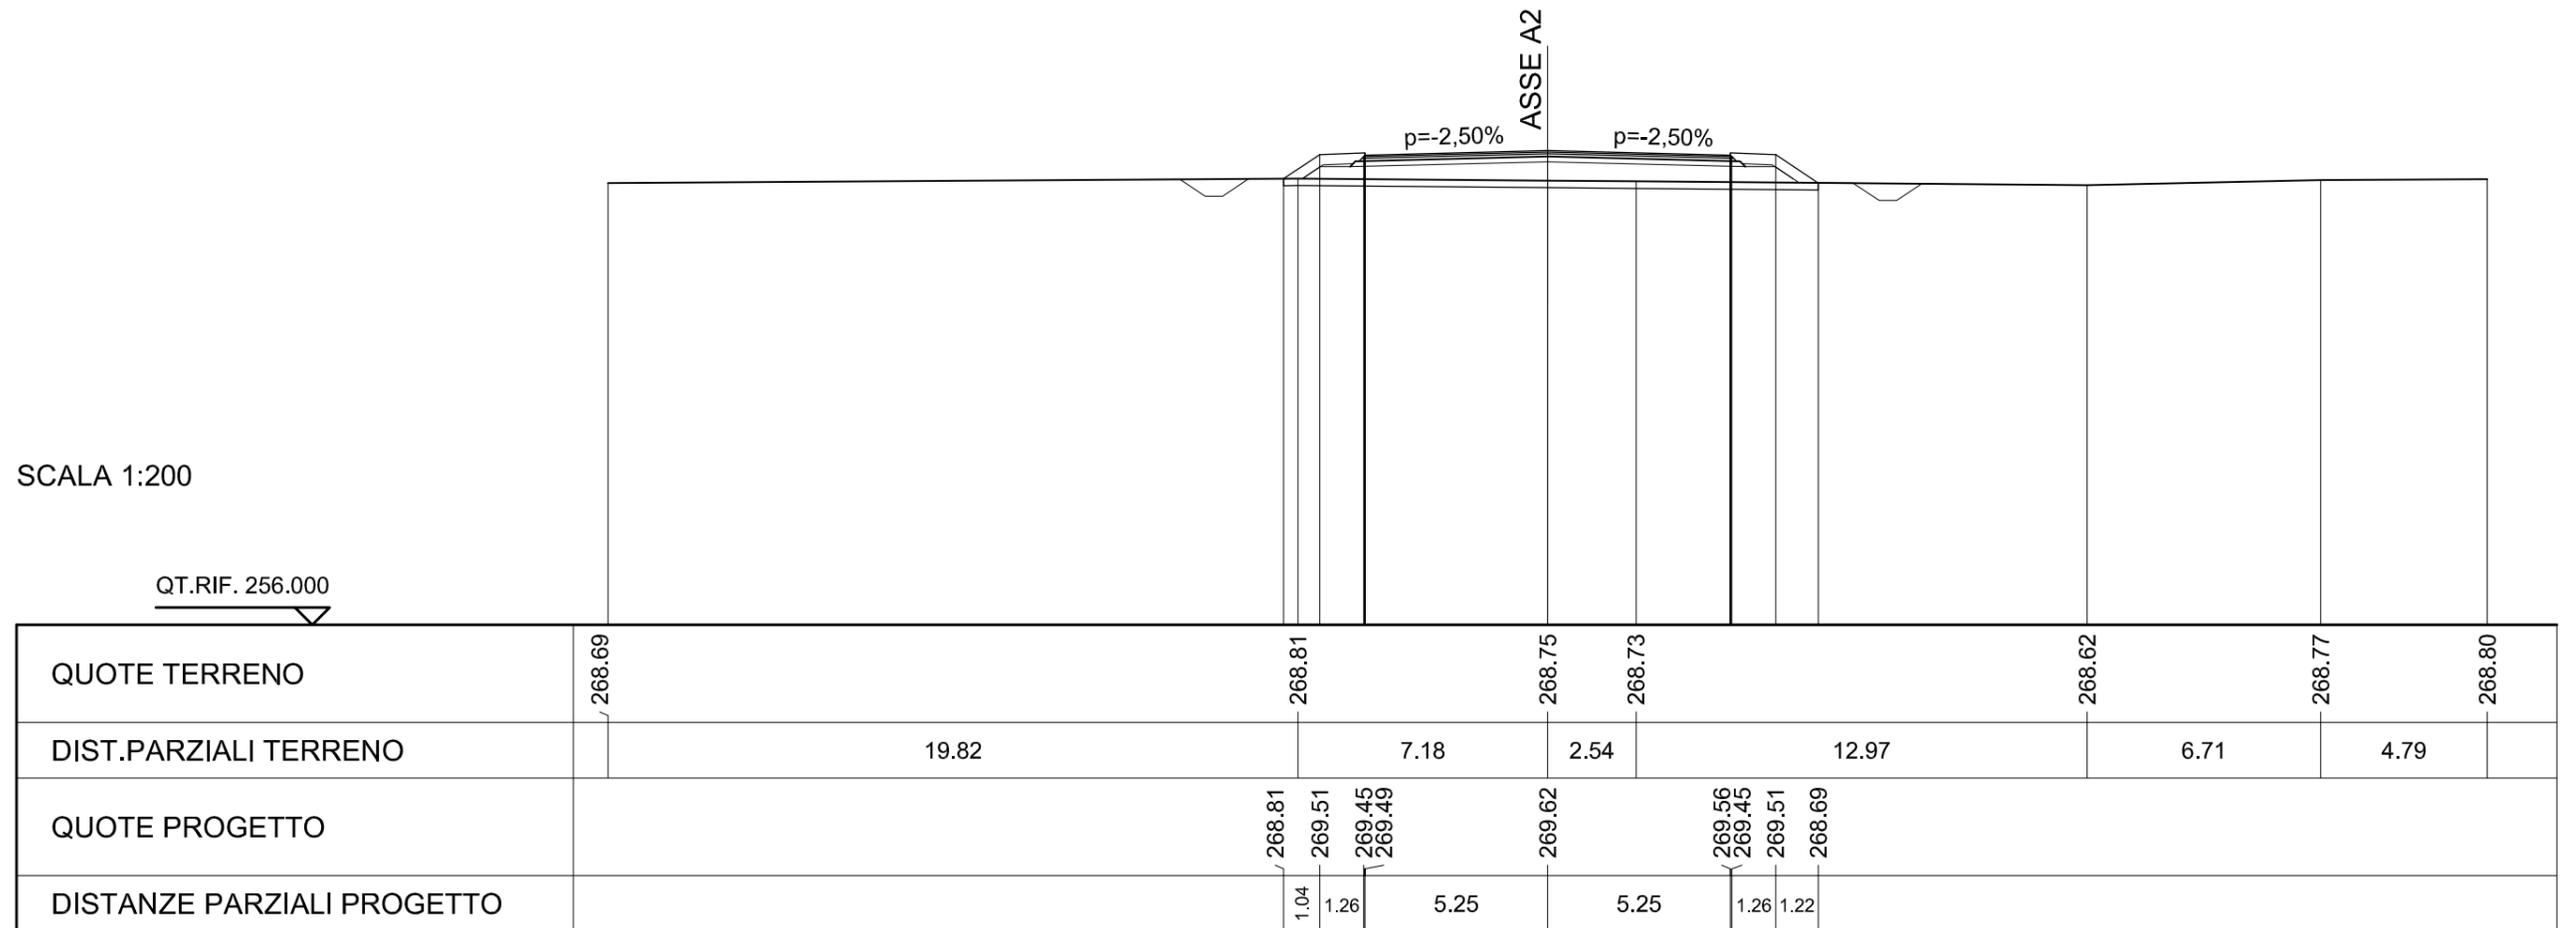


SCAVI E BONIFICHE	
PREPARAZIONE PIANO DI POSA	16.405 m
FOSSO	1.265 mq

RILEVATI	
RILEVATO	7.900 mq
RIEMPIMENTO ARGINELLO	0.119 mq
TERRENO VEGETALE	5.736 m

SOVRASTRUTTURA STRADALE	
STRATO DI USURA	11.395 m
STRATO DI BINDER	11.497 m
STRATO DI BASE	11.661 m
STRATO DI FONDAZIONE	12.169 m

SEZIONE N. : A2-92
 QT. PROGETTO : 269.38
 DIST.PROG. : 2295.306
 DIST.PREC. : 25.000
 DIST.SUCC. : 25.000

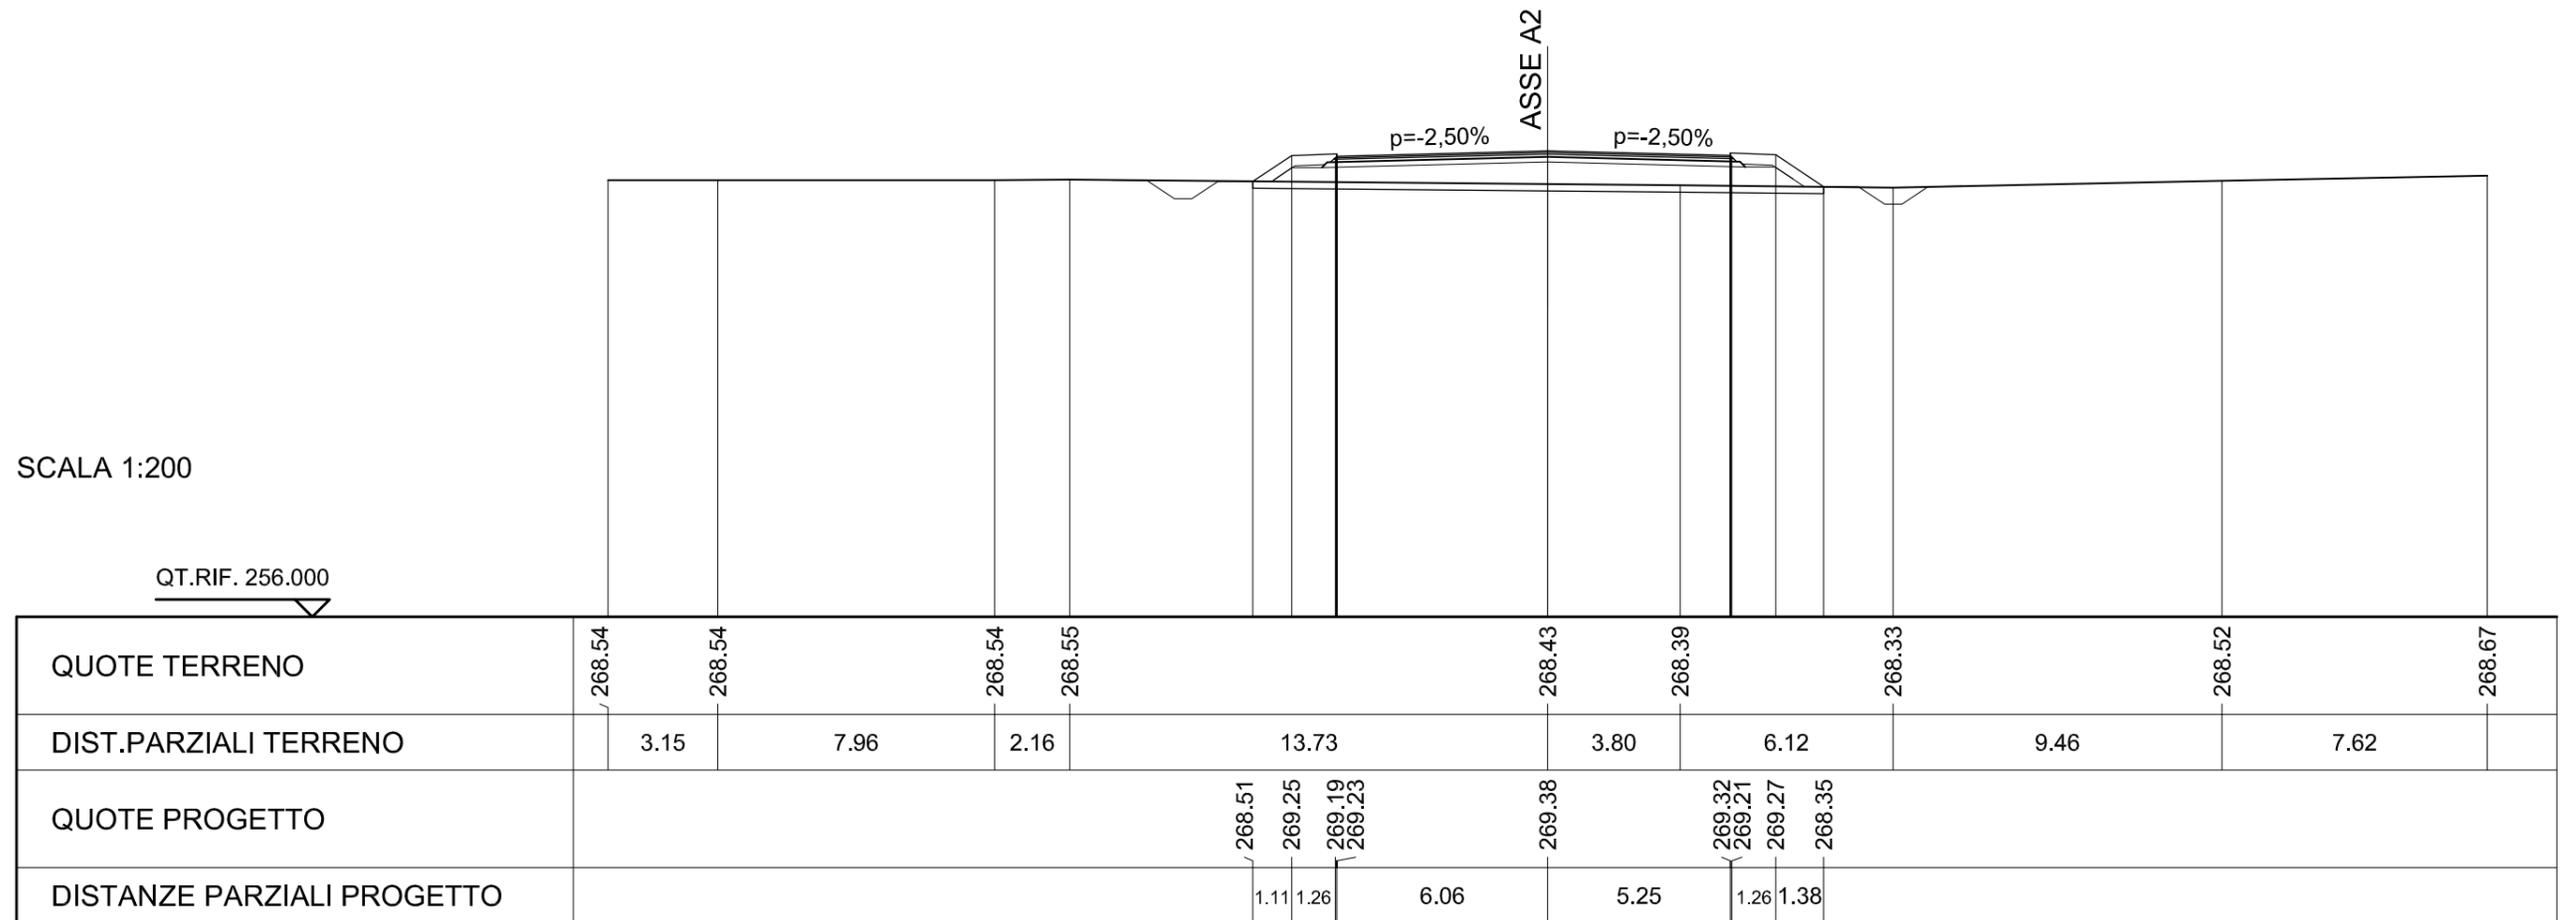


SCAVI E BONIFICHE	
PREPARAZIONE PIANO DI POSA	19.009 m
FOSSO	1.371 mq

RILEVATI	
RILEVATO	10.079 mq
RIEMPIMENTO ARGINELLO	0.120 mq
TERRENO VEGETALE	5.636 m

SOVRASTRUTTURA STRADALE	
STRATO DI USURA	14.082 m
STRATO DI BINDER	14.184 m
STRATO DI BASE	14.348 m
STRATO DI FONDAZIONE	14.856 m

SEZIONE N. : A2-93
 QT. PROGETTO : 269.14
 DIST.PROG. : 2320.306
 DIST.PREC. : 25.000
 DIST.SUCC. : 25.000

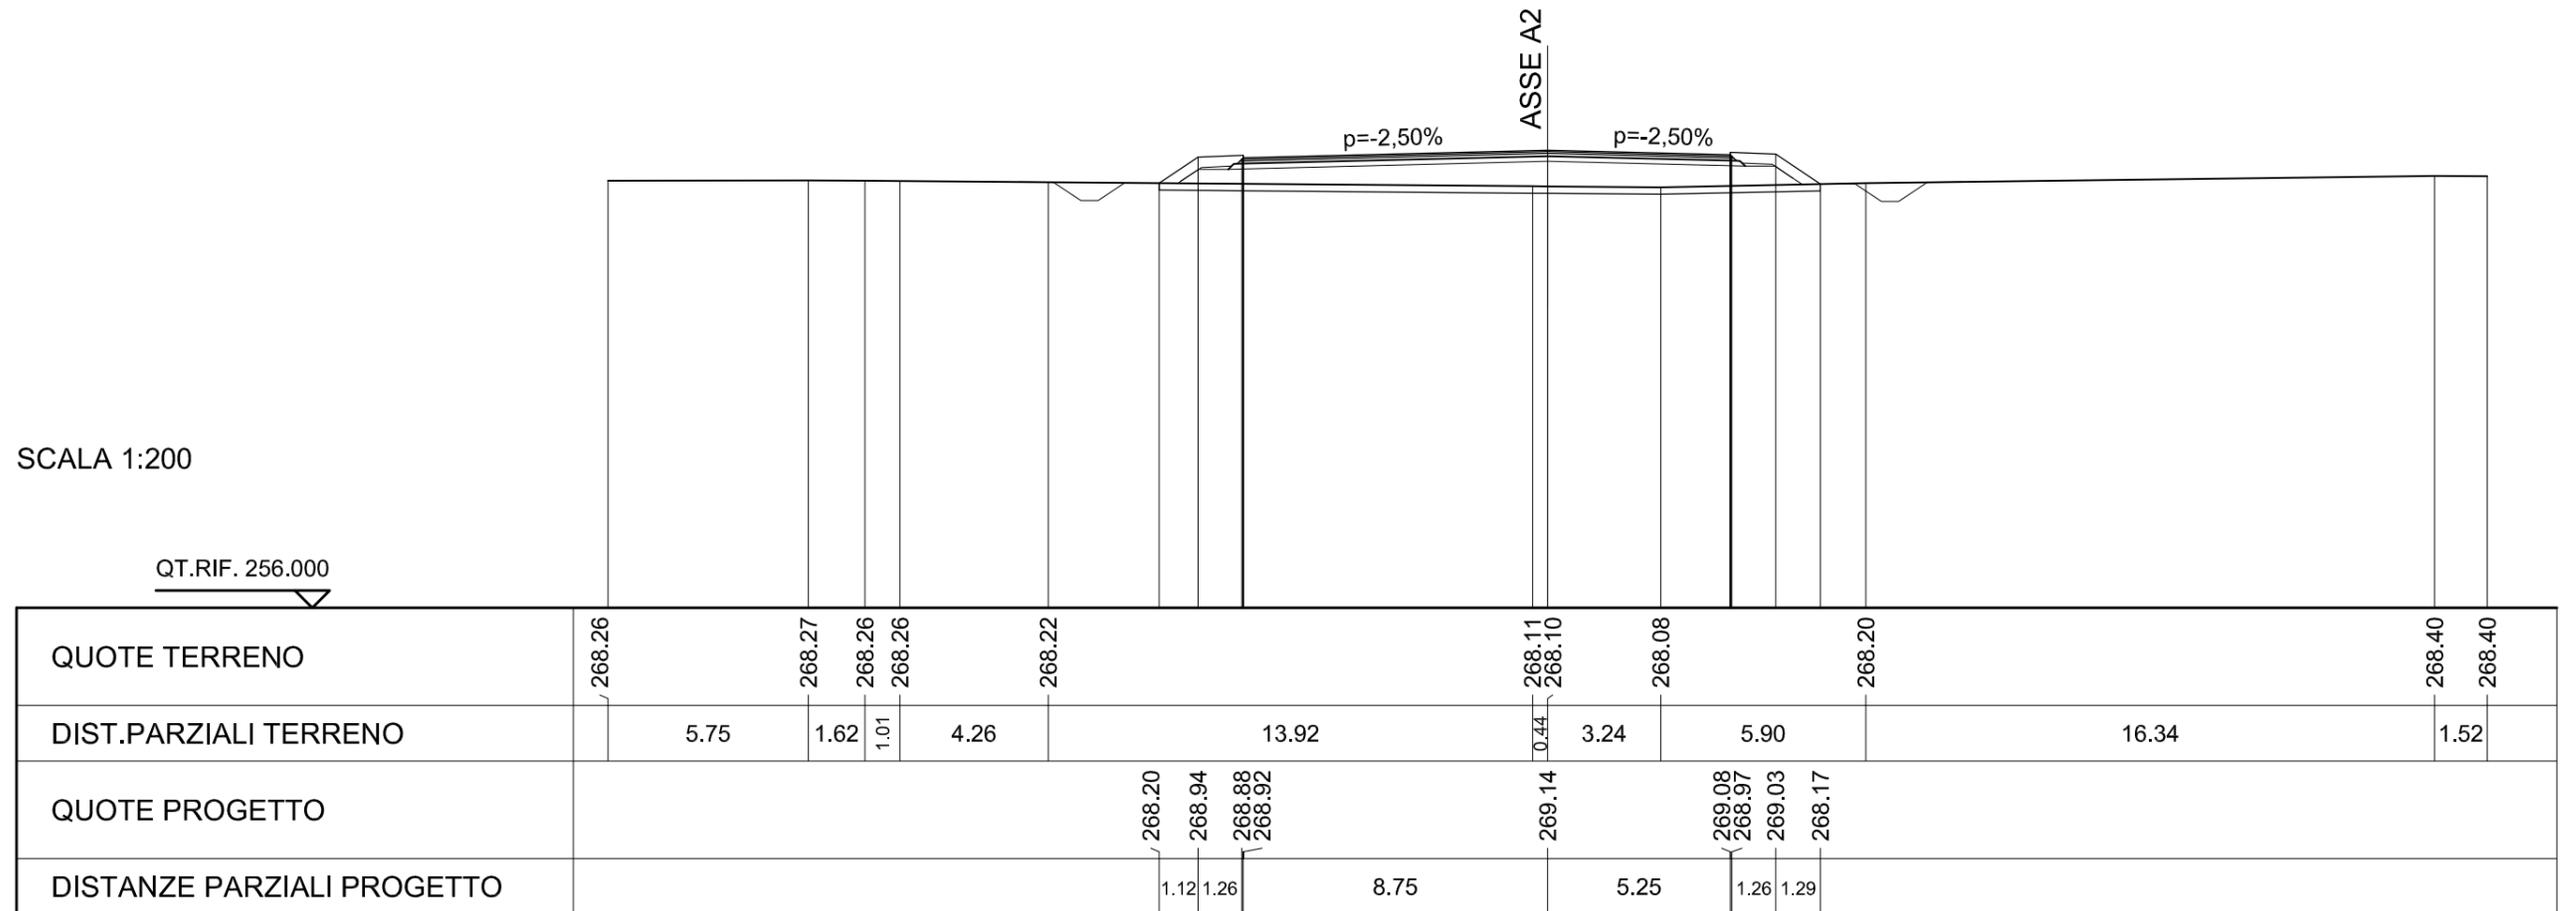


SCAVI E BONIFICHE	
PREPARAZIONE PIANO DI POSA	17.534 m
FOSSO	1.294 mq

RILEVATI	
RILEVATO	9.594 mq
RIEMPIMENTO ARGINELLO	0.119 mq
TERRENO VEGETALE	5.893 m

SOVRASTRUTTURA STRADALE	
STRATO DI USURA	12.394 m
STRATO DI BINDER	12.496 m
STRATO DI BASE	12.660 m
STRATO DI FONDAZIONE	13.168 m

SEZIONE N. : A2-94
 QT. PROGETTO : 268.91
 DIST.PROG. : 2345.306
 DIST.PREC. : 25.000
 DIST.SUCC. : 25.000

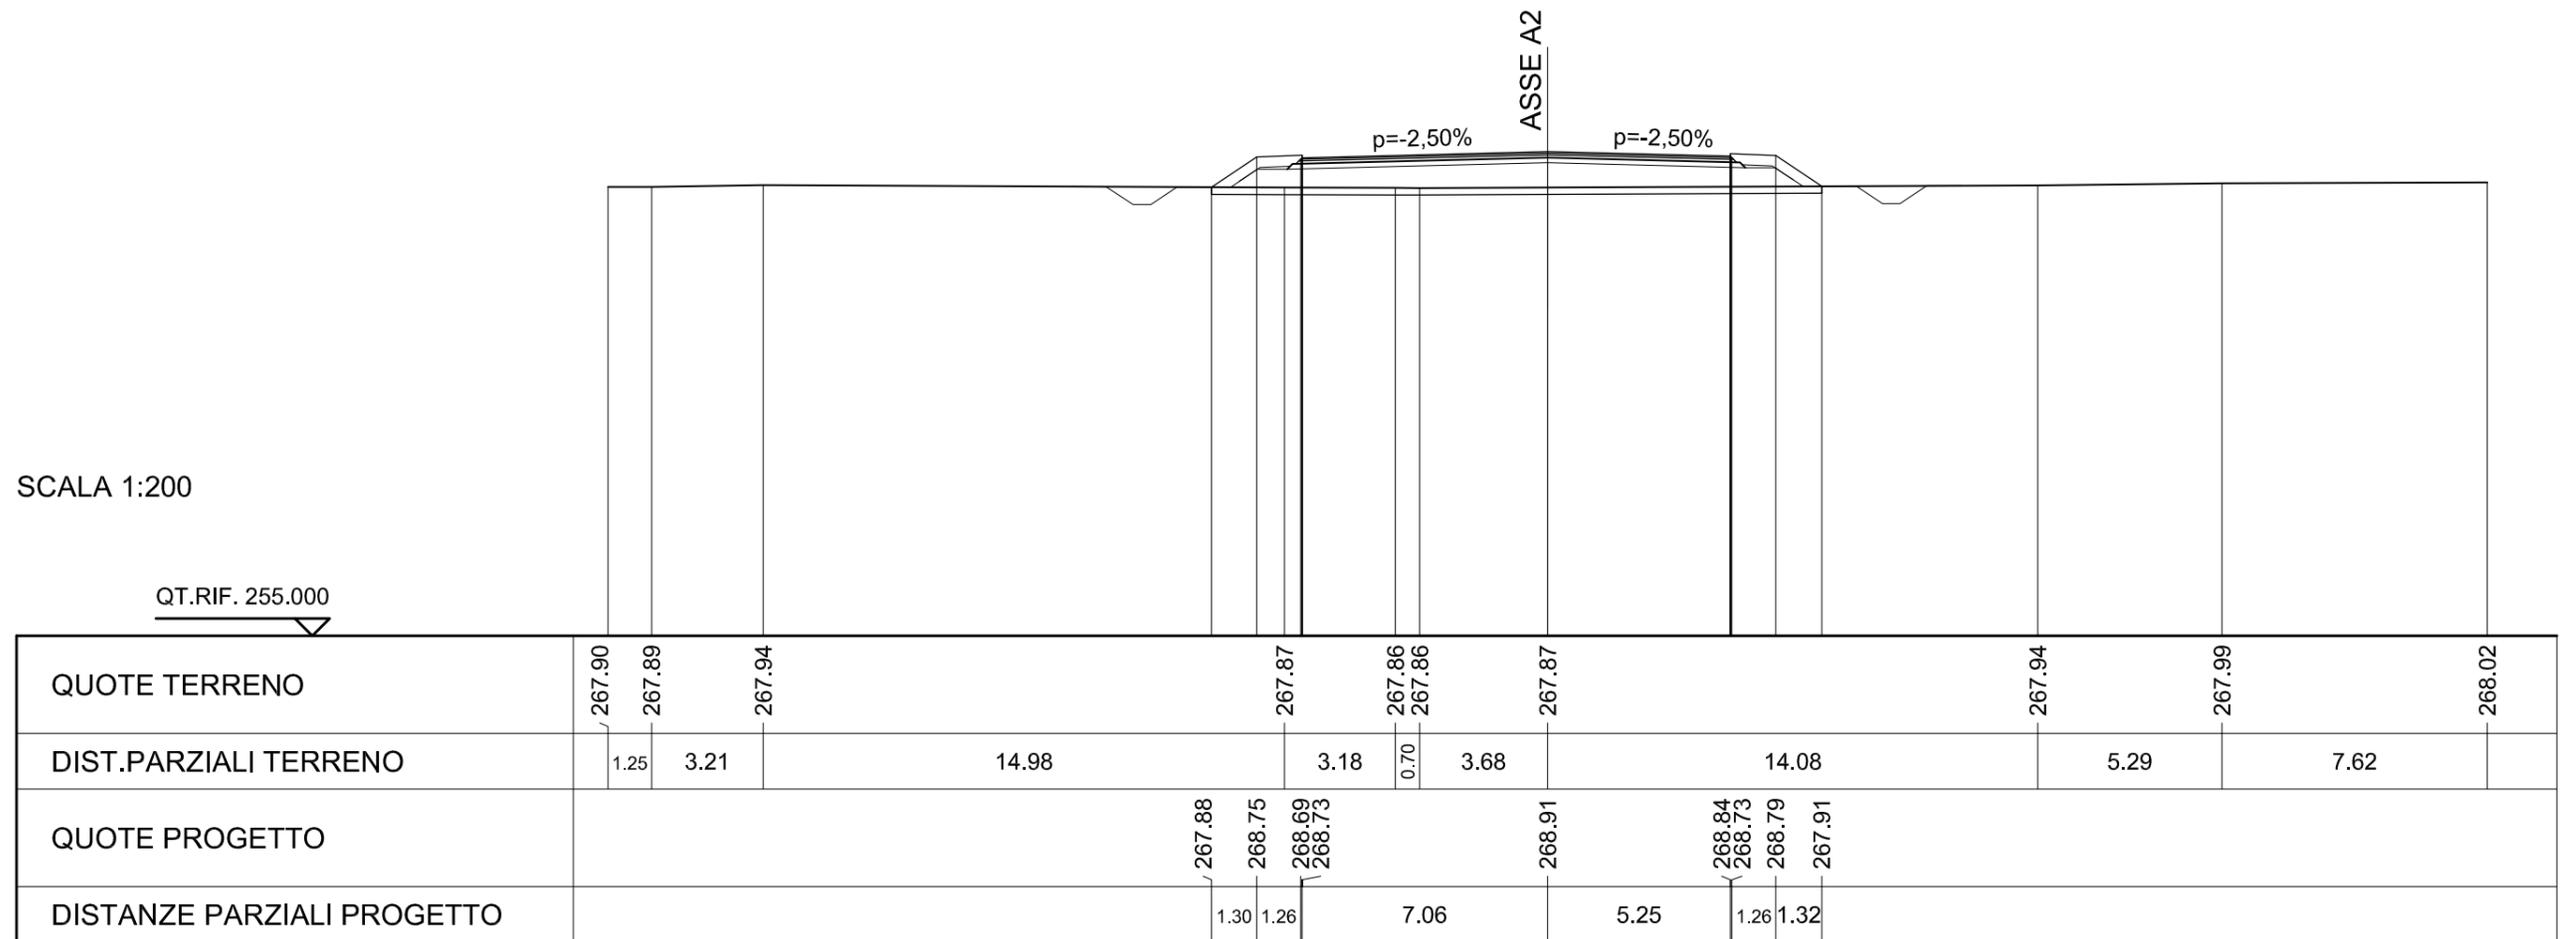


SCAVI E BONIFICHE	
PREPARAZIONE PIANO DI POSA	15.512 m
FOSSO	1.244 mq

RILEVATI	
RILEVATO	7.028 mq
RIEMPIMENTO ARGINELLO	0.120 mq
TERRENO VEGETALE	5.641 m

SOVRASTRUTTURA STRADALE	
STRATO DI USURA	10.582 m
STRATO DI BINDER	10.684 m
STRATO DI BASE	10.848 m
STRATO DI FONDAZIONE	11.356 m

SEZIONE N. : A2-95
 QT. PROGETTO : 268.67
 DIST.PROG. : 2370.306
 DIST.PREC. : 25.000
 DIST.SUCC. : 25.000

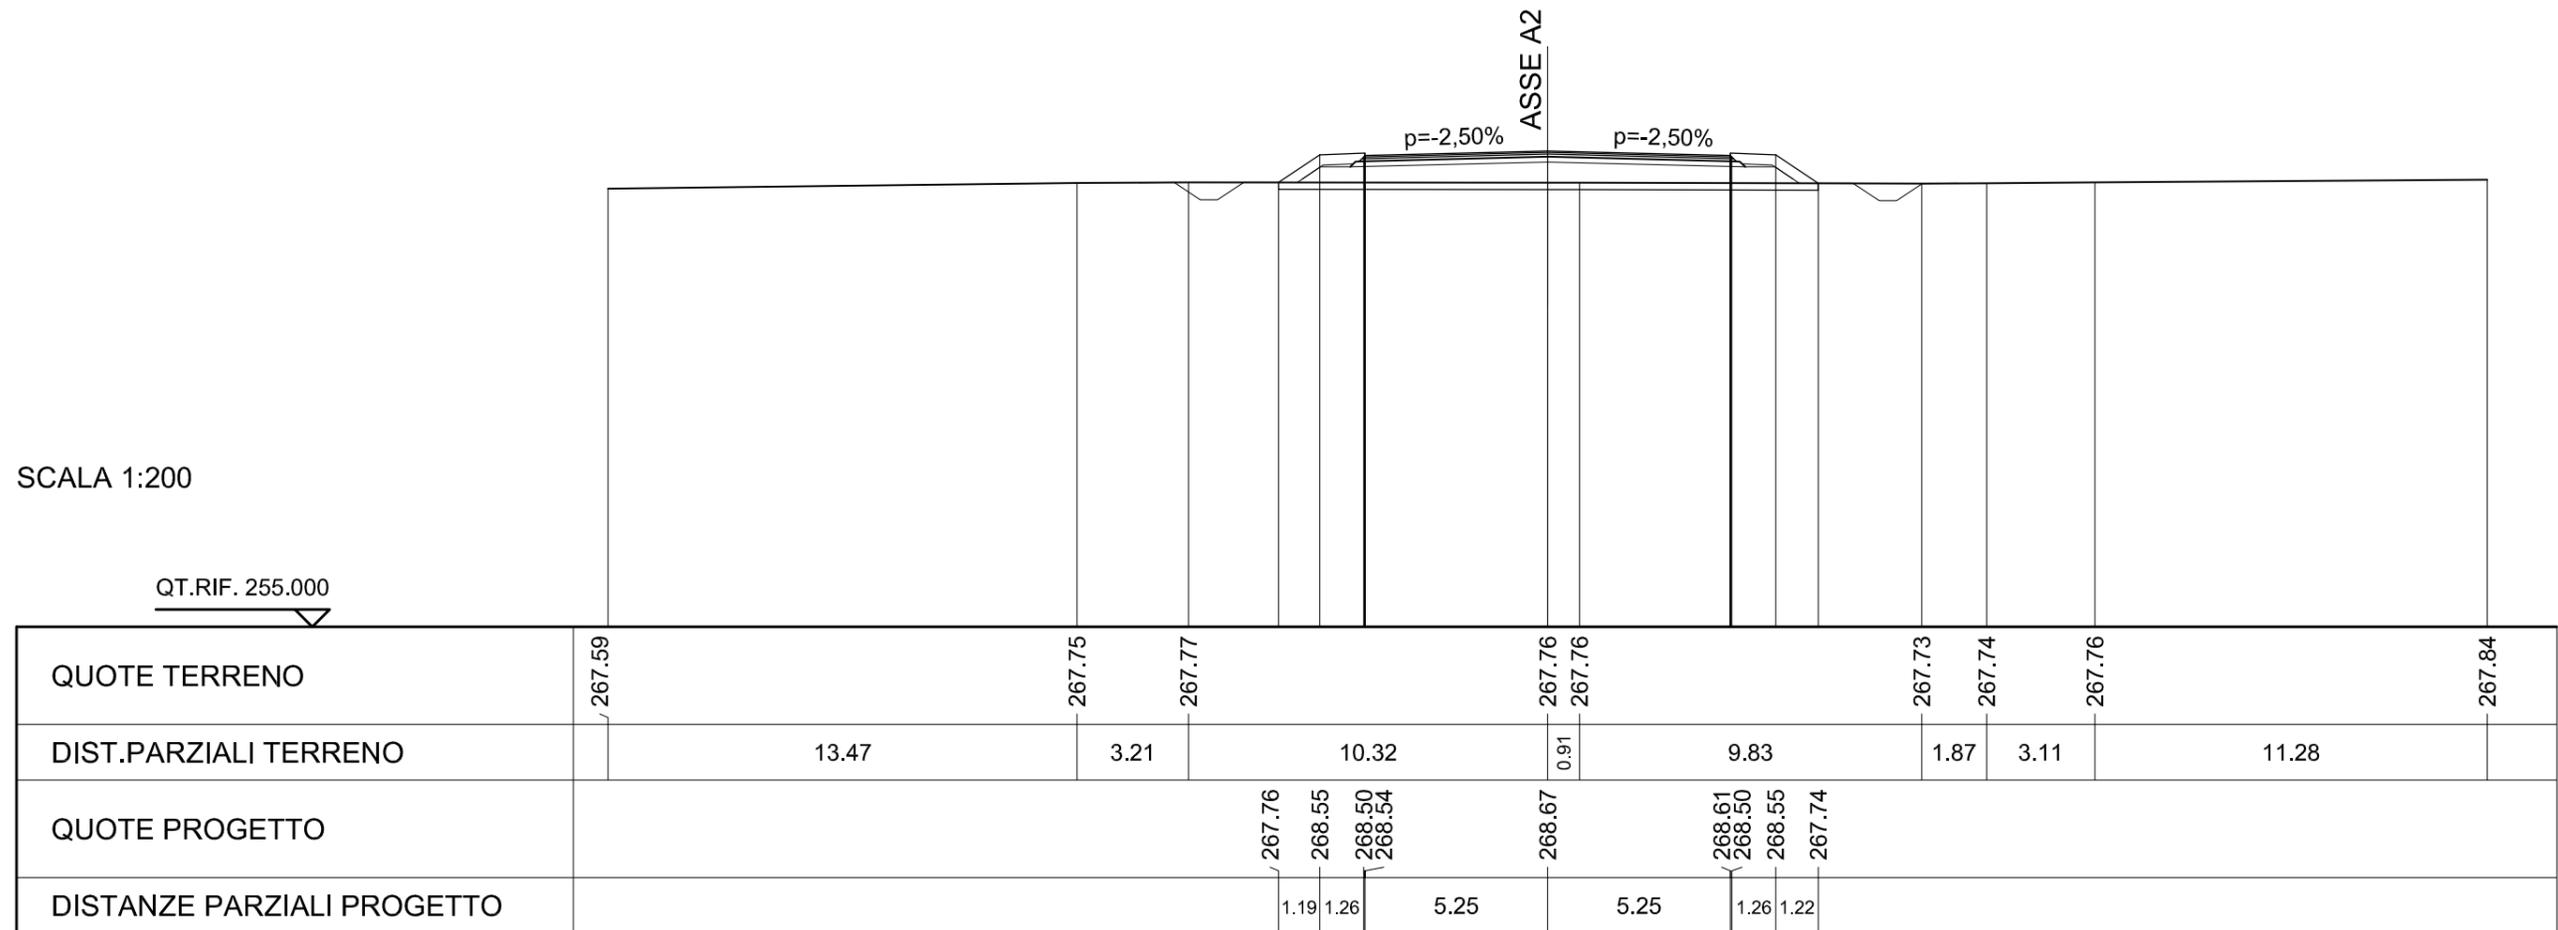


SCAVI E BONIFICHE	
PREPARAZIONE PIANO DI POSA	16.173 m
FOSSO	1.232 mq

RILEVATI	
RILEVATO	6.712 mq
RIEMPIMENTO ARGINELLO	0.119 mq
TERRENO VEGETALE	5.458 m

SOVRASTRUTTURA STRADALE	
STRATO DI USURA	11.395 m
STRATO DI BINDER	11.497 m
STRATO DI BASE	11.661 m
STRATO DI FONDAZIONE	12.169 m

SEZIONE N. : A2-96
 QT. PROGETTO : 268.43
 DIST.PROG. : 2395.306
 DIST.PREC. : 25.000
 DIST.SUCC. : 25.000

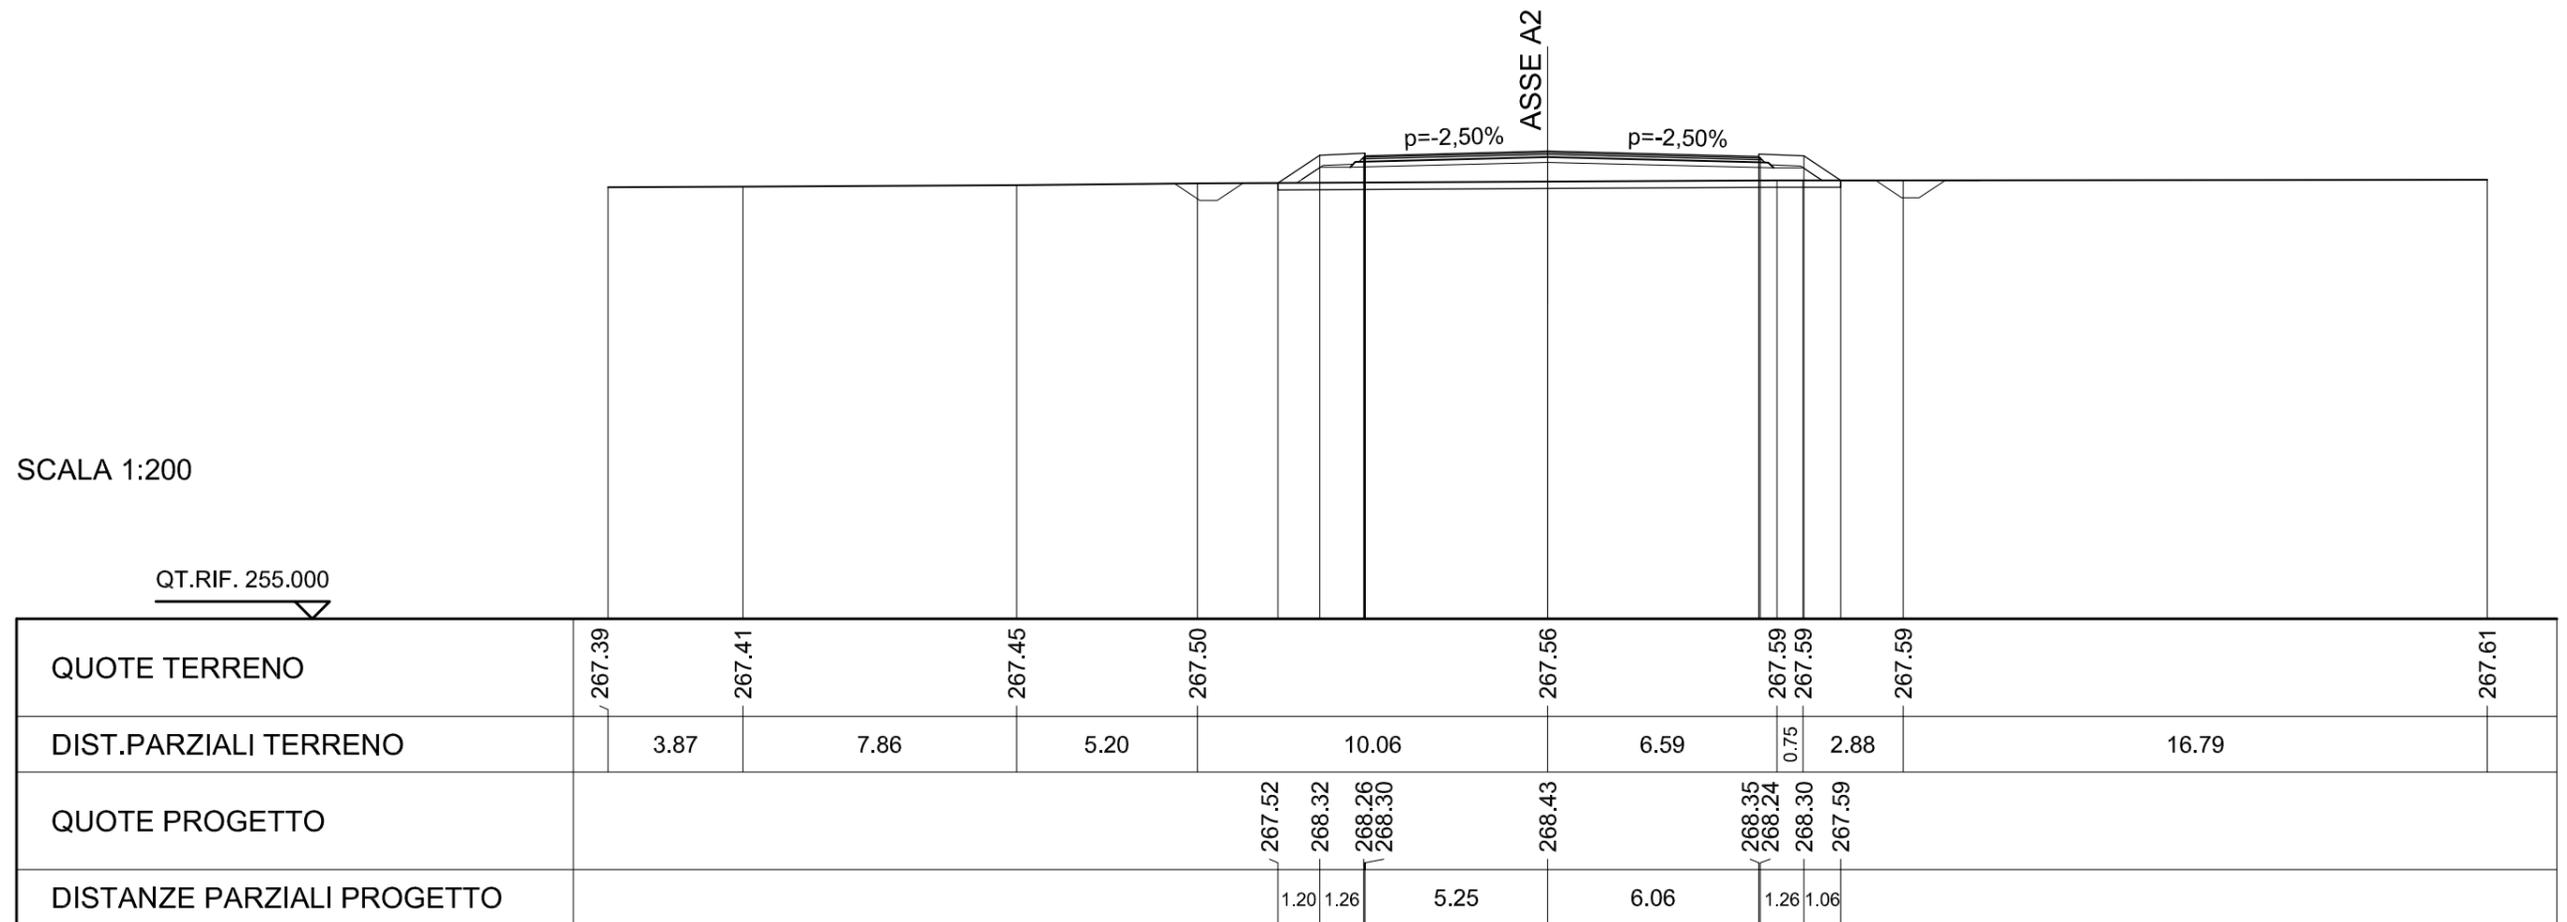

SCAVI E BONIFICHE	
PREPARAZIONE PIANO DI POSA	18.761 m
FOSSO	1.217 mq


RILEVATI	
RILEVATO	7.527 mq
RIEMPIMENTO ARGINELLO	0.120 mq
TERRENO VEGETALE	5.340 m

SOVRASTRUTTURA STRADALE	
STRATO DI USURA	14.082 m
STRATO DI BINDER	14.184 m
STRATO DI BASE	14.348 m
STRATO DI FONDAZIONE	14.856 m

SEZIONE N. : A2-97
 QT. PROGETTO : 268.19
 DIST.PROG. : 2420.306
 DIST.PREC. : 25.000
 DIST.SUCC. : 25.000

SCALA 1:200

QT.RIF. 255.000

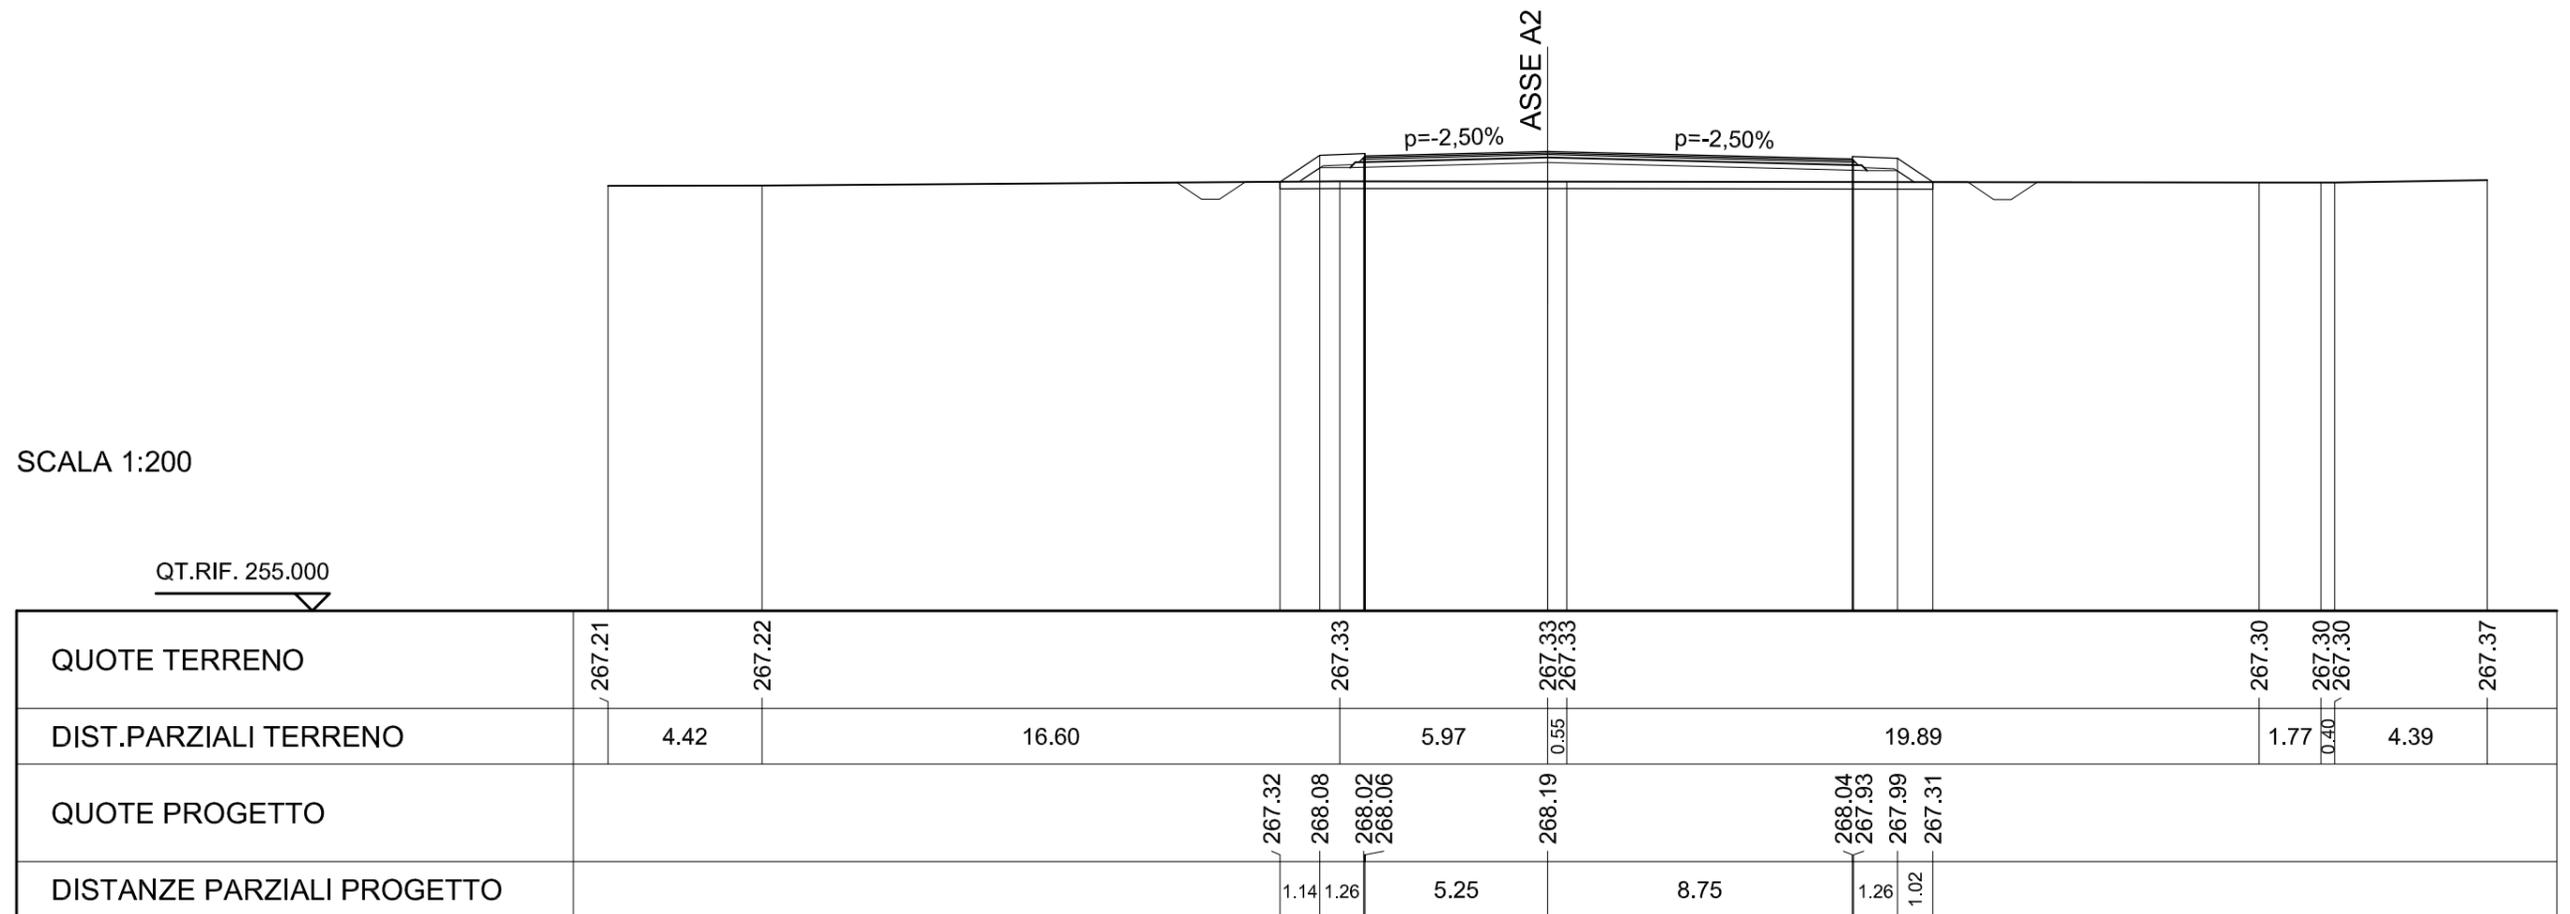


SCAVI E BONIFICHE	
PREPARAZIONE PIANO DI POSA	16.908 m
FOSSO	1.297 mq

RILEVATI	
RILEVATO	6.171 mq
RIEMPIMENTO ARGINELLO	0.120 mq
TERRENO VEGETALE	5.141 m

SOVRASTRUTTURA STRADALE	
STRATO DI USURA	12.394 m
STRATO DI BINDER	12.496 m
STRATO DI BASE	12.660 m
STRATO DI FONDAZIONE	13.168 m

SEZIONE N. : A2-98
 QT. PROGETTO : 267.96
 DIST.PROG. : 2445.306
 DIST.PREC. : 25.000
 DIST.SUCC. : 25.000

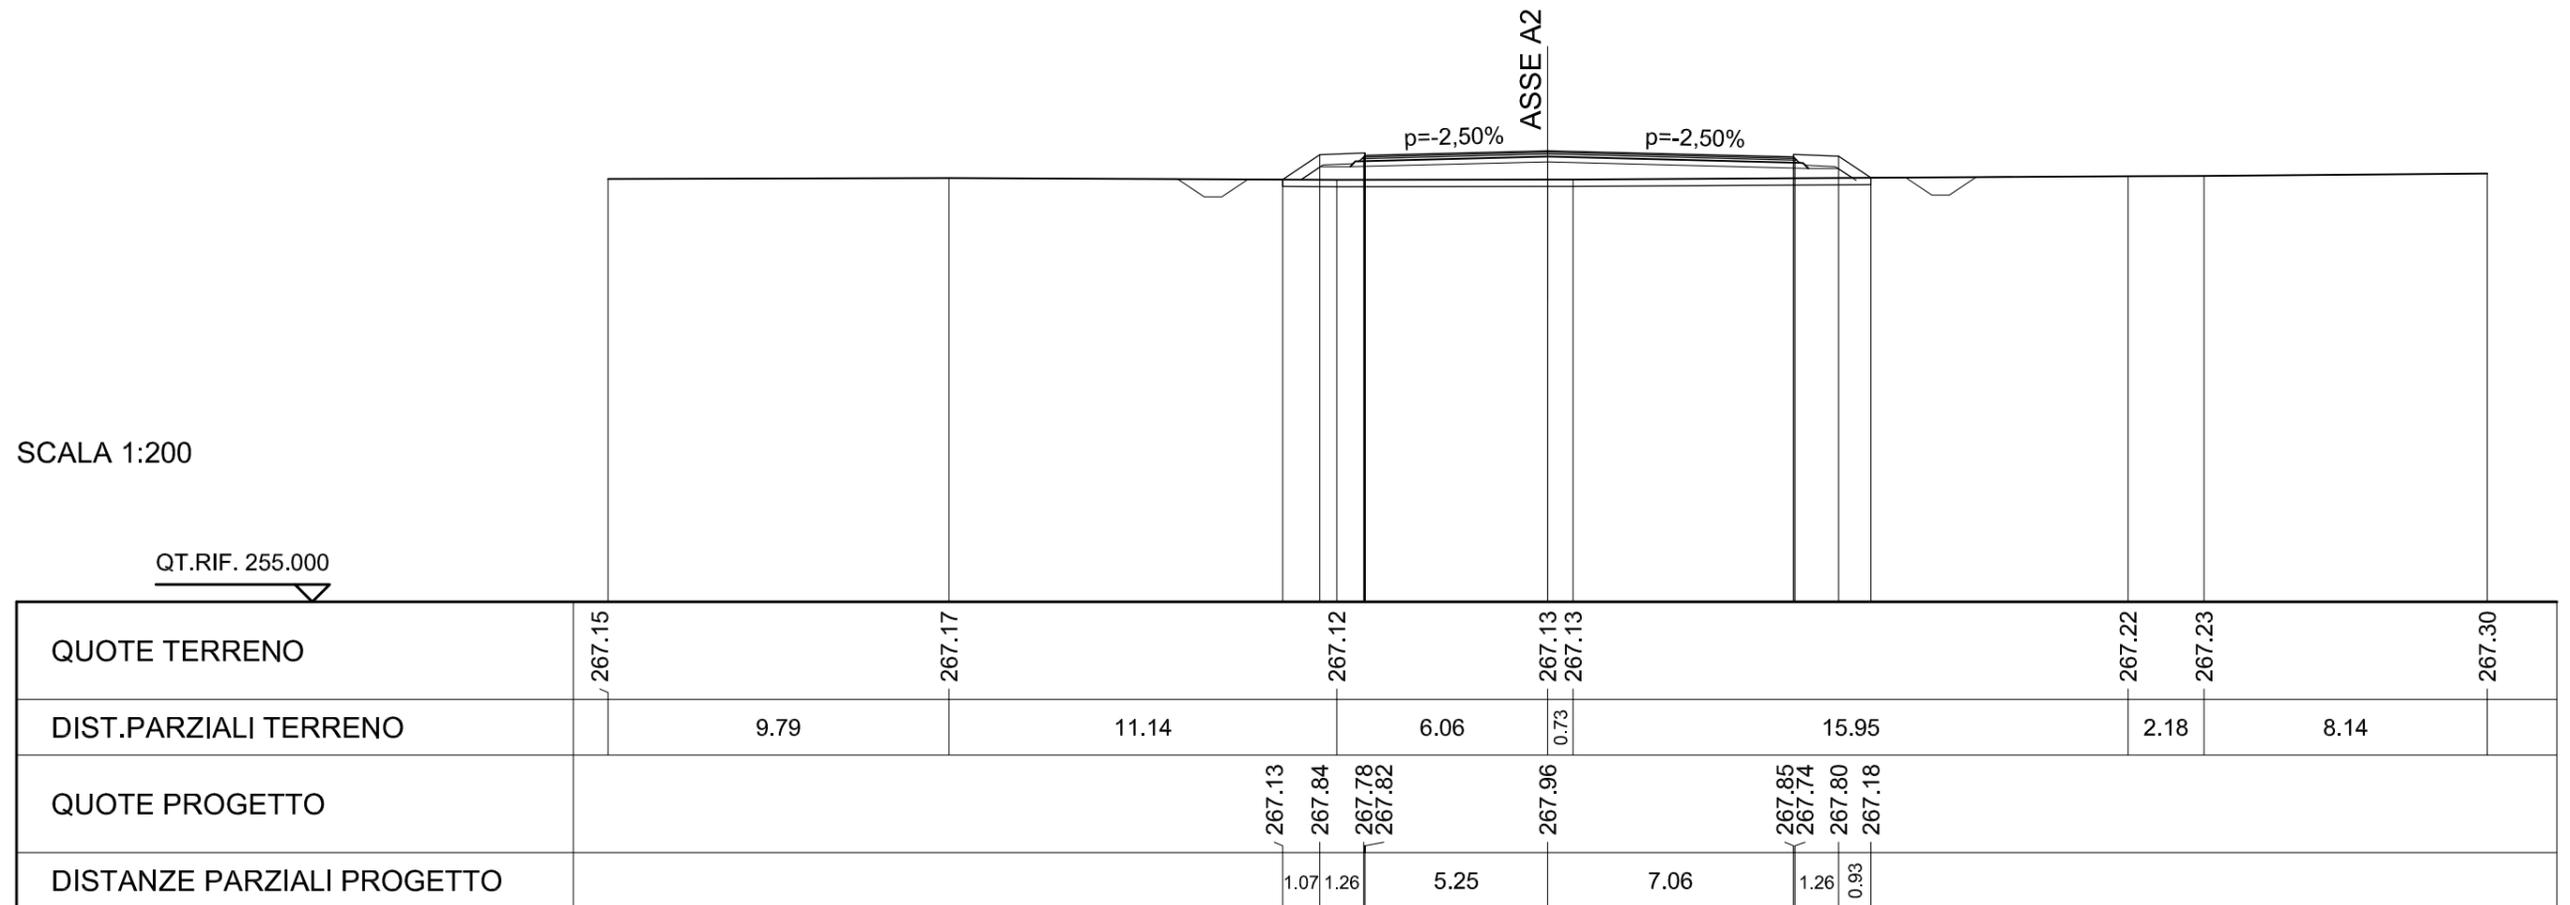


SCAVI E BONIFICHE	
PREPARAZIONE PIANO DI POSA	14.908 m
FOSSO	1.242 mq

RILEVATI	
RILEVATO	4.040 mq
RIEMPIMENTO ARGINELLO	0.115 mq
TERRENO VEGETALE	4.916 m

SOVRASTRUTTURA STRADALE	
STRATO DI USURA	10.582 m
STRATO DI BINDER	10.684 m
STRATO DI BASE	10.847 m
STRATO DI FONDAZIONE	11.354 m

SEZIONE N. : A2-99
 QT. PROGETTO : 267.72
 DIST.PROG. : 2470.306
 DIST.PREC. : 25.000
 DIST.SUCC. : 25.000

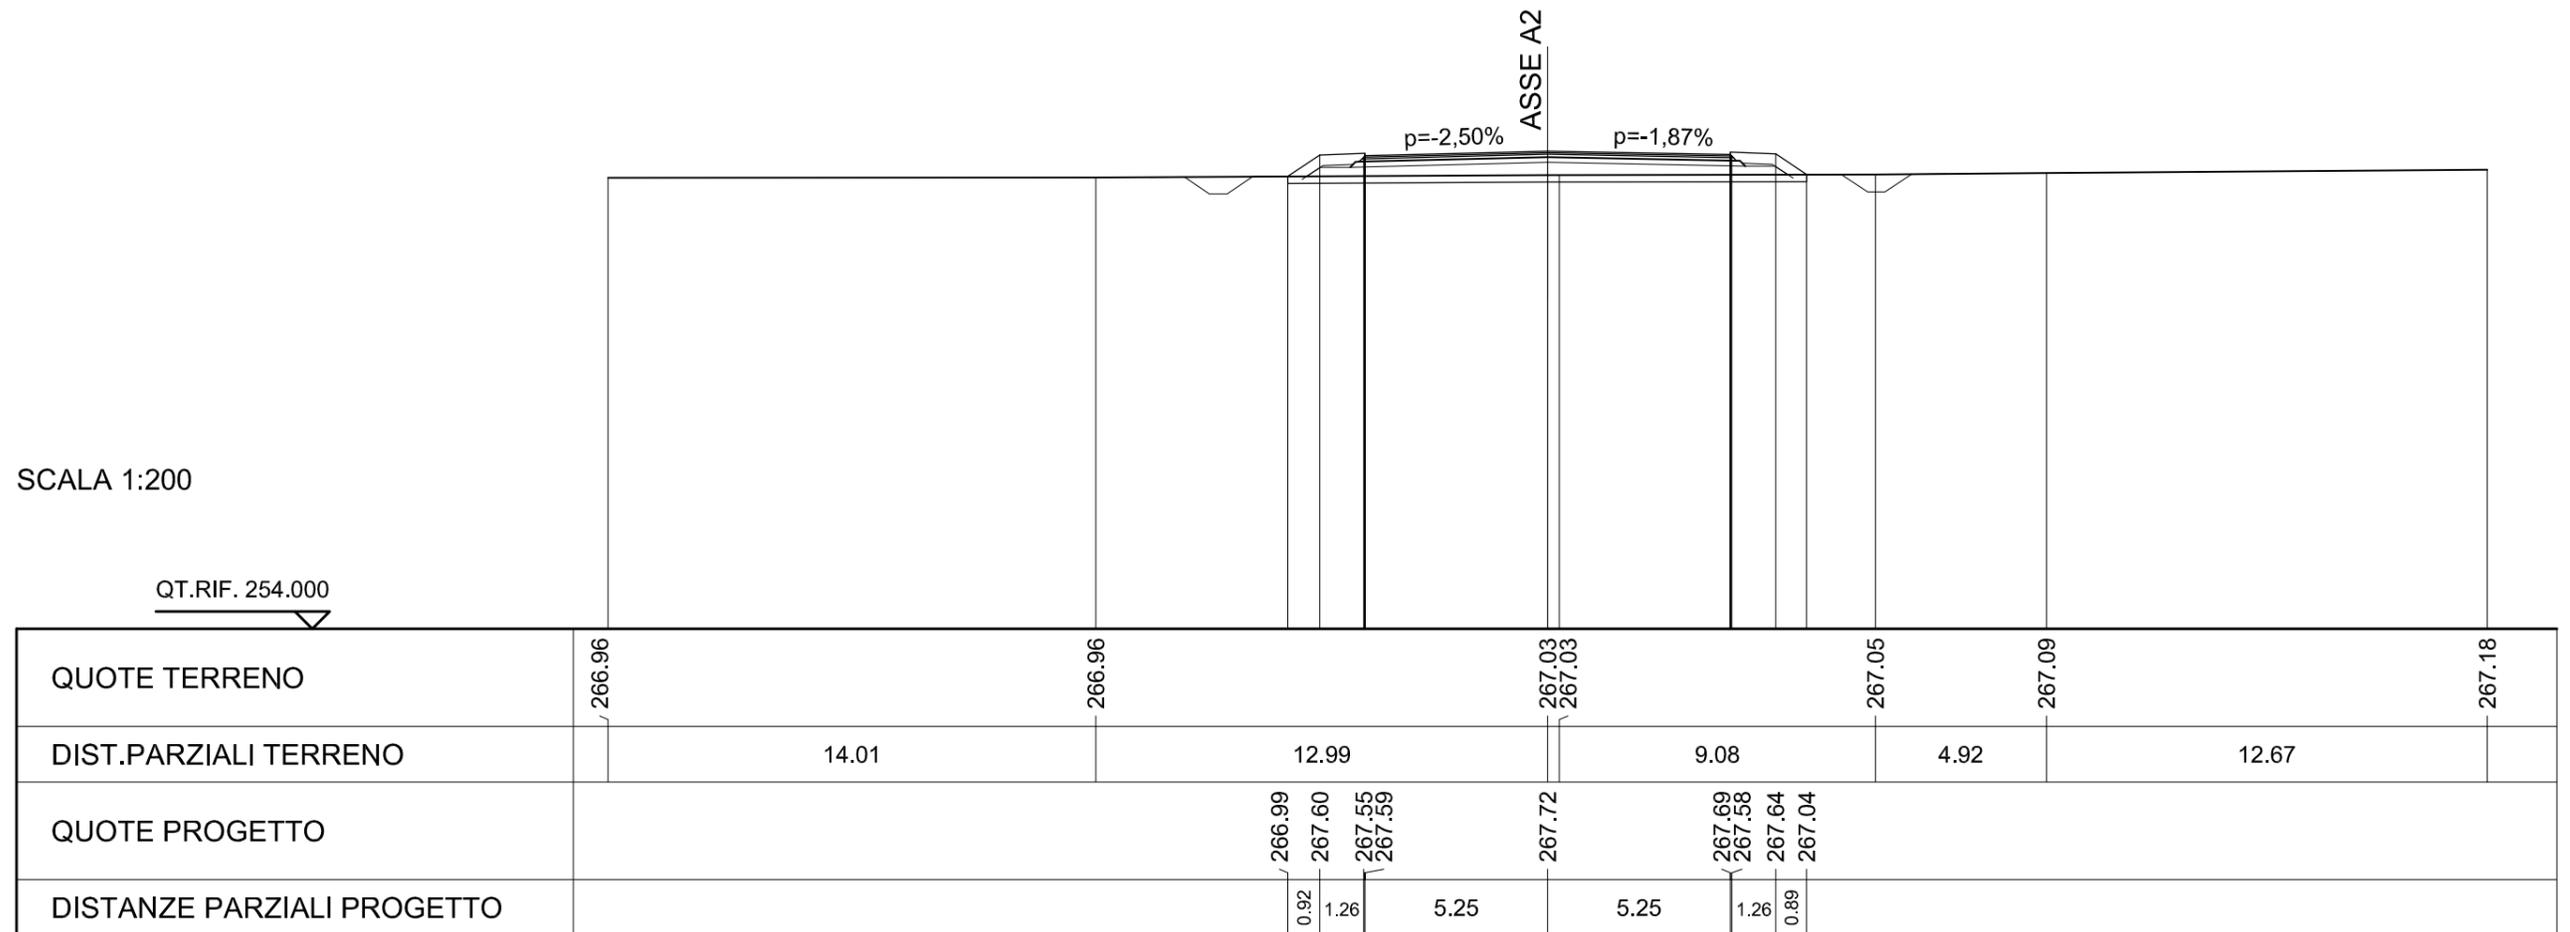


SCAVI E BONIFICHE	
PREPARAZIONE PIANO DI POSA	15.474 m
FOSSO	1.259 mq

RILEVATI	
RILEVATO	6.499 mq
RIEMPIMENTO ARGINELLO	0.108 mq
TERRENO VEGETALE	5.595 m

SOVRASTRUTTURA STRADALE	
STRATO DI USURA	10.581 m
STRATO DI BINDER	10.681 m
STRATO DI BASE	10.843 m
STRATO DI FONDAZIONE	11.346 m

SEZIONE N. : A2-100
 QT. PROGETTO : 267.48
 DIST.PROG. : 2495.306
 DIST.PREC. : 25.000
 DIST.SUCC. : 20.102

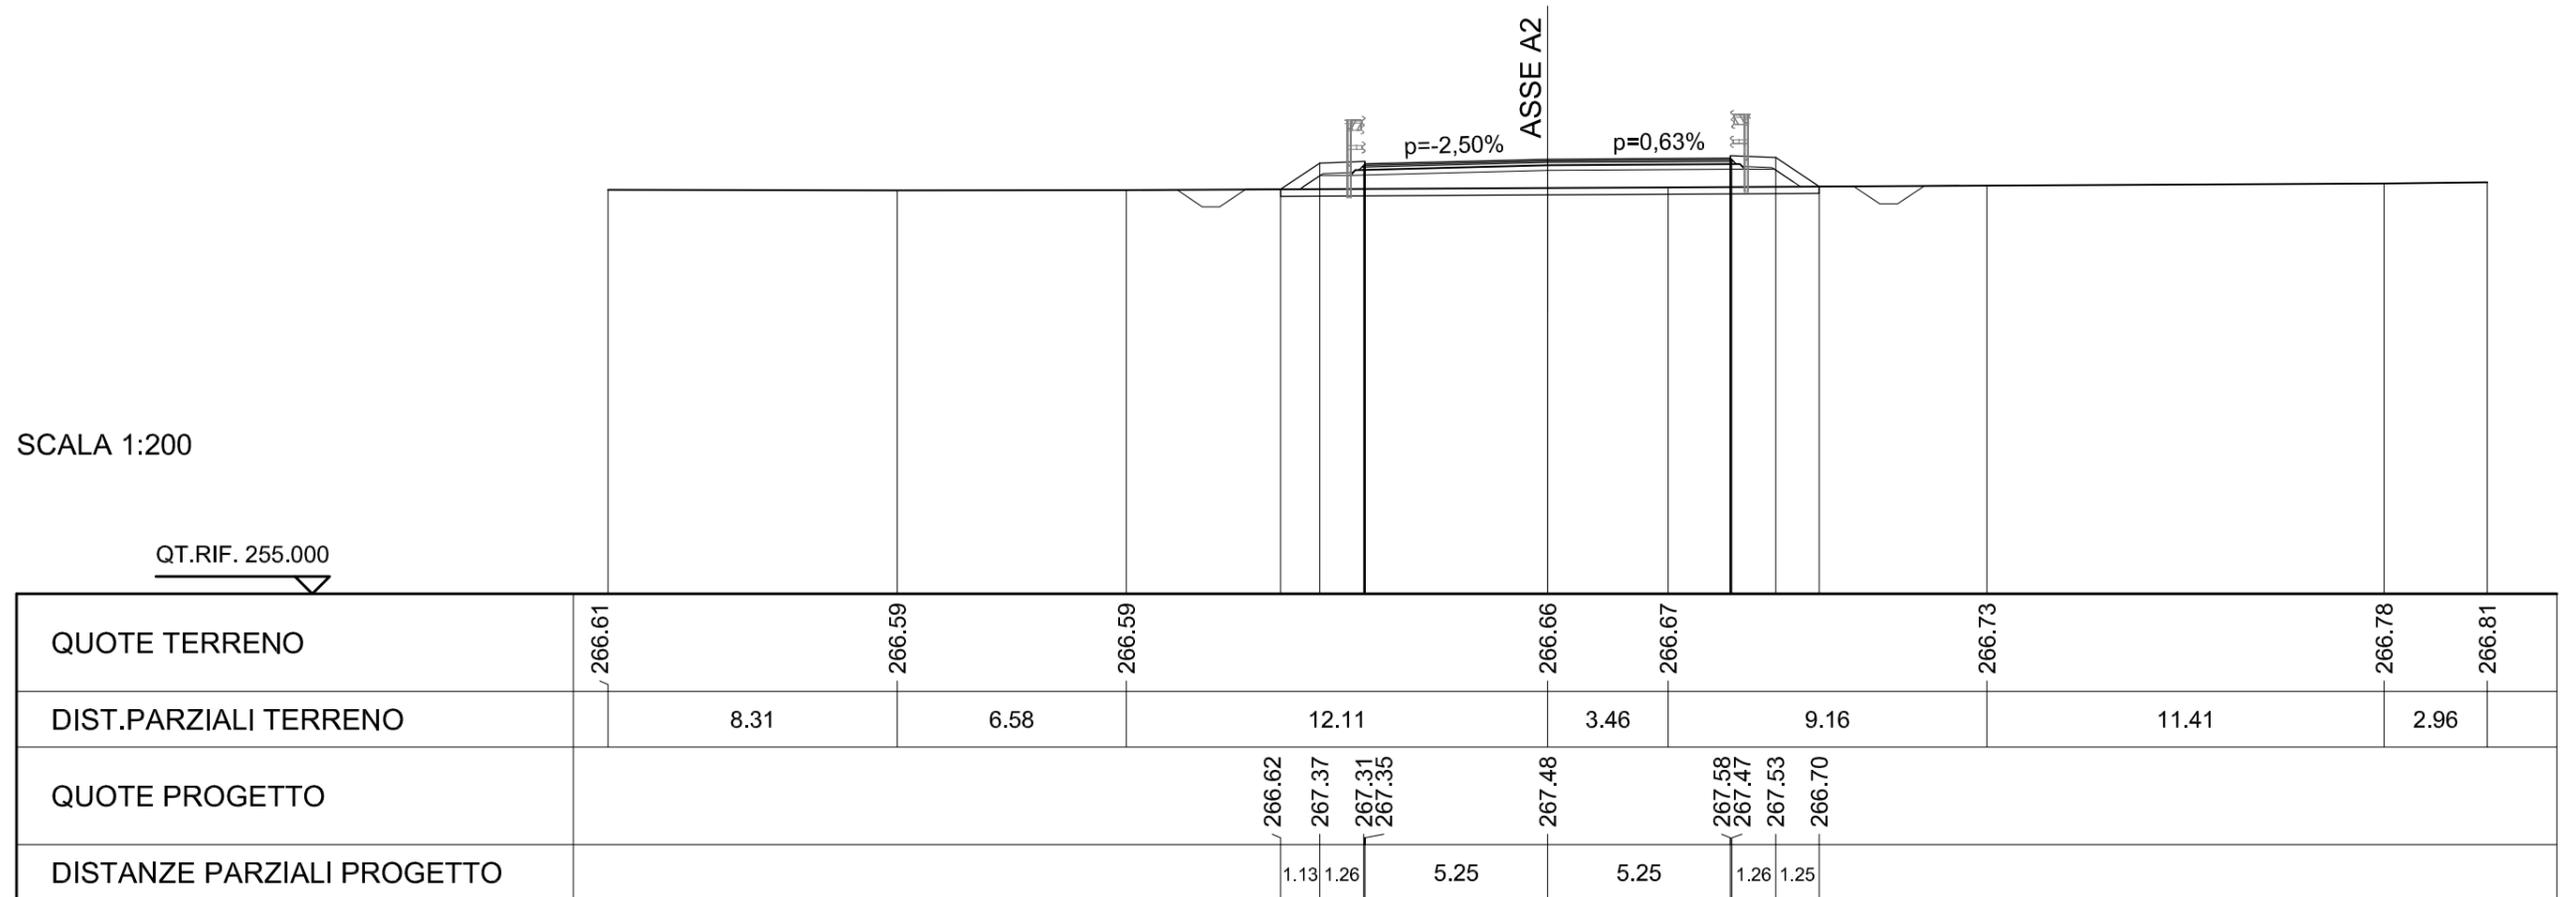

SCAVI E BONIFICHE	
PREPARAZIONE PIANO DI POSA	15.782 m


RILEVATI	
RILEVATO	8.499 mq
RIEMPIMENTO ARGINELLO	0.100 mq
TERRENO VEGETALE	5.963 m

SOVRASTRUTTURA STRADALE	
STRATO DI USURA	10.580 m
STRATO DI BINDER	10.680 m
STRATO DI BASE	10.840 m
STRATO DI FONDAZIONE	11.340 m

SEZIONE N. : A2-100A
 QT. PROGETTO : 267.29
 DIST.PROG. : 2515.408
 DIST.PREC. : 20.102
 DIST.SUCC. : 6.071

SCALA 1:200

QT.RIF. 255.000

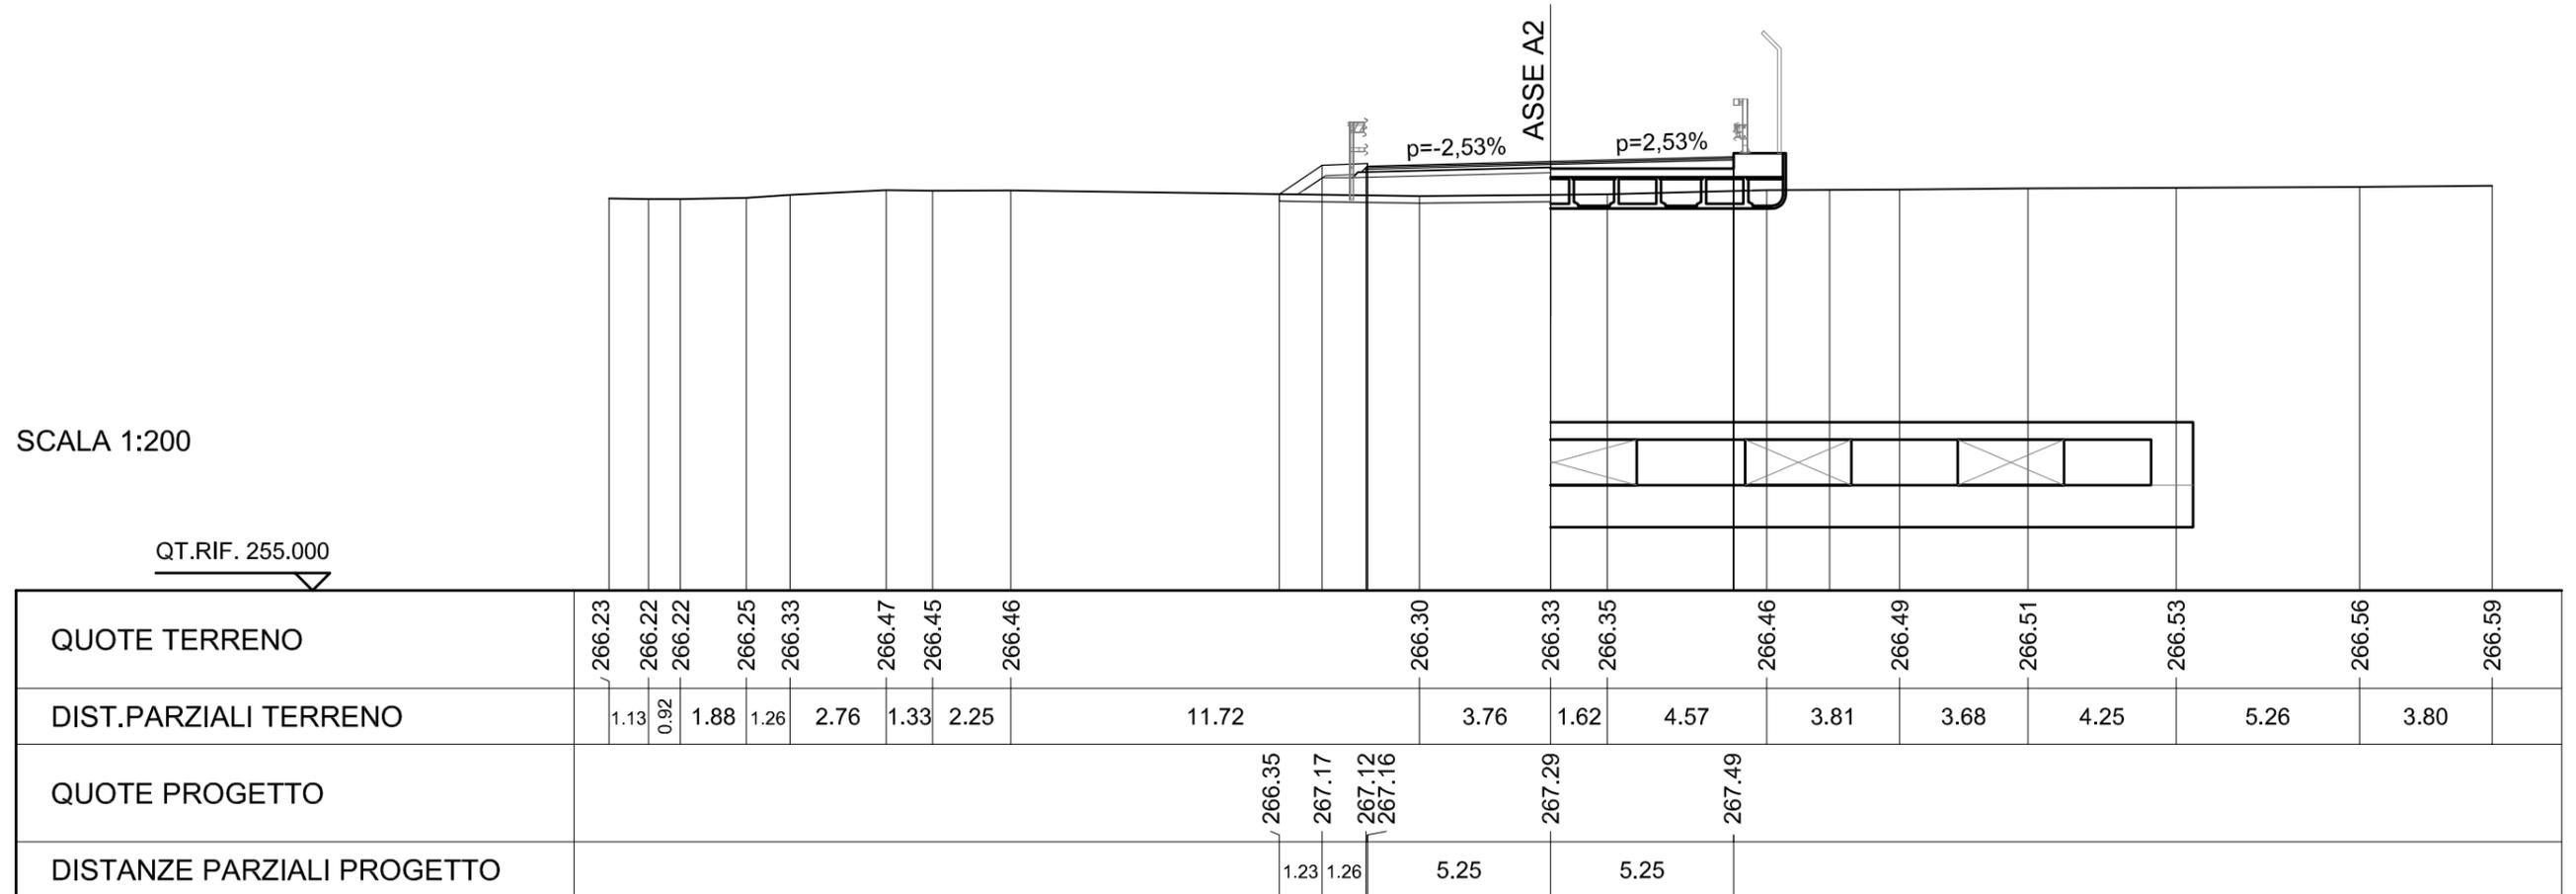

SCAVI E BONIFICHE	
PREPARAZIONE PIANO DI POSA	16.188 m


RILEVATI	
RILEVATO	9.776 mq
RIEMPIMENTO ARGINELLO	0.099 mq
TERRENO VEGETALE	6.454 m

SOVRASTRUTTURA STRADALE	
STRATO DI USURA	10.580 m
STRATO DI BINDER	10.681 m
STRATO DI BASE	10.840 m
STRATO DI FONDAZIONE	11.340 m

SEZIONE N. : A2-101A
 QT. PROGETTO : 267.15
 DIST.PROG. : 2530.135
 DIST.PREC. : 8.656
 DIST.SUCC. : 15.171

SCALA 1:200

QT.RIF. 254.000

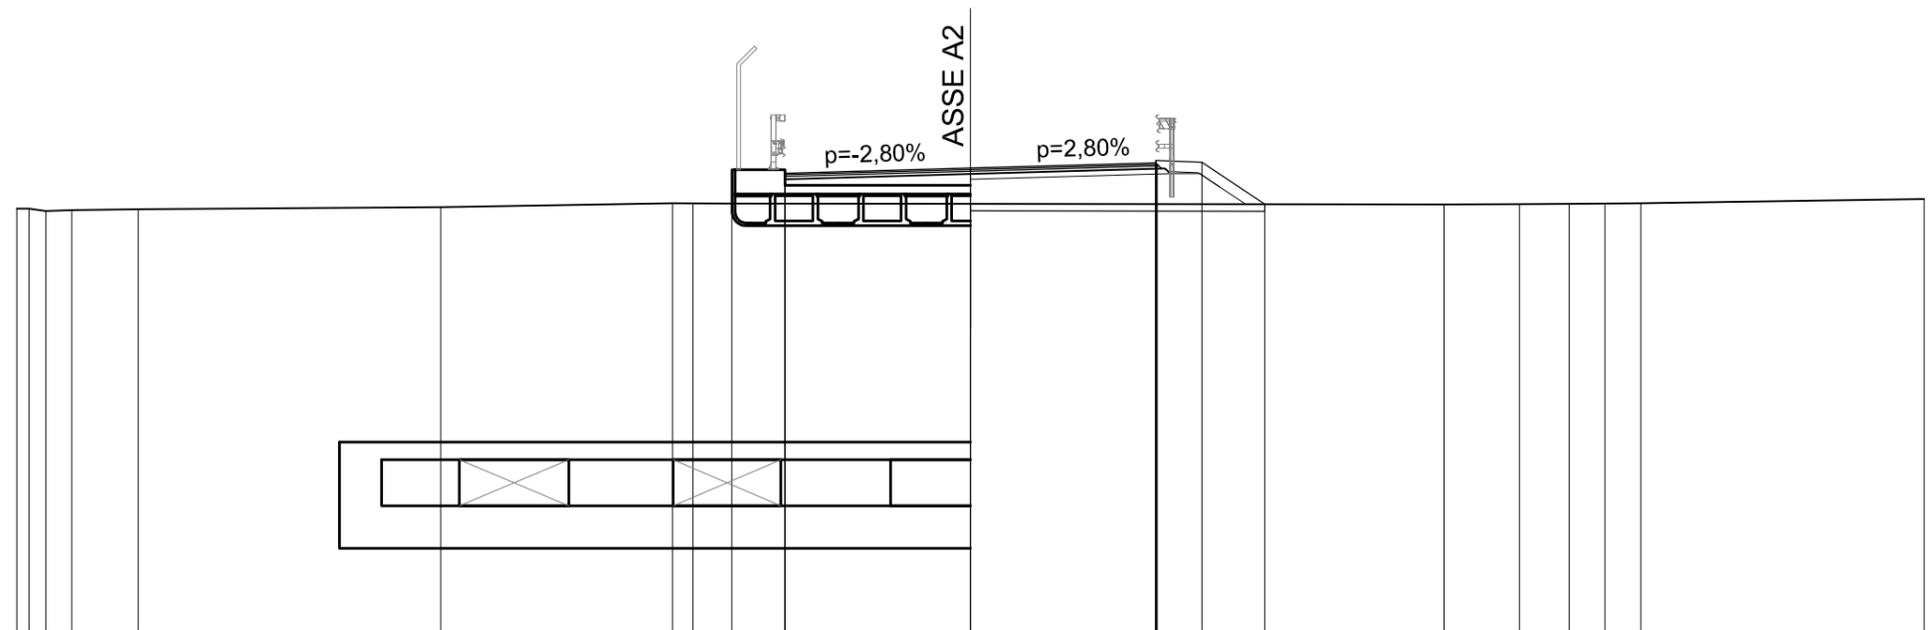

QUOTE TERRENO	266.00	266.00	265.95	265.98		266.04		266.15	266.15		266.14		266.12	266.13	266.13	266.14	266.16		266.27
DIST.PARZIALI TERRENO	0.47	0.74	1.88		8.57		6.56	1.68		6.76		13.41		2.13	1.41	1.01	1.01		8.02
QUOTE PROGETTO								267.00		267.15		267.37	267.26	267.31		266.12			
DISTANZE PARZIALI PROGETTO									5.25		5.25	1.26	1.78						

SCAVI E BONIFICHE	
PREPARAZIONE PIANO DI POSA	15.487 m
FOSSO	1.161 mq


RILEVATI	
RILEVATO	5.872 mq
RIEMPIMENTO ARGINELLO	0.101 mq
TERRENO VEGETALE	5.609 m

SOVRASTRUTTURA STRADALE	
STRATO DI USURA	10.580 m
STRATO DI BINDER	10.680 m
STRATO DI BASE	10.840 m
STRATO DI FONDAZIONE	11.340 m

SEZIONE N. : A2-102
 QT. PROGETTO : 267.00
 DIST.PROG. : 2545.306
 DIST.PREC. : 15.171
 DIST.SUCC. : 25.000

SCALA 1:200

QT.RIF. 254.000

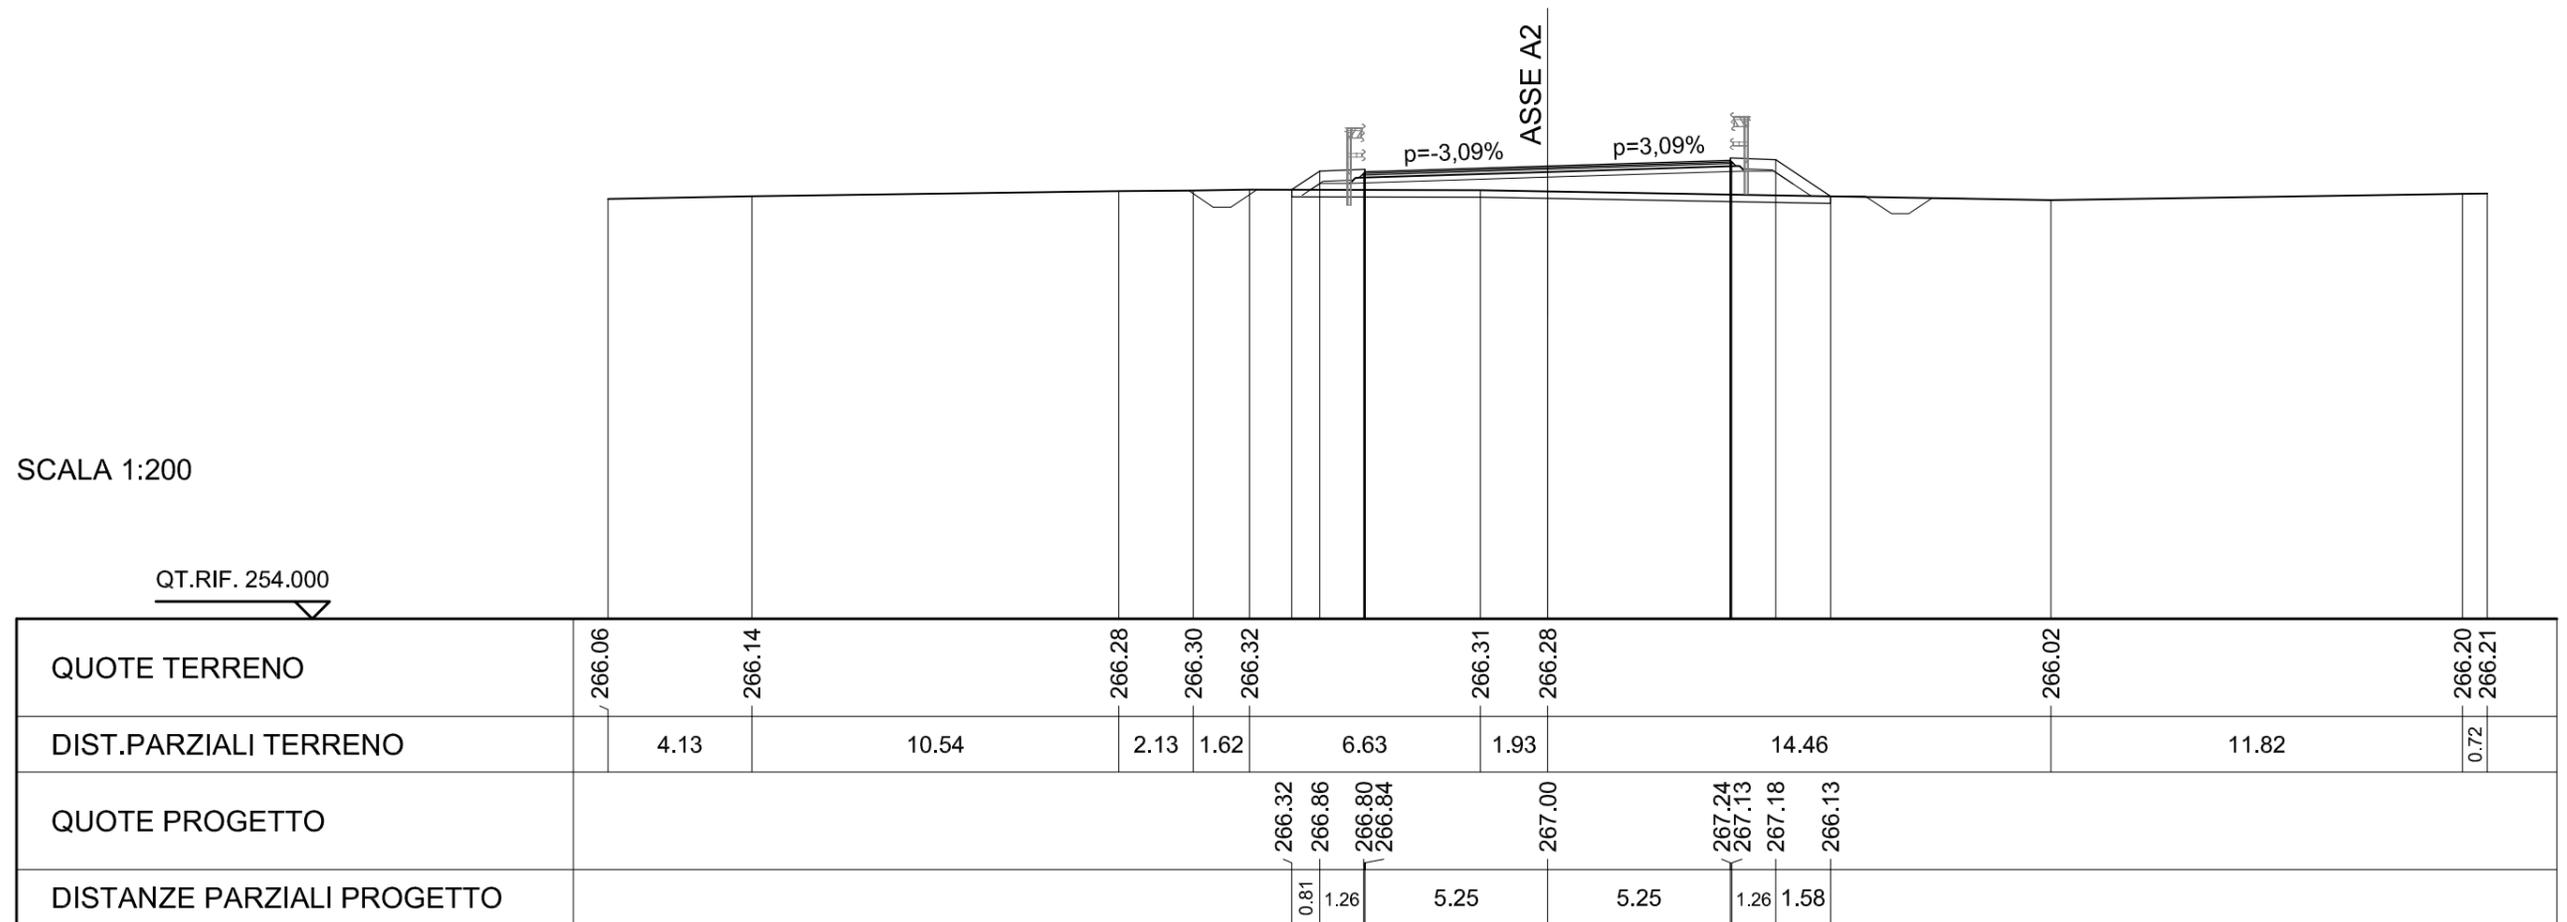


SCAVI E BONIFICHE	
STERRO	0.002 mq
PREPARAZIONE PIANO DI POSA	14.937 m
FOSSO	1.006 mq

RILEVATI	
RILEVATO	2.452 mq
RIEMPIMENTO ARGINELLO	0.099 mq
TERRENO VEGETALE	4.932 m

SOVRASTRUTTURA STRADALE	
STRATO DI USURA	10.580 m
STRATO DI BINDER	10.680 m
STRATO DI BASE	10.840 m
STRATO DI FONDAZIONE	11.341 m

SEZIONE N. : A2-103
 QT. PROGETTO : 266.77
 DIST.PROG. : 2570.306
 DIST.PREC. : 25.000
 DIST.SUCC. : 25.000

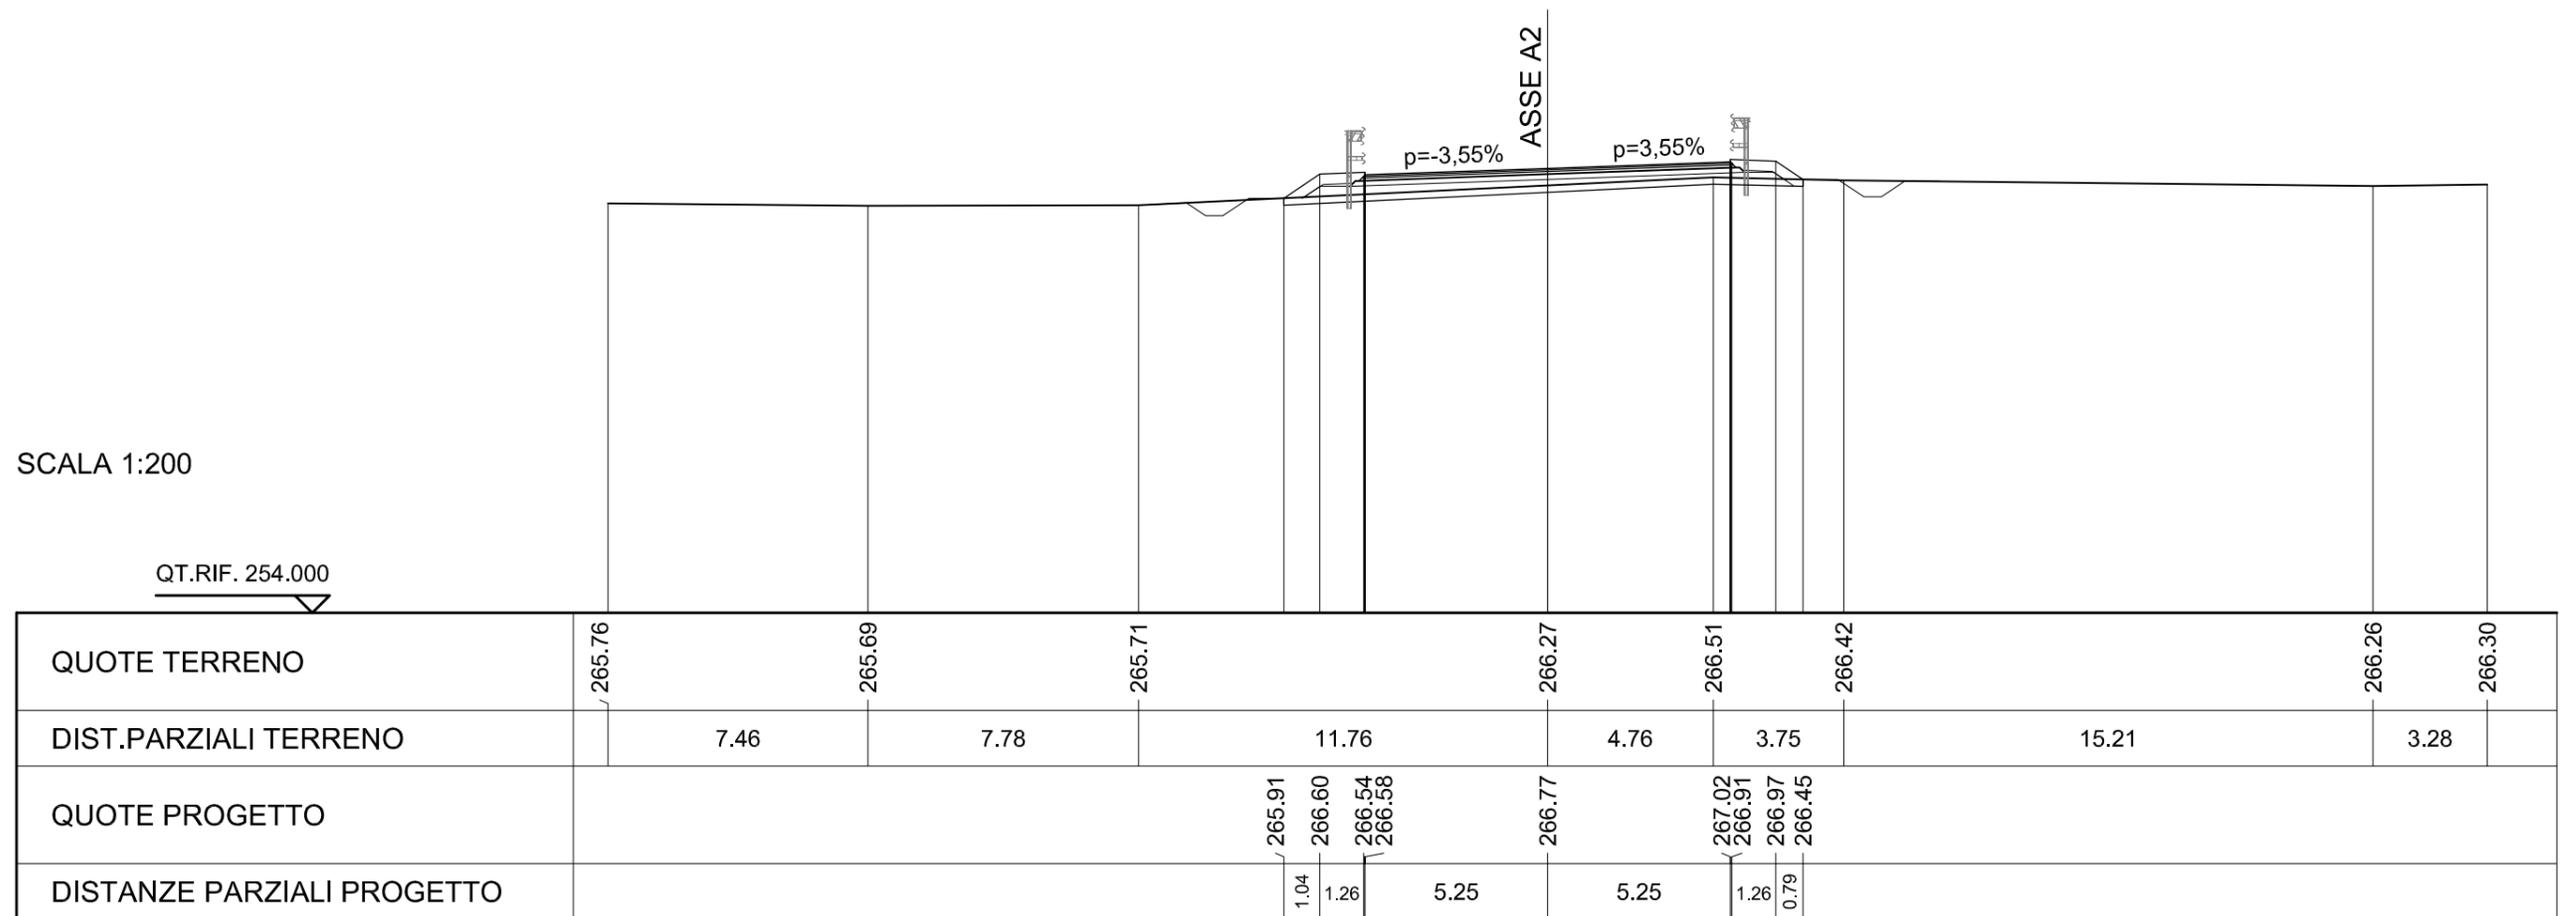

SCAVI E BONIFICHE	
STERRO	0.596 mq
PREPARAZIONE PIANO DI POSA	14.146 m
FOSSO	1.222 mq


RILEVATI	
RILEVATO	0.421 mq
RIEMPIMENTO ARGINELLO	0.100 mq
TERRENO VEGETALE	3.996 m

SOVRASTRUTTURA STRADALE	
STRATO DI USURA	10.580 m
STRATO DI BINDER	10.681 m
STRATO DI BASE	10.840 m
STRATO DI FONDAZIONE	11.341 m

SEZIONE N. : A2-104
 QT. PROGETTO : 266.53
 DIST.PROG. : 2595.306
 DIST.PREC. : 25.000
 DIST.SUCC. : 25.000

SCALA 1:200

QT.RIF. 254.000

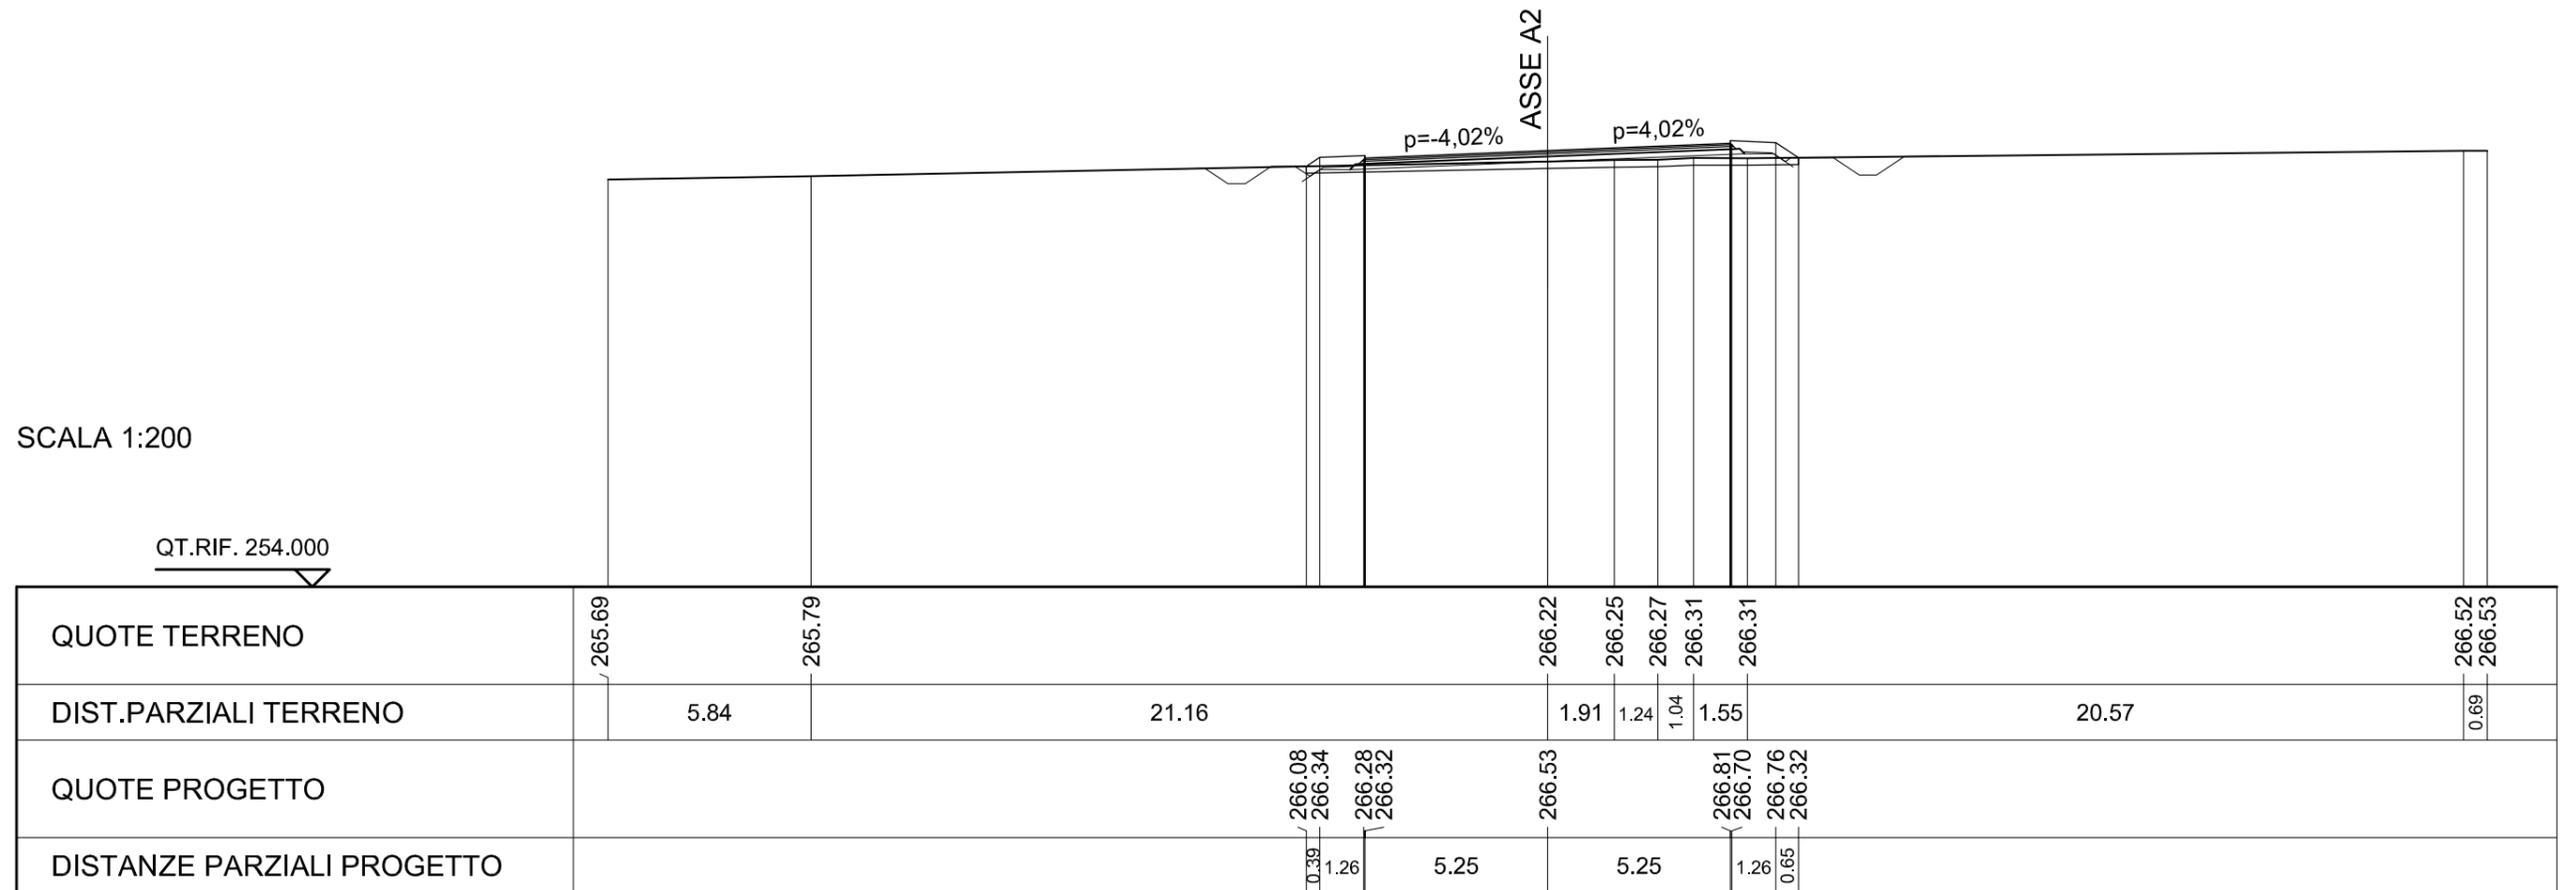

SCAVI E BONIFICHE	
STERRO	0.038 mq
PREPARAZIONE PIANO DI POSA	14.558 m
FOSSO	1.431 mq


RILEVATI	
RILEVATO	2.915 mq
RIEMPIMENTO ARGINELLO	0.100 mq
TERRENO VEGETALE	4.491 m

SOVRASTRUTTURA STRADALE	
STRATO DI USURA	10.580 m
STRATO DI BINDER	10.680 m
STRATO DI BASE	10.841 m
STRATO DI FONDAZIONE	11.341 m

SEZIONE N. : A2-105
 QT. PROGETTO : 266.29
 DIST.PROG. : 2620.306
 DIST.PREC. : 25.000
 DIST.SUCC. : 25.000

SCALA 1:200

QT.RIF. 253.000

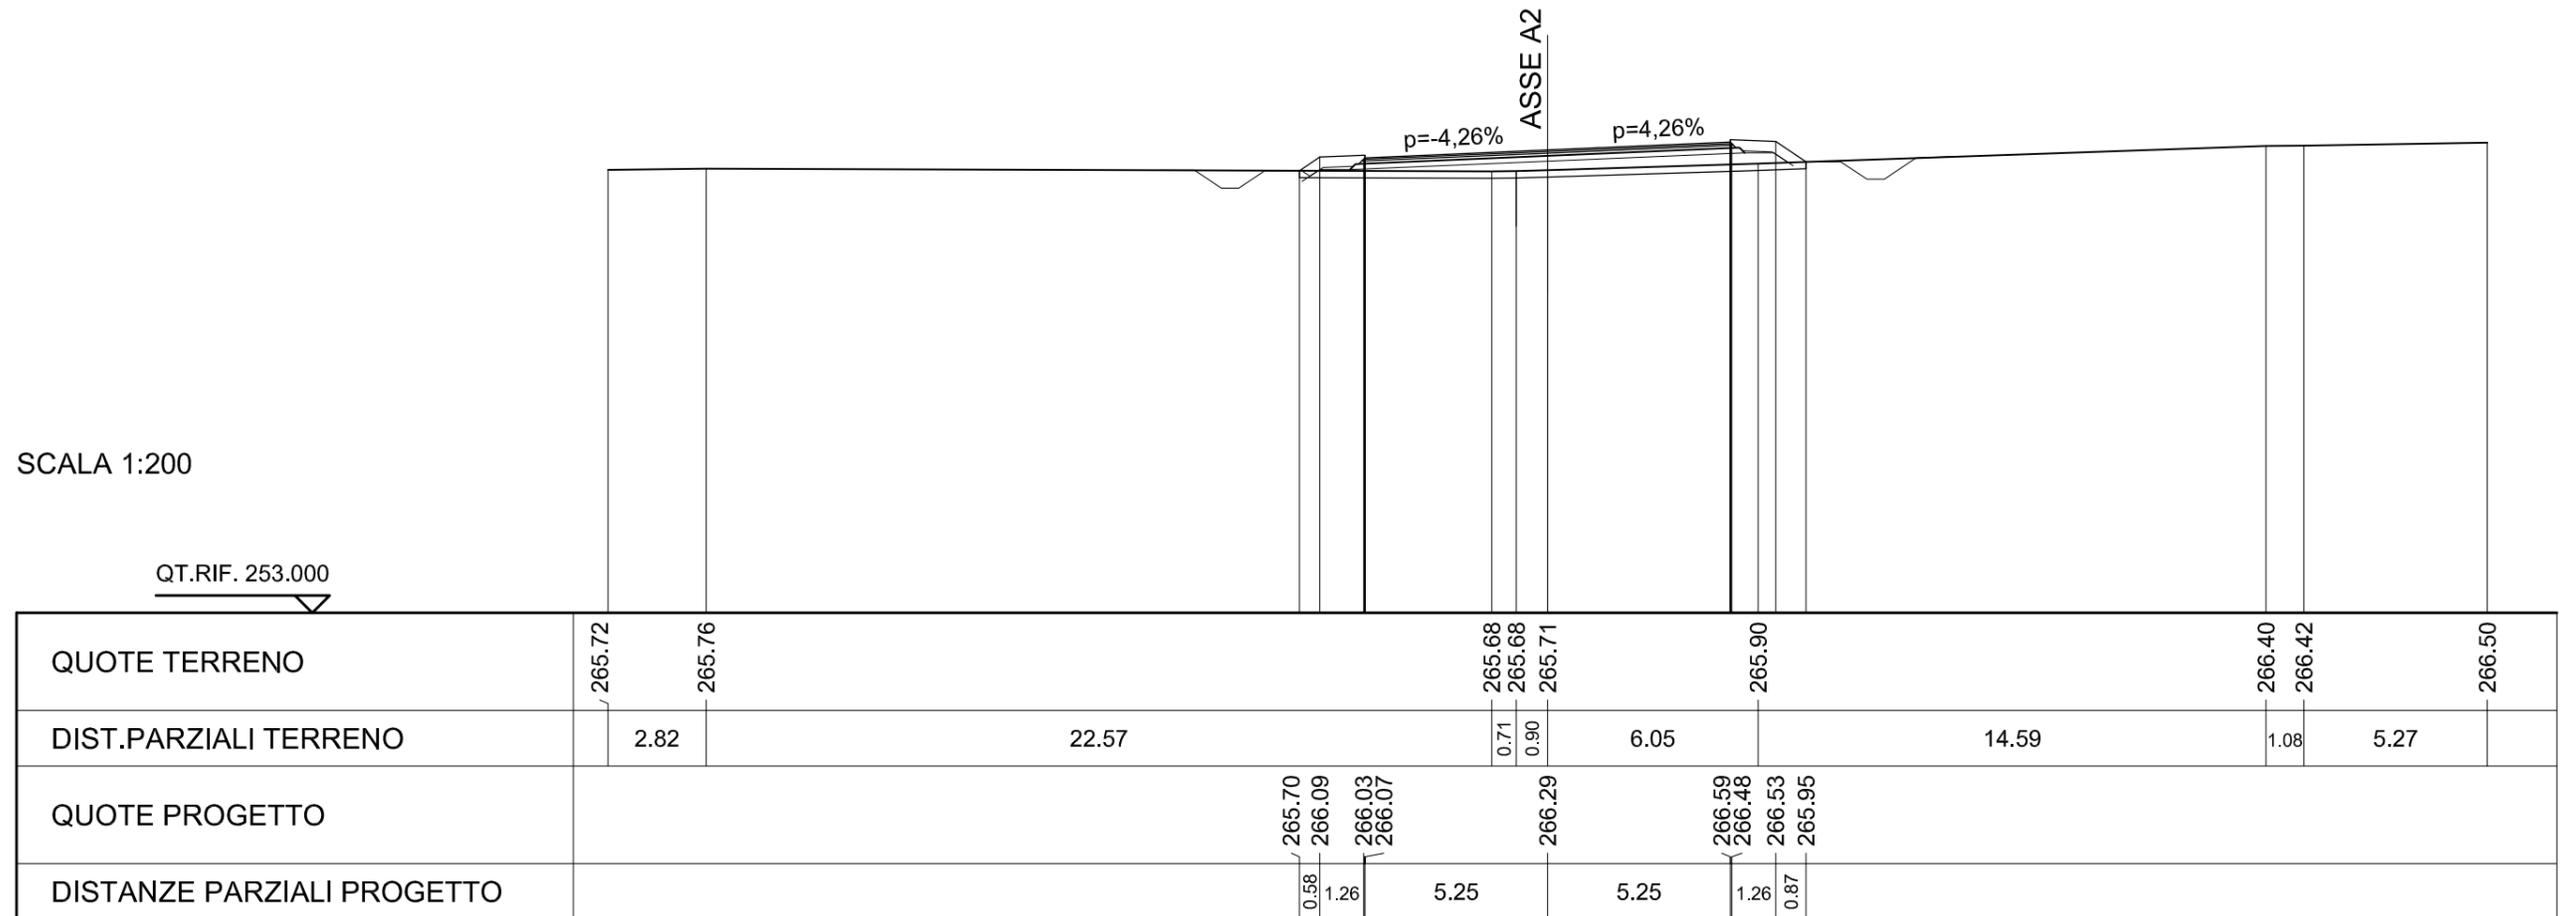

SCAVI E BONIFICHE	
STERRO	2.373 mq
PREPARAZIONE PIANO DI POSA	7.962 m
FOSSO	1.289 mq


RILEVATI	
RIEMPIMENTO ARGINELLO	0.032 mq
TERRENO VEGETALE	3.193 m

SOVRASTRUTTURA STRADALE	
STRATO DI USURA	10.580 m
STRATO DI BINDER	10.680 m
STRATO DI BASE	10.841 m
STRATO DI FONDAZIONE	11.341 m

SEZIONE N. : A2-106
 QT. PROGETTO : 266.05
 DIST.PROG. : 2645.306
 DIST.PREC. : 25.000
 DIST.SUCC. : 25.000


SCALA 1:200

QT.RIF. 253.000

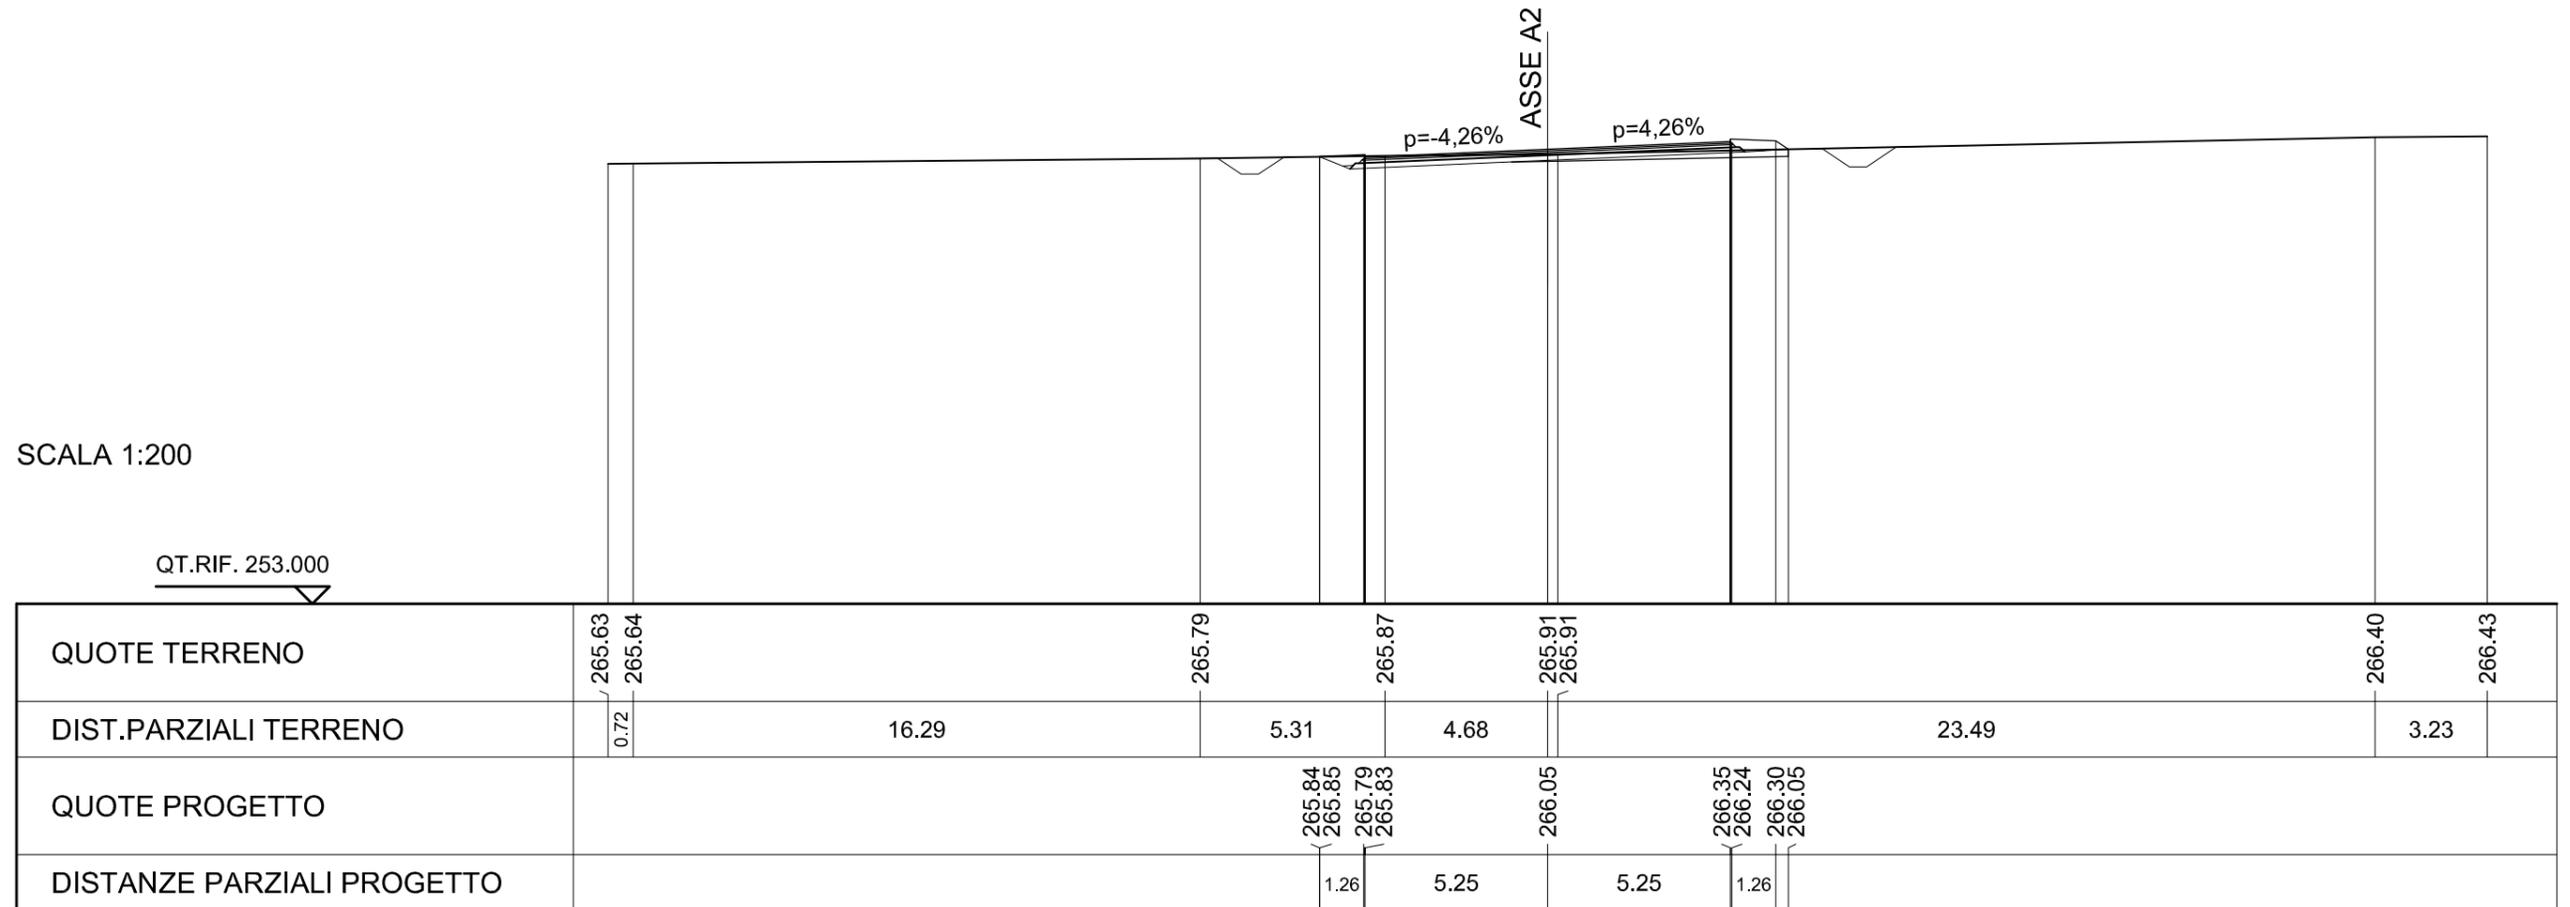


SCAVI E BONIFICHE	
STERRO	7.169 mq
FOSSO	1.764 mq
RILEVATI	
TERRENO VEGETALE	2.223 m
SOVRASTRUTTURA STRADALE	
STRATO DI USURA	10.500 m
STRATO DI BINDER	10.500 m
STRATO DI BASE	10.500 m
STRATO DI FONDAZIONE	10.500 m
MANUFATTI	
CANALETTA	0.936 mq

SEZIONE N. : A2-107
 QT. PROGETTO : 265.82
 DIST.PROG. : 2670.306
 DIST.PREC. : 25.000
 DIST.SUCC. : 25.000

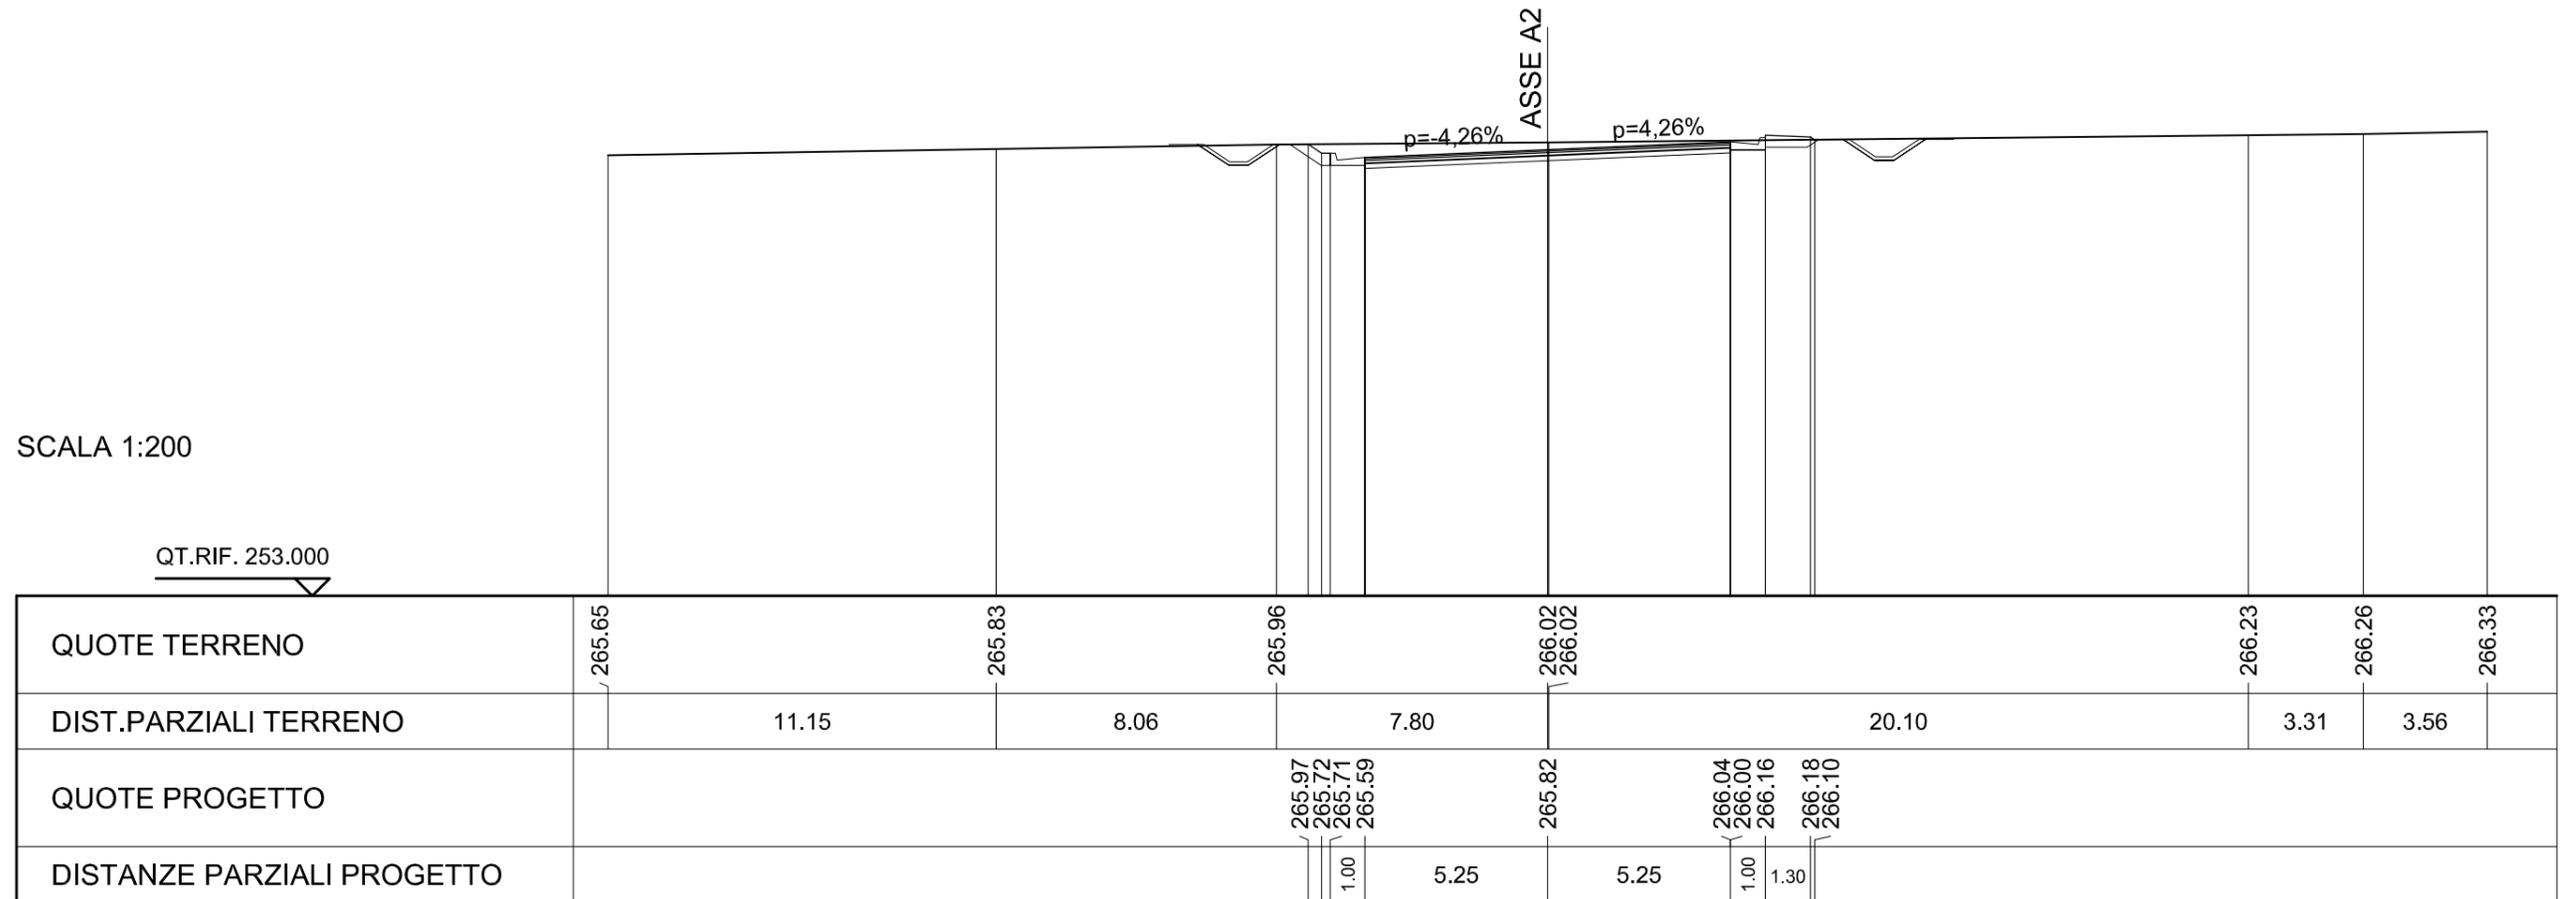


SCAVI E BONIFICHE	
STERRO	9.668 mq
FOSSO	1.757 mq
RILEVATI	
TERRENO VEGETALE	1.435 m
SOVRASTRUTTURA STRADALE	
STRATO DI USURA	10.500 m
STRATO DI BINDER	10.500 m
STRATO DI BASE	10.500 m
STRATO DI FONDAZIONE	10.500 m
MANUFATTI	
CANALETTA	0.938 mq

SEZIONE N. : A2-108
 QT. PROGETTO : 265.58
 DIST.PROG. : 2695.306
 DIST.PREC. : 25.000
 DIST.SUCC. : 25.000

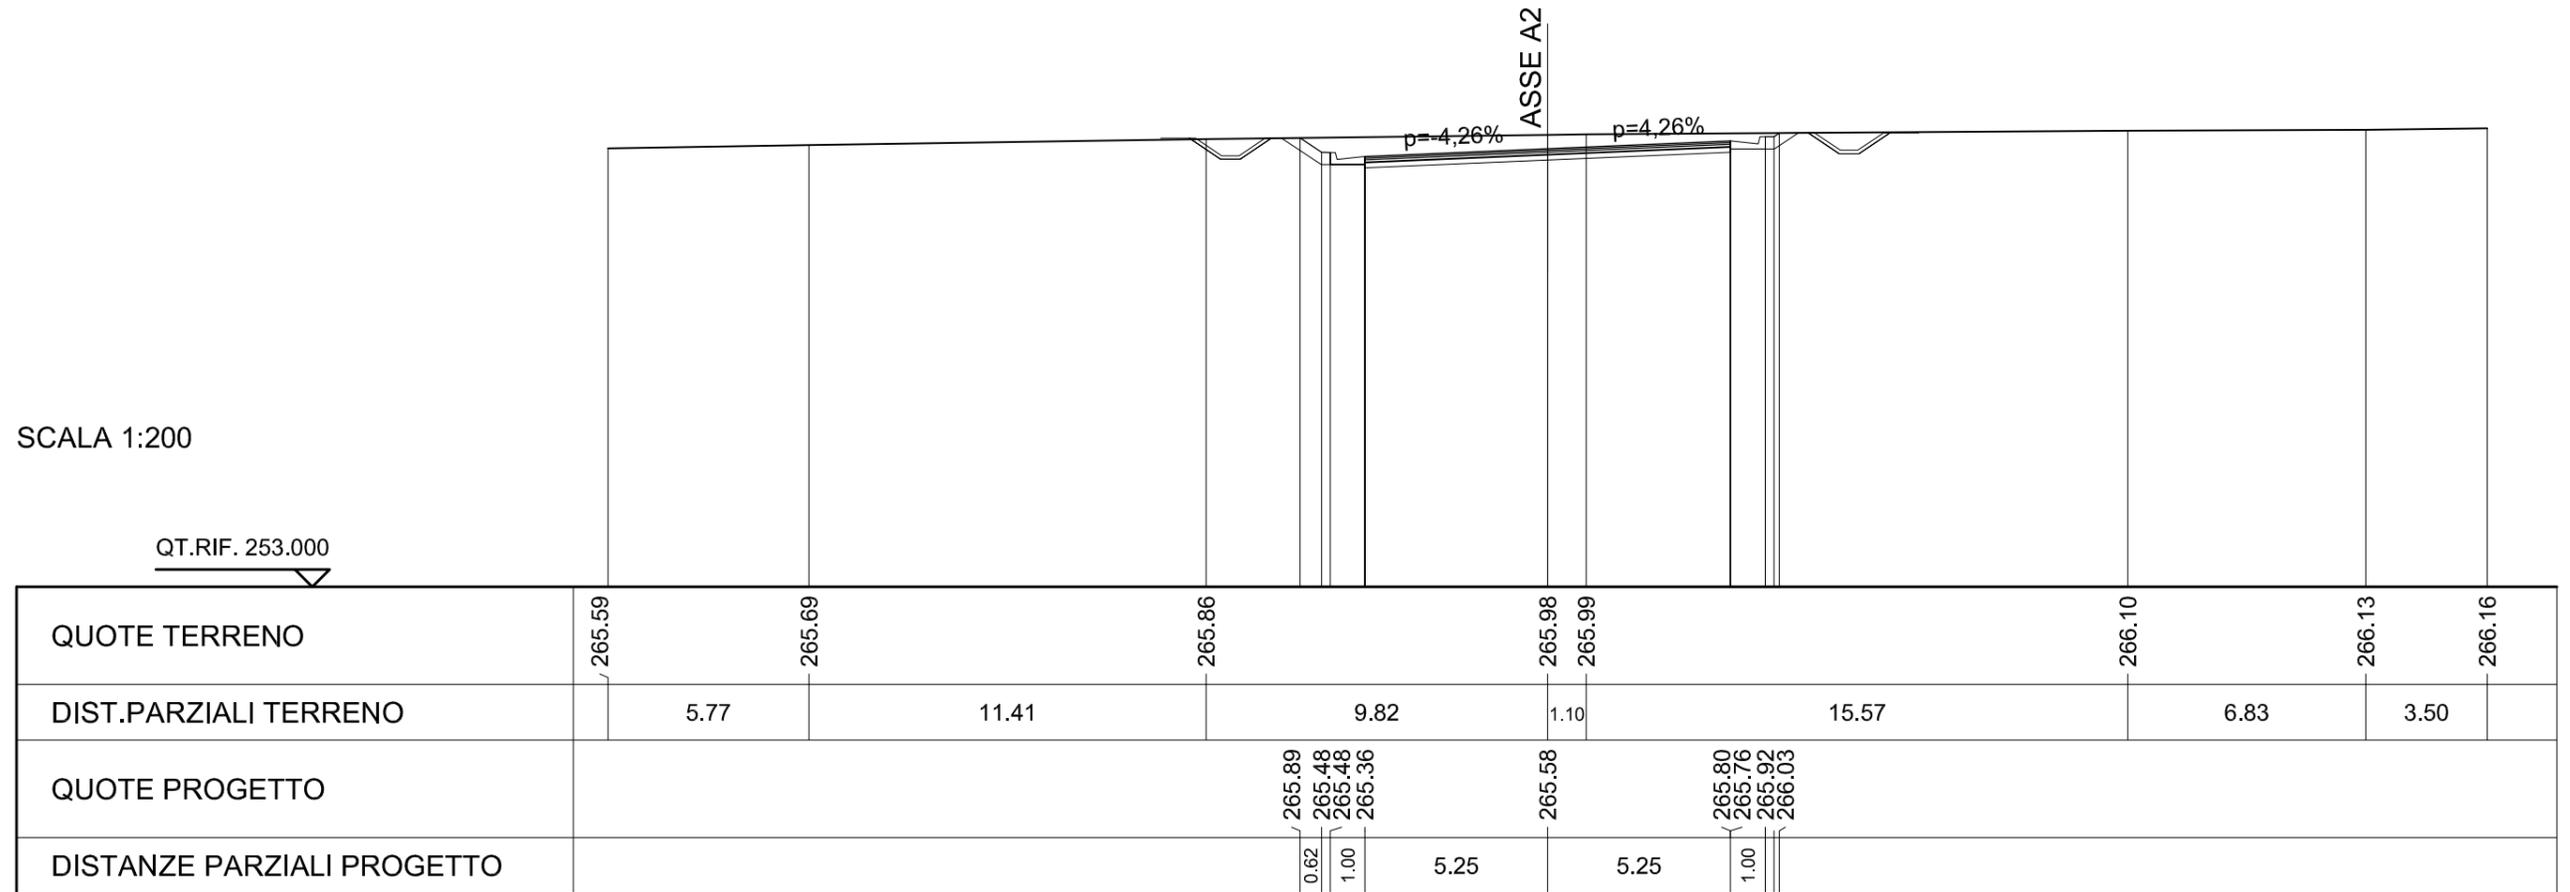


SCAVI E BONIFICHE	
STERRO	9.318 mq
FOSSO	1.764 mq
RILEVATI	
TERRENO VEGETALE	1.343 m
SOVRASTRUTTURA STRADALE	
STRATO DI USURA	10.500 m
STRATO DI BINDER	10.500 m
STRATO DI BASE	10.500 m
STRATO DI FONDAZIONE	10.500 m
MANUFATTI	
CANALETTA	0.938 mq

SEZIONE N. : A2-109
 QT. PROGETTO : 265.34
 DIST.PROG. : 2720.306
 DIST.PREC. : 25.000
 DIST.SUCC. : 25.000

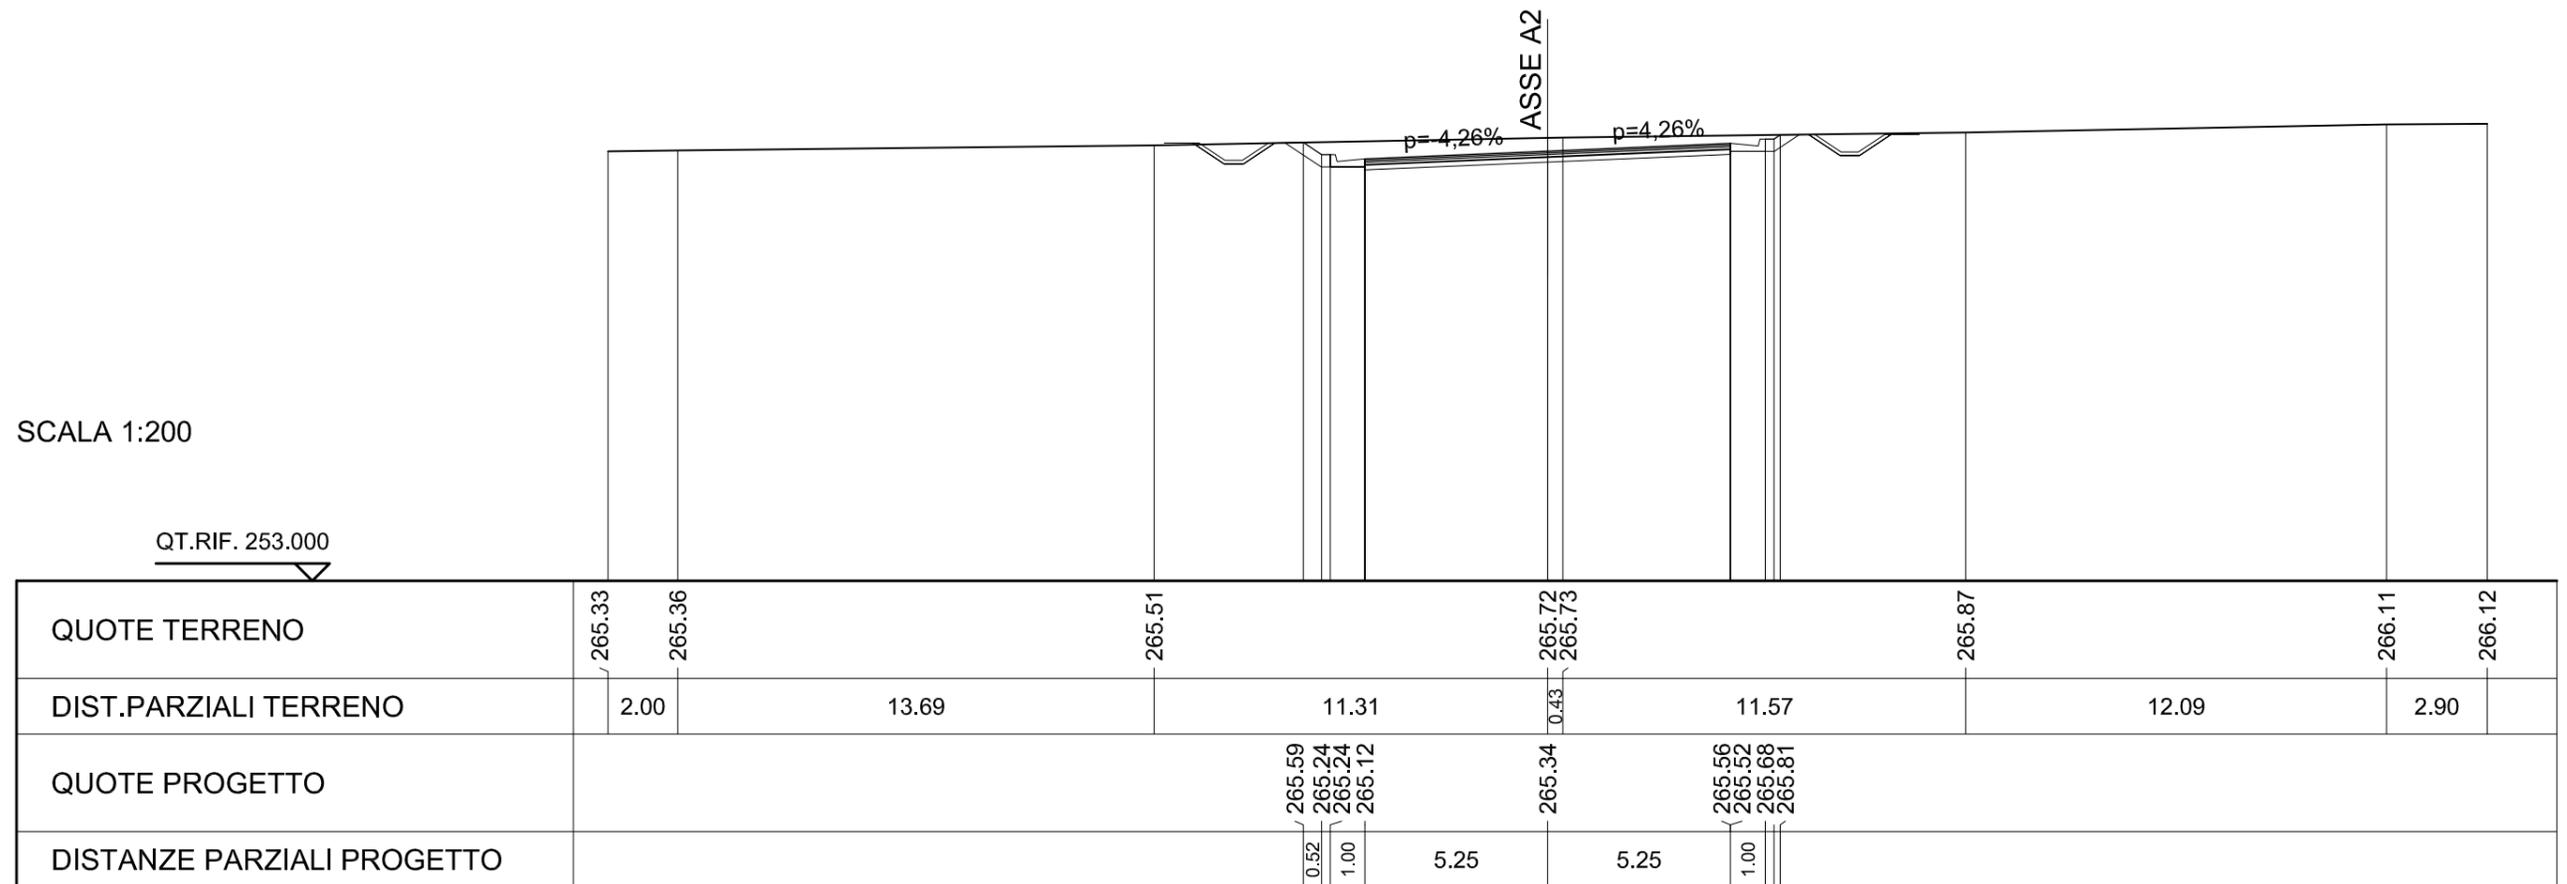

SCAVI E BONIFICHE	
STERRO	9.325 mq
FOSSO	1.787 mq
RILEVATI	
TERRENO VEGETALE	1.385 m
SOVRASTRUTTURA STRADALE	
STRATO DI USURA	10.500 m
STRATO DI BINDER	10.500 m
STRATO DI BASE	10.500 m
STRATO DI FONDAZIONE	10.500 m
MANUFATTI	
CANALETTA	0.936 mq

SEZIONE N. : A2-110
 QT. PROGETTO : 265.10
 DIST.PROG. : 2745.306
 DIST.PREC. : 25.000
 DIST.SUCC. : 25.000

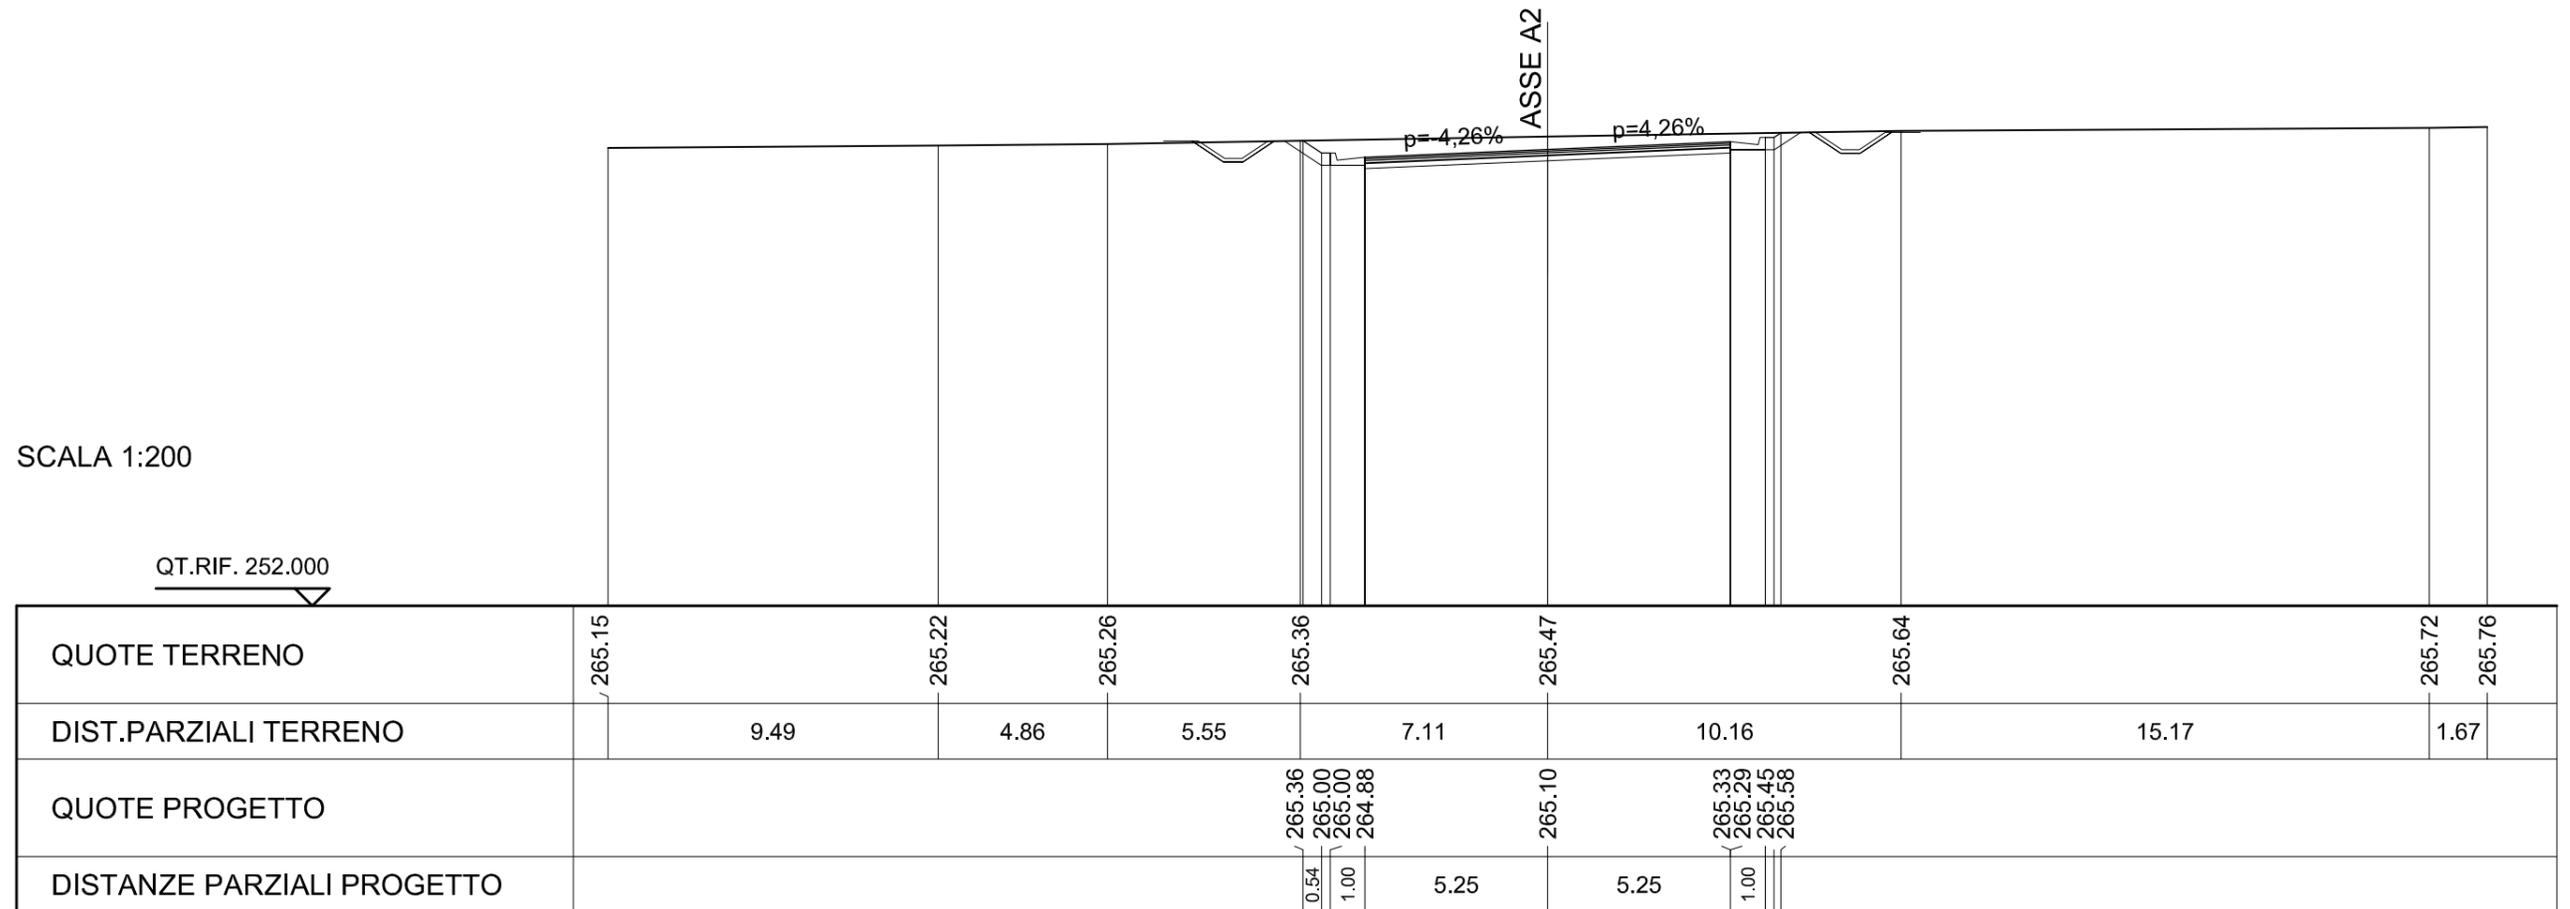


SCAVI E BONIFICHE	
STERRO	11.694 mq
FOSSO	1.761 mq
RILEVATI	
TERRENO VEGETALE	1.948 m
SOVRASTRUTTURA STRADALE	
STRATO DI USURA	10.500 m
STRATO DI BINDER	10.500 m
STRATO DI BASE	10.500 m
STRATO DI FONDAZIONE	10.500 m
MANUFATTI	
CANALETTA	0.938 mq

SEZIONE N. : A2-111
 QT. PROGETTO : 264.87
 DIST.PROG. : 2770.306
 DIST.PREC. : 25.000
 DIST.SUCC. : 25.000

SCALA 1:200

QT.RIF. 252.000

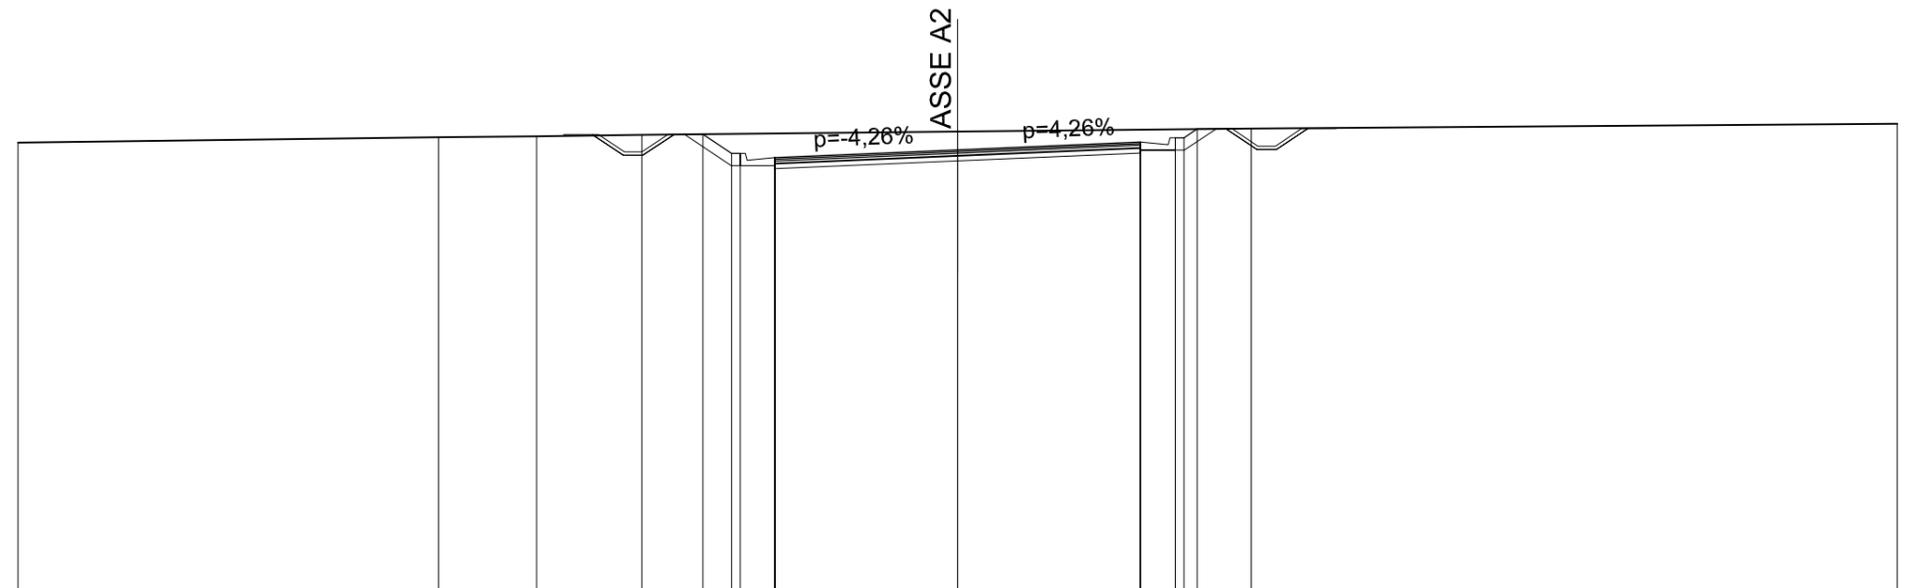


QUOTE TERRENO	265.07		265.23	265.25	265.30		265.39		265.48		265.61		
DIST.PARZIALI TERRENO		12.08	2.82	3.02		9.08		8.43		18.57			
QUOTE PROGETTO						265.32	264.76	264.64		265.09	265.05	265.21	265.46
DISTANZE PARZIALI PROGETTO						0.83	1.00	5.25		5.25	1.00		

SCAVI E BONIFICHE	
STERRO	11.025 mq
FOSSO	1.778 mq
RILEVATI	
TERRENO VEGETALE	1.791 m
SOVRASTRUTTURA STRADALE	
STRATO DI USURA	10.500 m
STRATO DI BINDER	10.500 m
STRATO DI BASE	10.500 m
STRATO DI FONDAZIONE	10.500 m
MANUFATTI	
CANALETTA	0.940 mq

SEZIONE N. : A2-112
 QT. PROGETTO : 264.63
 DIST.PROG. : 2795.306
 DIST.PREC. : 25.000
 DIST.SUCC. : 25.000

SCALA 1:200

QT.RIF. 252.000

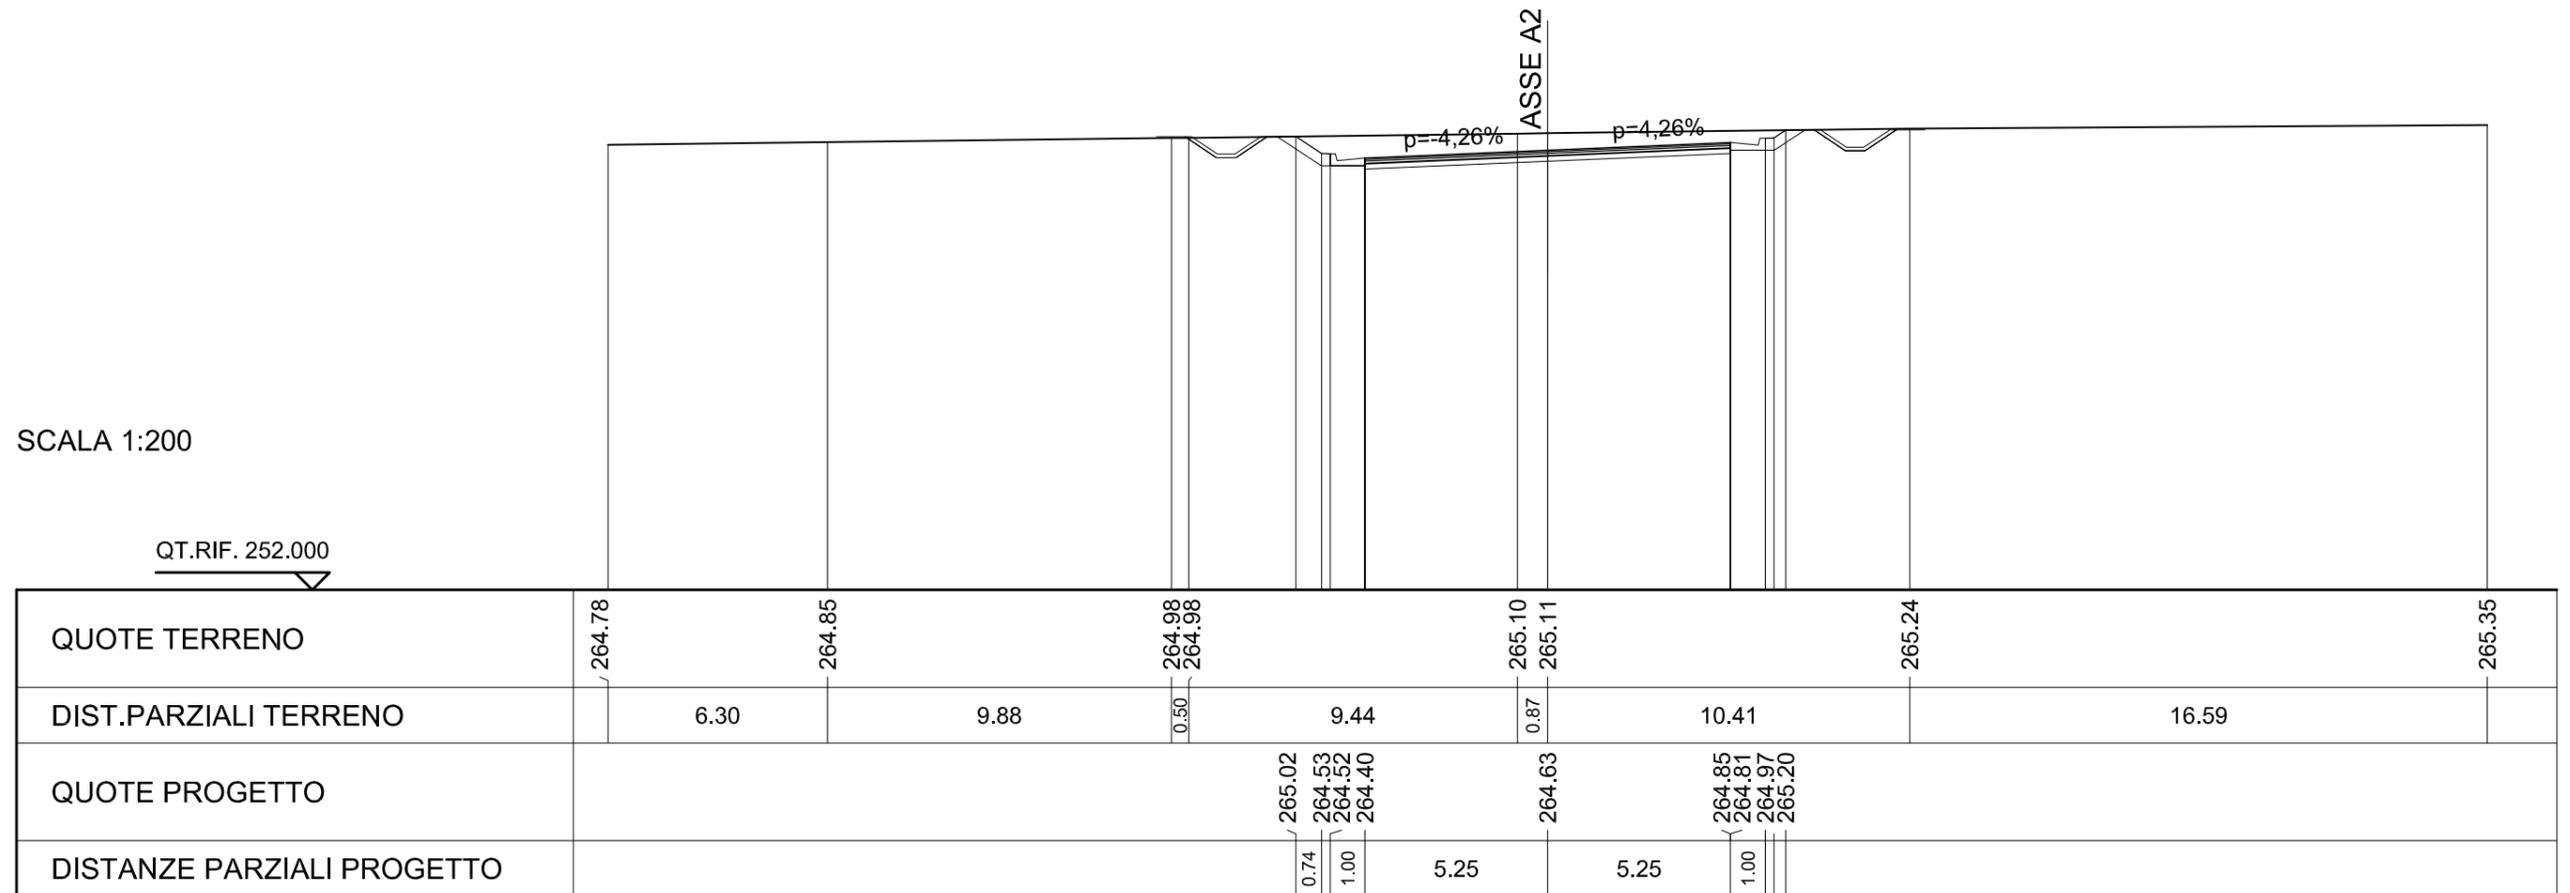


SCAVI E BONIFICHE	
STERRO	11.479 mq
FOSSO	1.752 mq
RILEVATI	
TERRENO VEGETALE	1.900 m
SOVRASTRUTTURA STRADALE	
STRATO DI USURA	10.500 m
STRATO DI BINDER	10.500 m
STRATO DI BASE	10.500 m
STRATO DI FONDAZIONE	10.500 m
MANUFATTI	
CANALETTA	0.936 mq

SEZIONE N. : A2-113
 QT. PROGETTO : 264.39
 DIST.PROG. : 2820.306
 DIST.PREC. : 25.000
 DIST.SUCC. : 25.000

SCALA 1:200


QT.RIF. 252.000

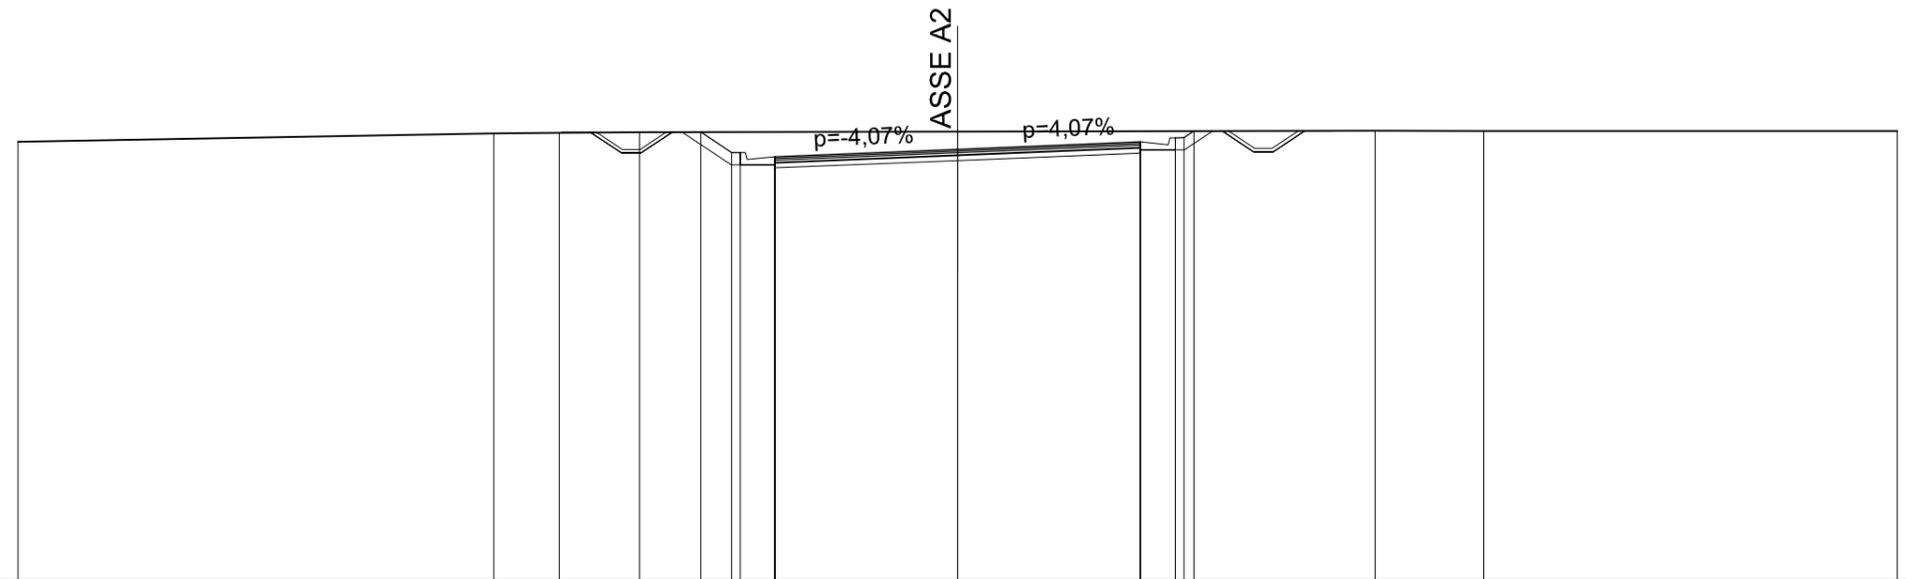

QUOTE TERRENO	264.61	264.85	264.87	264.88	264.90	264.93	264.92	264.92
DIST.PARZIALI TERRENO	13.67	1.89	2.30	9.15	11.99	3.12	11.88	
QUOTE PROGETTO				264.89	264.39	264.60	264.72	264.92
DISTANZE PARZIALI PROGETTO				0.88	5.25	5.25	1.00	


SCAVI E BONIFICHE	
STERRO	9.014 mq
FOSSO	1.771 mq
RILEVATI	
TERRENO VEGETALE	1.311 m
SOVRASTRUTTURA STRADALE	
STRATO DI USURA	10.500 m
STRATO DI BINDER	10.500 m
STRATO DI BASE	10.500 m
STRATO DI FONDAZIONE	10.500 m
MANUFATTI	
CANALETTA	0.936 mq

SEZIONE N. : A2-114
 QT. PROGETTO : 264.15
 DIST.PROG. : 2845.306
 DIST.PREC. : 25.000
 DIST.SUCC. : 25.000

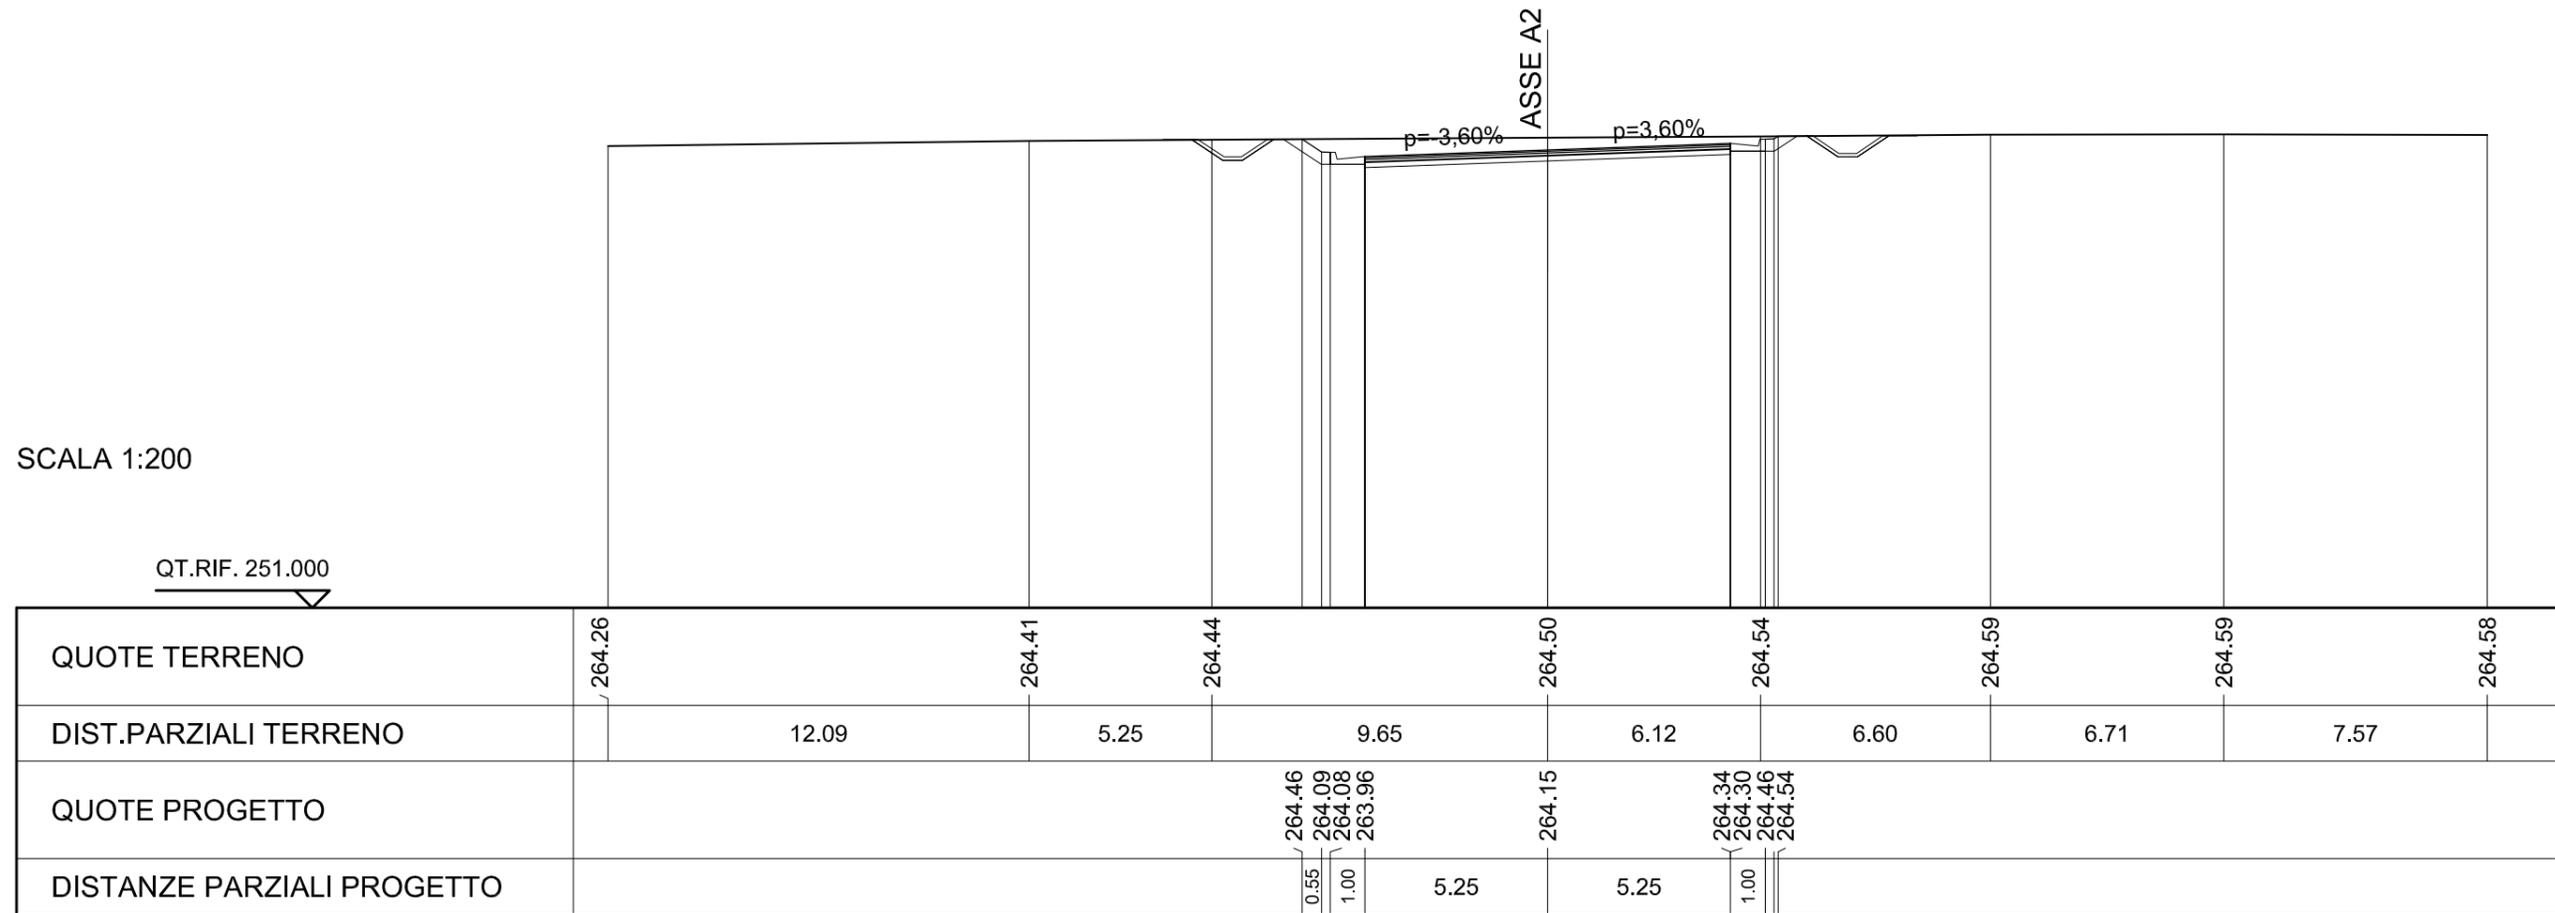

SCAVI E BONIFICHE	
STERRO	8.388 mq
FOSSO	1.736 mq
RILEVATI	
TERRENO VEGETALE	1.162 m
SOVRASTRUTTURA STRADALE	
STRATO DI USURA	10.500 m
STRATO DI BINDER	10.500 m
STRATO DI BASE	10.500 m
STRATO DI FONDAZIONE	10.500 m
MANUFATTI	
CANALETTA	0.938 mq

SEZIONE N. : A2-115
 QT. PROGETTO : 263.92
 DIST.PROG. : 2870.306
 DIST.PREC. : 25.000
 DIST.SUCC. : 25.000

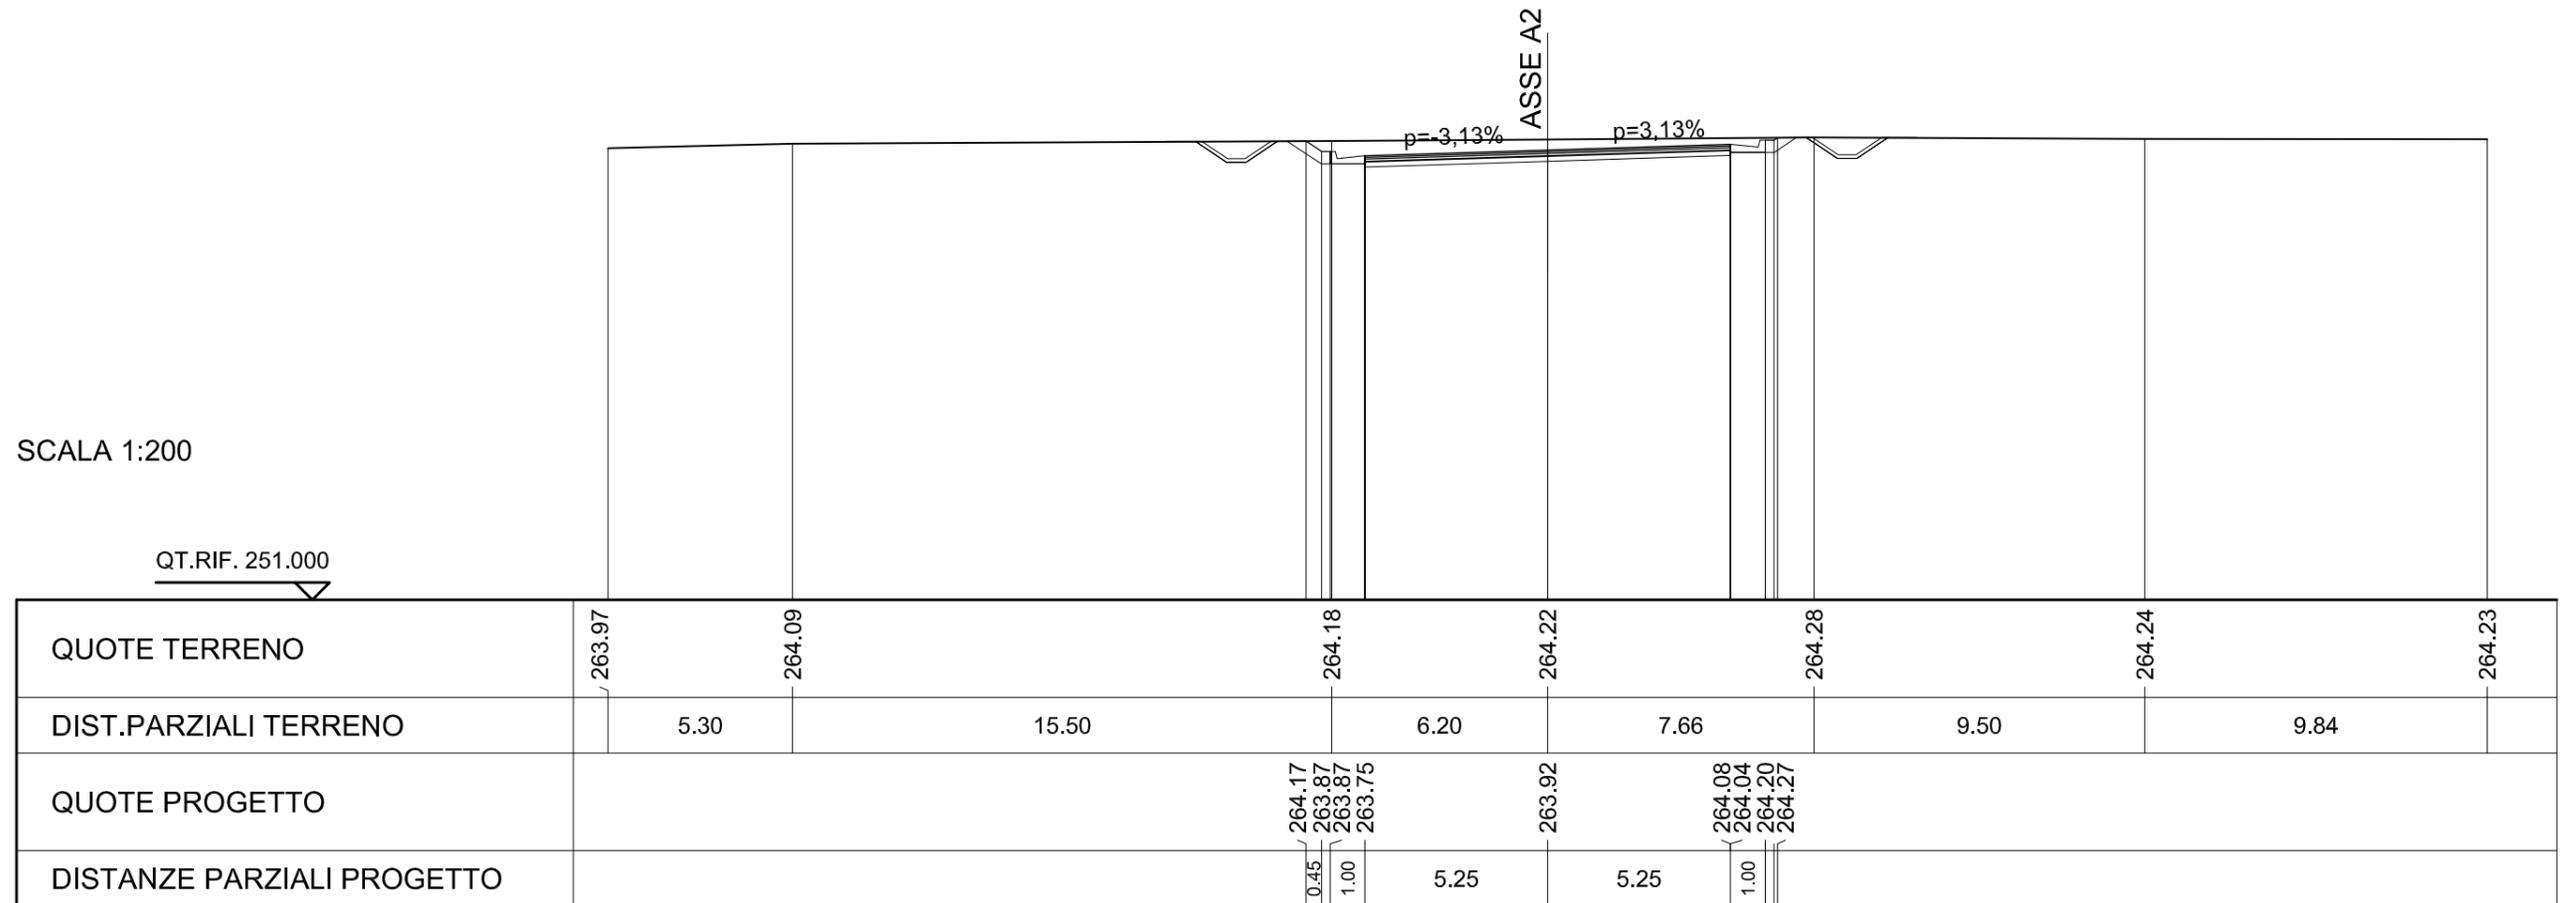


SCAVI E BONIFICHE	
STERRO	4.580 mq
FOSSO	1.515 mq

RILEVATI	
RIEMPIMENTO ARGINELLO	0.041 mq
TERRENO VEGETALE	2.969 m

SOVRASTRUTTURA STRADALE	
STRATO DI USURA	10.539 m
STRATO DI BINDER	10.588 m
STRATO DI BASE	10.666 m
STRATO DI FONDAZIONE	10.912 m

MANUFATTI	
CANALETTA	0.468 mq

SEZIONE N. : A2-116
 QT. PROGETTO : 263.68
 DIST.PROG. : 2895.306
 DIST.PREC. : 25.000
 DIST.SUCC. : 25.000

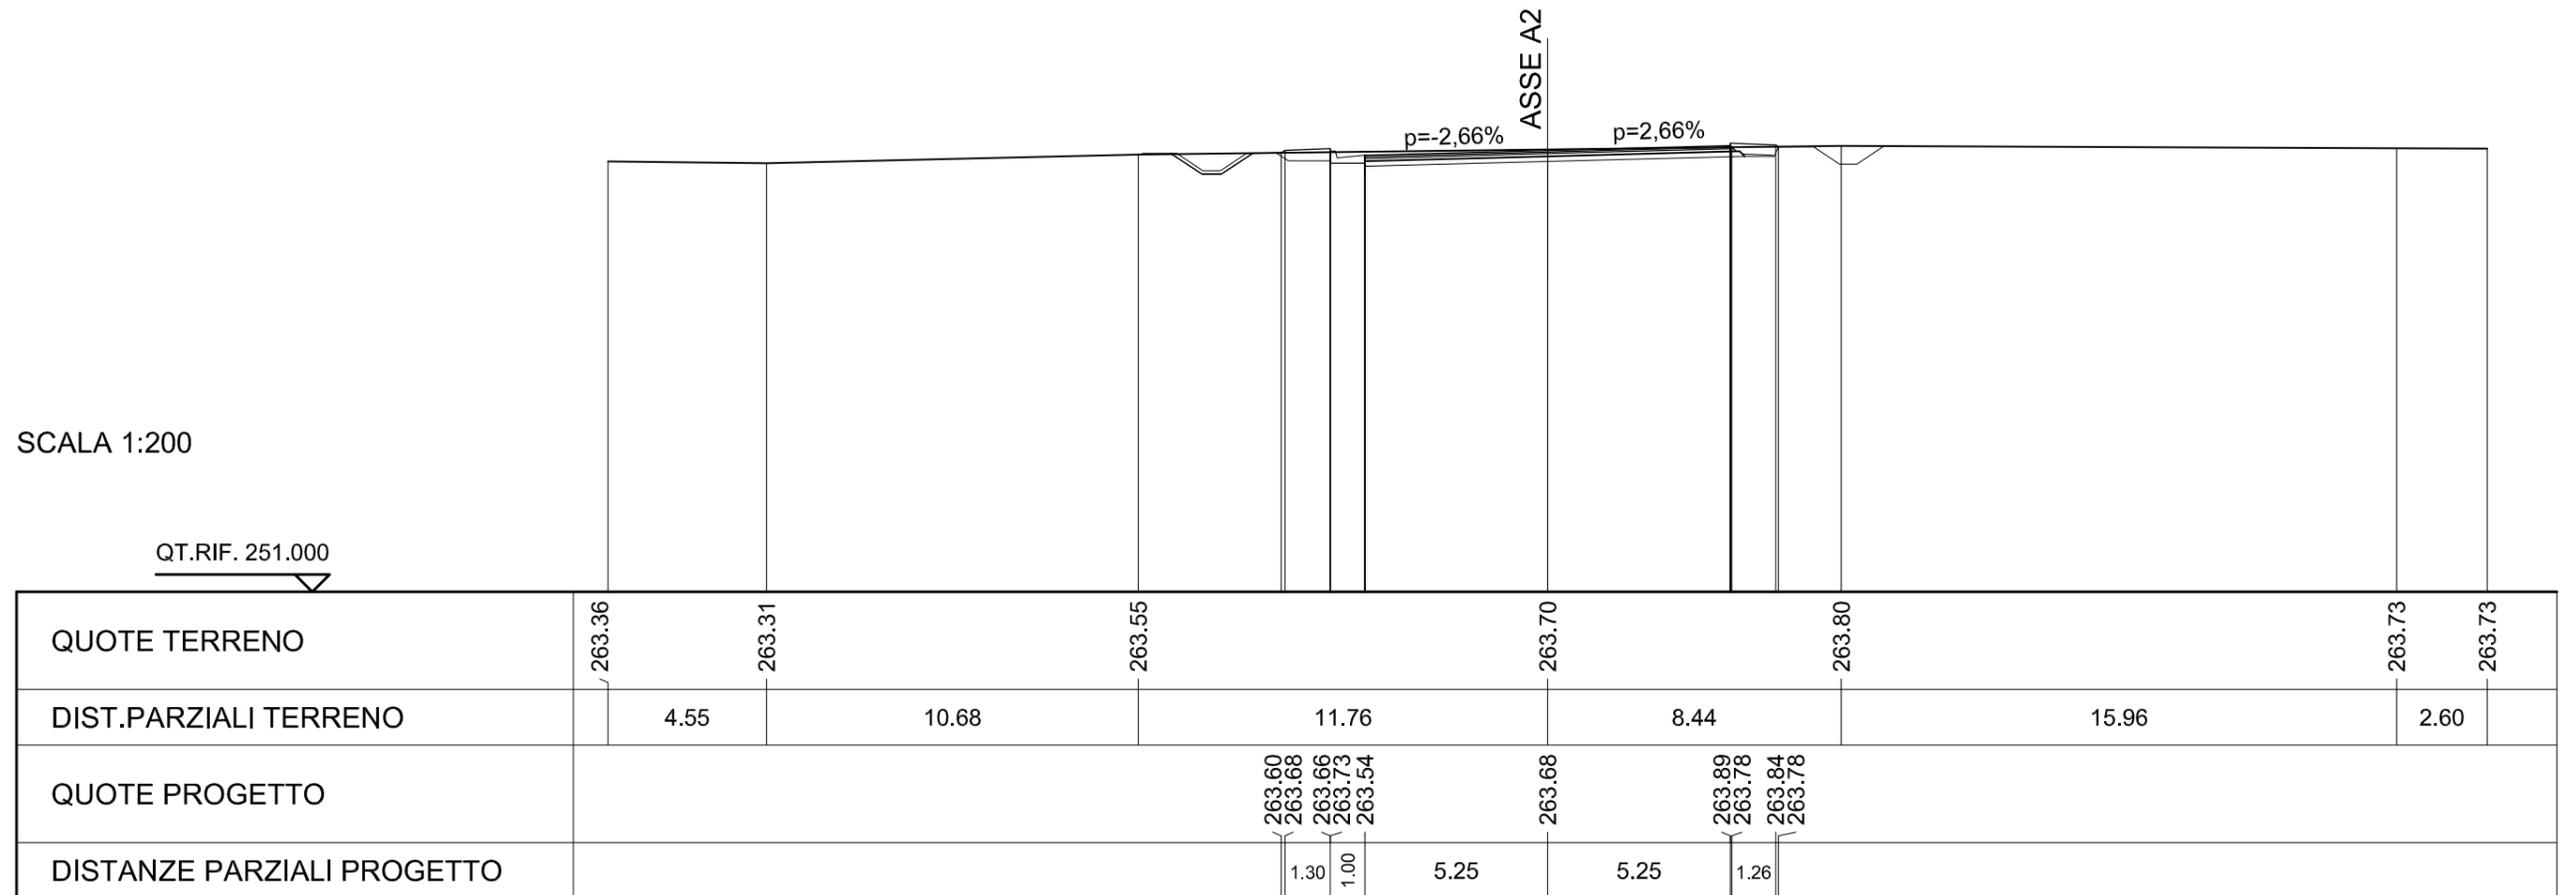


SCAVI E BONIFICHE	
PREPARAZIONE PIANO DI POSA	14.280 m
FOSSO	1.257 mq

RILEVATI	
RILEVATO	0.945 mq
RIEMPIMENTO ARGINELLO	0.106 mq
TERRENO VEGETALE	4.159 m

SOVRASTRUTTURA STRADALE	
STRATO DI USURA	10.581 m
STRATO DI BINDER	10.681 m
STRATO DI BASE	10.843 m
STRATO DI FONDAZIONE	11.345 m

SEZIONE N. : A2-117
 QT. PROGETTO : 263.44
 DIST.PROG. : 2920.306
 DIST.PREC. : 25.000
 DIST.SUCC. : 25.000

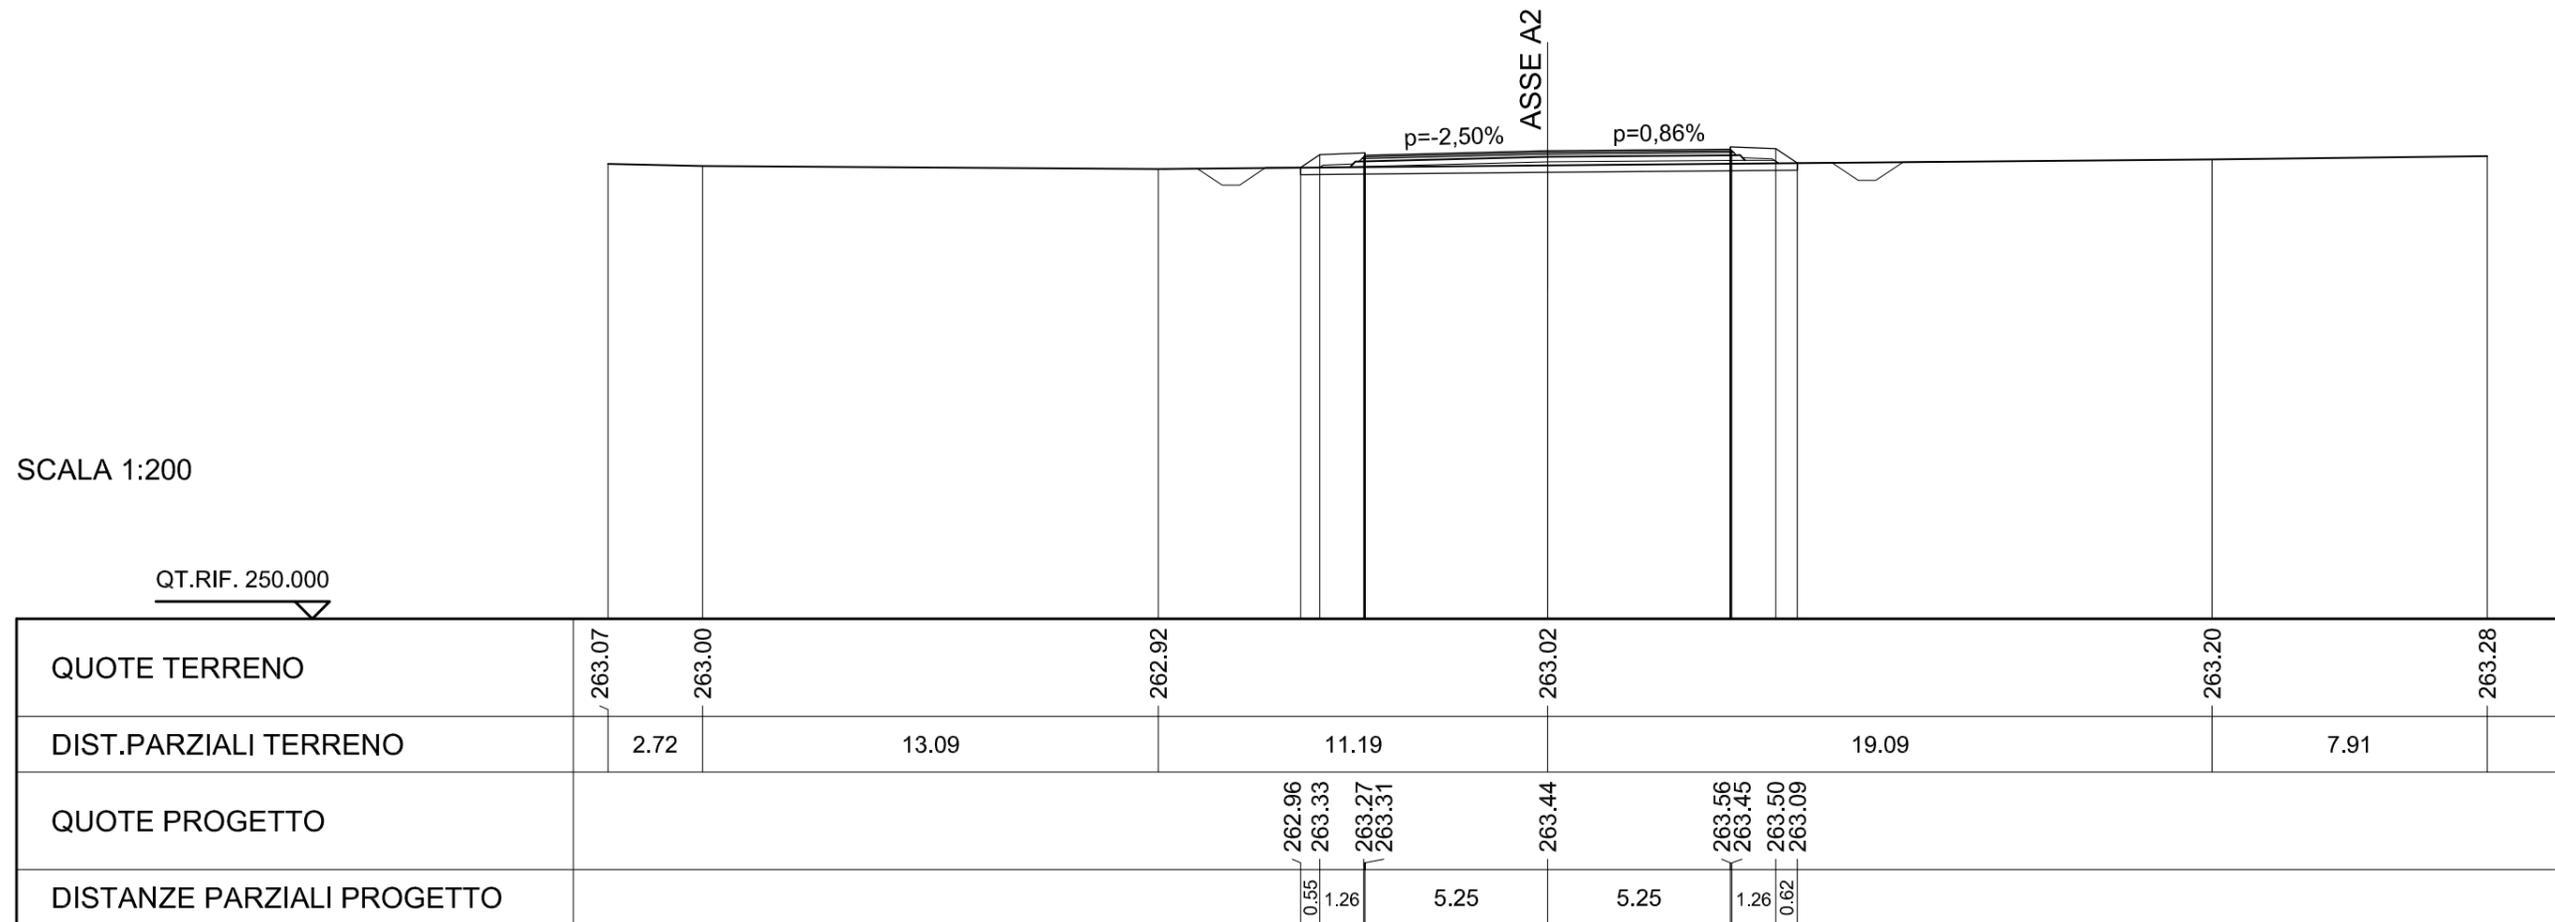

SCAVI E BONIFICHE	
PREPARAZIONE PIANO DI POSA	14.265 m
FOSSO	1.308 mq


RILEVATI	
RILEVATO	1.532 mq
RIEMPIMENTO ARGINELLO	0.113 mq
TERRENO VEGETALE	4.141 m

SOVRASTRUTTURA STRADALE	
STRATO DI USURA	10.582 m
STRATO DI BINDER	10.684 m
STRATO DI BASE	10.847 m
STRATO DI FONDAZIONE	11.353 m

SEZIONE N. : A2-118
 QT. PROGETTO : 263.21
 DIST.PROG. : 2945.306
 DIST.PREC. : 25.000
 DIST.SUCC. : 26.370

SCALA 1:200

QT.RIF. 251.000

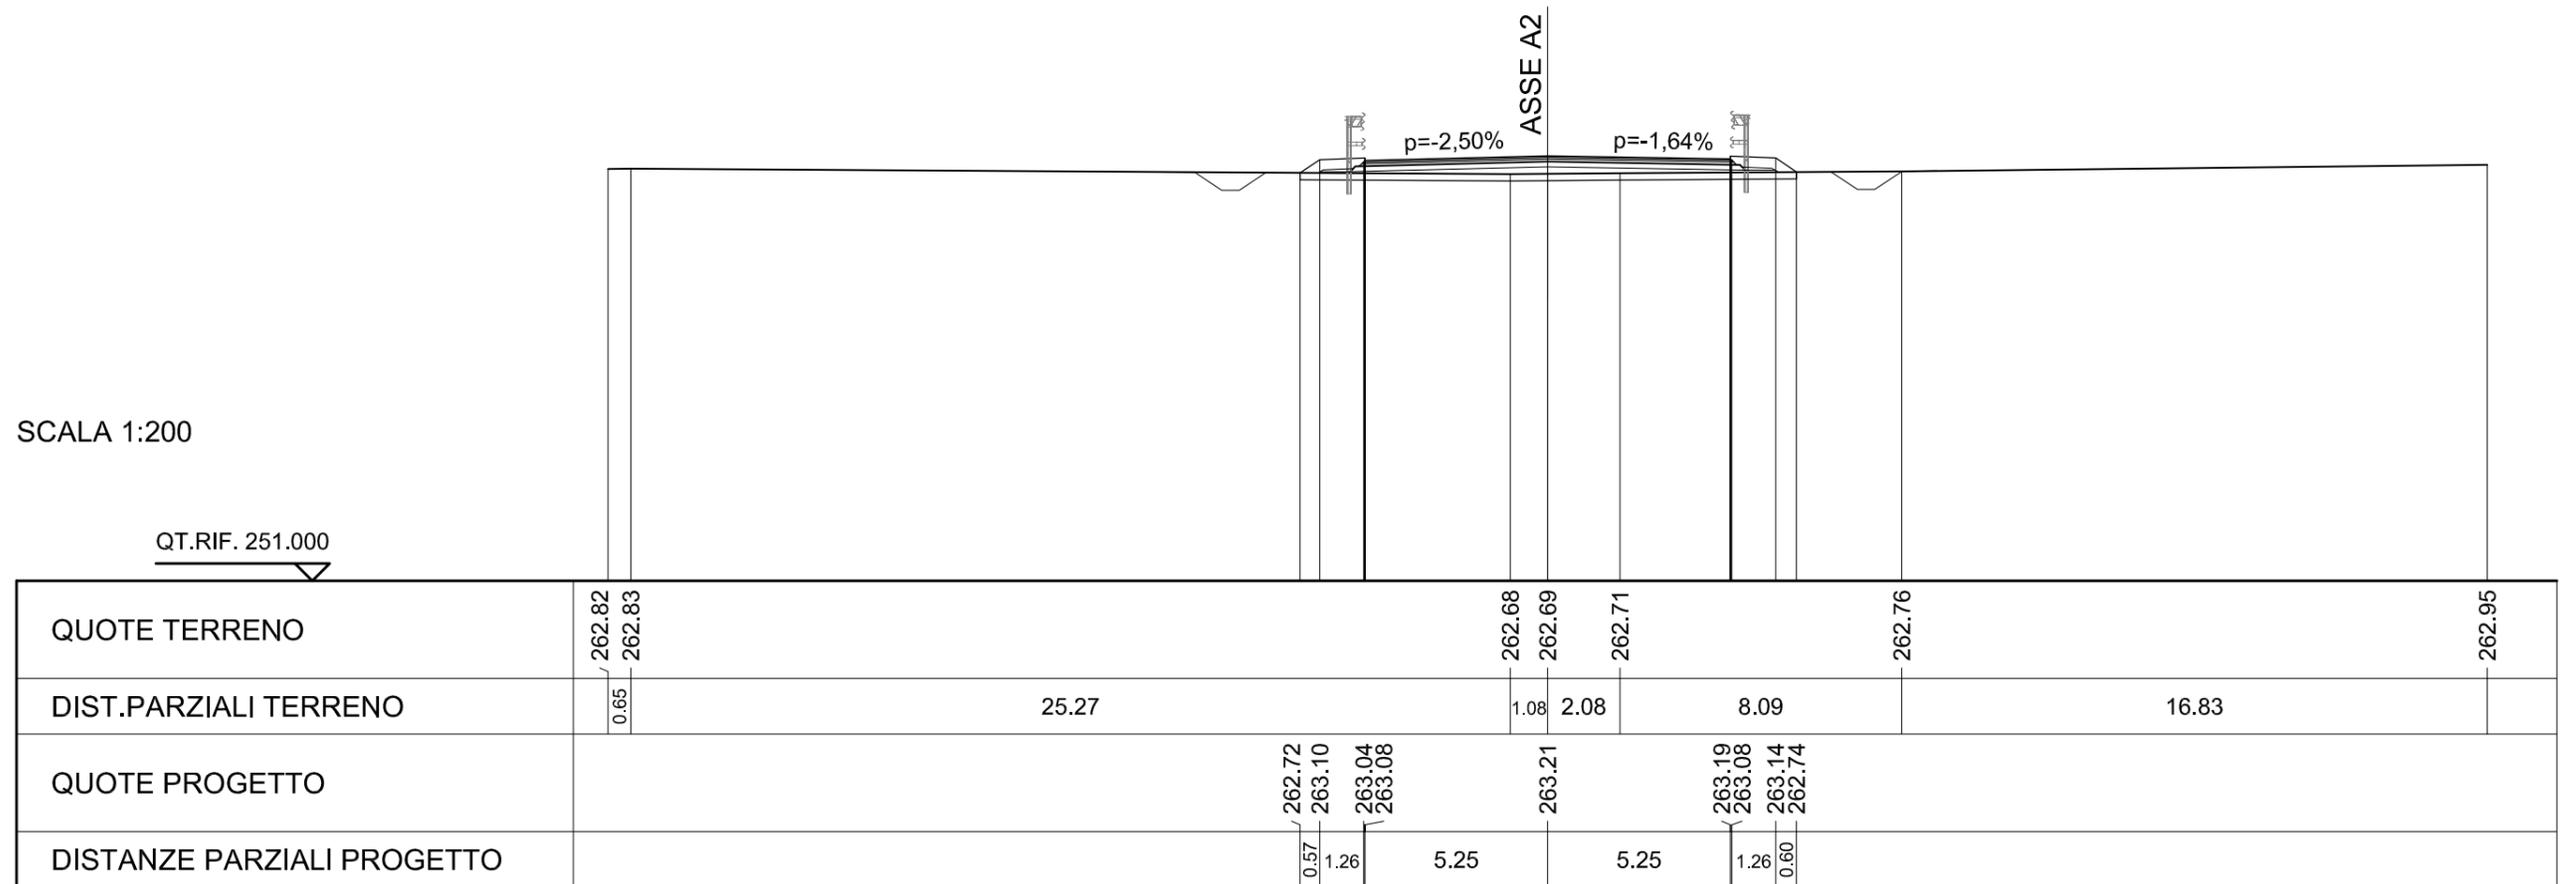

SCAVI E BONIFICHE	
STERRO	0.273 mq
PREPARAZIONE PIANO DI POSA	13.956 m
FOSSO	1.255 mq

RILEVATI	
RILEVATO	0.280 mq
RIEMPIMENTO ARGINELLO	0.028 mq
TERRENO VEGETALE	3.770 m

SOVRASTRUTTURA STRADALE	
STRATO DI USURA	10.222 m
STRATO DI BINDER	10.273 m
STRATO DI BASE	10.355 m
STRATO DI FONDAZIONE	10.609 m


SEZIONE N. : A2-119

QT. PROGETTO : 263.02

DIST.PROG. : 2971.676

DIST.PREC. : 26.370

DIST.SUCC. : 23.630

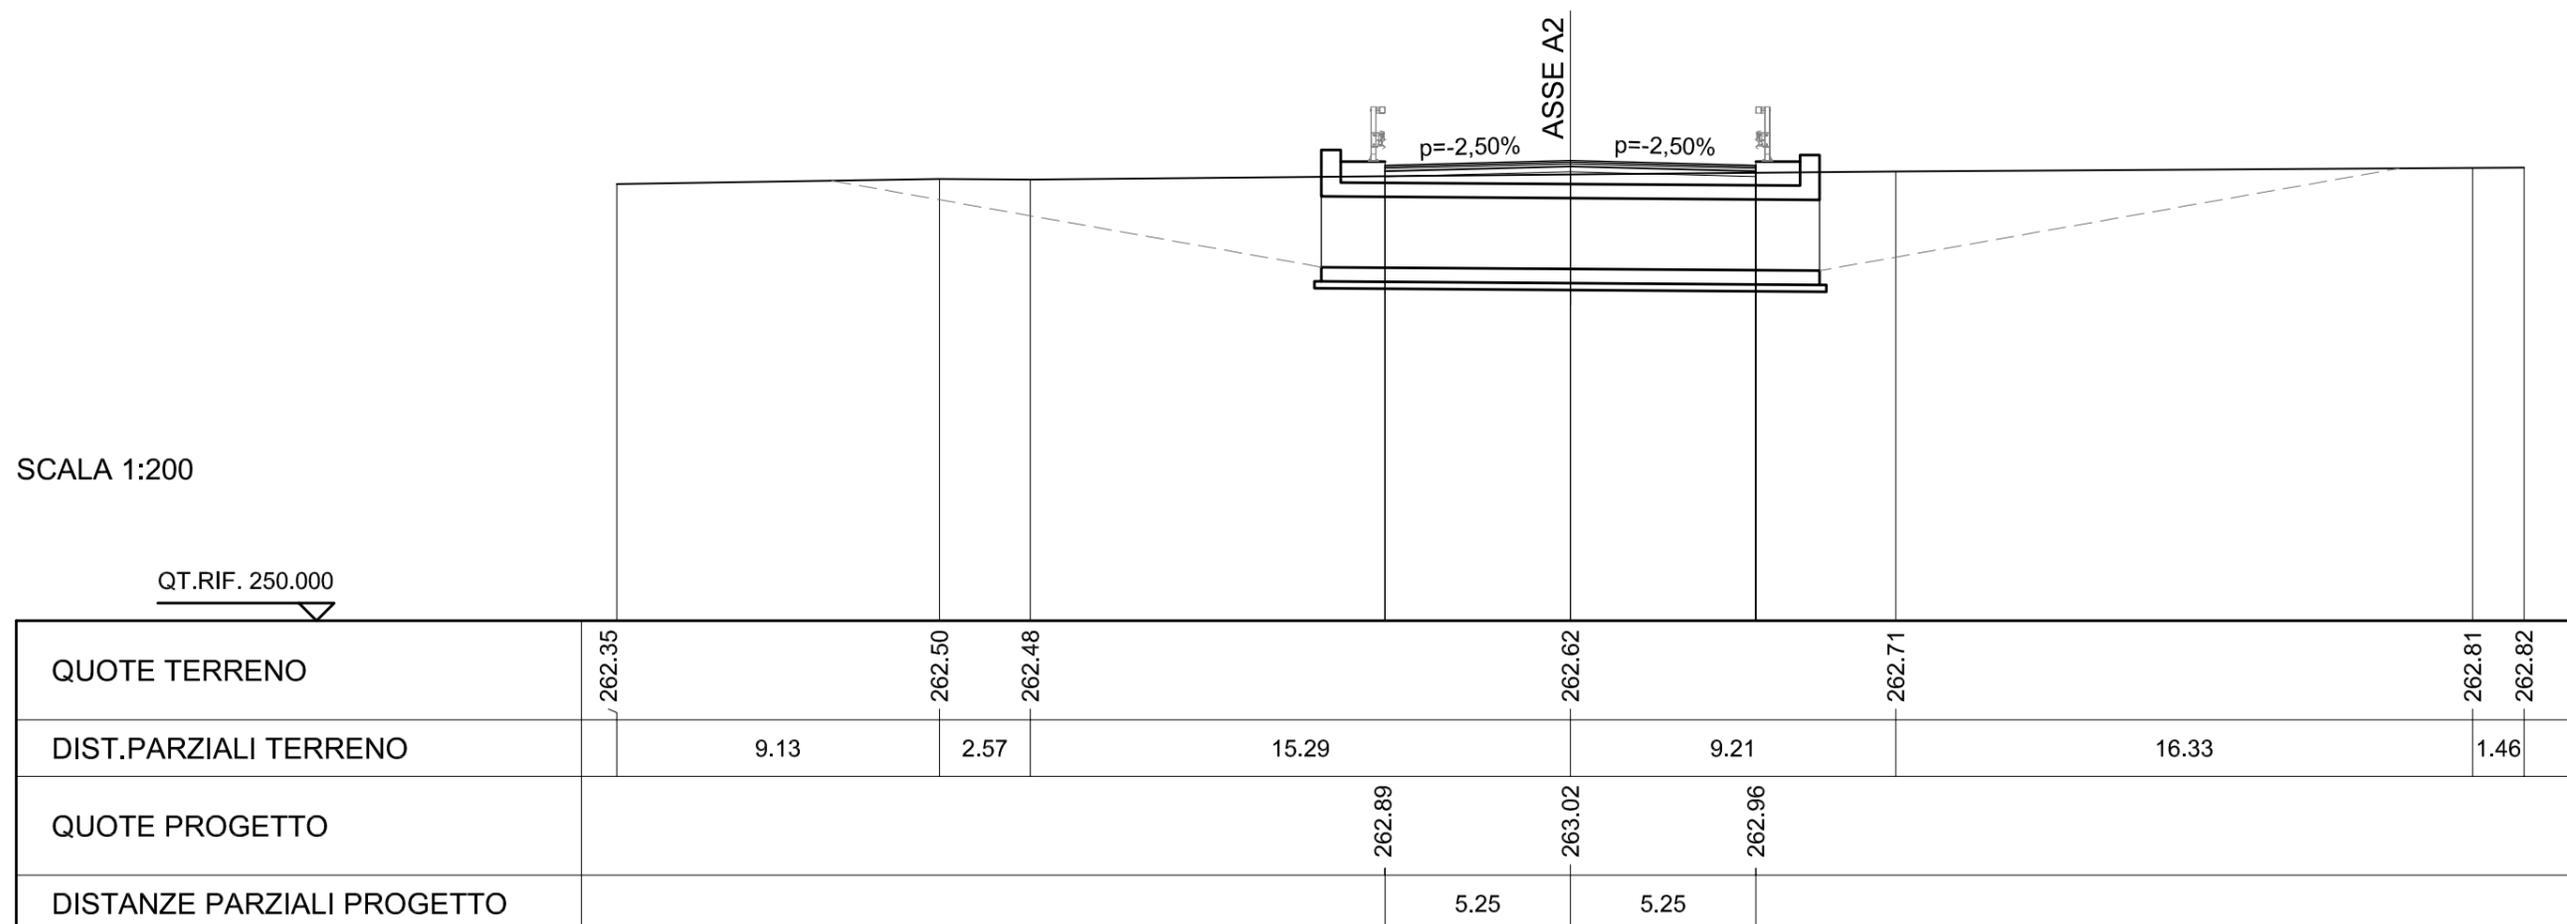

SCAVI E BONIFICHE	
STERRO	0.297 mq
PREPARAZIONE PIANO DI POSA	13.985 m
FOSSO	1.262 mq


RILEVATI	
RILEVATO	0.433 mq
RIEMPIMENTO ARGINELLO	0.085 mq
TERRENO VEGETALE	3.803 m

SOVRASTRUTTURA STRADALE	
STRATO DI USURA	10.582 m
STRATO DI BINDER	10.684 m
STRATO DI BASE	10.848 m
STRATO DI FONDAZIONE	11.356 m

SEZIONE N. : A2-120
 QT. PROGETTO : 262.91
 DIST.PROG. : 2995.306
 DIST.PREC. : 23.630
 DIST.SUCC. : 25.000

SCALA 1:200

QT.RIF. 250.000

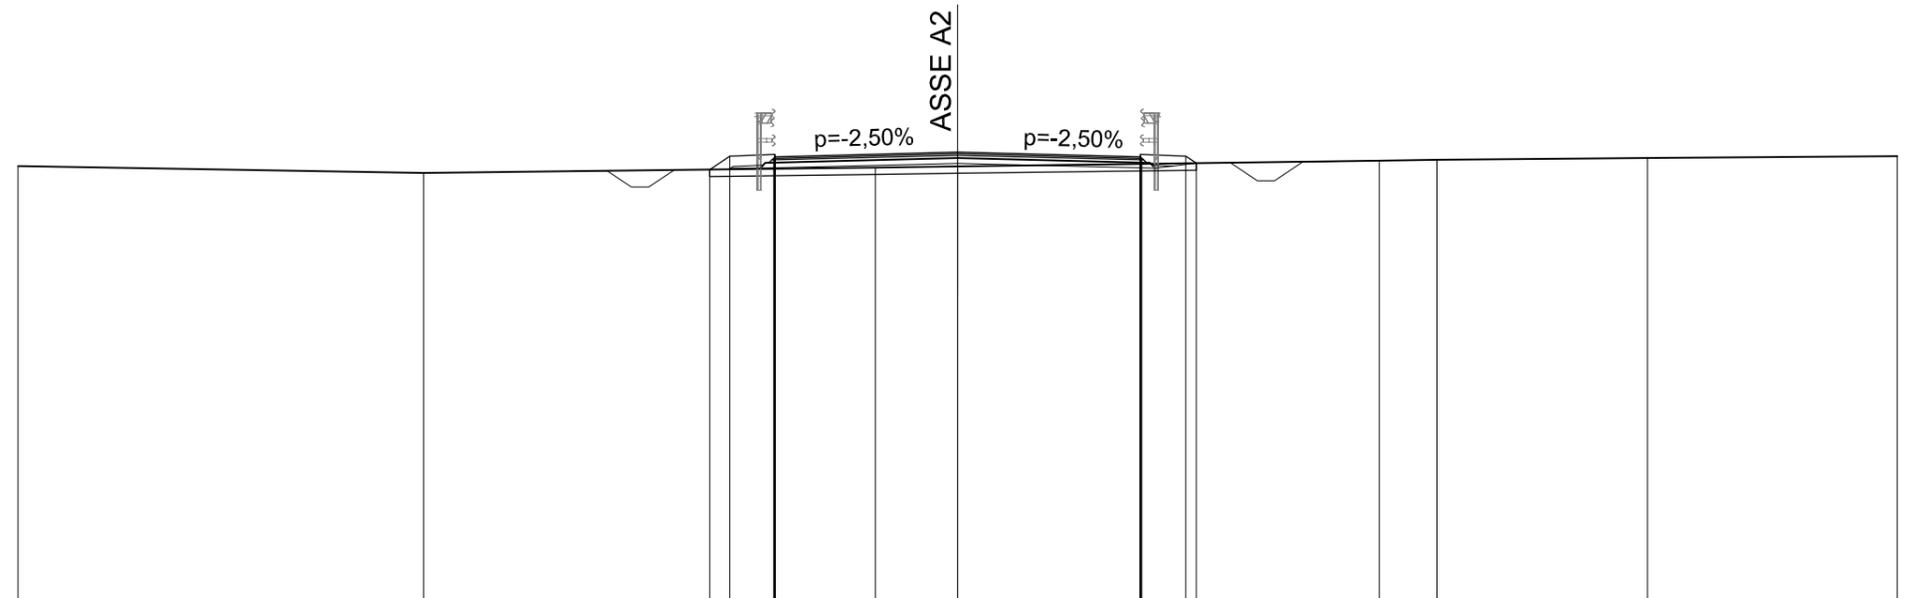

QUOTE TERRENO	262.51	262.31	262.47	262.51	262.67	262.70	262.74	262.79
DIST.PARZIALI TERRENO	11.65	12.98	2.37	12.12	1.65	6.06	7.18	
QUOTE PROGETTO			262.41 262.80 262.74 262.78	262.91	262.85 262.74 262.80 262.60			
DISTANZE PARZIALI PROGETTO			0.58 1.26	5.25	5.25	1.26		

SCAVI E BONIFICHE	
STERRO	1.185 mq
PREPARAZIONE PIANO DI POSA	12.066 m
FOSSO	1.209 mq


RILEVATI	
RIEMPIMENTO ARGINELLO	0.066 mq
TERRENO VEGETALE	3.512 m

SOVRASTRUTTURA STRADALE	
STRATO DI USURA	10.582 m
STRATO DI BINDER	10.684 m
STRATO DI BASE	10.848 m
STRATO DI FONDAZIONE	11.356 m

SEZIONE N. : A2-121
 QT. PROGETTO : 262.85
 DIST.PROG. : 3020.306
 DIST.PREC. : 25.000
 DIST.SUCC. : 25.000

SCALA 1:200

QT.RIF. 250.000

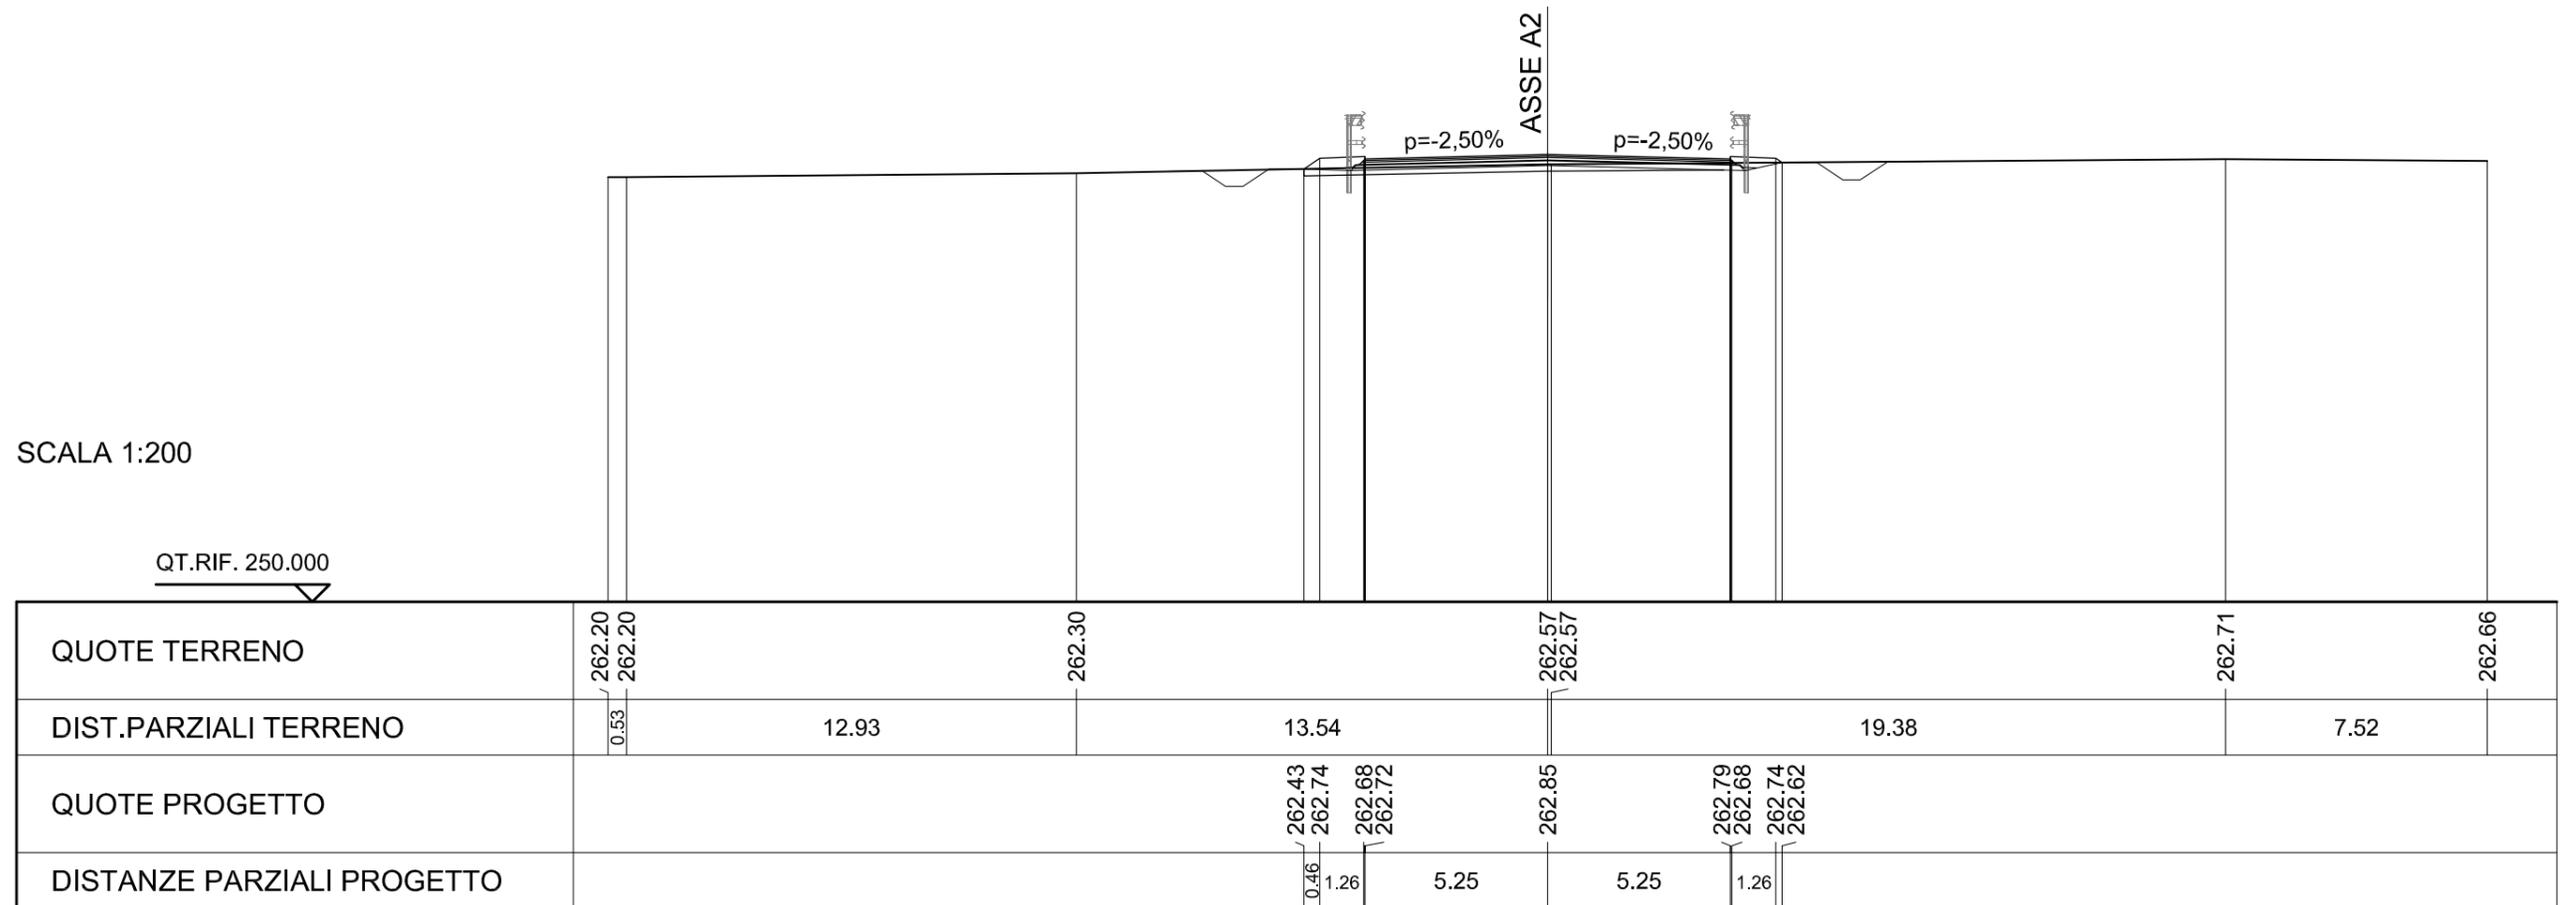


SCAVI E BONIFICHE	
PREPARAZIONE PIANO DI POSA	14.266 m
FOSSO	1.243 mq

RILEVATI	
RILEVATO	1.323 mq
RIEMPIMENTO ARGINELLO	0.061 mq
TERRENO VEGETALE	4.143 m

SOVRASTRUTTURA STRADALE	
STRATO DI USURA	10.582 m
STRATO DI BINDER	10.684 m
STRATO DI BASE	10.848 m
STRATO DI FONDAZIONE	11.332 m

SEZIONE N. : A2-122
 QT. PROGETTO : 262.79
 DIST.PROG. : 3045.306
 DIST.PREC. : 25.000
 DIST.SUCC. : 25.000

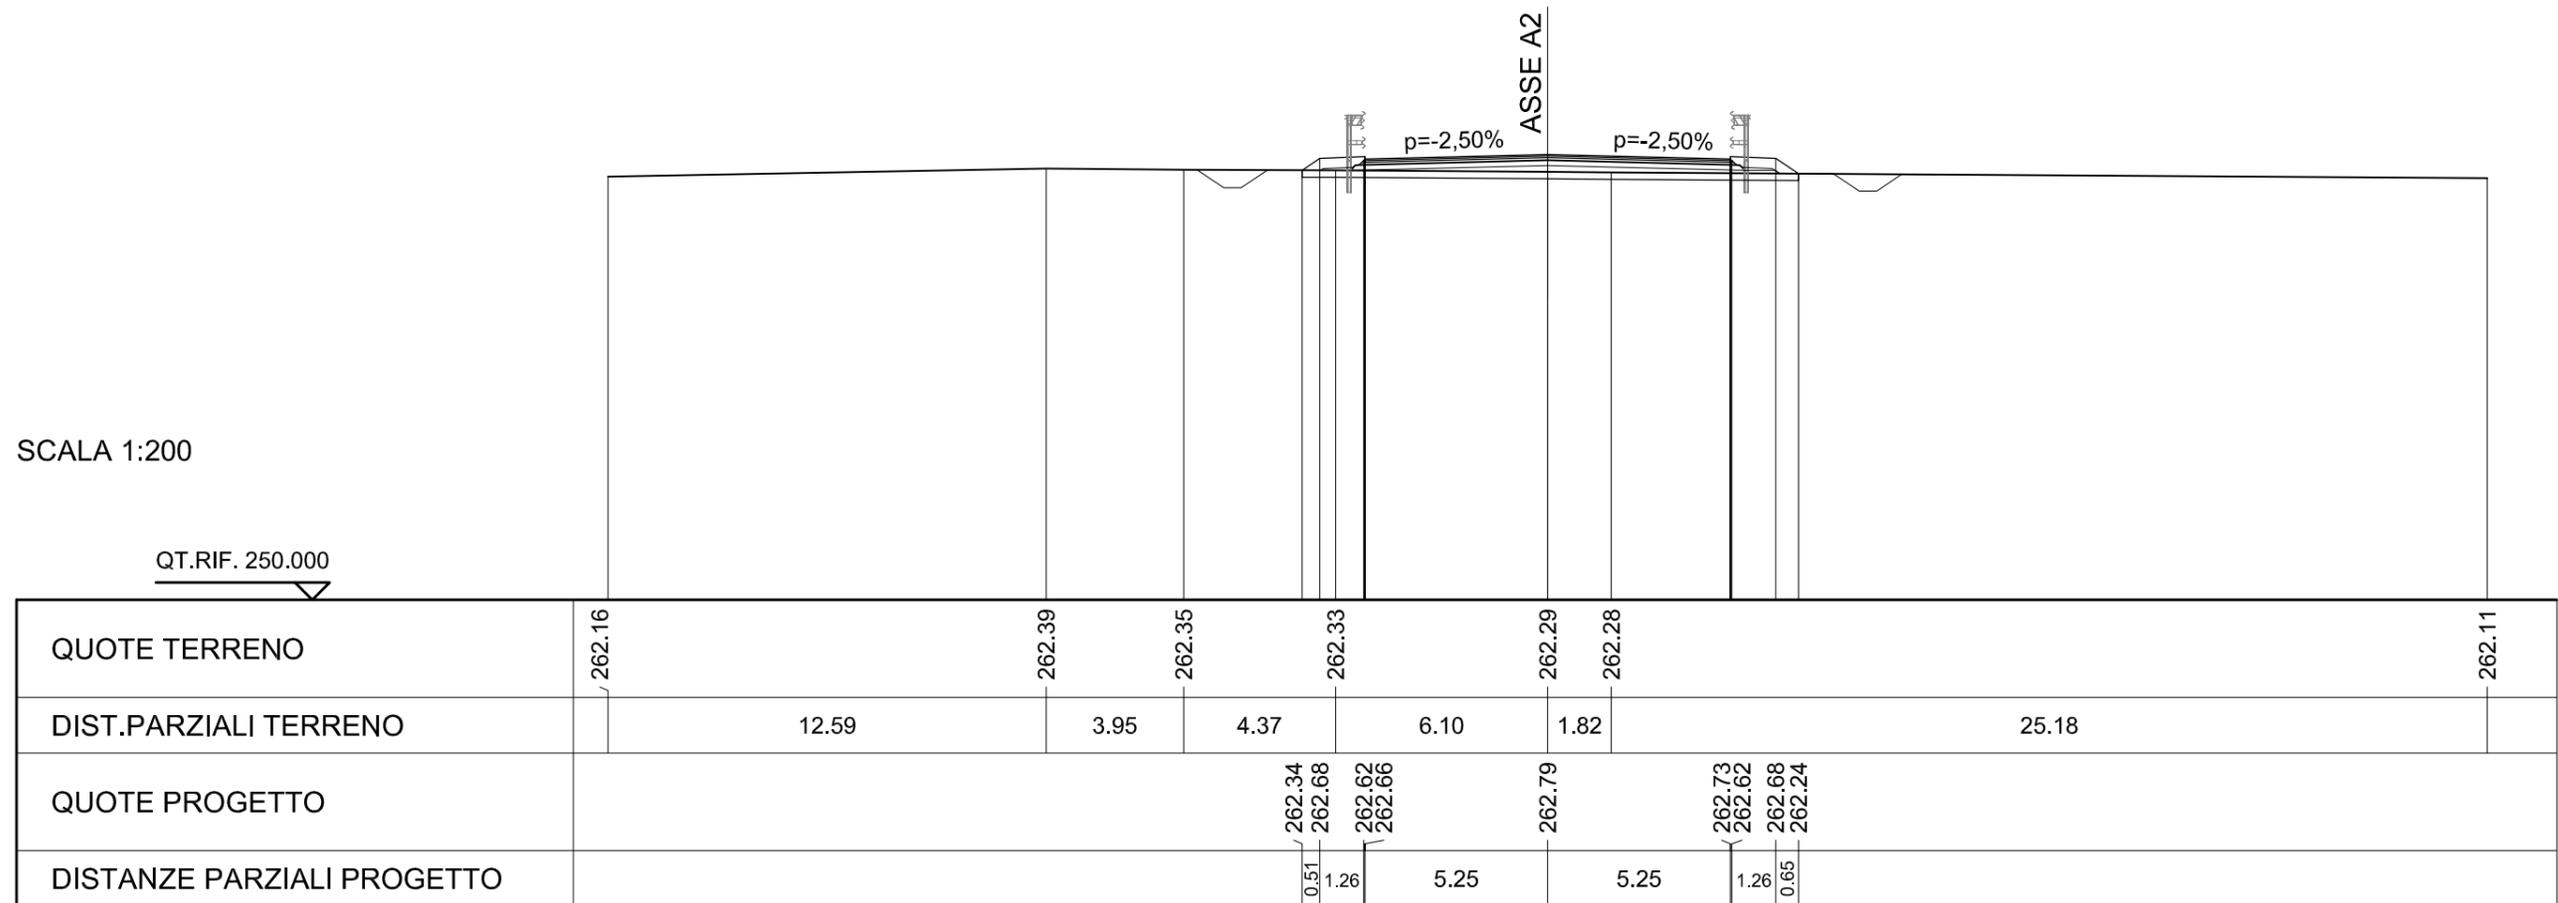


SCAVI E BONIFICHE	
PREPARAZIONE PIANO DI POSA	15.443 m
FOSSO	1.174 mq

RILEVATI	
RILEVATO	6.674 mq
RIEMPIMENTO ARGINELLO	0.120 mq
TERRENO VEGETALE	5.558 m

SOVRASTRUTTURA STRADALE	
STRATO DI USURA	10.582 m
STRATO DI BINDER	10.684 m
STRATO DI BASE	10.848 m
STRATO DI FONDAZIONE	11.356 m

SEZIONE N. : A2-123
 QT. PROGETTO : 262.73
 DIST.PROG. : 3070.306
 DIST.PREC. : 25.000
 DIST.SUCC. : 25.000

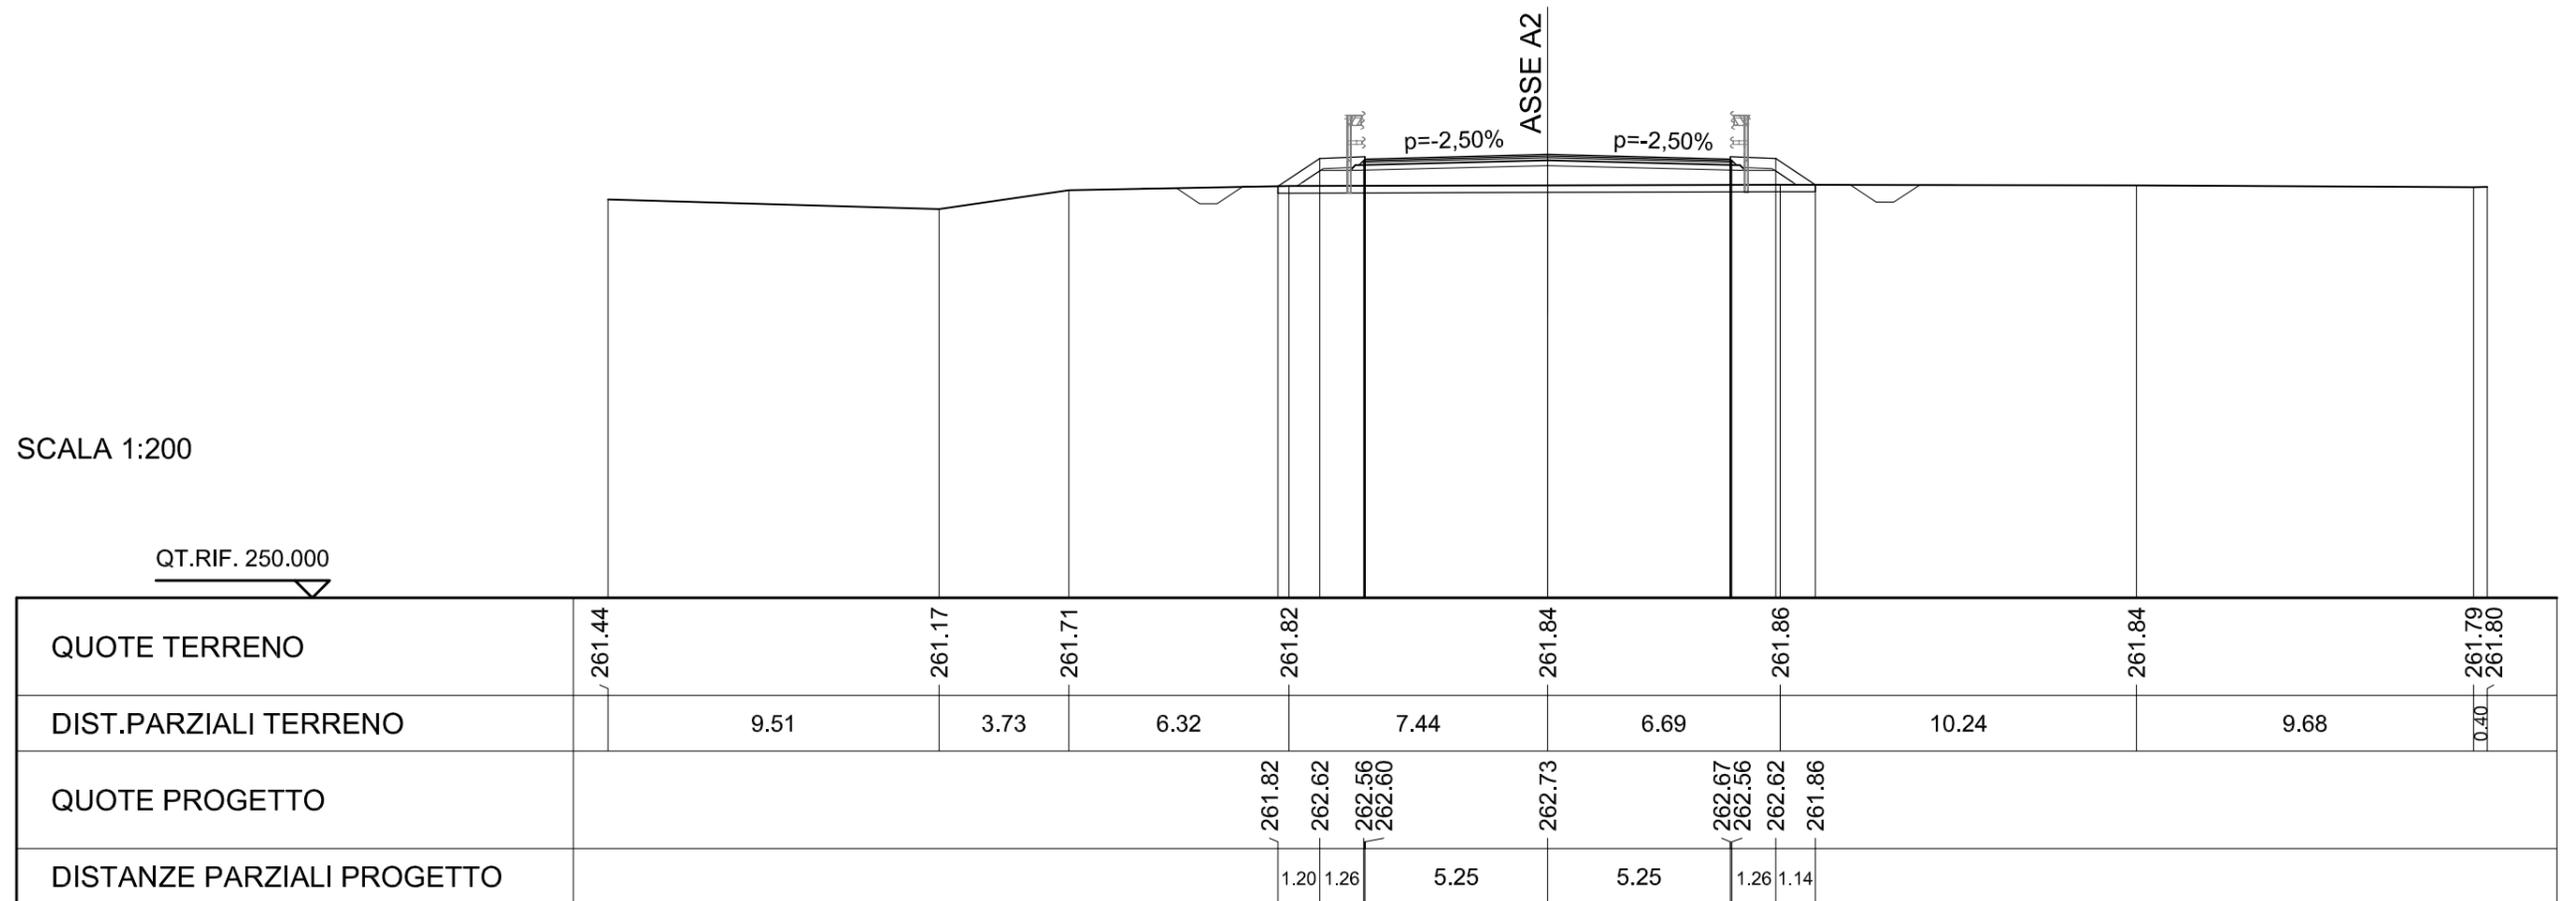

SCAVI E BONIFICHE	
PREPARAZIONE PIANO DI POSA	16.540 m


RILEVATI	
RILEVATO	11.787 mq
RIEMPIMENTO ARGINELLO	0.120 mq
TERRENO VEGETALE	6.874 m

SOVRASTRUTTURA STRADALE	
STRATO DI USURA	10.584 m
STRATO DI BINDER	10.686 m
STRATO DI BASE	10.850 m
STRATO DI FONDAZIONE	11.358 m

SEZIONE N. : A2-124
 QT. PROGETTO : 262.67
 DIST.PROG. : 3095.306
 DIST.PREC. : 25.000
 DIST.SUCC. : 11.107

SCALA 1:200

QT.RIF. 250.000

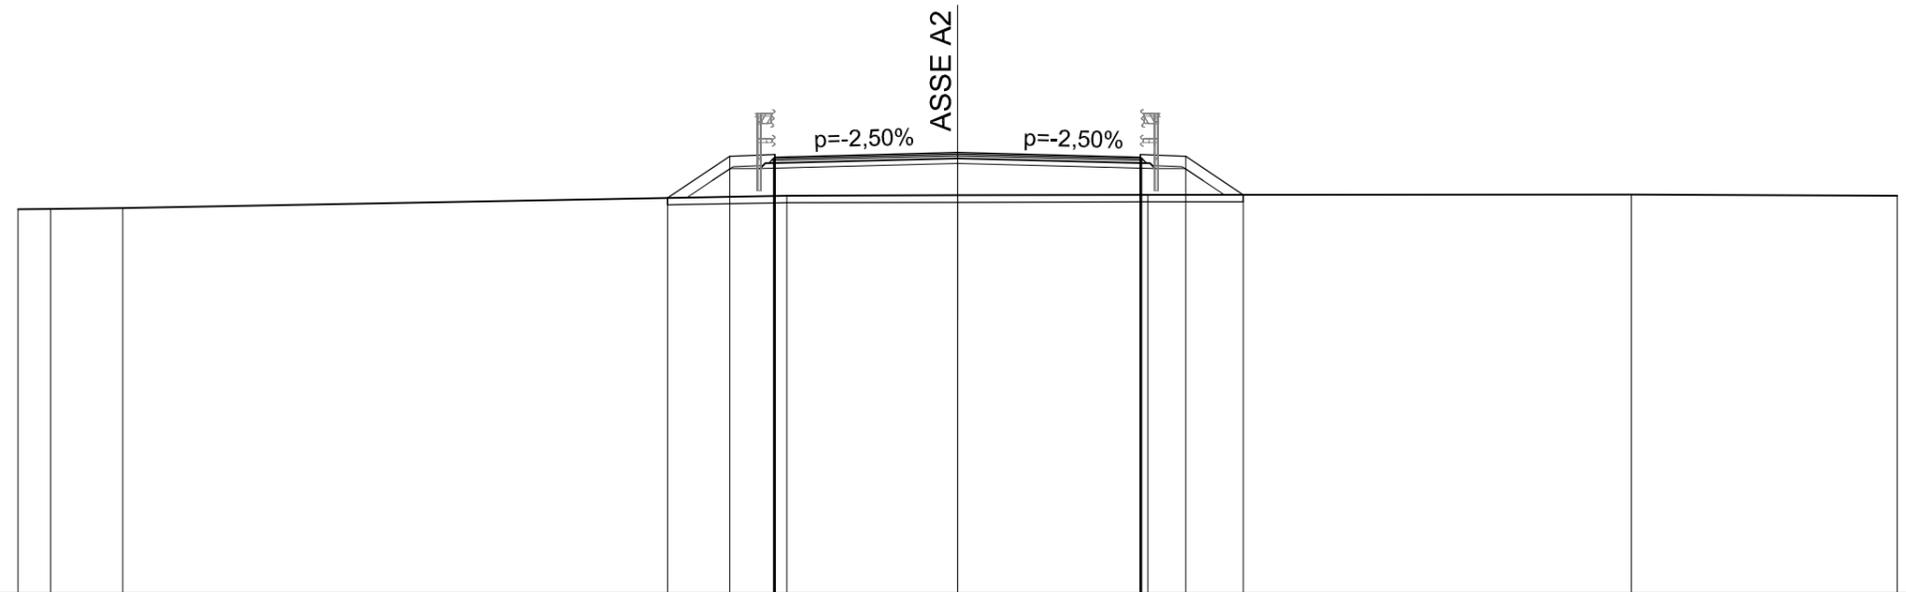


QUOTE TERRENO	261.04	261.05	261.08		261.43	261.45	261.46		261.47	261.43			
DIST.PARZIALI TERRENO	0.93	2.07		19.09		4.91	5.46		13.90	7.64			
QUOTE PROGETTO					261.37	262.56	262.50	262.54	262.67	262.61	262.50	262.56	261.46
DISTANZE PARZIALI PROGETTO					1.79	1.26	5.25		5.25	1.26	1.65		

SCAVI E BONIFICHE	
PREPARAZIONE PIANO DI POSA	18.562 m

RILEVATI	
RILEVATO	17.342 mq
RIEMPIMENTO ARGINELLO	0.119 mq
TERRENO VEGETALE	7.861 m

SOVRASTRUTTURA STRADALE	
STRATO DI USURA	11.867 m
STRATO DI BINDER	11.970 m
STRATO DI BASE	12.136 m
STRATO DI FONDAZIONE	12.647 m

SEZIONE N. : A2-125
 QT. PROGETTO : 262.65
 DIST.PROG. : 3106.413
 DIST.PREC. : 11.107
 DIST.SUCC. : 16.843

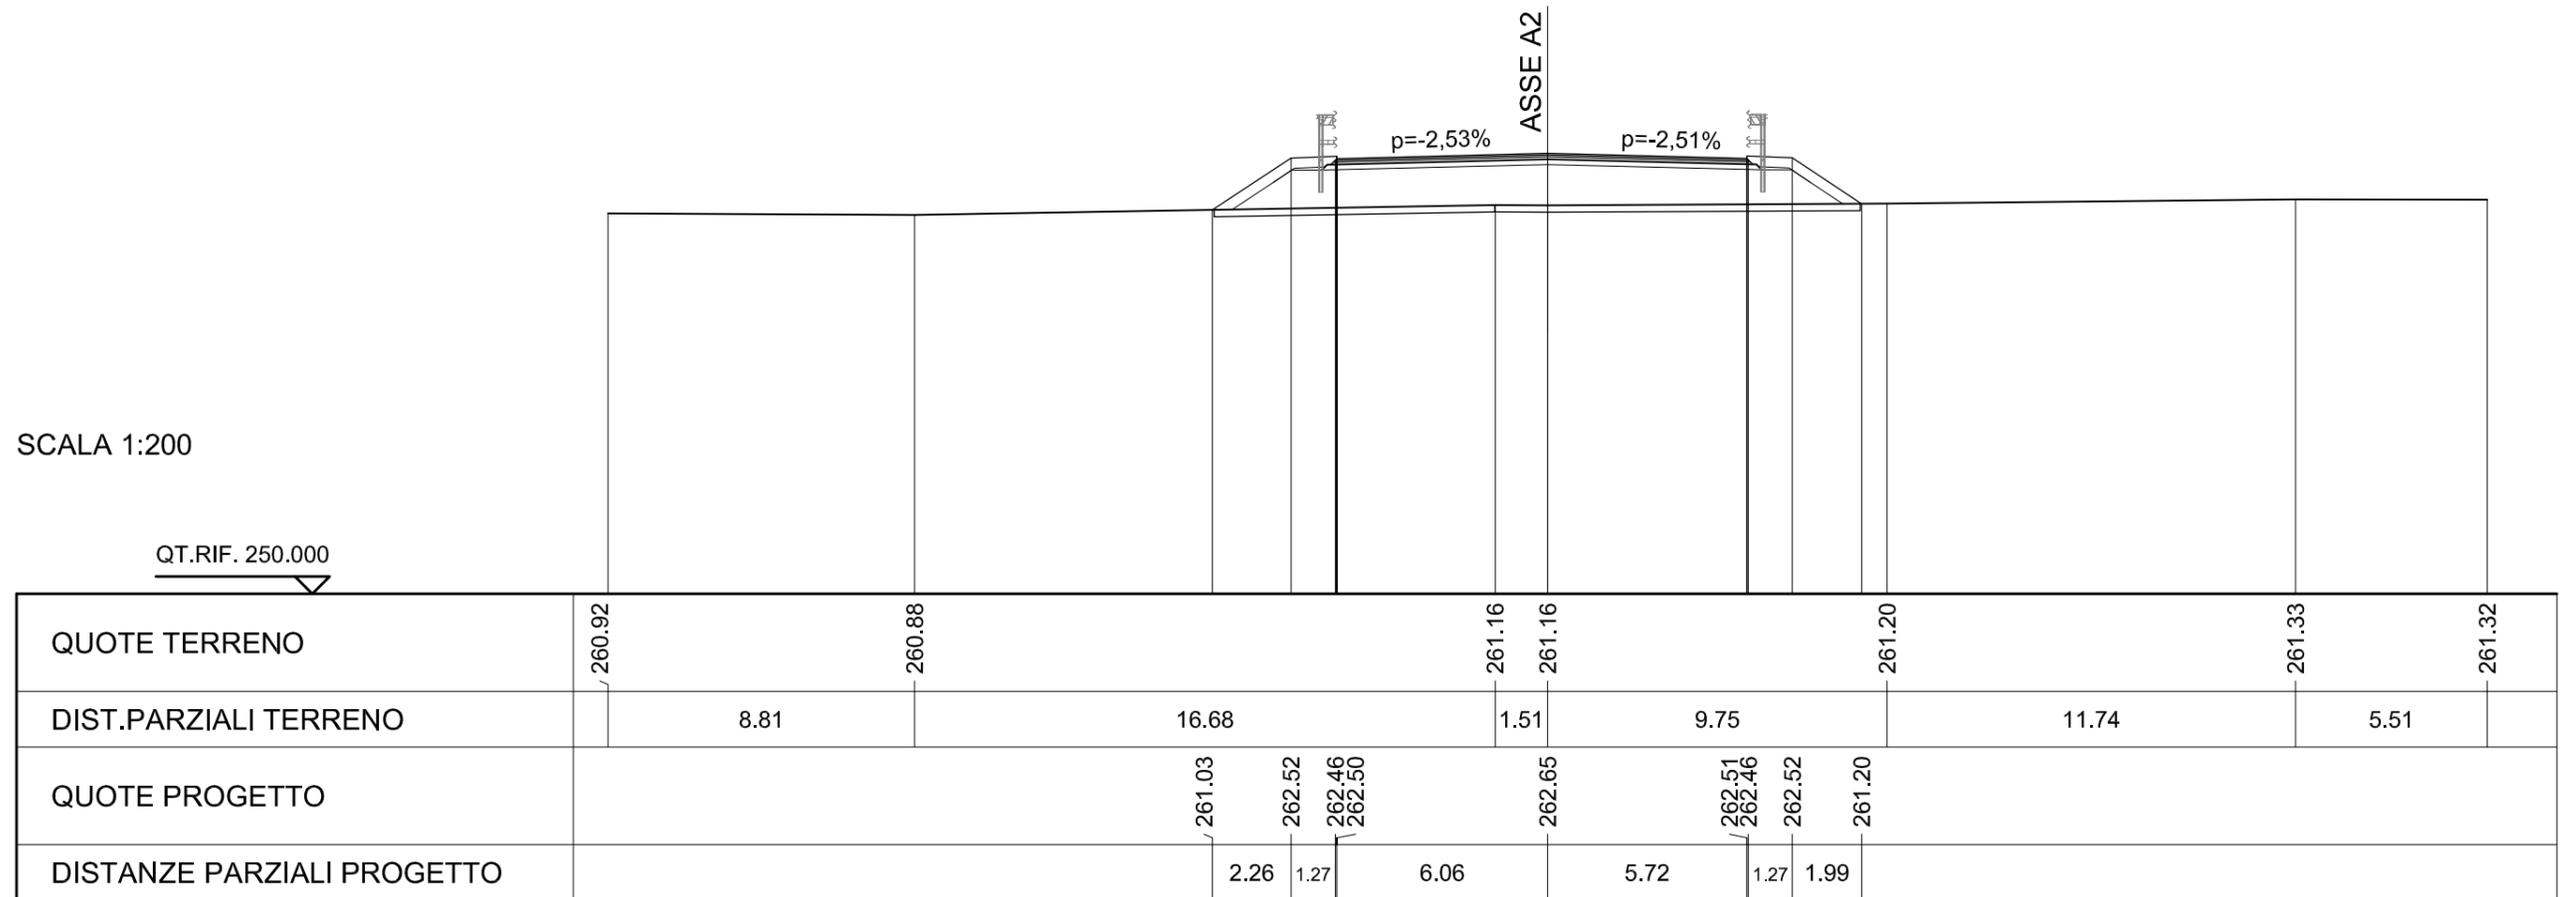

SCAVI E BONIFICHE	
PREPARAZIONE PIANO DI POSA	35.592 m

RILEVATI	
RILEVATO	33.365 mq
RIEMPIMENTO ARGINELLO	0.181 mq
TERRENO VEGETALE	10.340 m

SOVRASTRUTTURA STRADALE	
STRATO DI USURA	26.241 m
STRATO DI BINDER	26.391 m
STRATO DI BASE	26.630 m
STRATO DI FONDAZIONE	27.368 m

SEZIONE N. : A2-126

QT. PROGETTO : 262.61

DIST.PROG. : 3123.256

DIST.PREC. : 16.843

DIST.SUCC. : 5.490

