
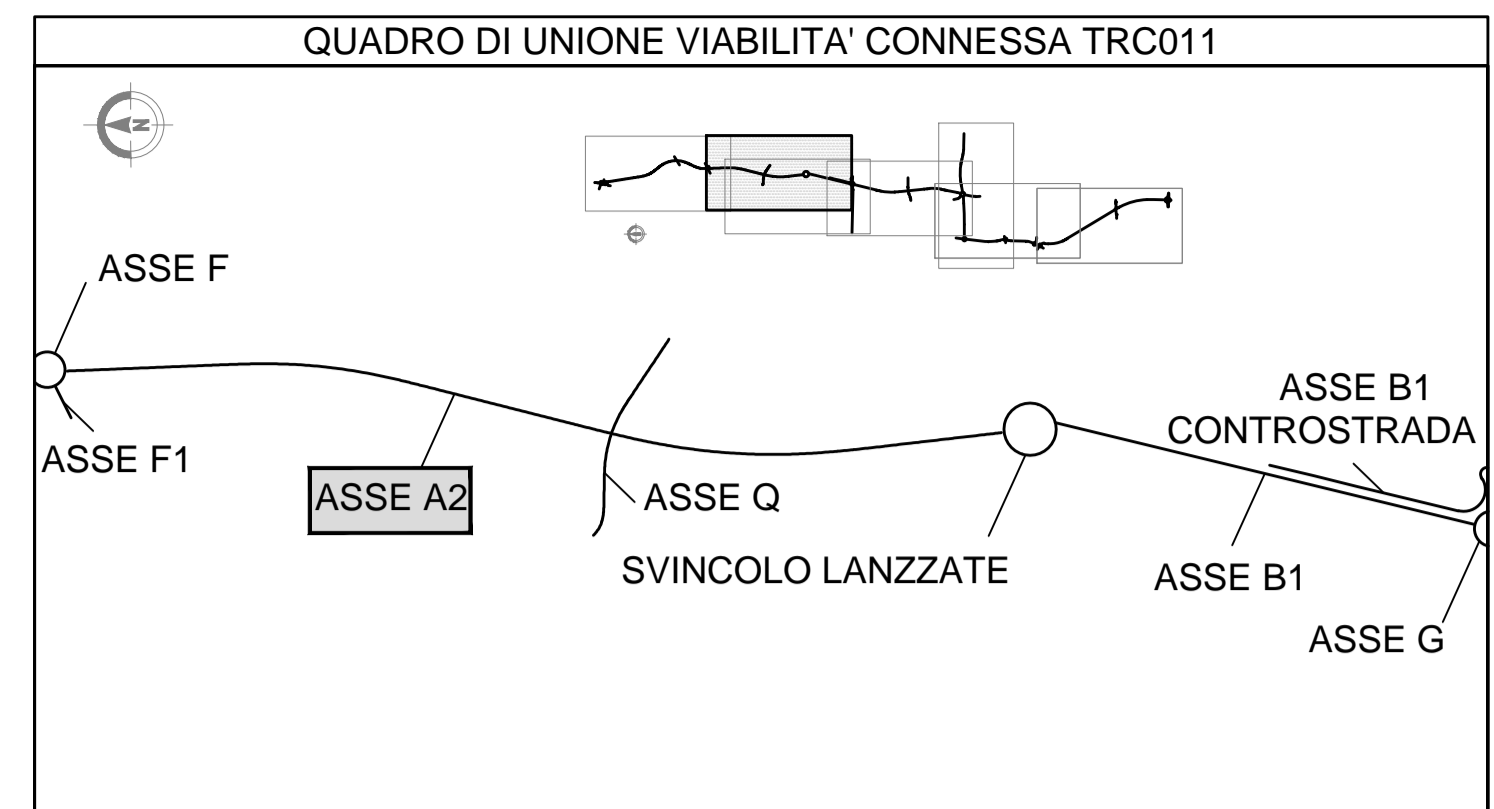


← COMO

→ SARONNO

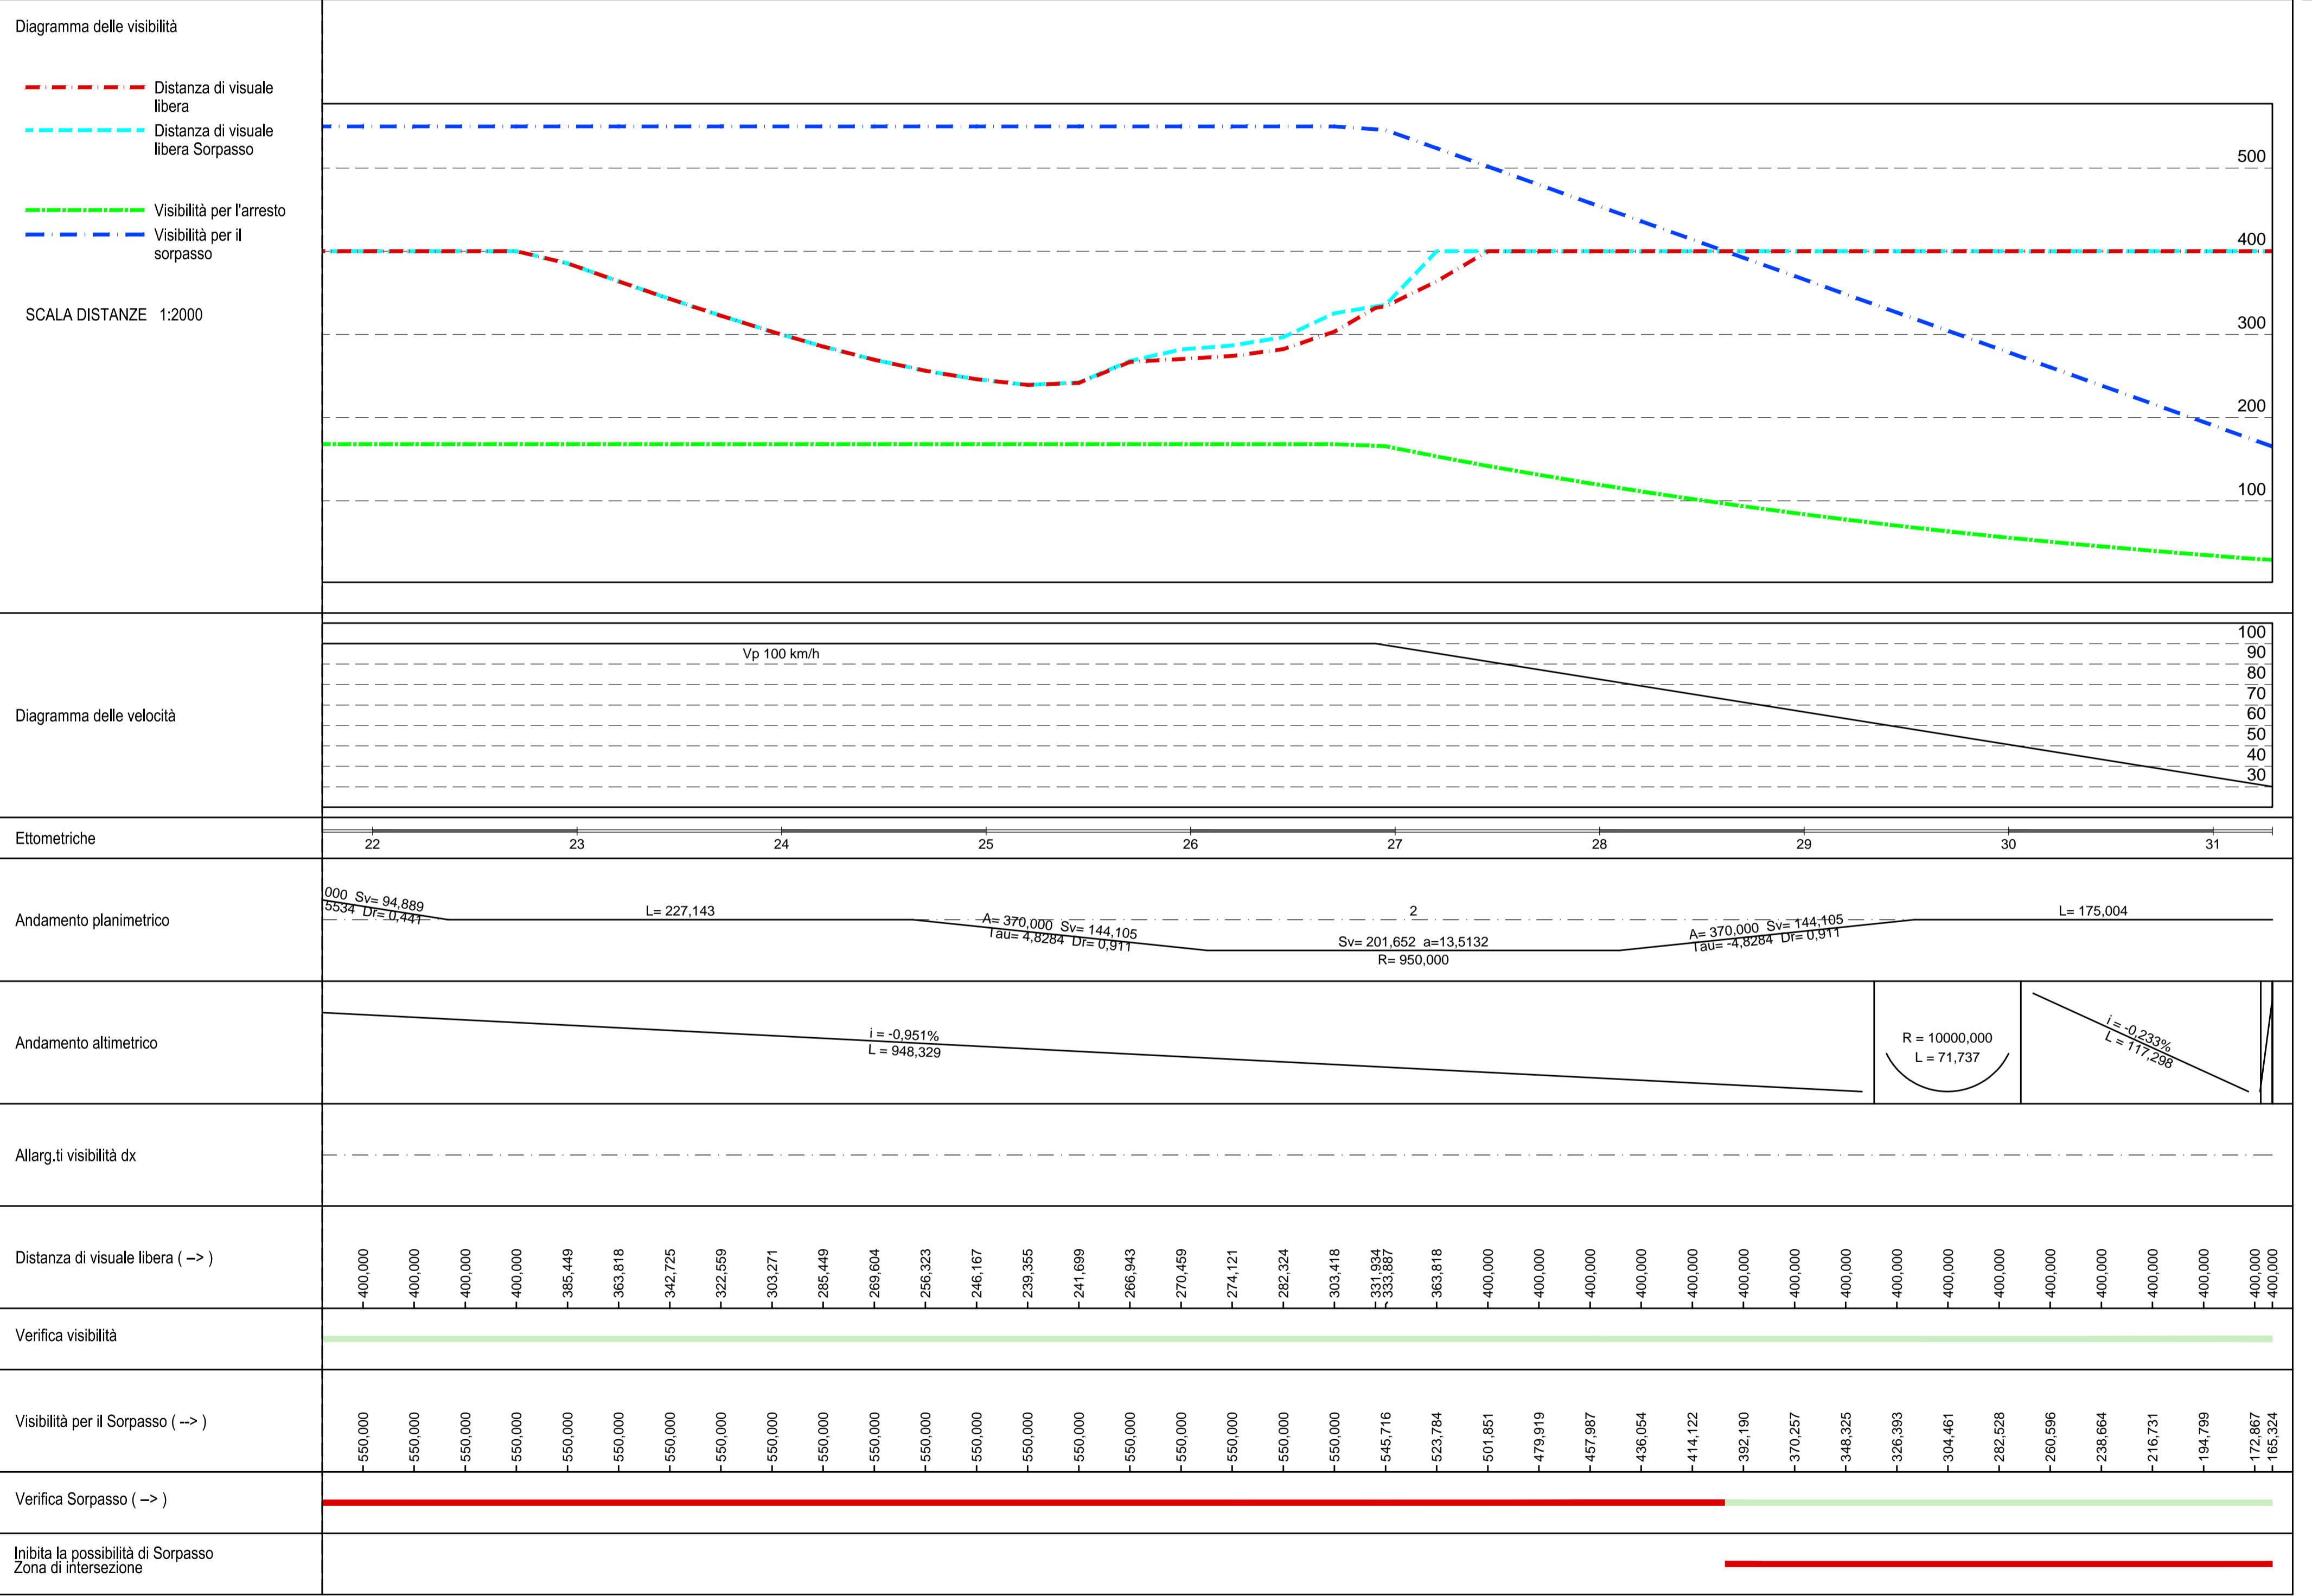

MATRICE DI REVISIONE

REV	DATA	DESCRIZIONE MODIFICA

N.B.: LA TAVOLA SOSTITUISCE QUELLA RELATIVA AL CODICE DEL PROGETTO ESECUTIVO

COLLEGAMENTO AUTOSTRADALE DALMINE - COMO - VARESE - VALICO DEL GAGGIOLO E OPERE AD ESSO CONNESSE
 CODICE C.U.P. E81B09000510004
TRATTE B1, B2, C, D, TRV13+14, GREENWAY
AS BUILT
TRATTA B1
 PROGETTO STRADALE
 OPERA CONNESSA TRC011
 DIAGRAMMI DI VELOCITA'
 DIAGRAMMA DI VELOCITA' - VISUALE LIBERA ASSE A2 SUD - TAV.2

IDENTIFICAZIONE ELABORATO				IMPRESA			
CODICE PROGETTO: F00107B				RAGGRUPPAMENTO TEMPORANEO IMPRESE:			
WBS				Mandatario		Mandante	
FASE PROGETTUALE	LOTTO	ZONA	OPERA	STRABAG A.G.	GLF Grandi Lavori Fincosit S.p.A.	ICM S.p.A.	STRABAG S.p.A.
A	1	H02	GE001	STRABAG	ICM	STRABAG	STRABAG
				TRATTO D'OPERA	AMBITO	TIPIC ELABORATO	PROGRESSIVO
				0	SD	DV	008
							TE
							REVISIONE

Scala: 1:2000/1:1000

DATA	DESCRIZIONE	REV	PROGETTISTA - PROGETTO ESECUTIVO DI DETTAGLIO
Settembre 2017	Emissione	E	RAGGRUPPAMENTO TEMPORANEO PROGETTISTI:
			Mandatario: STI 3TI PROGETTI ITALIA
			Mandante: G.P. Progettazione e Assistenza
			Mandante: ALBERTO CECCHINI
			Arch. Salvatore Vegnioglio

CONCEDENTE
 CONCESSIONI AUTOSTRADALI LOMBARDE

CONCESSIONARIO
 Autostrada Padanese
 Direttore Tecnico: Ing. Giuseppe Siano
 Referente Tecnico: Ing. Sabrina Lattuada

APPROVATO
 Autostrada Padanese
 Il Direttore dei Lavori: Ing. Francesco Dominico

ELABORAZIONE PROGETTUALE
PROGETTISTA:
 3TI PROGETTI ITALIA S.p.A.
STI ITALIA S.p.A.
 DIRETTORE TECNICO
 Ing. Stefano Luca Passati
 Ordine degli Ingegneri Provincia di Roma n. 20809

Redatto: Donatello Verificato: Sorge Approvato: Passati