



← COMO

SARONNO →

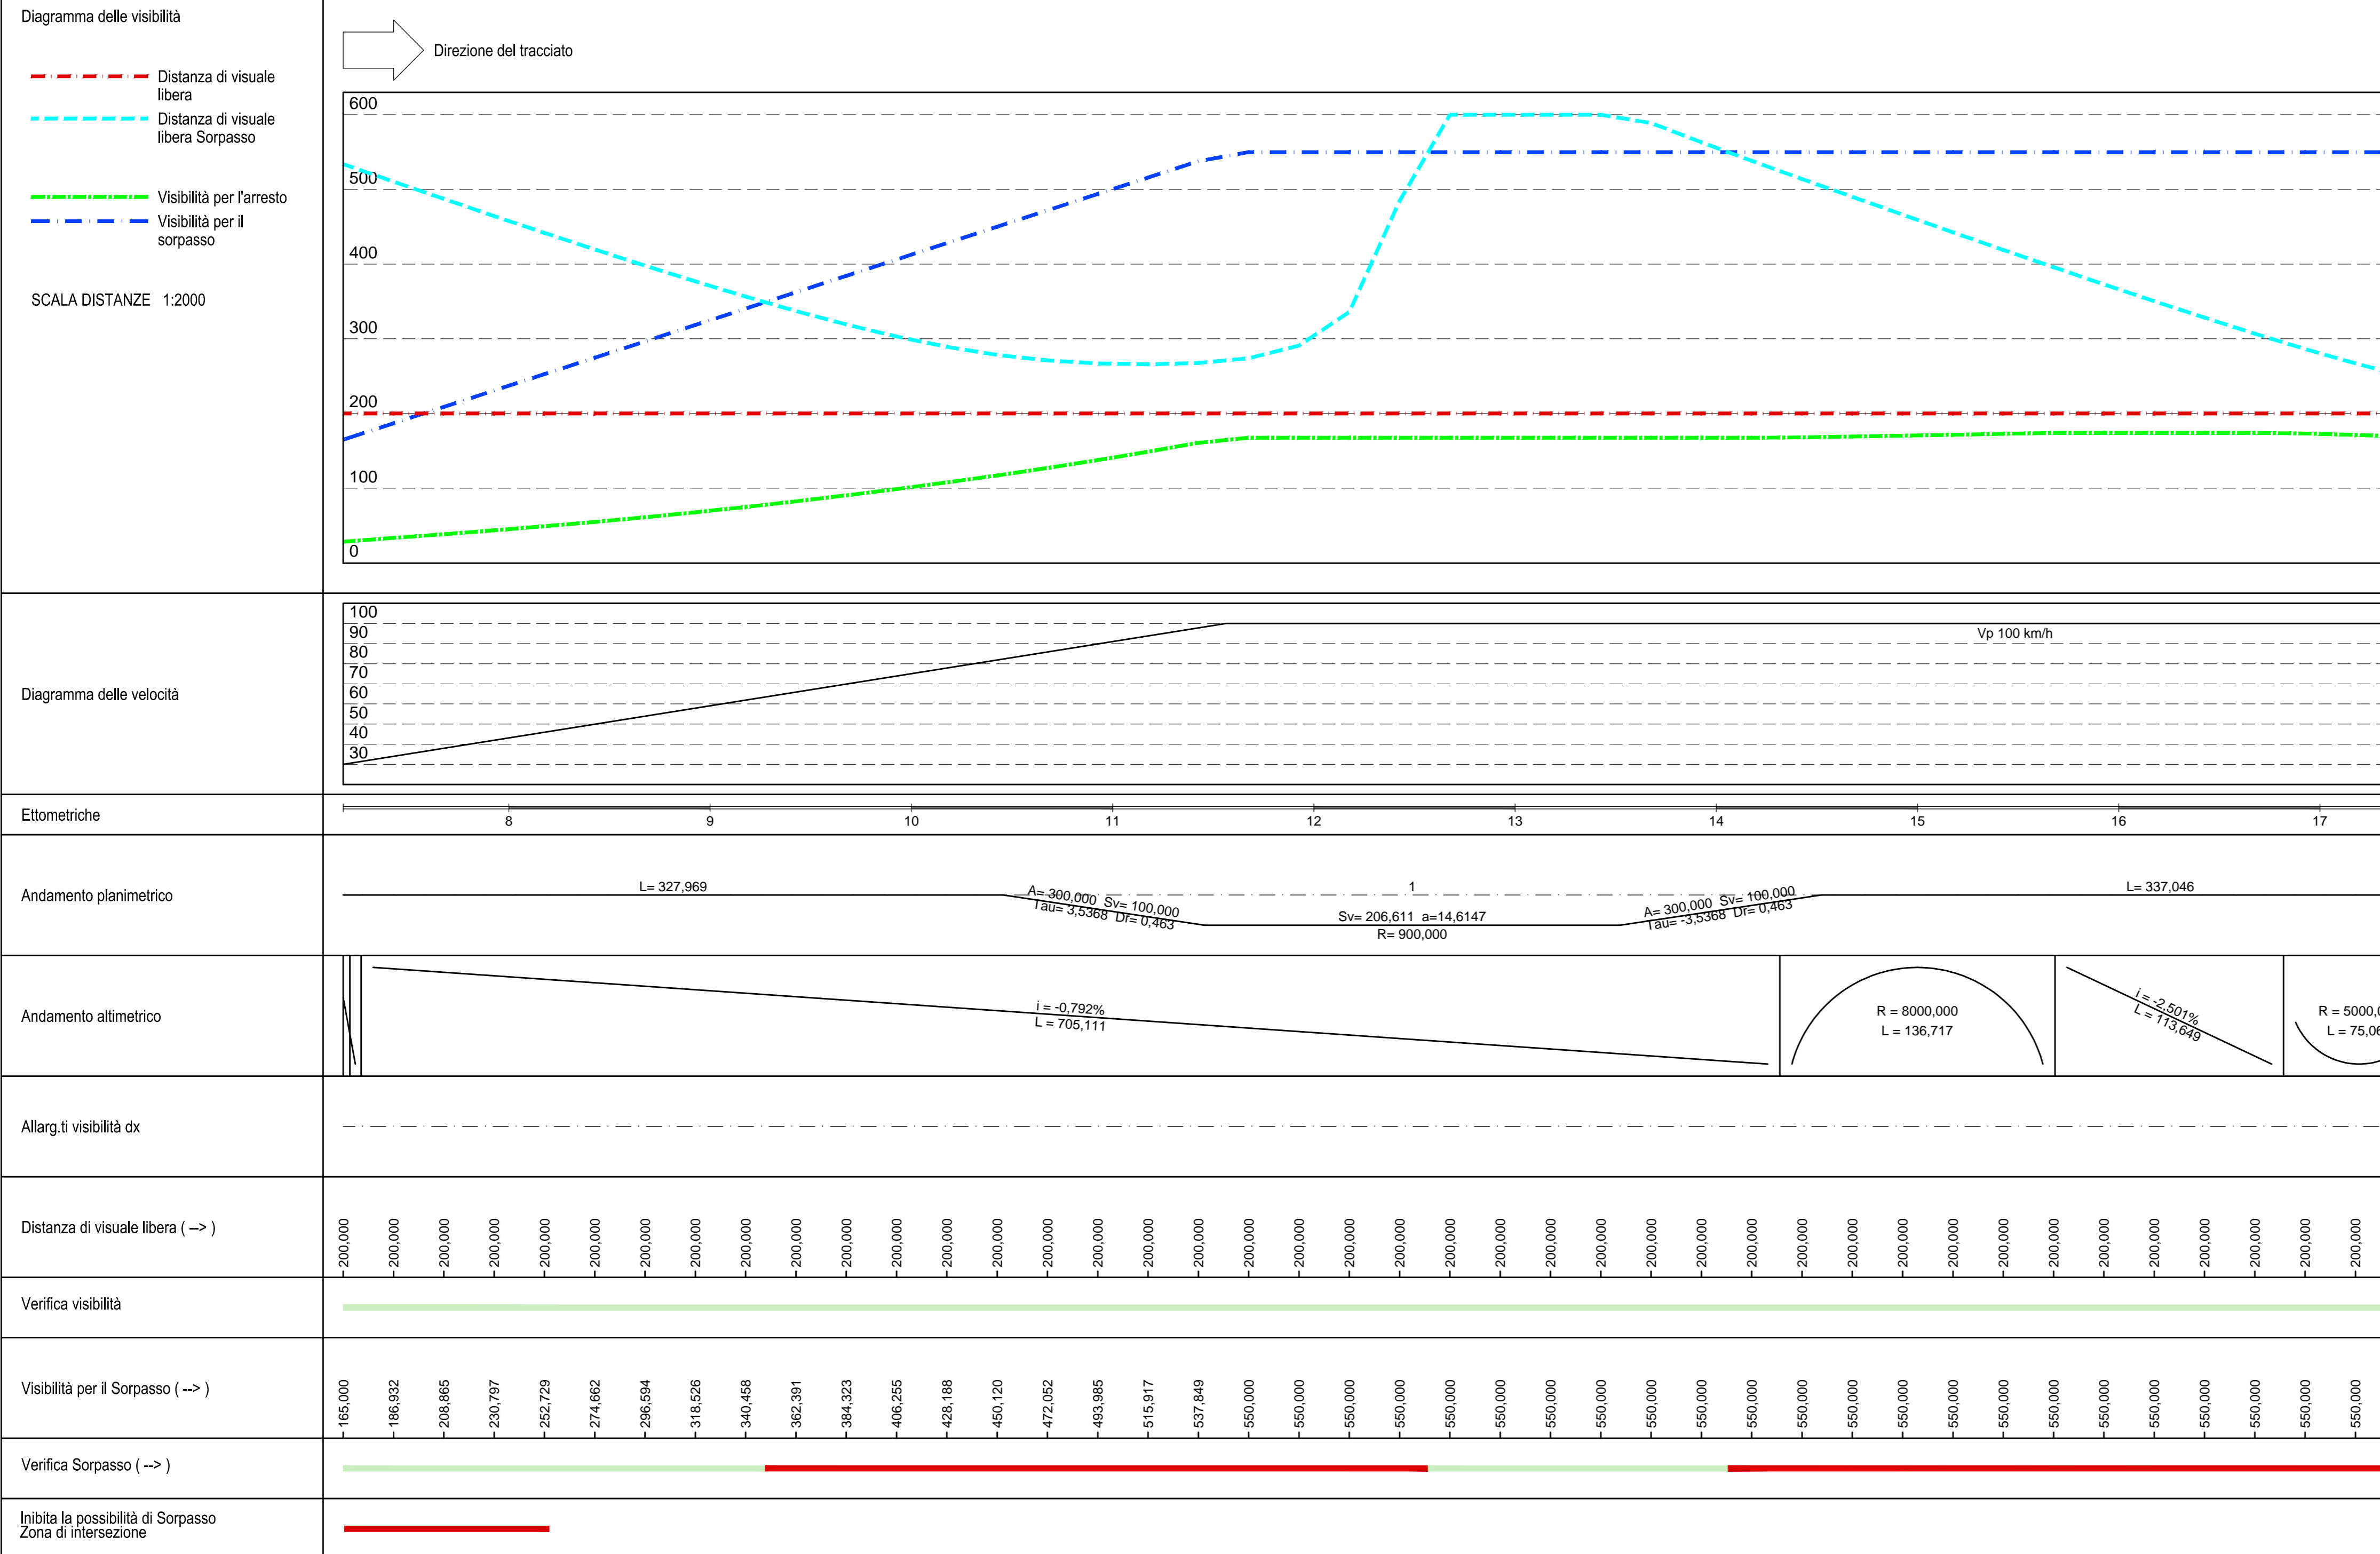

QUADRO DI UNIONE VIABILITA' CONNESSA TRC011

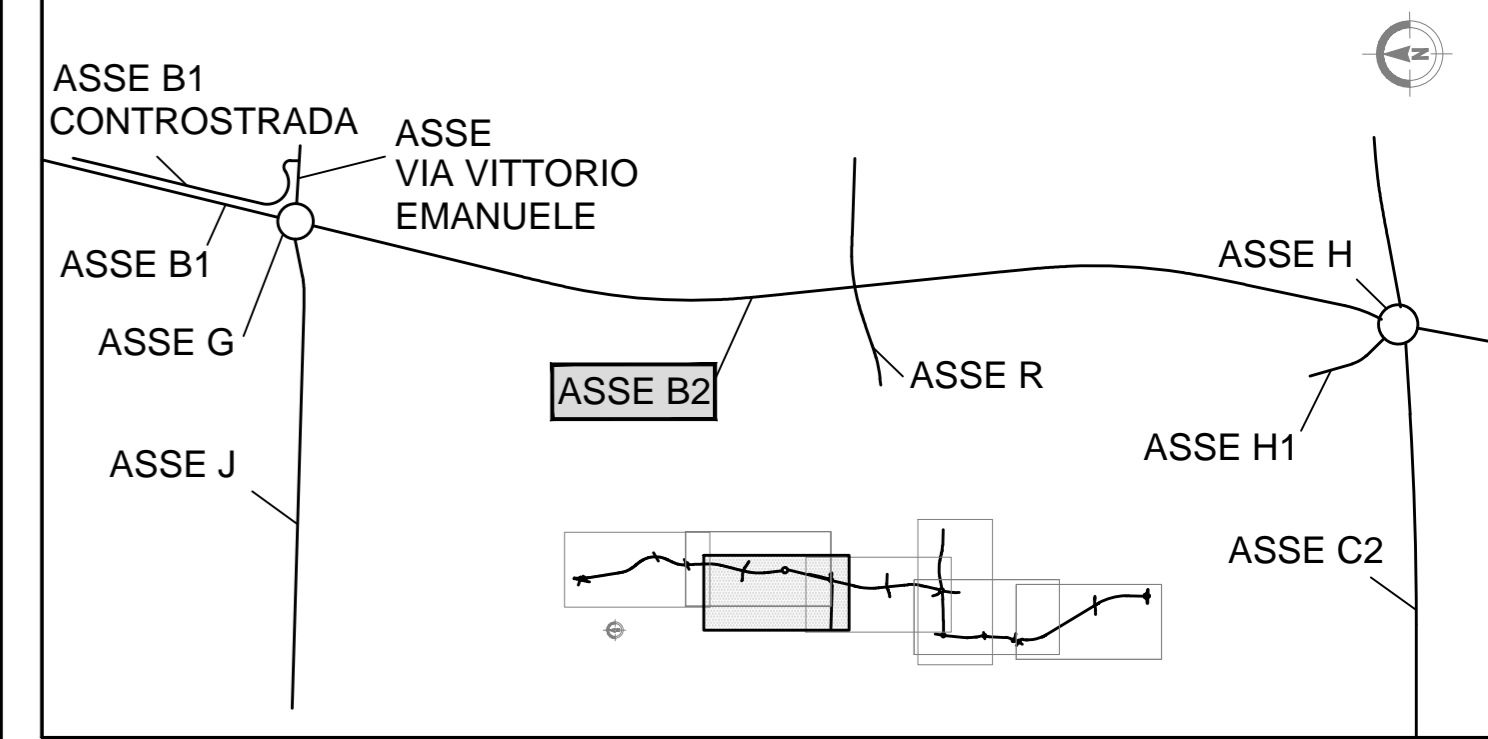

MATRICE DI REVISIONE

REV	DATA	DESCRIZIONE MODIFICA

N.B.: LA TAVOLA SOSTITUISCE QUELLA RELATIVA AL CODICE [ ] DEL PROGETTO ESECUTIVO

**COLLEGAMENTO AUTOSTRADALE  
 DALMINE - COMO - VARESE - VALICO DEL GAGGIOLO E OPERE AD ESSO CONNESSE**  
 CODICE C.U.P. F11806000270007

**TRATTE B1, B2, C, D, TRVA13+14, GREENWAY  
 AS BUILT**

**TRATTA B1  
 PROGETTO STRADALE  
 OPERA CONNESSA TRC011  
 DIAGRAMMI DI VELOCITA'  
 DIAGRAMMA DI VELOCITA' - VISUALE LIBERA ASSE B2 SUD - TAV.1**

Scale: 1:2000/1:1000

CONCEDENTE	CONCESSIONARIO	APPROVATO	PROGETTISTA	IMPRESA
CONCESSIONARI AUTOSTRADALI LOMBARDE	Autosstrada Pedemontana Lombardia Dirigente Tecnico: Ing. Stefano Emilia Frigo Referente Tecnico: Ing. Sabrina Lambada	Autosstrada Pedemontana Lombardia Il Direttore dei Lavori: Ing. Francesco Domani	3TI PROGETTI ITALIA S.p.A.	STRABAG Mandataria: STRABAG A.G. Mandatari: GLF Grandi Lavori Fincosit S.p.A.

Redatto: VESPA      Verificato: LOPES      Approvato: Possati