
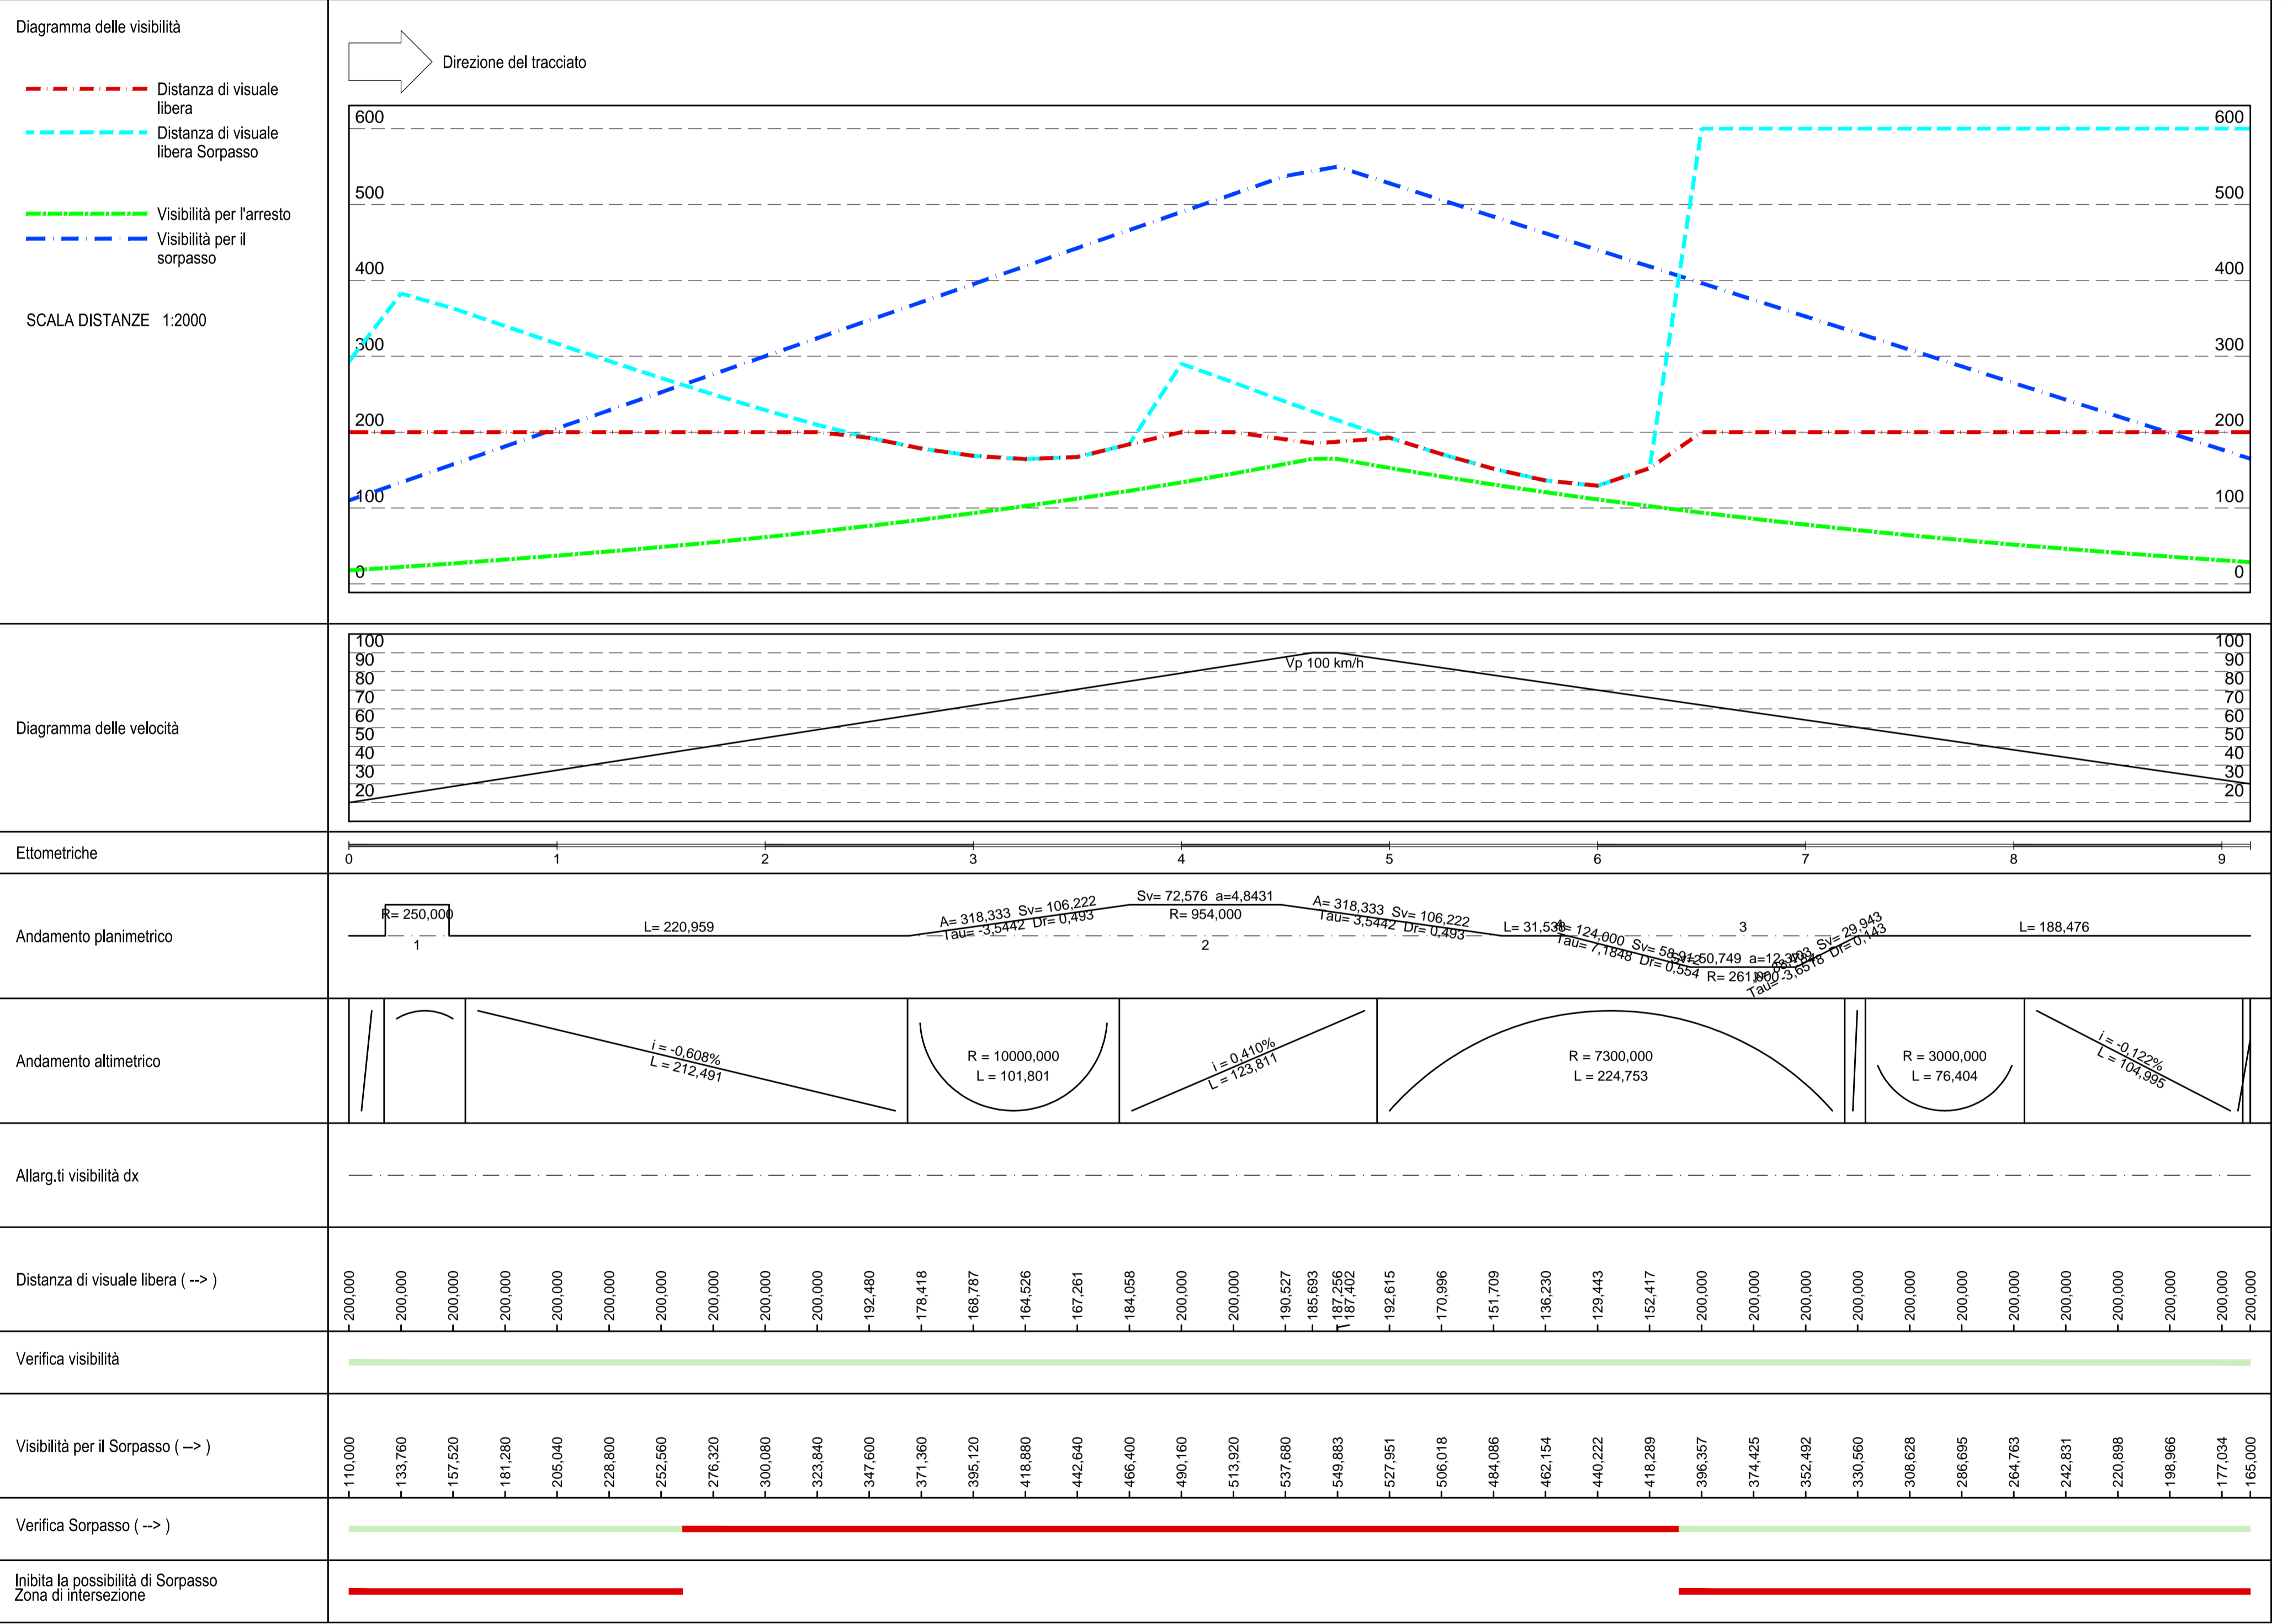


ROTATORIA ASSE H

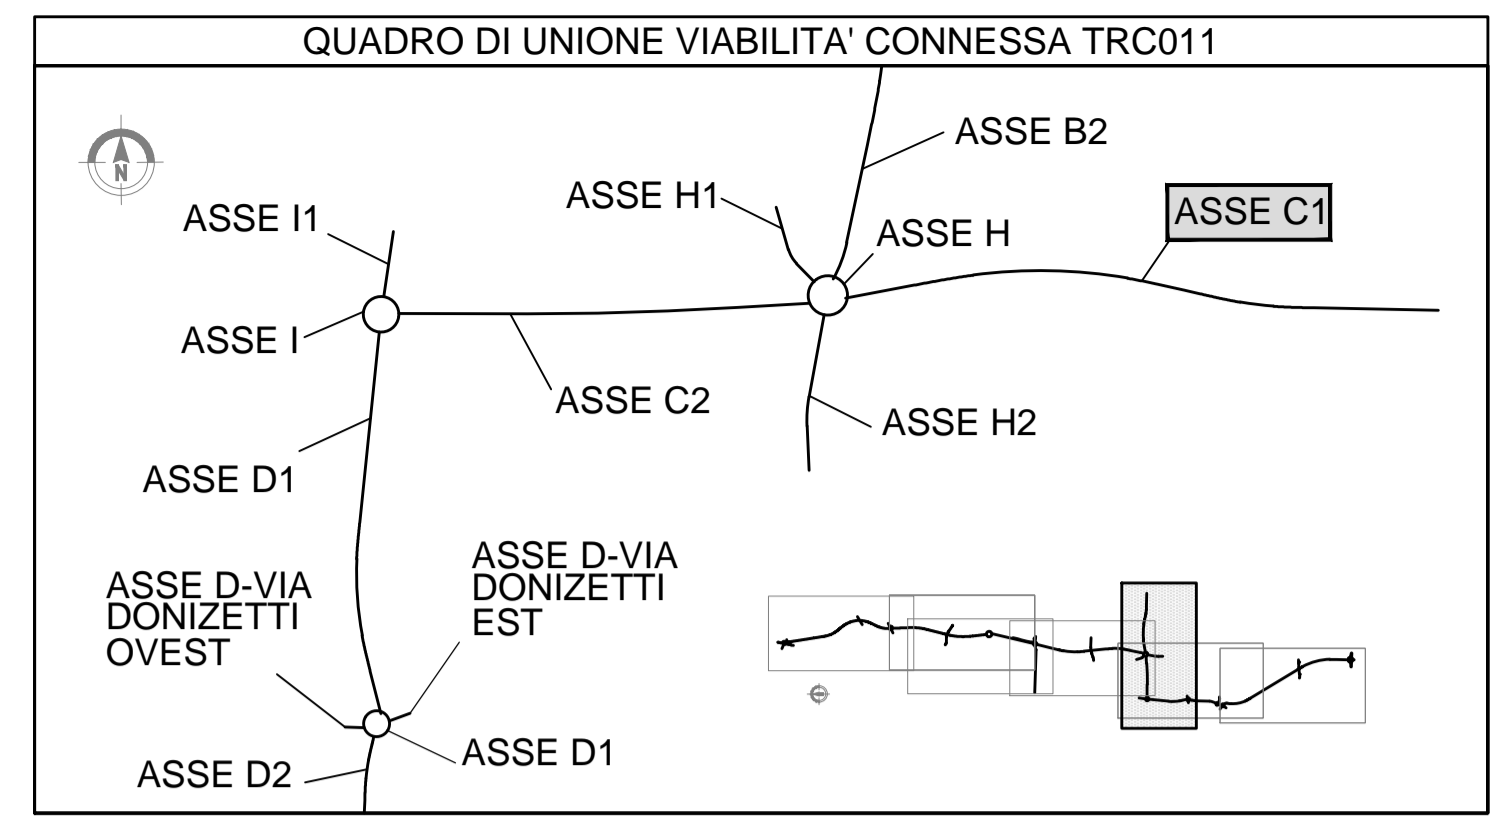

**MATRICE DI REVISIONE**

REV	DATA	DESCRIZIONE MODIFICA

N.B.: LA TAVOLA SOSTITUISCE QUELLA RELATIVA AL CODICE E [ ] DEL PROGETTO ESECUTIVO

CONCESSIONARI AUTOSTRADALI LOMBARDE

Autosole

CONCESSIONARI AUTOSTRADALI LOMBARDE

Autosole

**COLLEGAMENTO AUTOSTRADE DALMINE - COMO - VARESE - VALICO DEL GAGGIOLO E OPERE AD ESSO CONNESSE**

CODICE C.U.P. E81B9000510004

**TRATTE B1, B2, C, D, TRVA13+14, GREENWAY**

**AS BUILT**

**TRATTA B1**

PROGETTO STRADALE

OPERA CONNESSA TRC011

DIAGRAMMI DI VELOCITA'

**DIAGRAMMA DI VELOCITA' - VISUALE LIBERA ASSE C1 OVEST - TAV.1**

Scala: 1:2000/1:1000

FASE PROGETTUALE	LOTTO	ZONA	OPERA	TRATTO D'OPERA	AMBITO	TIPIC ELABORATO	PROGRESSIVO	REVISIONE
A	1	H02	GE001	0	SD	DV	015	E

**IMPRESA**

RAGGRUPPAMENTO TEMPORANEO IMPRESE:

Mandatario	Mandante	Mandante cooptata
STRABAG A.G.	GLF Grandi Lavori Fincosit S.p.A.	ICM S.p.A.
		STRABAG S.p.A.

**CONCEDENTE**

CONCESSIONARI AUTOSTRADALI LOMBARDE

Ing. Alberto Cecchini

**CONCESSIONARIO**

Autosole

Autosole

**PROGETTISTA**

3TI PROGETTI ITALIA S.p.A.

