
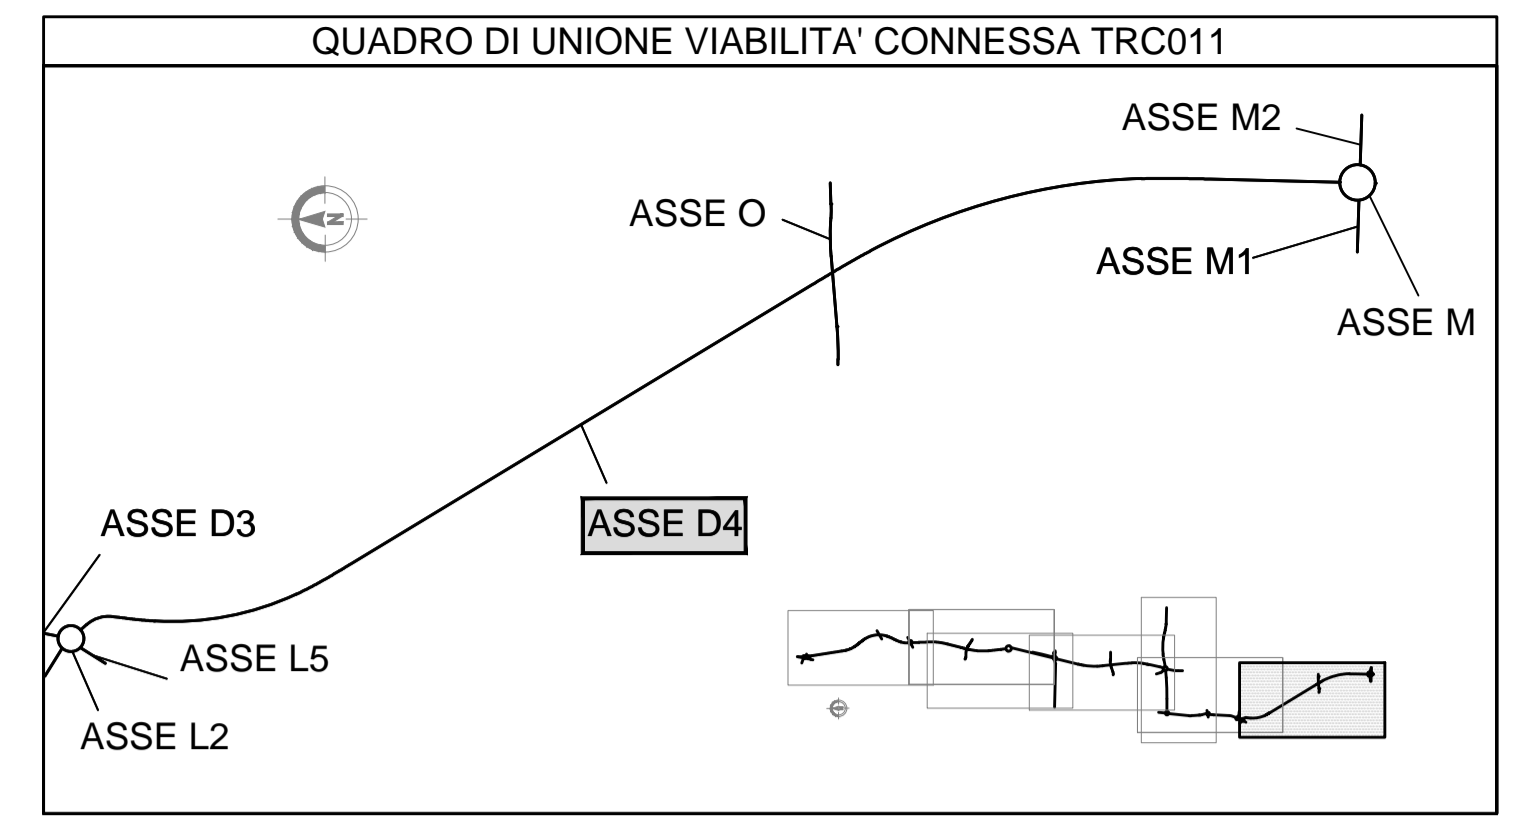


← COMO

SARONNO →

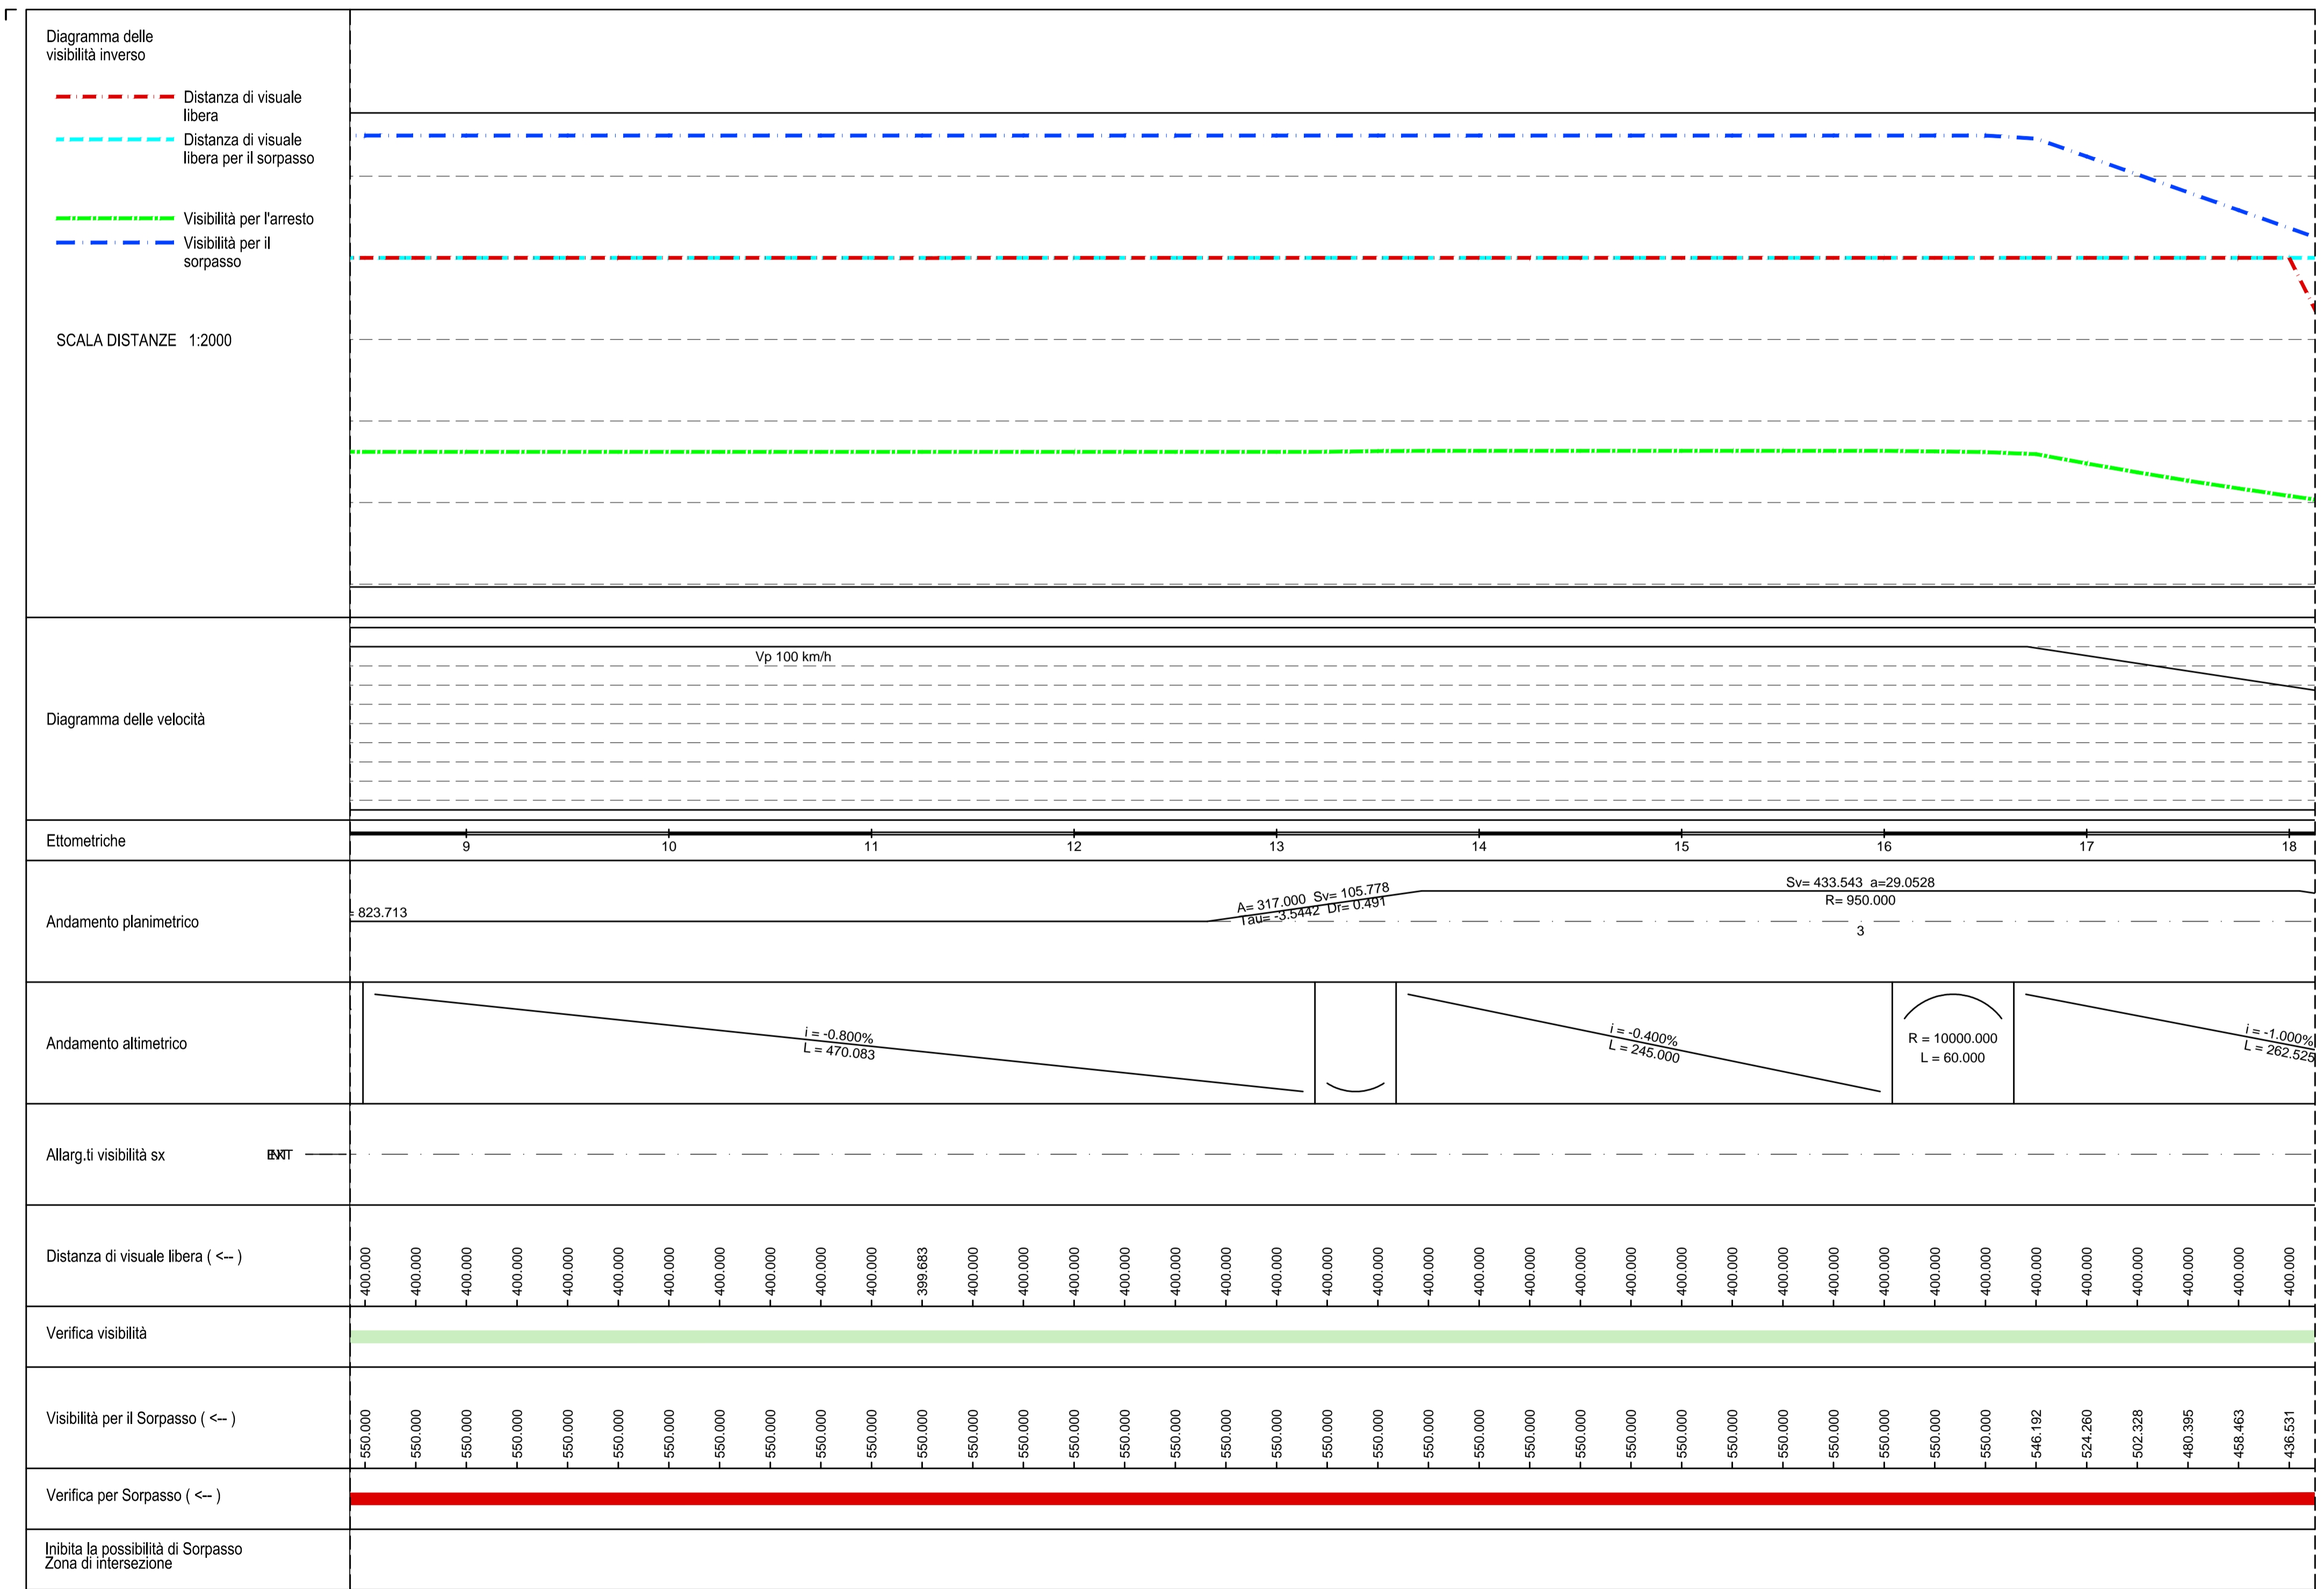

MATRICE DI REVISIONE

REV	DATA	DESCRIZIONE MODIFICA

N.B.: LA TAVOLA SOSTITUISCE QUELLA RELATIVA AL CODICE [] DEL PROGETTO ESECUTIVO

COLLEGAMENTO AUTOSTRADALE DALMINE - COMO - VARESE - VALICO DEL GAGGIOLO E OPERE AD ESSO CONNESSE
 CODICE C.U.P. E81B9000510004

TRATTE B1, B2, C, D, TRVA13+14, GREENWAY
AS BUILT
 TRATTA B1
 PROGETTO STRADALE
 OPERA CONNESSA TRC011
 DIAGRAMMI DI VELOCITA'
 DIAGRAMMA DI VELOCITA' - VISUALE LIBERA ASSE D4 NORD - TAV.2

IDENTIFICAZIONE ELABORATO
 CODICE PROGETTO: F00107B
 WBS

IMPRESA
 RAGGRUPPAMENTO TEMPORANEO IMPRESE:
 Mandataria: STRABAG A.G.
 Mandante: GLF Grandi Lavori Fincosit S.p.A.
 Mandante cooptata: ICM S.p.A.
 STRABAG S.p.A.

CONCEDENTE
 CONCESSIONI AUTOSTRADALI LOMBARDE

CONCESSIONARIO
 Autostadale Padovana Lombarda
 Direttore Tecnico: Ing. Giuseppe Simbo
 Referente Tecnico: Ing. Sabina Lattuada

APPROVATO
 Autostadale Padovana Lombarda
 Il Direttore dei Lavori: Ing. Francesco Dominico

PROGETTISTA - PROGETTO ESECUTIVO DI DETTAGLIO
 RAGGRUPPAMENTO TEMPORANEO PROGETTISTI:
 Mandataria: STI 3TI PROGETTI ITALIA S.p.A.
 Mandante: STI 3TI PROGETTI ITALIA S.p.A.
 Mandante cooptata: Arch. Salvatore Vegmioglio

RESPONSABILE DI PROGETTO ED INCARICATO DELL'INTEGRAZIONE FRA LE VARIE PRESTAZIONI:
 Ing. Alberto Cecchini

ELABORAZIONE PROGETTUALE
 PROGETTISTA:
 STI 3TI PROGETTI ITALIA S.p.A.
STI ITALIA S.p.A.
 DIRETTORE TECNICO
 Ing. Stefano Luca Passati
 Ordine degli Ingegneri
 Provincia di Roma n. 20809

Redatto: Donatello Verificato: Sorge Approvato: Possati