
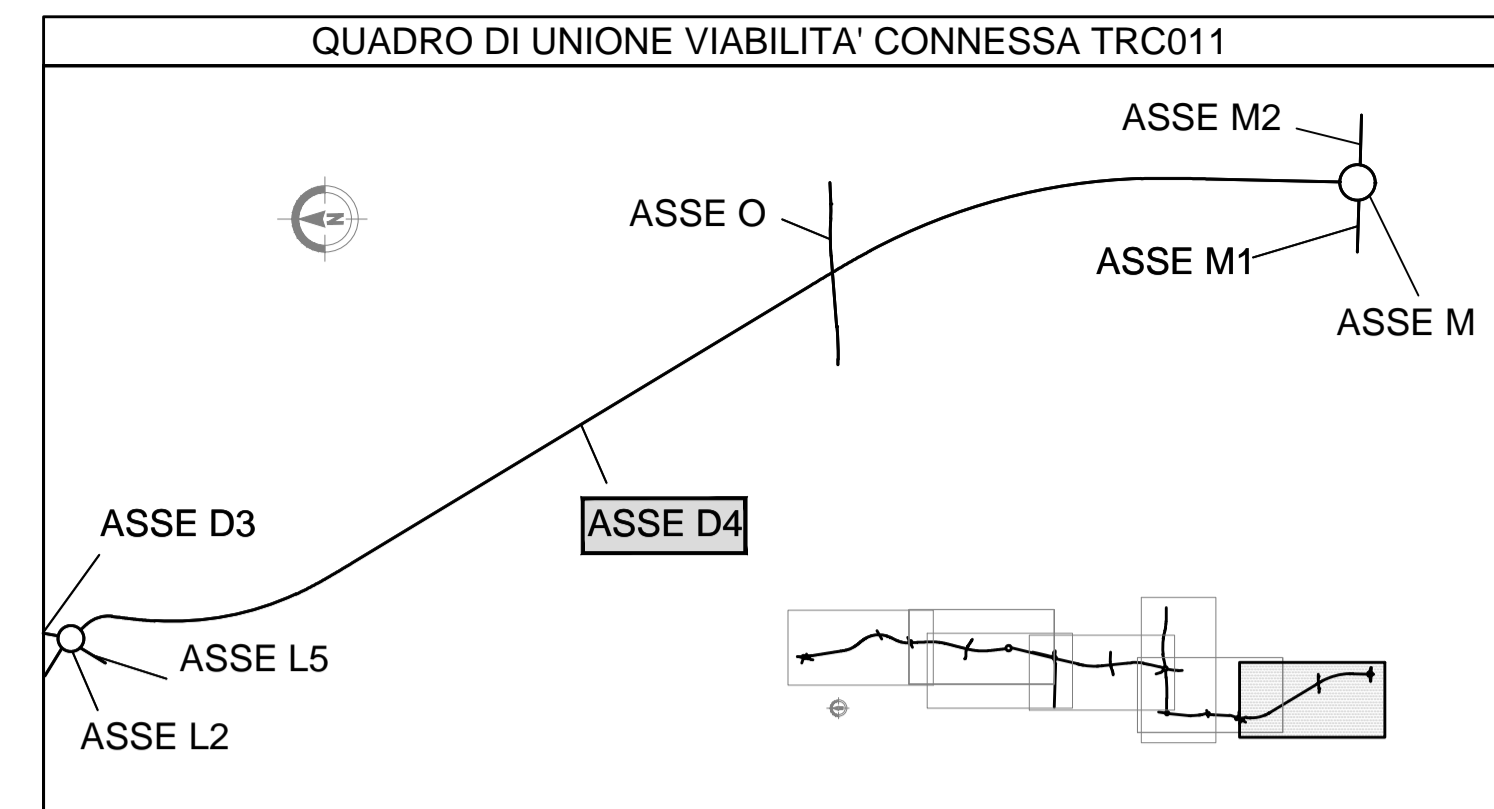


← COMO

SARONNO →

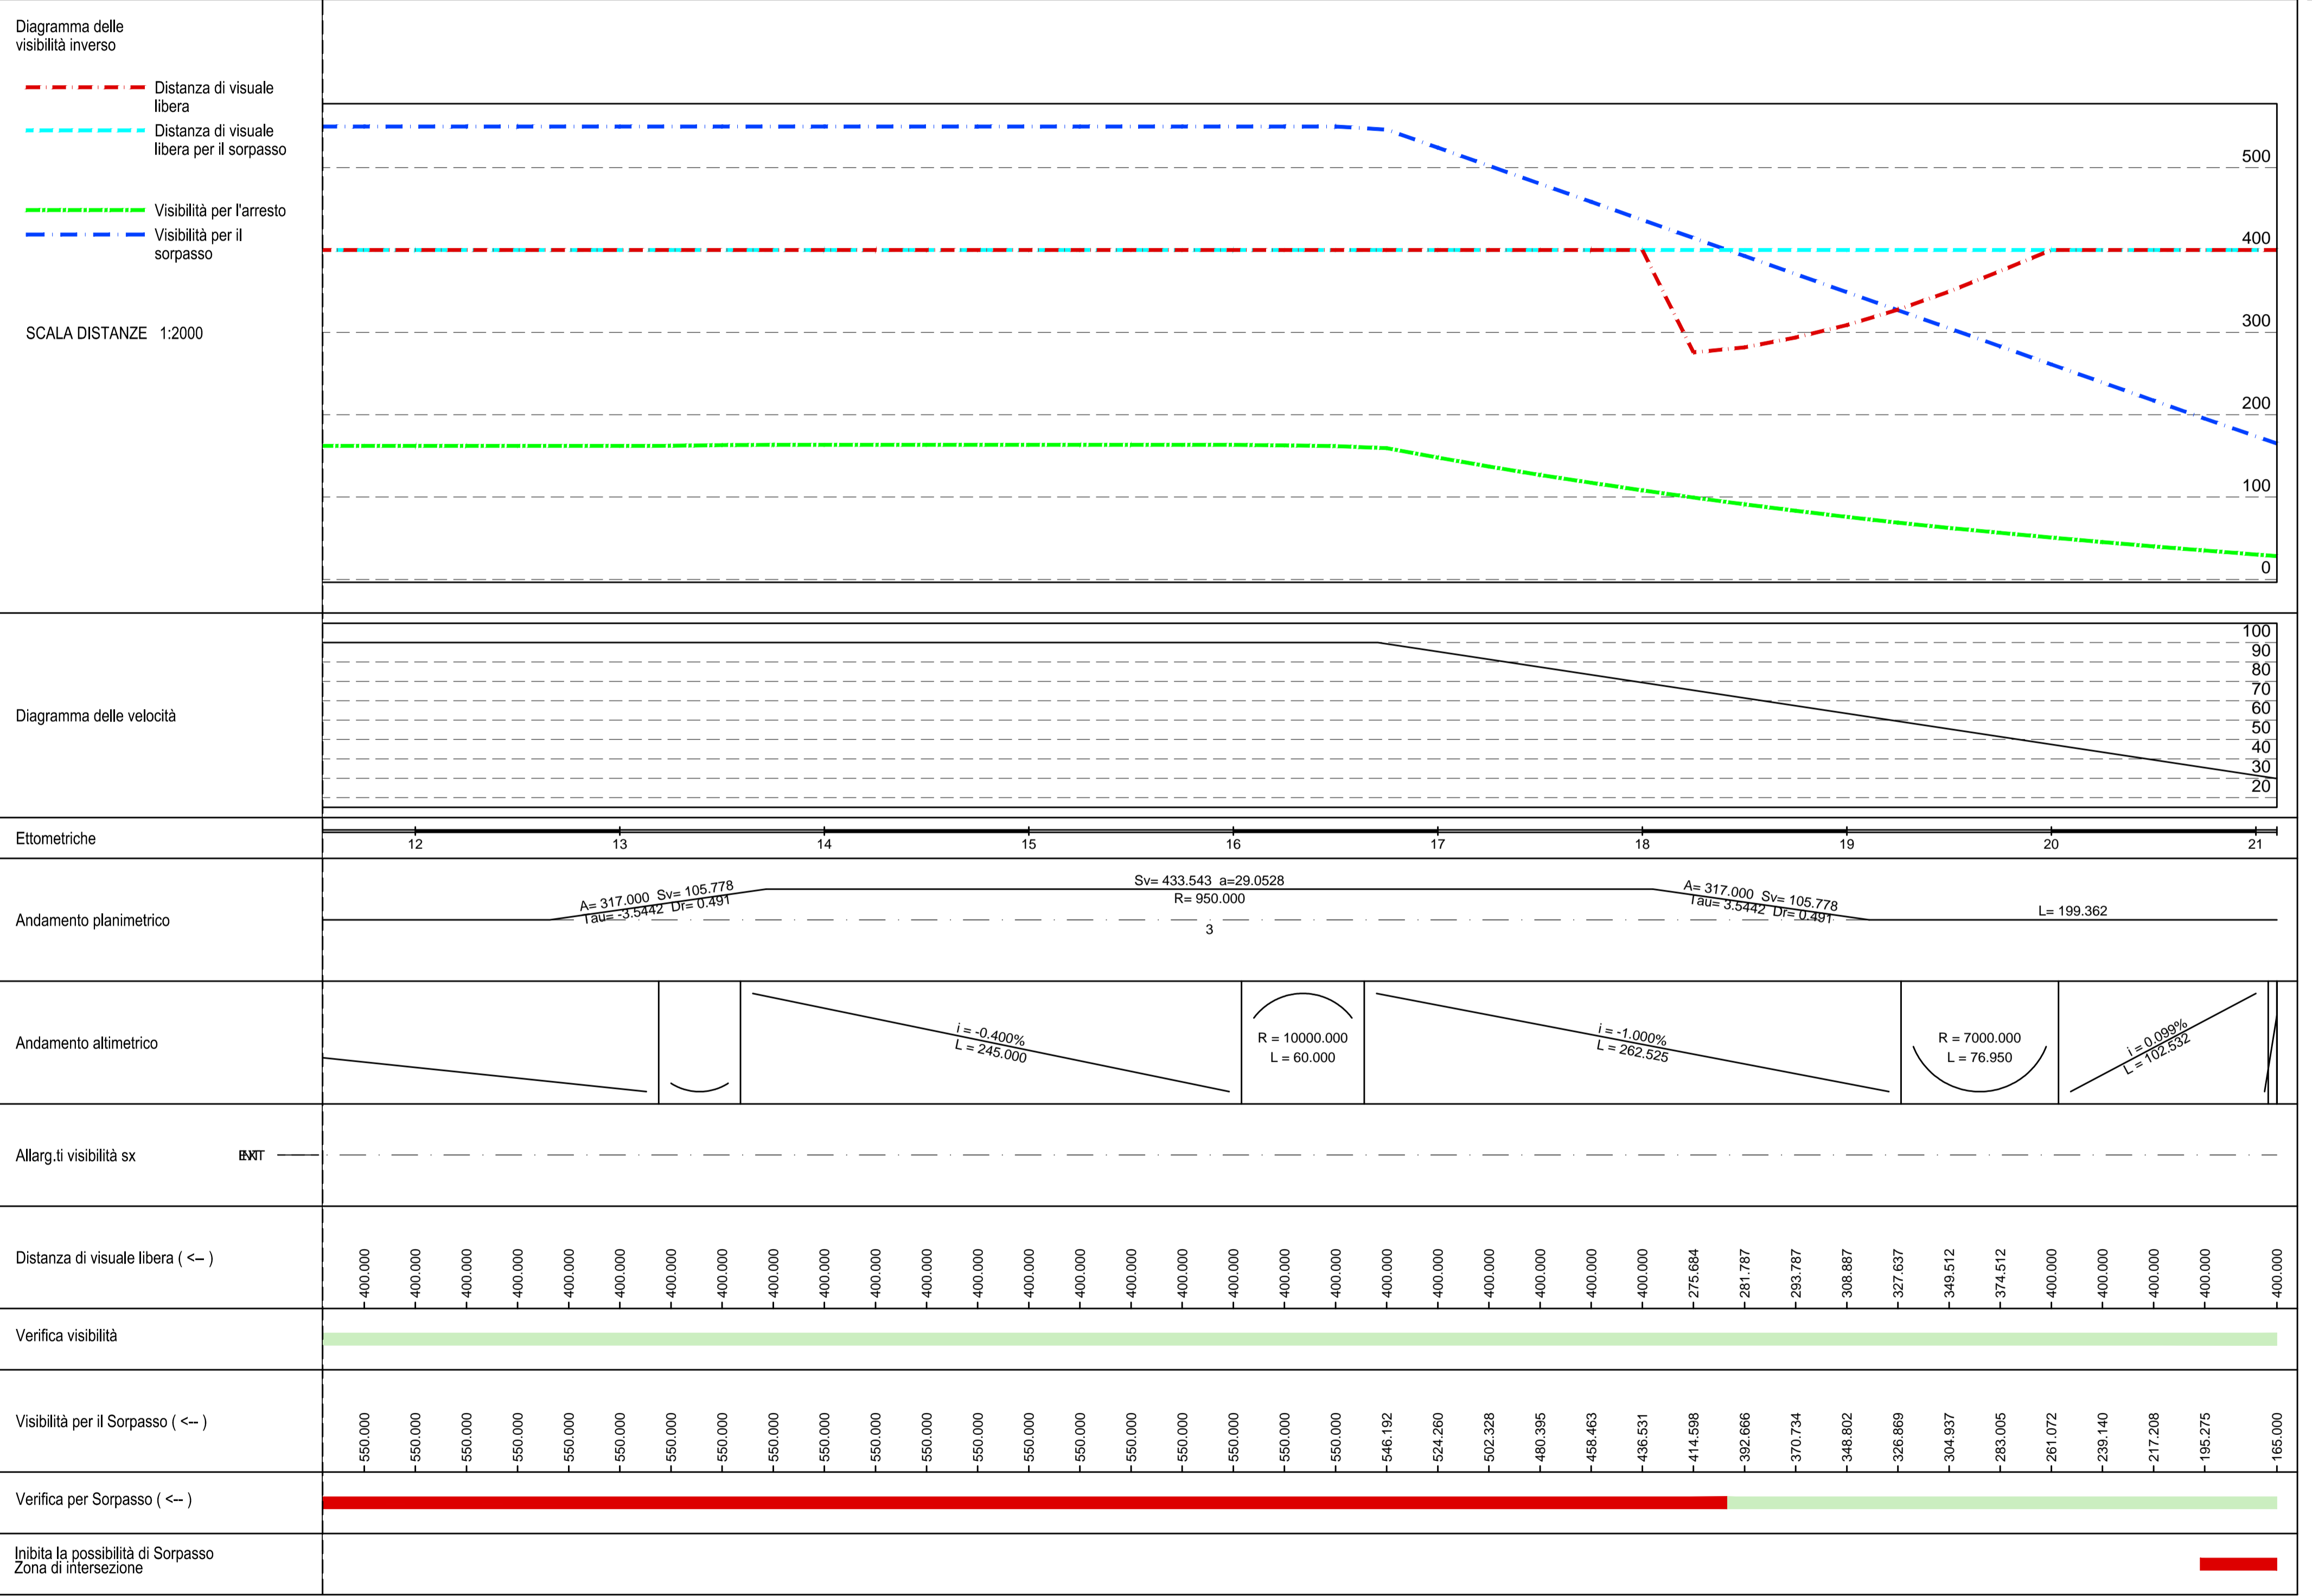

REV	DATA	DESCRIZIONE MODIFICA

N.B.: LA TAVOLA SOSTITUISCE QUELLA RELATIVA AL CODICE [] DEL PROGETTO ESECUTIVO

COLLEGAMENTO AUTOSTRADALE DALMINE - COMO - VARESE - VALICO DEL GAGGIOLO E OPERE AD ESSO CONNESSE
 CODICE C.U.P. E81B9000510004
TRATTE B1, B2, C, D, TRVA13+14, GREENWAY
AS BUILT
TRATTA B1
 PROGETTO STRADALE
 OPERA CONNESSA TRC011
 DIAGRAMMI DI VELOCITA'
 DIAGRAMMA DI VELOCITA' - VISUALE LIBERA ASSE D4 NORD - TAV.3

IDENTIFICAZIONE ELABORATO CODICE PROGETTO: F00107B WBS	IMPRESA RAGGRUPPAMENTO TEMPORANEO IMPRESE: Mandataria: STRABAG A.G. Mandante: GLF Grandi Lavori Fincosit S.p.A. Mandante ICM S.p.A. Mandante cooptata: STRABAG S.p.A.
---	---

Scala: 1:2000/1:1000

FASE PROGETTUALE	LOTTO	ZONA	OPERA	TRATTO D'OPERA	AMBITO	TIPIC ELABORATO	PROGRESSIVO	REVISIONE
A	1	H02	GE001	0	SD	DV	025	TE

CONCEDENTE
CONCESSIONI AUTOSTRADALI LOMBARDE

CONCESSIONARIO
Autotrada Padanissima Lombardia
Direttore Tecnico: Ing. Giuseppe Siano
Referente Tecnico: Ing. Sabrina Lattuada

APPROVATO
Autotrada Padanissima Lombardia
Il Direttore dei Lavori: Ing. Francesco Dominico

PROGETTISTA - PROGETTO ESECUTIVO DI DETTAGLIO
RAGGRUPPAMENTO TEMPORANEO PROGETTISTI:
Mandataria: 3TI PROGETTI ITALIA S.p.A.
Mandante: G.P. Progettisti
Mandante: ALBERICO CECCHINI
Mandante: Arch. Salvatore Vegmiglio

RESPONSABILE DI PROGETTO ED INCARICATO DELL'INTEGRAZIONE FRA LE VARIE PRESTAZIONI:
Ing. Alberto Cecchini

ELABORAZIONE PROGETTUALE
PROGETTISTA:
3TI PROGETTI ITALIA S.p.A.
STI ITALIA S.p.A.
DIRETTORE TECNICO:
Ing. Stefano Luca Passati
Ordine degli Ingegneri Provincia di Roma n. 20809

Redatto: Donatello Verificato: Sorge Approvato: Passati