
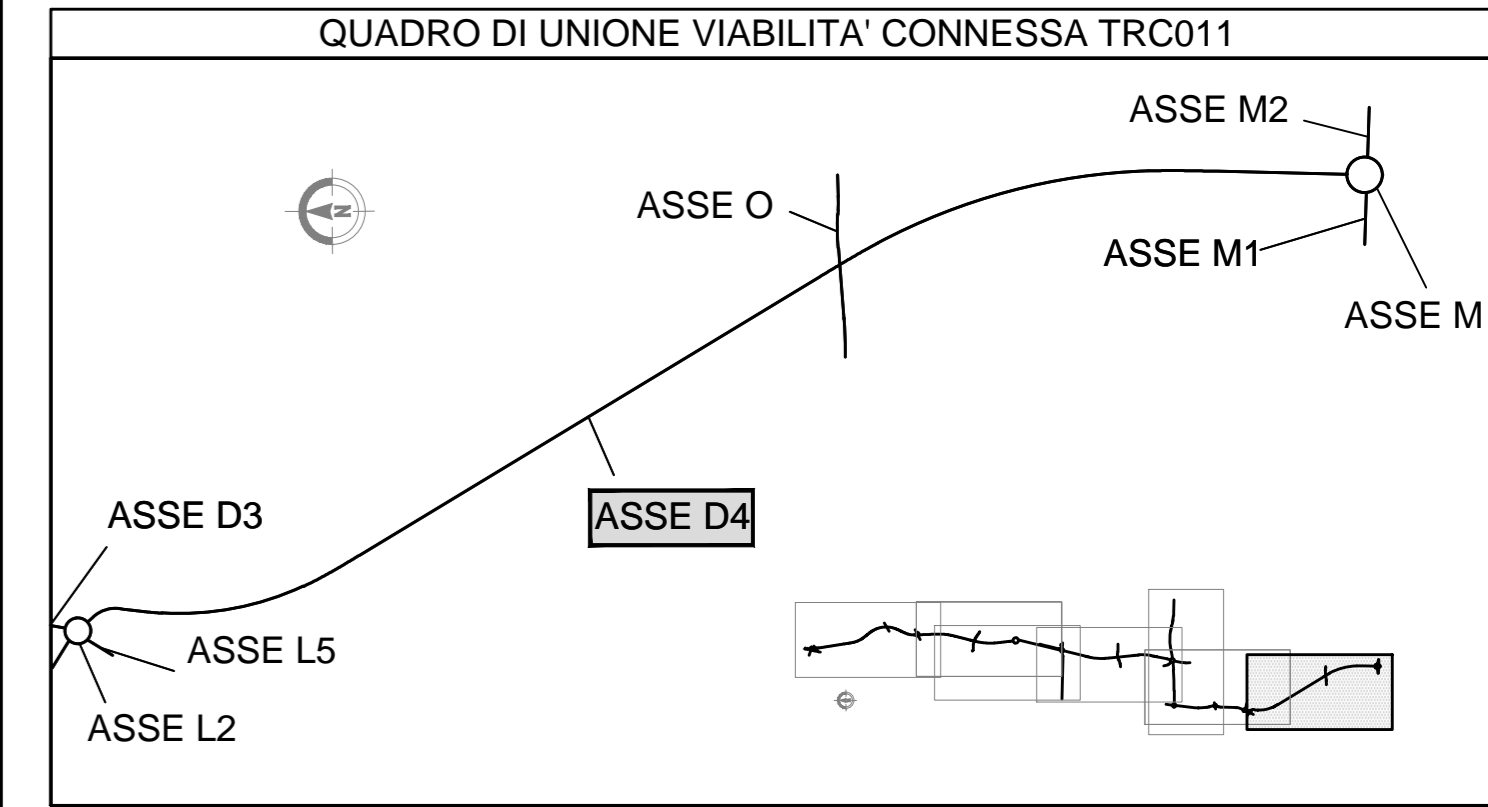


← COMO

SARONNO →

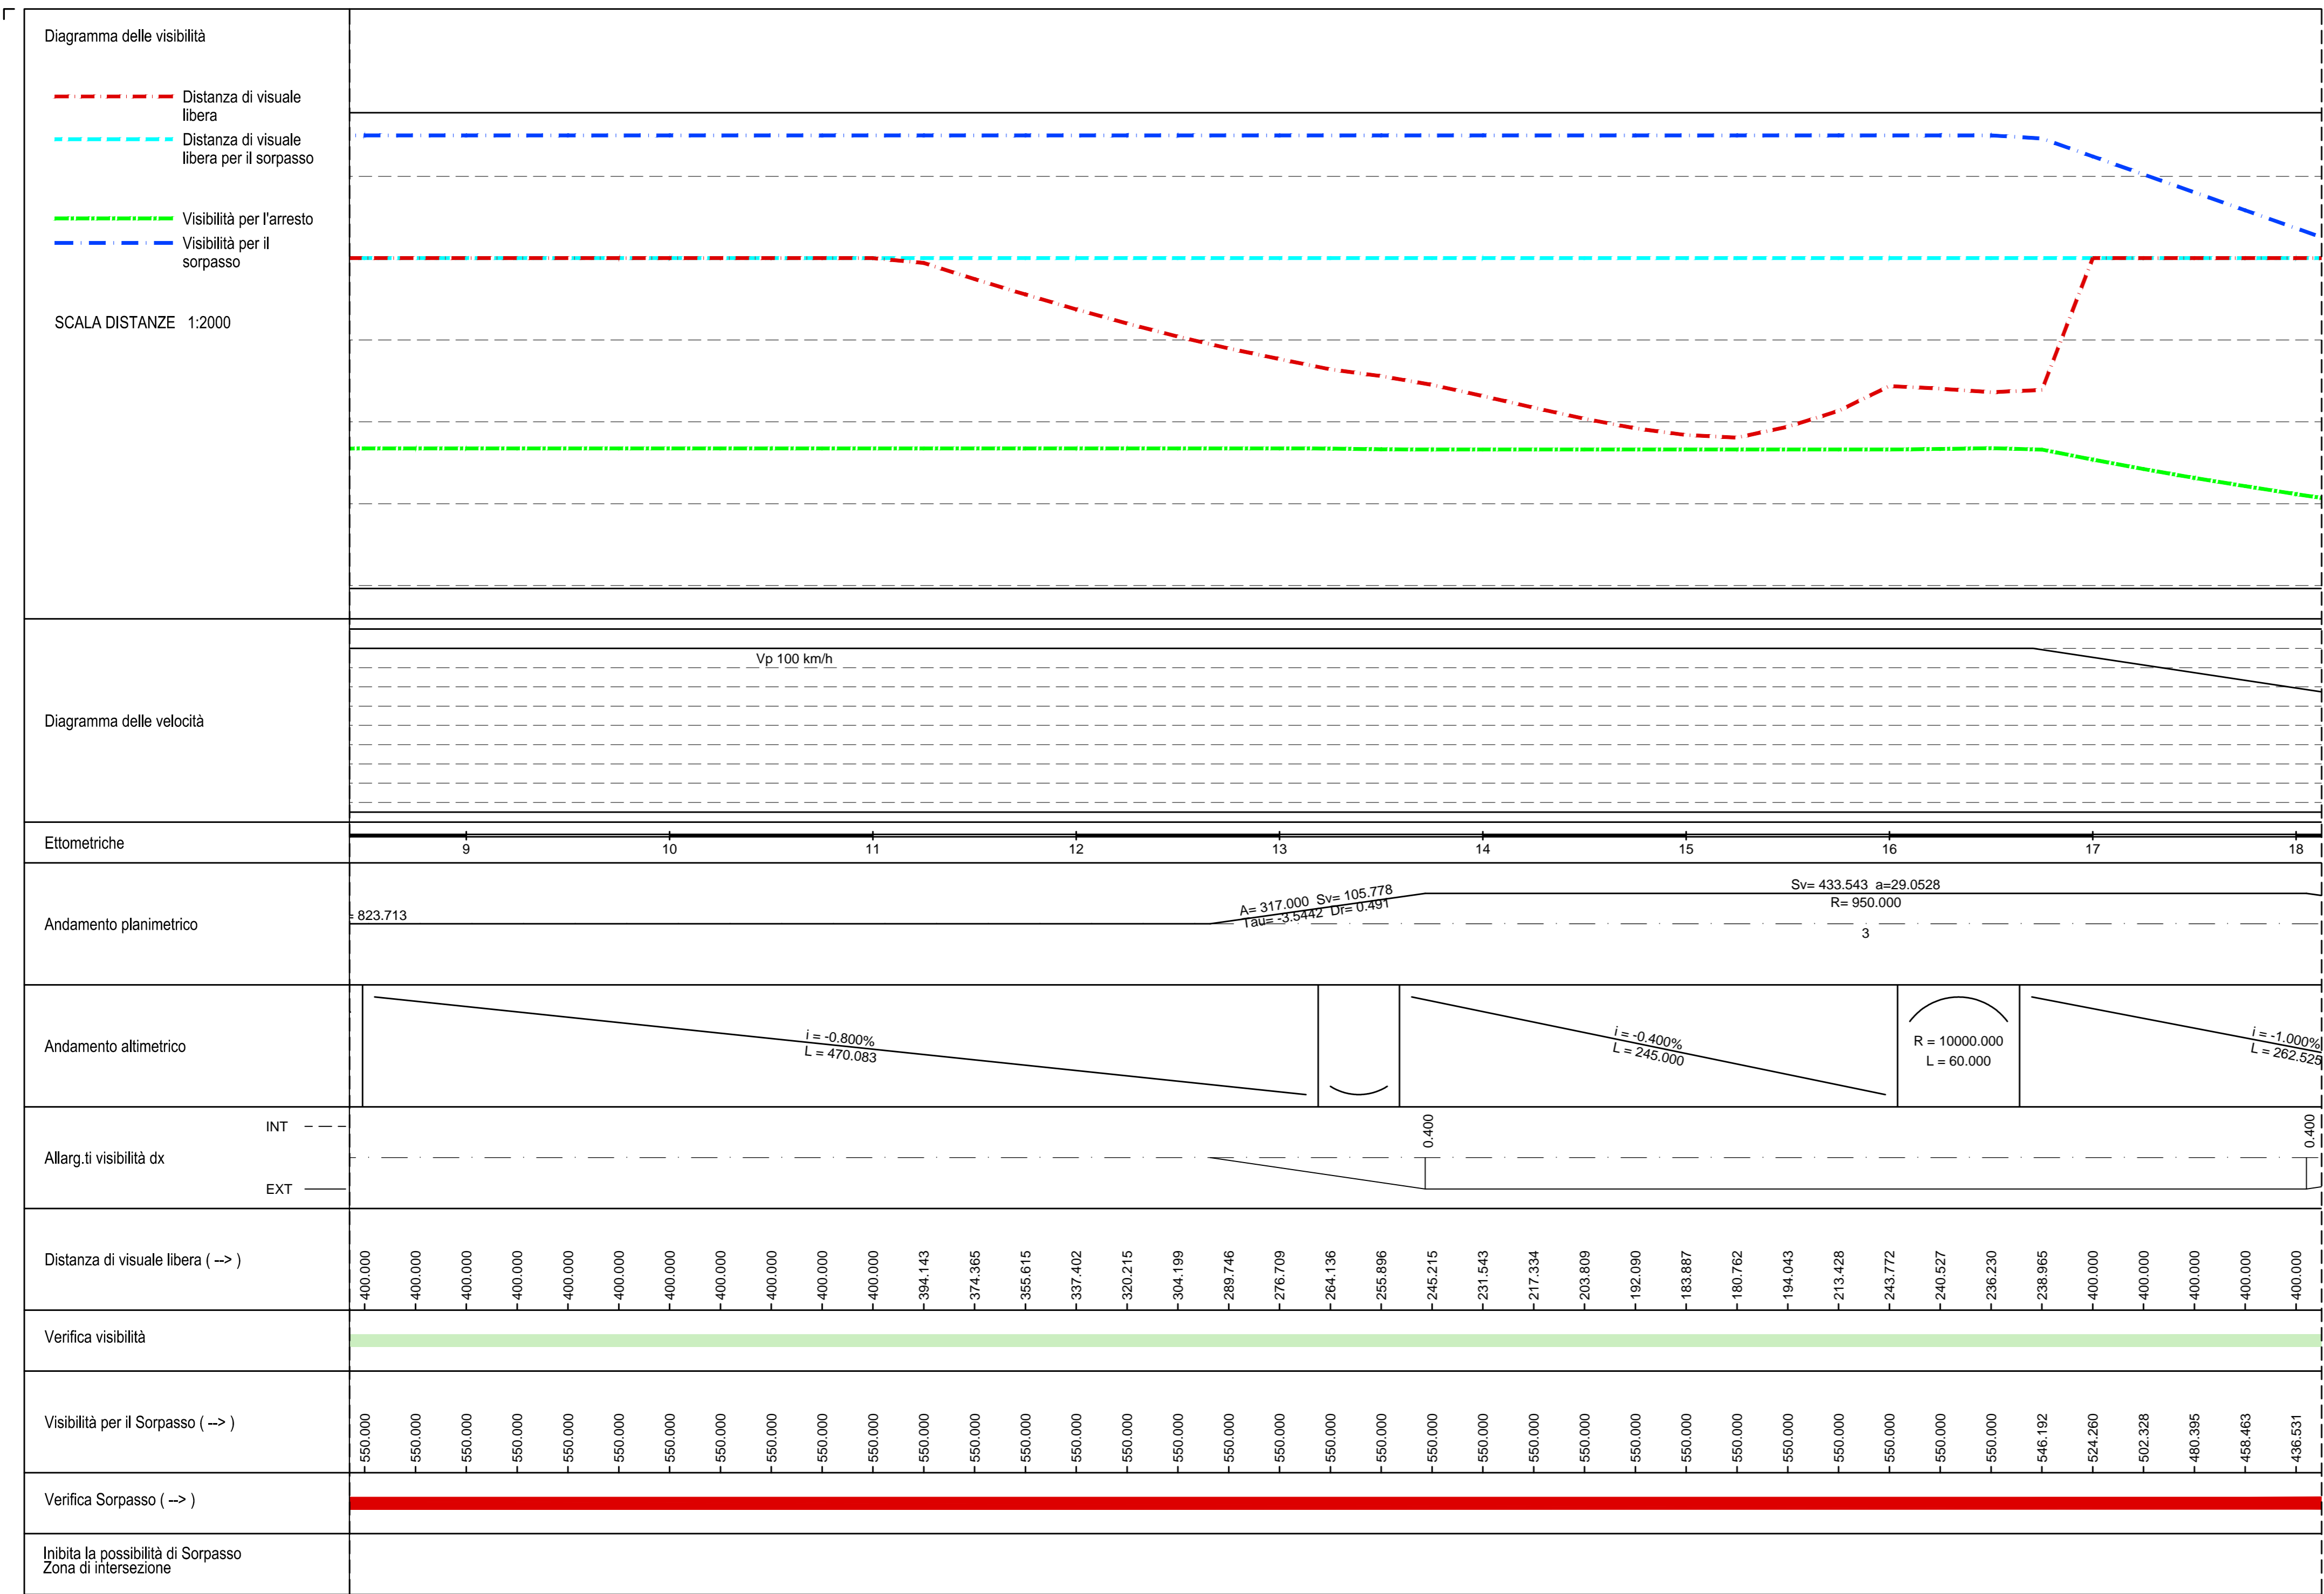

REV	DATA	DESCRIZIONE MODIFICA

N.B.: LA TAVOLA SOSTITUISCE QUELLA RELATIVA AL CODICE [E] DEL PROGETTO ESECUTIVO

COLLEGAMENTO AUTOSTRADALE DALMINE - COMO - VARESE - VALICO DEL GAGGIOLO E OPERE AD ESSO CONNESSE
 CODICE C.U.P. F11806000270007
TRATTE B1, B2, C, D, TRVA13+14, GREENWAY

AS BUILT
TRATTA B1
 PROGETTO STRADALE
 OPERA CONNESSA TRC011
 DIAGRAMMI DI VELOCITA'
 DIAGRAMMA DI VELOCITA' - VISUALE LIBERA ASSE D4 SUD - TAV.2

FASE PROGETTUALE	LOTTO	ZONA	OPERA	TRATTO OPERA	AMBITO	TIPO ELABORATO	PROGRESSIVO	REVISIONE
A	1	HO2	GE001	0	SD	DV	027	01

Scala: 1:2000/1:1000

DATA	DESCRIZIONE	REV
Luglio 2017	Emissione	E

CONCEDENTE: CONCESSIONI AUTOSTRADALI LOMBARDE

CONCESSIONARIO: Autostrada Pedemontana Lombarda

APPROVATO: Autostrada Pedemontana Lombarda

IMPRESA: RAGGRUPPAMENTO TEMPORANEO IMPRESE:
 Mandataria: STRABAG A.G.
 Mandatari: GLF Grandi Lavori Fincosit S.p.A.
 Mandante: ICM S.p.A.
 Mandante cooptata: STRABAG S.p.A.

PROGETTISTA - PROGETTO ESECUTIVO DI DETTAGLIO: 3TI PROGETTI ITALIA S.p.A.

ELABORAZIONE PROGETTUALE: 3TI PROGETTI ITALIA S.p.A.

RESPONSABILE DI PROGETTO ED INCARICATO DELL'INTEGRAZIONE FRA LE VARIE PRESTAZIONI: Ing. Alberto Cecchini

DIRETTORE TECNICO: Ing. Stefano Erni, Ing. Stefano Lora, Ing. Sabrina Lattada

DIRETTORE TECNICO: Ing. Stefano Lora, Ing. Sabrina Lattada

Redatto: VESPA Verificato: LOPES Approvato: Possati