


SCALA QUOTE 1:100
SCALA DISTANZE 1:1000

QT.RIF. 245.000

NUMERO SEZIONI	9	10	11	12	13	14	15	16	17	18	19	20	21	22	23	24	25	26	27	28	29	29a	30	31	32	32a	33	34	35	36	37		
QUOTE PROGETTO	262.512	262.404	262.300	262.284	262.288	262.319	262.429	262.387	261.939	261.637	261.246	260.980	260.688	260.523	260.442	260.415	260.256	260.017	259.764	259.492	259.229	258.814	258.168	257.802	256.161	253.988	252.479	251.841	250.975	250.891	250.819	250.779	
QUOTE TERRENO	262.512	262.405	262.316	262.297	262.288	262.246	262.143	262.387	261.711	261.429	260.763	260.980	260.703	260.550	260.442	260.415	260.256	260.530	260.17	259.764	259.229	258.814	258.168	257.802	256.161	253.988	252.479	251.841	250.975	250.891	250.819	250.779	
DIFFERENZA DI QUOTA	0.000	-0.001	-0.016	-0.033	-0.031	-0.073	-0.286	-0.373	-0.228	-0.208	-0.483	-0.246	-0.005	-0.027	-0.035	-0.078	-0.386	-0.487	-0.236	-0.631	-0.246	-0.695	-1.570	-2.104	-4.327	-5.794	-7.360	-7.986	-8.983	-9.385	-9.257	-7.844	
ETTOMETRICHE	0+000.000			0+100.000			0+200.000			0+300.000			0+400.000			0+500.000			0+600.000														
DISTANZE PARZIALI	25.00	25.00	25.00	5.67	19.33	25.00	16.82	33.33	15.61	25.00	25.00	25.00	16.62	7.79	23.11	15.18	22.74	25.01	25.01	25.01	25.01	17.59	7.42	25.01	25.01	15.66	9.35	29.01	21.01	25.01	25.01		
DISTANZE PROGRESSIVE	0+000.00	0+025.00	0+050.00	0+075.00	0+090.67	0+100.00	0+125.00	0+141.82	0+175.15	0+190.76	0+215.76	0+240.76	0+265.76	0+282.38	0+290.17	0+292.68	0+307.86	0+330.60	0+355.61	0+380.63	0+405.64	0+430.65	0+448.24	0+455.66	0+480.67	0+505.68	0+521.34	0+530.69	0+559.70	0+580.71	0+605.73	0+630.74	
ANDAMENTO PLANIMETRICO	<p>L=112.653 A=50.000 Sv=16.667 L=89.886 A=25.000 Sv=20.833 L=27.432 Sv=328.996 R=50020.070</p>																																
ANDAMENTO CIGLI	<p>SX: 1.49% dl=-0.52% dl=0.45% dl=1.87% dl=1.83% dl=0.00% dl=7.00% dl=-1.87% dl=2.50% dl=1.50% dl=1.46% dl=7.00% dl=-1.50% dl=2.50% dl=1.50% dl=1.46% dl=7.00% dl=-1.50% dl=2.50% dl=1.44% dl=2.50%</p> <p>DX: 1.00% -2.50% -2.50% -7.00% -7.00% -2.50% -2.50% -2.50% -2.50%</p>																																
DIAGRAMMA VELOCITA'	<p>Vp 30 km/h Vp 51 km/h Vp 65 km/h Vp 33 km/h</p>																																

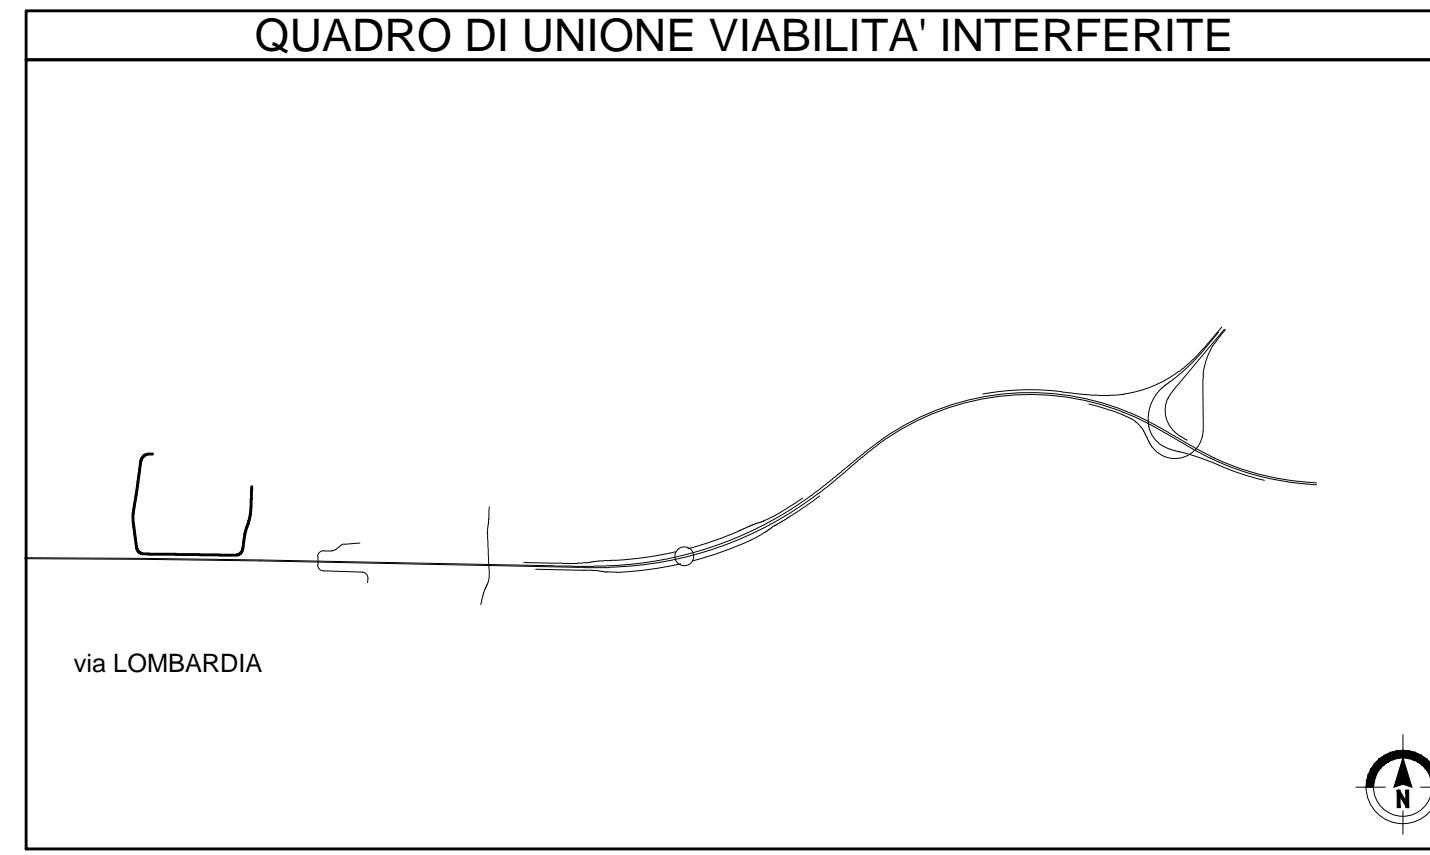

MATRICE DI REVISIONE

REV	DATA	DESCRIZIONE MODIFICA

N.B.: LA TAVOLA SOSTITUISCE QUELLA RELATIVA AL CODICE [] DEL PROGETTO ESECUTIVO

CONCESSIONE AUTOSTRADALE LOMBARDA

COLLEGAMENTO AUTOSTRADALE DALMINE - COMO - VARESE - VALICO DEL GAGGIULO E OPERE AD ESSO CONNESSE

CODICE C.U.P. E81B9000510004

TRATTE B1, B2, C, D, TRVA13+14, GREENWAY

AS BUILT

TRATTA B1
PROGETTO STRADALE
VIABILITA' INTERFERITA
VIABILITA' INTERFERITA VIALE LOMBARDIA
PROFILO LONGITUDINALE TAV. 1

IDENTIFICAZIONE ELABORATO
CODICE PROGETTO: F00107B

IMPRESA
RAGGRUPPAMENTO TEMPORANEO IMPRESE:
Mandatario: STRABAG A.G.
Mandante: GLF Grandi Lavori Fincosit S.p.A.
Mandante ICM S.p.A.
Mandante cooptata: STRABAG S.p.A.

STRABAG ICM STRABAG

SCALE: 1:1000/1:50

DATA DESCRIZIONE REV
1/2022 Emissione

PROGETTISTA - PROGETTO ESECUTIVO DI DETTAGLIO
RAGGRUPPAMENTO TEMPORANEO PROGETTISTI:
Mandatario: STRABAG A.G.
Mandante: GLF Grandi Lavori Fincosit S.p.A.
Mandante ICM S.p.A.
Mandante cooptata: STRABAG S.p.A.

CONCEDENTE
RESPONSABILE DI PROGETTO ED INCARICATO DELL'INTEGRAZIONE FRA LE VARIE PRESTAZIONI:
Ing. Alberto Cecchini

CONCESSIONARIO
Direttore Tecnico: Ing. Giuseppe Sambo
Referente Tecnico: Ing. Silvia Lattuada

ELABORAZIONE PROGETTUALE
PROGETTISTA:
3TI PROGETTI ITALIA S.p.A.

3TI ITALIA S.p.A.
Ing. Stefano Luca Passari
Cristina degli Ingegnari
Provincia di Roma n. 20809

APPROVATO
Il Direttore dei Lavori:
Ing. Francesco De Rosa
No Gap

Redatto: Schiavi Verificato: tobes Approvato: Passari