


PROVINCIA : Monza e Brianza
 COMUNE : Lentate Sul Seveso

QUADRO DI UNIONE VIABILITA' INTERFERITE

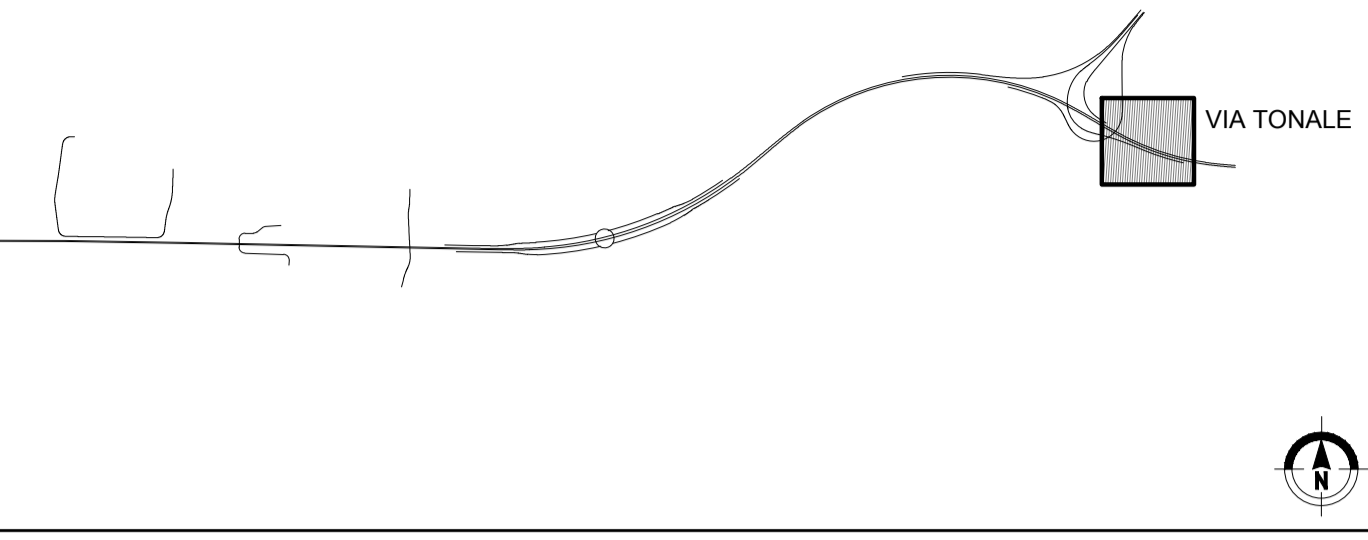

NB: Sistema di riferimento locale da rilievo aerofotogrammetrico
 in coordinate rettilinee

MATRICE DI REVISIONE

| REV | DATA | DESCRIZIONE MODIFICA |
|-----|------|----------------------|
| | | |
| | | |
N.B.: LA TAVOLA SOSTITUISCE QUELLA RELATIVA AL CODICE DEL PROGETTO ESECUTIVO

COLLEGAMENTO AUTOSTRADALE DALMINE - COMO - VARESE - VALICO DEL GAGGIOLO E OPERE AD ESSO CONNESSE
 CODICE C.U.P. F11B9600027007
TRATTE B1, B2, C, D, TRVA13+14, GREENWAY
AS BUILT
TRATTA B1
 PROGETTO STRADALE
 VIABILITA' INTERFERITA
 VIA TONALE - COMUNE DI LENTATE
 PLANIMETRIA DI PROGETTO

IDENTIFICAZIONE ELABORATO
 CODICE PROGETTO: F00107B
 WBS

| FASE PROGETTUALE | LOTTO | ZONA | OPERA | TRATTO D'OPERA | AMBITO | TIPO ELABORAZIONE | PROGRESSIVO | REVISIONE |
|------------------|-------|------|-------|----------------|--------|-------------------|-------------|-----------|
| A | 2 | 110 | GE002 | 0 | ES | PP | 001 | 01 |

Scala: 1:1000

| DATA | DESCRIZIONE | REV |
|-------------|-------------|-----|
| Maggio 2016 | Emissione | E |

CONCEDENTE
 CONCESSIONARI AUTOSTRADALI LOMBARDE

CONCESSIONARIO
 Autostrada Padovese
 Direttore Tecnico: Ing. Enrico Anzi
 Referente Tecnico: Ing. Mirko Marazzi

APPROVATO
 Autostrada Padovese
 Il Direttore dei Lavori: Ing. Francesco Donnicci

IMPRESA
RAGGRUPPAMENTO TEMPORANEO IMPRESE:
 Mandataria: STRABAG A.G.
 Mandante: GLF Grandi Lavori Fincosit S.p.A.
 Mandante: Impresa costruzioni Giuseppe Maltauro S.p.A.
 Mandante cooptata: STRABAG S.p.A.

PROGETTISTA - PROGETTO ESECUTIVO DI DETTAGLIO
RAGGRUPPAMENTO TEMPORANEO PROGETTISTI:
 Mandataria: 3TI PROGETTI ITALIA S.p.A.
 Mandante: GP Gruppo di Progettazione
 Mandante: Arch. Salvatore Vermiglio

RESPONSABILE DI PROGETTO ED INCARICATO DELL'INTEGRAZIONE FRA LE VARIE PRESTAZIONI:
 Ing. Alberto Cecchini

ELABORAZIONE PROGETTUALE
PROGETTISTA:
 3TI PROGETTI ITALIA S.p.A.

3TI ITALIA S.p.A.
 DIRETTORE TECNICO
 Ing. Stefano Luca Passati
 Ordine degli Ingegneri Provincia di Roma n. 20809

Redatto: Schiavi Verificato: Lopes Approvato: Passati