


PROVINCIA : Monza e Brianza  
 COMUNE : Lentate Sul Seveso

PUNTO	COORDINATE	
	EST	NORD
1	142083.065	245648.026
2	142037.691	245829.671
3	142040.679	245782.997
4	142076.177	245770.392
5	142108.226	245802.151

QUADRO DI UNIONE VIABILITA' INTERFERITE

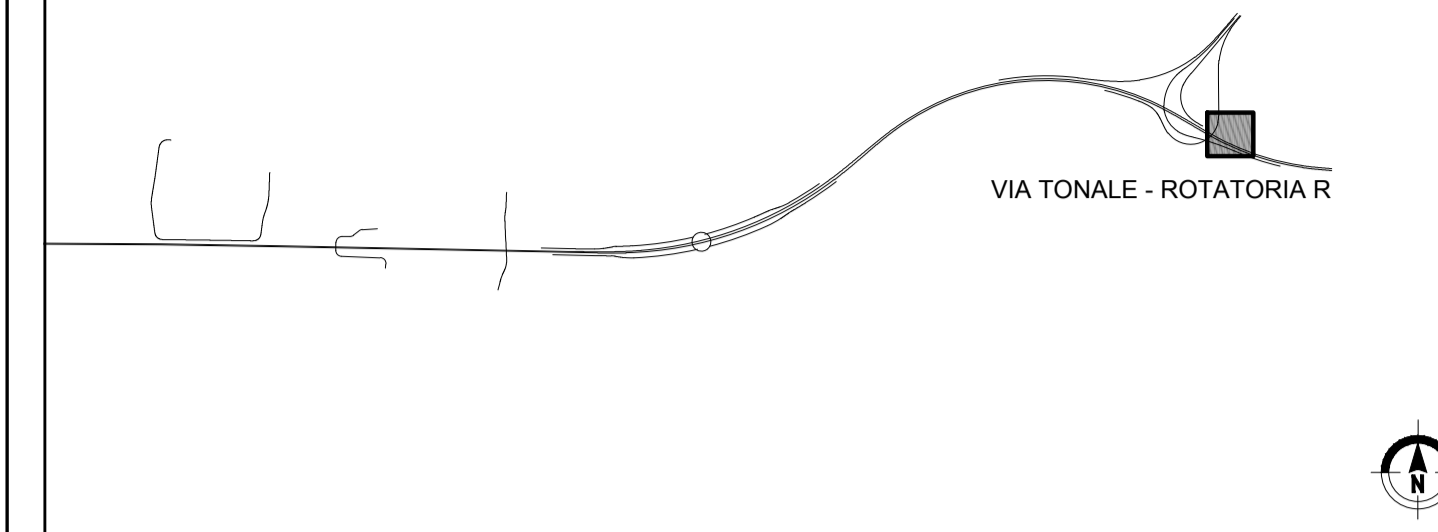

NB: Sistema di riferimento locale da rilievo aerofotogrammetrico in coordinate rettilinee

MATRICE DI REVISIONE

REV	DATA	DESCRIZIONE MODIFICA

N.B.: LA TAVOLA SOSTITUISCE QUELLA RELATIVA AL CODICE [ ] DEL PROGETTO ESECUTIVO

**COLLEGAMENTO AUTOSTRADALE DALMINE - COMO - VARESE - VALICO DEL GAGGIOLO E OPERE AD ESSO CONNESSE**  
 CODICE C.U.P. F11B0600270007  
**TRATTE B1, B2, C, D, TRVA13+14, GREENWAY**  
**AS BUILT**  
**TRATTA B1**  
 PROGETTO STRADALE  
 VIABILITA' INTERFERITA  
 VIA TONALE - COMUNE DI LENTATE  
 PLANIMETRIA DI PROGETTO ROTATORIA R

**IDENTIFICAZIONE ELABORATO**  
 CODICE PROGETTO: F00107B  
 WBS

**IMPRESA**  
 RAGGRUPPAMENTO TEMPORANEO IMPRESE:  
 Mandataria: STRABAG A.G.  
 Mandante: GLF Grandi Lavori Fincosit S.p.A.  
 Mandante: Giuseppe Maltauro S.p.A.  
 Mandante cooptata: STRABAG S.p.A.

**PROGETTISTA - PROGETTO ESECUTIVO DI DETTAGLIO**  
 RAGGRUPPAMENTO TEMPORANEO PROGETTISTI:  
 Mandataria: STI PROGETTI ITALIA S.p.A.  
 Mandante: GP Progettazione e Assistenza Tecnica S.p.A.  
 Mandante: Arch. Salvatore Vegmiglio

**CONCEDENTE**  
 CONCESSIONARI AUTOSTRADALI LOMBARDE

**CONCESSIONARIO**  
 Autostadale Padovana Lombarda  
 Direttore Tecnico: Ing. Enrico Anzi  
 Referente Tecnico: Ing. Mikko Marozzi

**ELABORAZIONE PROGETTUALE**  
 PROGETTISTA:  
 STI PROGETTI ITALIA S.p.A.  
 STI ITALIA S.p.A.  
 DIRETTORE TECNICO:  
 Ing. Stefano Luca Passati  
 Ordine degli Ingegneri Provincia di Roma n. 20809

**APPROVATO**  
 Autostadale Padovana Lombarda  
 Il Direttore dei Lavori:  
 Ing. Francesco Domenico

Redatto: Schiavi Verificato: Lopes Approvato: Possati