


PROVINCIA : Monza e Brianza
 COMUNE : Lentate Sul Seveso

QUADRO DI UNIONE VIABILITA' INTERFERITE

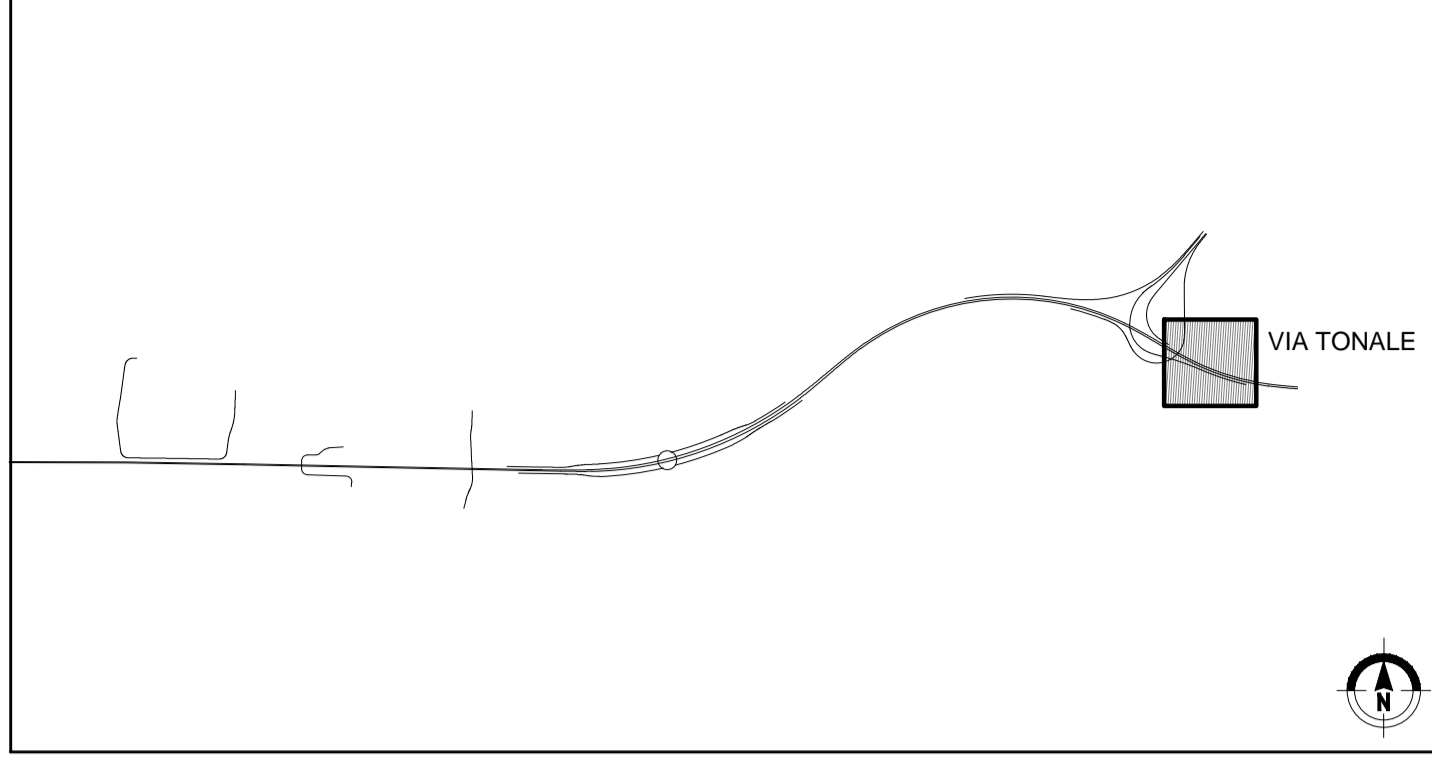

N.B.: Sistema di riferimento locale da rilievo aerofotogrammetrico in coordinate rettilinee

MATRICE DI REVISIONE

REV	DATA	DESCRIZIONE MODIFICA

N.B.: LA TAVOLA SOSTITUISCE QUELLA RELATIVA AL CODICE [] DEL PROGETTO ESECUTIVO

COLLEGAMENTO AUTOSTRADALE DALMINE - COMO - VARESE - VALICO DEL GAGGIOLO E OPERE AD ESSO CONNESSE
 CODICE C.U.P. E81B99000510004
TRATTE B1, B2, C, D, TRVA13+14, GREENWAY
AS BUILT
TRATTA B1
 PROGETTO STRADALE
 VIABILITA' INTERFERITA
 VIA TONALE - COMUNE DI LENTATE
 PLANIMETRIA STATO DI CONSISTENZA

IDENTIFICAZIONE ELABORATO CODICE PROGETTO: F00107B	IMPRESA RAGGRUPPAMENTO TEMPORANEO IMPRESE:
WBS	Mandatario: STRABAG A.G.
FASE PROGETTUALE	Mandante: GLF Grandi Lavori Fincosit S.p.A.
LOTTO	Mandante ICM S.p.A.
ZONA	Mandante cooptata STRABAG S.p.A.
OPERA	
TRATTO D'OPERA	
AMBITO	
TIPO ELABORATO	
PROGRESSIVO	
REVISIONE	
A 2	
110	
GE02	
0	
SD	
FP	
101	
E	

Scala: 1:1000

DATA	DESCRIZIONE	REV
Agosto 2017	Emissione Ordine di servizio 19	E

RAGGRUPPAMENTO TEMPORANEO PROGETTISTI:

Mandatario: STI PROGETTI ITALIA	Mandante: GP	Mandante: ALBERTI	Mandante: VERRI
---------------------------------	--------------	-------------------	-----------------

CONCEDENTE: CONCESSIONARI AUTOSTRADALI LOMBARDE

CONCESSIONARIO: Autorisparmio Lombardia - Direttore Tecnico: Ing. Giuseppe Sarnio; Referente Tecnico: Ing. Mirko Manzoni

APPROVATO: Autorisparmio Lombardia - Direttore dei Lavori: Ing. Francesco Donnicci

PROGETTISTA: 3TI PROGETTI ITALIA S.p.A.

RESPONSABILE DI PROGETTO ED INCARICATO DELL'INTEGRAZIONE FRA LE VARIE PRESTAZIONI: Ing. Alberto Cecchini

ELABORAZIONE PROGETTUALE: **STI ITALIA S.p.A.** - DIRETTORE TECNICO: Ing. Stefano Luca Passati - Ordine degli Ingegneri Provincia di Roma n. 20809

Redatto: Schiavi Verificato: Lopes Approvato: Passati