


BREGNANO ←

→ ROVELLASCA


LIVELLETTE	DIFF. DI QUOTA Distanza Pendenza	h = -0.219 L = 51.038 i = -0.00430	h = -0.973 L = 28.618 i = -0.03400	h = -2.430 L = 43.391 i = -0.05600	h = -2.818 L = 64.036 i = -0.04400	h = -0.939 L = 17.077 i = -0.05500	h = -1.357 L = 19.389 i = -0.07000	h = -0.630 L = 17.998 i = -0.03500	h = 0.423 L = 20.119 i = 0.02100	h = 1.531 L = 39.267 i = 0.03900	h = 0.548 L = 38.332 i = 0.01430	h = 0.740 L = 35.086 i = 0.02110	h = 1.138 L = 23.903 i = 0.04760	h = 0.667 L = 11.114 i = 0.06000	h = 0.392 L = 11.517 i = 0.03400	h = 2.355 L = 62.642 i = 0.03760	h = -0.158 L = 25.913 i = -0.00609
------------	--	--	--	--	--	--	--	--	--	--	--	--	--	--	--	--	--

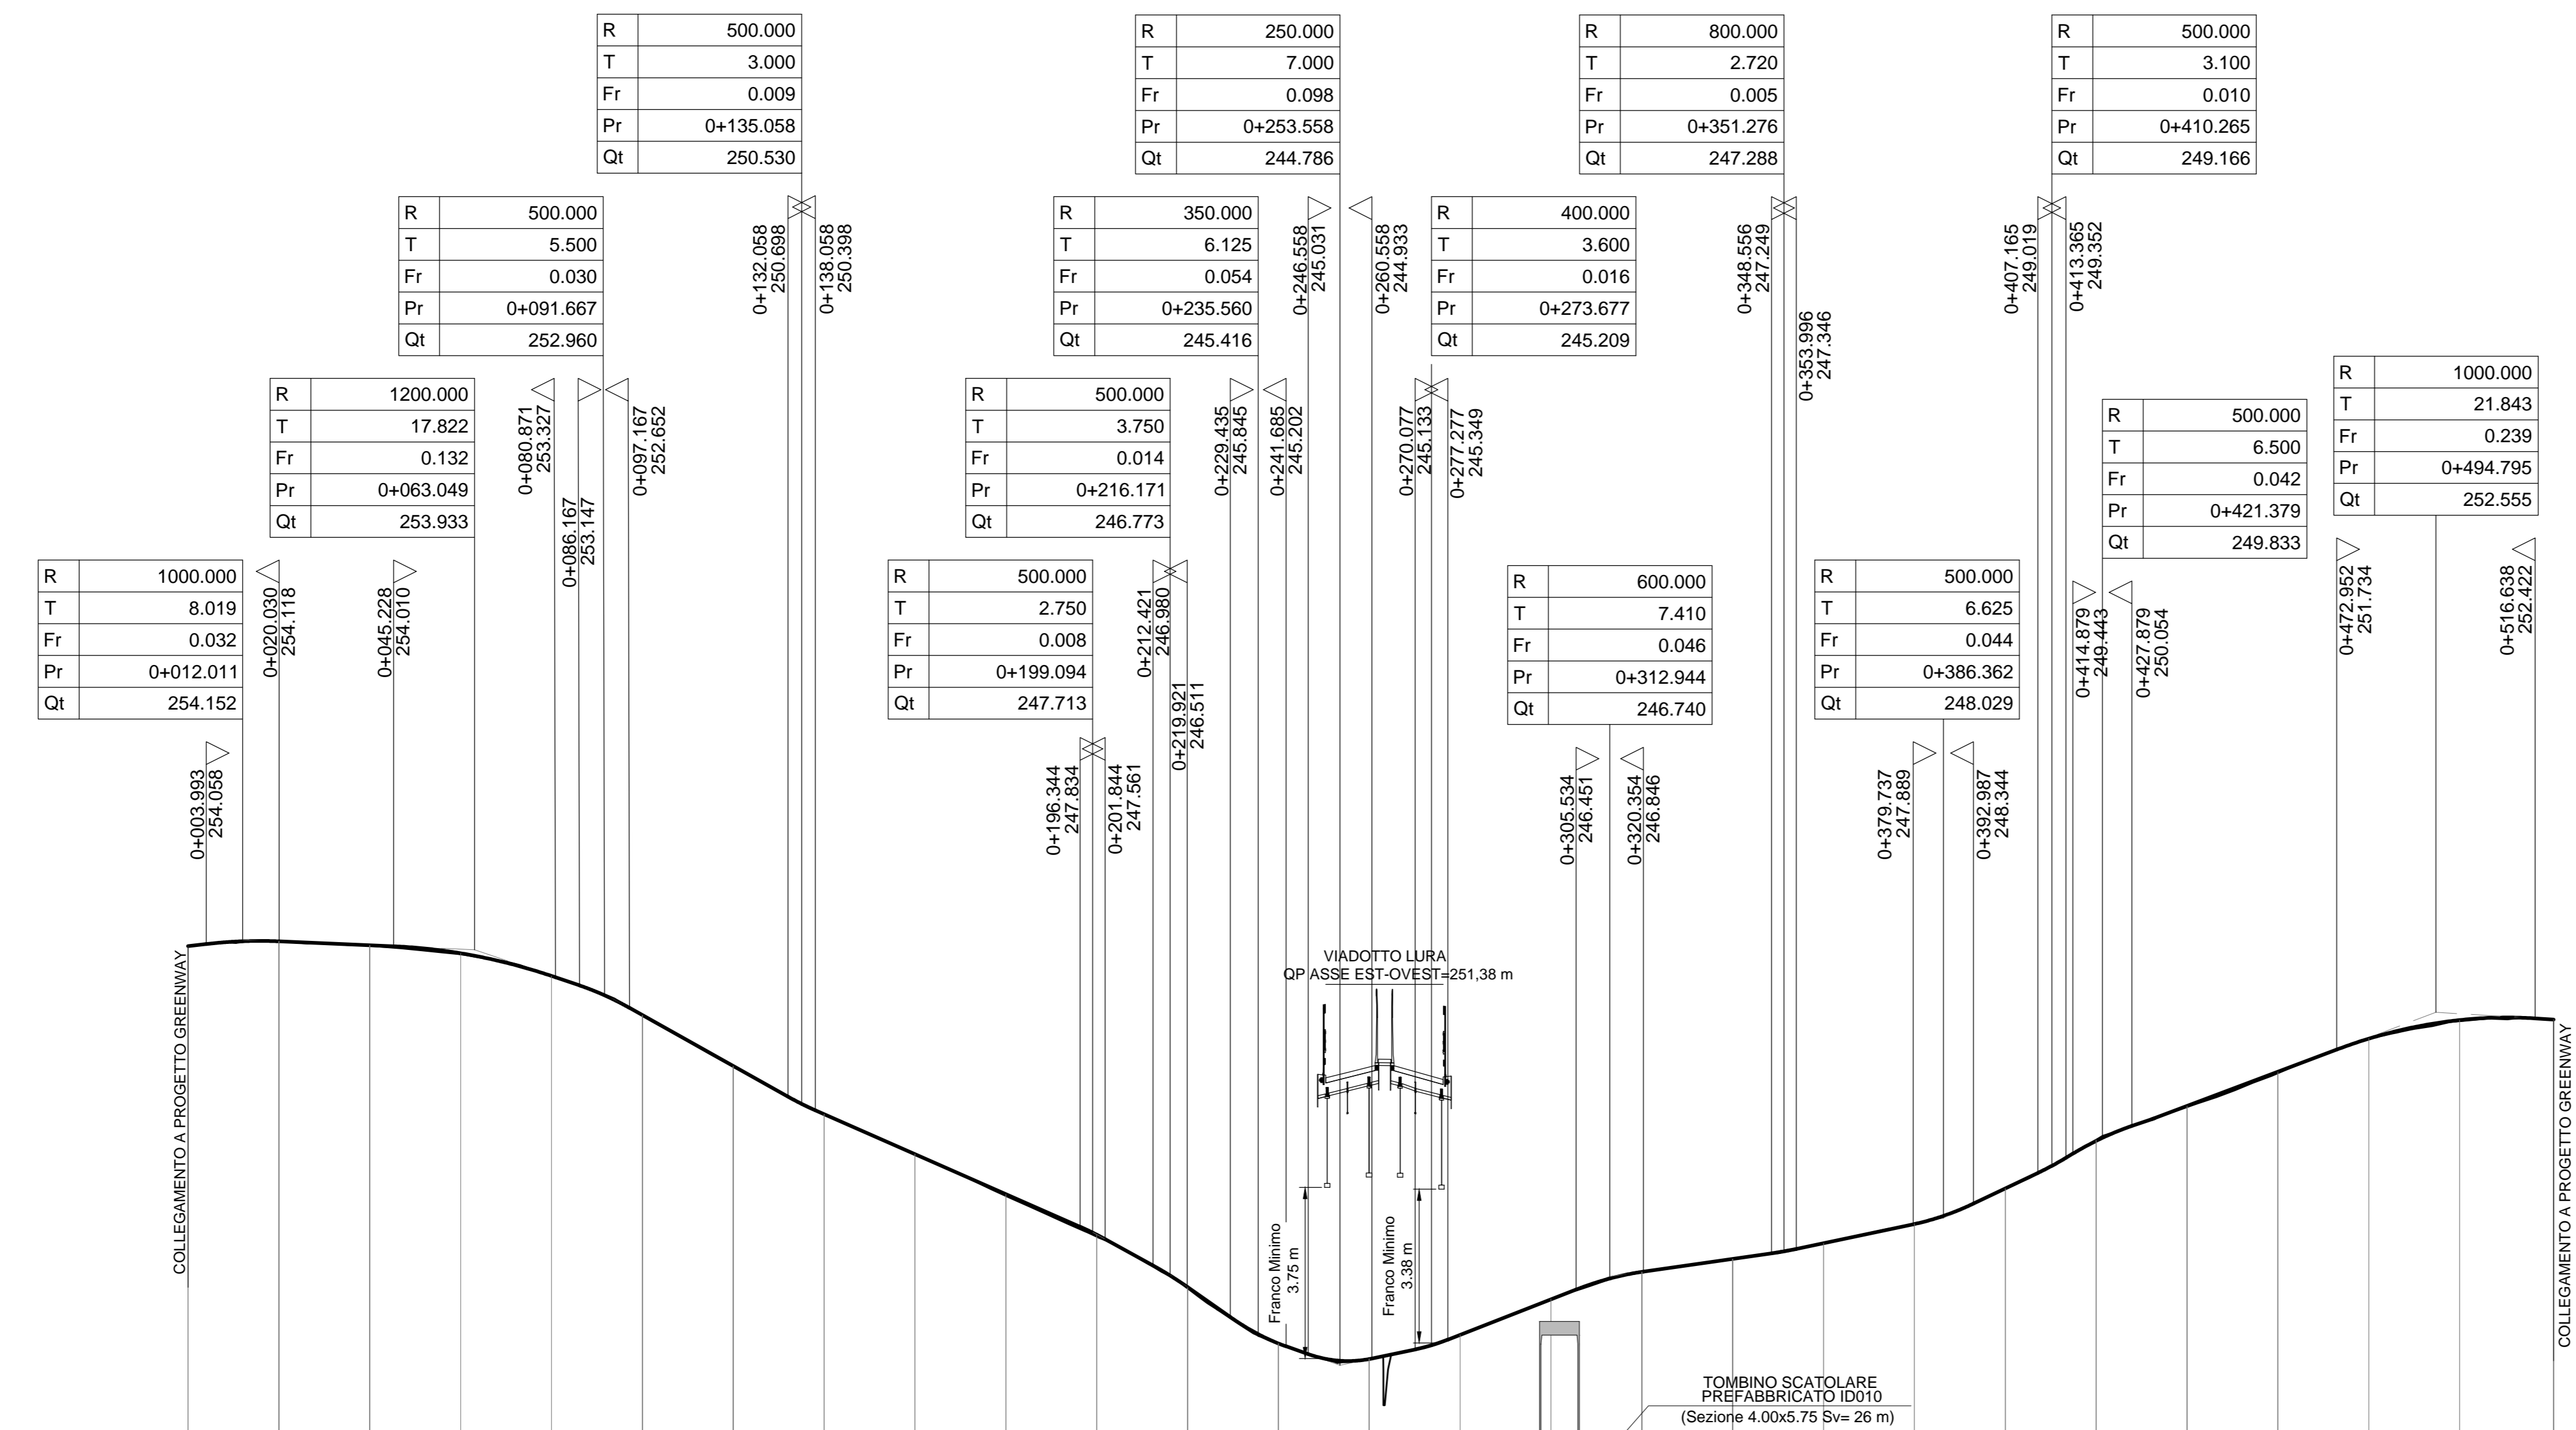

SCALA QUOTE 1:100
SCALA DISTANZE 1:1000

NUMERO SEZIONI	1	2	3	4	5	6	7	8	9	10	11	12	13	14	15	16	17	18	19	20	21	22	23	24	25	26	27	
QUOTE PROGETTO	-254.011	-254.118	-254.032	-253.885	-253.596	-252.493	-251.373	-250.313	-249.433	-248.593	-247.689	-246.595	-245.295	-244.922	-245.455	-246.235	-246.841	-247.127	-247.472	-247.894	-248.678	-248.724	-250.495	-251.247	-251.974	-252.395	-252.398	
QUOTE TERRENO	-254.011	-254.123	-254.020	-253.832	-253.354	-252.485	-251.396	-250.315	-249.442	-248.512	-247.615	-246.480	-245.200	-244.926	-245.452	-246.248	-246.839	-247.120	-247.466	-247.890	-248.665	-248.749	-250.469	-251.214	-251.976	-252.361	-252.398	
DIFFERENZA DI QUOTA	0.000	-0.005	0.012	0.023	0.002	0.008	0.017	-0.002	-0.009	-0.041	0.044	-0.025	0.005	-0.004	0.003	-0.013	0.002	0.007	0.006	-0.011	0.013	-0.025	0.026	0.033	-0.002	0.024	0.000	
ETTOMETRICHE	0+000.000		0+100.000				0+200.000				0+300.000				0+400.000				0+500.000									
DISTANZE PARZIALI	20.00	20.00	20.00	20.00	20.00	20.00	20.00	20.00	20.00	20.00	20.00	20.00	20.00	20.00	20.00	20.00	20.00	20.00	20.00	20.00	20.00	20.00	20.00	20.00	20.00	20.71		
DISTANZE PROGRESSIVE	0+000.00	0+020.00	0+040.00	0+060.00	0+080.00	0+100.00	0+120.00	0+140.00	0+160.00	0+180.00	0+200.00	0+220.00	0+240.00	0+260.00	0+280.00	0+300.00	0+320.00	0+340.00	0+360.00	0+380.00	0+400.00	0+420.00	0+440.00	0+460.00	0+480.00	0+500.00	0+520.71	
ANDAMENTO PLANIMETRICO	R=16.000				L=173.370				Sv=28.964 a=70.920140 R=26.000 L=8.310				Sv=23.697 a=50.286908 R=30.000 L=12.036				Sv=42.962 a=60.778669 R=45.000 L=19.379				Sv=13.797 a=35.132569 R=25.000 L=15.874				Sv=17.600 a=22.409468 R=50.000 L=29.661			

QUADRO DI UNIONE VIABILITA' INTERFERITA

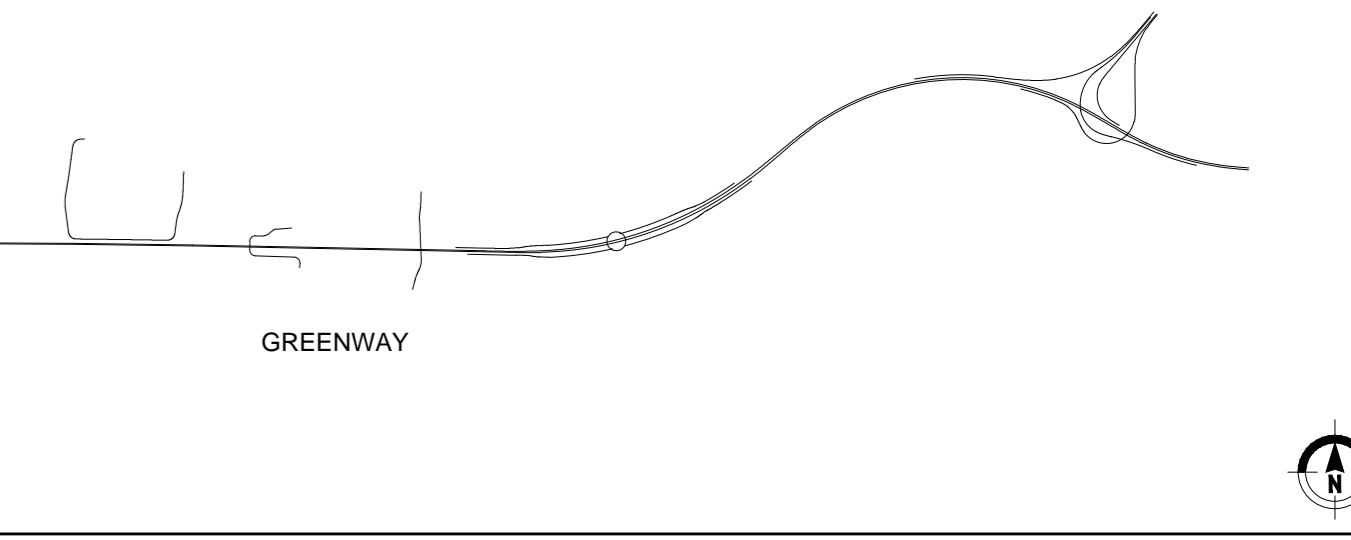

GREENWAY

MATRICE DI REVISIONE

REV	DATA	DESCRIZIONE MODIFICA

N.B.: LA TAVOLA SOSTITUISCE QUELLA RELATIVA AL CODICE E DEL PROGETTO ESECUTIVO

CONCESSIONE AUTOSTRADALI LOMBARDIA

COLLEGAMENTO AUTOSTRADE DALMINE - COMO - VARESE - VALICO DEL GAGGIOLO E OPERE AD ESSO CONNESSE CODICE C.I.P. F18800027007

TRATTE B1, B2, C, D, TRVA13+14, GREENWAY

AS BUILT

TRATTA B1
PROGETTO STRADALE
VIABILITA' INTERFERITA
PERCORSO CILOPEDONALE GREENWAY
PROFILI LONGITUDINALI

IDENTIFICAZIONE ELABORATO
CODICE PROGETTO: F0107B

IMPRESA
RAGGRUPPAMENTO TEMPORANEO IMPRESE:
Mandatario STRABAG A.G.
Mandatario GLF Grandi Lavori Fincosit S.p.A.
Mandatario Impresa costruzioni Giuseppe Maltauro S.p.A.
Mandatario cooptata STRABAG S.p.A.

PROGETTISTA - PROGETTO ESECUTIVO DI DETTAGLIO
RAGGRUPPAMENTO TEMPORANEO PROGETTISTI:
Mandatario 3I PROGETTI ITALIA S.p.A.
Mandatario GP Progetti e Soluzioni Stradali e Autostradali S.p.A.
Mandatario Arch. Salvatore Vergiglio

CONCEDENTE
CONCESSIONE AUTOSTRADALI LOMBARDIA
RESPONSABILE DI PROGETTO ED INCARICATO DELL'INTEGRAZIONE FRA LE VARIE PRESTAZIONI:
Ing. Alberto Cecchini

ELABORAZIONE PROGETTUALE
PROGETTISTA:
3I PROGETTI ITALIA S.p.A.
3I ITALIA S.p.A.
DIRETTORE TECNICO
Ing. Stefano Luca Possati
Ordine degli Ingegneri
Provincia di Roma n. 20809

Redatto: Schiav
Verificato: Lopes
Approvato: Possati