



VIABILITA' GW	
C7	E 138113.183
	N 245396.509
Raccordo n° 7	
R	25.000
A	35.132569c
T	7.079
Sv	13.797
Bs	0.982878
Vi7	E 138103.577
	N 245420.651

VIABILITA' GW	
C8	E 138162.719
	N 245477.015
Raccordo n° 8	
R	50.000
A	22.409468c
T	8.892
Sv	17.600
Bs	0.784554
Vi8	E 138176.694
	N 245428.191

VIABILITA' GW	
V9	E 138211.329
	N 245445.126

VIABILITA' GW	
C6	E 138073.192
	N 245422.542
Raccordo n° 6	
R	20.000
A	34.955912c
T	5.633
Sv	10.982
Bs	0.778159
Vi6	E 138080.901
	N 245403.247

VIABILITA' GW	
C1	E 138197.105
	N 245255.484
Raccordo n° 1	
R	16.000
A	88.142202c
T	13.266
Sv	22.153
Bs	4.784596
Vi1	E 138212.093
	N 245269.884


VIABILITA' GW	
V0	E 138213.204
	N 245254.719

VIABILITA' GW	
C5	E 138047.422
	N 245354.448
Raccordo n° 5	
R	45.000
A	60.778669c
T	23.276
Sv	42.962
Bs	5.663499
Vi5	E 138019.535
	N 245396.746

VIABILITA' GW	
C4	E 138024.865
	N 245344.870
Raccordo n° 4	
R	30.000
A	50.286908c
T	12.506
Sv	23.697
Bs	2.502185
Vi4	E 137992.579
	N 245348.619


VIABILITA' GW	
C3	E 138143.531
	N 245366.389
Raccordo n° 3	
R	150.000
A	4.095517c
T	4.827
Sv	9.650
Bs	0.077633
Vi3	E 138000.677
	N 245320.389

VIABILITA' GW	
C2	E 138029.583
	N 245316.782
Raccordo n° 2	
R	26.000
A	70.920140c
T	16.192
Sv	28.964
Bs	4.629966
Vi2	E 138010.560
	N 245292.775

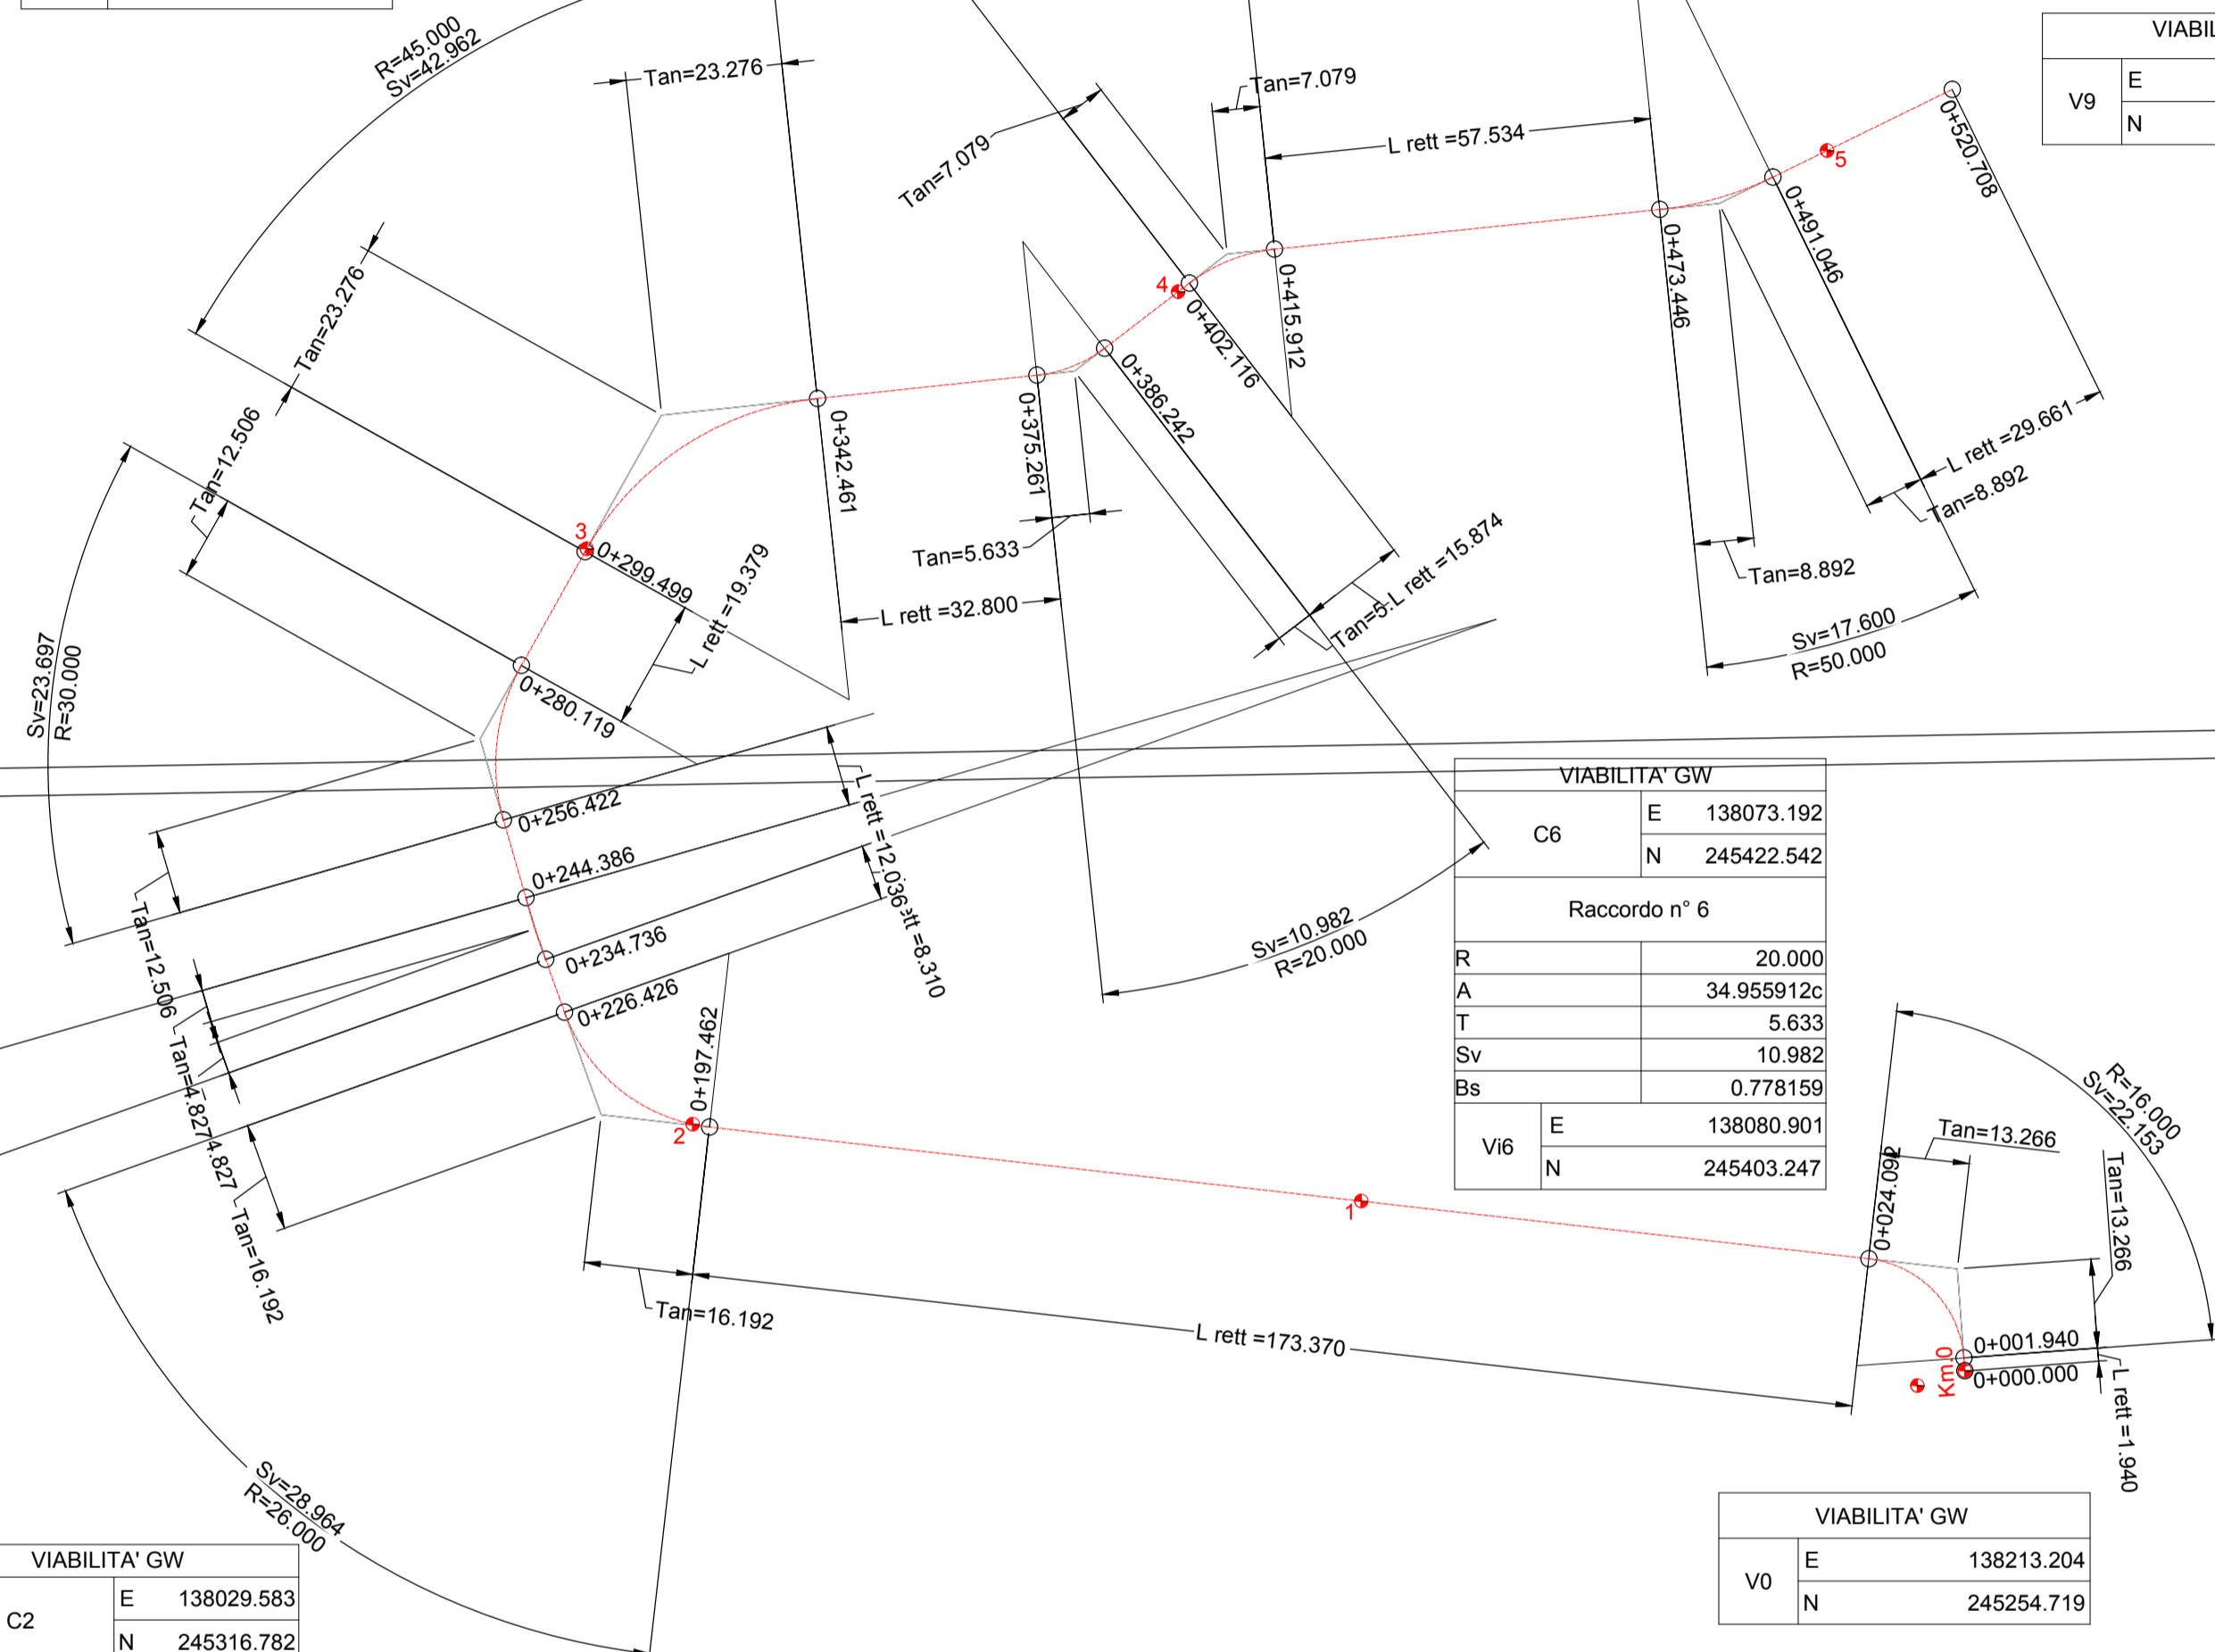

LENTATE

QUADRO DI UNIONE VIABILITA' INTERFERITE

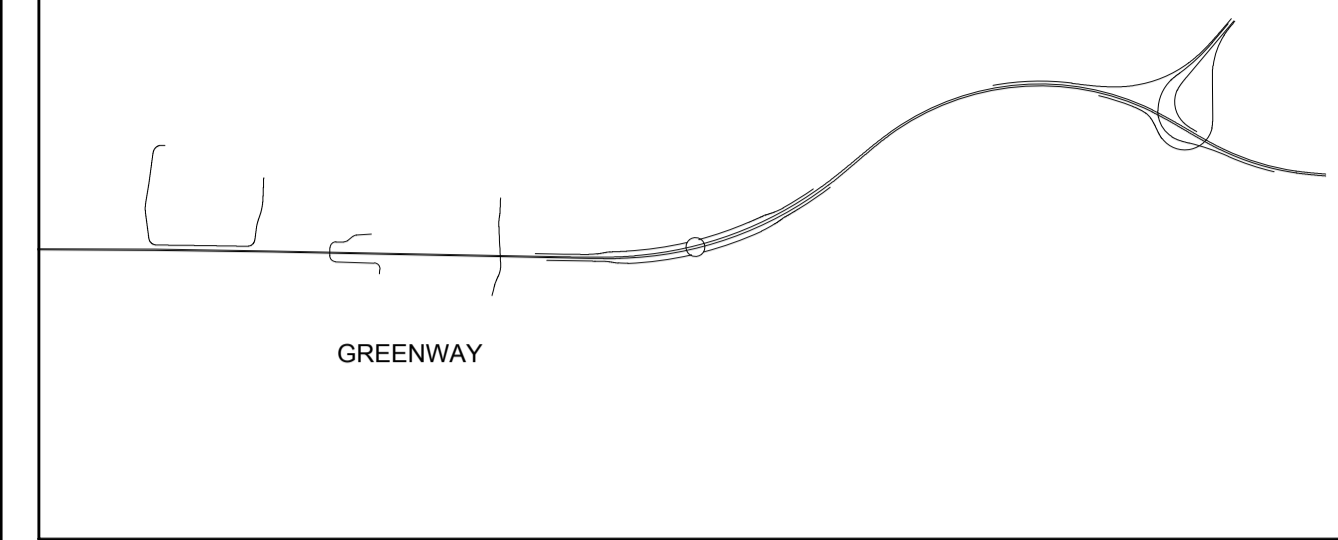

NB: Sistema di riferimento locale da rilievo aerofotogrammetrico in coordinate rettilinee

MATRICE DI REVISIONE

REV	DATA	DESCRIZIONE MODIFICA

N.B.: LA TAVOLA SOSTITUISCE QUELLA RELATIVA AL CODICE [ ] DEL PROGETTO ESECUTIVO

CONCESSIONARI AUTOSTRADALI LOMBARDE

Autosstrada Padanese Lombarde

**COLLEGAMENTO AUTOSTRADE DALMINE - COMO - VARESE - VALICO DEL GAGGIOLO E OPERE AD ESSO CONNESSE**  
CODICE C.U.P. F11B0600270007

**TRATTE B1, B2, C, D, TRVA13+14, GREENWAY**

**AS BUILT**

**TRATTA B1**  
PROGETTO STRADALE  
VIABILITA' INTERFERITA  
PERCORSO CICLOPEDONALE GREENWAY  
PLANIMETRIA DI TRACCIAMENTO

IDENTIFICAZIONE ELABORATO		IMPRESA	
CODICE PROGETTO: F00107B		RAGGRUPPAMENTO TEMPORANEO IMPRESE:	
WBS		Mandatario	Mandante
FASE PROGETTUALE	LOTTO	STRABAG A.G.	GLF Grandi Lavori Fincosit S.p.A.
	ZONA	Mandatario	Mandante
	OPERA	STRABAG	Impresa costruzioni Giuseppe Maltauro S.p.A.
	TRATTO D'OPERA	Mandatario	Mandante
	AMBITO	STRABAG	STRABAG S.p.A.
	TIPICO ELABORATO	RAGGRUPPAMENTO TEMPORANEO IMPRESE:	
	PROGRESSIVO	STRABAG	GLF Grandi Lavori Fincosit S.p.A.
	REVISIONE	STRABAG	GLF Grandi Lavori Fincosit S.p.A.

Scala: 1:100

DATA	DESCRIZIONE	REV	PROGETTISTA - PROGETTO ESECUTIVO DI DETTAGLIO
Giugno 2016	Revisione	E	RAGGRUPPAMENTO TEMPORANEO PROGETTISTI:
			Mandatario
			Mandante
			Mandante
			Mandante

CONCEDENTE  
CONCESSIONARI AUTOSTRADALI LOMBARDE

CONCESSIONARIO  
Autosstrada Padanese Lombarde  
Direttore Tecnico: Ing. Enrico Anzi  
Referente Tecnico: Ing. Sabrina Lattuada

APPROVATO  
Autosstrada Padanese Lombarde  
Il Direttore dei Lavori: Ing. Francesco Domenico

ELABORAZIONE PROGETTUALE  
PROGETTISTA:  
3TI PROGETTI ITALIA S.p.A.

RESPONSABILE DI PROGETTO ED INCARICATO DELL'INTEGRAZIONE FRA LE VARIE PRESTAZIONI:  
Ing. Alberto Cecchini

Redatto: Schavi  
Verificato: Lopes  
Approvato: Possati

3TI ITALIA S.p.A.  
DIRETTORE TECNICO  
Ing. Stefano Luca Passati  
Ordine degli Ingegneri  
Provincia di Roma n. 20809

