


PROVINCIA : Monza e della Brianza
 COMUNE : Lazzate

QUADRO DI UNIONE VIABILITA' INTERFERITE

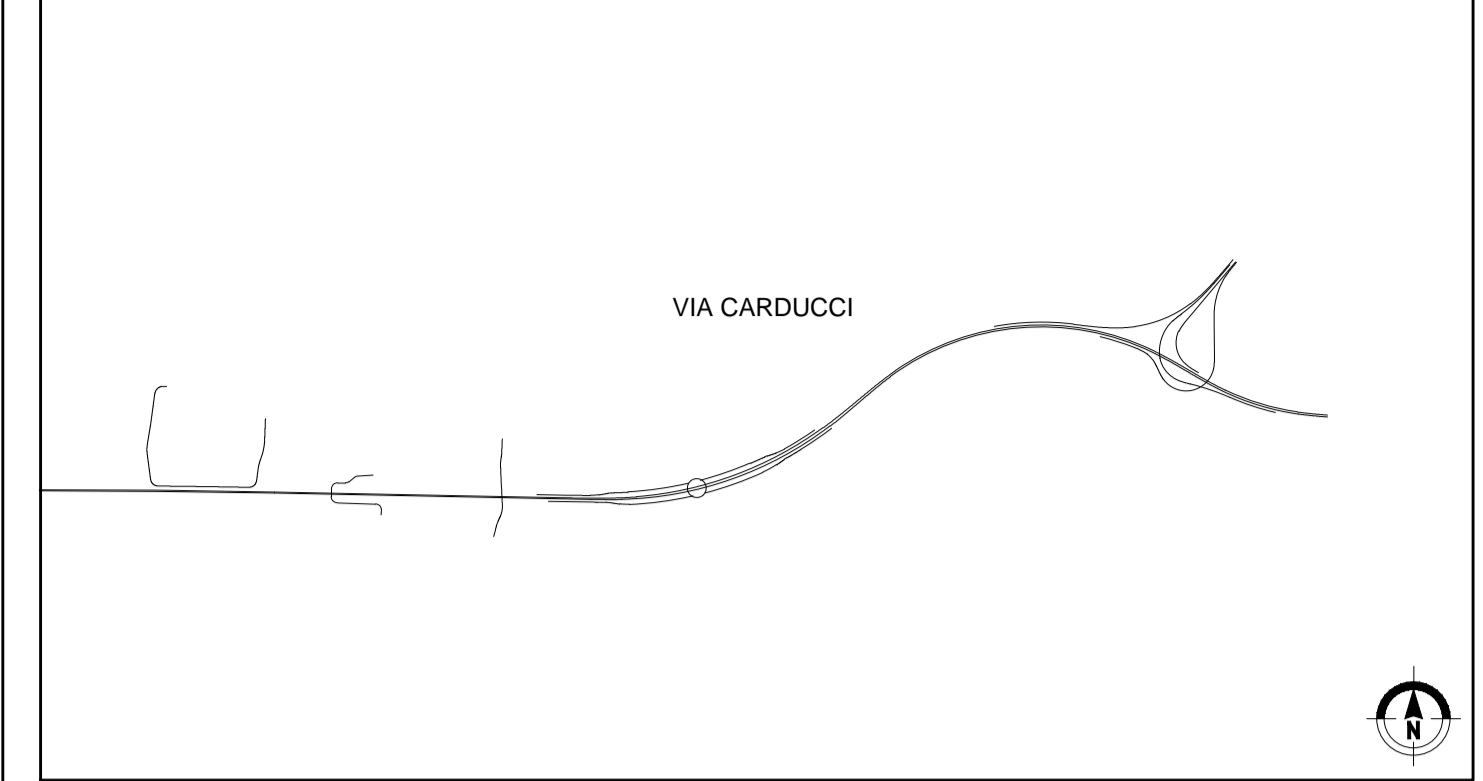

MATRICE DI REVISIONE

REV	DATA	DESCRIZIONE MODIFICA

N.B.: LA TAVOLA SOSTITUISCE QUELLA RELATIVA AL CODICE E [] DEL PROGETTO ESECUTIVO

COLLEGAMENTO AUTOSTRADALE DALMINE - COMO - VARESE - VALICO DEL GAGGIOLO E OPERE AD ESSO CONNESSE
 CODICE C.U.P. F11B06000270007
TRATTE B1, B2, C, D, TRVA13+14, GREENWAY
AS BUILT
TRATTA B1
 PROGETTO STRADALE
 VIABILITA' INTERFERITA
 VIABILITA' INTERFERITA VIA G. CARDUCCI
 PLANIMETRIA DI PROGETTO

IDENTIFICAZIONE ELABORATO CODICE PROGETTO: F00107B WBS	IMPRESA RAGGRUPPAMENTO TEMPORANEO IMPRESE: Mandataria: STRABAG A.G. Mandante: GLF Grandi Lavori Fincostr S.p.A. Mandante copollita: ICM S.p.A., STRABAG S.p.A.
FASE PROGETTUALE LOTTO: 1 ZONA: 107 OPERA: GE001 TRATTO D'OPERA: 0 AMBITO: B1 TIPO ELABORATO: PB PROGRESSIVO: 001 TIPO REVISIONE: F1	PROGETTISTA - PROGETTO ESECUTIVO DI DETTAGLIO RAGGRUPPAMENTO TEMPORANEO PROGETTISTI: Mandataria: 3TI PROGETTI ITALIA INDOENSA INDOENSA S.p.A. Mandante: GP Progettazione e Gestione Progetti di Assistenza Mandante: 3TI ITALIA S.p.A. Arch. Salvatore Vermiglio
CONCEDENTE CONCESSIONI AUTOSTRADALI LOMBARDE	RESPONSABILE DI PROGETTO ED INCARICATO DELL'INTEGRAZIONE FRA LE VARIE PRESTAZIONI: Ing. Alberto Cecchini

Scala: 1:1000

DATA: Gennaio 2018 DESCRIZIONE: Emissione REV: E