


SCHEMA GEOMETRICO fuori scala

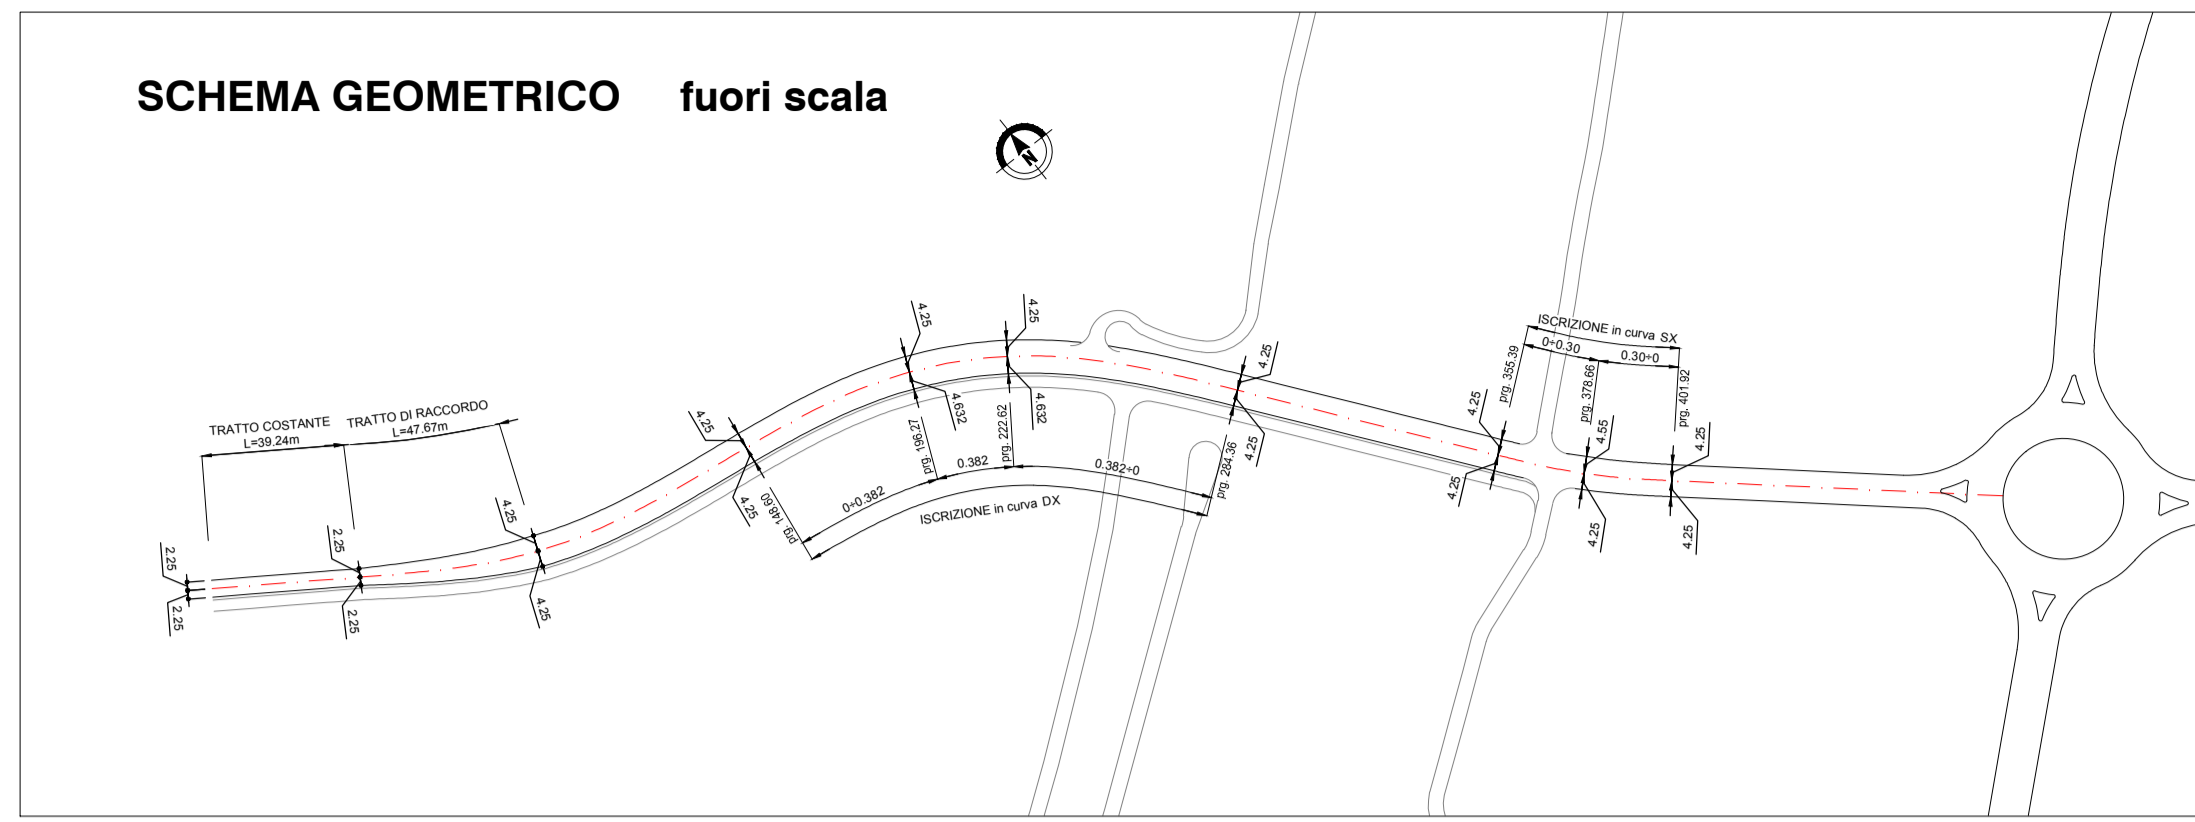


Via Carducci	
C1	E(m) 139948.348 N(m) 245942.055
Raccordo n° 1	
R(m)	118.000
A(c)	3.520048c
T(m)	3.263
Sv(m)	6.525
Bs(m)	0.045

Via Carducci	
Ve2	E(m) 140029.566 N(m) 245812.007
t1(m)	73.126
t2(m)	75.823

Via Carducci	
Vi2	E(m) 140023.492 N(m) 245805.327

Via Carducci	
C3	E(m) 140243.348 N(m) 245781.952
Raccordo n° 3	
R(m)	150.000
A(c)	5.600765c
T(m)	6.603
Sv(m)	13.196
Bs(m)	0.145

Via Carducci	
VO	E(m) 139830.164 N(m) 245877.864

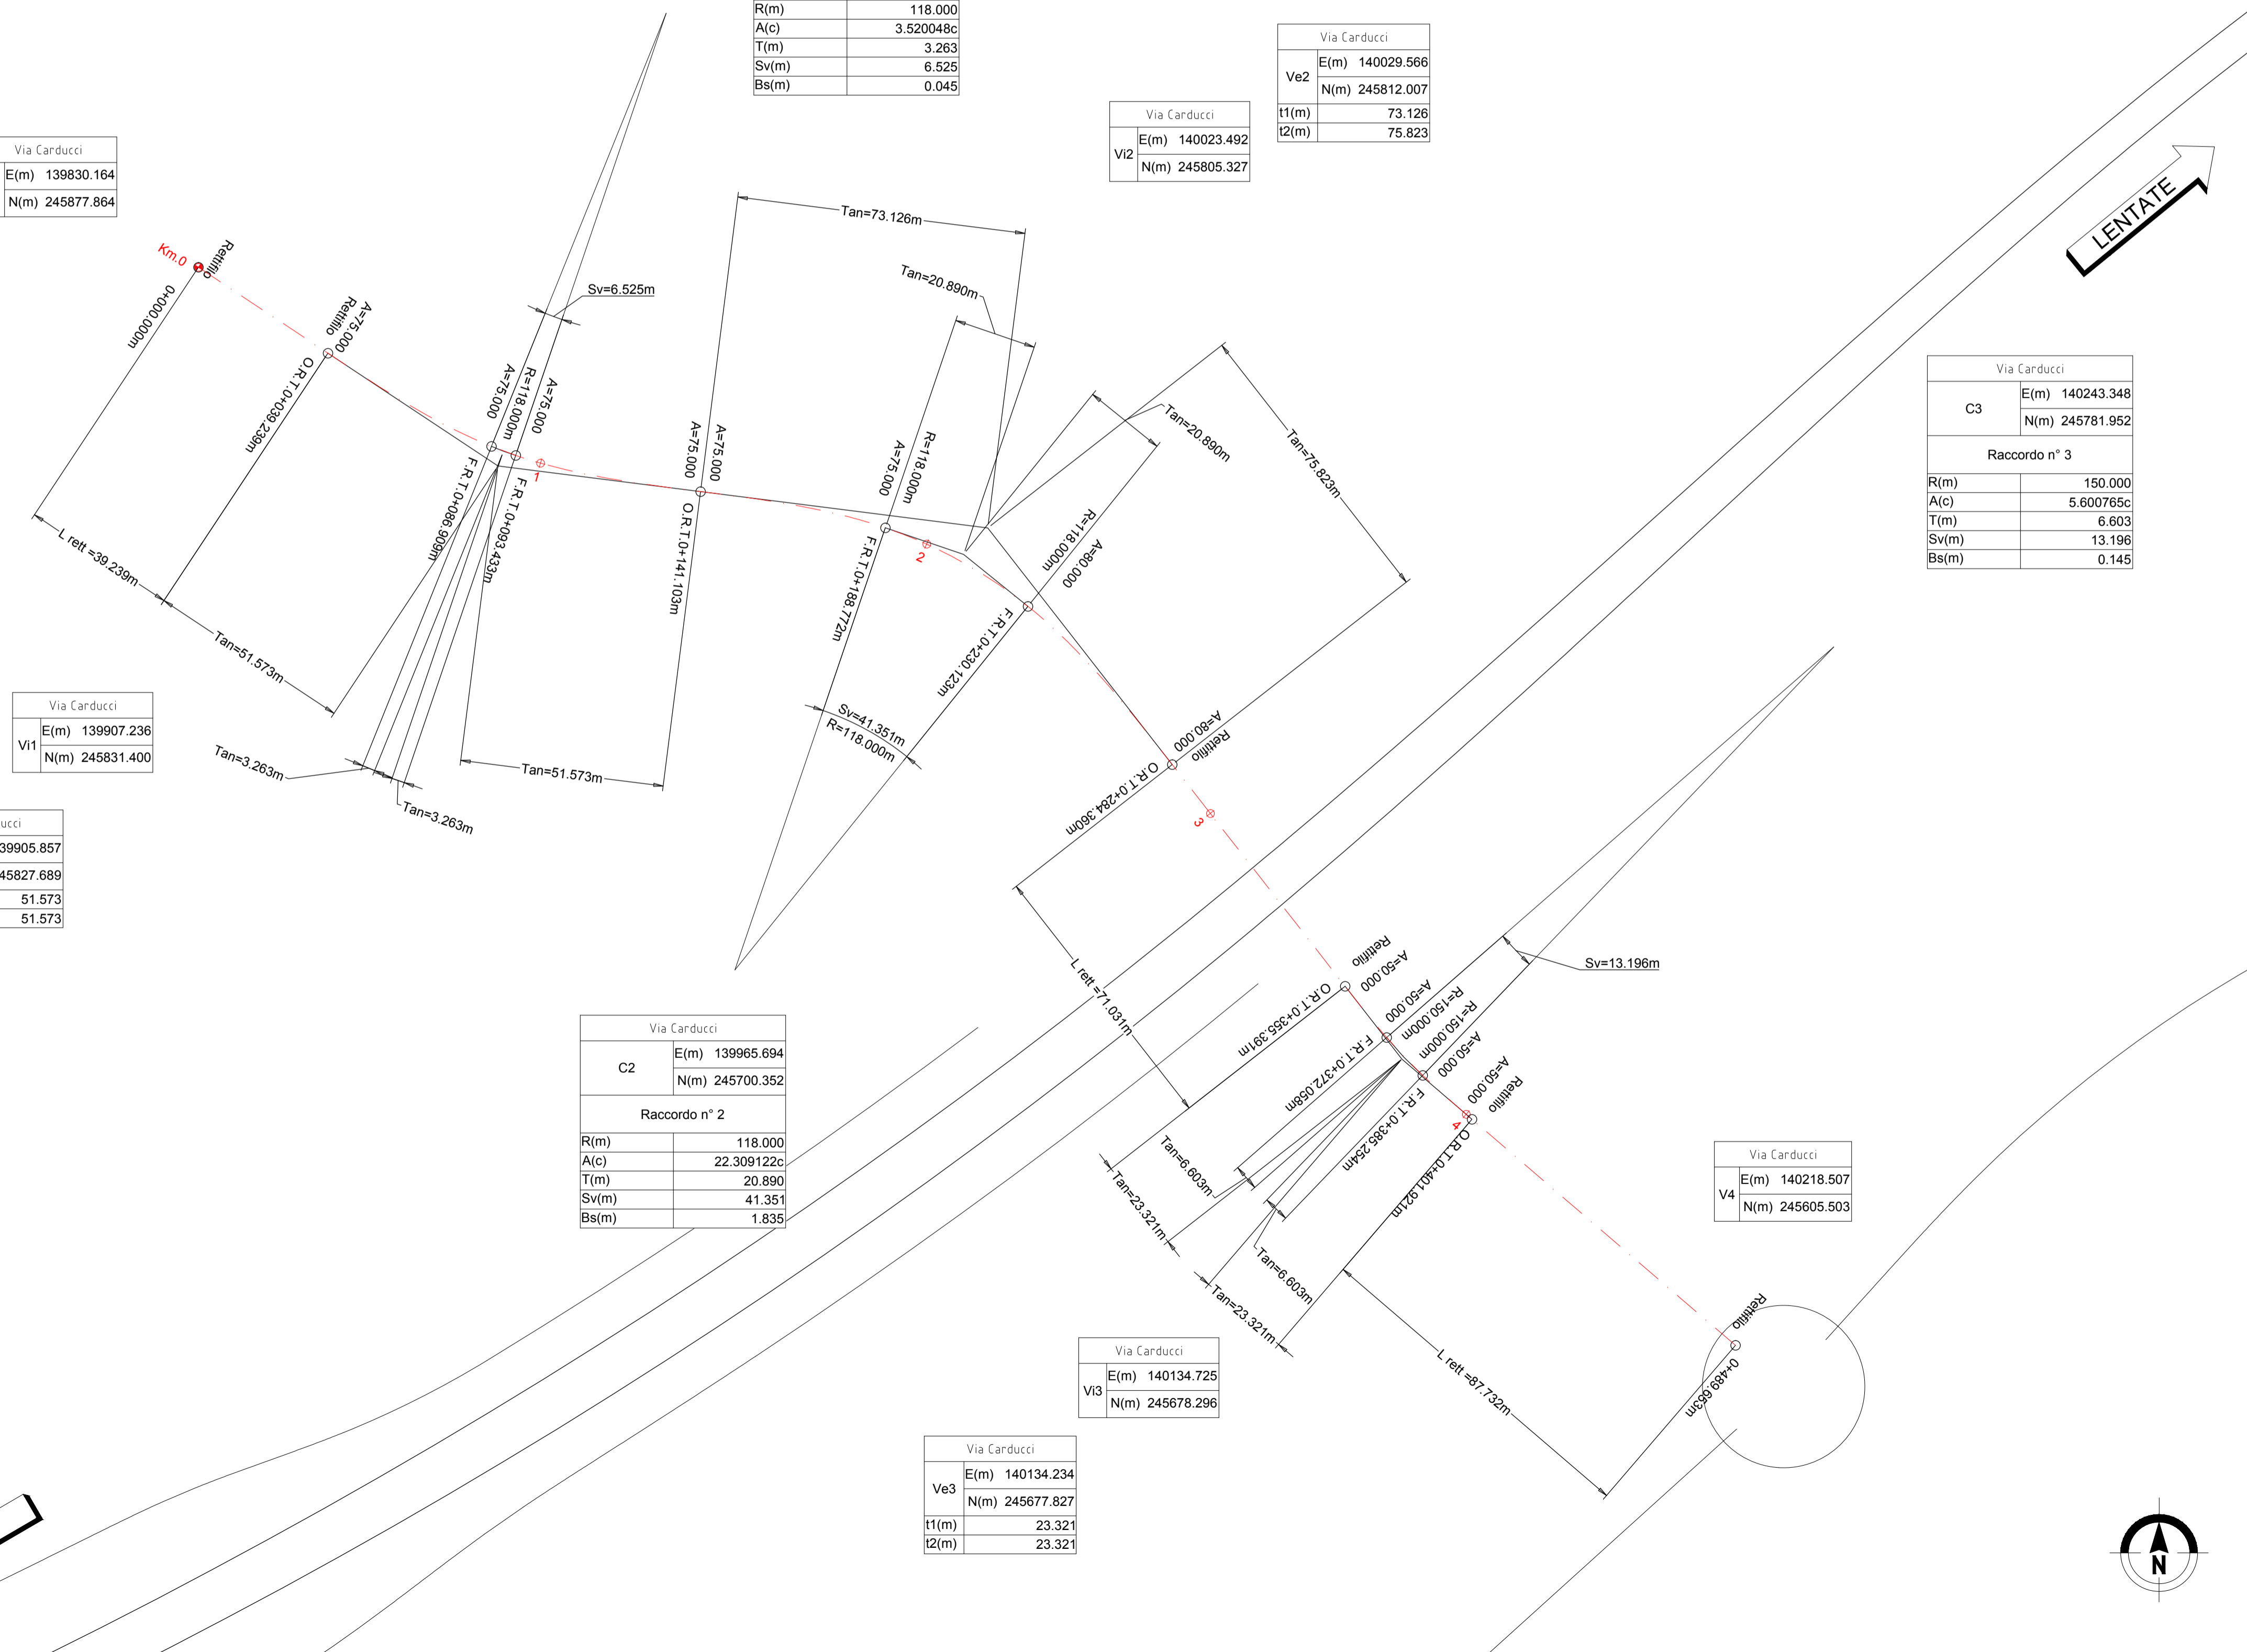

Via Carducci	
Vi1	E(m) 139907.236 N(m) 245831.400

Via Carducci	
Ve1	E(m) 139905.857 N(m) 245827.689
t1(m)	51.573
t2(m)	51.573


Via Carducci	
C2	E(m) 139965.694 N(m) 245700.352
Raccordo n° 2	
R(m)	118.000
A(c)	22.309122c
T(m)	20.890
Sv(m)	41.351
Bs(m)	1.835

Via Carducci	
Vi3	E(m) 140134.725 N(m) 245678.296

Via Carducci	
Ve3	E(m) 140134.234 N(m) 245677.827
t1(m)	23.321
t2(m)	23.321

Via Carducci	
V4	E(m) 140218.507 N(m) 245605.503

QUADRO DI UNIONE VIABILITA' INTERFERITE

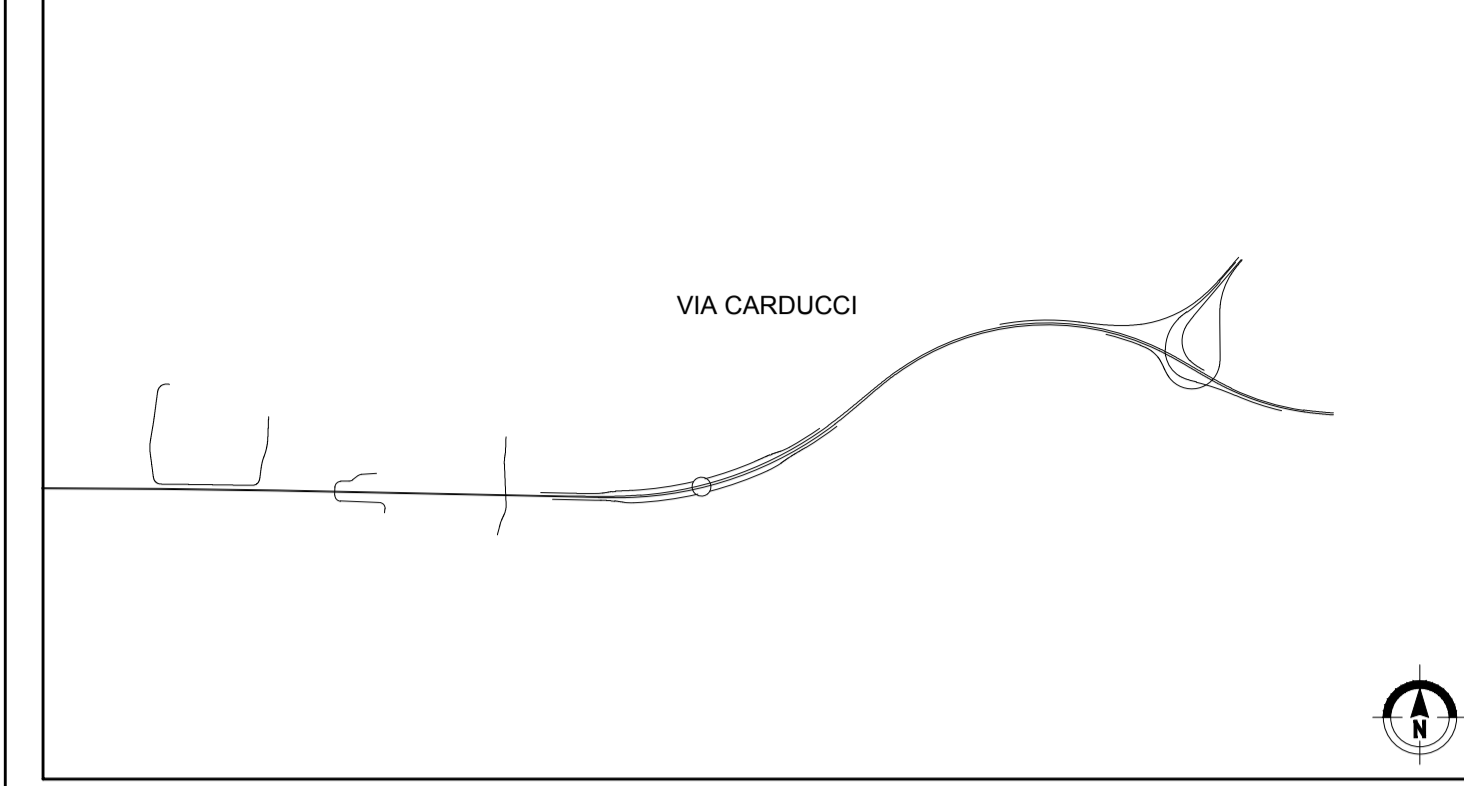

NB: Sistema di riferimento locale da rilievo aerofotogrammetrico in coordinate rettilinee

MATRICE DI REVISIONE

REV	DATA	DESCRIZIONE MODIFICA

N.B.: LA TAVOLA SOSTITUISCE QUELLA RELATIVA AL CODICE [ ] DEL PROGETTO ESECUTIVO

COLLEGAMENTO AUTOSTRADALE DALMINE - COMO - VARESE - VALICO DEL GAGGIOLO E OPERE AD ESSO CONNESSE  
 CODICE C.U.P. F11B06000270007  
**TRATTE B1, B2, C, D, TRVA13+14, GREENWAY**  
**AS BUILT**  
**TRATTA B1**  
 PROGETTO STRADALE  
 VIABILITA' INTERFERITA  
 VIABILITA' INTERFERITA VIA G. CARDUCCI  
 PLANIMETRIA DI TRACCIAMENTO

<b>IDENTIFICAZIONE ELABORATO</b> CODICE PROGETTO: F00107B WBS	<b>IMPRESA</b> RAGGRUPPAMENTO TEMPORANEO IMPRESE: Mandatario: STRABAG A.G. Mandante: GLF Grandi Lavori Fincosit S.p.A. Mandante: Giuseppe Maltauro S.p.A. Mandante cooptata: STRABAG S.p.A.
<b>FASE PROGETTUALE</b> LOTTO: A ZONA: 107 OPERA: GE001 TRATTO D'OPERA: 0 AMBITO: SD TIPO ELABORATO: PT PROGRESSIVO: 001 REVISIONE: E	<b>PROGETTISTA - PROGETTO ESECUTIVO DI DETTAGLIO</b> RAGGRUPPAMENTO TEMPORANEO PROGETTISTI: Mandatario: 3TI PROGETTI ITALIA S.p.A. Mandante: GP Mandante: ALBERTI VERMIGLIO
<b>CONCEDENTE</b> CONCESSIONI AUTOSTRADALI LOMBARDE	<b>RESPONSABILE DI PROGETTO ED INCARICATO DELL'INTEGRAZIONE FRA LE VARIE PRESTAZIONI:</b> Ing. Alberto Cecchini
<b>CONCESSIONARIO</b> Autosstrada Padovana Direttore Tecnico: Ing. Enrico Anzi Referente Tecnico: Ing. Sabrina Letta	<b>ELABORAZIONE PROGETTUALE</b> PROGETTISTA: 3TI PROGETTI ITALIA S.p.A. 3TI ITALIA S.p.A. DIRETTORE TECNICO: Ing. Stefano Loro Presutti Ordine degli Ingegneri Provincia di Roma n. 20809
<b>APPROVATO</b> Autosstrada Padovana Il Direttore dei Lavori: Ing. Francesco Domenico	Redatto: Schiavi Verificato: Lopes Approvato: Possati

Scala: 1:1000  
 Aprile 2015 - Emissione - E