


SCHEMA GEOMETRICO fuori scala

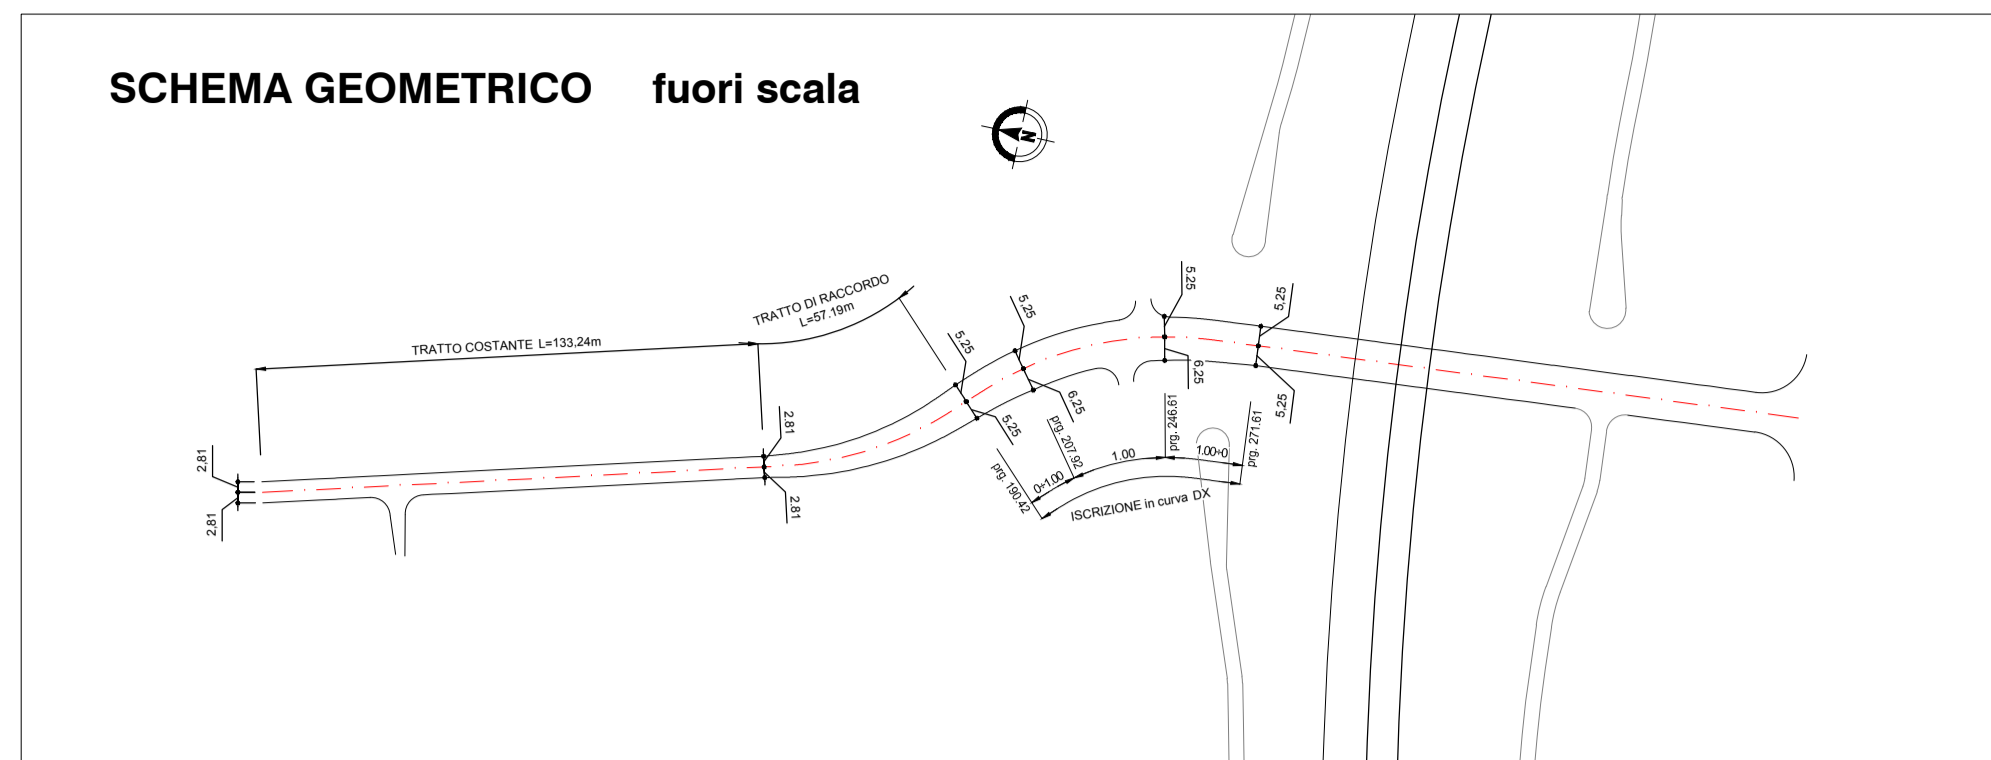

|                |                 |
|----------------|-----------------|
| VIA XXV APRILE |                 |
| V0             | E(m) 140806.876 |
|                | N(m) 246446.490 |

|                |                 |
|----------------|-----------------|
| VIA XXV APRILE |                 |
| C1             | E(m) 140930.666 |
|                | N(m) 246337.435 |
| Raccordo n° 1  |                 |
| R(m)           | 90.000          |
| A(c)           | 26.304950c      |
| T(m)           | 18.863          |
| Sv(m)          | 37.188          |
| Bs(m)          | 1.955           |

|                |                 |
|----------------|-----------------|
| VIA XXV APRILE |                 |
| Ve2            | E(m) 140898.538 |
|                | N(m) 246242.845 |
| t1(m)          | 38.257          |
| t2(m)          | 38.256          |

|                |                 |
|----------------|-----------------|
| VIA XXV APRILE |                 |
| V2             | E(m) 140896.880 |
|                | N(m) 246242.060 |

|                |                 |
|----------------|-----------------|
| VIA XXV APRILE |                 |
| V1             | E(m) 140851.484 |
|                | N(m) 246290.679 |


|                |                 |
|----------------|-----------------|
| VIA XXV APRILE |                 |
| C2             | E(m) 140811.761 |
|                | N(m) 246201.806 |
| Raccordo n° 2  |                 |
| R(m)           | 90.000          |
| A(c)           | 37.973113c      |
| T(m)           | 27.667          |
| Sv(m)          | 53.683          |
| Bs(m)          | 4.157           |

|                |                 |
|----------------|-----------------|
| VIA XXV APRILE |                 |
| Ve1            | E(m) 140850.385 |
|                | N(m) 246290.031 |
| t1(m)          | 29.162          |
| t2(m)          | 29.162          |



|                |                 |
|----------------|-----------------|
| VIA XXV APRILE |                 |
| V3             | E(m) 140915.251 |
|                | N(m) 246053.321 |

QUADRO DI UNIONE VIABILITA' INTERFERITE

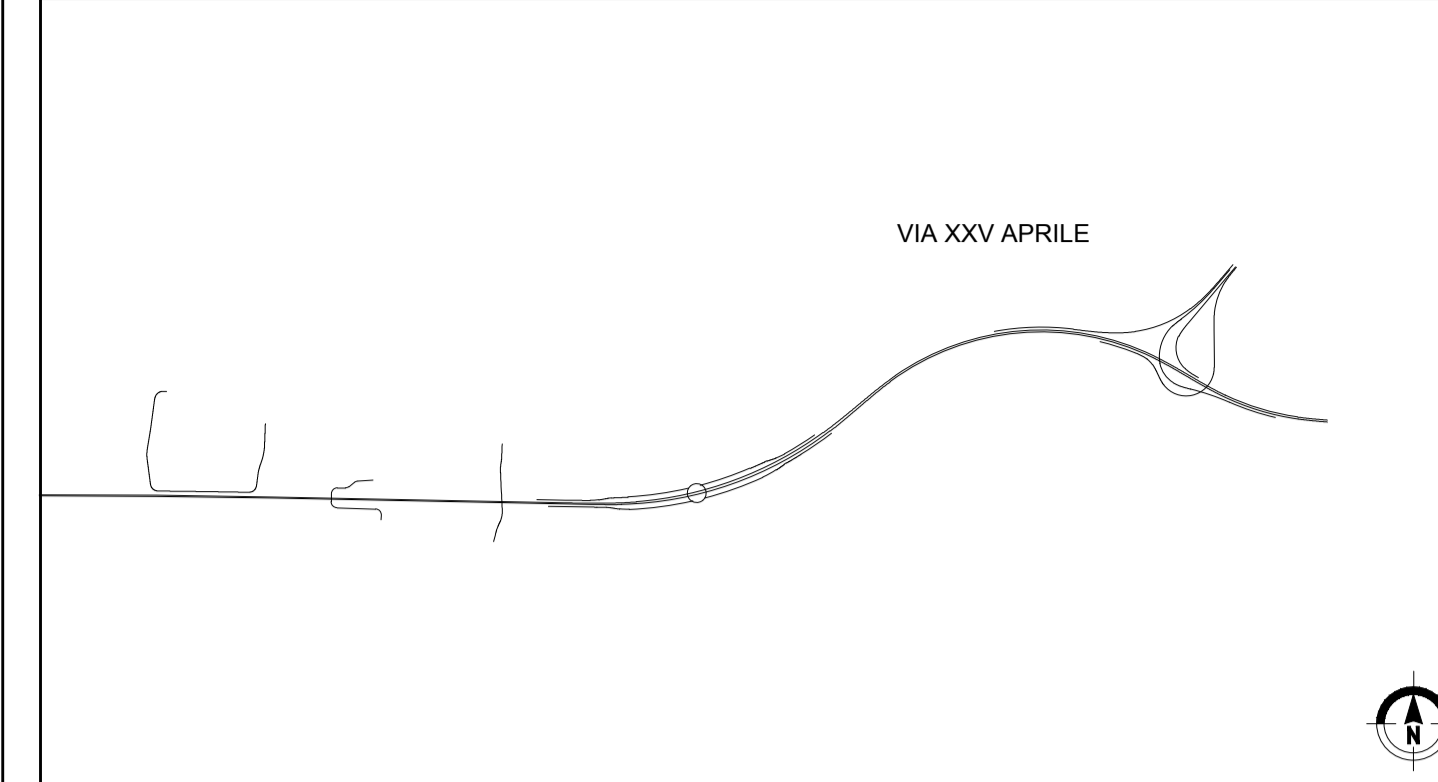

NB.: Sistema di riferimento locale da rilievo aerofotogrammetrico in coordinate rettilinee

MATRICE DI REVISIONE

| REV | DATA | DESCRIZIONE MODIFICA |
|-----|------|----------------------|
|     |      |                      |
|     |      |                      |
N.B.: LA TAVOLA SOSTITUISCE QUELLA RELATIVA AL CODICE E [ ] DEL PROGETTO ESECUTIVO

CONCESSIONARI AUTOSTRADALI LOMBARDE

**COLLEGAMENTO AUTOSTRADALE DALMINE - COMO - VARESE - VALICO DEL GAGGIOLO E OPERE AD ESSO CONNESSE**

CODICE C.U.P. F1180600270007

**TRATTE B1, B2, C, D, TRVA13+14, GREENWAY**

**AS BUILT**

**TRATTA B1**

PROGETTO STRADALE

VIABILITA' INTERFERITA

VIABILITA' INTERFERITA VIA XXV APRILE

PLANIMETRIA DI TRACCIAMENTO

|                                  |                |                                    |                                   |
|----------------------------------|----------------|------------------------------------|-----------------------------------|
| <b>IDENTIFICAZIONE ELABORATO</b> |                | <b>IMPRESA</b>                     |                                   |
| CODICE PROGETTO: F001078         |                | RAGGRUPPAMENTO TEMPORANEO IMPRESE: |                                   |
| WBS                              |                | Mandataria                         | Mandante                          |
| FASI PROGETTUALE                 |                | STRABAG A.G.                       | GLF Grandi Lavori Fincosit S.p.A. |
| LOTTO                            | ZONA           | Mandatario                         | Mandante                          |
| OPERA                            | TRATTO D'OPERA | Impresa costruzioni                | Mandatario                        |
| AMBITO                           | OPERA          | Giuseppe Maltauro S.p.A.           | STRABAG S.p.A.                    |
| TIPIC ELABORATO                  | PROGRESSIVO    |                                    |                                   |
| PT                               | 001            |                                    |                                   |
| REVISIONE                        |                |                                    |                                   |
| A                                | 1              | 108 GE001 0 SD PT 001              |                                   |

Scala: 1:1000

| DATA        | DESCRIZIONE | REV |
|-------------|-------------|-----|
| Aprile 2016 | Emissione   | E   |

**PROGETTISTA - PROGETTO ESECUTIVO DI DETTAGLIO**

RAGGRUPPAMENTO TEMPORANEO PROGETTISTI:

|                     |          |          |          |
|---------------------|----------|----------|----------|
| Mandatario          | Mandante | Mandante | Mandante |
| 3TI PROGETTI ITALIA | GP       | ALBERICI | ALBERICI |
|                     |          |          |          |

**CONCEDENTE**

CONCESSIONARI AUTOSTRADALI LOMBARDE

**RESPONSABILE DI PROGETTO ED INCARICATO DELL'INTEGRAZIONE FRA LE VARIE PRESTAZIONI:**

Ing. Alberto Cecchini

**CONCESSIONARIO**


Direttore Tecnico: Ing. Enrico Anzi

Referente Tecnico: Ing. Sabrina Lattuada

**ELABORAZIONE PROGETTUALE**

**PROGETTISTA:**

3TI PROGETTI ITALIA S.p.A.

**3TI ITALIA S.p.A.**

DIRETTORE TECNICO

Ing. Stefano Luca Possati

Ordine degli Ingegneri Provincia di Roma n. 20809

**APPROVATO**


Direttore dei Lavori: Ing. Francesco Domenico

Redatto: Schiavi

Verificato: Lopes

Approvato: Possati