

PROVINCIA : Monza e della Brianza  
COMUNE : Lentate Sul Seveso

### LEGENDA SEGNALETICA ORIZZONTALE

Strisce longitudinali Art.138-139 del Regolamento

**CONTINUA**


**DISCONTINUE**

- b Per separazione dei sensi di marcia e delle corsie di marcia nei tratti con velocità di progetto tra 50 e 110 km/h
- c Per separazione dei sensi di marcia e delle corsie di marcia nei tratti con velocità non superiore a 50 km/h o in galleria
- d Per strisce di preavviso delle approssimazioni di una striscia continua
- e Per delimitare le corsie di accelerazione e decelerazione
- f Per strisce di margine, per istruzioni di linea continue e corrispondenti ai sensi laterali o di passi carichi

Larghezza minima strisce longitudinali esterne quelle di margine per tratti extraurbani secondari, urbani di scorrimento ed urbani di quartiere ..... 12 cm.  
 La larghezza minima delle strisce di margine è:  
 - per le strade extraurbane secondarie, urbane di scorrimento ed urbane di quartiere ..... 15 cm.  
 - per le strade locali ..... 12 cm.

### LEGENDA SEGNALETICA VERTICALE

- DELINEATORE DI MARGINE Fig.11 463 (Art. 173 C.d.S.)  
Ø PALO: 60CM OVE NON DIVERSAMENTE INDICATO  
CLASSE DI RIFRANGENZA PELLICOLA CARTELLI: C2  
STRUTTURE SOSTEGNO PORTALI: VEDERE TAVOLA SPECIFICA

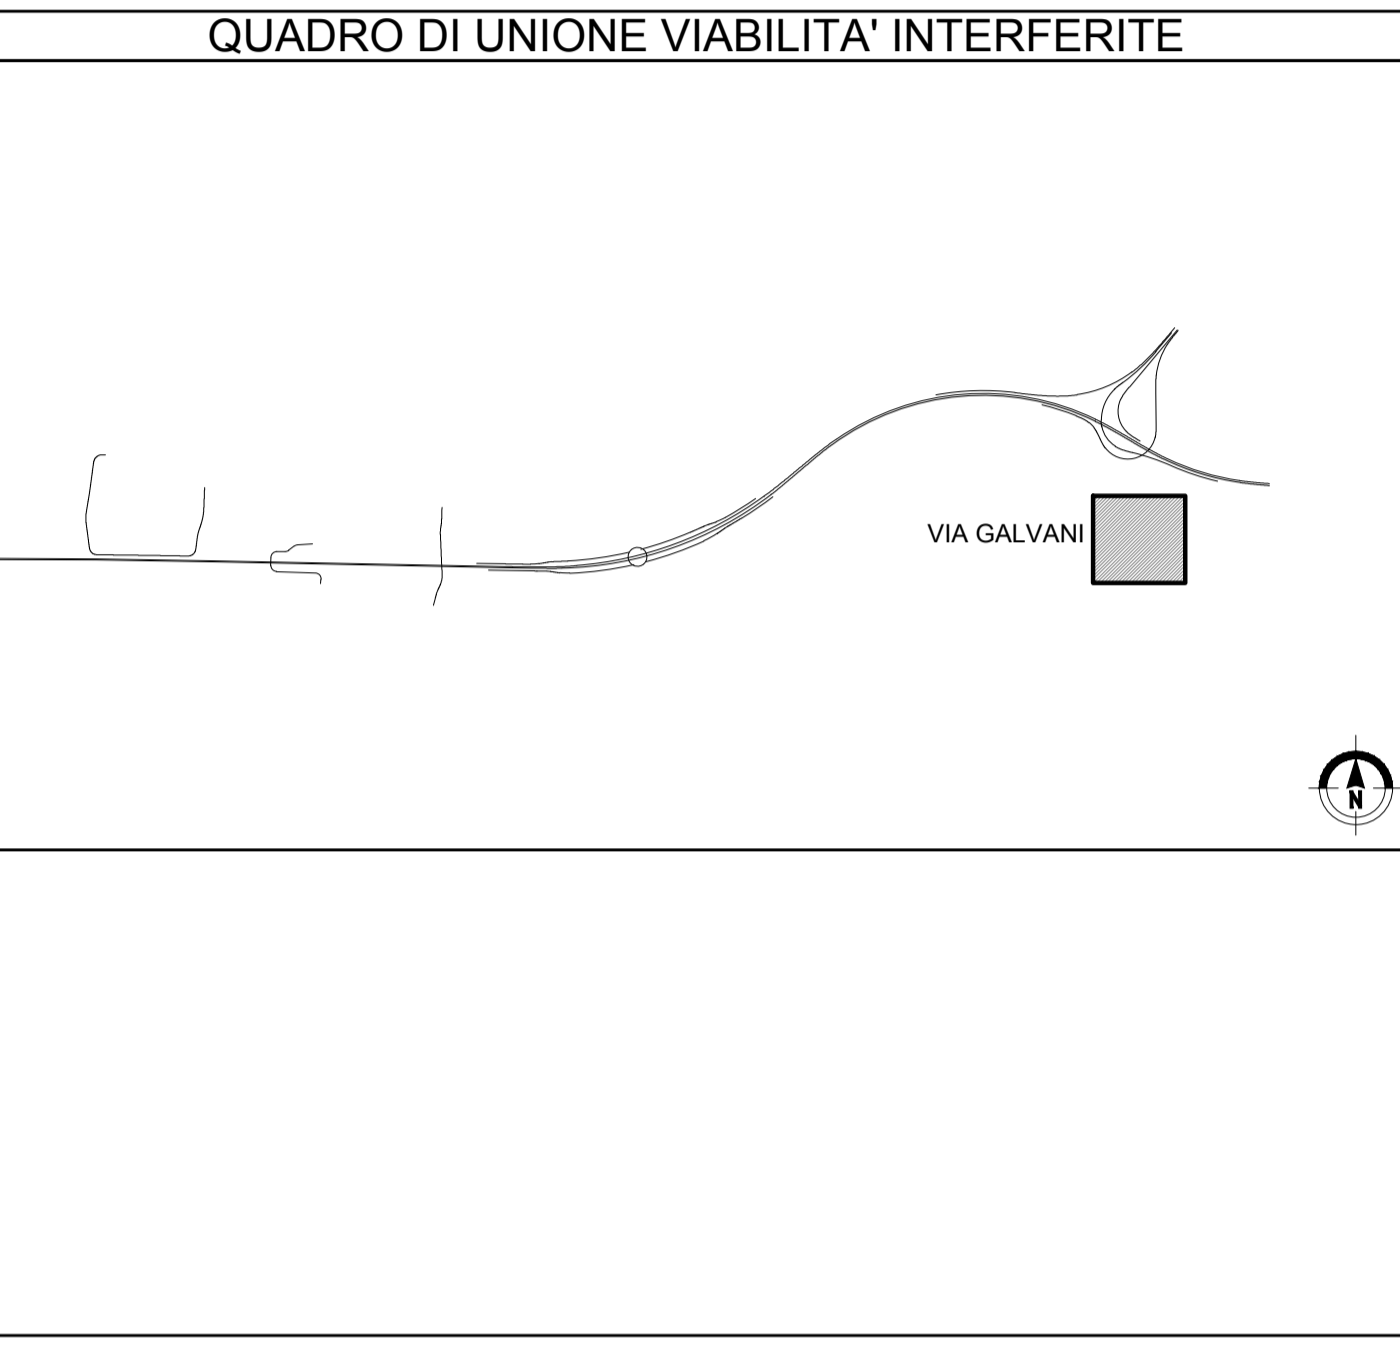

### MATRICE DI REVISIONE

| REV | DATA | DESCRIZIONE MODIFICA |
|-----|------|----------------------|
|     |      |                      |
|     |      |                      |
N.B.: LA TAVOLA SOSTITUISCE QUELLA RELATIVA AL CODICE E DEL PROGETTO ESECUTIVO

CONCESSIONI AUTOSTRADALI LOMBARDE

Autostradale Pademontana Lombardia

## COLLEGAMENTO AUTOSTRADALE DALMINE - COMO - VARESE - VALICO DEL GAGGIOLO E OPERE AD ESSO CONNESSE

CODICE C.U.P. F1180600270007

### TRATTE B1, B2, C, D, TRVA13+14, GREENWAY

## AS BUILT

**TRATTA B1**  
 PROGETTO STRADALE  
 VIABILITA' INTERFERITA  
 VIA GALVANI - COMUNE DI LENTATE  
 SEGNALETICA ORIZZONTALE E VERTICALE

|   |  |
|---|--|
| <b>IDENTIFICAZIONE ELABORATO</b><br>CODICE PROGETTO: F00107B<br>WBS   | <b>IMPRESA</b><br>RAGGRUPPAMENTO TEMPORANEO IMPRESE:<br>Mandatario: STRABAG A.G.<br>Mandatario: CLF Grandi Lavori Fincostr S.p.A.<br>Mandatario: Impresa costruzioni Giuseppe Maltauro S.p.A.<br>Mandatario cooptato: STRABAG S.p.A.                                     |
| <b>FASE PROGETTUALE</b><br>LOTTO: A<br>ZONA: 2<br>OPERA: 111<br>TRATTO D'OPERA: GE002<br>AMBITO: 0<br>TIPO ELABORATO: P2<br>PROGRESSIVO: 001<br>REVISIONE: 01 | <b>PROGETTISTA - PROGETTO ESECUTIVO DI DETTAGLIO</b><br>RAGGRUPPAMENTO TEMPORANEO PROGETTISTI:<br>Mandatario: 3TI PROGETTI ITALIA INGEGNERIA ASSOCIATA S.p.A.<br>Mandatario: GP Progettazione e Gestione Progetti di Ingegneria<br>Mandatario: Arch. Salvatore Vermiglio |
| <b>CONCEDENTE</b><br>CONCESSIONI AUTOSTRADALI LOMBARDE  | <b>RESPONSABILE DI PROGETTO ED INCARICATO DELL'INTEGRAZIONE FRA LE VARIE PRESTAZIONI:</b><br>Ing. Alberto Cecchini   |
| <b>CONCESSIONARIO</b><br>Autostradale Pademontana Lombardia<br>Direttore Tecnico: Ing. Enrico Arioli<br>Referente Tecnico: Ing. Sabrina Lattuada              | <b>ELABORAZIONE PROGETTUALE</b><br>PROGETTISTA:<br>3TI PROGETTI ITALIA S.p.A.<br><b>3TI ITALIA S.p.A.</b><br>DIRETTORE TECNICO<br>Ing. Stefano Taroni Pissardi<br>Ordine degli Ingegneri Provincia di Roma n. 20809  |
| <b>APPROVATO</b><br>Autostradale Pademontana Lombardia<br>Il Direttore dei Lavori: Ing. Francesco Domenico  | Redatto: Schiavi<br>Verificato: Lopes<br>Approvato: Possati  |

Scala: 1:100

DATA: Aprile 2016  
DESCRIZIONE: Emissione  
REV: E

**STRABAG** **MALTAURO** **STRABAG**

**ALBERTO CECCHINI**

15/15/18