

LENTATE

Via Galvani	
E	141856.561
N	245342.289
Raccordo n° 4	
R	80.000
A	26.249436c
T	16.731
Sv	32.986
Bs	1.730758

Via Galvani	
E	141989.516
N	245321.694
Ve2	
t1	32.061
t2	32.061

Via Galvani	
C1	E 142008.854
	N 245429.799
Raccordo n° 1	
R	100.000
A	3.411489c
T	2.680
Sv	5.359
Bs	0.035906

Via Galvani	
E	141989.793
N	245320.886
Vi2	

Via Galvani	
Ve3	E 141930.574
	N 245295.605
t1	32.151
t2	32.151

Via Galvani	
Vi3	E 141930.989
	N 245294.852

Via Galvani	
Vo	E 142133.309
	N 245388.195

Via Galvani	
Vi5	E 141863.606
	N 245262.268

Via Galvani	
Vi1	E 142047.361
	N 245337.472

Via Galvani	
Ve1	E 142047.896
	N 245336.188
t1	27.830
t2	27.830

Via Galvani	
C3	E 142039.661
	N 245097.708
Raccordo n° 3	
R	225.000
A	4.013788c
T	7.095
Sv	14.186
Bs	0.111846

Via Galvani	
C2	E 142062.742
	N 245107.925
Raccordo n° 2	
R	225.000
A	3.963275c
T	7.006
Sv	14.007
Bs	0.109048

STRALCIO N°1 - SCALA 1:500


Via Galvani	
Vi4	E 141887.233
	N 245266.532

Via Galvani	
C3	E 142039.661
	N 245097.708
Raccordo n° 3	
R	225.000
A	4.013788c
T	7.095
Sv	14.186
Bs	0.111846

Via Galvani	
C2	E 142062.742
	N 245107.925
Raccordo n° 2	
R	225.000
A	3.963275c
T	7.006
Sv	14.007
Bs	0.109048



QUADRO DI UNIONE VIABILITA' INTERFERITE

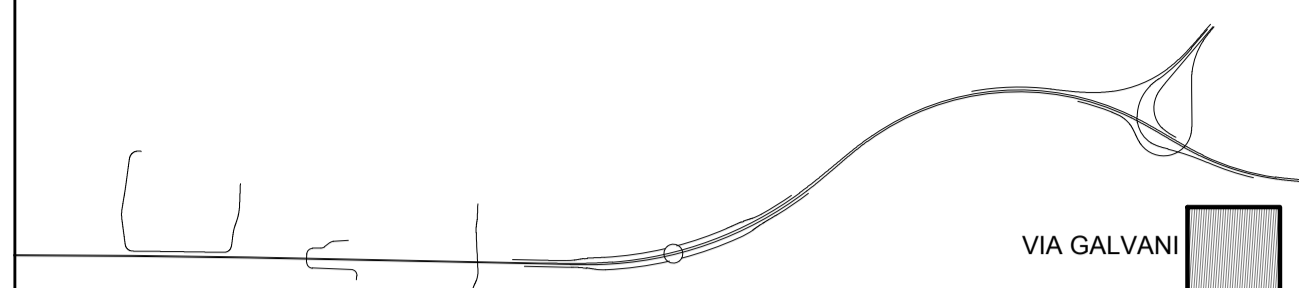



NB: Sistema di riferimento locale da rilievo aerofotogrammetrico in coordinate rettilinee

MATRICE DI REVISIONE

REV	DATA	DESCRIZIONE MODIFICA

N.B.: LA TAVOLA SOSTITUISCE QUELLA RELATIVA AL CODICE [ ] DEL PROGETTO ESECUTIVO

STRALCIO N°1 - SCALA 1:500

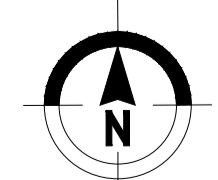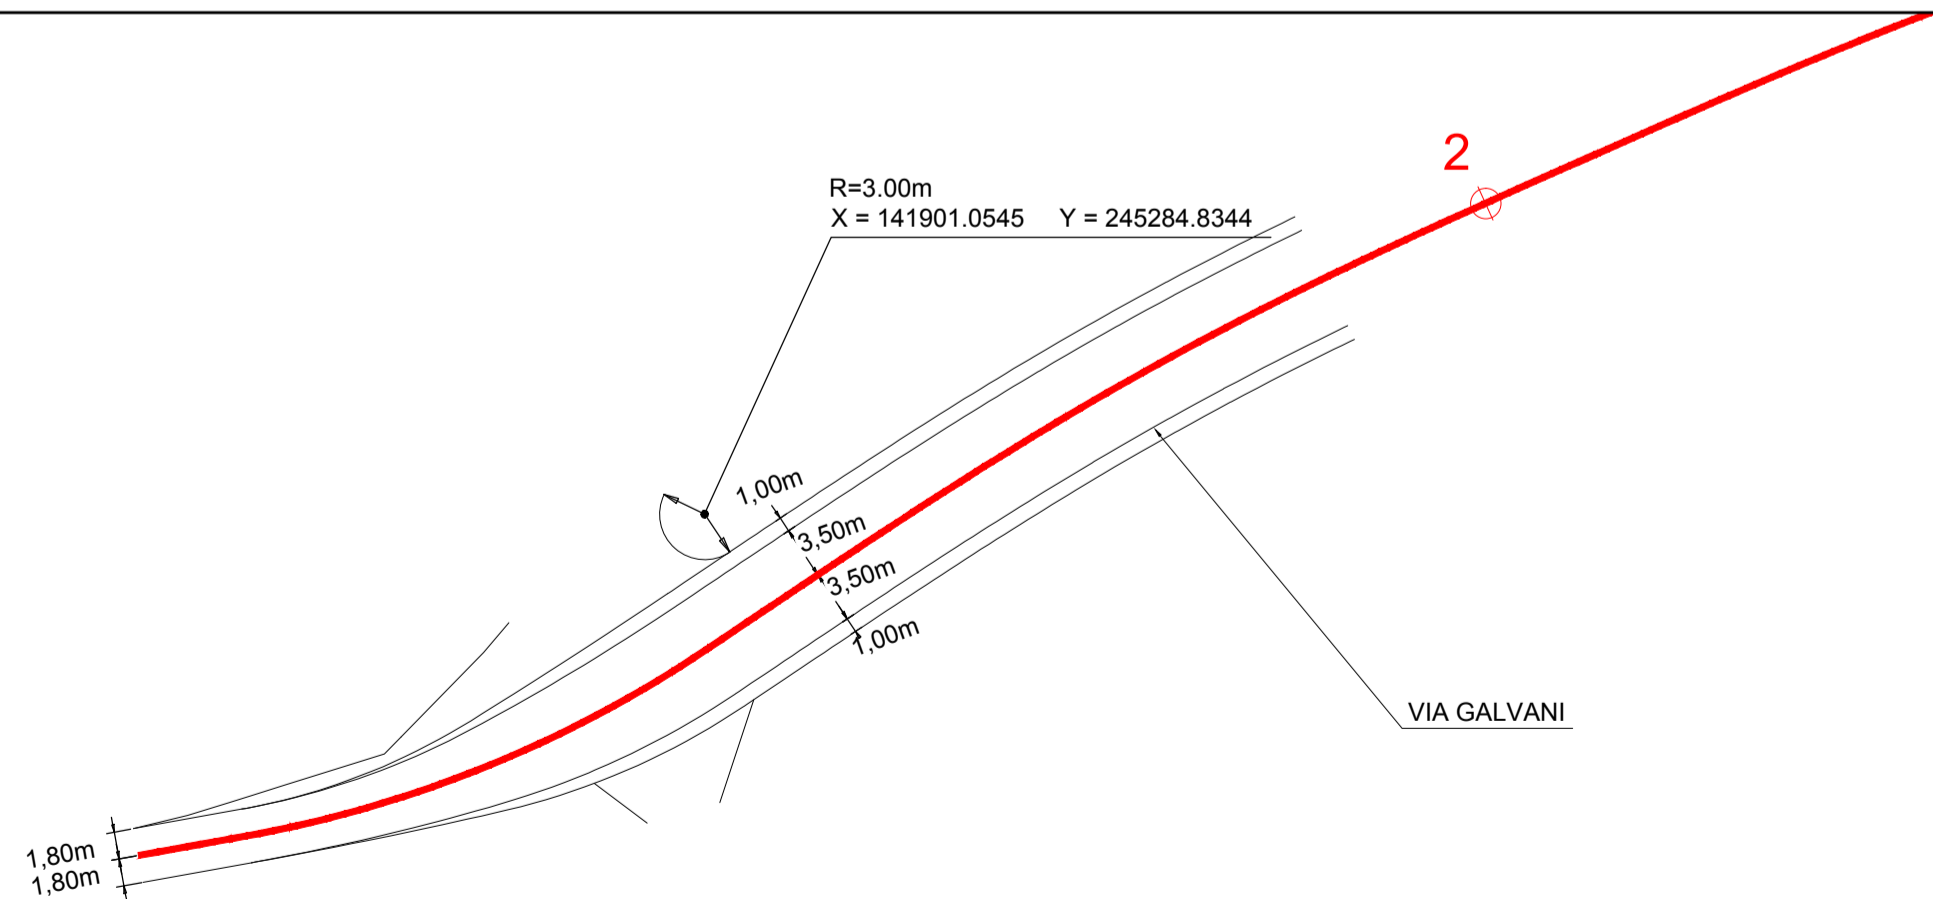

COLLEGAMENTO AUTOSTRADALE DALMINE - COMO - VARESE - VALICO DEL GAGGIOLO E OPERE AD ESSO CONNESSE  
 CODICE C.U.P. F11806000270007  
 TRATTE B1, B2, C, D, TRVA13+14, GREENWAY  
**AS BUILT**  
 TRATTA B1  
 PROGETTO STRADALE VIABILITA' INTERFERITA  
 VIA GALVANI - COMUNE DI LENTATE  
 PLANIMETRIA DI TRACCIAMENTO

IMPRESA  
 RAGGRUPPAMENTO TEMPORANEO IMPRESE:  
 Mandatario: STRABAG A.G.  
 Mandante: GLF Grandi Lavori Fincosit S.p.A.  
 Mandante: Impresa costruzioni Giuseppe Maltauro S.p.A.  
 Mandante cooptata: STRABAG S.p.A.

STRABAG MALTAURO STRABAG

PROGETTISTA - PROGETTO ESECUTIVO DI DETTAGLIO  
 RAGGRUPPAMENTO TEMPORANEO PROGETTISTI:  
 Mandatario: 3TI PROGETTI ITALIA S.p.A.  
 Mandante: GP Progettisti  
 Mandante: Arch. Salvatore Vermiglio

CONCEDENTE  
 CONCESSIONI AUTOSTRADALI LOMBARDE

CONCESSIONARIO  
 Autostreda Pedemontana Lombarda  
 Direttore Tecnico: Ing. Enrico Arini  
 Referente Tecnico: Ing. Sabrina Lattuada

APPROVATO  
 Autostreda Pedemontana Lombarda  
 Il Direttore dei Lavori: Ing. Francesco Donatoni

RESPONSABILE DI PROGETTO ED INCARICATO DELL'INTEGRAZIONE FRA LE VARIE PRESTAZIONI:  
 Ing. Alberto Cecchini

ELABORAZIONE PROGETTUALE  
 PROGETTISTA:  
 3TI PROGETTI ITALIA S.p.A.  
 3TI ITALIA S.p.A.  
 DIRETTORE TECNICO  
 Ing. Stefano Luca Pozzati  
 Ordine degli Ingegneri  
 Provincia di Roma n. 20809

Redatto: Schiavi Verificato: Lopes Approvato: Possati