

MATRICE DI REVISIONE

REV	DATA	DESCRIZIONE MODIFICA

N.B.: LA TAVOLA SOSTITUISCE QUELLA RELATIVA AL CODICE

E							
---	--	--	--	--	--	--	--

 DEL PROGETTO ESECUTIVO



COLLEGAMENTO AUTOSTRADALE DALMINE - COMO - VARESE - VALICO DEL GAGGIOLO E OPERE AD ESSO CONNESSE CODICE C.U.P. F11B06000270007 TRATTE B1, B2, C, D, TRVA13+14, GREENWAY

AS BUILT

TRATTA B1
PROGETTO STRADALE
VIABILITA' INTERFERITA
VIA GALVANI - COMUNE DI LENTATE
SEZIONI TRASVERSALI

IDENTIFICAZIONE ELABORATO

CODICE PROGETTO: F00107B

FASE PROGETTUALE	WBS						TIPO ELABORATO	PROGRESSIVO	REVISIONE
	LOTTO	ZONA	OPERA	TRATTO D'OPERA	AMBITO				
A	2	I11	GE002	0	SD	SZ	001	E	

Scala: 1:200

DATA	DESCRIZIONE	REV
Aprile 2016	Emissione	E

CONCEDENTE



CONCESSIONARIO

Direttore Tecnico:
Ing. Enrico Arini
Referente Tecnico:
Ing. Sabrina Lattuada

APPROVATO

Il Direttore dei Lavori:
Ing. Francesco Domanico

IMPRESA

RAGGRUPPAMENTO TEMPORANEO IMPRESE:

<i>Mandataria</i> STRABAG A.G.	<i>Mandante</i> GLF Grandi Lavori Fincosit S.p.A.	<i>Mandante</i> Impresa costruzioni Giuseppe Maltauro S.p.A.	<i>Mandante cooptata</i> STRABAG S.p.A.
---	---	---	--



PROGETTISTA - PROGETTO ESECUTIVO DI DETTAGLIO

RAGGRUPPAMENTO TEMPORANEO PROGETTISTI:

<i>Mandataria</i> 3TI PROGETTI ITALIA INGEGNERIA INTEGRATA S.p.A.	<i>Mandante</i> GP Ingegneria GESTIONE PROGETTI DI INGEGNERIA	<i>Mandante</i> COOPERATI COOPERATI	<i>Mandante</i> Arch. Salvatore Vermiglio
--	--	--	--

RESPONSABILE DI PROGETTO ED INCARICATO DELL'INTEGRAZIONE FRA LE VARIE PRESTAZIONI:

Ing. Alberto Cecchini



ELABORAZIONE PROGETTUALE

PROGETTISTA:

3TI PROGETTI ITALIA S.p.A.



3TI ITALIA S.p.A.
DIRETTORE TECNICO
Ing. Stefano Luca Possati
Ordine degli Ingegneri
Provincia di Roma n. 20809

Redatto: Schiavi

Verificato: Lopes

Approvato: Possati

SEZIONE TIPO VIA GALVANI

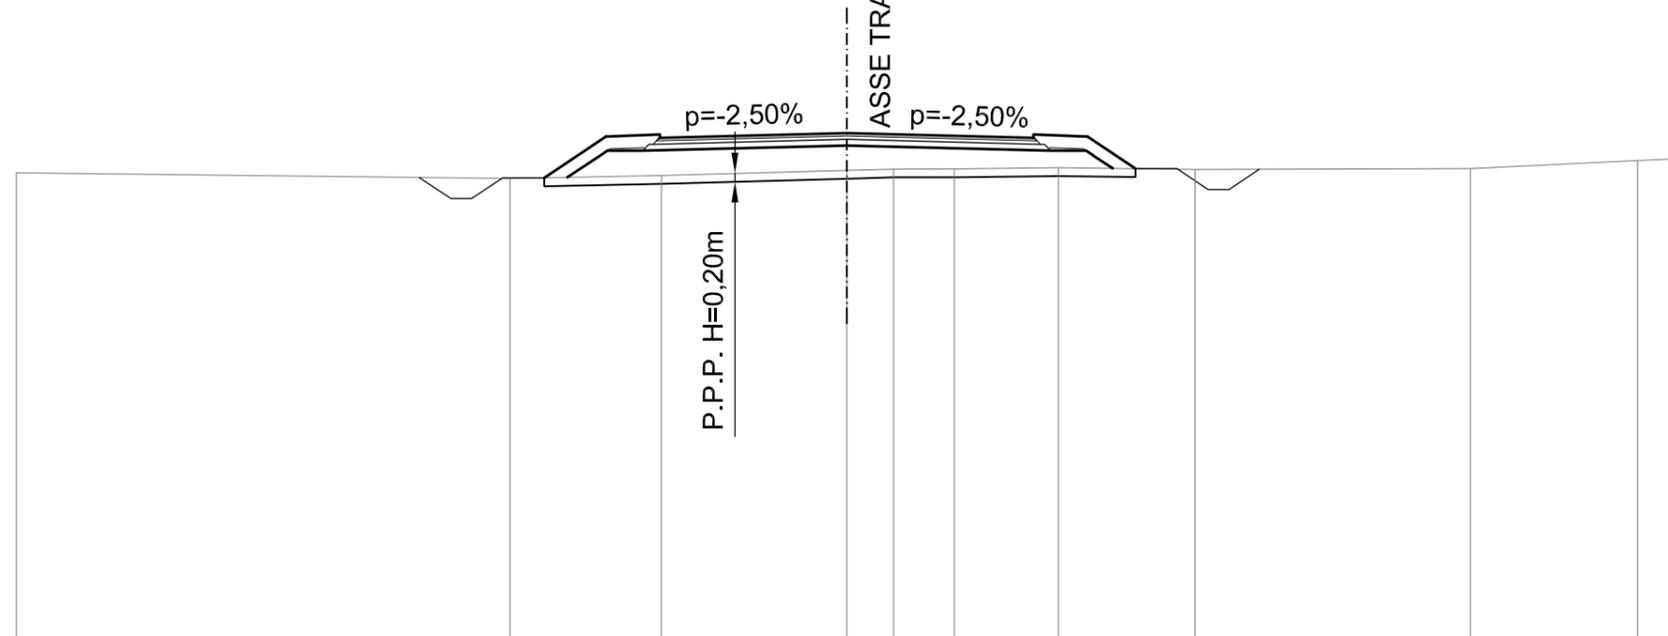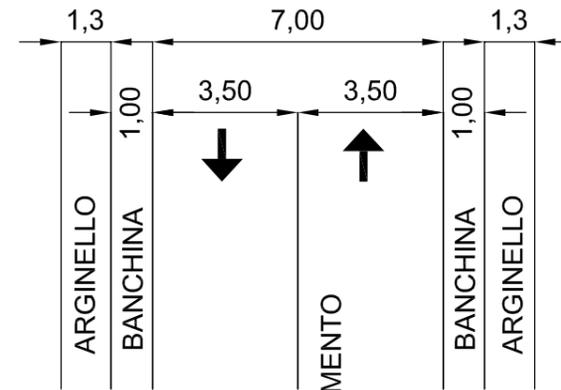


SCALA 1:200

QT.RIF. 251.000

QUOTE TERRENO	262.31			262.17		262.25		262.37	262.40	262.40	262.43		262.39		262.41		262.61	262.65
DIST.PARZIALI TERRENO		11.89		3.64		4.46		1.13	1.46	2.50	3.29		6.64		4.03		0.95	
QUOTE PROGETTO				262.19	263.18	263.16	263.23	263.27			263.16	263.23	263.18	262.41				
DIST.PARZIALI PROGETTO				1.48	1.30	4.50		4.50			1.30	1.15						


SCAVI E BONIFICHE	
STERRO	4.382 mq
SOVRASTRUTTURA STRADALE	
STRATO DI USURA	15.045 m
STRATO DI BINDER	15.045 m
STRATO DI BASE	15.045 m
STRATO DI FONDAZIONE	15.045 m

SEZIONE N. : Vg-2b
 QT. PROGETTO : 264.300
 DIST.PROG. : 0+034.761
 DIST.PREC. : 0.004
 DIST.SUCC. : 15.239

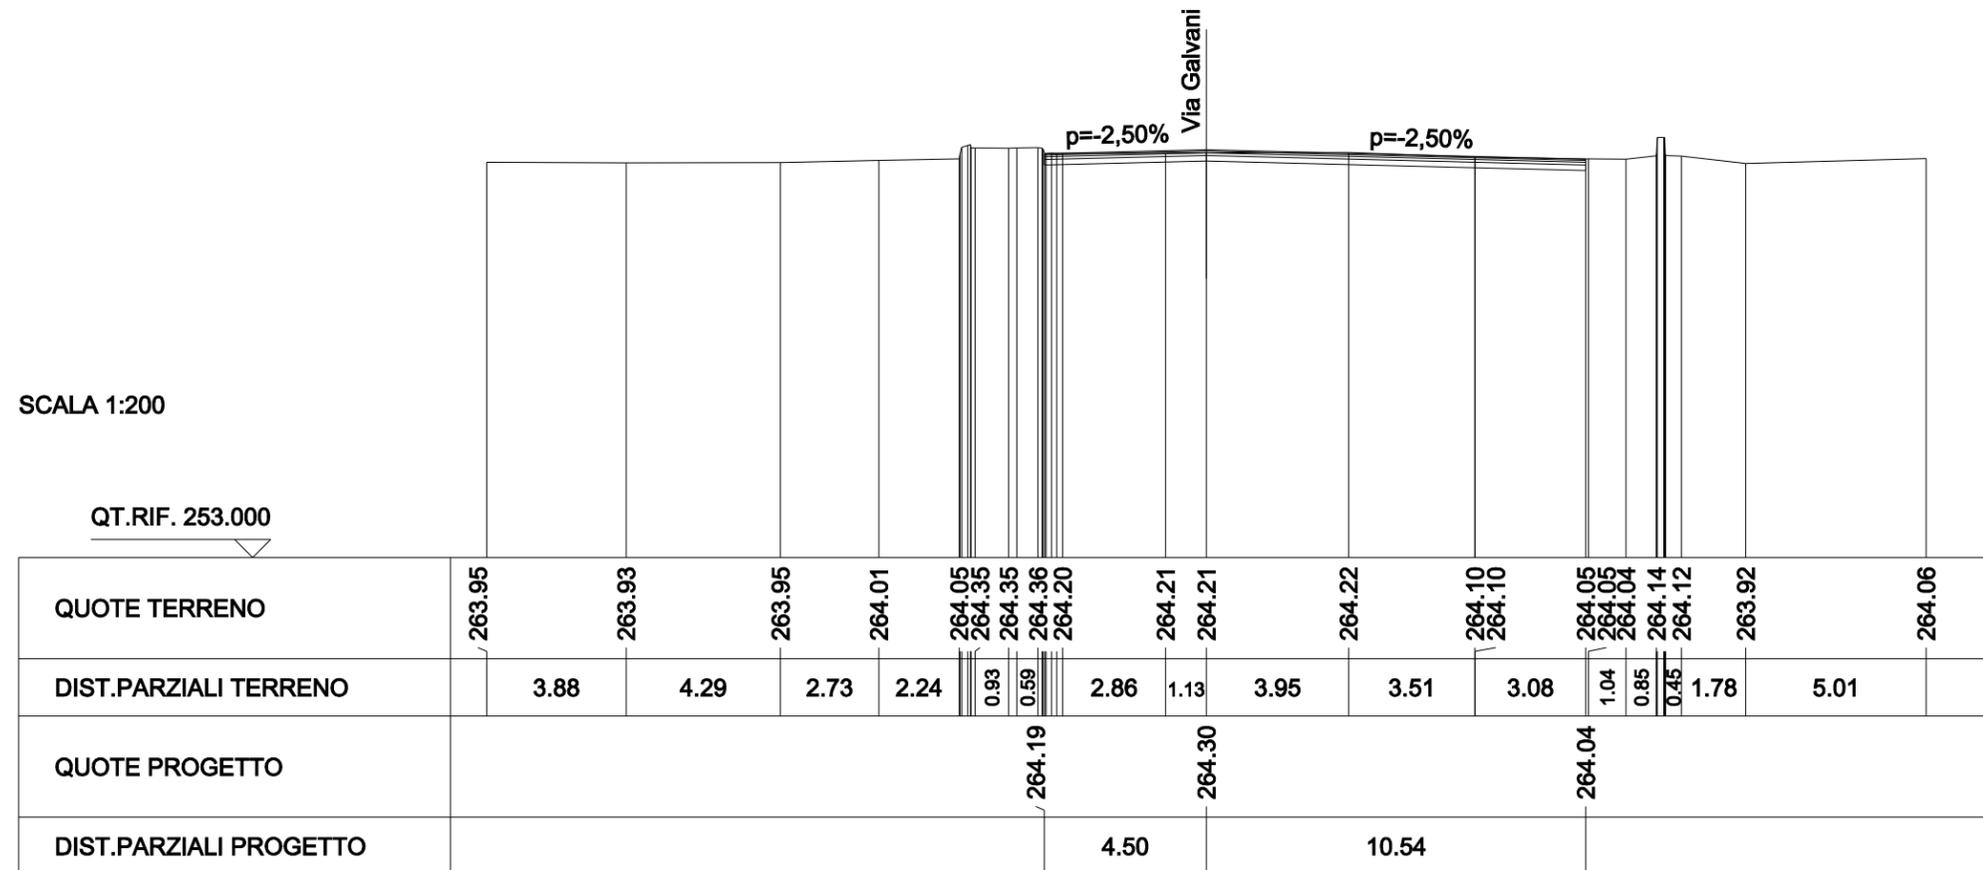


SCAVI E BONIFICHE	
STERRO	4.505 mq
SOVRASTRUTTURA STRADALE	
STRATO DI USURA	14.433 m
STRATO DI BINDER	14.433 m
STRATO DI BASE	14.433 m
STRATO DI FONDAZIONE	14.433 m

SEZIONE N. : Vg-4
 QT. PROGETTO : 264.111
 DIST.PROG. : 0+075.000
 DIST.PREC. : 25.000
 DIST.SUCC. : 25.000

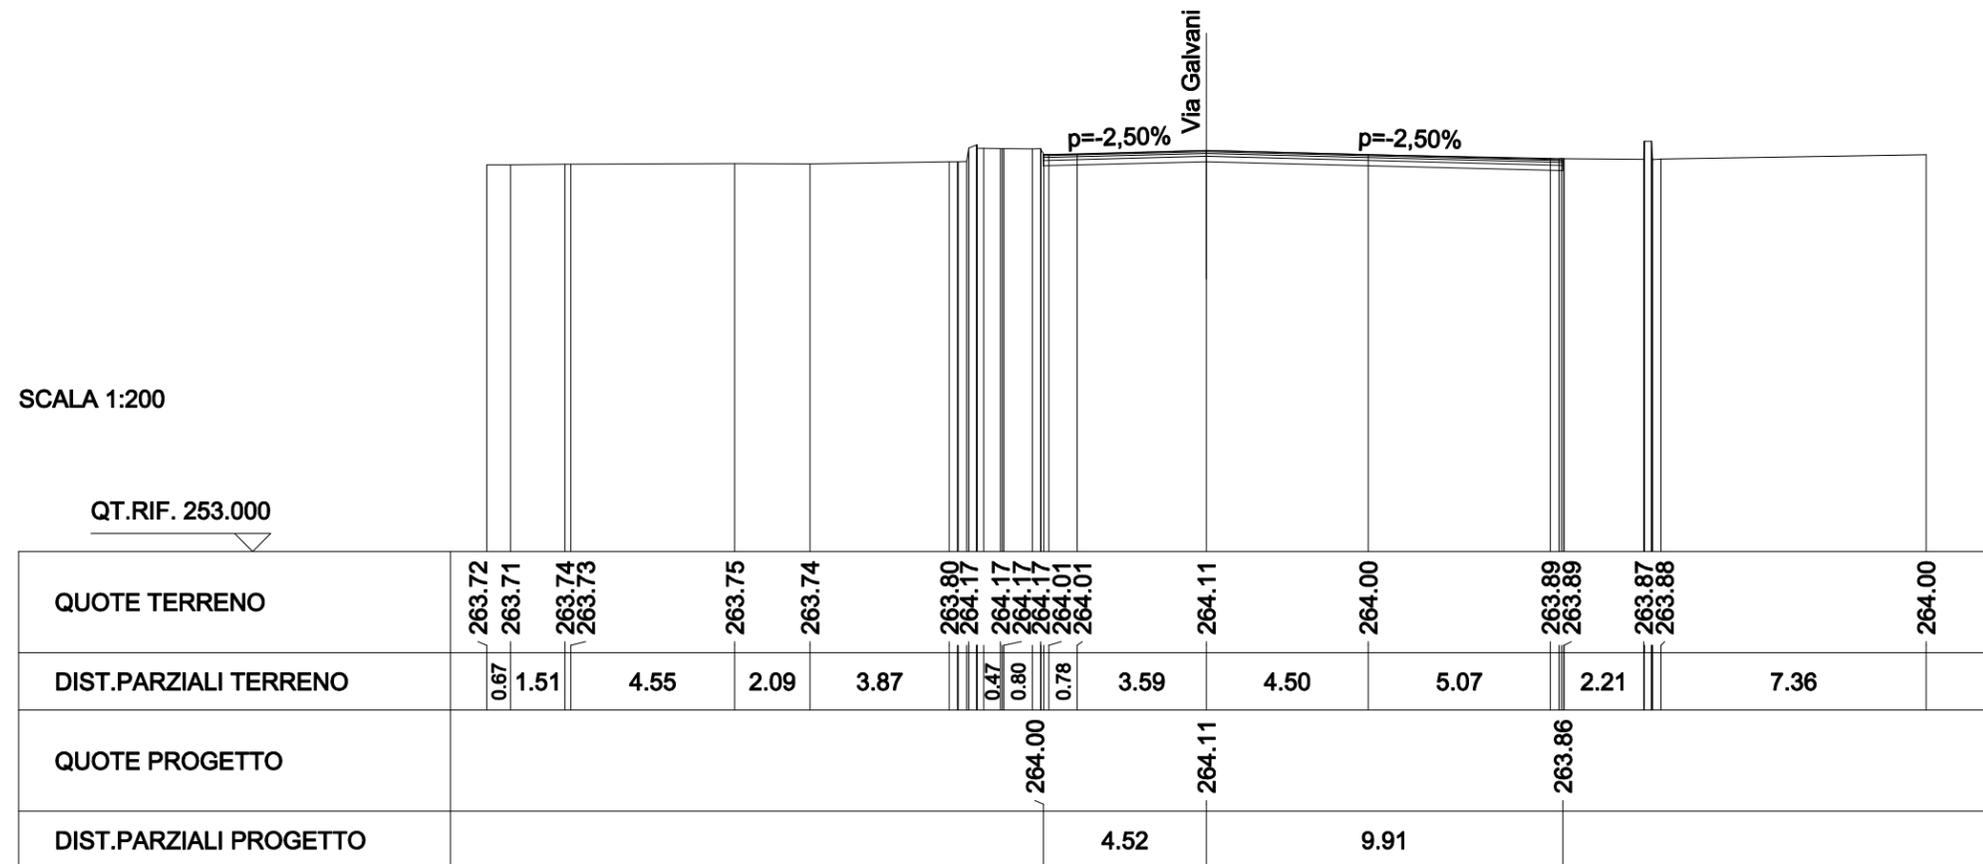


SCAVI E BONIFICHE	
STERRO	1.840 mq
SOVRASTRUTTURA STRADALE	
STRATO DI USURA	11.269 m
STRATO DI BINDER	11.269 m
STRATO DI BASE	11.269 m
STRATO DI FONDAZIONE	11.269 m

SEZIONE N. : Vg-6
 QT. PROGETTO : 264.135
 DIST.PROG. : 0+125.000
 DIST.PREC. : 25.000
 DIST.SUCC. : 25.000

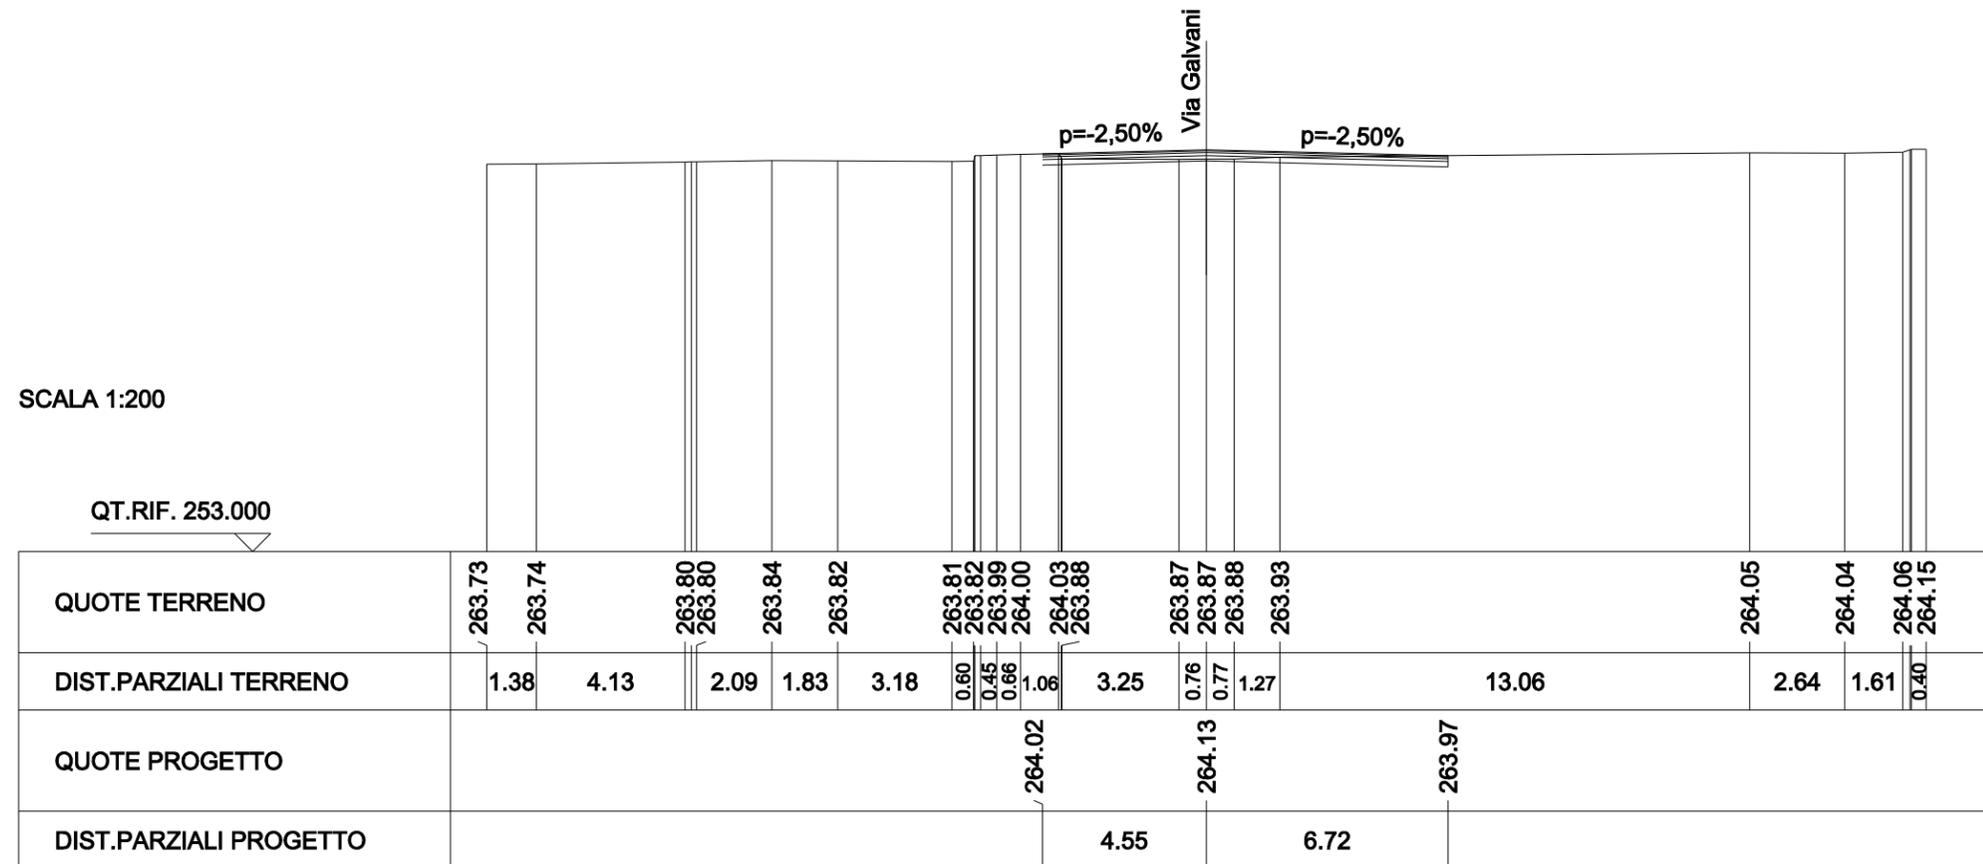


SCAVI E BONIFICHE	
SCOTICO	14.008 m
RILEVATI	
RILEVATO	7.878 mq
TERRENO VEGETALE	5.616 m
RIEMPIMENTO ARGINELLO	0.090 mq
SOVRASTRUTTURA STRADALE	
STRATO DI USURA	9.000 m
STRATO DI BINDER	9.060 m
STRATO DI BASE	9.162 m
STRATO DI FONDAZIONE	9.524 m

SEZIONE N. : Vg-8
 QT. PROGETTO : 264.307
 DIST.PROG. : 0+175.000
 DIST.PREC. : 25.000
 DIST.SUCC. : 25.000

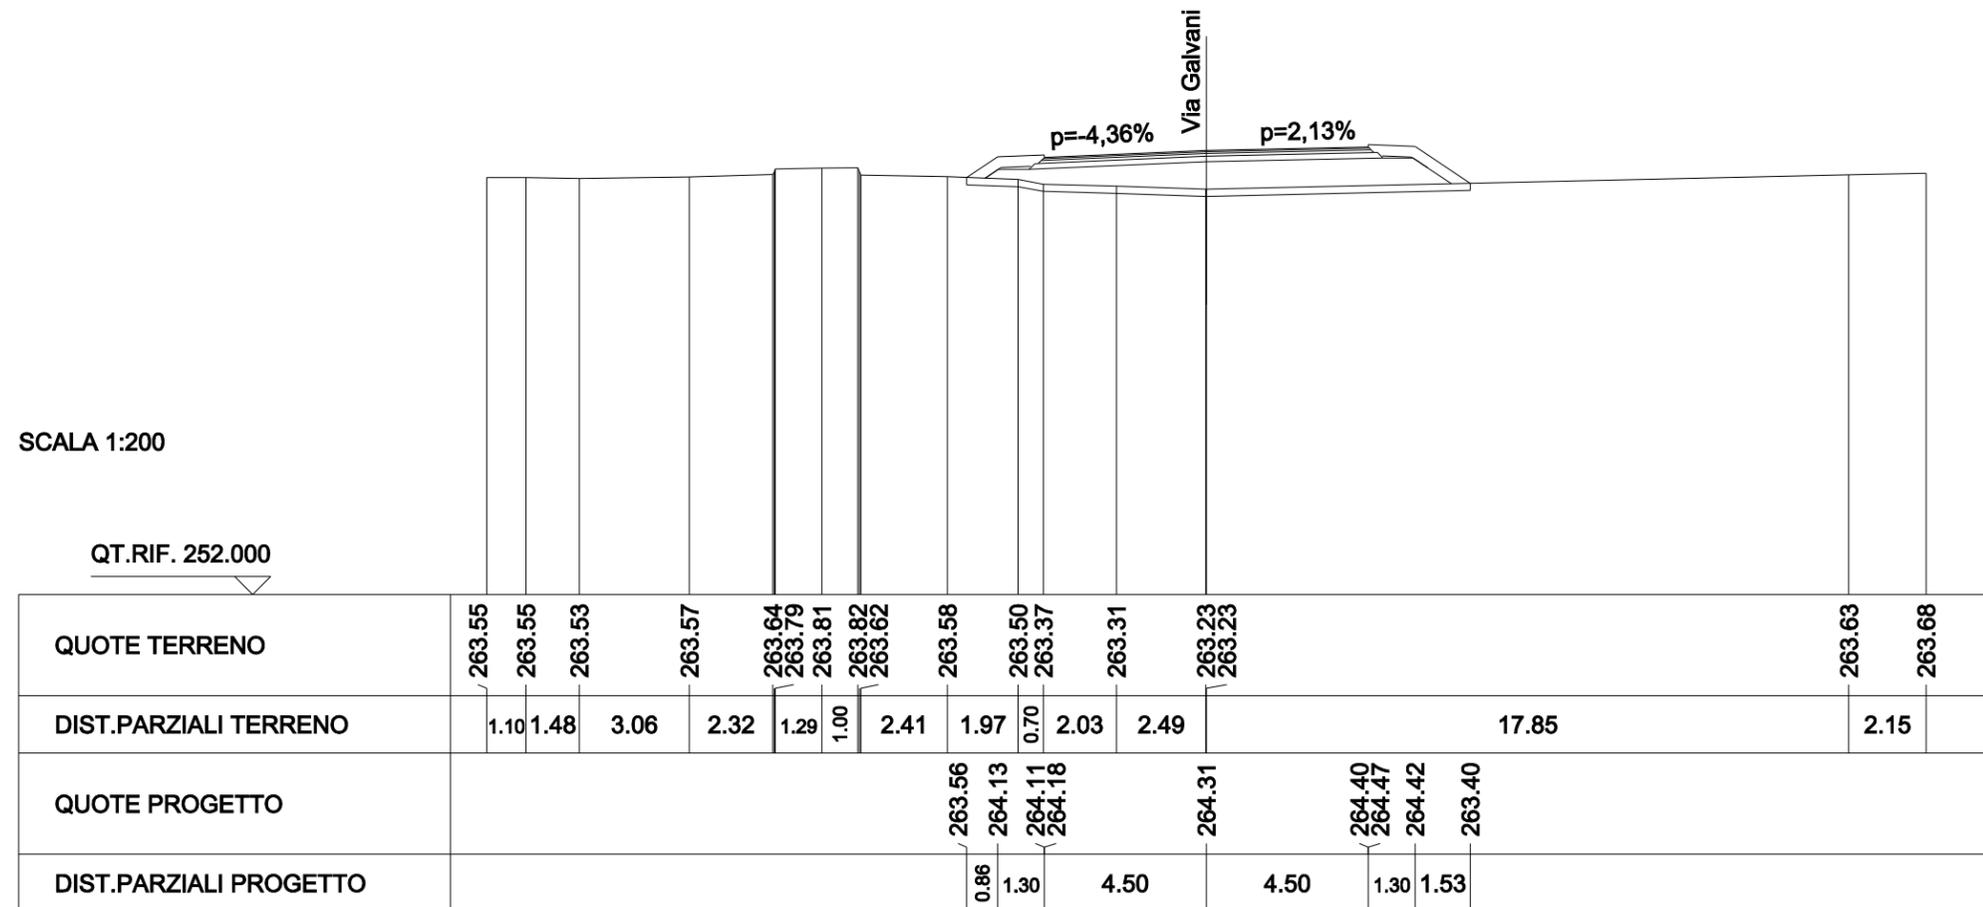


SCAVI E BONIFICHE	
SCOTICO	14.799 m
RILEVATI	
RILEVATO	10.600 mq
TERRENO VEGETALE	6.582 m
RIEMPIMENTO ARGINELLO	0.096 mq
SOVRASTRUTTURA STRADALE	
STRATO DI USURA	9.000 m
STRATO DI BINDER	9.061 m
STRATO DI BASE	9.163 m
STRATO DI FONDAZIONE	9.525 m

SEZIONE N. : Vg-9
 QT. PROGETTO : 264.111
 DIST.PROG. : 0+200.000
 DIST.PREC. : 25.000
 DIST.SUCC. : 25.000

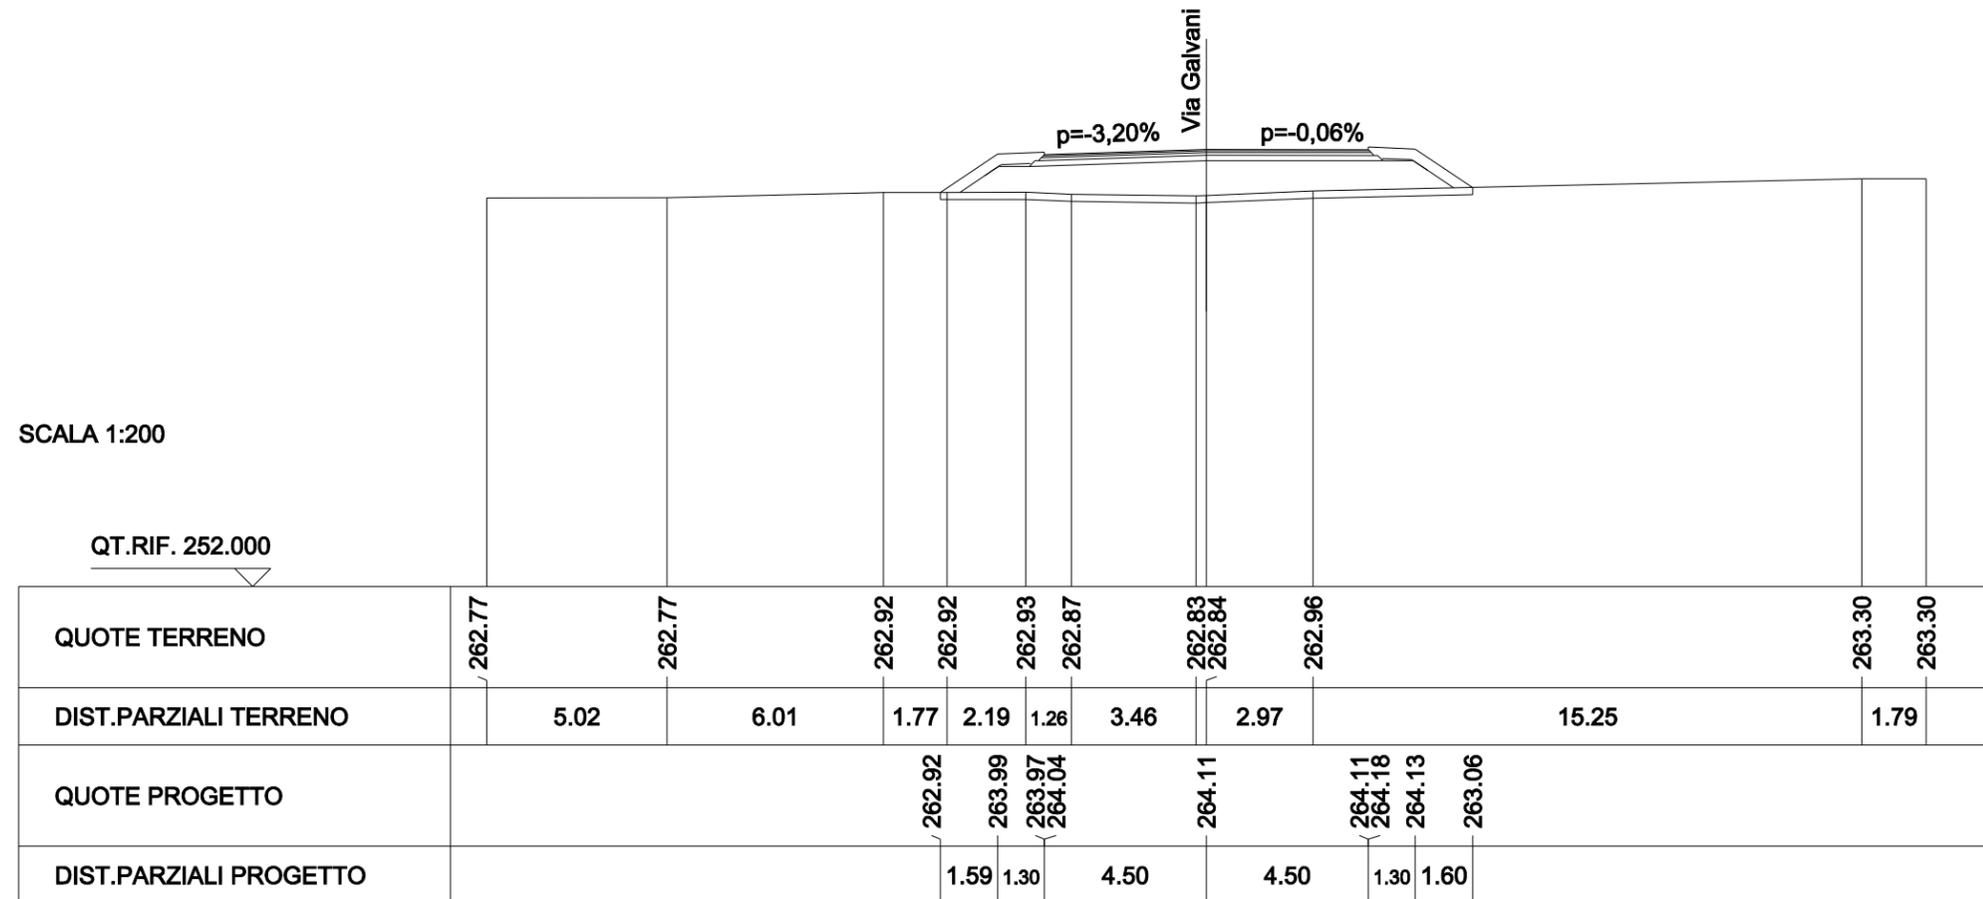


SCAVI E BONIFICHE	
SCOTICO	15.231 m
RILEVATI	
RILEVATO	12.416 mq
TERRENO VEGETALE	7.102 m
RIEMPIMENTO ARGINELLO	0.086 mq
SOVRASTRUTTURA STRADALE	
STRATO DI USURA	9.000 m
STRATO DI BINDER	9.060 m
STRATO DI BASE	9.161 m
STRATO DI FONDAZIONE	9.521 m

SEZIONE N. : Vg-10
 QT. PROGETTO : 263.695
 DIST.PROG. : 0+225.000
 DIST.PREC. : 25.000
 DIST.SUCC. : 25.000

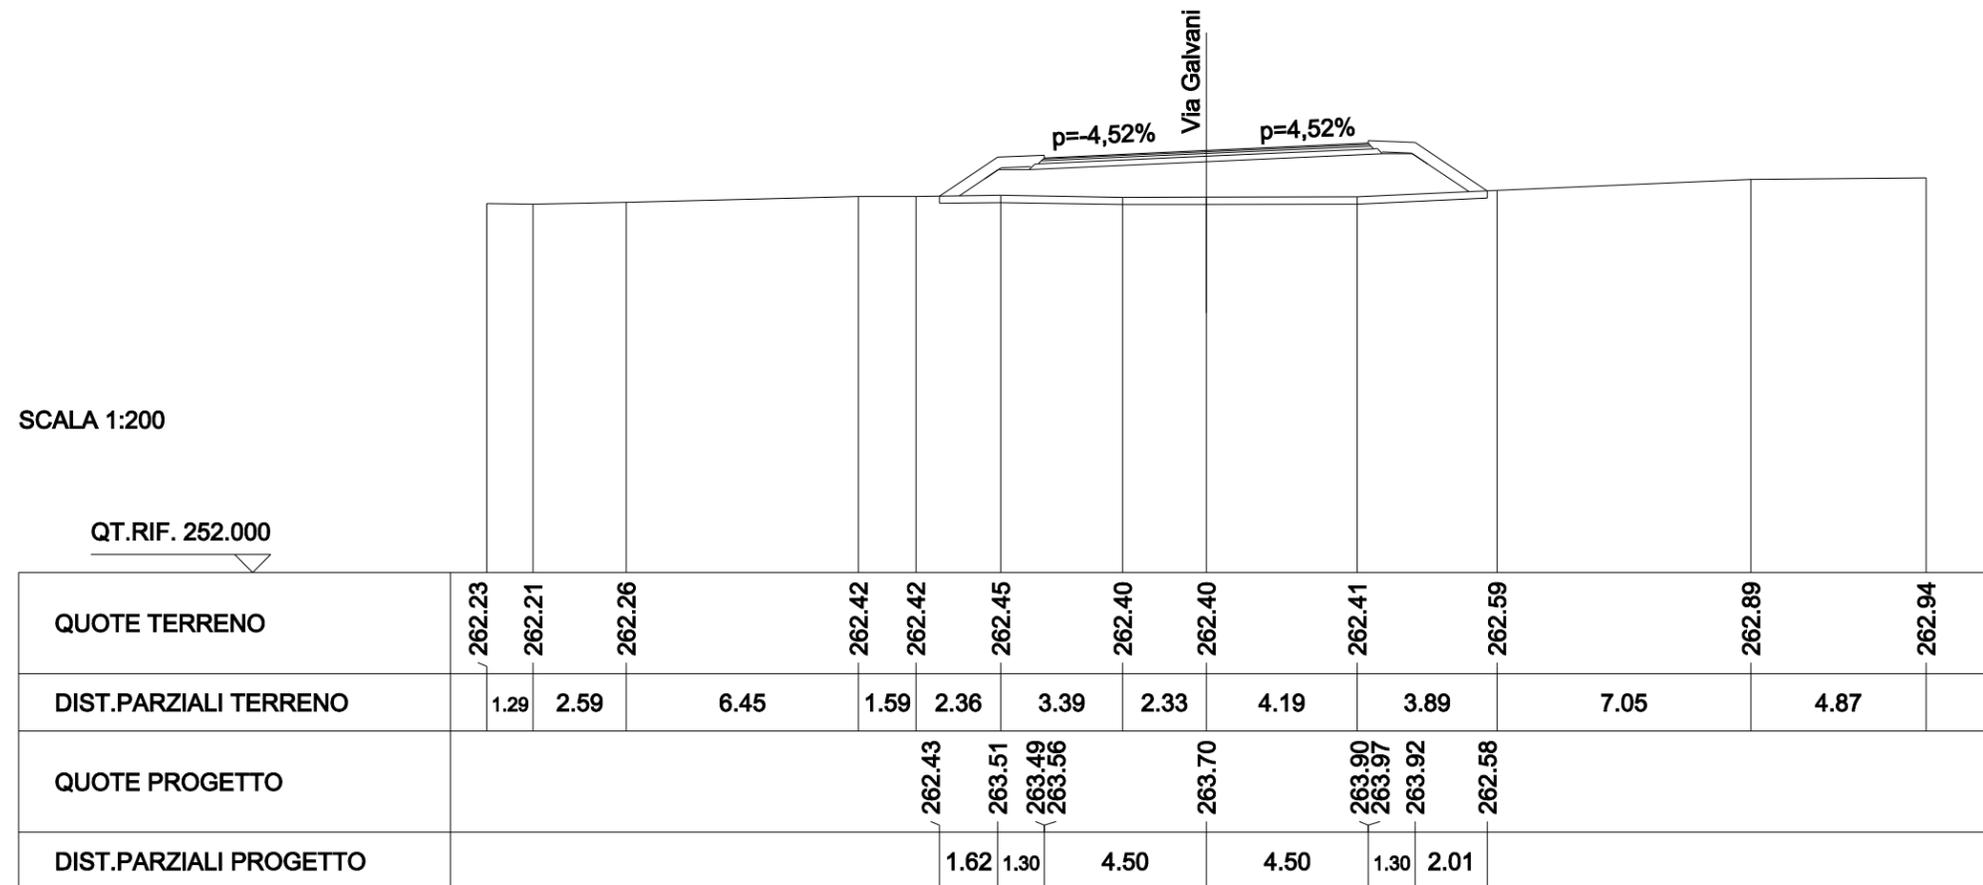

SCAVI E BONIFICHE	
SCOTICO	15.194 m
RILEVATI	
RILEVATO	12.187 mq
TERRENO VEGETALE	6.994 m
RIEMPIMENTO ARGINELLO	0.096 mq
SOVRASTRUTTURA STRADALE	
STRATO DI USURA	9.000 m
STRATO DI BINDER	9.061 m
STRATO DI BASE	9.163 m
STRATO DI FONDAZIONE	9.526 m

SEZIONE N. : Vg-11
 QT. PROGETTO : 263.245
 DIST.PROG. : 0+250.000
 DIST.PREC. : 25.000
 DIST.SUCC. : 25.000

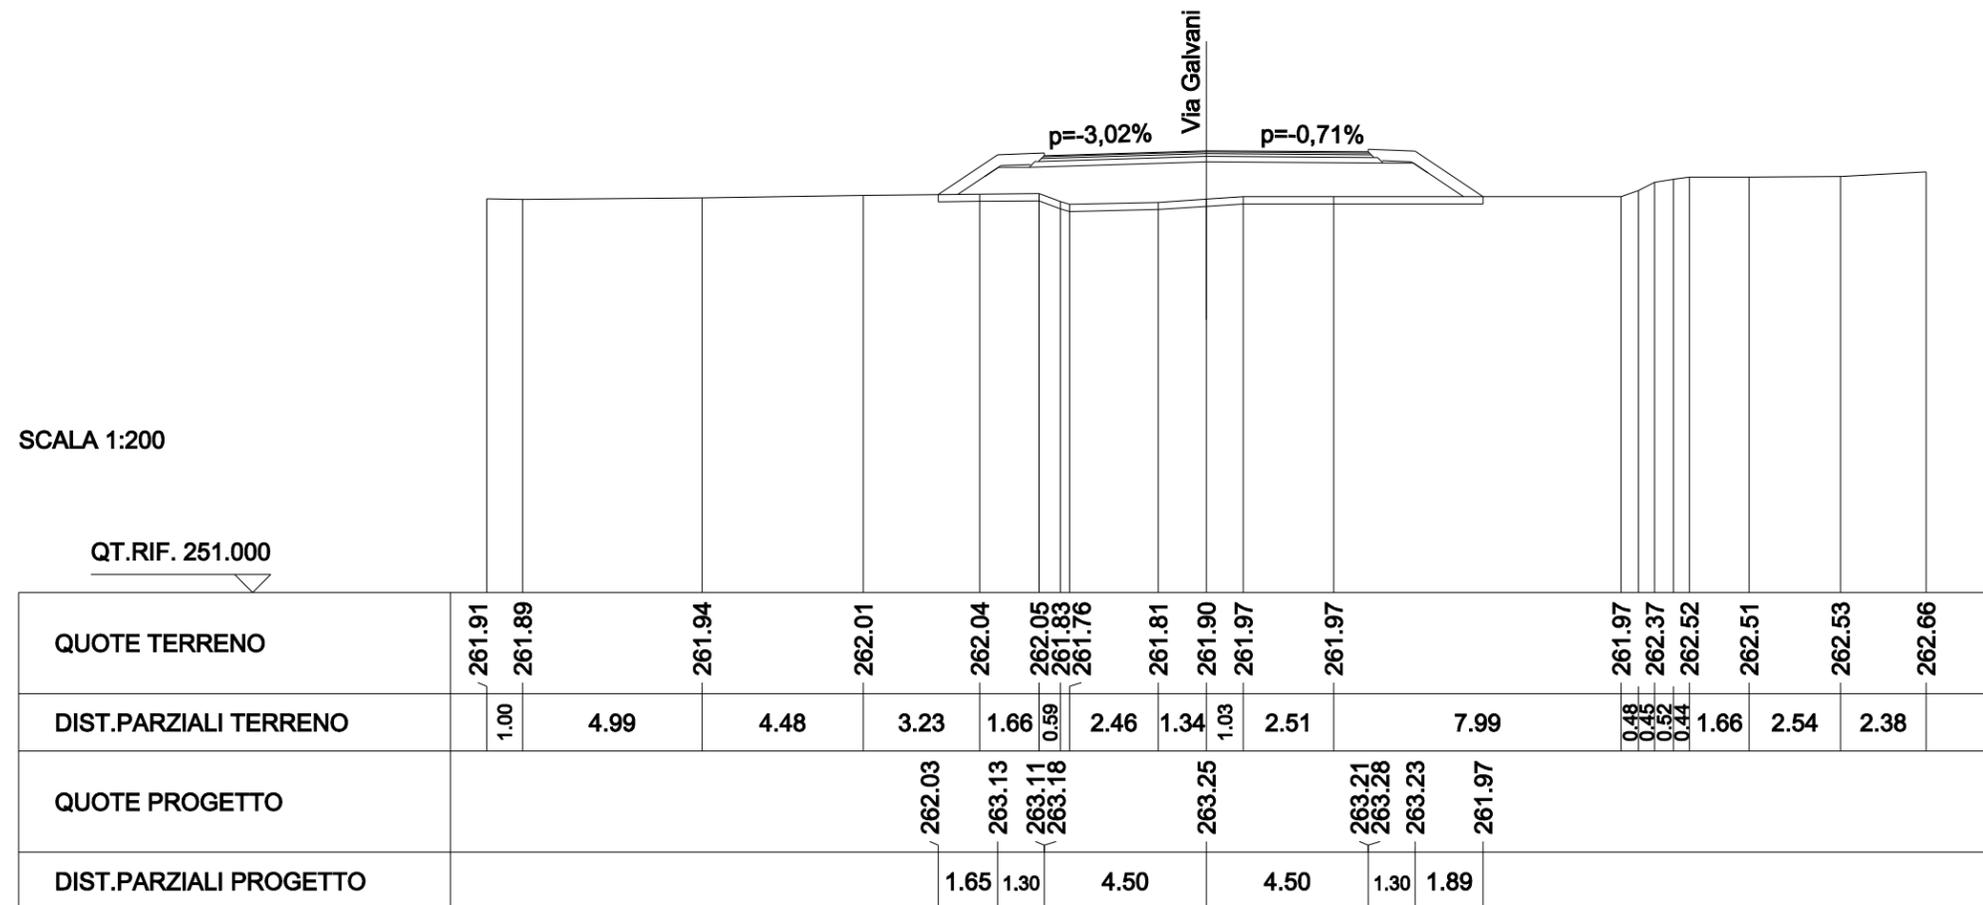

SCAVI E BONIFICHE	
STERRO	1.125 mq
SOVRASTRUTTURA STRADALE	
STRATO DI USURA	3.600 m
STRATO DI BINDER	3.600 m
STRATO DI BASE	3.600 m
STRATO DI FONDAZIONE	3.600 m

SEZIONE N. : Vg-13
 QT. PROGETTO : 262.570
 DIST.PROG. : 0+299.799
 DIST.PREC. : 24.799

