


LIVELLETTA	DIFF. DI QUOTA DISTANZA PENDENZA	h = -0.106 L = 36.542 i = -0.00289	h = -0.494 L = 19.772 i = -0.02500	h = 0.684 L = 27.355 i = 0.02500	h = -0.556 L = 11.850 i = -0.04698
------------	--	--	--	--	--

R	180.000
T	6.475
Fr	0.116
Pr	0+083.668
Qt	259.294

R	450.000
T	11.250
Fr	0.141
Pr	0+056.314
Qt	258.610

R	750.000
T	8.290
Fr	0.046
Pr	0+036.542
Qt	259.105

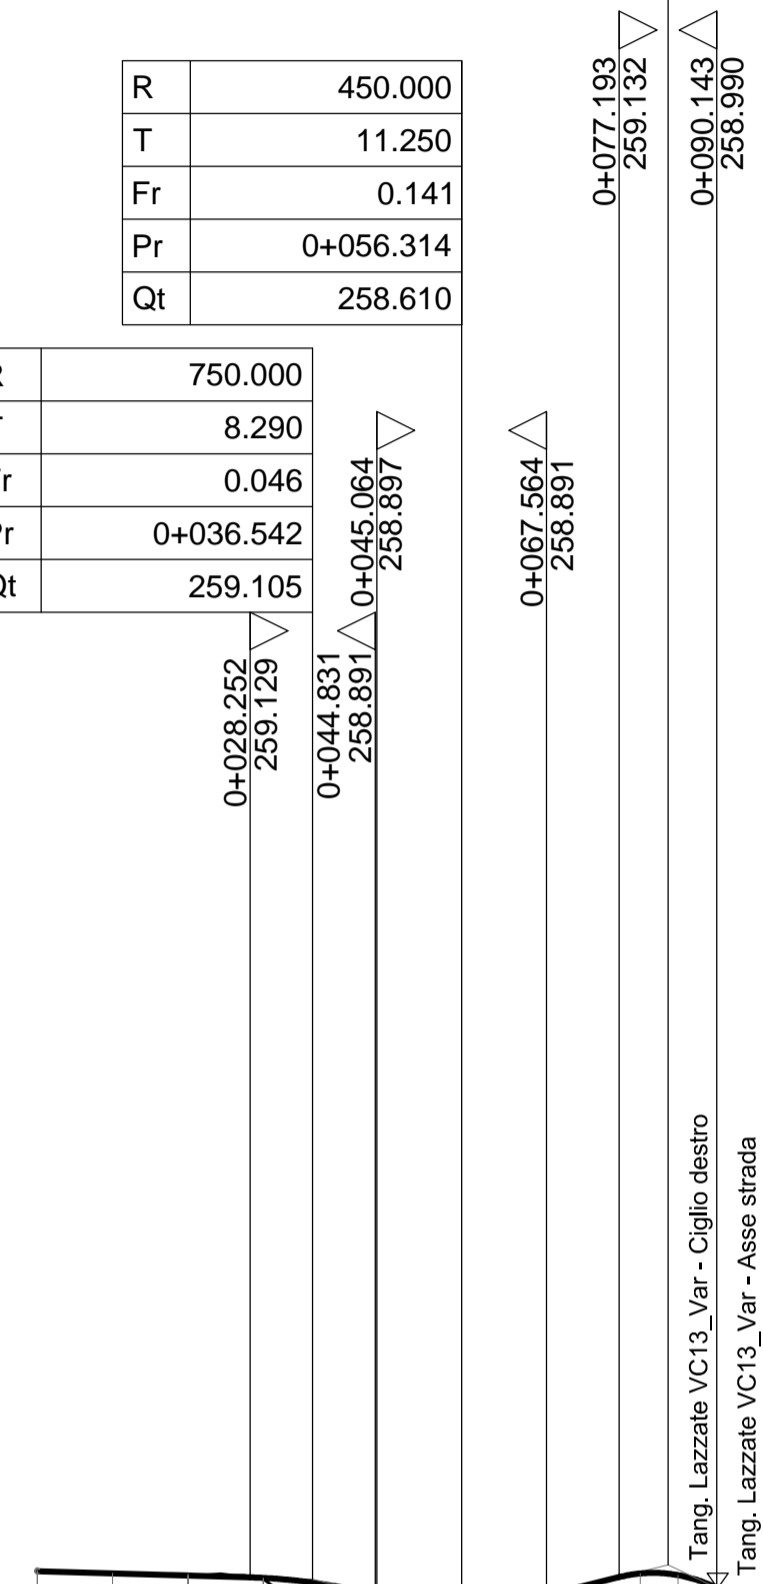

Tang. Lazzate VC13_Var - Ciglio destro
Tang. Lazzate VC13_Var - Asse strada
Prog.: 492.812 - Quota: 258.738

SCALA QUOTE 1:100
SCALA DISTANZE 1:1000

QT.RIF. 250.000

NUMERO SEZIONI	1	2	3	4	5	6	7	8	9	10	11
QUOTE PROGETTO	-259.210	-259.181	-259.152	-259.121	-259.003	-258.795	-258.766	-258.952	-259.181	-259.158	-258.738
QUOTE TERRENO	-259.210	-259.181	-259.175	-259.105	-258.469	-258.207	-258.103	-258.009	-257.918	-258.065	-258.269
DIFFERENZA DI QUOTA	0.000	0.000	-0.023	0.016	0.534	0.588	0.663	0.943	1.263	1.093	0.379
ETOMETRICHE	0+000.000										
DISTANZE PARZIALI	10.00	10.00	10.00	10.00	10.00	10.00	10.00	10.00	5.00	10.52	
DISTANZE PROGRESSIVE	0+000.00	0+010.00	0+020.00	0+030.00	0+040.00	0+050.00	0+060.00	0+070.00	0+080.00	0+085.00	0+095.52
ANDAMENTO PLANIMETRICO	L= 95.518										
ANDAMENTO CIGLI	SX										DX
											-2.50%

MATRICE DI REVISIONE

REV	DATA	DESCRIZIONE MODIFICA

N.B.: LA TAVOLA SOSTITUISCE QUELLA RELATIVA AL CODICE E DEL PROGETTO ESECUTIVO

**COLLEGAMENTO AUTOSTRADALE
DALMINE - COMO - VARESE - VALICO DEL GAGGIOLO E OPERE AD ESSO CONNESSE**
CODICE C.U.P. F11B06000270007

TRATTE B1, B2, C, D, TRVA13+14, GREENWAY

AS BUILT

TRATTA B1
PROGETTO STRADALE
VIABILITA' INTERFERITA
ACCESSO PIOLANTI
PROFILI LONGITUDINALI

IDENTIFICAZIONE ELABORATO		IMPRESA	
CODICE PROGETTO: F00107B		RAGGRUPPAMENTO TEMPORANEO IMPRESE:	
WBS		Mandatario	Mandante
FASCE PROGETTUALI		STRABAG A.G.	GLF Grandi Lavori Fincosit S.p.A.
LOTTO	OPERA	Mandatario	Mandante
1	TRATTA D'OPERA	STRABAG A.G.	GLF Grandi Lavori Fincosit S.p.A.
109	AMBITO	Mandatario	Mandante
GE001	TIPICELABORATO	STRABAG A.G.	GLF Grandi Lavori Fincosit S.p.A.
0	PROGRESSIVO	Mandatario	Mandante
ES	REVISIONE	STRABAG A.G.	GLF Grandi Lavori Fincosit S.p.A.
101		Mandatario	Mandante
FI		STRABAG A.G.	GLF Grandi Lavori Fincosit S.p.A.
TI		Mandatario	Mandante

Scala: 1:1000/1:100

DATA	DESCRIZIONE	REV	PROGETTISTA - PROGETTO ESECUTIVO DI DETTAGLIO
Febbraio 2016	Emissione	E	RAGGRUPPAMENTO TEMPORANEO PROGETTISTI:
			Mandatario
			Mandante
			Mandante
			Mandante

CONCEDENTE

CONCESSIONARI AUTOSTRADALI LOMBARDE

RESPONSABILE DI PROGETTO ED INCARICATO DELL'INTEGRAZIONE FRA LE VARIE PRESTAZIONI:

Ing. Alberto Cecchini

CONCESSIONARIO

Autistastra Padanese Lombarda

Direttore Tecnico: Ing. Enrico Anzi
Referente Tecnico: Ing. Sabrina Lattuada

ELABORAZIONE PROGETTUALE

PROGETTISTA:

3TI PROGETTI ITALIA S.p.A.

3TI ITALIA S.p.A.
DIRETTORE TECNICO
Ing. Stefano Luca Passati
Ordine degli Ingegneri
Provincia di Roma n. 20809

APPROVATO

Autistastra Padanese Lombarda

Il Direttore dei Lavori:
Ing. Francesco Domenico

Redatto: Schiavi

Verificato: Lopes

Approvato: Possati