

MATRICE DI REVISIONE

REV	DATA	DESCRIZIONE MODIFICA

N.B.: LA TAVOLA SOSTITUISCE QUELLA RELATIVA AL CODICE DEL PROGETTO ESECUTIVO



COLLEGAMENTO AUTOSTRADALE DALMINE - COMO - VARESE - VALICO DEL GAGGIOLO E OPERE AD ESSO CONNESSE CODICE C.U.P. F11B06000270007 TRATTE B1, B2, C, D, TRVA13+14, GREENWAY

AS BUILT

TRATTA B1
PROGETTO STRADALE
VIABILITA' INTERFERITA
ACCESSO PIOLANTI
SEZIONI TRASVERSALI

IDENTIFICAZIONE ELABORATO

CODICE PROGETTO: F00107B

FASE PROGETTUALE	WBS							
	LOTTO	ZONA	OPERA	TRATTO D'OPERA	AMBITO	TIPO ELABORATO	PROGRESSIVO	REVISIONE
A	1	I09	IR008	F	SD	SZ	101	E

Scala: 1:200

DATA	DESCRIZIONE	REV
Febbraio 2016	Emissione	B

CONCEDENTE



CONCESSIONARIO

Autostrada Pedemontana Lombarda
Direttore Tecnico:
Ing. Enrico Arini
Referente Tecnico:
Ing. Sabrina Lattuada

APPROVATO

Autostrada Pedemontana Lombarda
Il Direttore dei Lavori:
Ing. Francesco Domanico

IMPRESA

RAGGRUPPAMENTO TEMPORANEO IMPRESE:

Mandataria	Mandante	Mandante	Mandante cooptata
STRABAG A.G.	GLF Grandi Lavori Fincosit S.p.A.	Impresa costruzioni Giuseppe Maltauro S.p.A.	STRABAG S.p.A.



PROGETTISTA - PROGETTO ESECUTIVO DI DETTAGLIO

RAGGRUPPAMENTO TEMPORANEO PROGETTISTI:

Mandataria	Mandante	Mandante	Mandante
3TI PROGETTI ITALIA INGEGNERIA INTEGRATA S.p.A.	GP Ingegneria s.r.l. GESTIONE PROGETTI DI INGEGNERIA	COOPERATI COOPERAZIONI	Arch. Salvatore Vermiglio

RESPONSABILE DI PROGETTO ED INCARICATO DELL'INTEGRAZIONE FRA LE VARIE PRESTAZIONI:
Ing. Alberto Cecchini



ELABORAZIONE PROGETTUALE

PROGETTISTA:
3TI PROGETTI ITALIA S.p.A.

3TI ITALIA S.p.A.
DIRETTORE TECNICO
Ing. Stefano Luca Possati
Ordine degli Ingegneri
Provincia di Roma n. 20809

Redatto: Schiavi


Verificato: Lopes

Approvato: Possati

NOTA: LE BARRIERE IN SEZIONE SONO UNA RAPPRESENTAZIONE PURAMENTE GRAFICA, PER L'ESATTA COLLOCAZIONE E TIPOLOGIA SI VEDANO GLI ELABORATI SPECIFICI.


SCAVI E BONIFICHE	
STERRO	2.602 mq
SOVRASTRUTTURA STRADALE	
CASSONETTO	6.500 m

SEZIONE N. : 1
 QT. PROGETTO : 259.210
 DIST.PROG. : 0+000.000
 DIST.SUCC. : 10.000

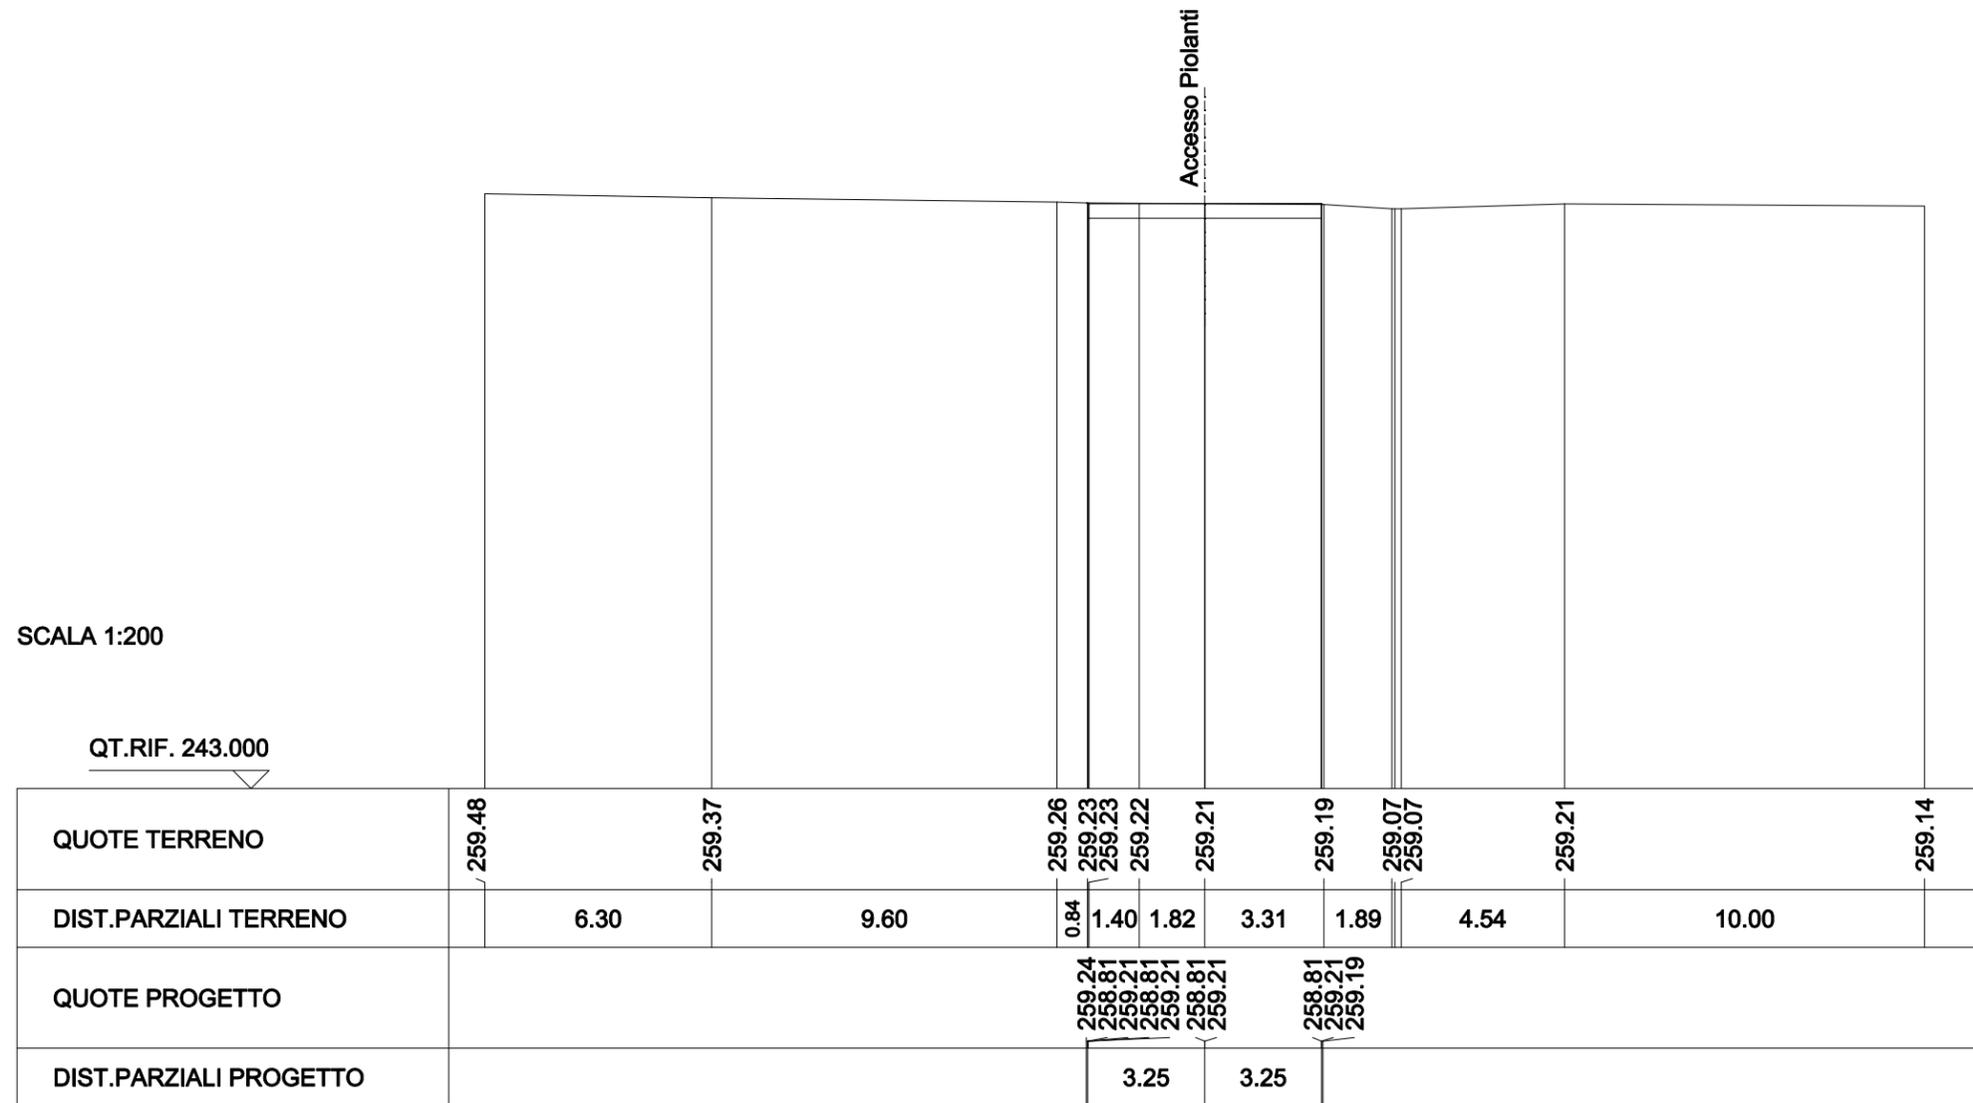


SCAVI E BONIFICHE	
STERRO	2.592 mq
RILEVATI	
RILEVATO	0.001 mq
SOVRASTRUTTURA STRADALE	
CASSONETTO	6.500 m

SEZIONE N. : 2
 QT. PROGETTO : 259.181
 DIST.PROG. : 0+010.000
 DIST.PREC. : 10.000
 DIST.SUCC. : 10.000

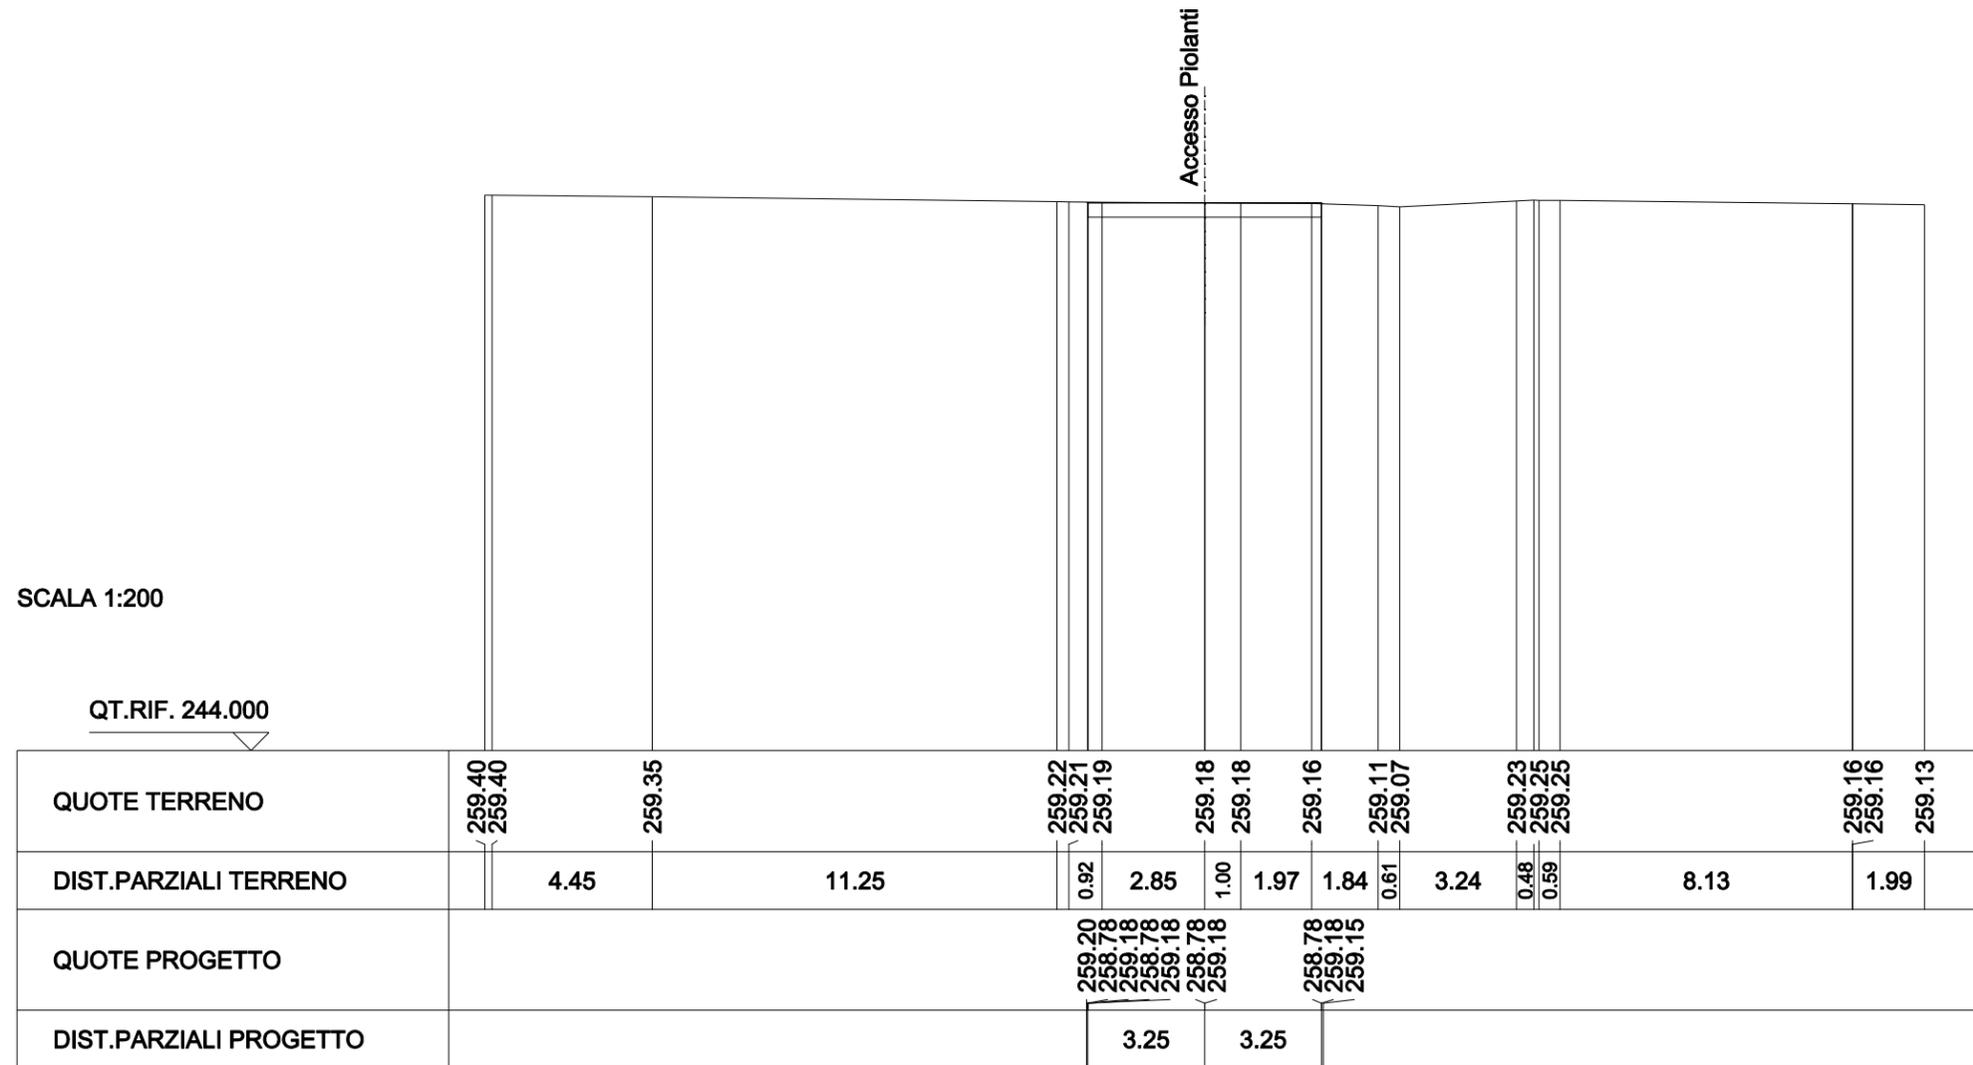


SCAVI E BONIFICHE	
STERRO	5.169 mq
RILEVATI	
RILEVATO	0.001 mq
SOVRASTRUTTURA STRADALE	
CASSONETTO	13.432 m

SEZIONE N. : 4
 QT. PROGETTO : 259.121
 DIST.PROG. : 0+030.000
 DIST.PREC. : 10.000
 DIST.SUCC. : 10.000

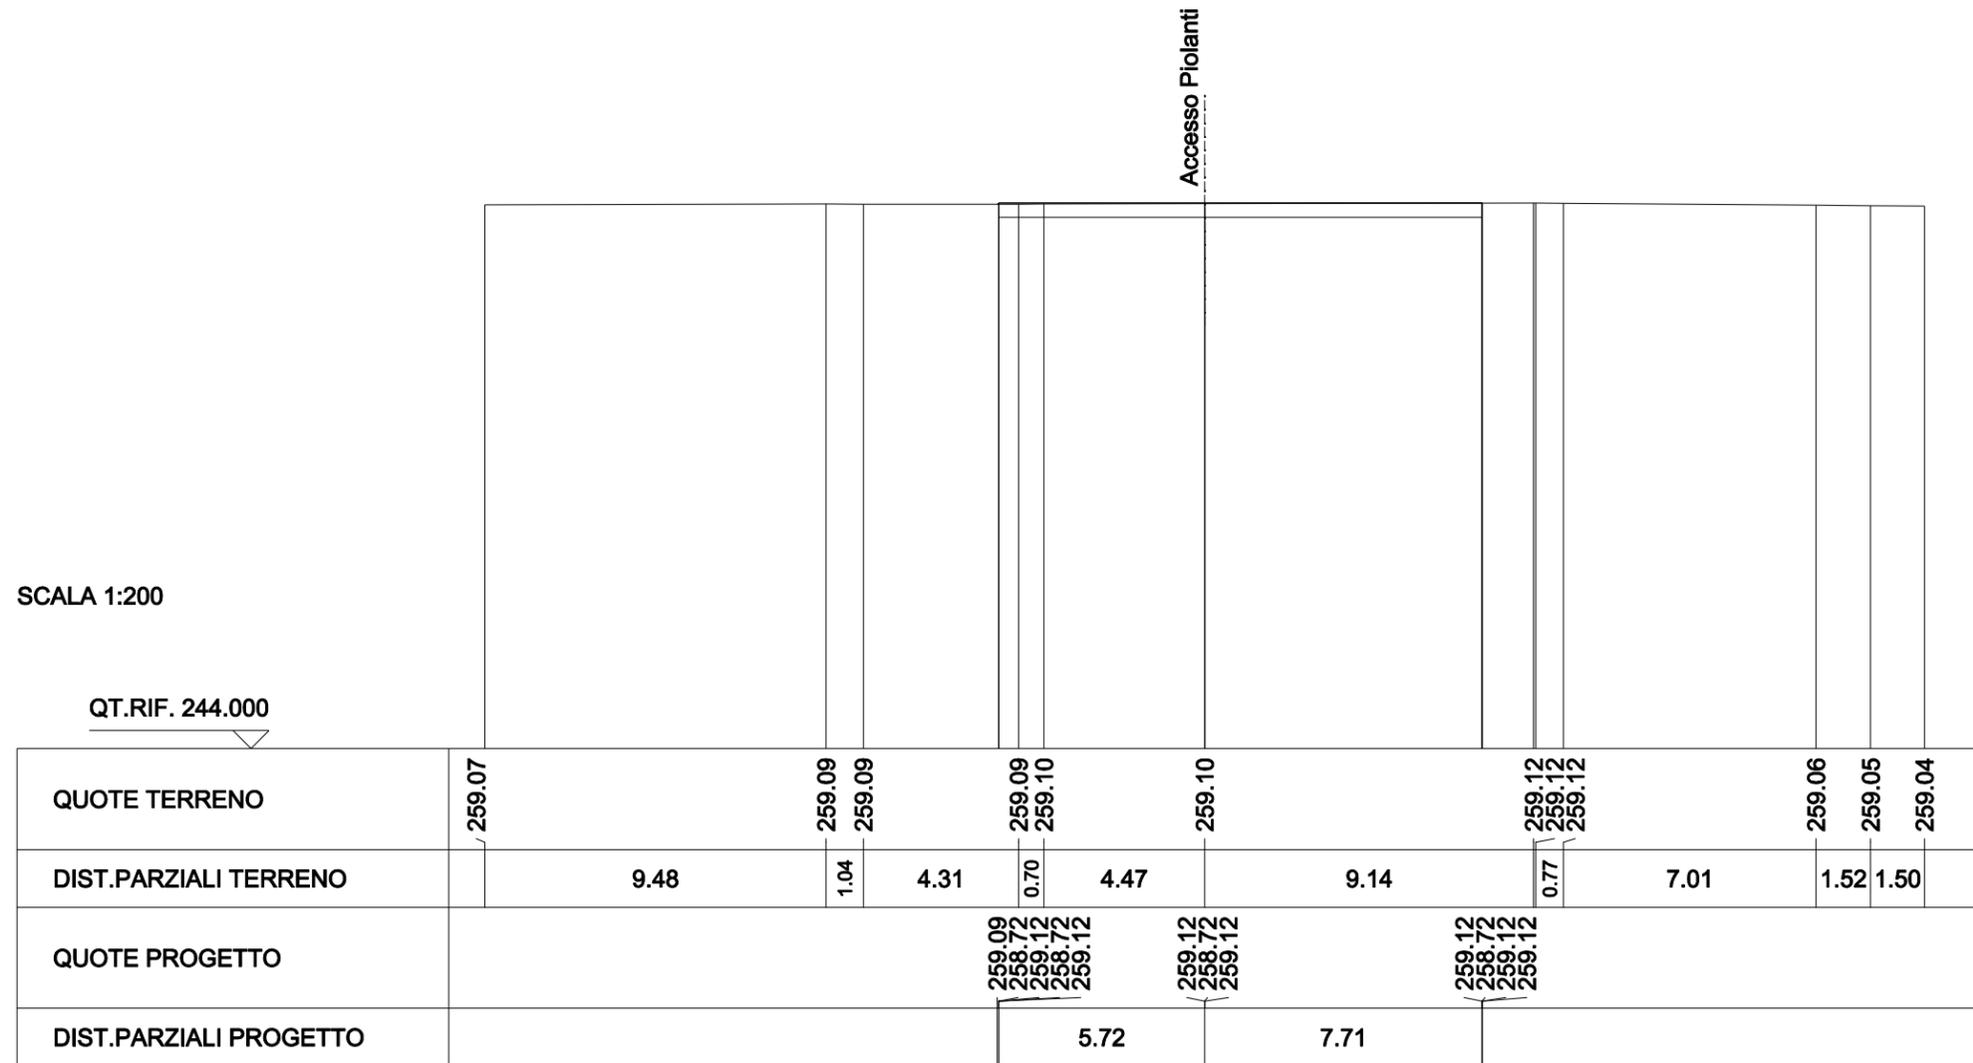


SCAVI E BONIFICHE	
FOSSO	0.987 mq
RILEVATI	
RILEVATO	0.924 mq
SOVRASTRUTTURA STRADALE	
CASSONETTO	6.500 m

SEZIONE N. : 5
 QT. PROGETTO : 259.003
 DIST.PROG. : 0+040.000
 DIST.PREC. : 10.000
 DIST.SUCC. : 10.000

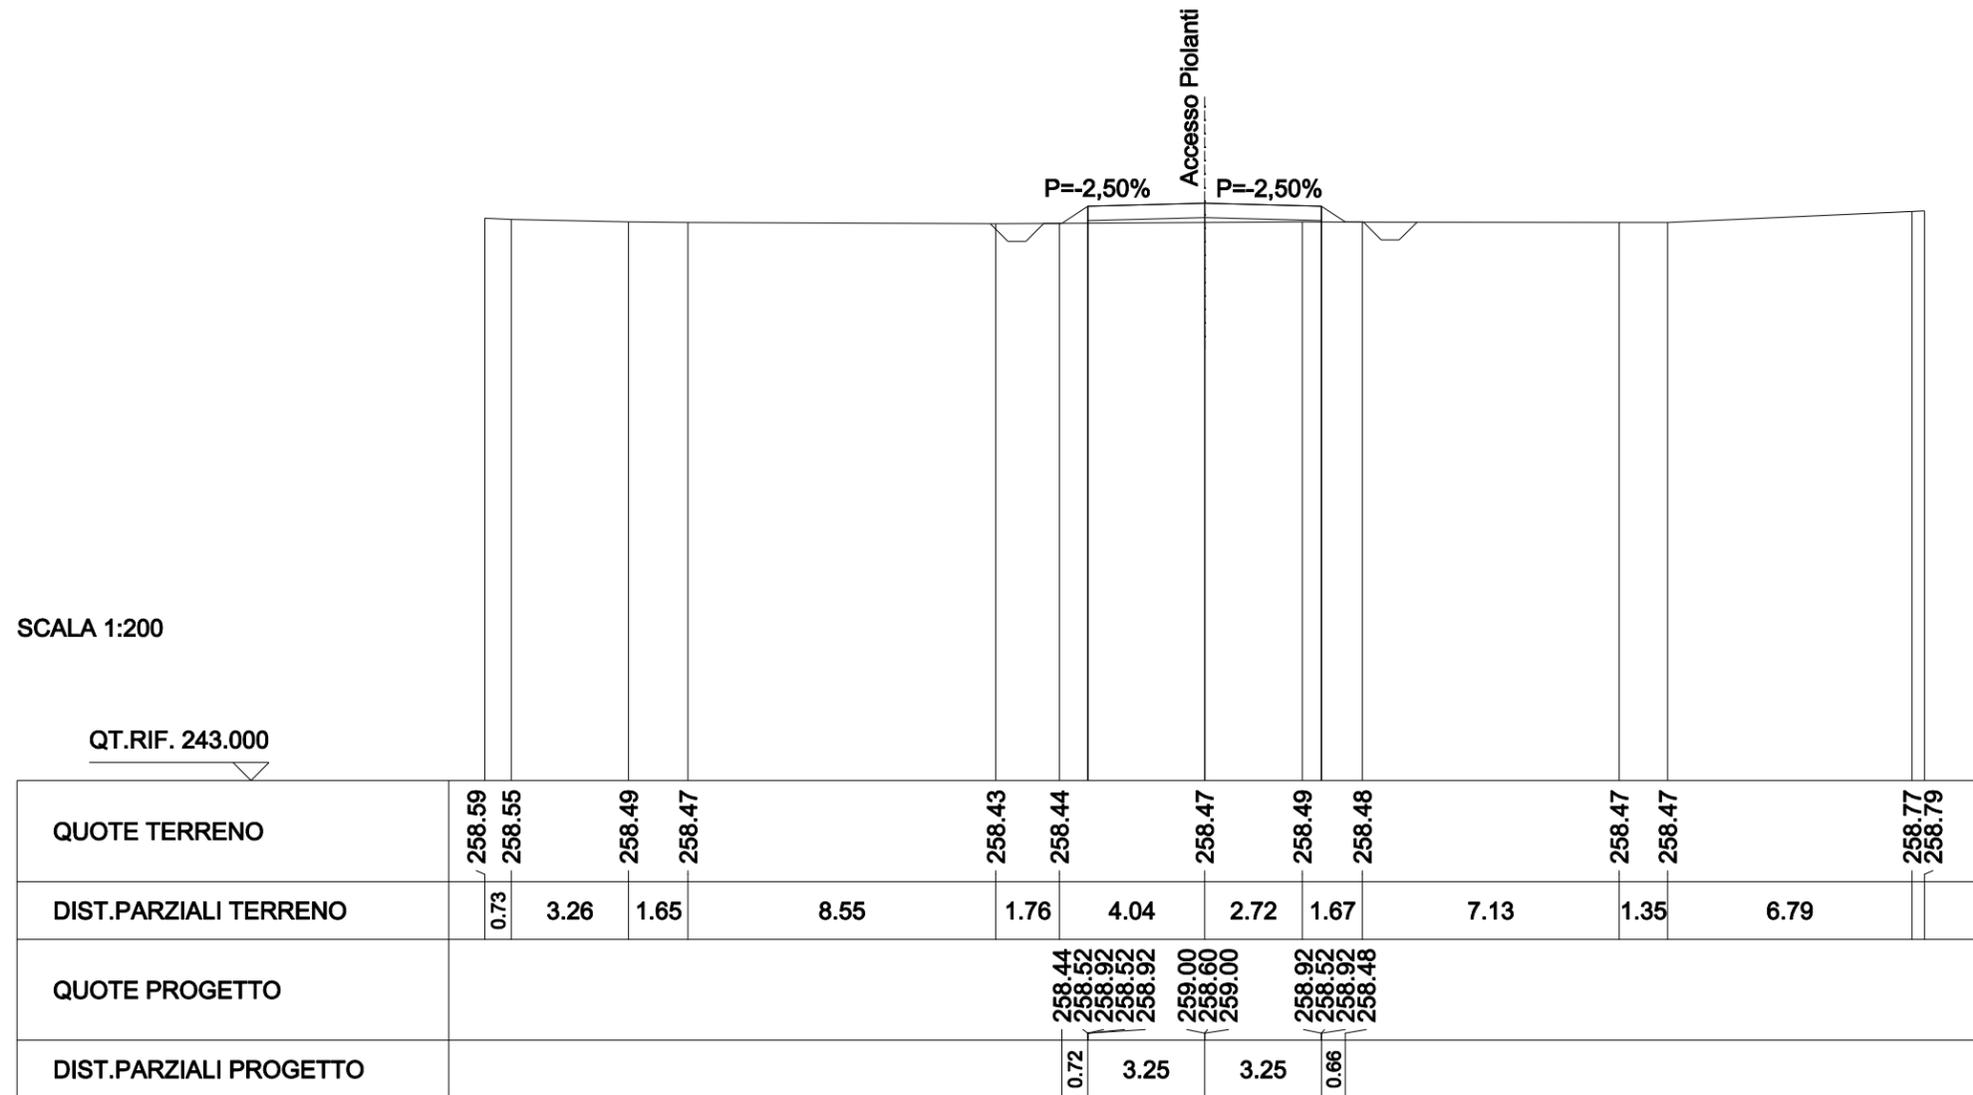


SCAVI E BONIFICHE	
FOSSO	0.987 mq
RILEVATI	
RILEVATO	1.369 mq
SOVRASTRUTTURA STRADALE	
CASSONETTO	6.500 m

SEZIONE N. : 6
 QT. PROGETTO : 258.795
 DIST.PROG. : 0+050.000
 DIST.PREC. : 10.000
 DIST.SUCC. : 10.000

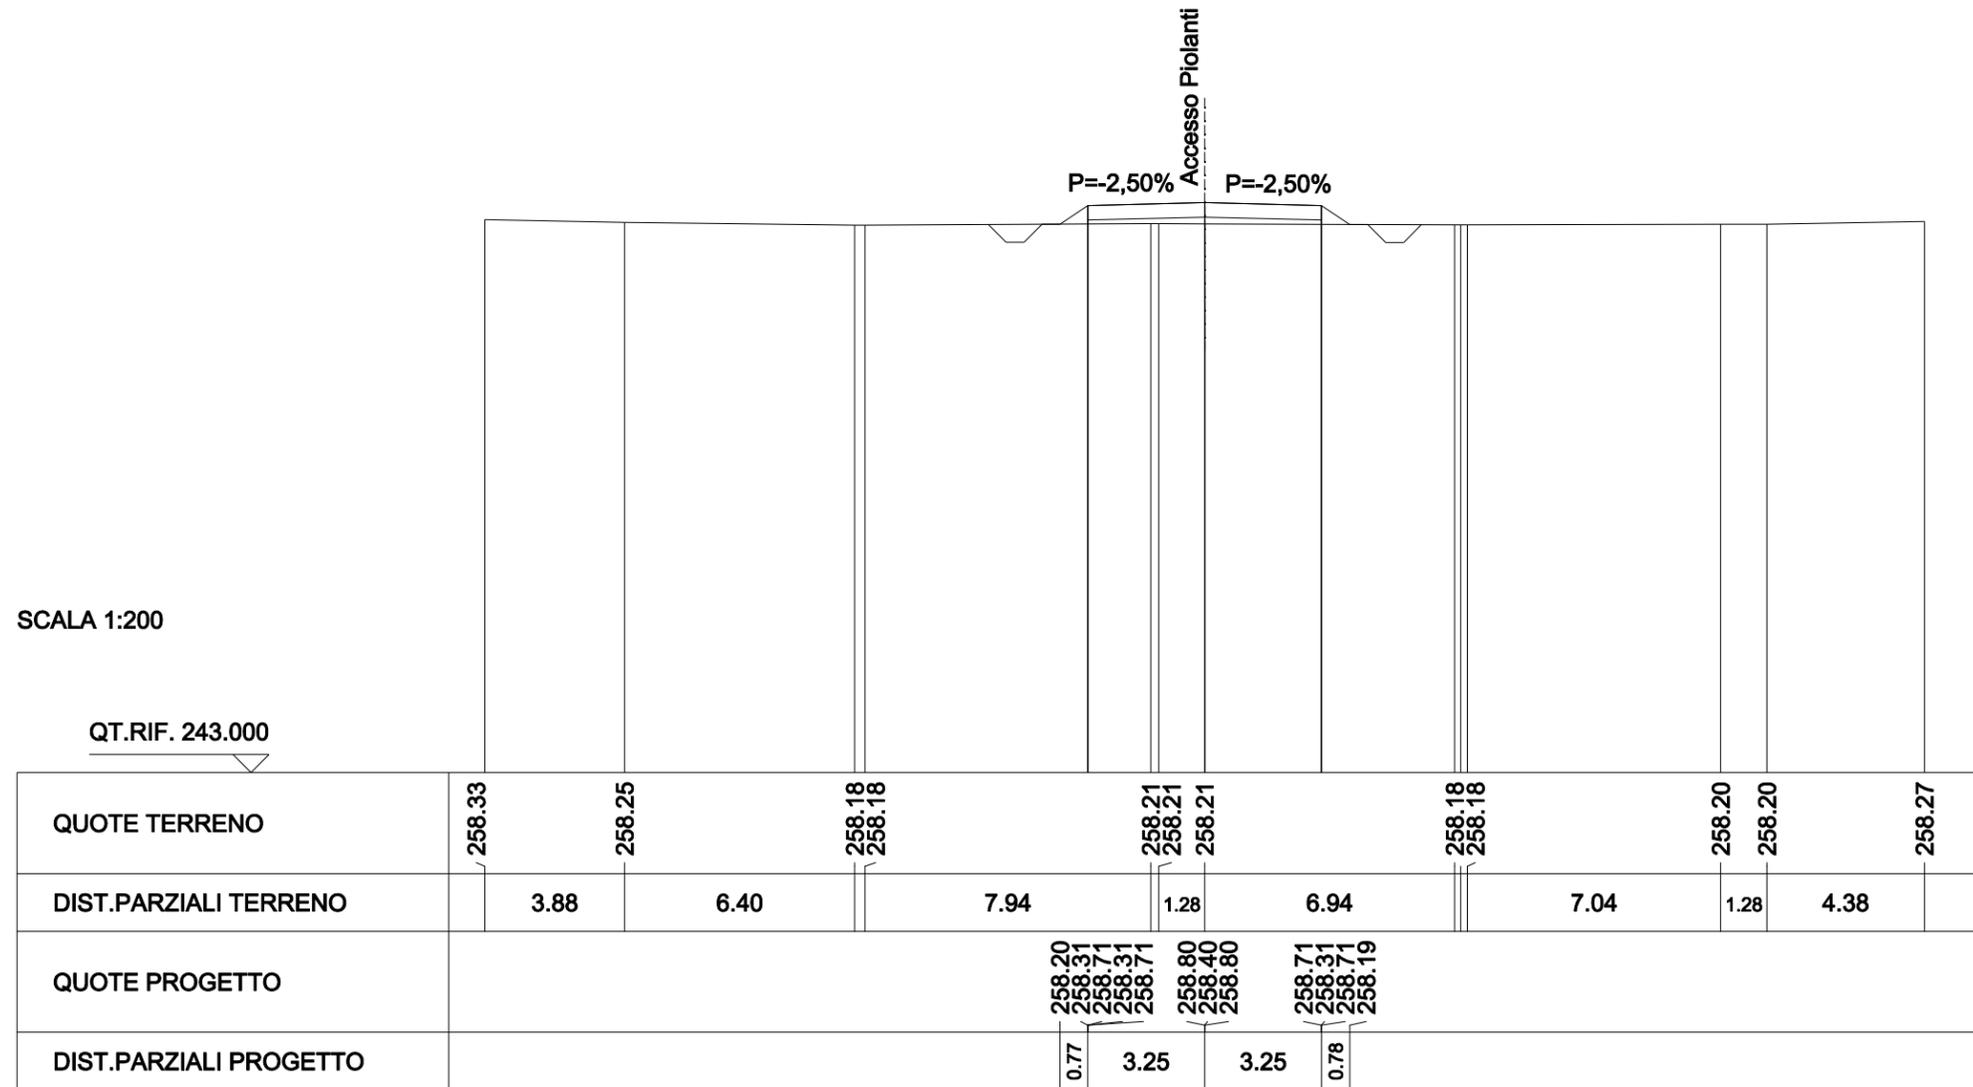


SCAVI E BONIFICHE	
FOSSO	1.001 mq
RILEVATI	
RILEVATO	1.955 mq
SOVRASTRUTTURA STRADALE	
CASSONETTO	6.500 m

SEZIONE N. : 7
 QT. PROGETTO : 258.766
 DIST.PROG. : 0+060.000
 DIST.PREC. : 10.000
 DIST.SUCC. : 10.000

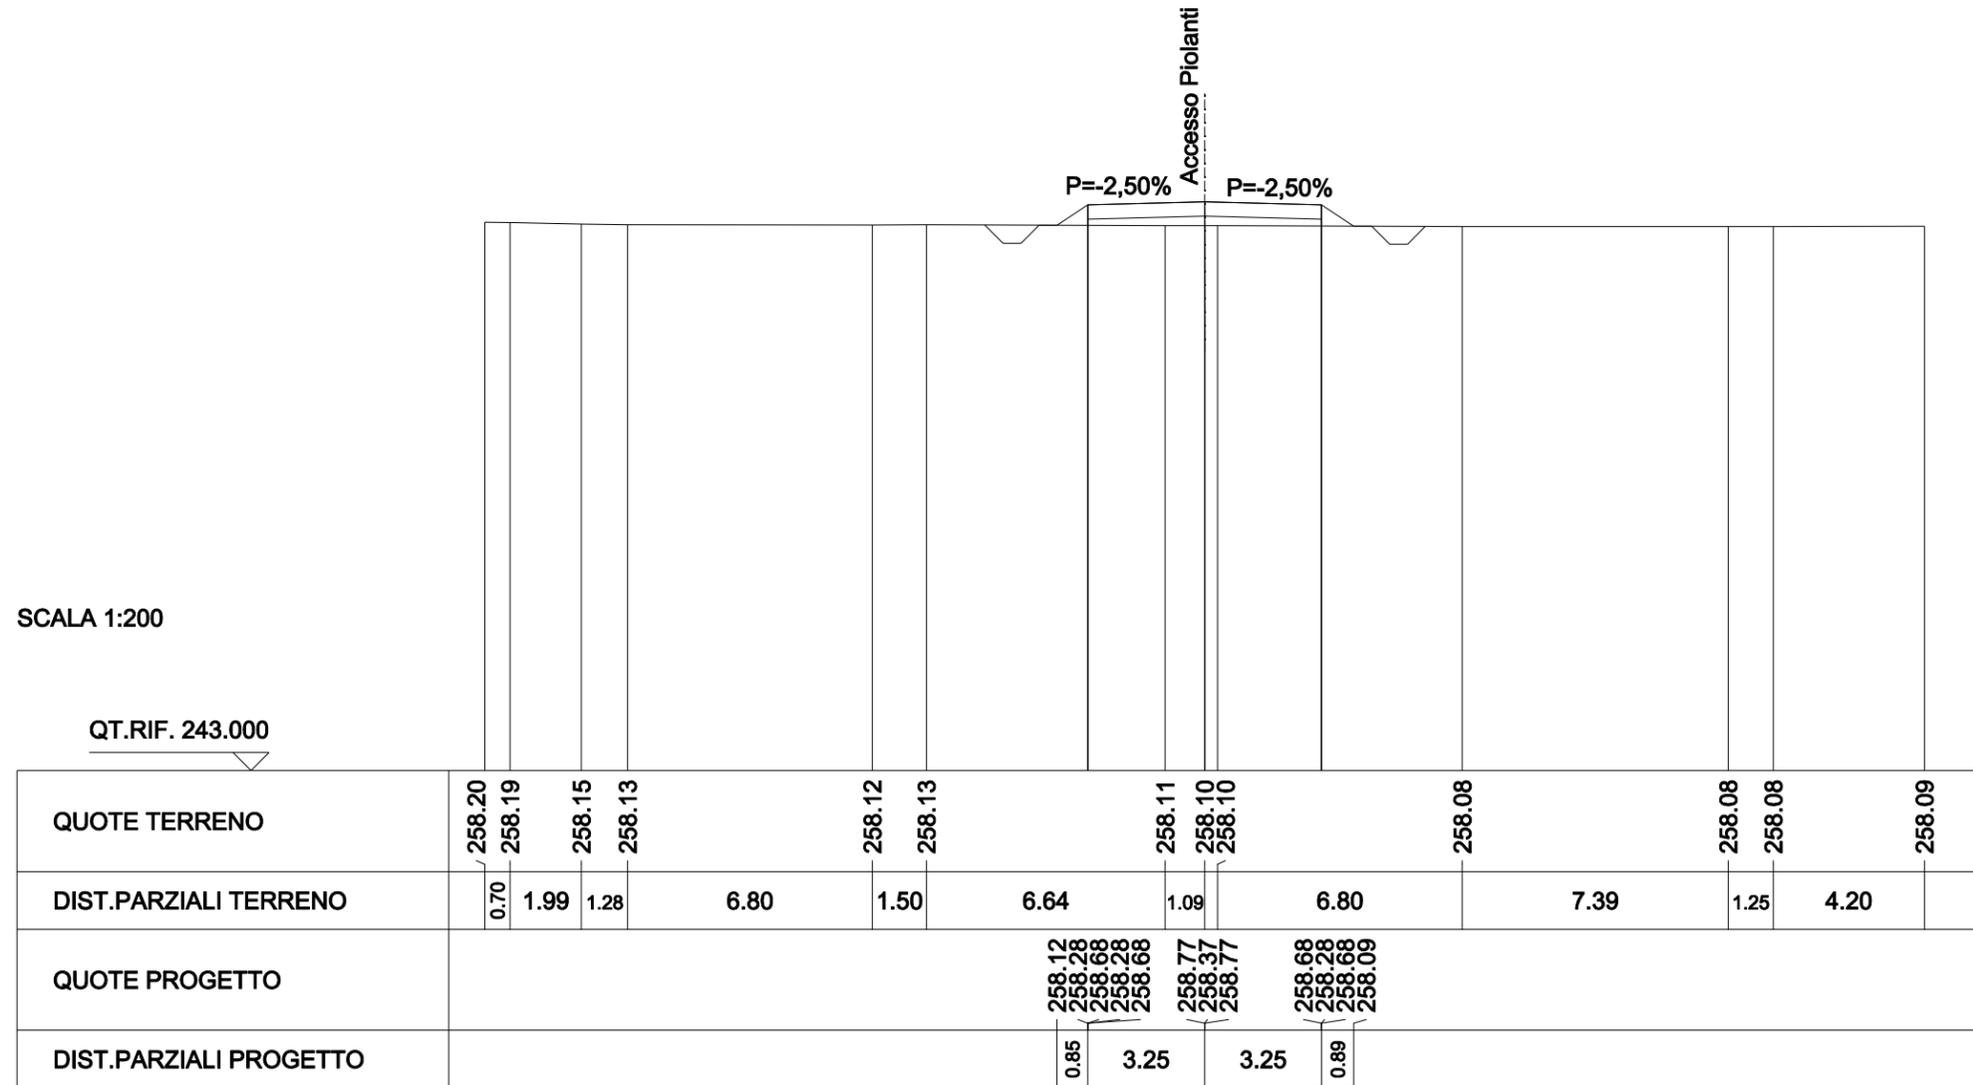


SCAVI E BONIFICHE	
FOSSO	1.003 mq
RILEVATI	
RILEVATO	4.380 mq
SOVRASTRUTTURA STRADALE	
CASSONETTO	6.502 m

SEZIONE N. : 8
 QT. PROGETTO : 258.952
 DIST.PROG. : 0+070.000
 DIST.PREC. : 10.000
 DIST.SUCC. : 10.000

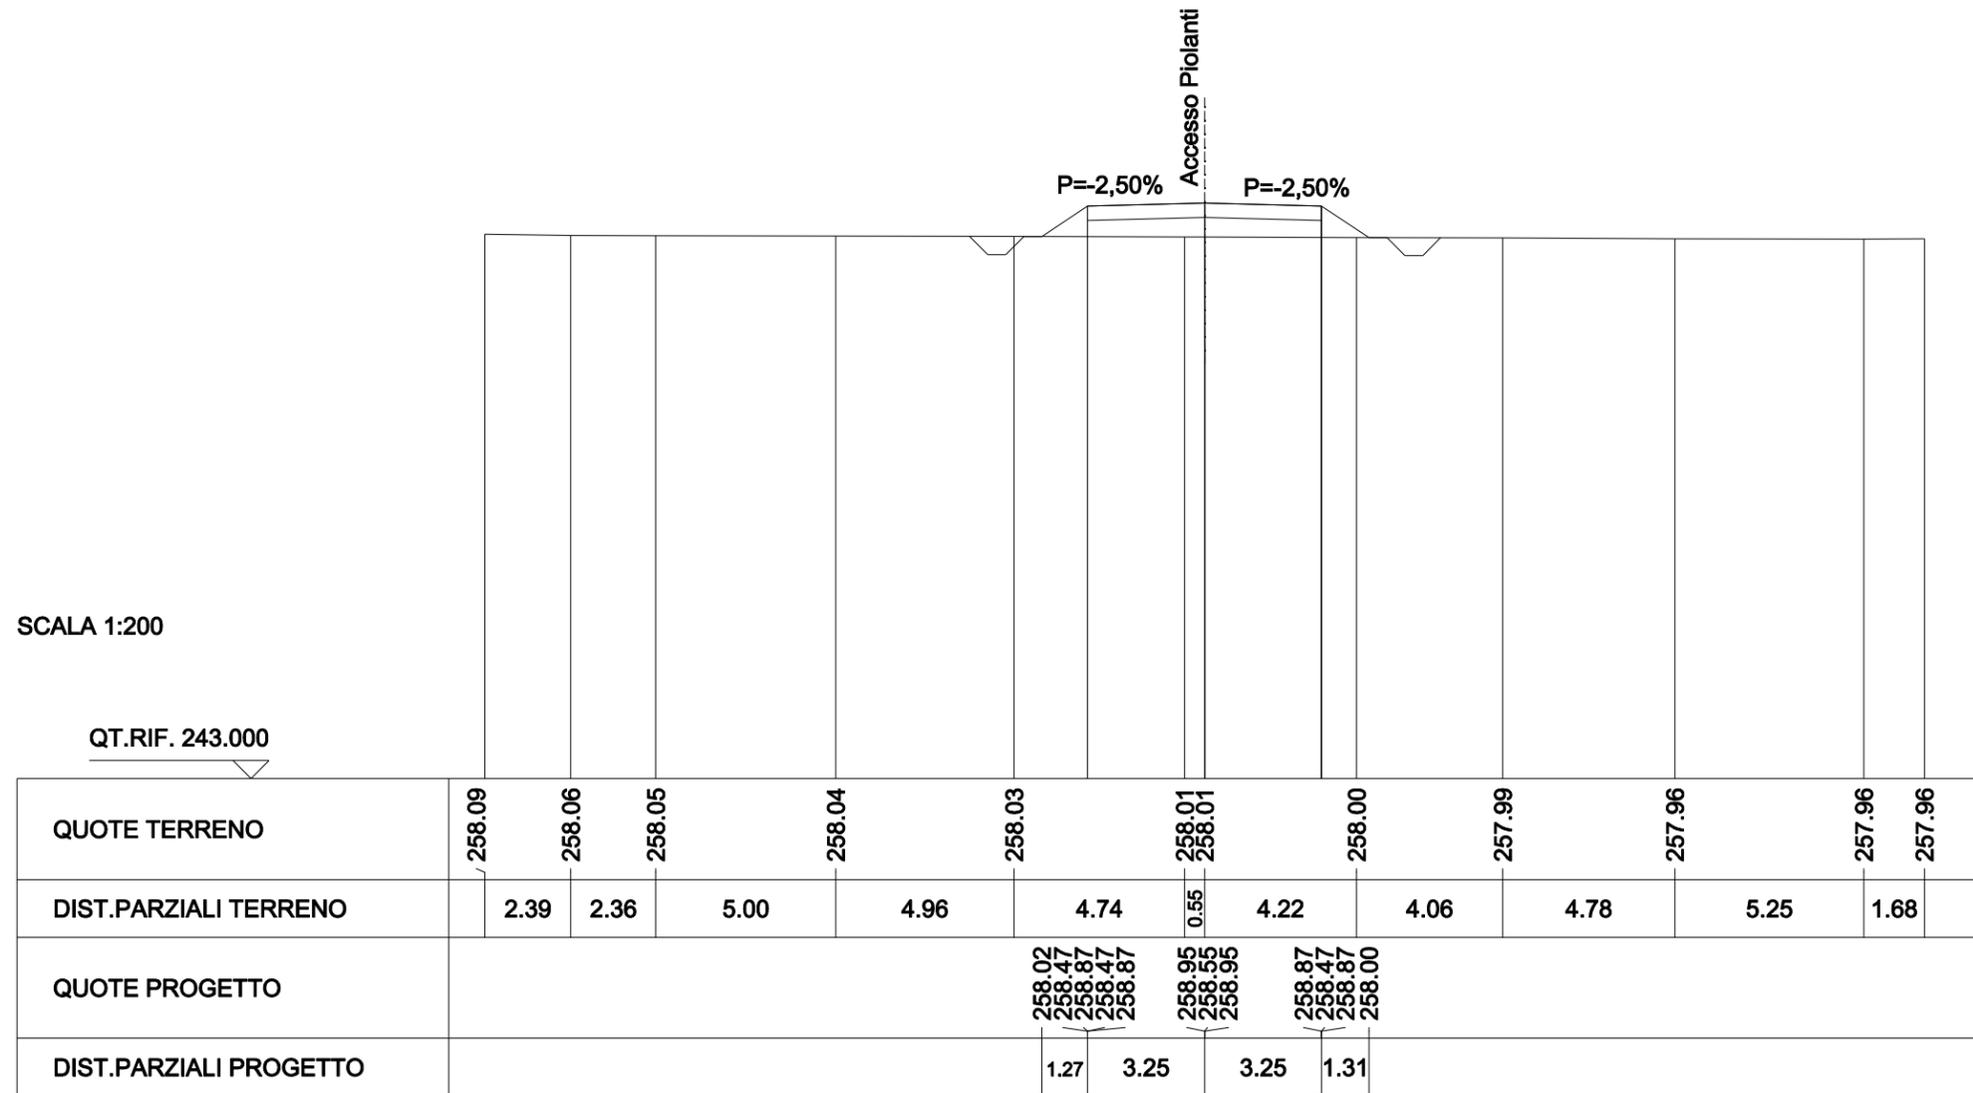

SCAVI E BONIFICHE	
FOSSO	1.004 mq
RILEVATI	
RILEVATO	8.691 mq
SOVRASTRUTTURA STRADALE	
CASSONETTO	8.237 m

SEZIONE N. : 9
 QT. PROGETTO : 259.181
 DIST.PROG. : 0+080.000
 DIST.PREC. : 10.000
 DIST.SUCC. : 5.000

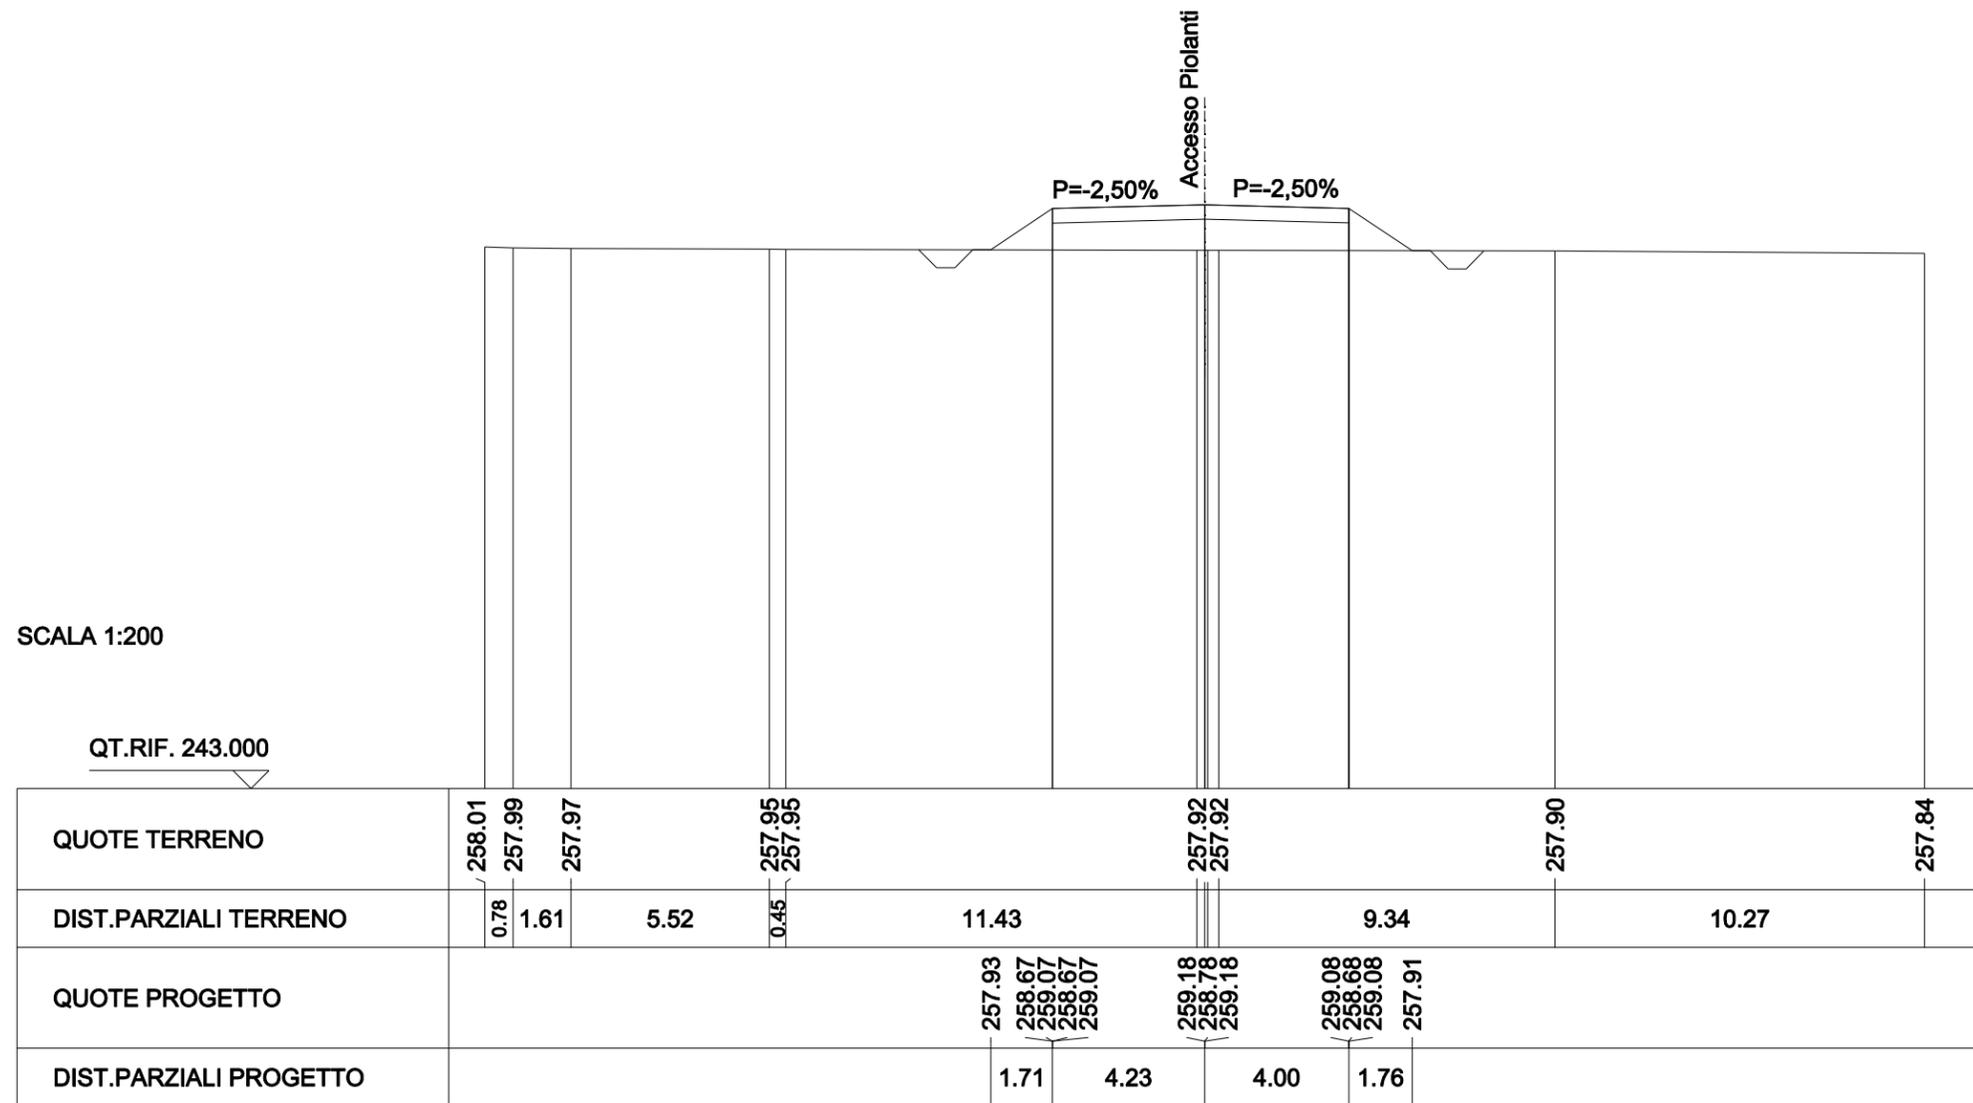

SCAVI E BONIFICHE	
FOSSO	0.983 mq
RILEVATI	
RILEVATO	9.140 mq
SOVRASTRUTTURA STRADALE	
CASSONETTO	12.718 m

SEZIONE N. : 10
 QT. PROGETTO : 259.158
 DIST.PROG. : 0+085.000
 DIST.PREC. : 5.000
 DIST.SUCC. : 10.518

