


PROVINCIA : Monza e della Brianza
 COMUNE : Lazzate



QUADRO DI UNIONE TANGENZIALE DI LAZZATE

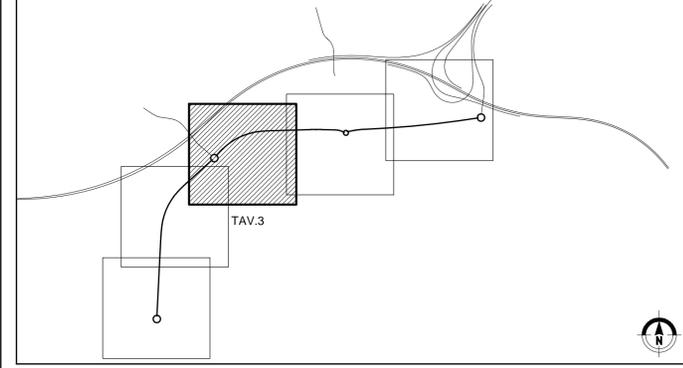

MATRICE DI REVISIONE

REV	DATA	DESCRIZIONE MODIFICA

N.B.: LA TAVOLA SOSTITUISCE QUELLA RELATIVA AL CODICE [] DEL PROGETTO ESECUTIVO

COLLEGAMENTO AUTOSTRADALE DALMINE - COMO - VARESE - VALICO DEL GAGGIOLO E OPERE AD ESSO CONNESSE
 CODICE C.U.P. F11B06000270007
TRATTE B1, B2, C, D, TRVA13+14, GREENWAY
AS BUILT
TRATTA B1
 PROGETTO STRADALE
 TANGENZIALE DI LAZZATE
 PLANIMETRIA DI PROGETTO
 PLANIMETRIA DI PROGETTO - TAV. 3

IDENTIFICAZIONE ELABORATO CODICE PROGETTO: F00107B WBS	IMPRESA RAGGRUPPAMENTO TEMPORANEO IMPRESE: Mandatario: STRABAG A.G. Mandante: GLF Grandi Lavori Fincosit S.p.A. Mandatario cooptato: ICM S.p.A. STRABAG S.p.A.
FASE PROGETTUALE LOTTO: A ZONA: 109 OPERA: GE001 TRATTO D'OPERA: 0 AMBITO: SP TIPO ELABORATO: FP PROGRESSIVO: 003 REVISIONE: 01	CONCEDENTE CONCESSIONARI AUTOSTRADALI LOMBARDE RESPONSABILE DI PROGETTO ED INCARICATO DELL'INTEGRAZIONE FRA LE VARIE PRESTAZIONI: Ing. Alberto Cecchini
DATA Giugno 2018 - Emissione	PROGETTISTA - PROGETTO ESECUTIVO DI DETTAGLIO RAGGRUPPAMENTO TEMPORANEO PROGETTISTI: Mandatario: STI 31 PROGETTI ITALIA Mandante: GP Mandatario cooptato: AMERICI CLIMIN
CONCESSIONARIO Autostadale Pademontana Lombardia Direttore Tecnico: Ing. Giuseppe Samba Referente Tecnico: Ing. Sabrina Lattuada	ELABORAZIONE PROGETTUALE PROGETTISTA: STI 31 PROGETTI ITALIA S.p.A. 3TI ITALIA S.p.A. DIRETTORE TECNICO Ing. Stefano Loro Pissardi Ordine degli Ingegneri Provincia di Roma n. 20809
APPROVATO Autostadale Pademontana Lombardia Il Direttore dei Lavori: Ing. Francesco Domenico	Redatto: G. Savino Verificato: Sorge Approvato: Possati