

Tang. Lazzate VC11	
Ve3	E(m) 140365.083
	N(m) 245743.953
t1(m)	208.183
t2(m)	167.244

Tang. Lazzate VC11	
V13	E(m) 140349.029
	N(m) 245716.745

Tang. Lazzate Rot 3 VC12	
C1	E(m) 140230.649
	N(m) 245595.082
Raccordo n° 1	
R(m)	20.500
A(c)	200.000000c
T(m)	0.000
Sv(m)	64.403
Bs(m)	0.000

Tang. Lazzate Rot 3 VC12	
V1	E(m) 140231.865
	N(m) 245615.546



Ramo VC12 Carducci	
V1	E 140245.332
	N 245580.777

Ramo VC12 Carducci	
V0	E 140284.828
	N 245543.211

Tang. Lazzate VC11	
V4	E(m) 140241.326
	N(m) 245606.906

Tang. Lazzate VC13	
V0	E(m) 140218.794
	N(m) 245584.353

Tang. Lazzate VC11	
C3	E(m) 140518.506
	N(m) 245406.267
Raccordo n° 3	
R(m)	340.000
A(c)	35.580882c
T(m)	97.567
Sv(m)	190.027
Bs(m)	13.722

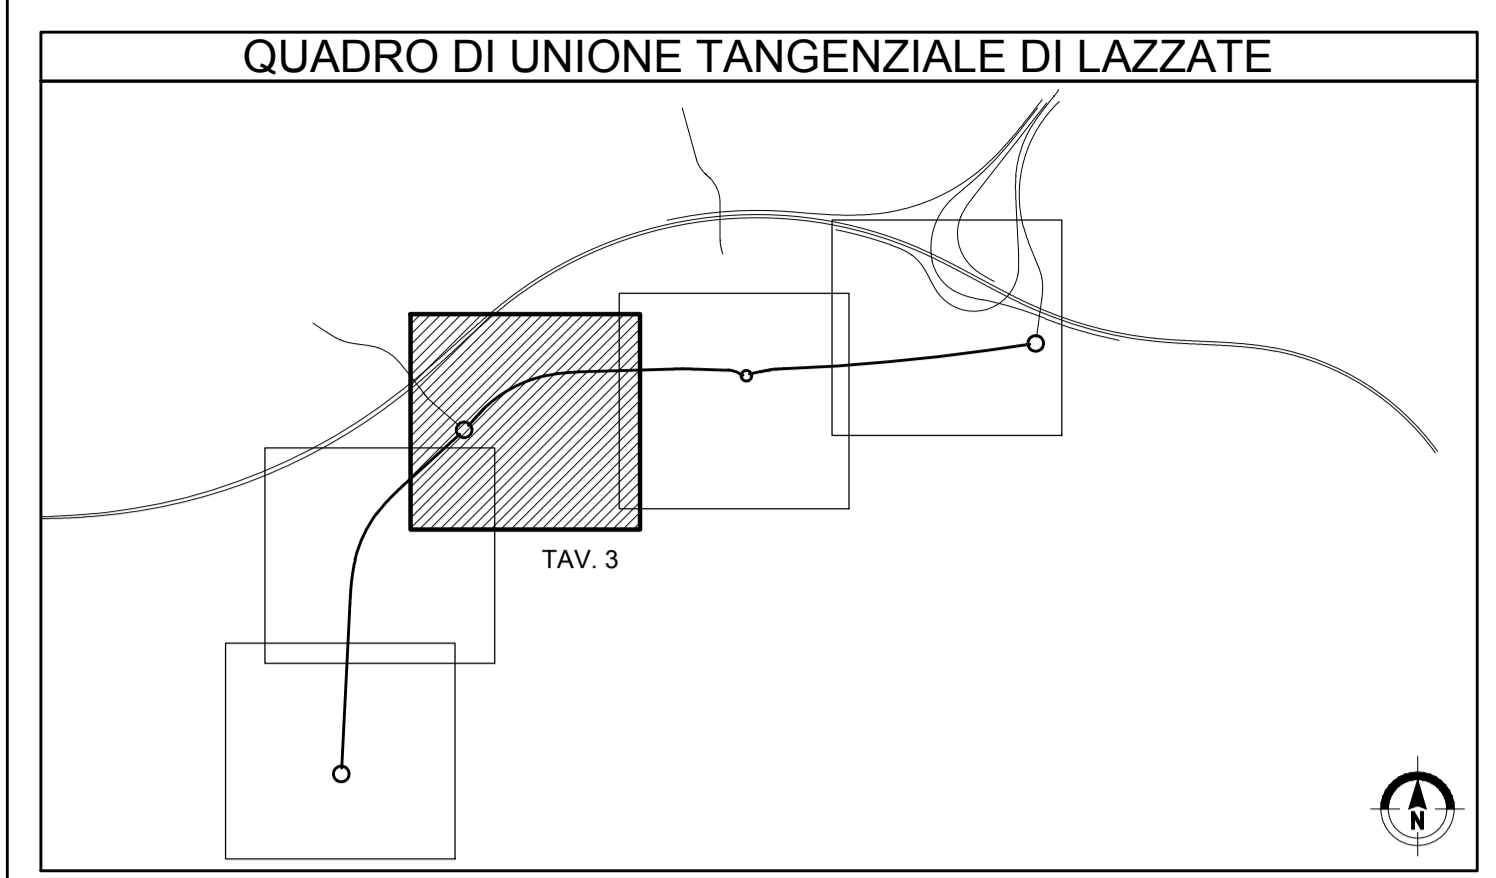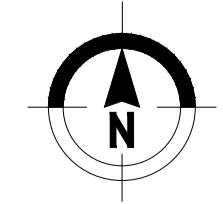

NB: Sistema di riferimento locale da rilievo aerofotogrammetrico in coordinate rettilinee

MATRICE DI REVISIONE		
REV	DATA	DESCRIZIONE MODIFICA

N.B.: LA TAVOLA SOSTITUISCE QUELLA RELATIVA AL CODICE [] DEL PROGETTO ESECUTIVO

COLLEGAMENTO AUTOSTRADALE DALMINE - COMO - VARESE - VALICO DEL GAGGIOLO E OPERE AD ESSO CONNESSE
 CODICE C.U.P. F11906000270007
TRATTE B1, B2, C, D, TRVA13+14, GREENWAY
AS BUILT
TRATTA B1
 PROGETTO STRADALE
 TANGENZIALE DI LAZZATE
 PLANIMETRIA DI TRACCIAMENTO
 PLANIMETRIA DI TRACCIAMENTO - TAV. 3

IDENTIFICAZIONE ELABORATO CODICE PROGETTO: F00107B WBS	IMPRESA RAGGRUPPAMENTO TEMPORANEO IMPRESE: Mandatario: STRABAG A.G. Mandatario: GLF Grandi Lavori Fincosit S.p.A. Mandante: Impresa costruzioni Giuseppe Malturo S.p.A. Mandatario cooptato: STRABAG S.p.A.
FASE PROGETTUALE LOTTO: A ZONA: 109 OPERA: GE001 TRATTO D'OPERA: 0 AMBITO: SD TIPO ELABORATIVO: PT PROGRESSIVO: 003 REVISIONE: 0	CONTRATTI STRABAG MALTAURO STRABAG
DATA Aprile 2016 DESCRIZIONE Emissione REV E	PROGETTISTA - PROGETTO ESECUTIVO DI DETTAGLIO RAGGRUPPAMENTO TEMPORANEO PROGETTISTI: Mandatario: 3TI PROGETTI ITALIA INGEGNERIA ASSOCIATA S.p.A. Mandatario: GP Progettazione e Gestione Progetti di Ingegneria Mandante: Arch. Salvatore Vermiglio
CONCEDENTE CONCESSIONARI AUTOSTRADALI LOMBARDE	RESPONSABILE DI PROGETTO ED INCARICATO DELL'INTEGRAZIONE FRA LE VARIE PRESTAZIONI: Ing. Alberto Cecchini
CONCESSIONARIO Autostradale Pademontana Lombardia Direttore Tecnico: Ing. Enrico Avini Referente Tecnico: Ing. Sabrina Lattuada	ELABORAZIONE PROGETTUALE PROGETTISTA: 3TI PROGETTI ITALIA S.p.A. 3TI ITALIA S.p.A. DIRETTORE TECNICO Ing. Stefano Jacov Prasadati Ordine degli Ingegneri Provincia di Roma n. 20809
APPROVATO Autostradale Pademontana Lombardia Il Direttore dei Lavori: Ing. Francesco Domenico	Redatto: Schiavi Verificato: Lopes Approvato: Possati