


Tang. Lazzate VC13	
Ve1	E(m) 139937.521 N(m) 245329.782
t1(m)	206.219
t2(m)	206.219

Tang. Lazzate VC13	
Vi1	E(m) 139958.505 N(m) 245319.838

Tang. Lazzate VC13	
C1	E(m) 140271.125 N(m) 245171.686
Raccordo n° 1	
R(m)	339.000
A(c)	25.562350c
T(m)	68.989
Sv(m)	136.120
Bs(m)	6.949

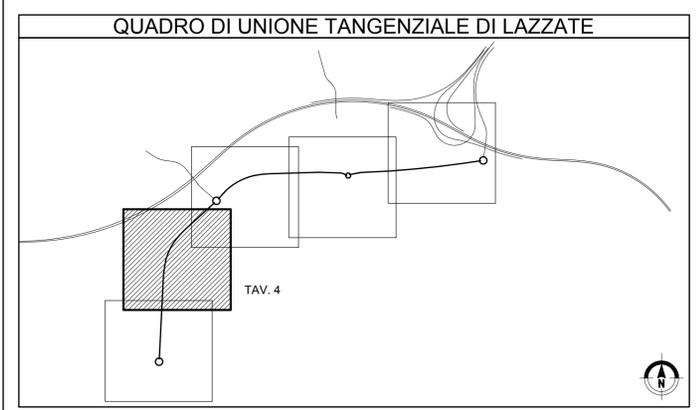

NB: Sistema di riferimento locale da rilievo aerofotogrammetrico in coordinate rettilinee

MATRICE DI REVISIONE		
REV	DATA	DESCRIZIONE MODIFICA

N.B.: LA TAVOLA SOSTITUISCE QUELLA RELATIVA AL CODICE [] DEL PROGETTO ESECUTIVO

COLLEGAMENTO AUTOSTRADALE DALMINE - COMO - VARESE - VALICO DEL GAGGIOLO E OPERE AD ESSO CONNESSE
CODICE C.U.P. F11906000270007

TRATTE B1, B2, C, D, TRVA13+14, GREENWAY

AS BUILT

TRATTA B1
PROGETTO STRADALE
TANGENZIALE DI LAZZATE
PLANIMETRIA DI TRACCIAMENTO
PLANIMETRIA DI TRACCIAMENTO - TAV. 4

IDENTIFICAZIONE ELABORATO		IMPRESA	
CODICE PROGETTO: F00107B		RAGGRUPPAMENTO TEMPORANEO IMPRESE:	
WBS		Mandatario	Mandante
STRABAG A.G.		GLF Grandi Lavori Fincosit S.p.A.	Mandante cooptata
			Giuseppe Malturo S.p.A.
			STRABAG S.p.A.

Scala: 1:1000

DATA	DESCRIZIONE	REV
Aprile 2016	Emissione	E

PROGETTISTA - PROGETTO ESECUTIVO DI DETTAGLIO
RAGGRUPPAMENTO TEMPORANEO PROGETTISTI:

Mandatario	Mandante	Mandante	Mandante cooptata
3TI PROGETTI ITALIA S.p.A.	GP Progettisti		

CONCEDENTE: CONCESSIONARI AUTOSTRADALI LOMBARDI

RESPONSABILE DI PROGETTO ED INCARICATO DELL'INTEGRAZIONE FRA LE VARIE PRESTAZIONI: Ing. Alberto Cecchini

CONCESSIONARIO: Autostrade Pademontane Lombarda
Direttore Tecnico: Ing. Enrico Avini
Referente Tecnico: Ing. Sabrina Lattuada

ELABORAZIONE PROGETTUALE
PROGETTISTA: 3TI PROGETTI ITALIA S.p.A.

APPROVATO: Autostrade Pademontane Lombarda
Il Direttore dei Lavori: Ing. Francesco Domenico

3TI ITALIA S.p.A.
DIRETTORE TECNICO
Ing. Stefano Jacovi Prassati
Ordine degli Ingegneri
Provincia di Roma n. 20809

Redatto: Schiavi Verificato: Lopes Approvato: Possati