

Ramo B VC14	
VO	E 139861.620
	N 244687.265

Ramo B VC14	
V1	E 139884.833
	N 244685.955


Ramo A VC14	
V1	E 139925.775
	N 244683.837

Ramo A VC14	
VO	E 139949.595
	N 244682.493

Tang. Lazzate VC13	
V2	E 139906.314
	N 244705.112

Tang. Lazzate Rot 4 VC14	
V1	E(m) 139915.206
	N(m) 244702.579

Tang. Lazzate Rot 4 VC14	
C1	E(m) 139905.291
	N(m) 244684.637
Raccordo n° 1	
R(m)	20.500
A(c)	200.000000c
T(m)	0.000
Sv(m)	64.403
Bs(m)	0.000

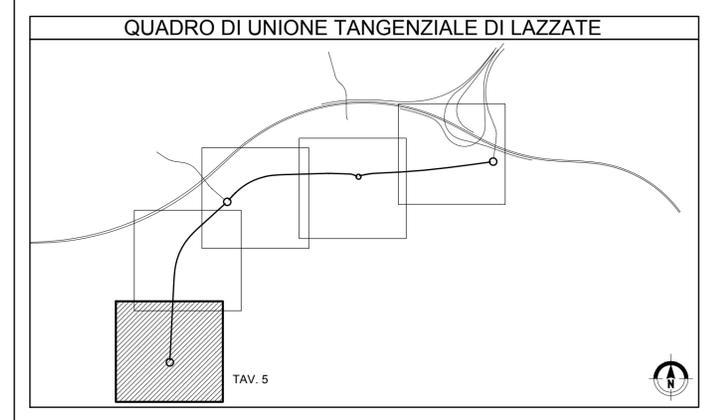

NB: Sistema di riferimento locale da rilievo aerofotogrammetrico in coordinate rettilinee

MATRICE DI REVISIONE		
REV	DATA	DESCRIZIONE MODIFICA

N.B.: LA TAVOLA SOSTITUISCE QUELLA RELATIVA AL CODICE [ ] DEL PROGETTO ESECUTIVO

**COLLEGAMENTO AUTOSTRADALE DALMINE - COMO - VALICO DEL GAGGIOLO E OPERE AD ESSO CONNESSE**  
 CODICE C.U.P. F11B060027007  
**TRATTE B1, B2, C, D, TRVA13+14, GREENWAY**  
**AS BUILT**  
**TRATTA B1**  
 PROGETTO STRADALE  
 TANGENZIALE DI LAZZATE  
 PLANIMETRIA DI TRACCIAMENTO  
 PLANIMETRIA DI TRACCIAMENTO - TAV. 5

FASE PROGETTUALE		IMPRESA							
LOTTO	WBS	RAGGRUPPAMENTO TEMPORANEO IMPRESE:							
ZONA		Mandataria	Mandante						
OPERA		STRABAG A.G.	GLF Grandi Lavori Finosit S.p.A.						
TRATTO DOPIERA			Mandante						
AMBITO			Impresa costruzioni Giuseppe Maltauro S.p.A.						
TIPO ELABORATO			Mandante cooptata						
PROGRESSIVO			STRABAG S.p.A.						
REVISIONE									
A	1	09	GE001	0	SD	PT	005	E	

Scala: 1:1000

DATA	DESCRIZIONE	REV	PROGETTISTA - PROGETTO ESECUTIVO DI DETTAGLIO
Aprile 2016	Emissione	E	RAGGRUPPAMENTO TEMPORANEO PROGETTISTI:
			Mandataria
			Mandante
			Mandante
			Mandante

**CONCEDENTE**  
 CONCESSIONI AUTOSTRADALI LOMBARDE  
 Ing. Alberto Cecchini

**CONCESSIONARIO**  
 Referente Tecnico: Ing. Sabrina Lattuada

**APPROVATO**  
 Il Direttore dei Lavori: Ing. Francesco Domenico

**ELABORAZIONE PROGETTUALE**  
**PROGETTISTA:**  
 3TI PROGETTI ITALIA S.p.A.

**RESPONSABILE DI PROGETTO ED INCARICATO DELL'INTEGRAZIONE FRA LE VARIE PRESTAZIONI:**  
 Ing. Alberto Cecchini

**3TI ITALIA S.p.A.**  
 DIRETTORE TECNICO  
 Ing. Stefano Luca Passati  
 Ordine degli Ingegneri Provincia di Roma n. 20809

Redatto: Schiavi Verificato: Lopes Approvato: Possati