

## MATRICE DI REVISIONE

REV	DATA	DESCRIZIONE MODIFICA

N.B.: LA TAVOLA SOSTITUISCE QUELLA RELATIVA AL CODICE E                   DEL PROGETTO ESECUTIVO



### COLLEGAMENTO AUTOSTRADALE DALMINE - COMO - VARESE - VALICO DEL GAGGIOLO E OPERE AD ESSO CONNESSE CODICE C.U.P. F11B06000270007 TRATTE B1, B2, C, D, TRVA13+14, GREENWAY

## AS BUILT

### TRATTA B1 PROGETTO STRADALE TANGENZIALE DI LAZZATE SEZIONI TRASVERSALI SEZIONI TRASVERSALI - RAMO VC11

IDENTIFICAZIONE ELABORATO								
CODICE PROGETTO: F00107B								
FASE PROGETTUALE	WBS				AMBITO	TIPO ELABORATO	PROGRESSIVO	REVISIONE
	LOTTO	ZONA	OPERA	TRATTO D'OPERA				
A	1	109	GE001	0	SD	SZ	004	E

IMPRESA			
RAGGRUPPAMENTO TEMPORANEO IMPRESE:			
<i>Mandataria</i> STRABAG A.G.	<i>Mandante</i> GLF Grandi Lavori Fincosit S.p.A.	<i>Mandante</i> Impresa costruzioni Giuseppe Maltauro S.p.A.	<i>Mandante cooptata</i> STRABAG S.p.A.
<b>STRABAG</b>			<b>STRABAG</b>

Scala: 1:200

DATA	DESCRIZIONE	REV
Aprile 2016	Emissione	E

PROGETTISTA - PROGETTO ESECUTIVO DI DETTAGLIO			
RAGGRUPPAMENTO TEMPORANEO PROGETTISTI:			
<i>Mandataria</i> 3TI PROGETTI ITALIA INGEGNERIA INTEGRATA S.p.A.	<i>Mandante</i> GP Ingegneria GESTIONE PROGETTI DI INGEGNERIA	<i>Mandante</i> costruzioni costruzioni	<i>Mandante</i> Arch. Salvatore Vermiglio

CONCEDENTE

**RESPONSABILE DI PROGETTO ED INCARICATO DELL'INTEGRAZIONE FRA LE VARIE PRESTAZIONI:**  
Ing. Alberto Cecchini

CONCESSIONARIO
Direttore Tecnico: Ing. Enrico Arini Referente Tecnico: Ing. Sabrina Lattuada

**ELABORAZIONE PROGETTUALE**  
**PROGETTISTA:**  
3TI PROGETTI ITALIA S.p.A.

APPROVATO
Il Direttore dei Lavori: Ing. Francesco Domanico


**3TI ITALIA S.p.A.**  
**DIRETTORE TECNICO**  
Ing. Stefano Luca Possati  
Ordine degli Ingegneri  
Provincia di Roma n. 20809

Redatto: Schiavi      Verificato: Lopes      Approvato: Possati

NOTA: LE BARRIERE IN SEZIONE SONO UNA RAPPRESENTAZIONE PURAMENTE GRAFICA, PER L'ESATTA COLLOCAZIONE E TIPOLOGIA SI VEDANO GLI ELABORATI SPECIFICI. L'ELABORATO E' VALIDO A PARTIRE DALLA SEZIONE 9

SCAVI E BONIFICHE	
STERRO	3.370 mq
SOVRASTRUTTURA STRADALE	
STRATO DI USURA	10.500 m
STRATO DI BINDER	10.500 m
STRATO DI BASE	10.500 m
STRATO DI FONDAZIONE	10.500 m

SEZIONE N. : 9  
 QT. PROGETTO : 265.420  
 DIST.PROG. : 0+396.984  
 DIST.PREC. : 328.984  
 DIST.SUCC. : 3.016

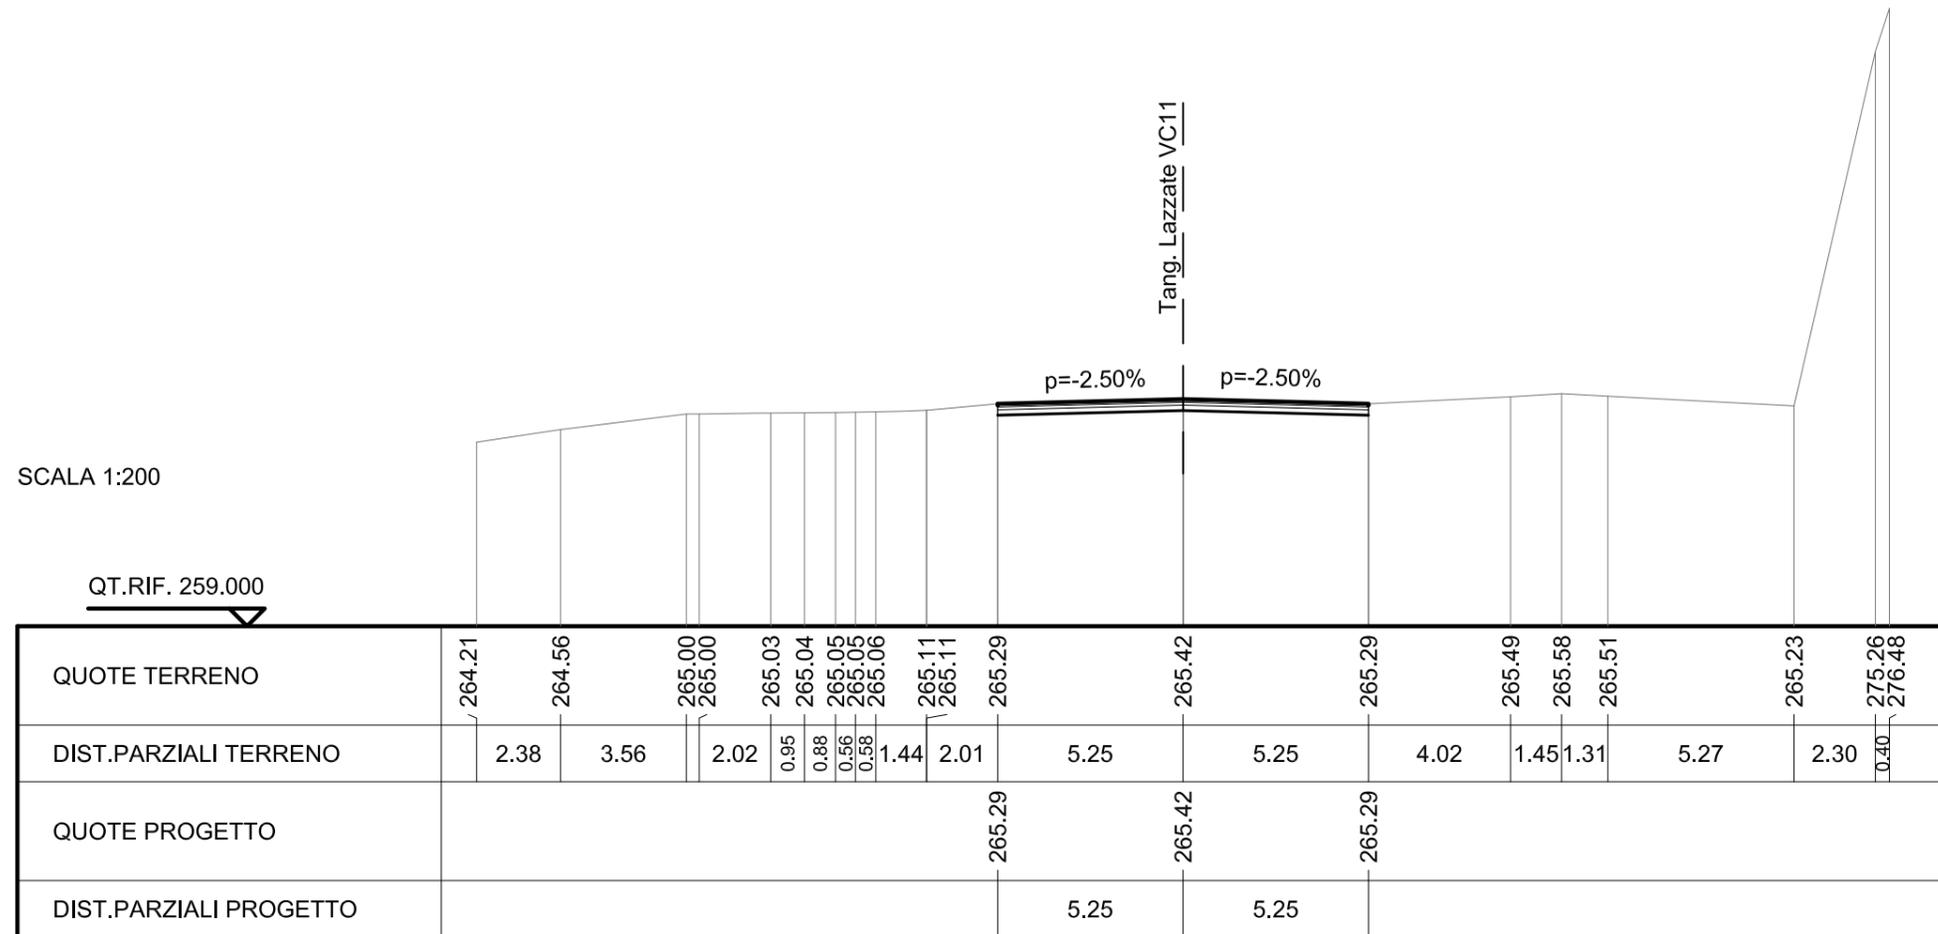


SCAVI E BONIFICHE	
STERRO	3.014 mq
SCOTICO	12.080 m
FOSSO	0.518 mq

RILEVATI	
TERRENO VEGETALE	1.703 m
RIEMPIMENTO ARGINELLO	0.061 mq

SOVRASTRUTTURA STRADALE	
STRATO DI USURA	10.500 m
STRATO DI BINDER	10.541 m
STRATO DI BASE	10.592 m
STRATO DI FONDAZIONE	10.928 m

SEZIONE N. : 10  
 QT. PROGETTO : 265.420  
 DIST.PROG. : 0+400.000  
 DIST.PREC. : 3.016  
 DIST.SUCC. : 25.000

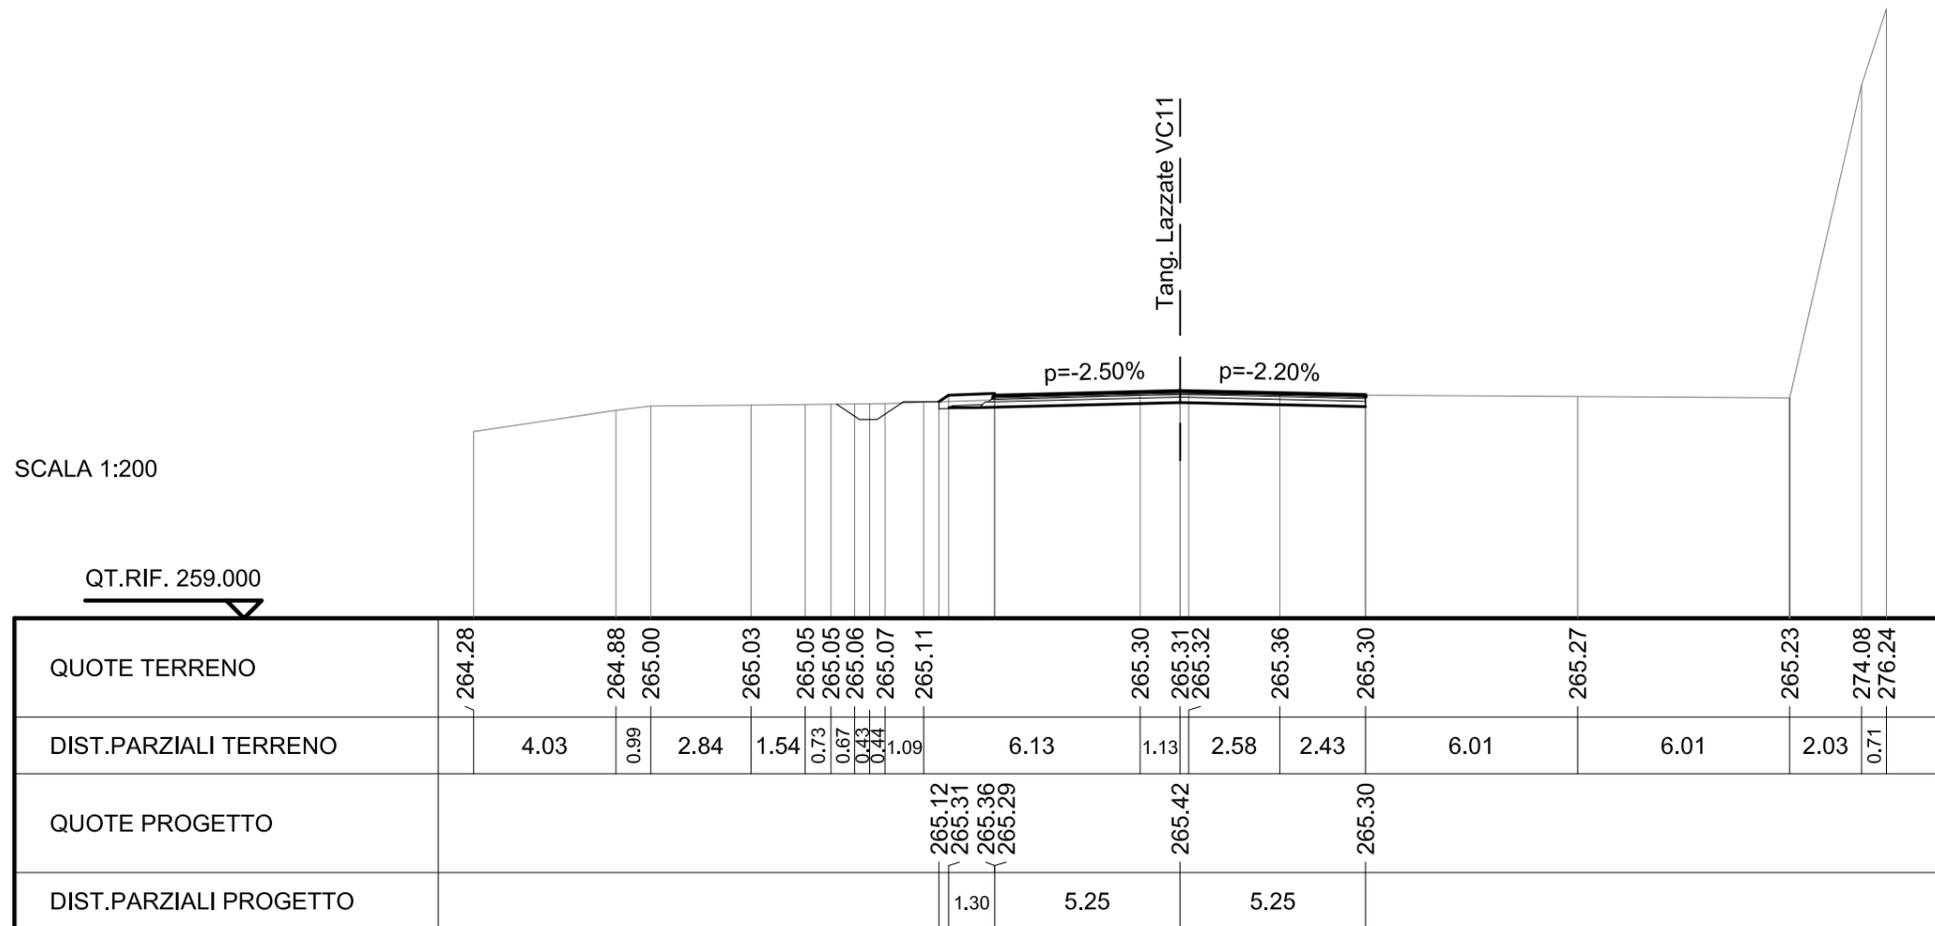


SCAVI E BONIFICHE	
STERRO	1.797 mq
SCOTICO	12.104 m
FOSSO	0.586 mq

RILEVATI	
TERRENO VEGETALE	1.726 m
RIEMPIMENTO ARGINELLO	0.062 mq

SOVRASTRUTTURA STRADALE	
STRATO DI USURA	10.500 m
STRATO DI BINDER	10.541 m
STRATO DI BASE	10.592 m
STRATO DI FONDAZIONE	10.928 m

SEZIONE N. : 11  
 QT. PROGETTO : 265.420  
 DIST.PROG. : 0+425.000  
 DIST.PREC. : 25.000  
 DIST.SUCC. : 25.000

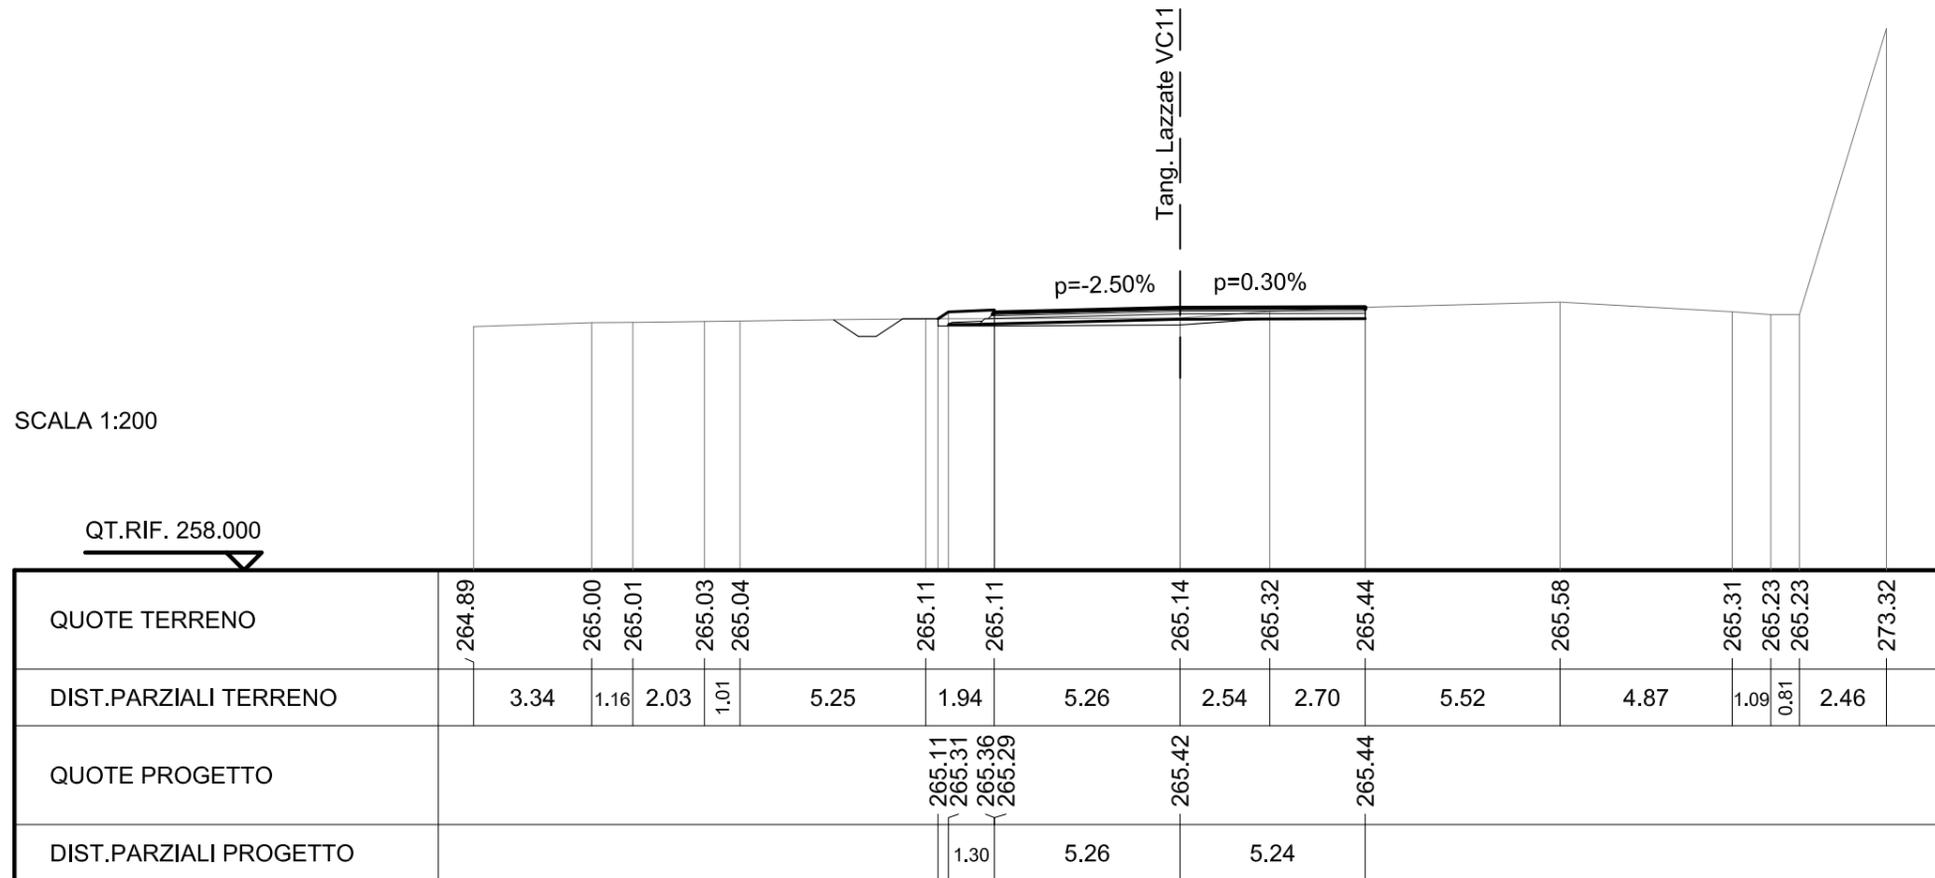








SCAVI E BONIFICHE	
STERRO	0.219 mq
SCOTICO	14.539 m
FOSSO	1.484 mq

RILEVATI	
RILEVATO	2.837 mq
TERRENO VEGETALE	4.466 m
RIEMPIMENTO ARGINELLO	0.104 mq

SOVRASTRUTTURA STRADALE	
STRATO DI USURA	10.500 m
STRATO DI BINDER	10.580 m
STRATO DI BASE	10.681 m
STRATO DI FONDAZIONE	11.203 m

SEZIONE N. : 15  
 QT. PROGETTO : 265.588  
 DIST.PROG. : 0+525.000  
 DIST.PREC. : 25.000  
 DIST.SUCC. : 1.689

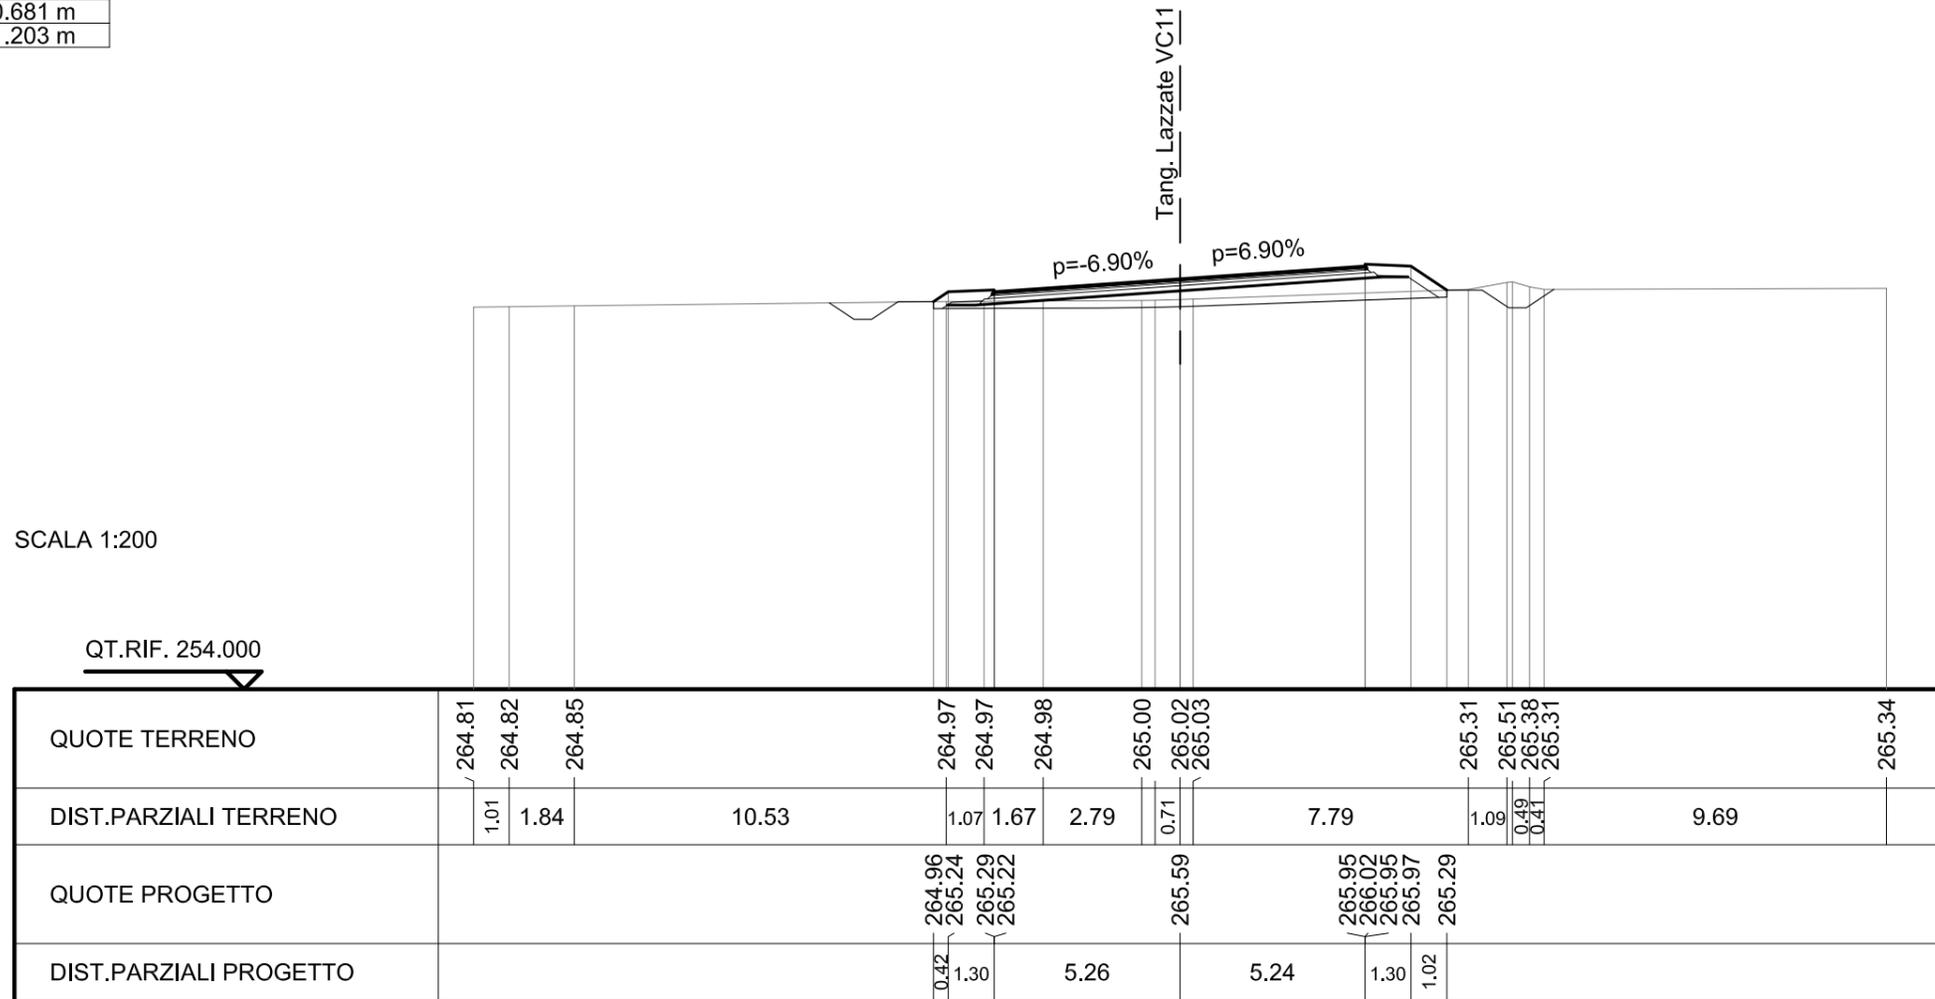


SCAVI E BONIFICHE	
STERRO	0.207 mq
SCOTICO	14.584 m
FOSSO	1.514 mq

RILEVATI	
RILEVATO	3.004 mq
TERRENO VEGETALE	4.519 m
RIEMPIMENTO ARGINELLO	0.106 mq

SOVRASTRUTTURA STRADALE	
STRATO DI USURA	10.500 m
STRATO DI BINDER	10.580 m
STRATO DI BASE	10.681 m
STRATO DI FONDAZIONE	11.203 m

SEZIONE N. : 16  
 QT. PROGETTO : 265.586  
 DIST.PROG. : 0+526.689  
 DIST.PREC. : 1.689  
 DIST.SUCC. : 23.311

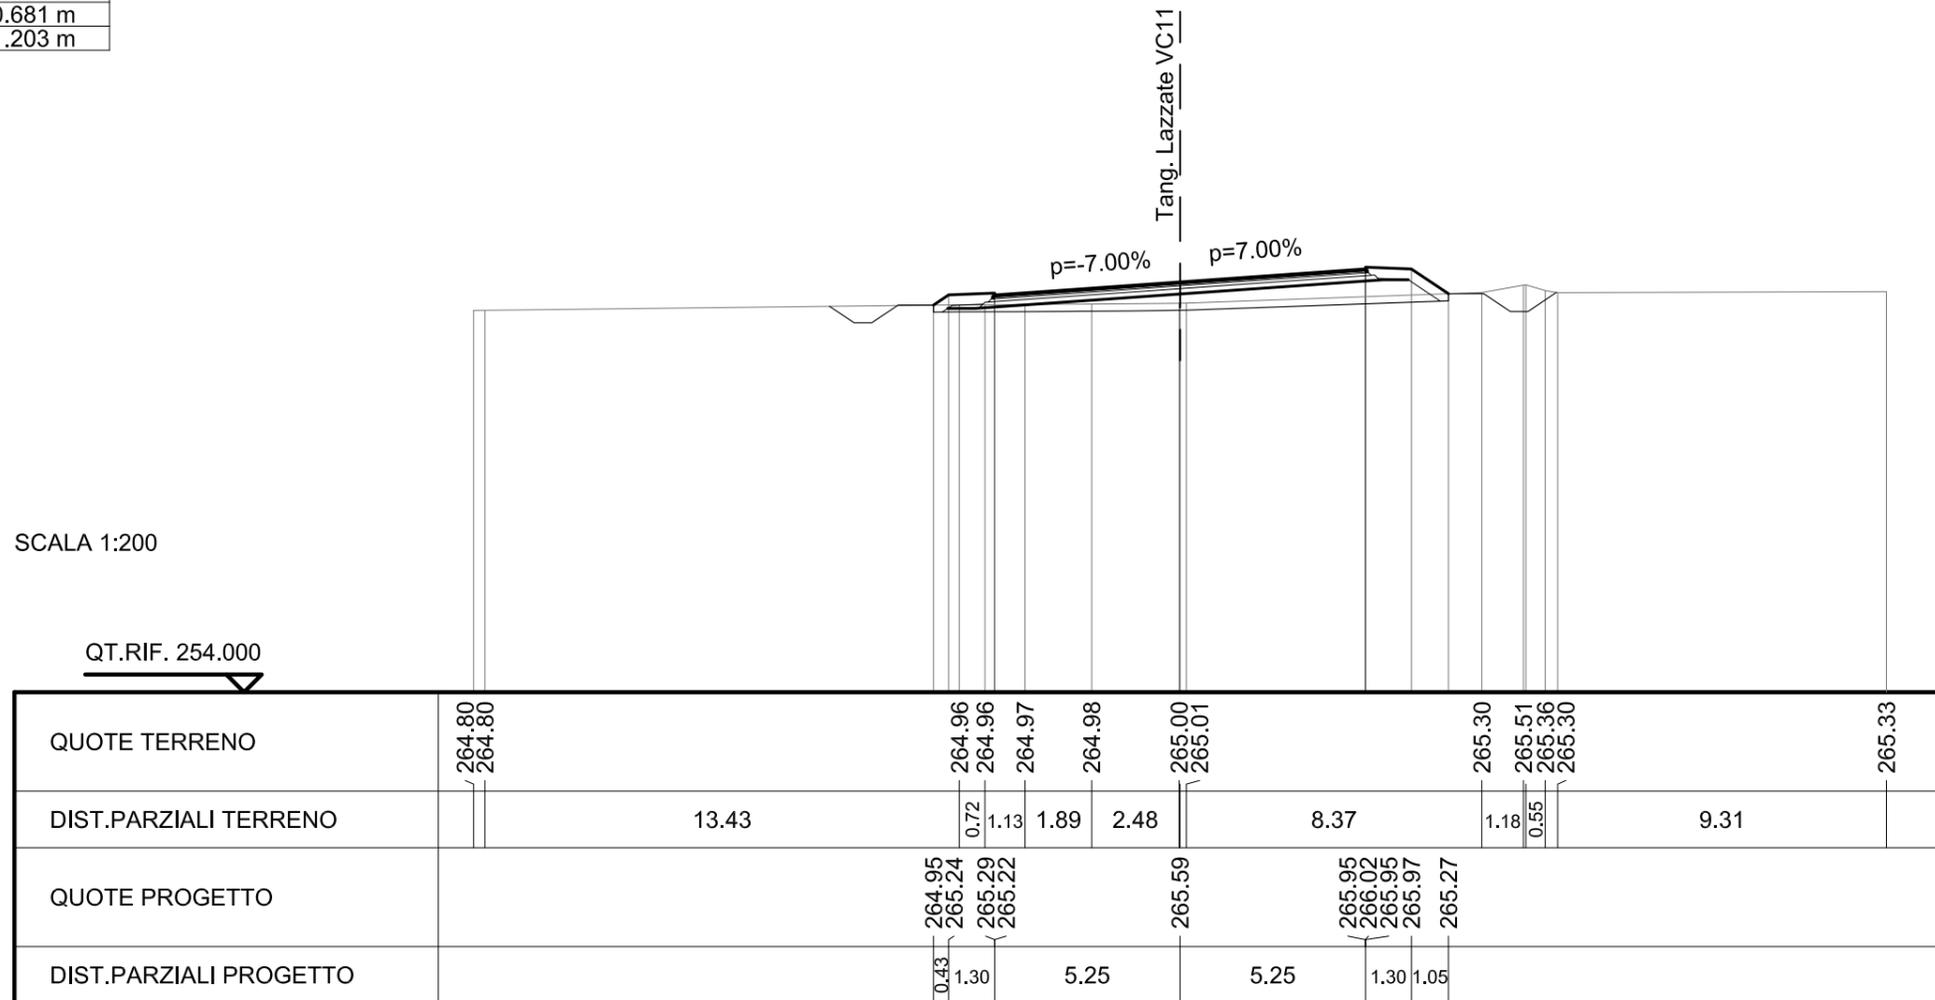


SCAVI E BONIFICHE	
STERRO	0.014 mq
SCOTICO	15.026 m
FOSSO	1.350 mq

RILEVATI	
RILEVATO	3.780 mq
TERRENO VEGETALE	5.053 m
RIEMPIMENTO ARGINELLO	0.103 mq

SOVRASTRUTTURA STRADALE	
STRATO DI USURA	10.500 m
STRATO DI BINDER	10.580 m
STRATO DI BASE	10.681 m
STRATO DI FONDAZIONE	11.203 m

SEZIONE N. : 17  
 QT. PROGETTO : 265.554  
 DIST.PROG. : 0+550.000  
 DIST.PREC. : 23.311  
 DIST.SUCC. : 25.000

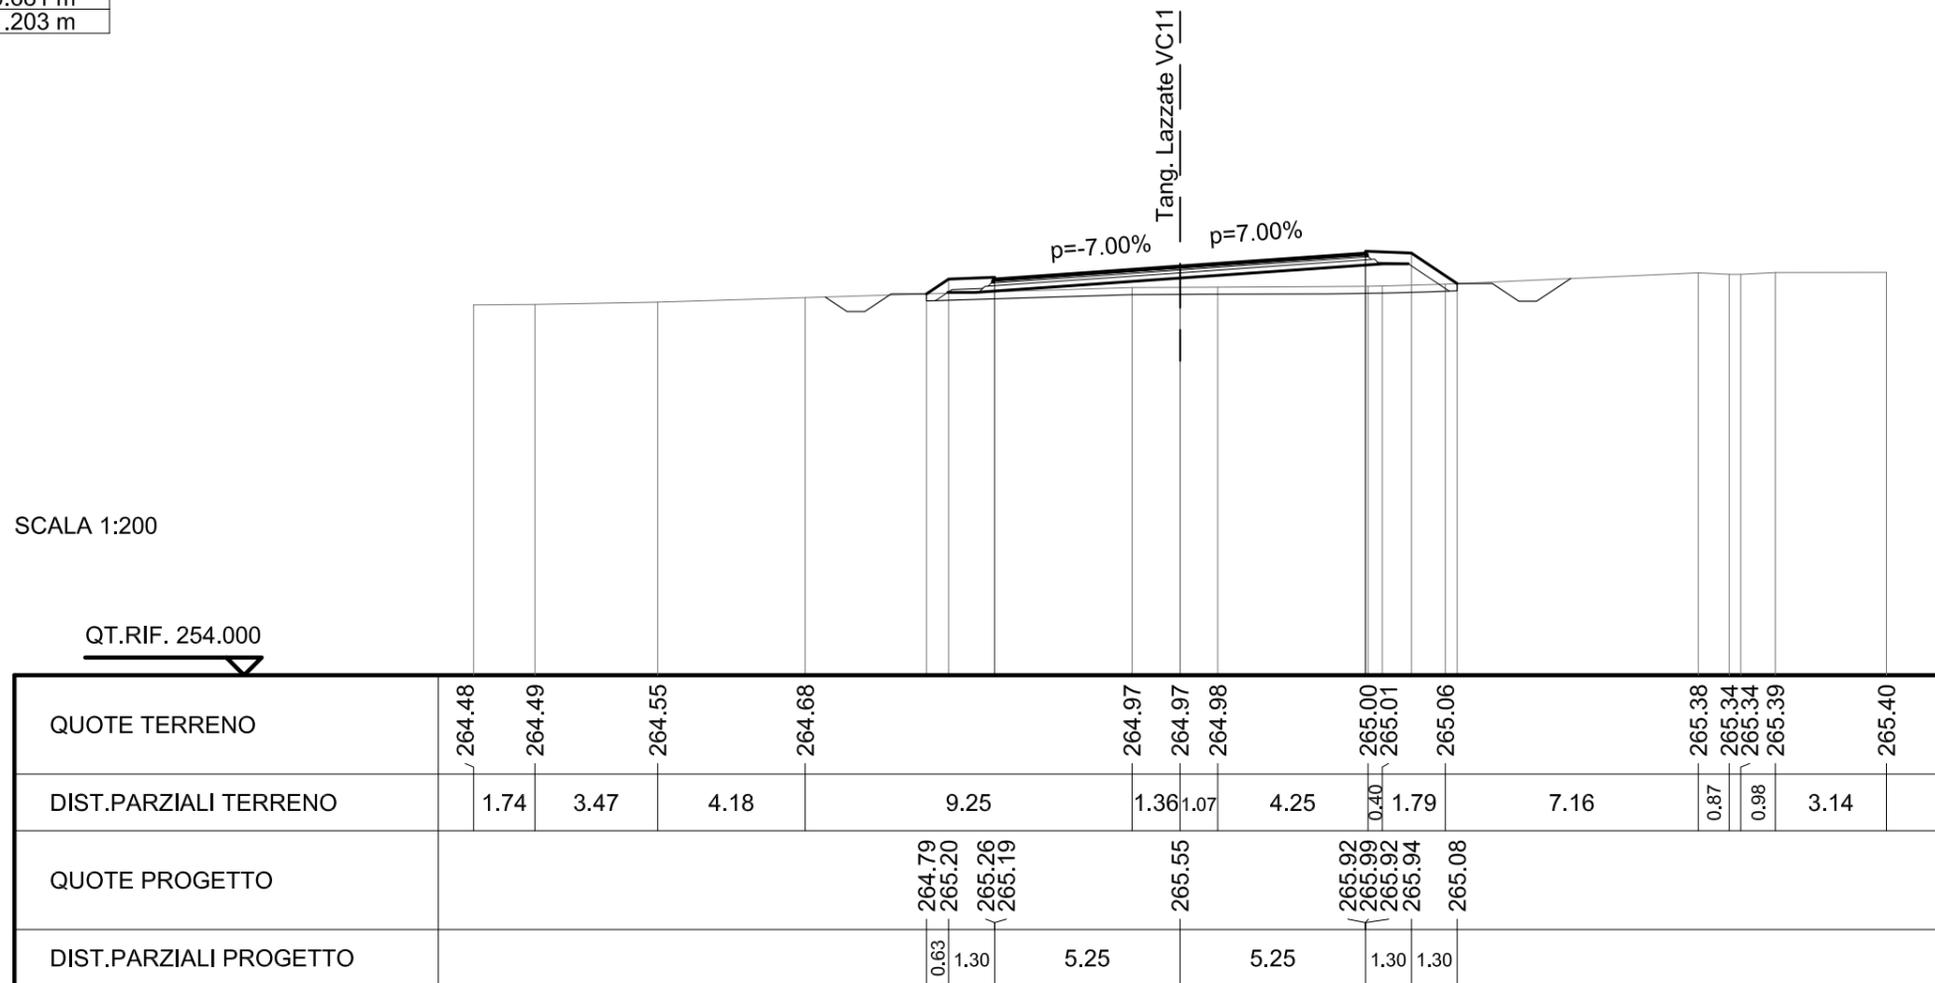


SCAVI E BONIFICHE	
STERRO	0.029 mq
SCOTICO	15.065 m
FOSSO	1.380 mq

RILEVATI	
RILEVATO	4.892 mq
TERRENO VEGETALE	5.103 m
RIEMPIMENTO ARGINELLO	0.103 mq

SOVRASTRUTTURA STRADALE	
STRATO DI USURA	10.499 m
STRATO DI BINDER	10.579 m
STRATO DI BASE	10.680 m
STRATO DI FONDAZIONE	11.202 m

SEZIONE N. : 18  
 QT. PROGETTO : 265.521  
 DIST.PROG. : 0+575.000  
 DIST.PREC. : 25.000  
 DIST.SUCC. : 25.000

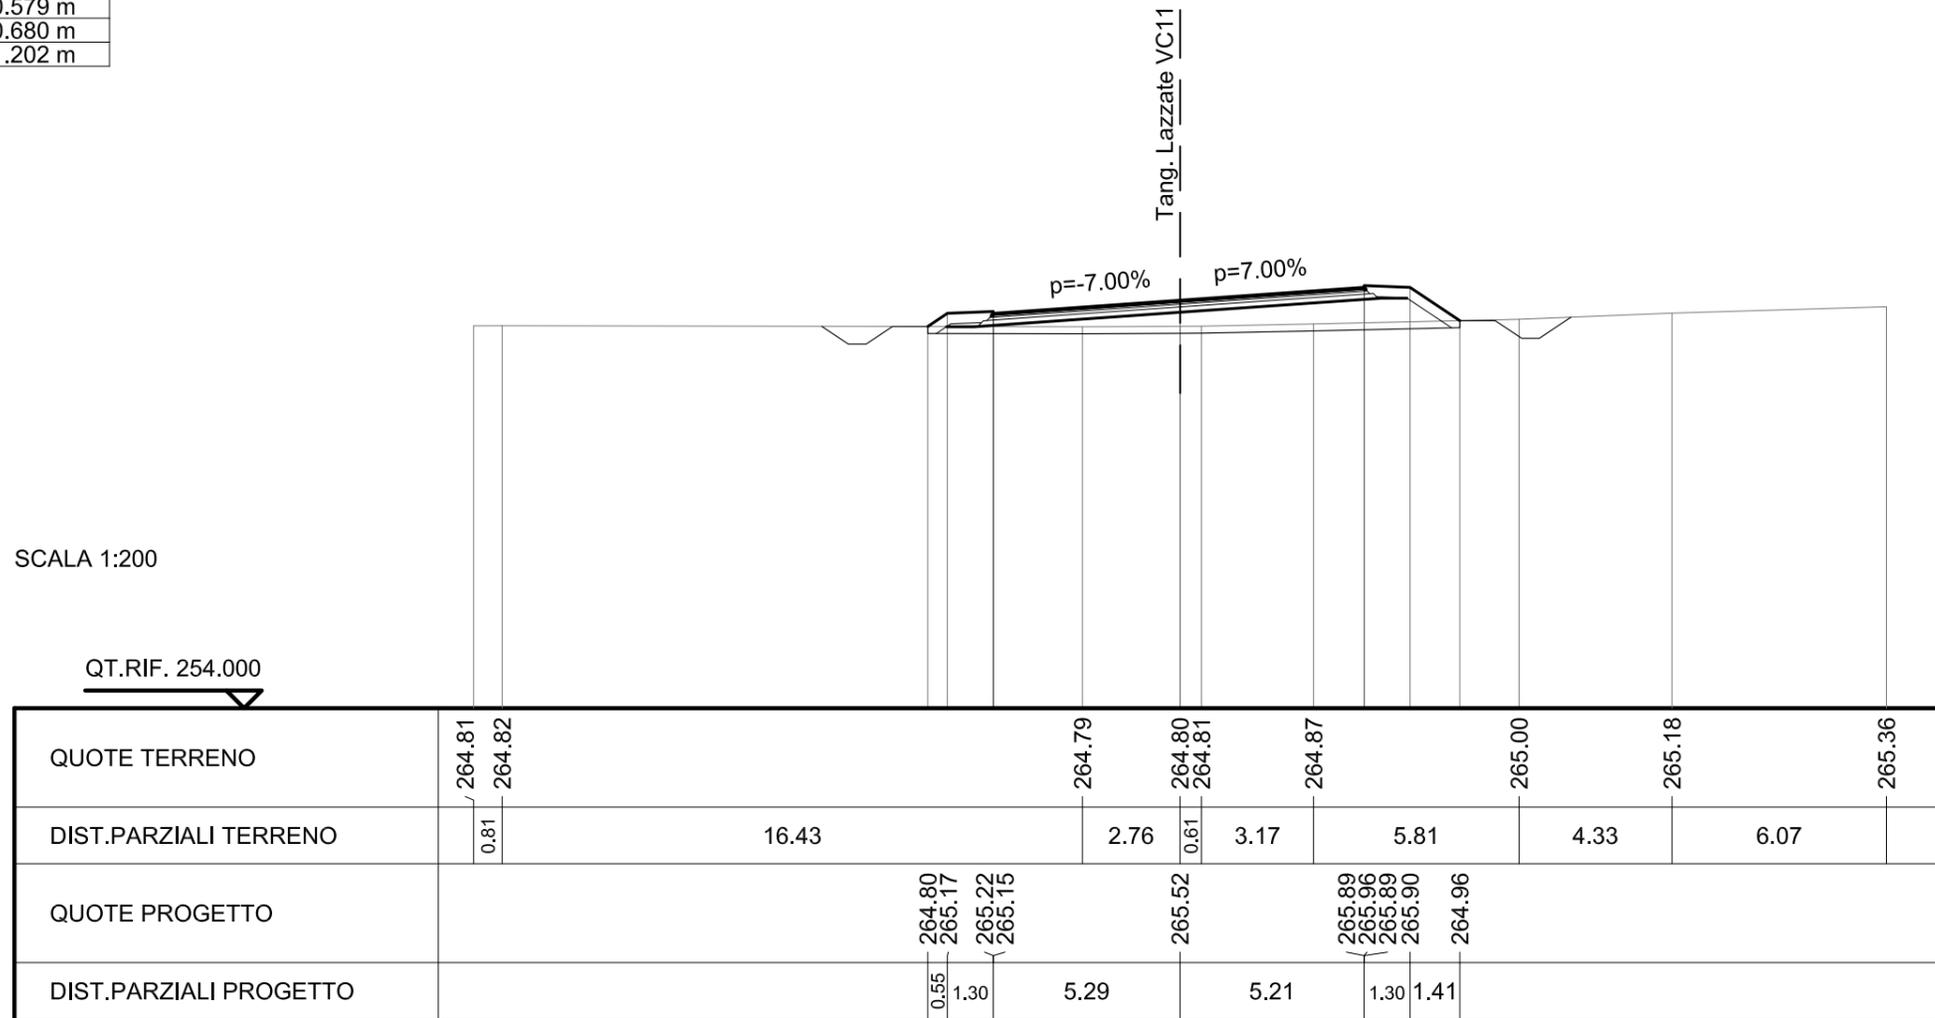


SCAVI E BONIFICHE	
STERRO	0.657 mq
SCOTICO	14.532 m
FOSSO	1.290 mq

RILEVATI	
RILEVATO	2.495 mq
TERRENO VEGETALE	4.463 m
RIEMPIMENTO ARGINELLO	0.106 mq

SOVRASTRUTTURA STRADALE	
STRATO DI USURA	10.500 m
STRATO DI BINDER	10.580 m
STRATO DI BASE	10.681 m
STRATO DI FONDAZIONE	11.182 m

SEZIONE N. : 19  
 QT. PROGETTO : 265.487  
 DIST.PROG. : 0+600.000  
 DIST.PREC. : 25.000  
 DIST.SUCC. : 21.703

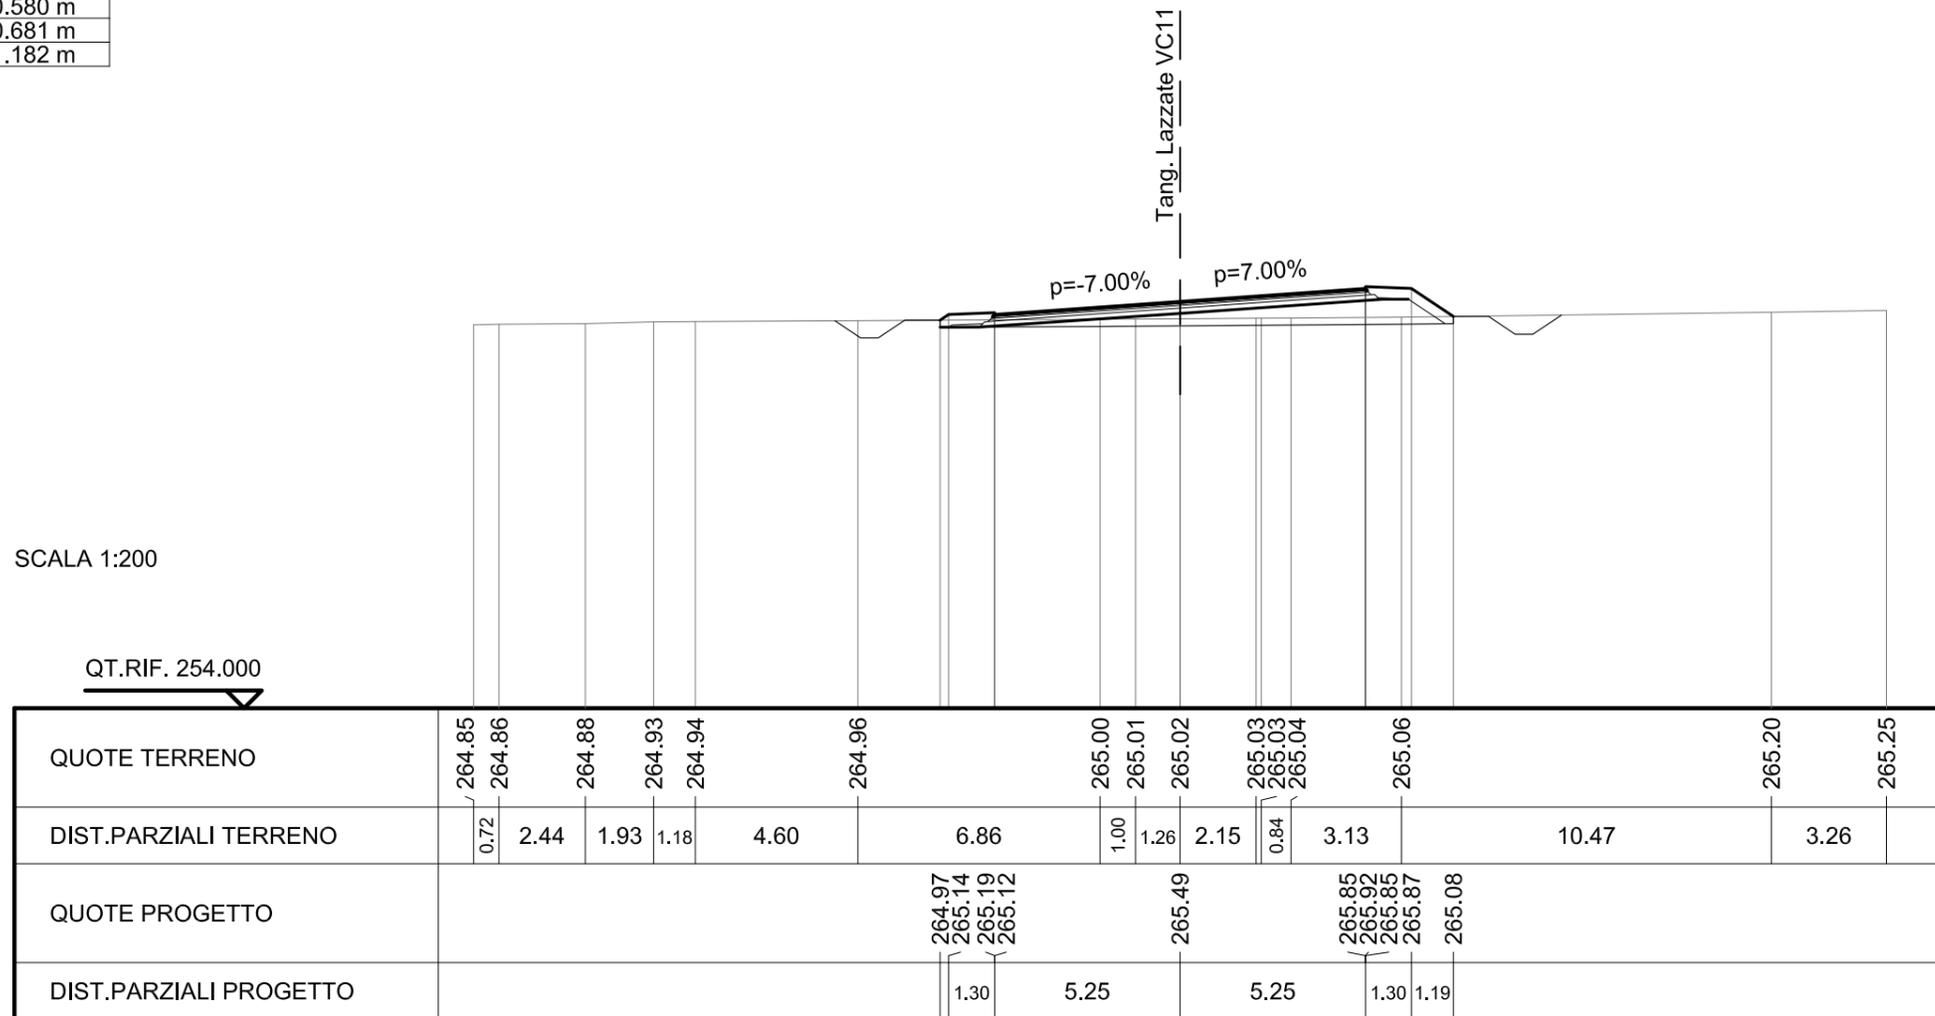


SCAVI E BONIFICHE	
STERRO	0.607 mq
SCOTICO	14.598 m
FOSSO	1.217 mq

RILEVATI	
RILEVATO	2.647 mq
TERRENO VEGETALE	4.544 m
RIEMPIMENTO ARGINELLO	0.104 mq

SOVRASTRUTTURA STRADALE	
STRATO DI USURA	10.499 m
STRATO DI BINDER	10.579 m
STRATO DI BASE	10.680 m
STRATO DI FONDAZIONE	11.041 m

SEZIONE N. : 20  
 QT. PROGETTO : 265.458  
 DIST.PROG. : 0+621.703  
 DIST.PREC. : 21.703  
 DIST.SUCC. : 3.297

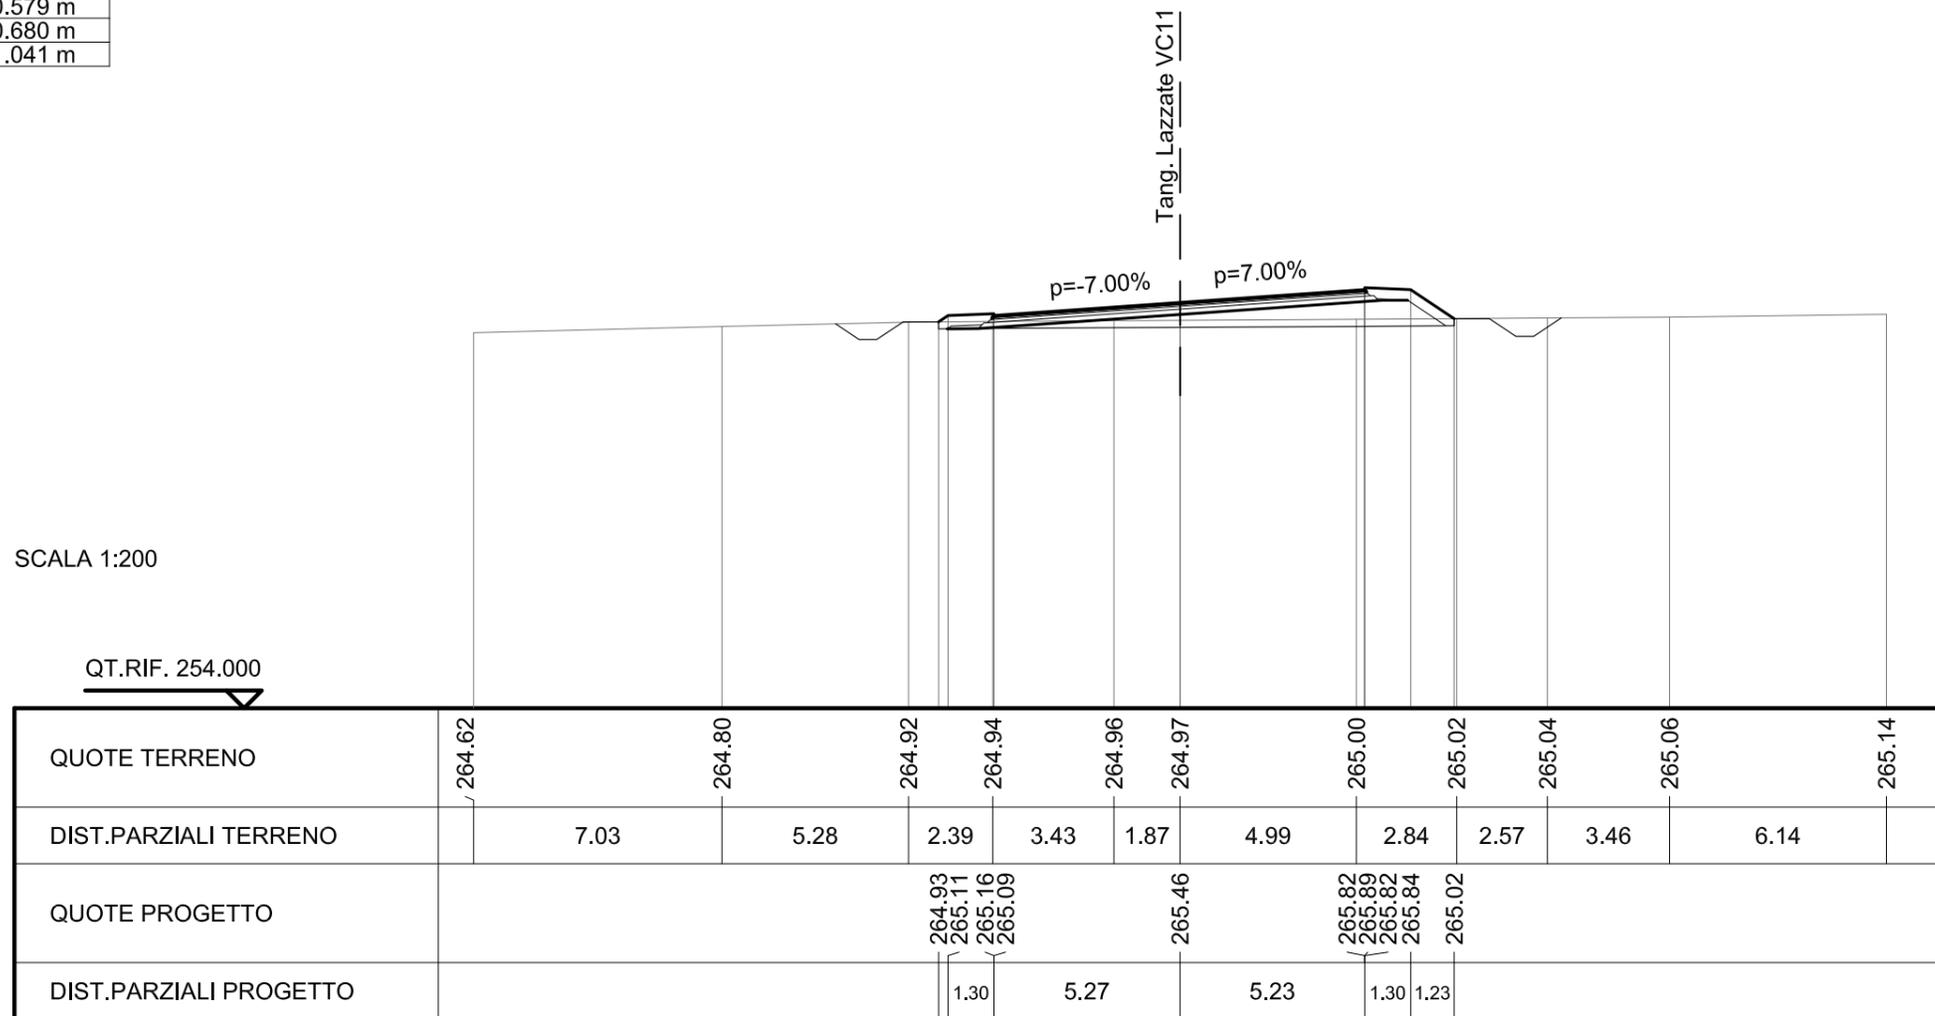


SCAVI E BONIFICHE	
STERRO	0.518 mq
SCOTICO	14.642 m
FOSSO	1.192 mq

RILEVATI	
RILEVATO	2.662 mq
TERRENO VEGETALE	4.596 m
RIEMPIMENTO ARGINELLO	0.103 mq

SOVRASTRUTTURA STRADALE	
STRATO DI USURA	10.499 m
STRATO DI BINDER	10.579 m
STRATO DI BASE	10.680 m
STRATO DI FONDAZIONE	11.342 m

SEZIONE N. : 21  
 QT. PROGETTO : 265.453  
 DIST.PROG. : 0+625.000  
 DIST.PREC. : 3.297  
 DIST.SUCC. : 25.000

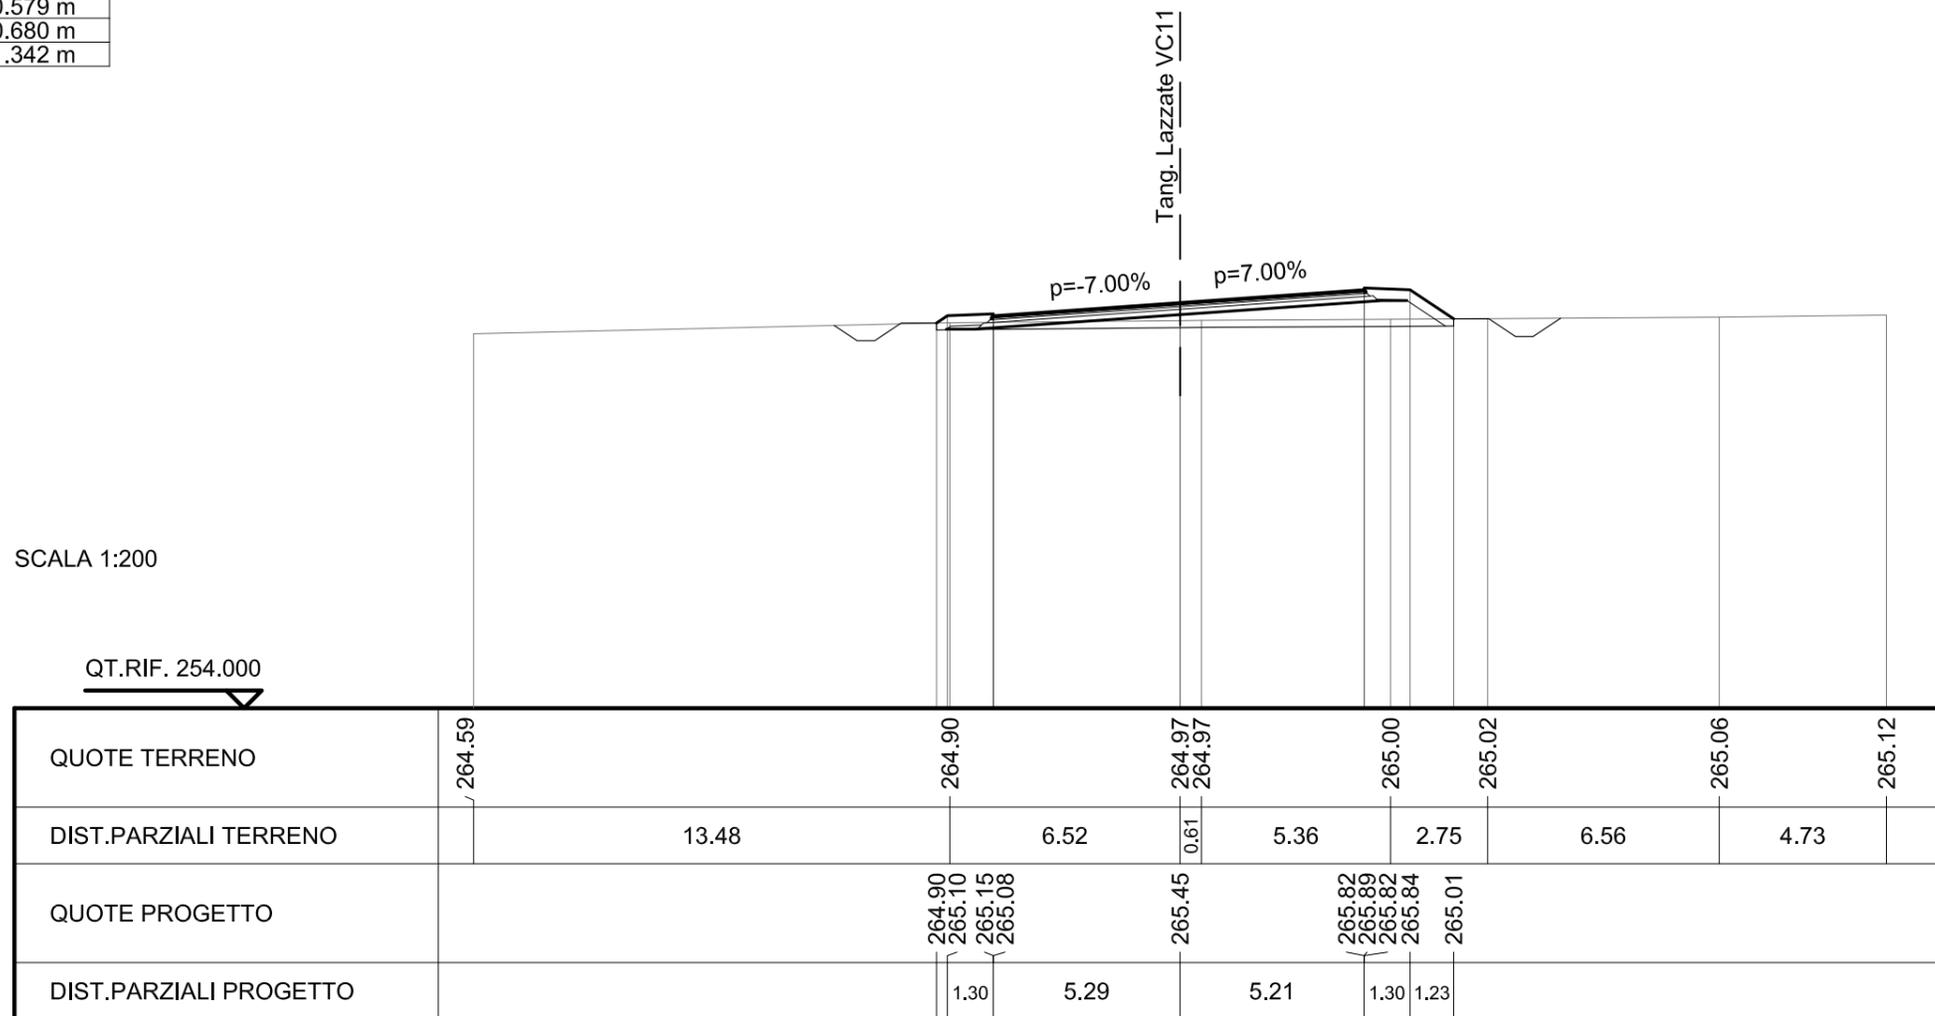


SCAVI E BONIFICHE	
STERRO	0.152 mq
SCOTICO	14.768 m
FOSSO	1.258 mq

RILEVATI	
RILEVATO	3.016 mq
TERRENO VEGETALE	4.745 m
RIEMPIMENTO ARGINELLO	0.104 mq

SOVRASTRUTTURA STRADALE	
STRATO DI USURA	10.500 m
STRATO DI BINDER	10.580 m
STRATO DI BASE	10.681 m
STRATO DI FONDAZIONE	11.042 m

SEZIONE N. : 22  
 QT. PROGETTO : 265.283  
 DIST.PROG. : 0+650.000  
 DIST.PREC. : 25.000  
 DIST.SUCC. : 25.000

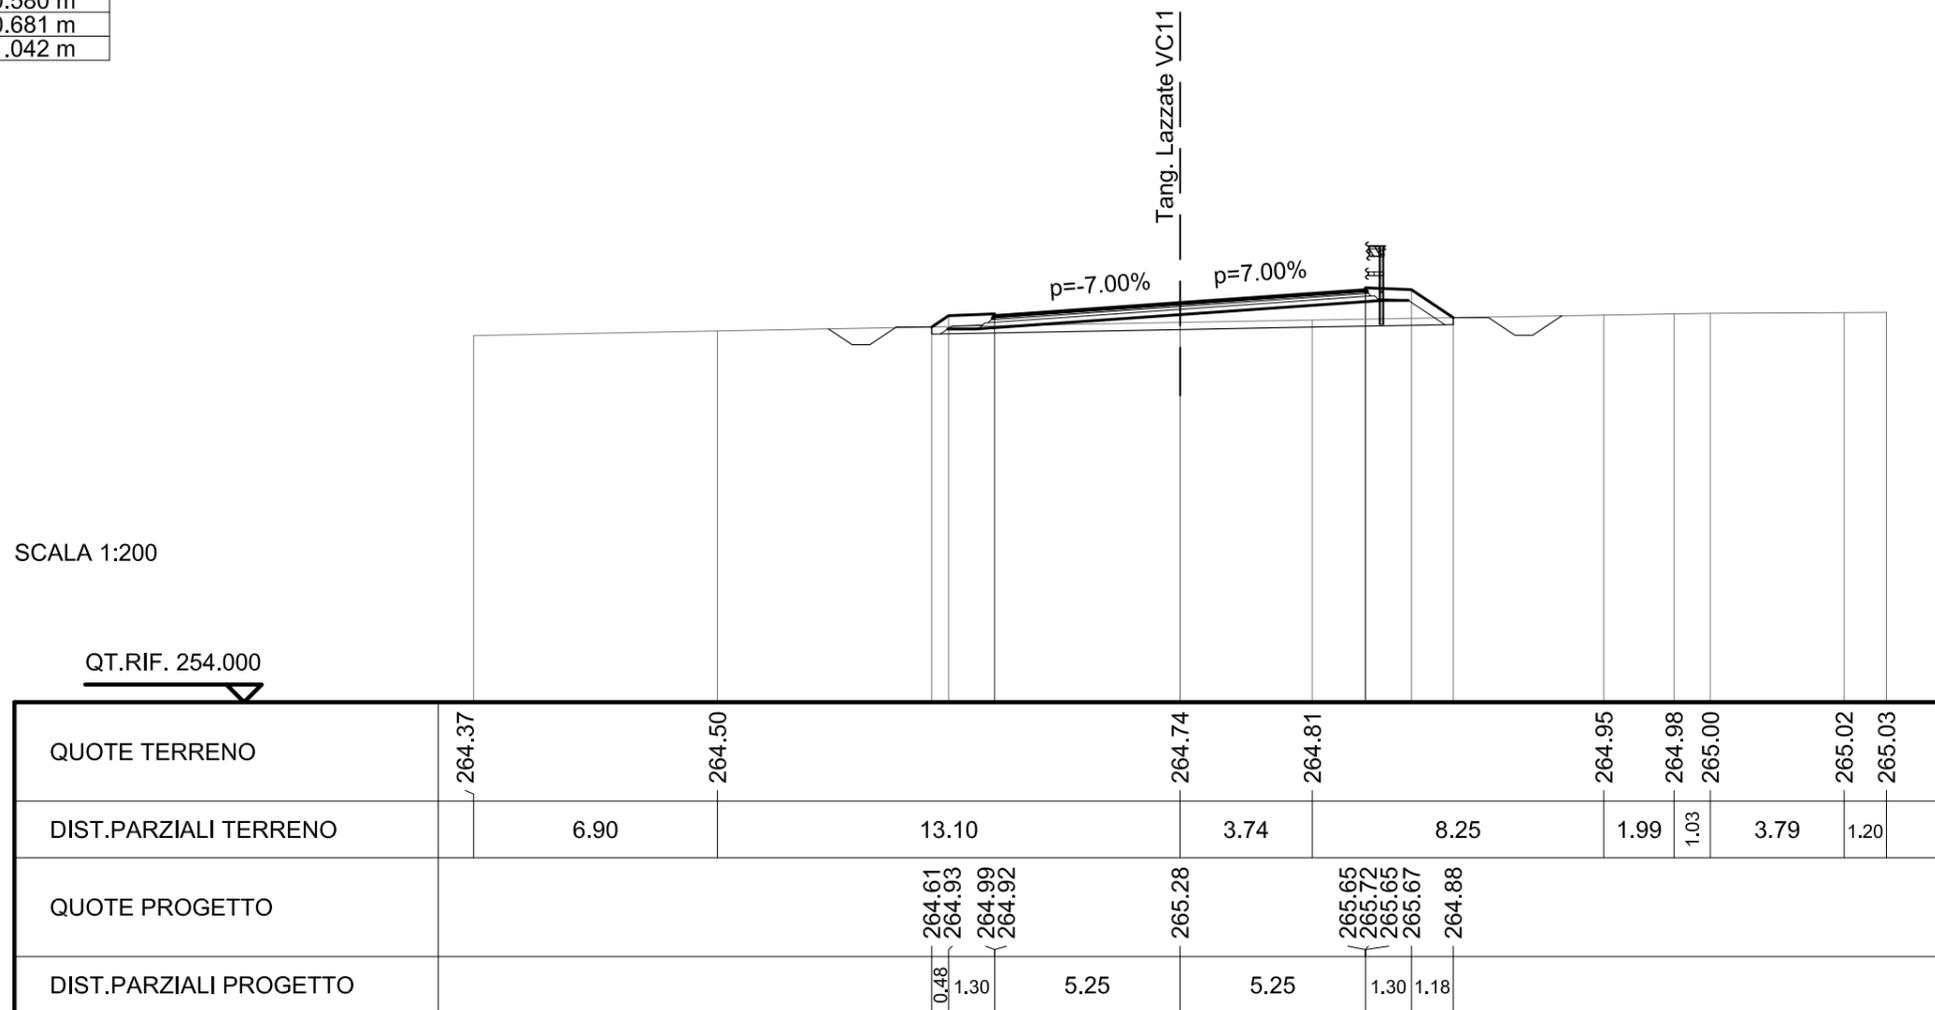


SCAVI E BONIFICHE	
STERRO	0.967 mq
SCOTICO	14.424 m
FOSSO	1.269 mq

RILEVATI	
RILEVATO	2.305 mq
TERRENO VEGETALE	4.334 m
RIEMPIMENTO ARGINELLO	0.105 mq

SOVRASTRUTTURA STRADALE	
STRATO DI USURA	10.499 m
STRATO DI BINDER	10.579 m
STRATO DI BASE	10.680 m
STRATO DI FONDAZIONE	11.181 m

SEZIONE N. : 23  
 QT. PROGETTO : 264.902  
 DIST.PROG. : 0+675.000  
 DIST.PREC. : 25.000  
 DIST.SUCC. : 25.000

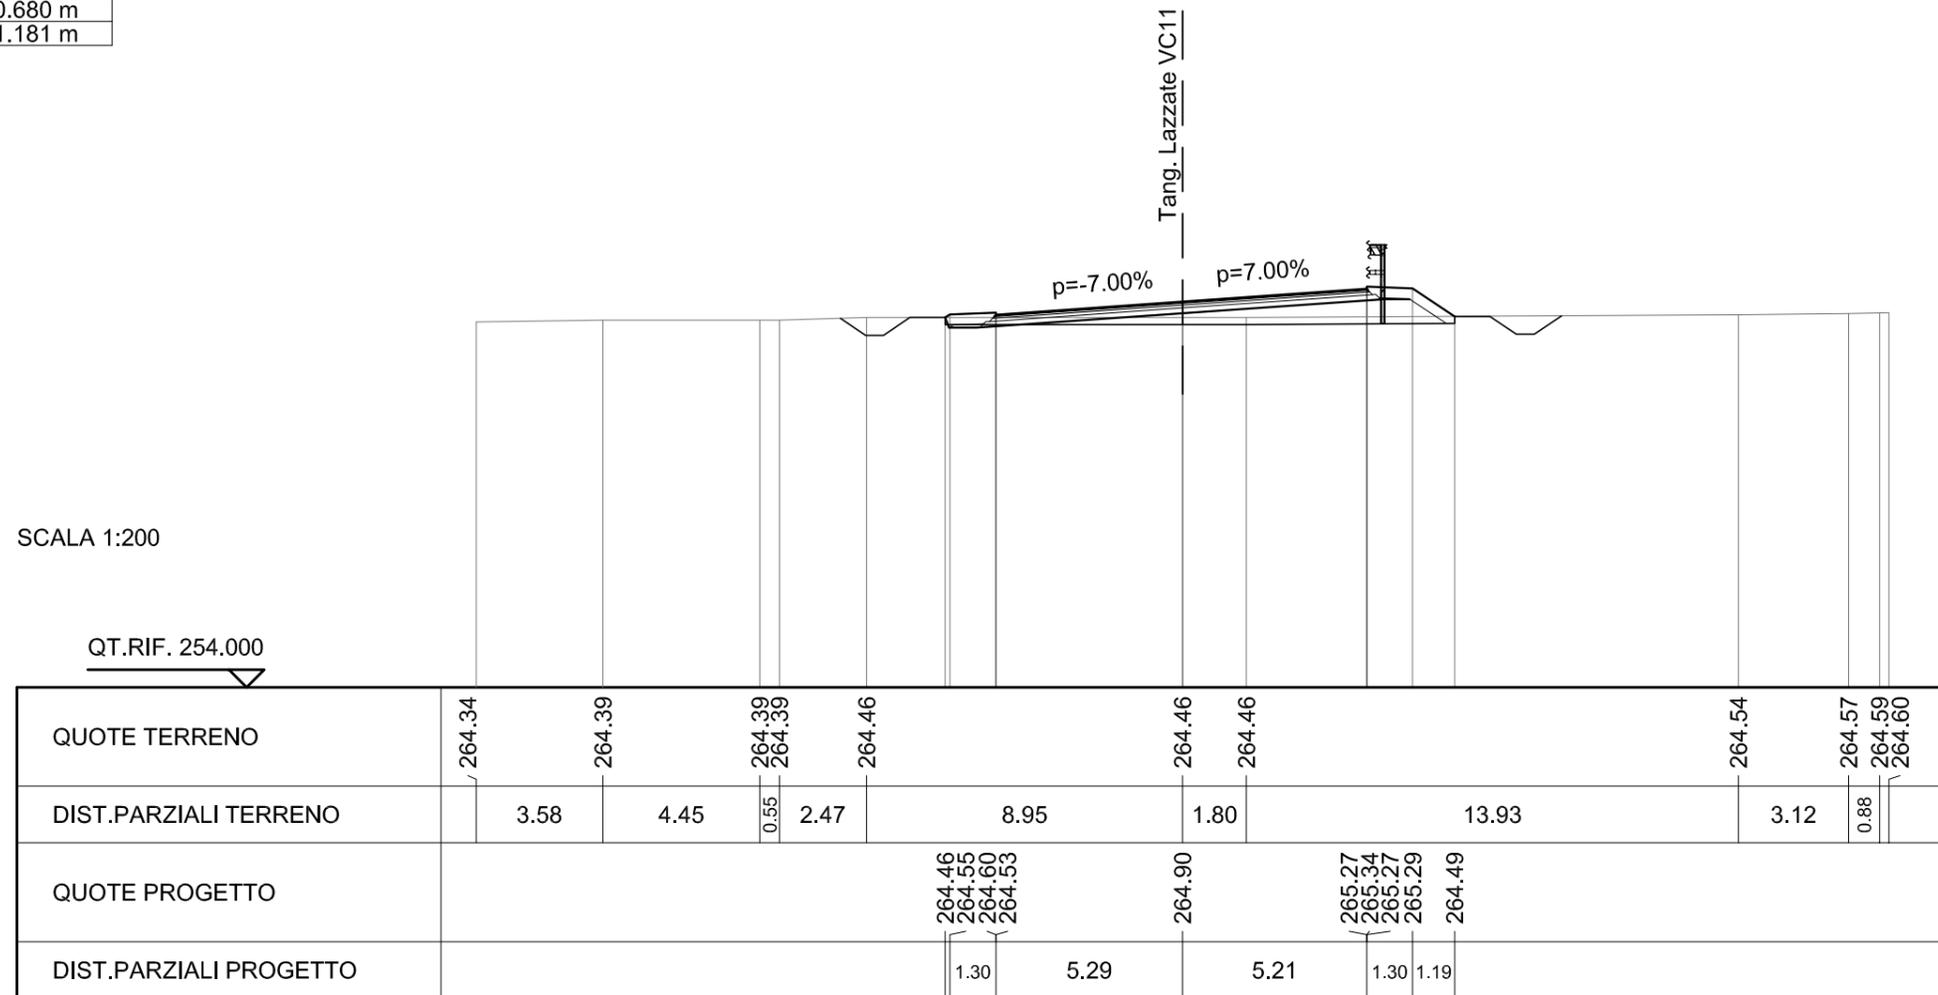


SCAVI E BONIFICHE	
STERRO	0.509 mq
SCOTICO	14.440 m
FOSSO	1.323 mq

RILEVATI	
RILEVATO	1.993 mq
TERRENO VEGETALE	4.350 m
RIEMPIMENTO ARGINELLO	0.104 mq

SOVRASTRUTTURA STRADALE	
STRATO DI USURA	10.500 m
STRATO DI BINDER	10.580 m
STRATO DI BASE	10.681 m
STRATO DI FONDAZIONE	11.042 m

SEZIONE N. : 24  
 QT. PROGETTO : 264.497  
 DIST.PROG. : 0+700.000  
 DIST.PREC. : 25.000  
 DIST.SUCC. : 16.717

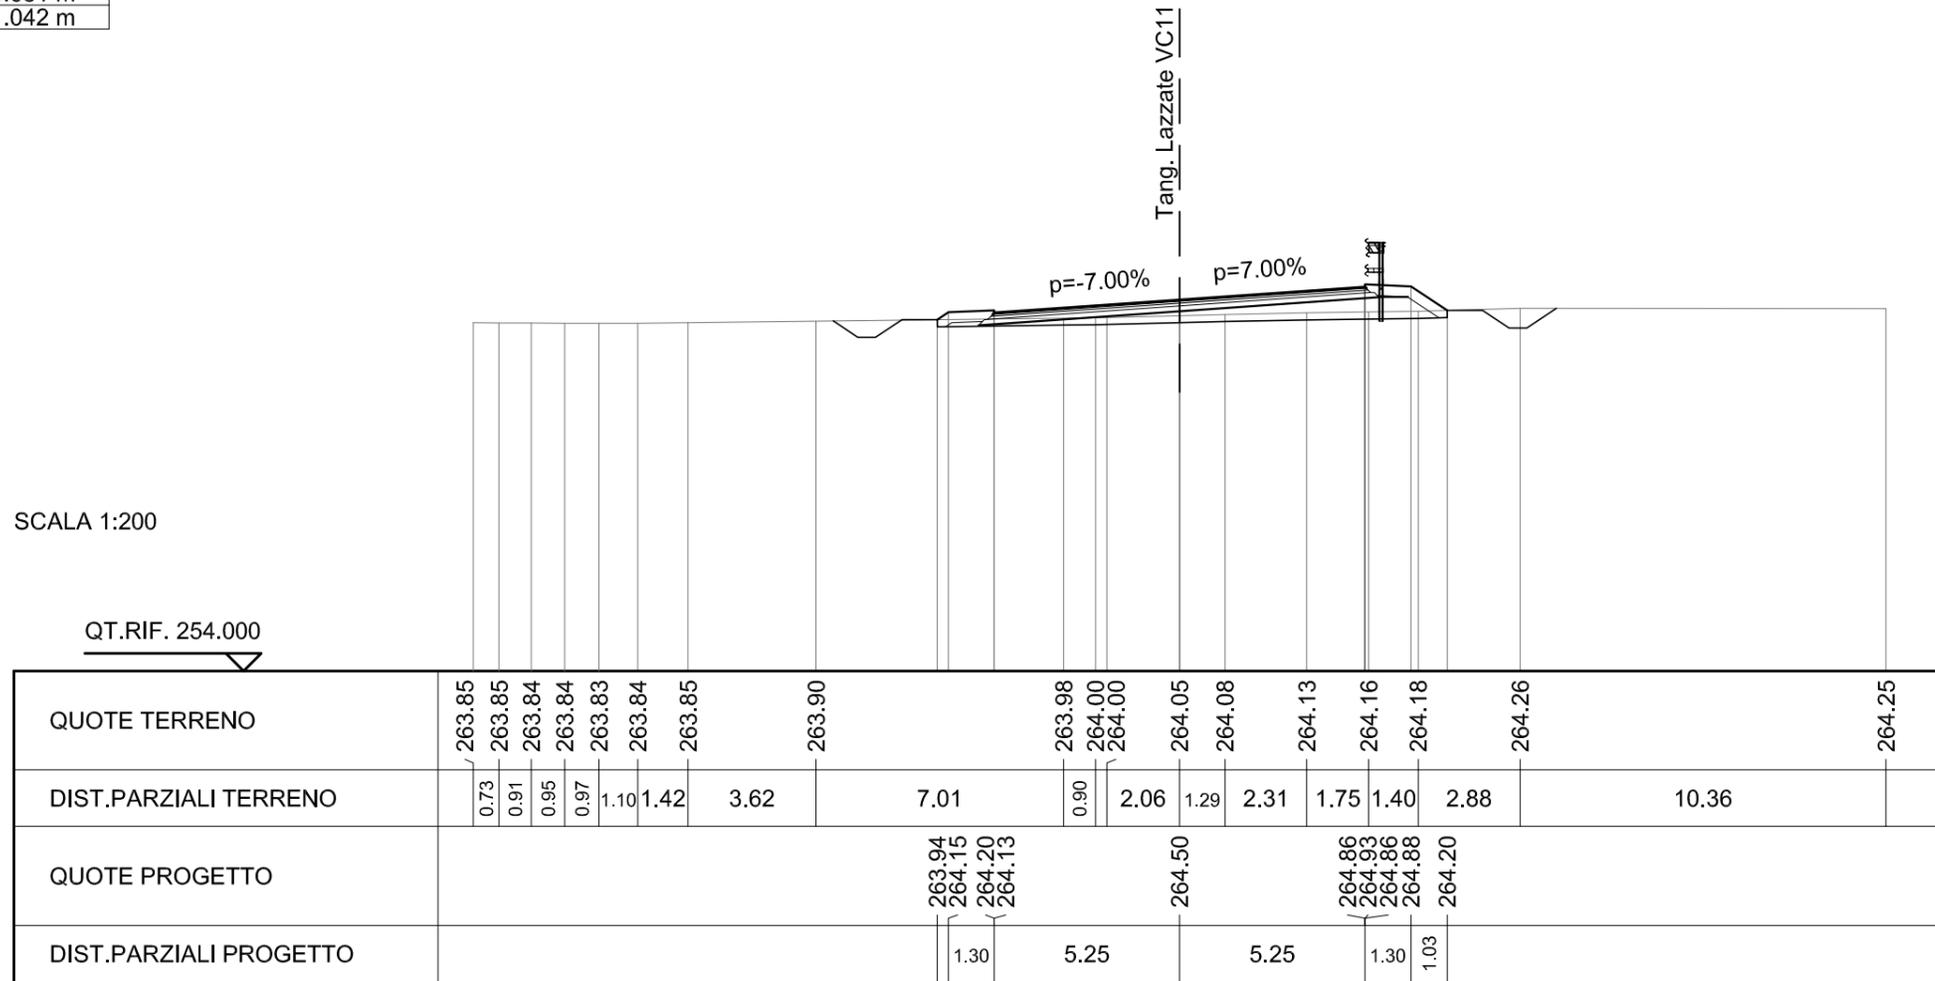


SCAVI E BONIFICHE	
STERRO	1.104 mq
SCOTICO	14.310 m
FOSSO	1.242 mq

RILEVATI	
RILEVATO	1.765 mq
TERRENO VEGETALE	4.197 m
RIEMPIMENTO ARGINELLO	0.104 mq

SOVRASTRUTTURA STRADALE	
STRATO DI USURA	10.500 m
STRATO DI BINDER	10.580 m
STRATO DI BASE	10.681 m
STRATO DI FONDAZIONE	11.182 m

SEZIONE N. : 25  
 QT. PROGETTO : 264.226  
 DIST.PROG. : 0+716.717  
 DIST.PREC. : 16.717  
 DIST.SUCC. : 8.283

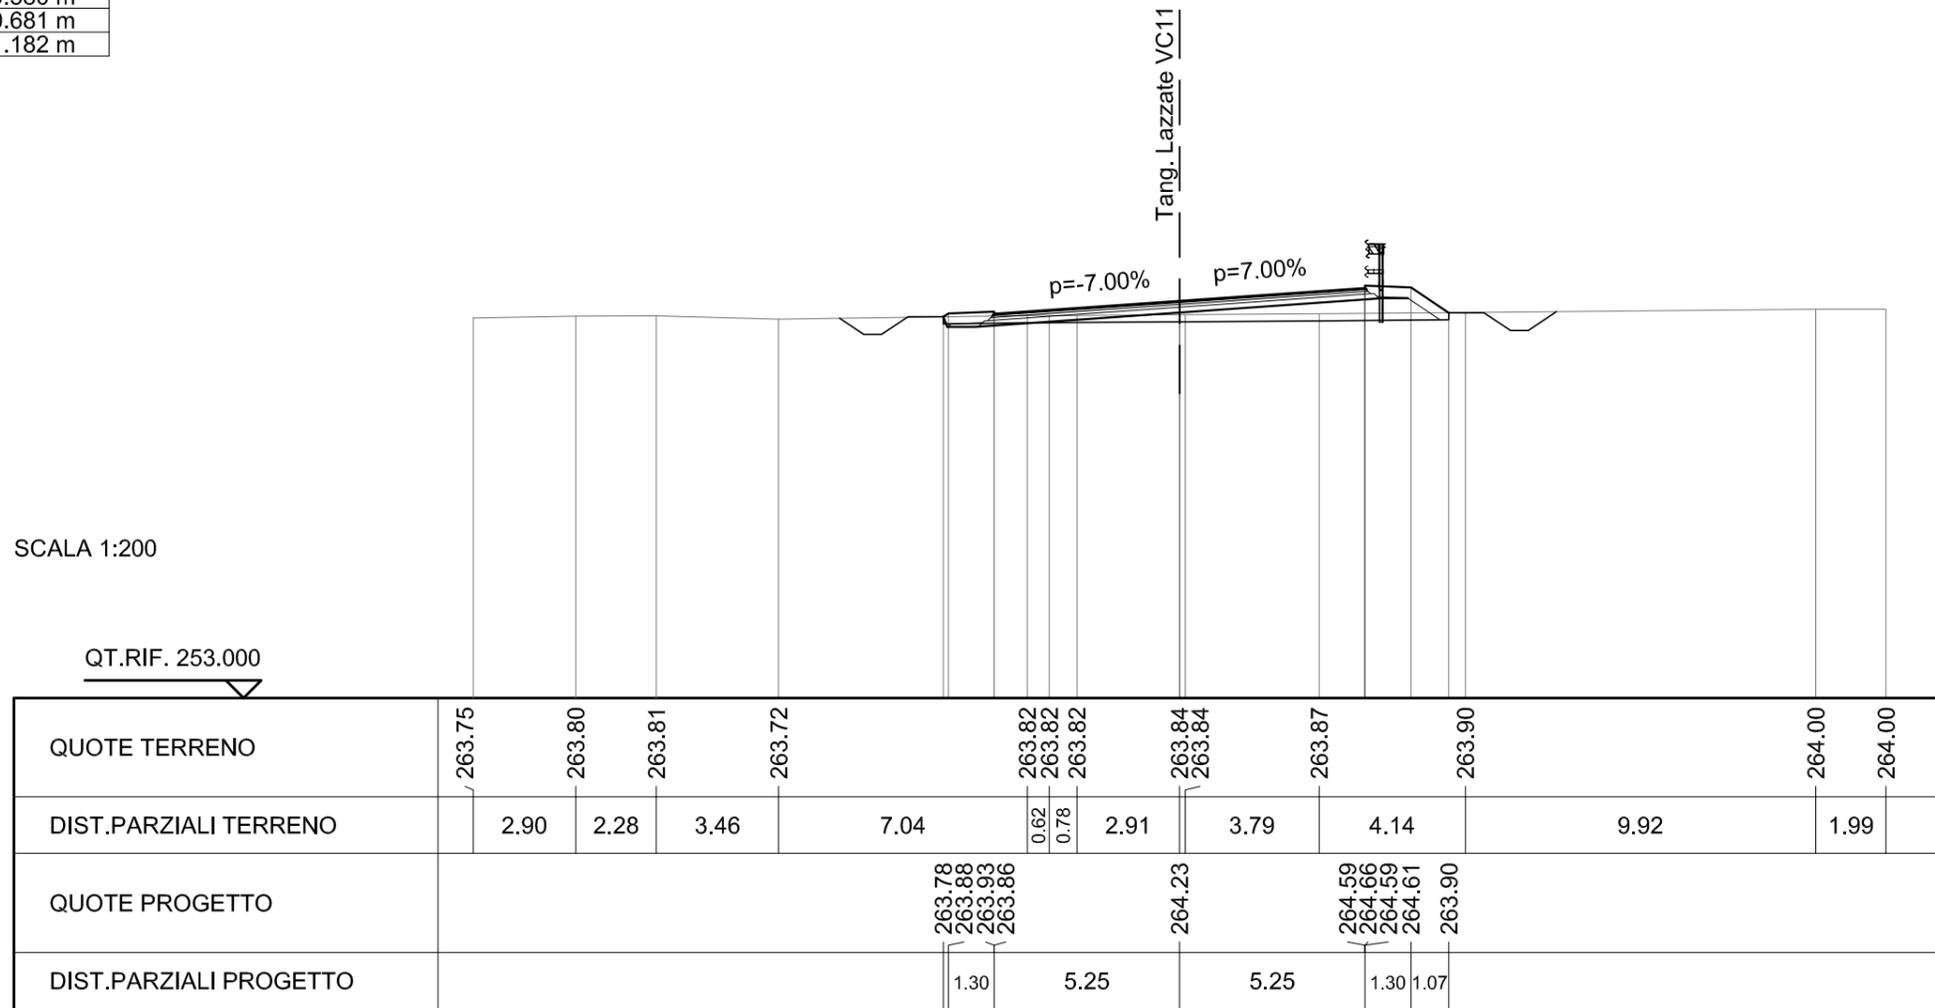


SCAVI E BONIFICHE	
STERRO	1.096 mq
SCOTICO	14.020 m
FOSSO	1.246 mq

RILEVATI	
RILEVATO	0.513 mq
TERRENO VEGETALE	3.847 m
RIEMPIMENTO ARGINELLO	0.103 mq

SOVRASTRUTTURA STRADALE	
STRATO DI USURA	10.500 m
STRATO DI BINDER	10.580 m
STRATO DI BASE	10.679 m
STRATO DI FONDAZIONE	11.183 m

SEZIONE N. : 26  
 QT. PROGETTO : 264.092  
 DIST.PROG. : 0+725.000  
 DIST.PREC. : 8.283  
 DIST.SUCC. : 23.145

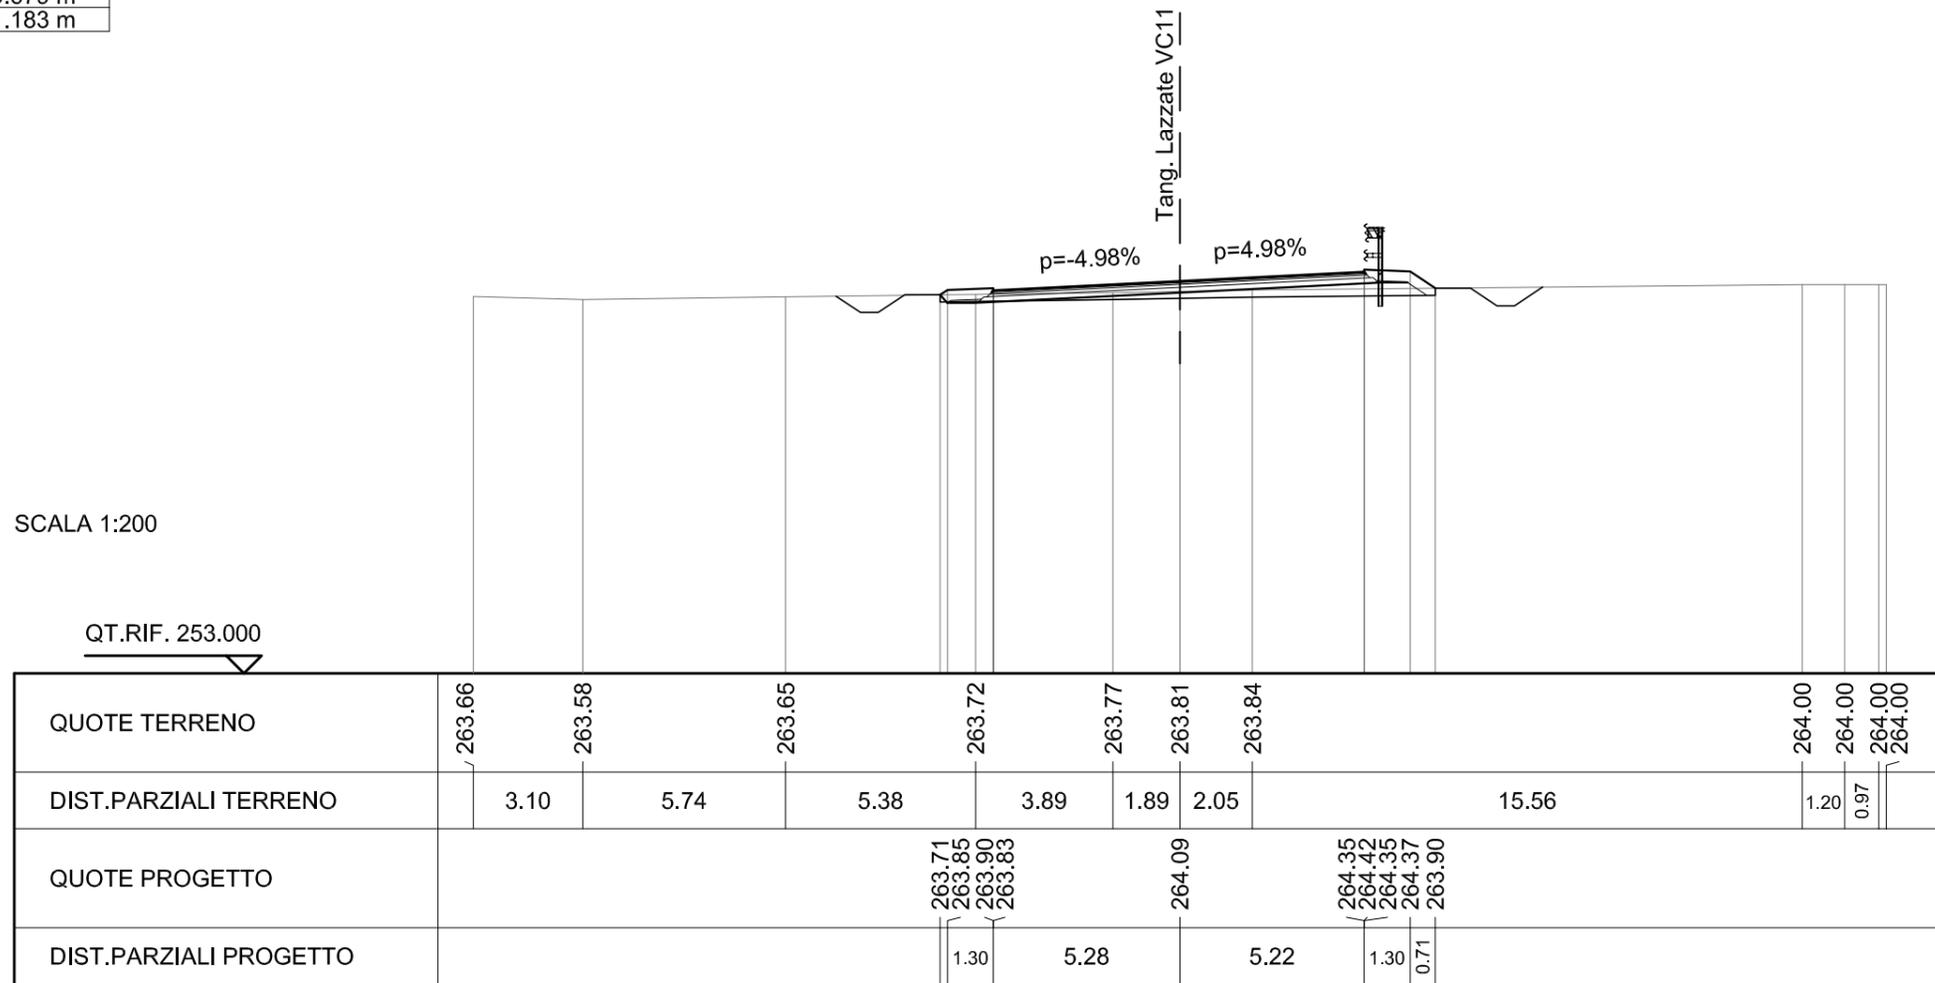


SCAVI E BONIFICHE	
STERRO	3.066 mq
SCOTICO	13.404 m
FOSSO	1.250 mq

RILEVATI	
TERRENO VEGETALE	3.100 m
RIEMPIMENTO ARGINELLO	0.115 mq

SOVRASTRUTTURA STRADALE	
STRATO DI USURA	10.505 m
STRATO DI BINDER	10.586 m
STRATO DI BASE	10.687 m
STRATO DI FONDAZIONE	11.355 m

SEZIONE N. : 27  
 QT. PROGETTO : 263.717  
 DIST.PROG. : 0+748.145  
 DIST.PREC. : 23.145  
 DIST.SUCC. : 15.311

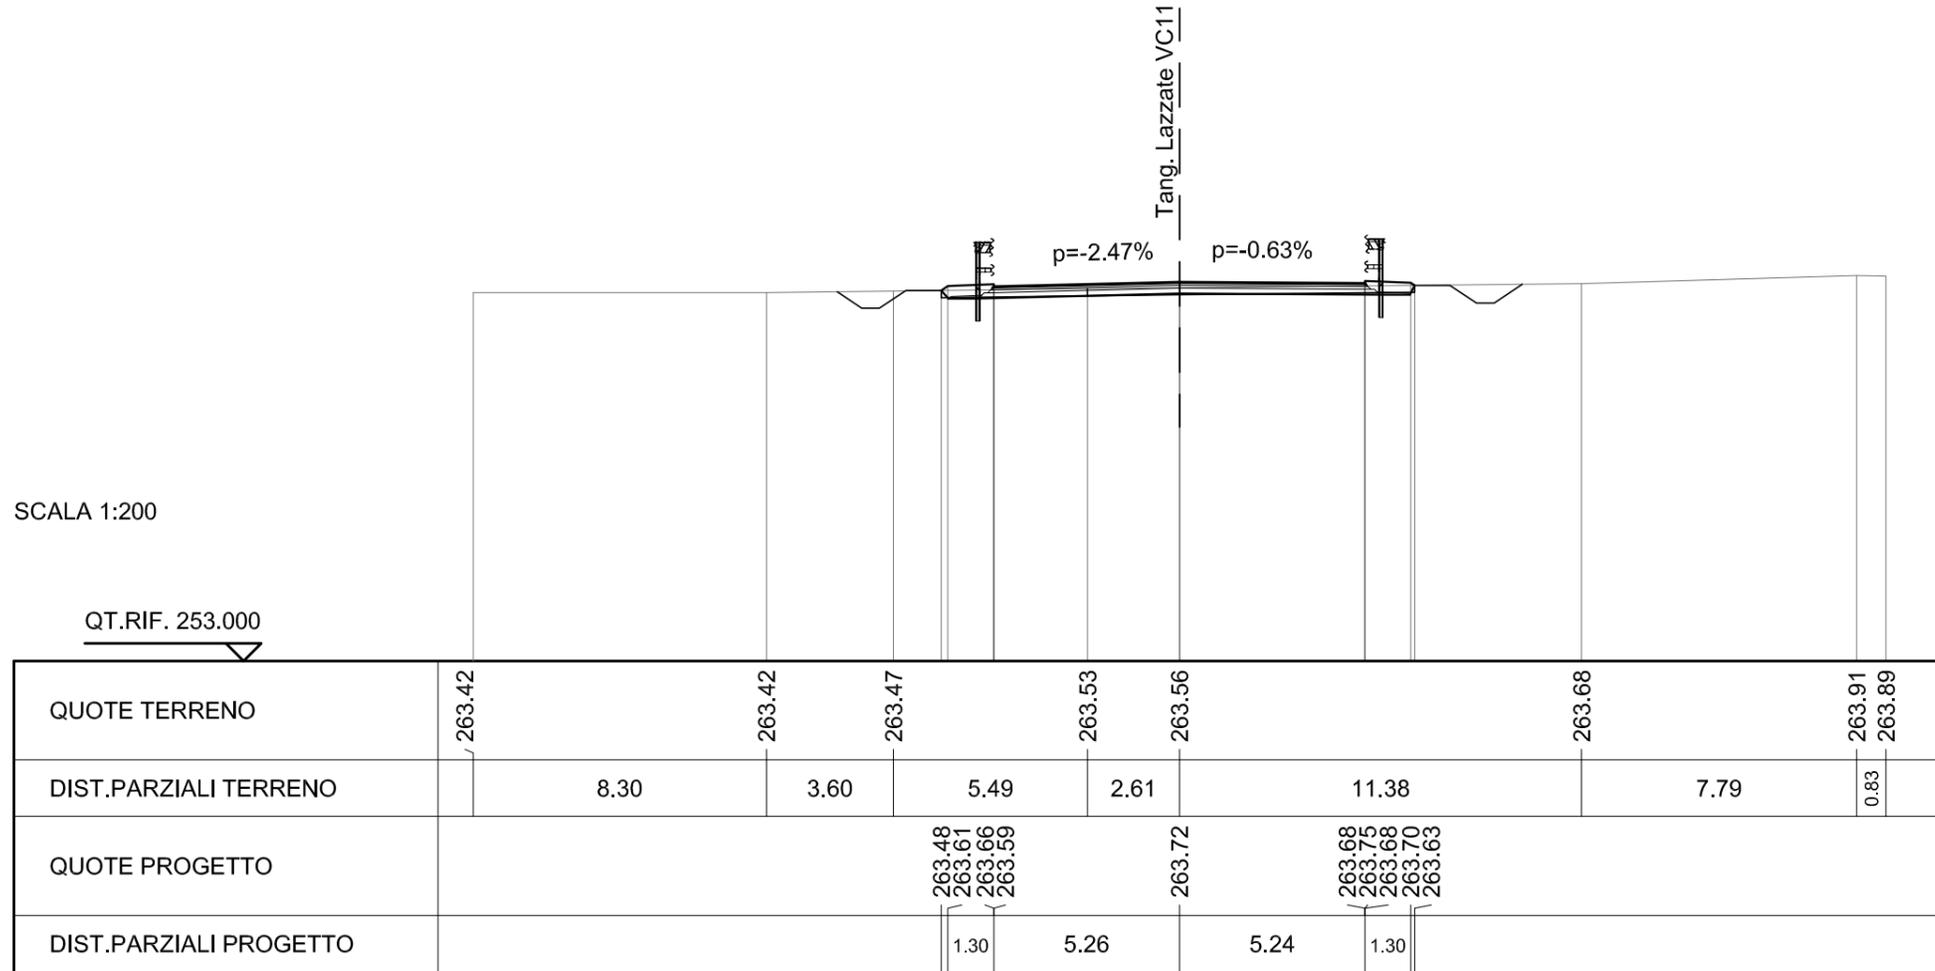

SCAVI E BONIFICHE	
STERRO	2.803 mq
SCOTICO	22.846 m

RILEVATI	
TERRENO VEGETALE	4.054 m
RIEMPIMENTO ARGINELLO	0.128 mq

SOVRASTRUTTURA STRADALE	
STRATO DI USURA	19.026 m
STRATO DI BINDER	19.124 m
STRATO DI BASE	19.245 m
STRATO DI FONDAZIONE	19.871 m

SEZIONE N. : 28  
 QT. PROGETTO : 263.660  
 DIST.PROG. : 0+763.457  
 DIST.PREC. : 15.311  
 DIST.SUCC. : 5.010

