


- Stradello di progetto (consegnato al Committente)
- Stradello eseguito (in attesa di essere preso in consegna dal Committente)

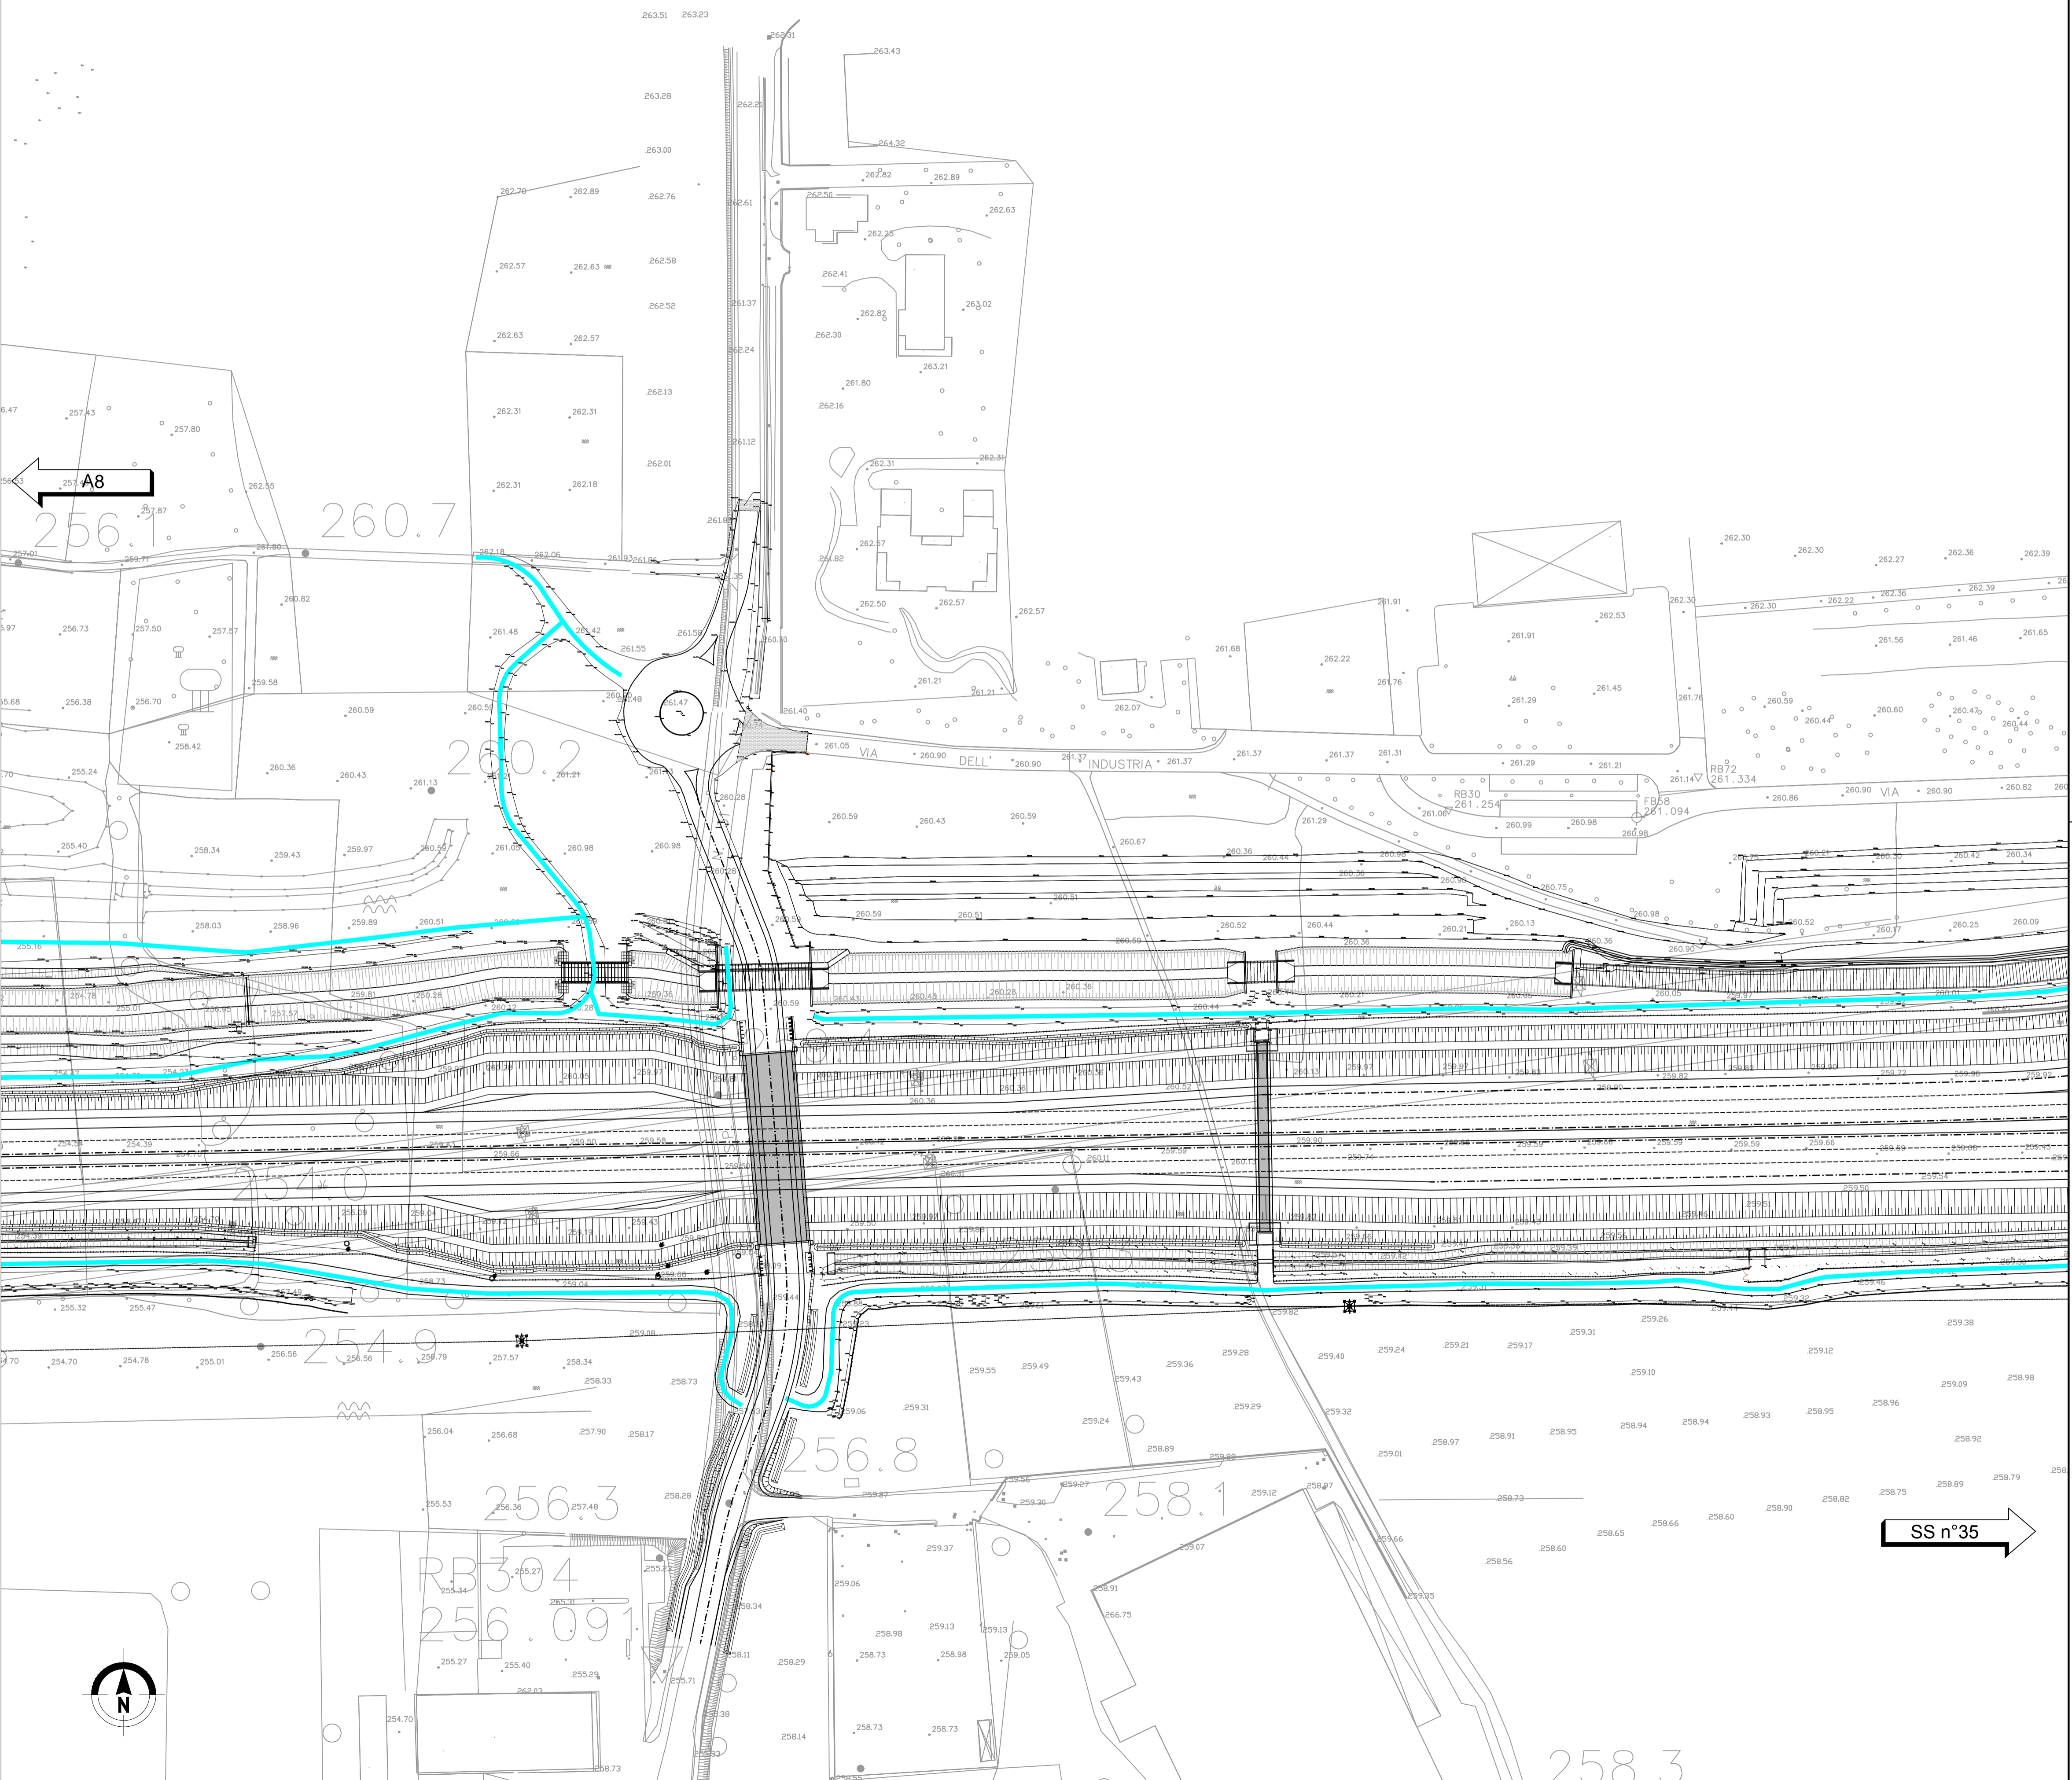

MATRICE DI REVISIONE

REV	DATA	DESCRIZIONE MODIFICA

N.B.: LA TAVOLA SOSTITUISCE QUELLA RELATIVA AL CODICE DEL PROGETTO ESECUTIVO

**COLLEGAMENTO AUTOSTRADALE
DALMINE - COMO - VARESE - VALICO DEL GAGGIOLO E OPERE AD ESSO CONNESSE**
CODICE C.U.P. E11B0800000004

**TRATTE B1, B2, C, D, TRVA13+14, GREENWAY
AS BUILT**
TRATTA B1
PROGETTO STRADALE
VIABILITA' DI COLLEGAMENTO STRADELLI

PLANIMETRIA DI INQUADRAMENTO

IDENTIFICAZIONE ELABORATO CODICE PROGETTO: F00107B WBS		IMPRESA RAGGRUPPAMENTO TEMPORANEO IMPRESE:	
Mandatario	Mandatario	Mandatario	Mandatario cooptato
STRABAG A.G.	GLF Grandi Lavori Fincosit S.p.A.	ICM S.p.A.	STRABAG S.p.A.
STRABAG	GLF GRANDI LAVORI FINCOST	ICM	STRABAG

Scala: 1:1000

DATA	DESCRIZIONE	REV	PROGETTISTA - PROGETTO ESECUTIVO DI DETTAGLIO
Settembre 2017	Emissione Ordine di servizio 18	E	RAGGRUPPAMENTO TEMPORANEO PROGETTISTI:
Gennaio 2018	Revisione	F 01	Mandatario
			Mandatario
			Mandatario
			Arch. Salvatore Veglioglio

CONCEDENTE
CONCESSIONI AUTOSTRADALI LOMBARDE

CONCESSIONARIO
Autotrasstrada Padovana Lombarda
Direttore Tecnico: Ing. Giuseppe Samba
Referente Tecnico: Ing. Sabrina Lattuada

APPROVATO
Autotrasstrada Padovana Lombarda
Il Direttore dei Lavori: Ing. Francesco Dominico

RESPONSABILE DI PROGETTO ED INCARICATO DELL'INTEGRAZIONE FRA LE VARIE PRESTAZIONI:
Ing. Alberto Cecchini

ELABORAZIONE PROGETTUALE
PROGETTISTI:
3TI PROGETTI ITALIA S.p.A.

3TI ITALIA S.p.A.
DIRETTORE TECNICO
Ing. Stefano Luca Passati
Ordine degli Ingegneri Provincia di Roma n. 20809

Redatto: De Ceglie Verificato: Sorge Approvato: Possati