


QUADRO DI UNIONE TRATTA TRCO-11

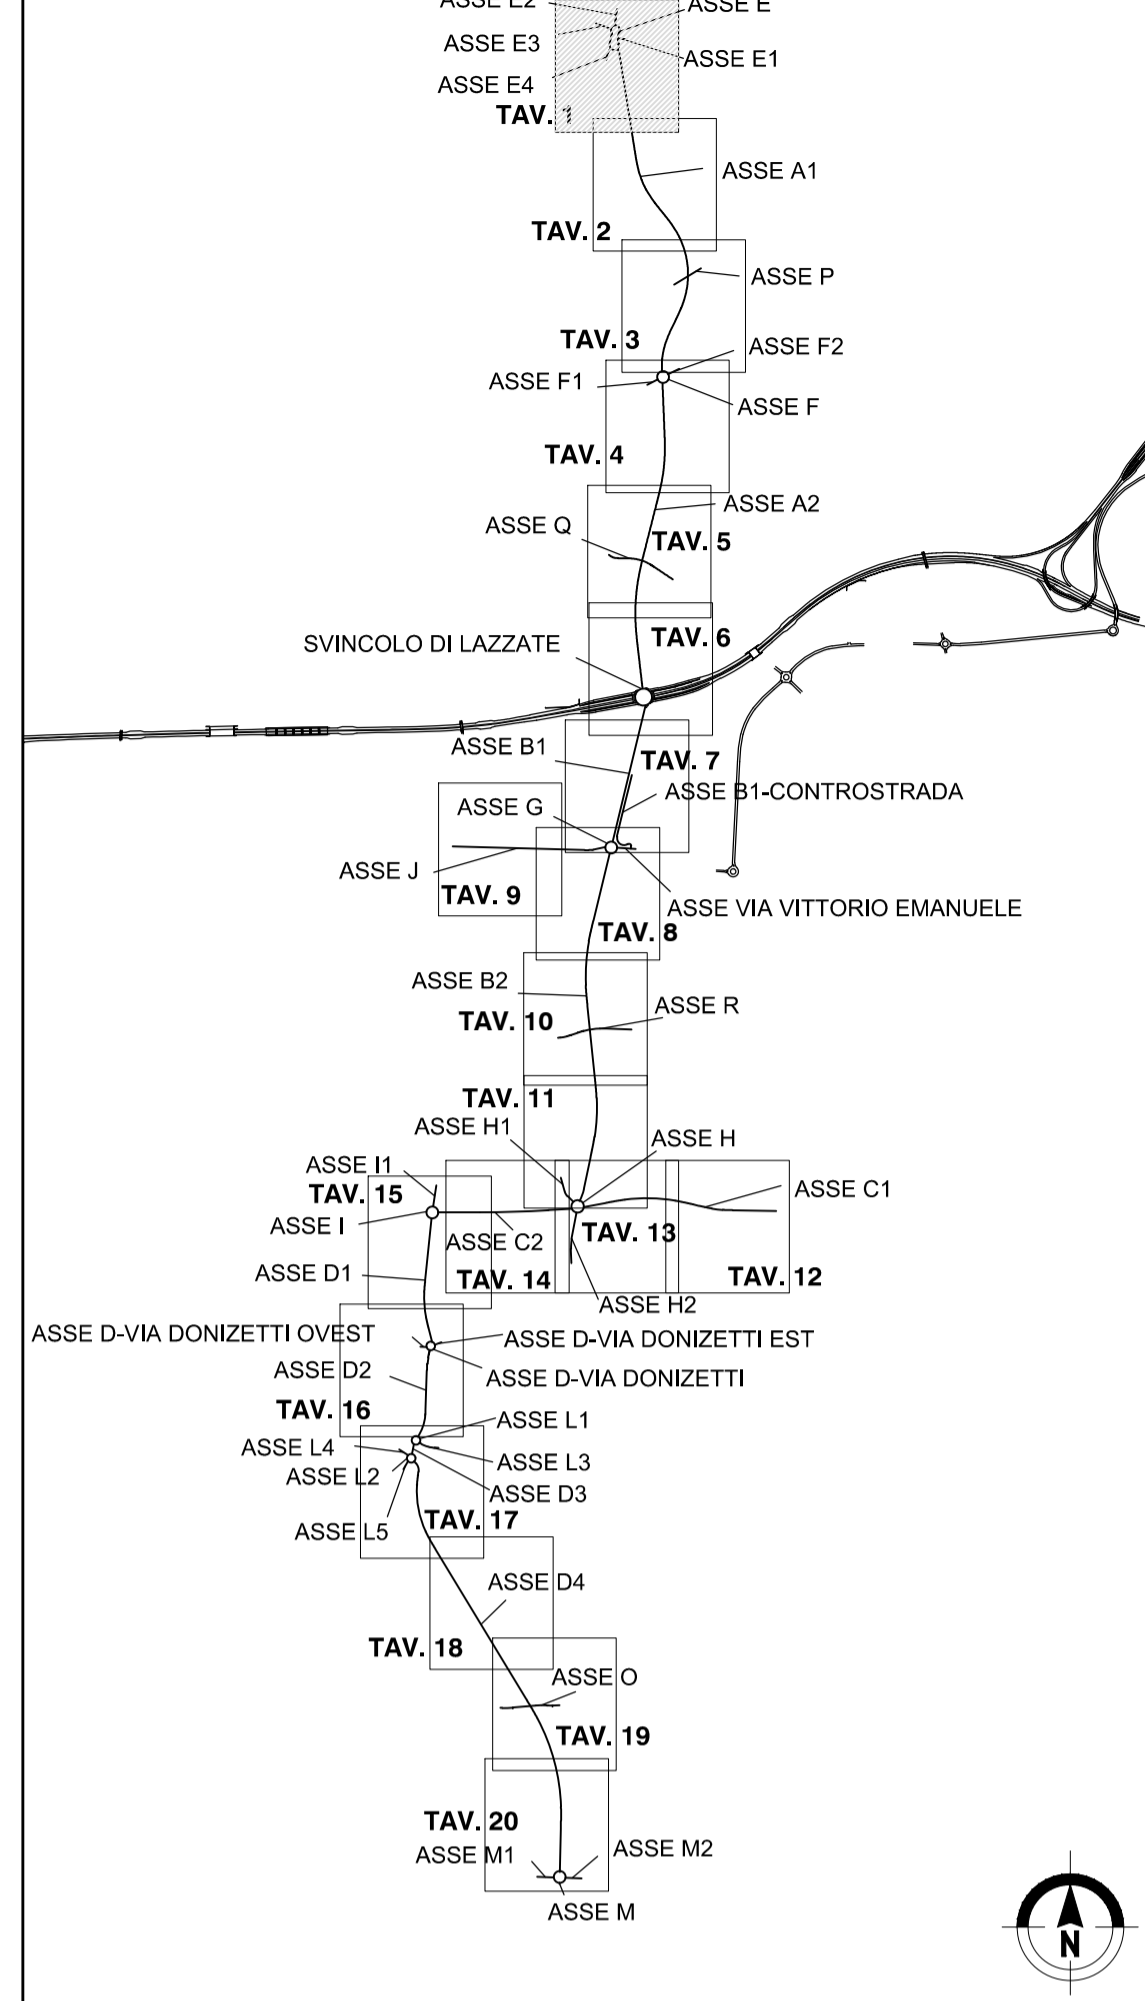

MATRICE DI REVISIONE

REV	DATA	DESCRIZIONE MODIFICA

N.B.: LA TAVOLA SOSTITUISCE QUELLA RELATIVA AL CODICE DEL PROGETTO ESECUTIVO




COLLEGAMENTO AUTOSTRADALE
 DALMINE - COMO - VARESE - VALICO DEL GAGGIOLO E OPERE AD ESO CONNESSE
 CODICE C.U.P. F1180600270007

TRATTE B1, B2, C, D, TRVA13+14, GREENWAY
AS BUILT
TRATTA B1
 PROGETTO STRADALE
 VIABILITÀ DI COLLEGAMENTO STRADELLI

PLANIMETRIA DI INQUADRAMENTO COLLEGAMENTO A STRADELLO ASSE E-E1-E2-E3-E4

<p>IDENTIFICAZIONE ELABORATO CODICE PROGETTO: F001078 WBS</p> <table border="1" style="width: 100%; font-size: small;"> <thead> <tr> <th>FASE PROGETTUALE</th> <th>LOTTO</th> <th>ZONA</th> <th>OPERA</th> <th>TRATTO D'OPERA</th> <th>AMBITO</th> <th>TIPO ELABORATO</th> <th>PROGRESSIVO</th> <th>REVISIONE</th> </tr> </thead> <tbody> <tr> <td>A</td> <td>1</td> <td>H02</td> <td>GE001</td> <td>0</td> <td>SD</td> <td>PL</td> <td>101</td> <td>E</td> </tr> </tbody> </table> <p>Scala: 1:1000</p> <table border="1" style="width: 100%; font-size: x-small;"> <thead> <tr> <th>DATA</th> <th>DESCRIZIONE</th> <th>REV</th> </tr> </thead> <tbody> <tr> <td>Settembre 2017</td> <td>Emissione Ordine di servizio 18</td> <td>E</td> </tr> </tbody> </table> <p>CONCEDENTE CONCESSIONARI AUTOSTRADALI LOMBARDE</p> <p>CONCESSIONARIO Autostrada Padanica Direzione Tecnica: Ing. Giuseppe Sarnio Referente Tecnico: Ing. Sabrina Lattuada</p> <p>APPROVATO Autostrada Padanica Il Direttore dei Lavori: Ing. Francesco Domenico</p>	FASE PROGETTUALE	LOTTO	ZONA	OPERA	TRATTO D'OPERA	AMBITO	TIPO ELABORATO	PROGRESSIVO	REVISIONE	A	1	H02	GE001	0	SD	PL	101	E	DATA	DESCRIZIONE	REV	Settembre 2017	Emissione Ordine di servizio 18	E	<p>IMPRESA RAGGRUPPAMENTO TEMPORANEO IMPRESE:</p> <table border="0" style="width: 100%; font-size: x-small;"> <tr> <td>Mandatario</td> <td>Mandante</td> <td>Mandante</td> <td>Mandante cooptata</td> </tr> <tr> <td>STRABAG A.G.</td> <td>GLF Grandi Lavori Fincoist S.p.A.</td> <td>ICM S.p.A.</td> <td>STRABAG S.p.A.</td> </tr> </table>  <p>PROGETTISTA - PROGETTO ESECUTIVO DI DETTAGLIO RAGGRUPPAMENTO TEMPORANEO PROGETTISTI:</p> <table border="0" style="width: 100%; font-size: x-small;"> <tr> <td>Mandatario</td> <td>Mandante</td> <td>Mandante</td> <td>Mandante</td> </tr> <tr> <td>3TI PROGETTI ITALIA S.p.A.</td> <td>GP Progetti e Partecipazioni S.p.A.</td> <td>ICM S.p.A.</td> <td>Arch. Salvatore Vegmioglio</td> </tr> </table> <p>RESPONSABILE DI PROGETTO ED INCARICATO DELL'INTEGRAZIONE FRA LE VARIE PRESTAZIONI: Ing. Alberto Cecchini</p> <p>ELABORAZIONE PROGETTUALE PROGETTISTA: 3TI PROGETTI ITALIA S.p.A.</p> <p style="text-align: right;">3TI ITALIA S.p.A. DIRETTORE TECNICO Ing. Stefano Luca Passati Ordine degli Ingegneri Provincia di Roma n. 20809</p> <p style="text-align: right;">Redatto: De Ceglie Verificato: Sorge Approvato: Possati</p>	Mandatario	Mandante	Mandante	Mandante cooptata	STRABAG A.G.	GLF Grandi Lavori Fincoist S.p.A.	ICM S.p.A.	STRABAG S.p.A.	Mandatario	Mandante	Mandante	Mandante	3TI PROGETTI ITALIA S.p.A.	GP Progetti e Partecipazioni S.p.A.	ICM S.p.A.	Arch. Salvatore Vegmioglio
FASE PROGETTUALE	LOTTO	ZONA	OPERA	TRATTO D'OPERA	AMBITO	TIPO ELABORATO	PROGRESSIVO	REVISIONE																																	
A	1	H02	GE001	0	SD	PL	101	E																																	
DATA	DESCRIZIONE	REV																																							
Settembre 2017	Emissione Ordine di servizio 18	E																																							
Mandatario	Mandante	Mandante	Mandante cooptata																																						
STRABAG A.G.	GLF Grandi Lavori Fincoist S.p.A.	ICM S.p.A.	STRABAG S.p.A.																																						
Mandatario	Mandante	Mandante	Mandante																																						
3TI PROGETTI ITALIA S.p.A.	GP Progetti e Partecipazioni S.p.A.	ICM S.p.A.	Arch. Salvatore Vegmioglio																																						