


QUADRO DI UNIONE TRATTA TRCO-11

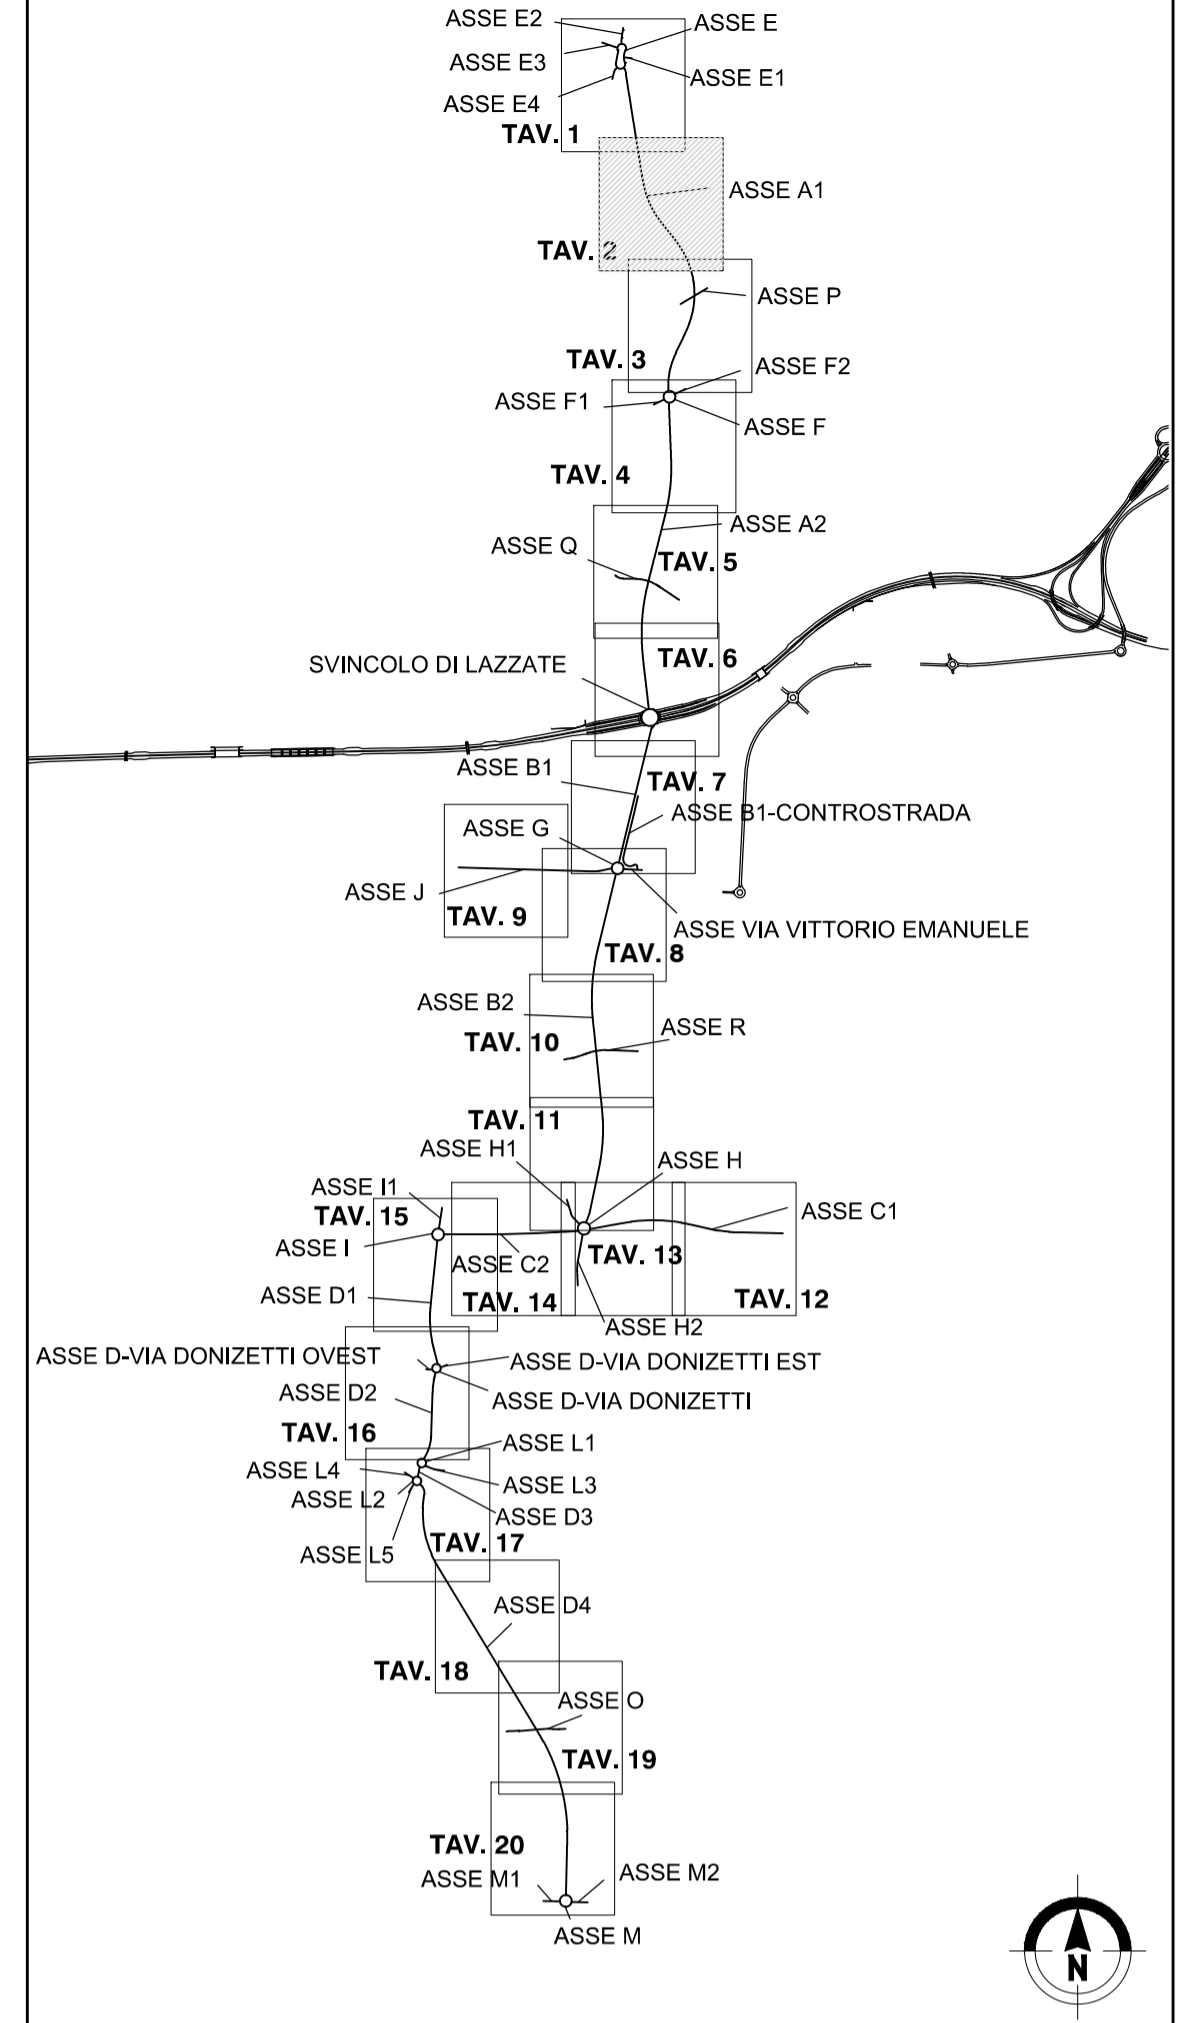

MATRICE DI REVISIONE

REV	DATA	DESCRIZIONE MODIFICA

N.B.: LA TAVOLA SOSTITUISCE QUELLA RELATIVA AL CODICE DEL PROGETTO ESECUTIVO

COLLEGAMENTO AUTOSTRADALE DALMINE - COMO - VARESE - VALICO DEL GAGGIOLO E OPERE AD ESSO CONNESSE
 CODICE C.P. F11906000270017
TRATTE B1, B2, C, D, TRVA13+14, GREENWAY
AS BUILT
TRATTA B1
 PROGETTO STRADALE
 VIABILITA' DI COLLEGAMENTO STRADELLI

PLANIMETRIA DI PROGETTO DI INQUADRAMENTO COLLEGAMENTO A STRADELLO ASSE A 1

IDENTIFICAZIONE ELABORATO CODICE PROGETTO: F00107B WBS		IMPRESA RAGGRUPPAMENTO TEMPORANEO IMPRESE: Mandatario: STRABAG A.G. Mandatario: CLF Grandi Lavori Fincostr S.p.A. Mandatario: ICM S.p.A. Mandatario cooptata: STRABAG S.p.A.	
FASE PROGETTUALE	LOTTO	ZONA	OPERA
A	1	H02	CE001
TRATTO D'OPERA	AMBITO	TIPO ELABORATIVO	PROGRESSIVO
0	05	PI	102
REVISIONE	REVISIONE	REVISIONE	REVISIONE

Scala: 1:1000

DATA	DESCRIZIONE	REV
Settembre 2017	Emissione Ordine di servizio 18	E

PROGETTISTA - PROGETTO ESECUTIVO DI DETTAGLIO
 RAGGRUPPAMENTO TEMPORANEO PROGETTISTI:
 Mandataria: 3TI PROGETTI ITALIA S.p.A.
 Mandatario: GP Progettazione e Gestione Progetti S.p.A.
 Mandatario: ALBERTI VERMIGLIO S.p.A.

CONCEDENTE
 CONCESSIONI AUTOSTRADALI LOMBARDE

CONCESSIONARIO
 Autostradale Pedemontana Lombarda
 Direttore Tecnico: Ing. Giuseppe Samba
 Referente Tecnico: Ing. Sabrina Letta

APPROVATO
 Autostradale Pedemontana Lombarda
 Il Direttore dei Lavori: Ing. Francesco Domenico

RESPONSABILE DI PROGETTO ED INCARICATO DELL'INTEGRAZIONE FRA LE VARIE PRESTAZIONI:
 Ing. Alberto Cecchini

ELABORAZIONE PROGETTUALE
 PROGETTISTA:
 3TI PROGETTI ITALIA S.p.A.
 Redatto: De Ceglie
 Verificato: Sorge

3TI ITALIA S.p.A.
 DIRETTORE TECNICO
 Ing. Stefano Jacco Prassati
 Ordine degli Ingegneri Provincia di Roma n. 20809
 Arch. Salvatore Vermiglio
 Approvato: Possati

Stradello di progetto (consegnato al Committente)
 Stradello eseguito (in attesa di essere preso in consegna dal Committente)