


Stradello di progetto (consegnato al Committente)
 Stradello eseguito (in attesa di essere preso in consegna dal Committente)

QUADRO DI UNIONE TRATTA TRCO-11

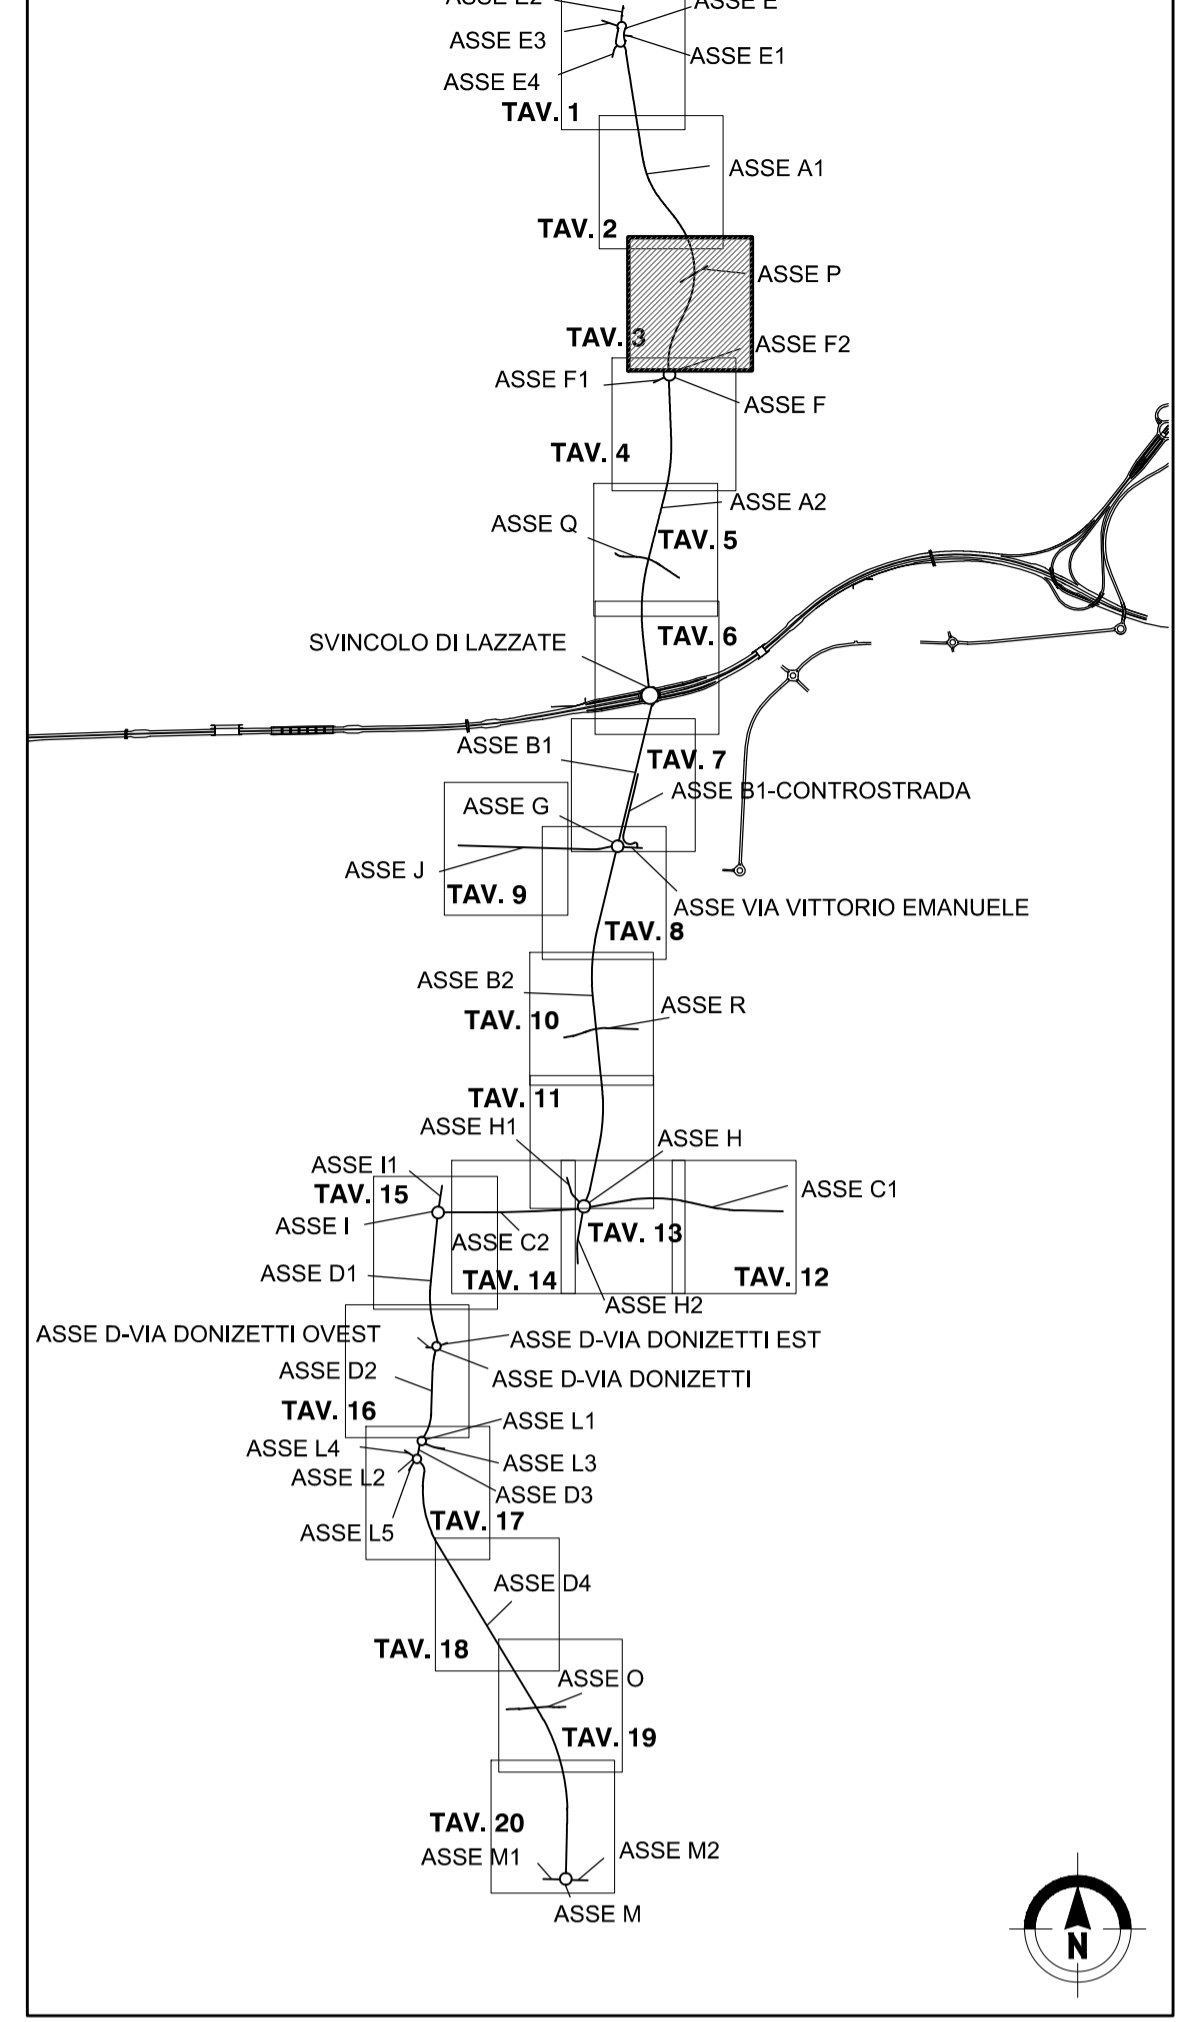

MATRICE DI REVISIONE

REV	DATA	DESCRIZIONE MODIFICA

N.B.: LA TAVOLA SOSTITUISCE QUELLA RELATIVA AL CODICE DEL PROGETTO ESECUTIVO

COLLEGAMENTO AUTOSTRADALE DALMINE - COMO - VARESE - VALICO DEL GAGGIOLO E OPERE AD ESSO CONNESSE
 CODICE C.U.P. F1190600270007

TRATTE B1, B2, C, D, TRVA13+14, GREENWAY
AS BUILT
TRATTA B1
 PROGETTO STRADALE
 VIABILITA' DI COLLEGAMENTO STRADELLI

PLANIMETRIA DI INQUADRAMENTO COLLEGAMENTO A STRADELLO ASSE P

IDENTIFICAZIONE ELABORATO CODICE PROGETTO: F00107B WBS		IMPRESA RAGGRUPPAMENTO TEMPORANEO IMPRESE: Mandatario: STRABAG A.G. Mandatario: CLF Grandi Lavori Fincosit S.p.A. Mandatario cooptata: ICM S.p.A. Mandatario cooptata: STRABAG S.p.A.	
FASE PROGETTUALE A	LOTTO 1	CONTO HE02	REVISIONE 1
OPERA CE001	TRATTO D'OPERA 0	AMBITO S	PROGRESSIVO PI
PROGRESSIVO 103	REVISIONE 1	PROGRESSIVO 103	REVISIONE 1

Scala: 1:1000

DATA	DESCRIZIONE	REV
Settembre 2017	Emissione Ordine di servizio IS	E

PROGETTISTA - PROGETTO ESECUTIVO DI DETTAGLIO
RAGGRUPPAMENTO TEMPORANEO PROGETTISTI:
 Mandataria: 3TI PROGETTI ITALIA S.p.A.
 Mandatario: GP Progettazione e Assistenza Tecnica S.p.A.
 Mandatario: Arch. Salvatore Vermiglio

CONCEDENTE:
 CONCESSIONI AUTOSTRADALI LOMBARDE

CONCESSIONARIO:
 Autostrada Pademontana Lombarda
 Direttore Tecnico: Ing. Giuseppe Samba
 Referente Tecnico: Ing. Sabrina Letta

APPROVATO:
 Autostrada Pademontana Lombarda
 Il Direttore dei Lavori: Ing. Francesco Domenico

RESPONSABILE DI PROGETTO ED INCARICATO DELL'INTEGRAZIONE FRA LE VARIE PRESTAZIONI:
 Ing. Alberto Cecchini

ELABORAZIONE PROGETTUALE
PROGETTISTA:
 3TI PROGETTI ITALIA S.p.A.
 Redatto: De Ceglie
 Verificato: Sorge
 Approvato: Possati

3TI ITALIA S.p.A.
 DIRETTORE TECNICO
 Ing. Stefano Jaco Pavesi
 Ordine degli Ingegneri
 Provincia di Roma n. 20809