


**QUADRO DI UNIONE TRATTA TRCO-11**

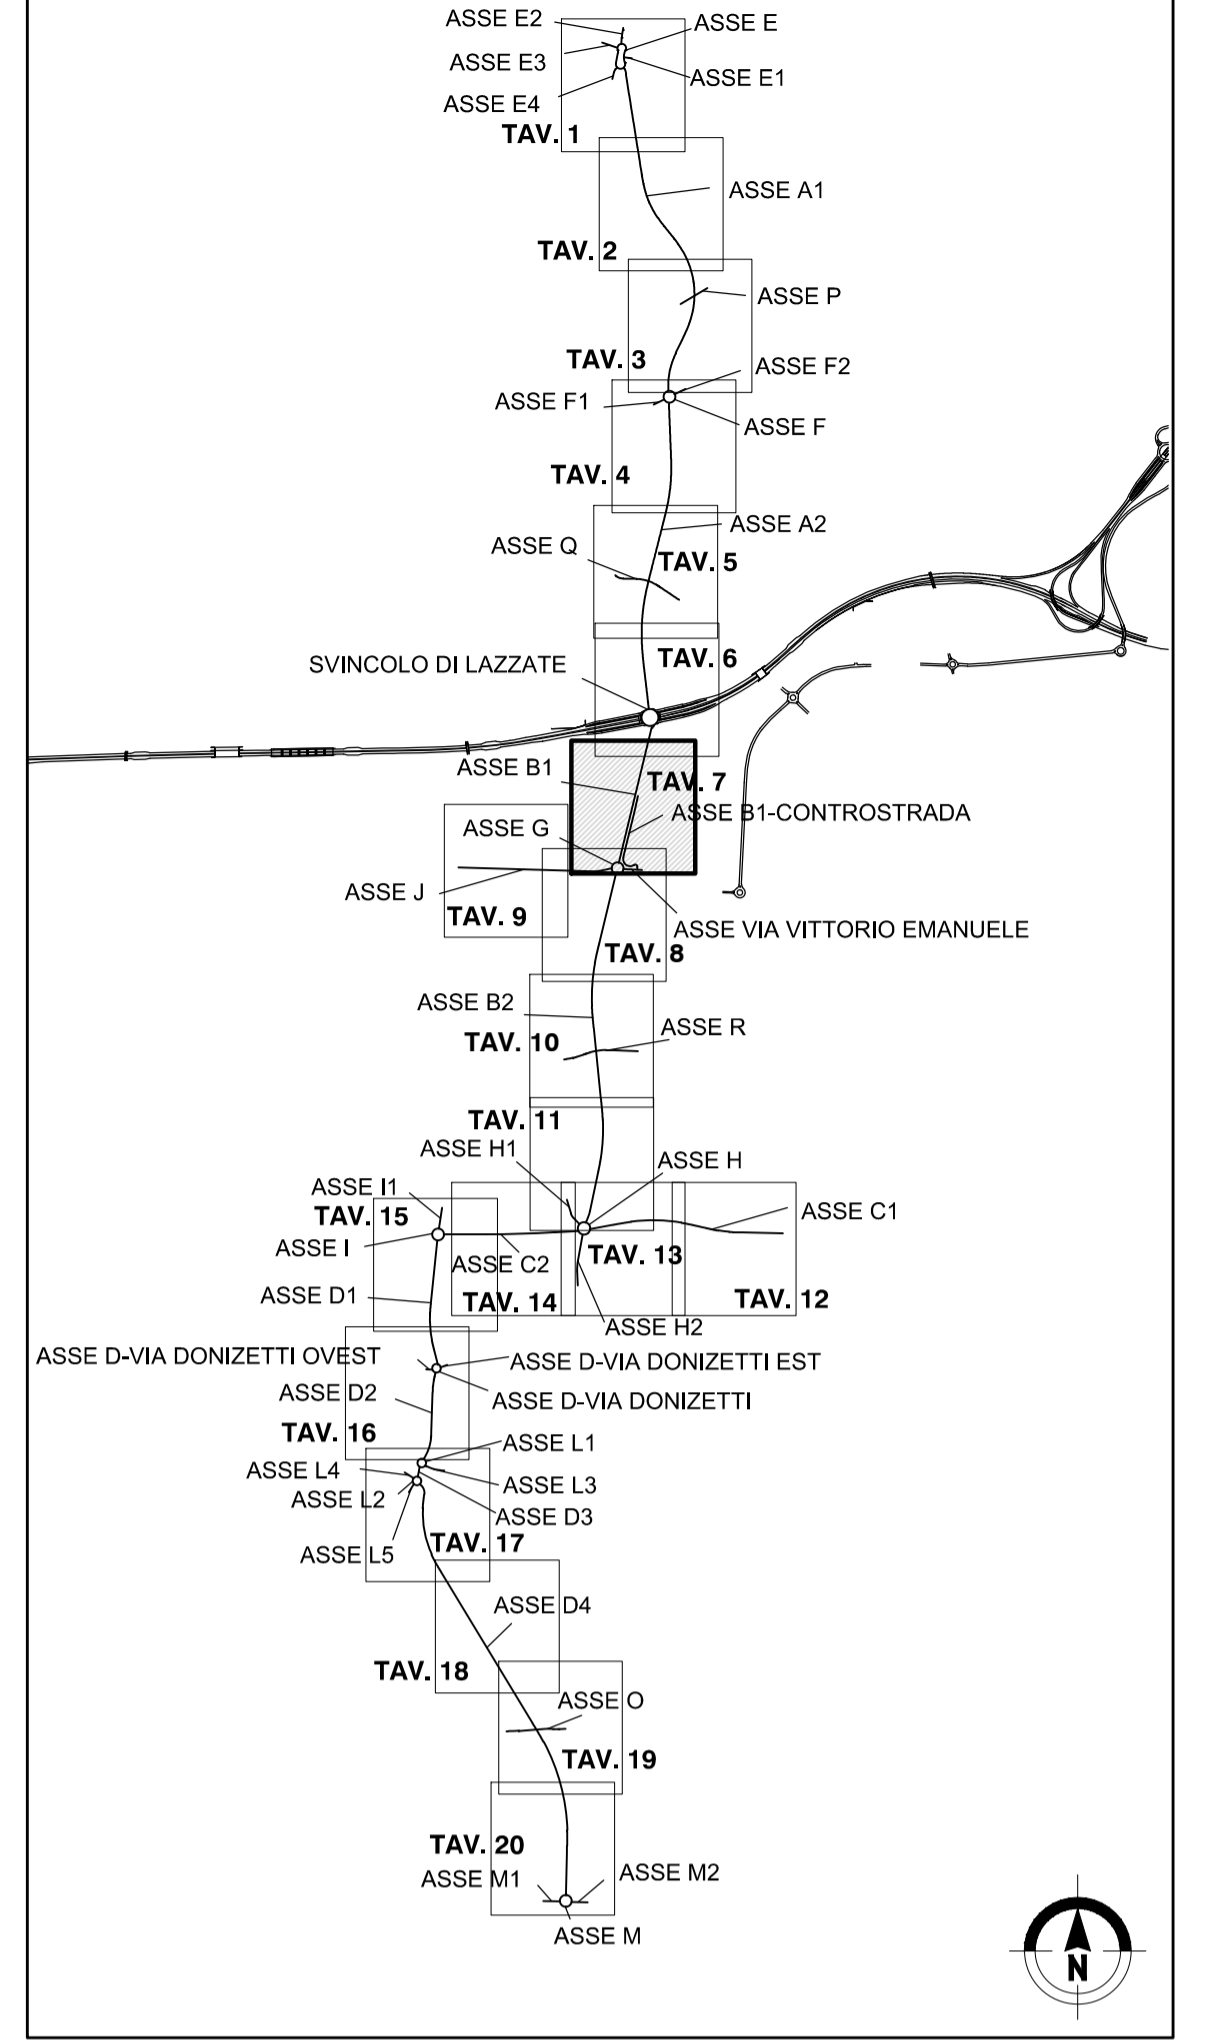

**MATRICE DI REVISIONE**

REV	DATA	DESCRIZIONE MODIFICA

N.B.: LA TAVOLA SOSTITUISCE QUELLA RELATIVA AL CODICE [ ] DEL PROGETTO ESECUTIVO

**COLLEGAMENTO AUTOSTRADALE DALMINE - COMO - VARESE - VALICO DEL GAGGIOLO E OPERE AD ESSO CONNESSE**  
 CODICE C.U.P. F1190600270007

**TRATTE B1, B2, C, D, TRVA13+14, GREENWAY**

**AS BUILT**

**TRATTA B1**  
 PROGETTO STRADALE  
 VIABILITA' DI COLLEGAMENTO STRADELLI

PLANIMETRIA DI INQUADRAMENTO COLLEGAMENTO A STRADELLO ASSE B1

<b>IDENTIFICAZIONE ELABORATO</b>		<b>IMPRESA</b>	
CODICE PROGETTO: F00107B		RAGGRUPPAMENTO TEMPORANEO IMPRESE:	
WBS		Mandatario	Mandatario
		STRABAG	ICM
		A.G.	S.p.A.
		CLF	Mandatario cooptato
		Grandi Lavori	STRABAG
		Fincosit	S.p.A.
		S.p.A.	

Scala: 1:100

FASE PROGETTUALE	LOTTO	ZONA	OPERA	TRATTO D'OPERA	AMBITO	TIP. ELABORAZIONE	PROGRESSIVO	REVISIONE
A	1	H02	GE001	0	05	P1	107	01

**PROGETTISTA - PROGETTO ESECUTIVO DI DETTAGLIO**

RAGGRUPPAMENTO TEMPORANEO PROGETTISTI:

Mandatario	Mandatario	Mandatario	Mandatario
3TI PROGETTI ITALIA	GP	ALBERTI	Arch. Salvatore Vermiglio
INGEGNERIA ASSOCIATA S.p.A.	PROGETTI DI INQUADRAMENTO	INGEGNERIA	

**CONCEDENTE**  
 CONCESSIONI AUTOSTRADALI LOMBARDE

**CONCESSIONARIO**  
 Direttore Tecnico: Ing. Giuseppe Samba  
 Referente Tecnico: Ing. Sabrina Lettada

**APPROVATO**  
 Il Direttore dei Lavori: Ing. Francesco Domenico

**RESPONSABILE DI PROGETTO ED INCARICATO DELL'INTEGRAZIONE FRA LE VARIE PRESTAZIONI:**  
 Ing. Alberto Cecchini

**ELABORAZIONE PROGETTUALE**

**PROGETTISTA:**  
 3TI PROGETTI ITALIA S.p.A.

**3TI ITALIA S.p.A.**  
 DIRETTORE TECNICO  
 Ing. Stefano Jacco Prassati  
 Ordine degli Ingegneri  
 Provincia di Roma n. 20809

Redatto: De Ceglie      Verificato: Sorge      Approvato: Possati