



COMO

SP SARONNO

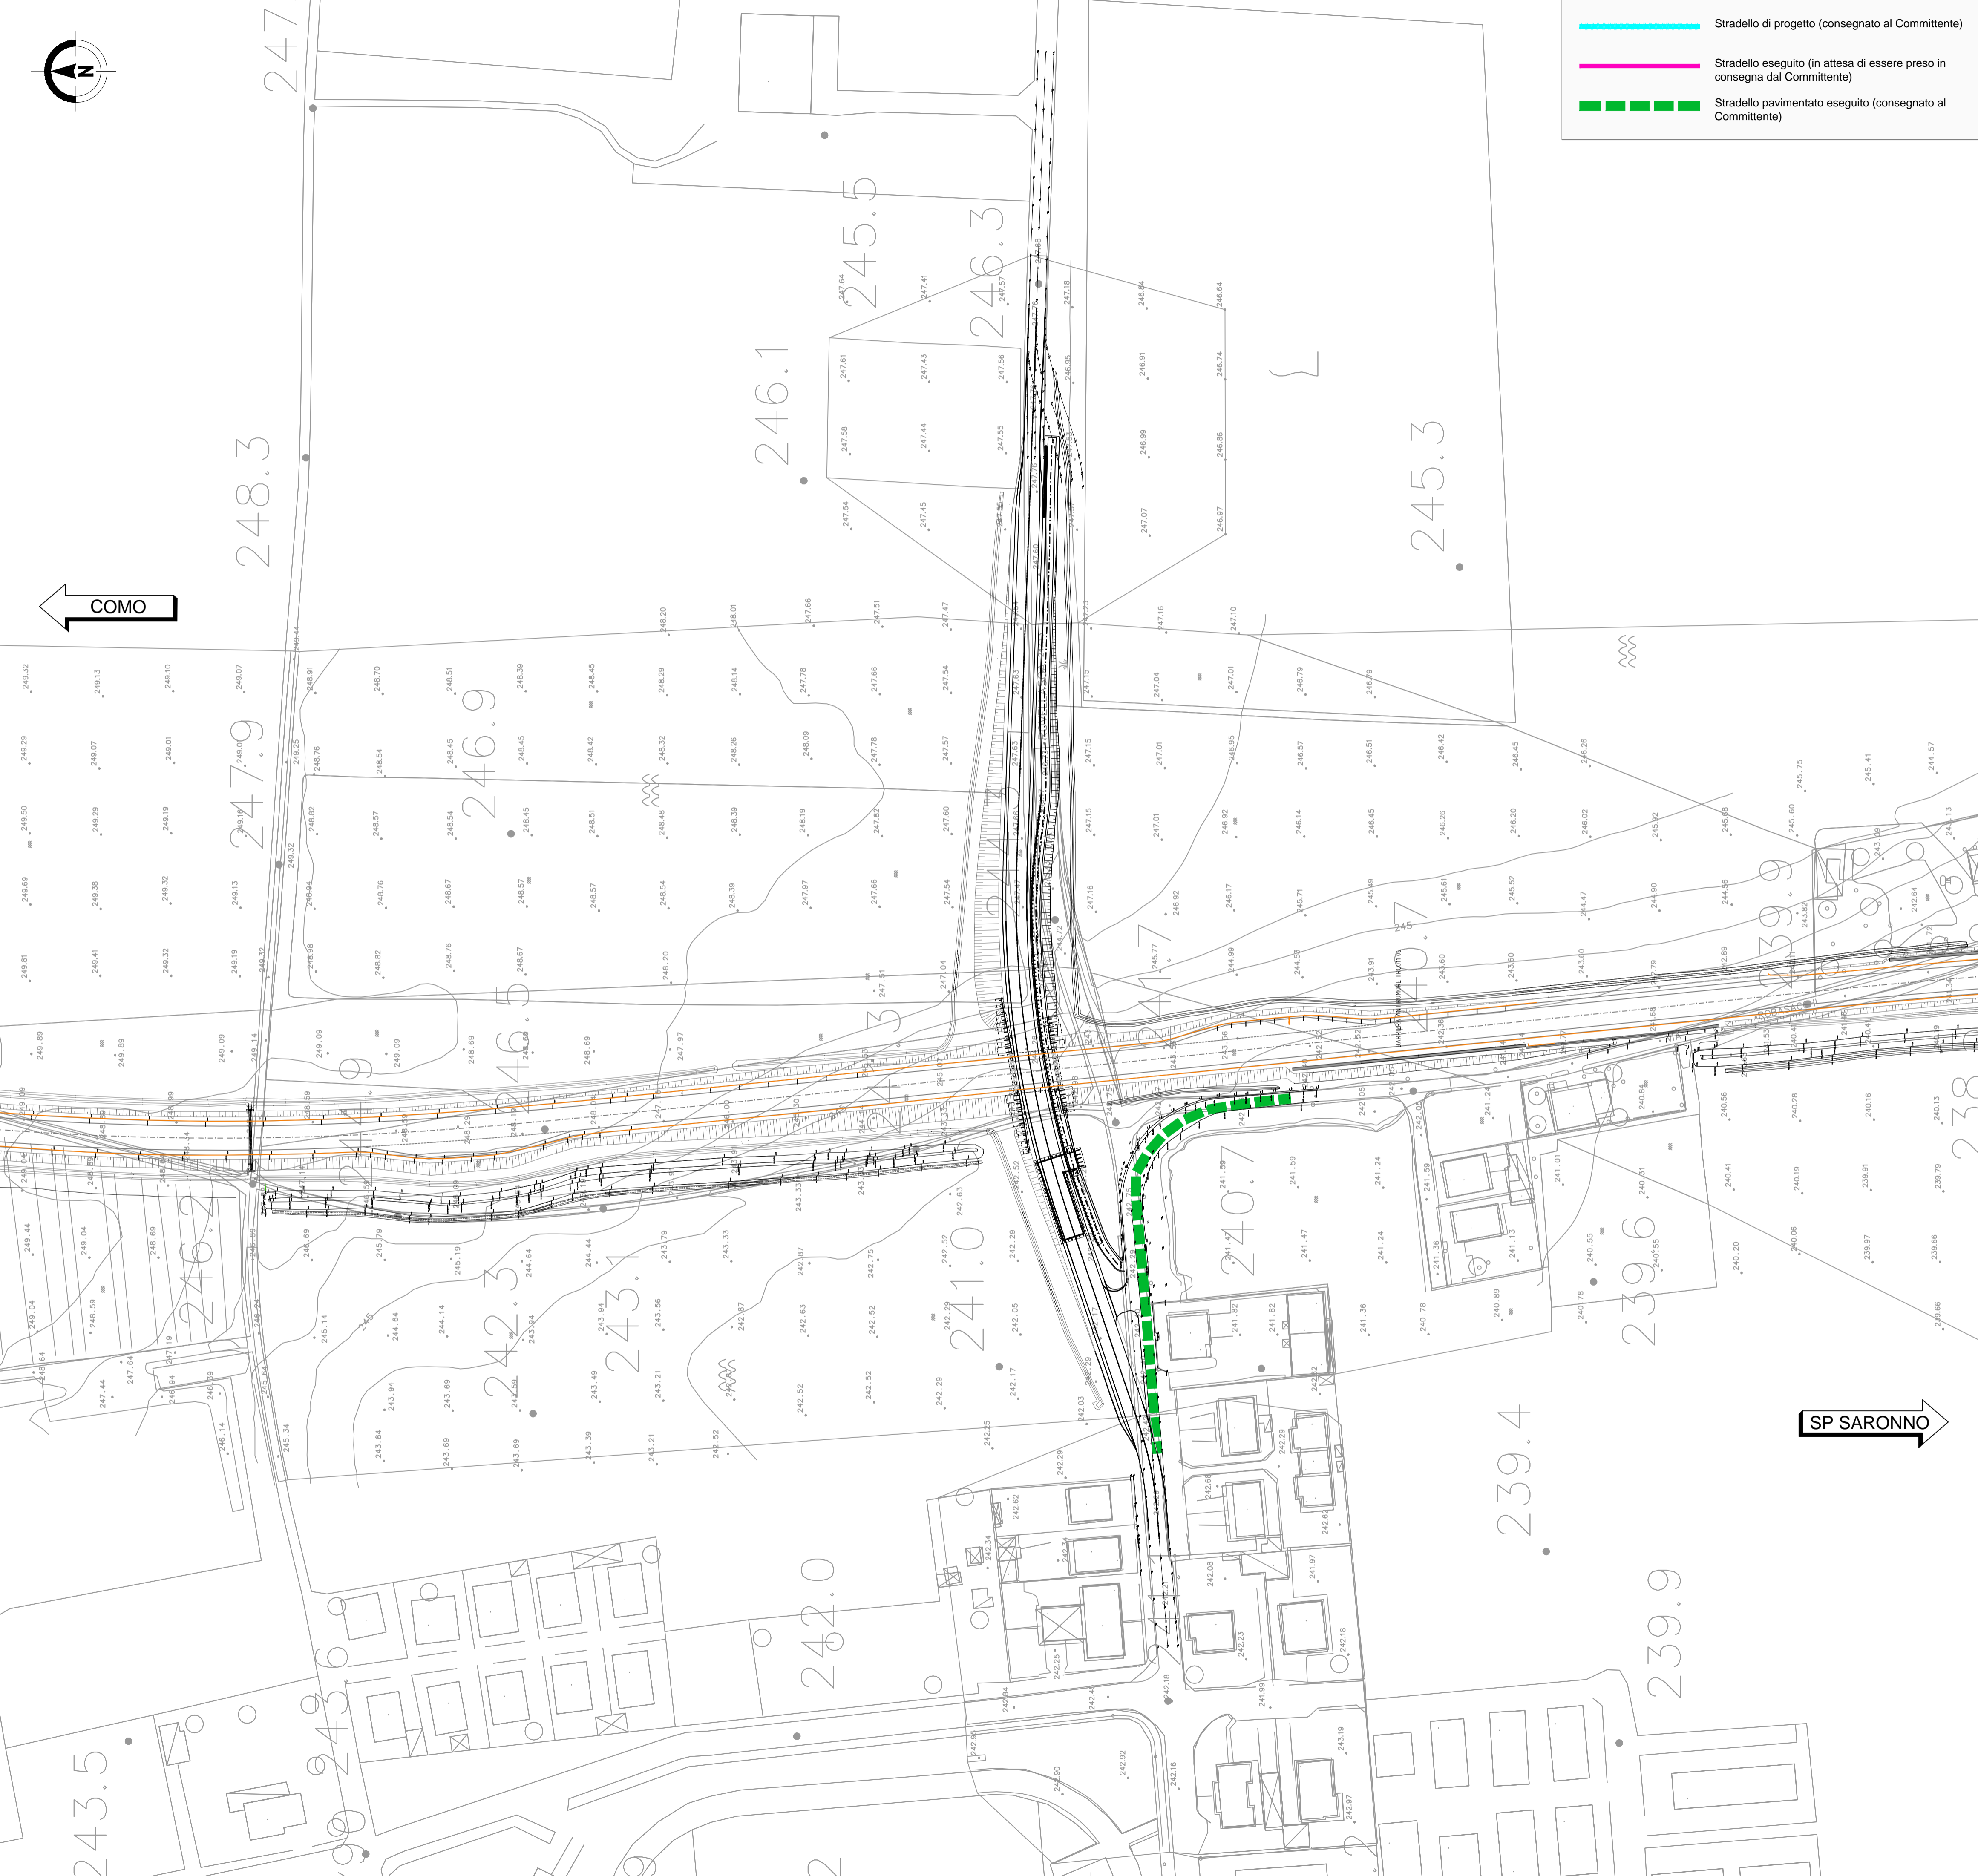

- Stradello di progetto (consegnato al Committente)
- Stradello eseguito (in attesa di essere preso in consegna dal Committente)
- Stradello pavimentato eseguito (consegnato al Committente)

QUADRO DI UNIONE TRATTA TRCO-11

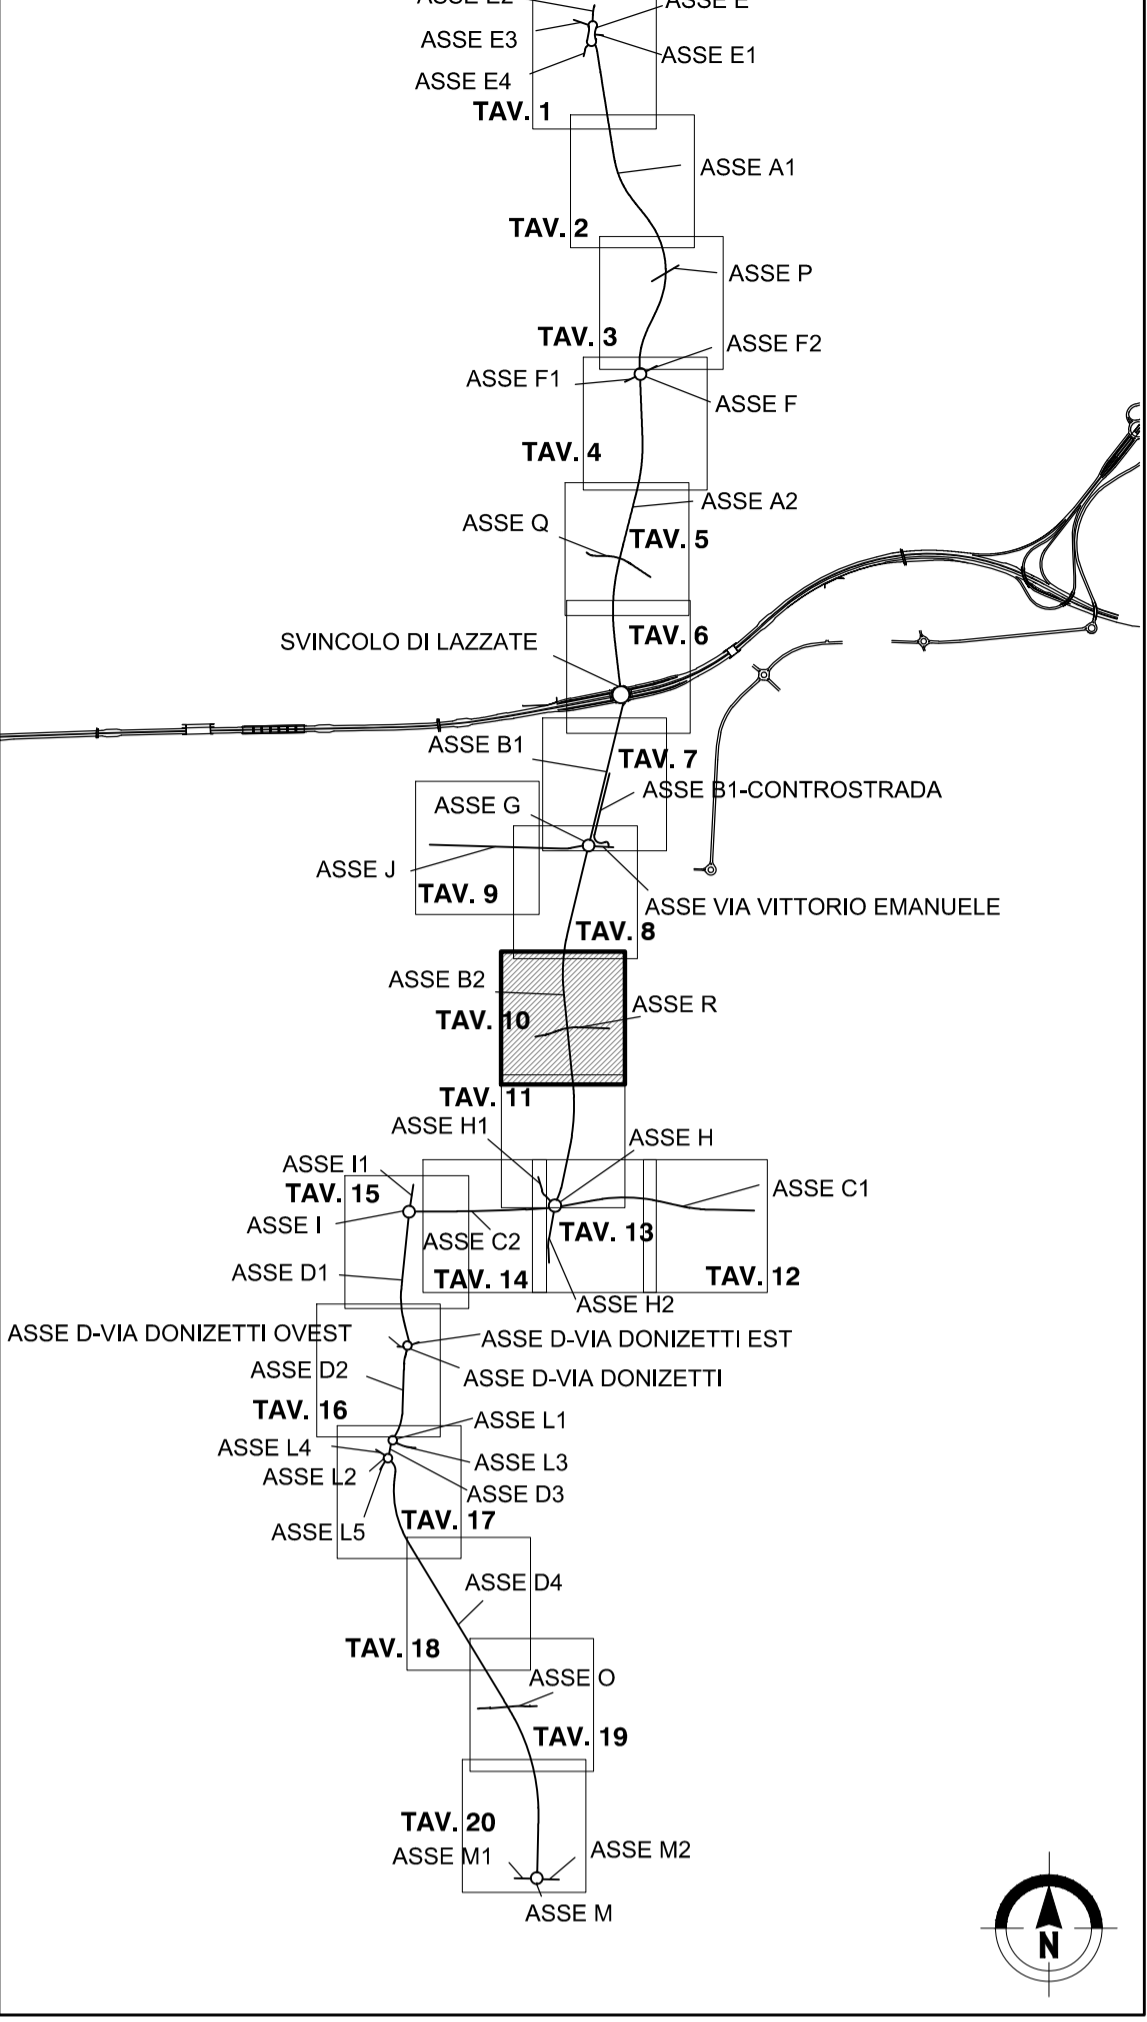

MATRICE DI REVISIONE

REV	DATA	DESCRIZIONE MODIFICA

N.B.: LA TAVOLA SOSTITUISCE QUELLA RELATIVA AL CODICE E DEL PROGETTO ESECUTIVO

COLLEGAMENTO AUTOSTRADALE DALMINE - COMO - VARESE - VALICO DEL GAGGIOLO E OPERE AD ESSO CONNESSE
CODICE C.U.P. F1806000270007

TRATTE B1, B2, C, D, TRVA13+14, GREENWAY AS BUILT

TRATTA B1
 PROGETTO STRADALE
 VIABILITA' DI COLLEGAMENTO STRADELLI

PLANIMETRIA DI INQUADRAMENTO COLLEGAMENTO A STRADELLO ASSE R

IDENTIFICAZIONE ELABORATO CODICE PROGETTO: F001078 WBS	IMPRESA RAGGRUPPAMENTO TEMPORANEO IMPRESE: Mandatario: STRABAG A.G. Mandatario: GLF Grandi Lavori Finosit S.p.a. Mandatario: ICM S.p.a. Mandatario coadiuto: STRABAG S.p.a.
FASE PROGETTUALE	STRABAG GRANDI LAVORI FINOSIT ICM STRABAG
LOTTO	PROGETTISTA - PROGETTO ESECUTIVO DI DETTAGLIO
ZONA	RAGGRUPPAMENTO TEMPORANEO PROGETTISTI: Mandatario: 3TI PROGETTI ITALIA - INGEGNERIA ASSOCIATA S.p.A. Mandatario: GP Progettazione e Gestione Progetti in Ingegneria Mandatario: Arch. Salvatore Vermiglio
OPERA	CONCEDENTE CONCESSIONI AUTOSTRADALI LOMBARDE
TITOLO D'OPERA	RESPONSABILE DI PROGETTO ED INCARICATO DELL'INTEGRAZIONE FRA LE VARIE PRESTAZIONI: Ing. Alberto Cecchini
AMBITO	CONCESSIONARIO Autstrada Pademontana Lombardia Direttore Tecnico: Ing. Giuseppe Sando Referente Tecnico: Ing. Sabrina Lattuada
TIPO ELABORATO	ELABORAZIONE PROGETTUALE PROGETTISTA: 3TI PROGETTI ITALIA S.p.A. 3TI ITALIA S.p.A. DIRETTORE TECNICO: Ing. Stefano Jacob Presanti Ordine degli Ingegneri Provincia di Roma n. 20809
PROGRESSIVO	CONTRIBUTORI
REVISIONE	APPROVATO Autstrada Pademontana Lombardia Il Direttore dei Lavori: Ing. Francesco Domani
Scale: 1:1000	Redatto: De Ceglie Verificato: Sorge Approvato: Possati