



Stradello di progetto (consegnato al Committente)

Stradello eseguito (in attesa di essere preso in consegna dal Committente)

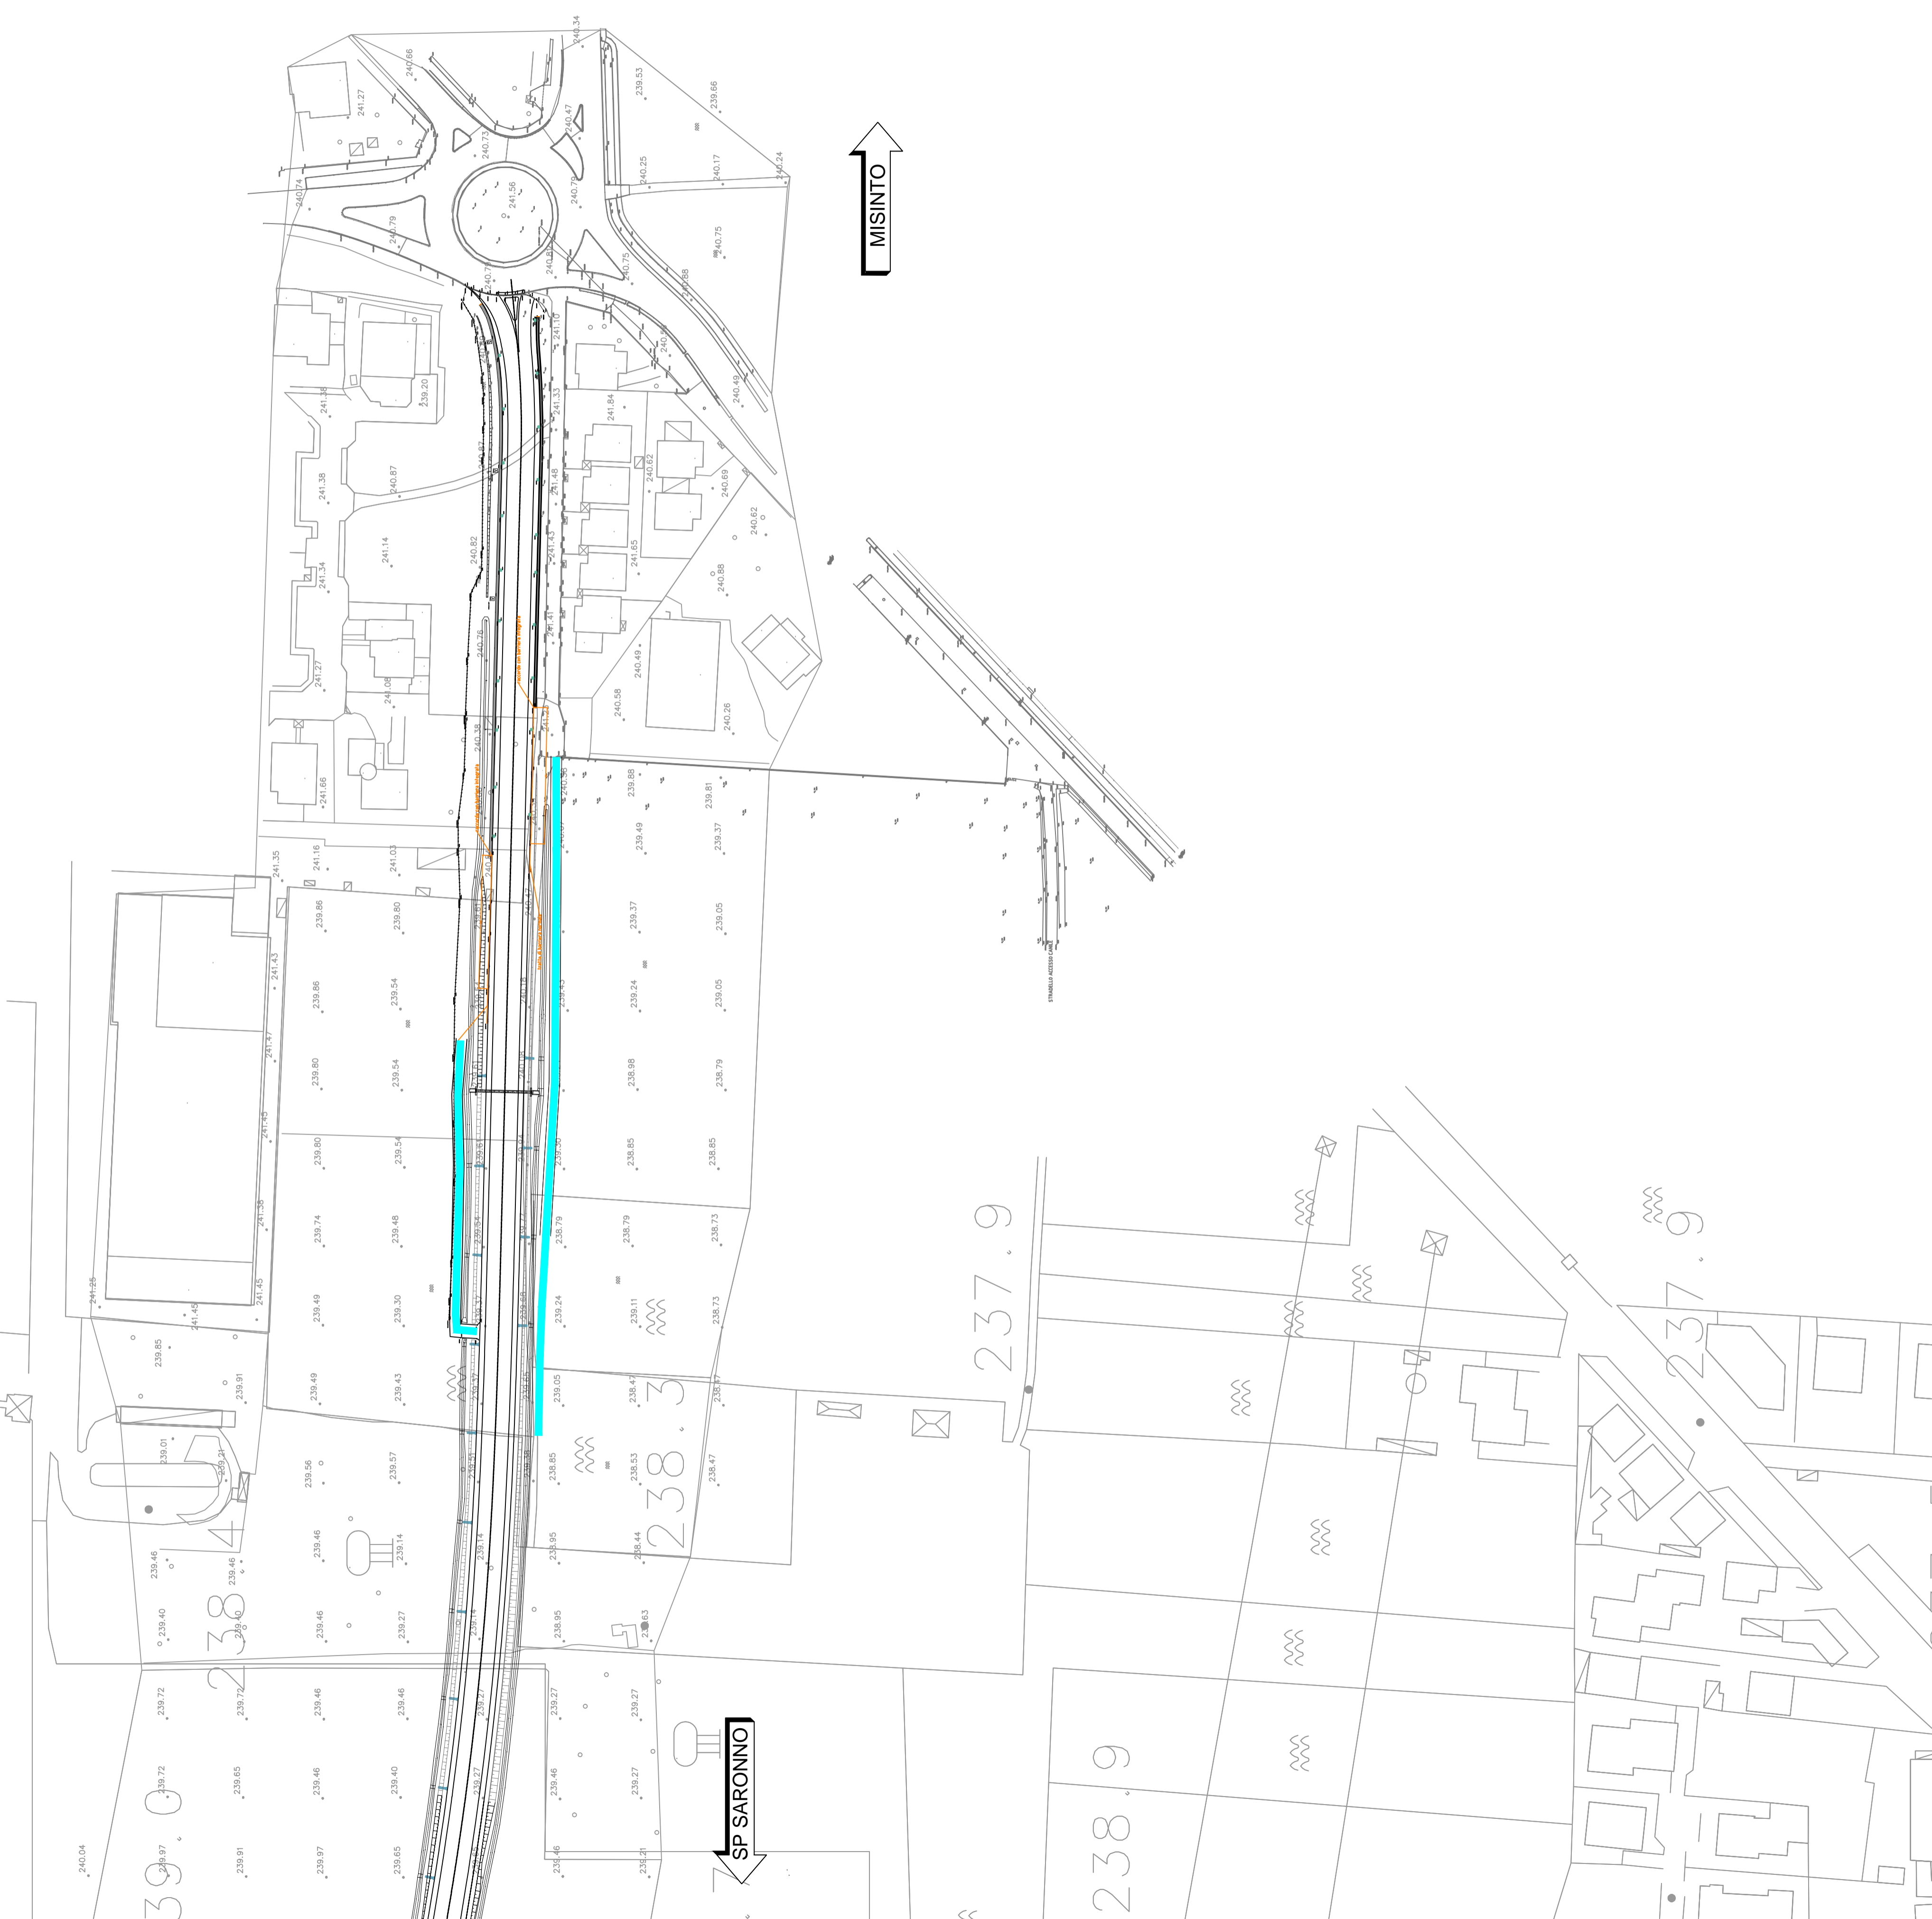

QUADRO DI UNIONE TRATTA TRCO-11

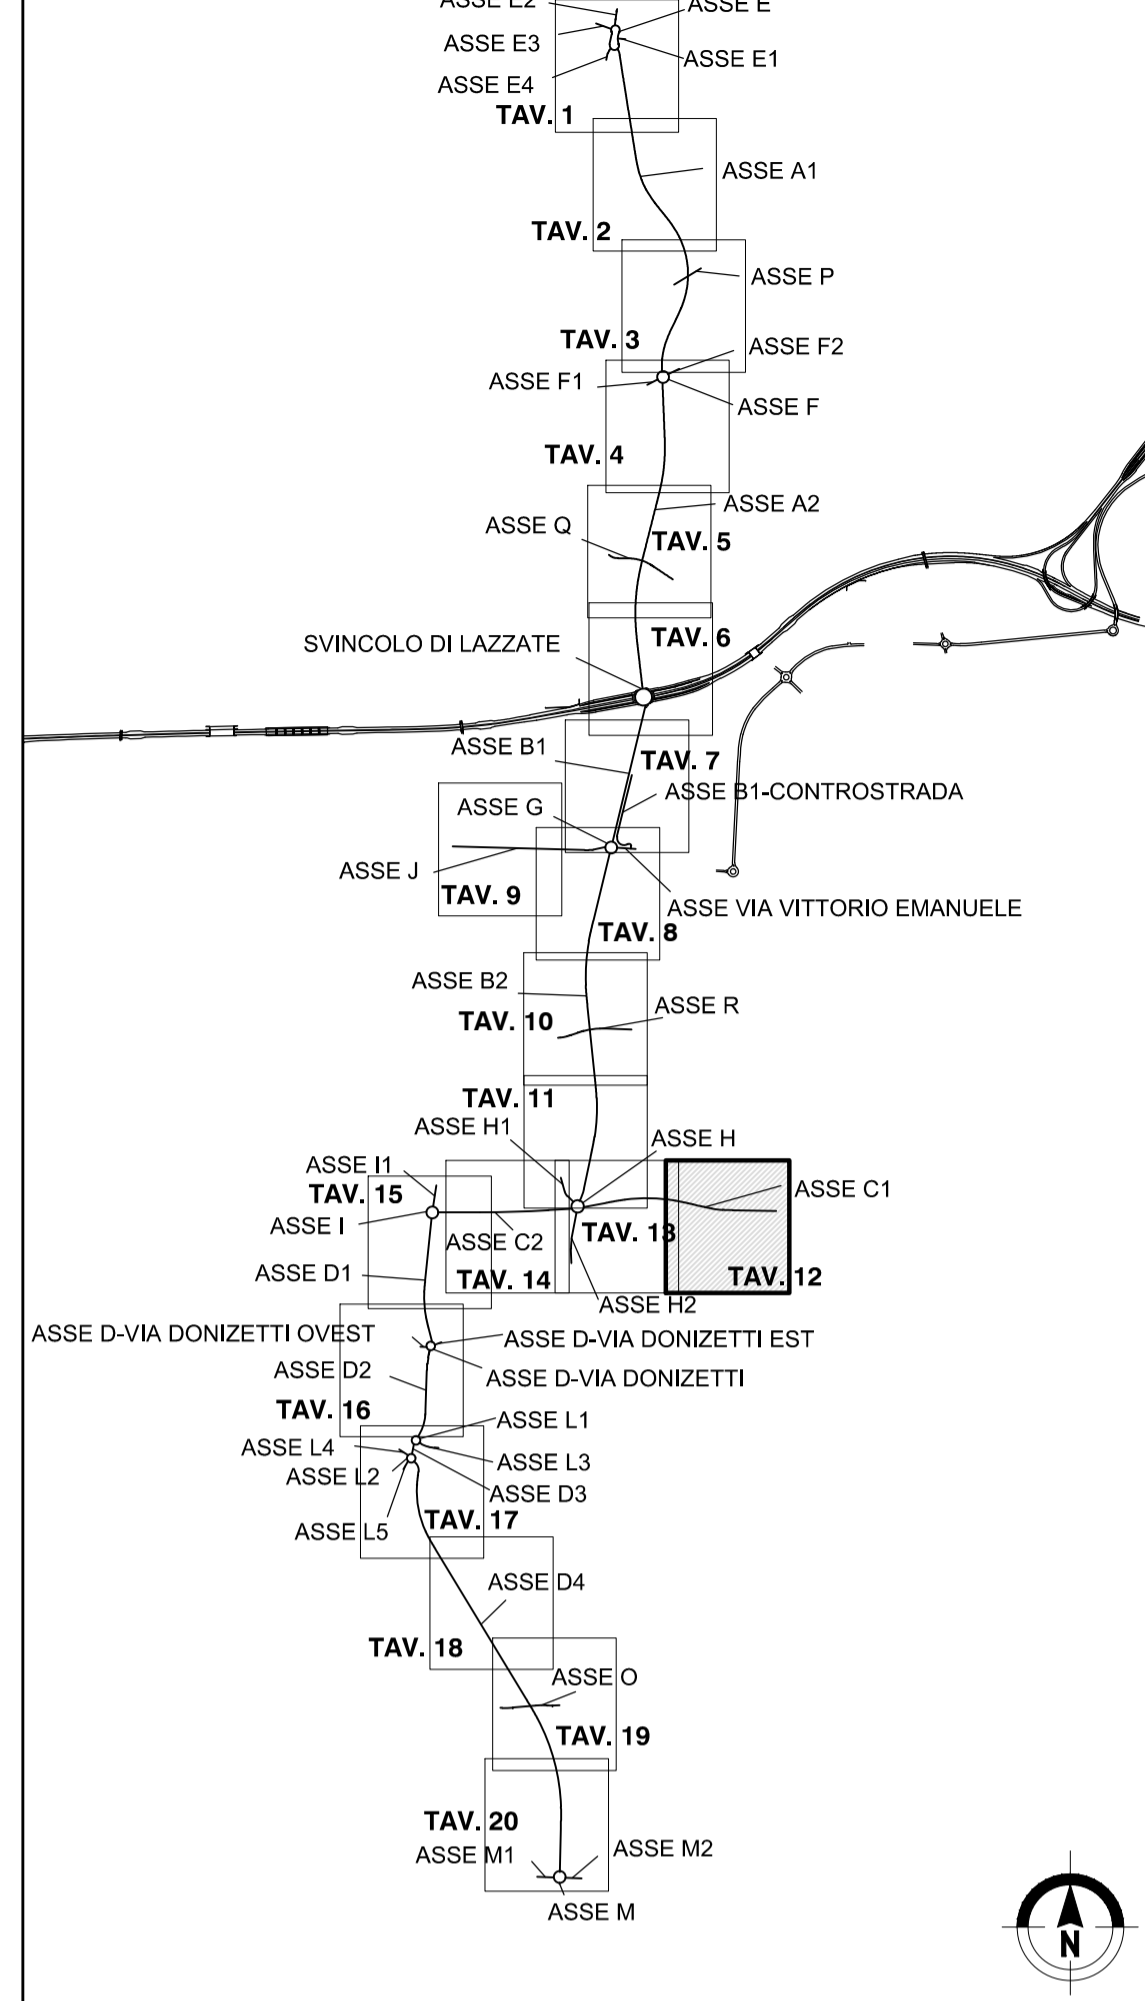

MATRICE DI REVISIONE

REV	DATA	DESCRIZIONE MODIFICA

N.B.: LA TAVOLA SOSTITUISCE QUELLA RELATIVA AL CODICE E [] DEL PROGETTO ESECUTIVO

COLLEGAMENTO AUTOSTRADALE DALMINE - COMO - VARESE - VALICO DEL GAGGIOLO E OPERE AD ESSO CONNESSE
 CODICE C.U.P. F1180600270007
TRATTE B1, B2, C, D, TRVA13+14, GREENWAY
AS BUILT
TRATTA B1
 PROGETTO STRADALE
 VIABILITA' DI COLLEGAMENTO STRADELLI
 VIABILITA' DI COLLEGAMENTO STRADELLI ASSE C1

IDENTIFICAZIONE ELABORATO CODICE PROGETTO: F00107B WBS	IMPRESA RAGGRUPPAMENTO TEMPORANEO IMPRESE: Mandataria: STRABAG A.G. Mandante: GLF Grandi Lavori Fincoist S.p.A. Mandante ICM S.p.A. Mandante cooptata: STRABAG S.p.A.
FASE PROGETTUALE LOTTO: A ZONA: 1 OPERA: H02 TRATTO D'OPERA: GE001 AMBITO: 0 TIPO ELABORATO: SD PROGRESSIVO: 1111 REVISIONE: E_01	STRABAG ICM STRABAG
DATA DESCRIZIONE REV Settembre 2017 Emissione Ordine di servizio 18 E Gennaio 2018 Revisione E_01	PROGETTISTA - PROGETTO ESECUTIVO DI DETTAGLIO RAGGRUPPAMENTO TEMPORANEO PROGETTISTI: Mandataria: 3TI PROGETTI ITALIA Mandante: 3TI Progetti Italia S.p.A. Mandante: G.P. Progetti Italia S.p.A.
CONCEDENTE CONCESSIONARI AUTOSTRADALI LOMBARDI Ing. Alberto Cecchini	RESPONSABILE DI PROGETTO ED INCARICATO DELL'INTEGRAZIONE FRA LE VARIE PRESTAZIONI: Ing. Alberto Cecchini
CONCESSIONARIO Autorisultato: Direzione Tecnica: Ing. Giuseppe Sambio Referente Tecnico: Ing. Sabrina Lattuada	ELABORAZIONE PROGETTUALE PROGETTISTA: 3TI PROGETTI ITALIA S.p.A. RESPONSABILE DI PROGETTO ED INCARICATO DELL'INTEGRAZIONE FRA LE VARIE PRESTAZIONI: Ing. Stefano Luca Passati Ordine degli Ingegneri Provincia di Roma n. 20809
APPROVATO Autorisultato: Il Direttore dei Lavori: Ing. Francesco Domenico	Redatto: De Ceglie Verificato: Sorge Approvato: Possati