


Stradello di progetto (consegnato al Committente)
Stradello eseguito (in attesa di essere preso in consegna dal Committente)

QUADRO DI UNIONE TRATTA TRCO-11

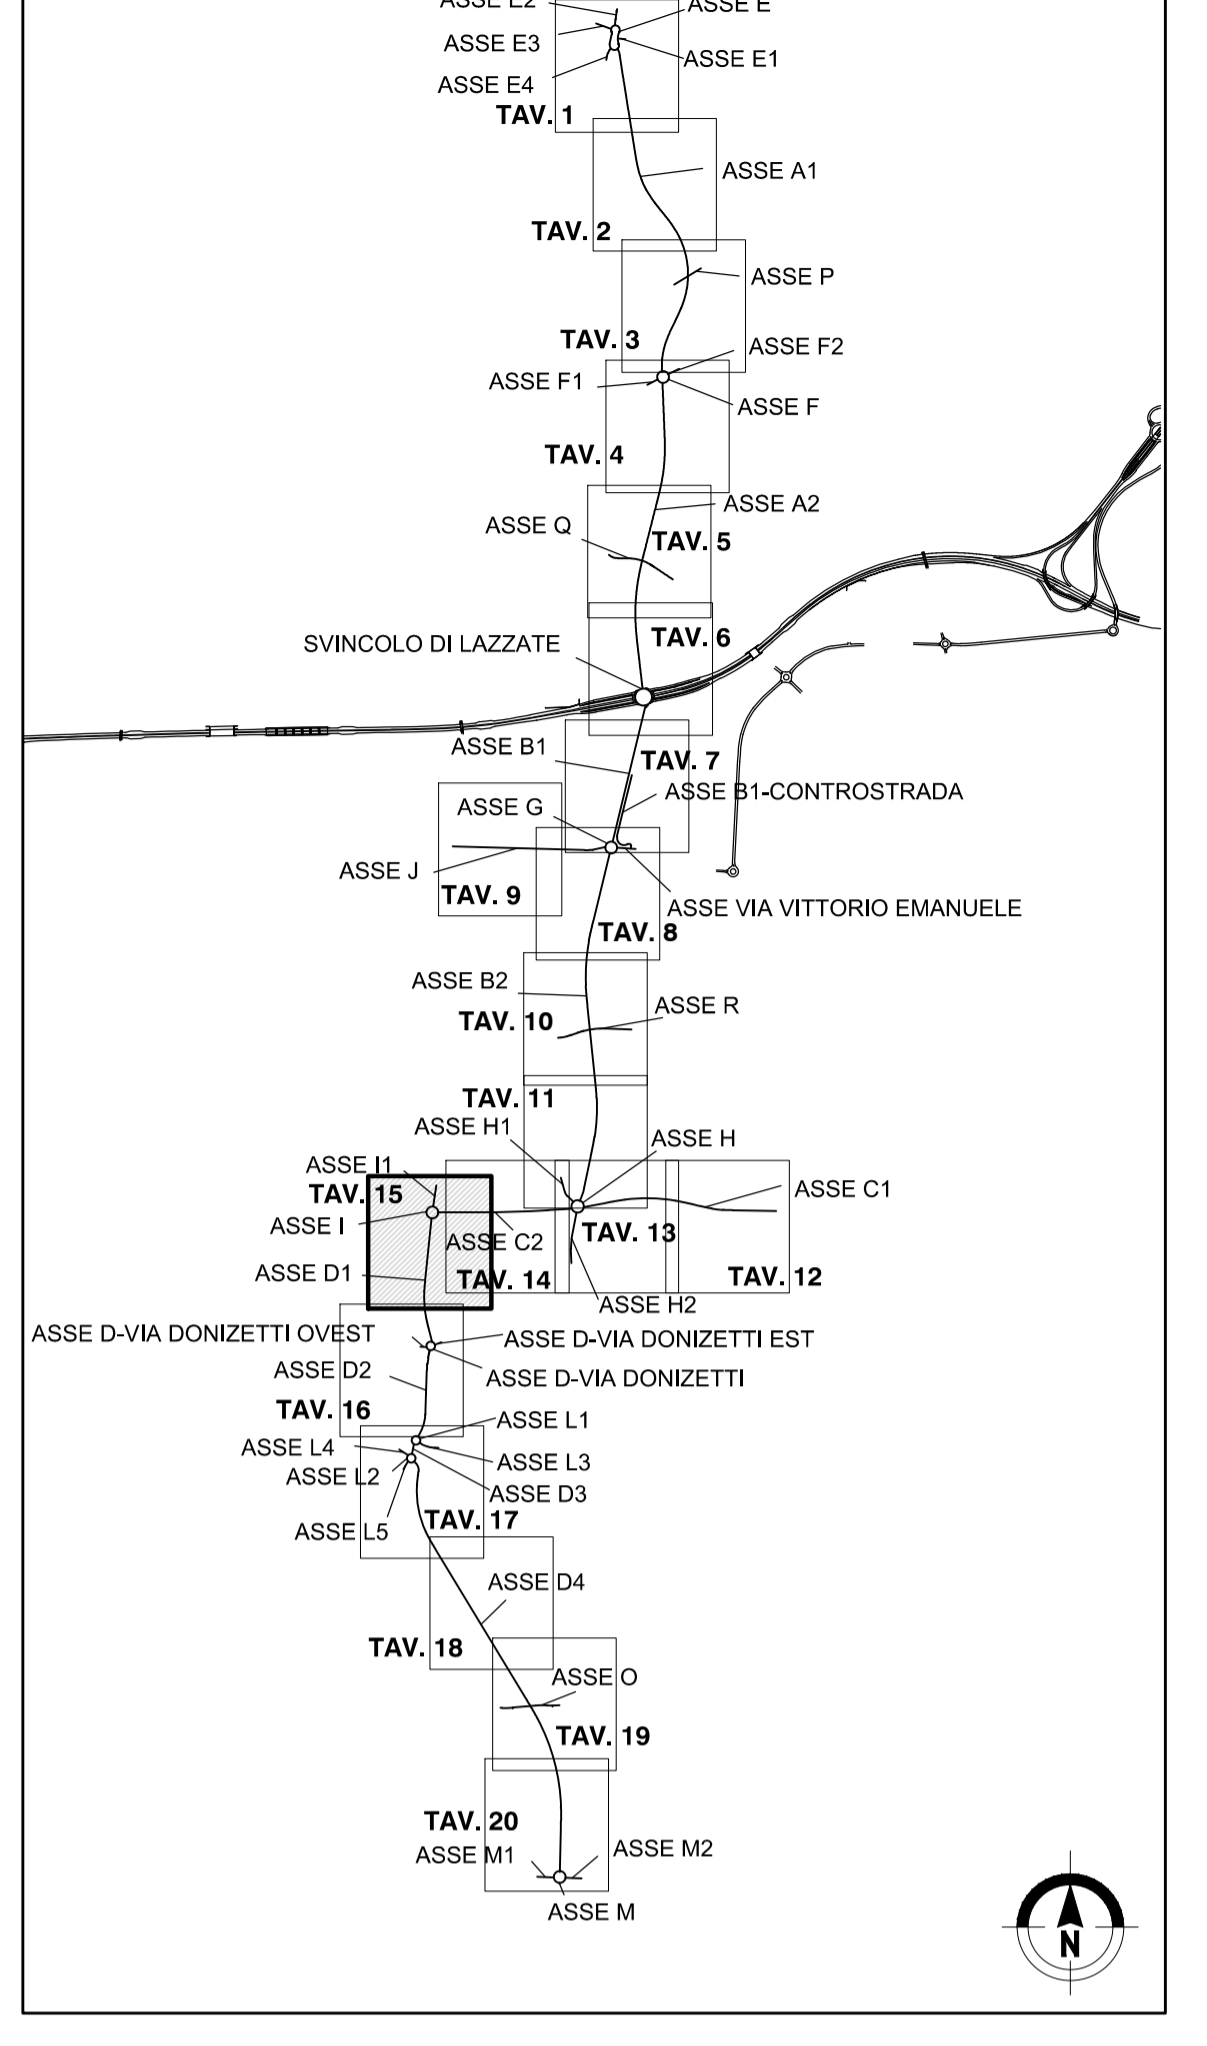

MATRICE DI REVISIONE

REV	DATA	DESCRIZIONE MODIFICA

N.B.: LA TAVOLA SOSTITUISCE QUELLA RELATIVA AL CODICE [] DEL PROGETTO ESECUTIVO

COLLEGAMENTO AUTOSTRADALE DALMINE - COMO - VARESE - VALICO DEL GAGGIOLO E OPERE AD ESSO CONNESSE

CODICE C.U.P. F1180600270007

TRATTE B1, B2, C, D, TRVA13+14, GREENWAY

AS BUILT

TRATTA B1

PROGETTO STRADALE
VIABILITA' DI COLLEGAMENTO STRADELLI

IDENTIFICAZIONE ELABORATO

FASE PROGETTUALE	LOTTO	ZONA	OPERA	TRATTO D'OPERA	AMBITO	TIPO ELABORATO	PROGRESSIVO	REVISIONE
A	1	H02	GE001	0	SD	P1	114	E_01

IMPRESA

RAGGRUPPAMENTO TEMPORANEO IMPRESE:

Mandatario STRABAG A.G.	Mandante GLF Grandi Lavori Fincosit S.p.A.	Mandatario ICM S.p.A.	Mandatario STRABAG S.p.A.
-----------------------------------	---	--------------------------	------------------------------

STRABAG **ICM** **STRABAG**

Scala: 1:1000

DATA	DESCRIZIONE	REV
Settembre 2017	Emissione Ordine di servizio 18	E
Gennaio 2018	Revisione	E_01

PROGETTISTA - PROGETTO ESECUTIVO DI DETTAGLIO

RAGGRUPPAMENTO TEMPORANEO PROGETTISTI:

Mandatario 3TI PROGETTI ITALIA INGEGNERIA STRADALE S.p.A.	Mandante OPERA GMBH INGENIEURBURO	Mandante ICM	Mandante Arch. Salvatore Vergiglio
--	---	-----------------	---------------------------------------

CONCEDENTE

CONCESSIONARI AUTOSTRADALI LOMBARDE

Ing. Alberto Cecchini

RESPONSABILE DI PROGETTO ED INCARICATO DELL'INTEGRAZIONE FRA LE VARIE PRESTAZIONI:

Ing. Alberto Cecchini

CONCESSIONARIO

Autotrada
Autotrada Padovana
Lombarda

Direttore Tecnico:
Ing. Giuseppe Sando
Referente Tecnico:
Ing. Sabina Letta

ELABORAZIONE PROGETTUALE

PROGETTISTA:
3TI PROGETTI ITALIA S.p.A.

3TI ITALIA S.p.A.
DIRETTORE TECNICO:
Ing. Stefano Luca Passari
Ordine degli Ingegneri
Provincia di Roma n. 20809

Redatto: De Ceglie

Verificato: Sorge
Approvato: Possati