


**QUADRO DI UNIONE TRATTA TRCO-11**

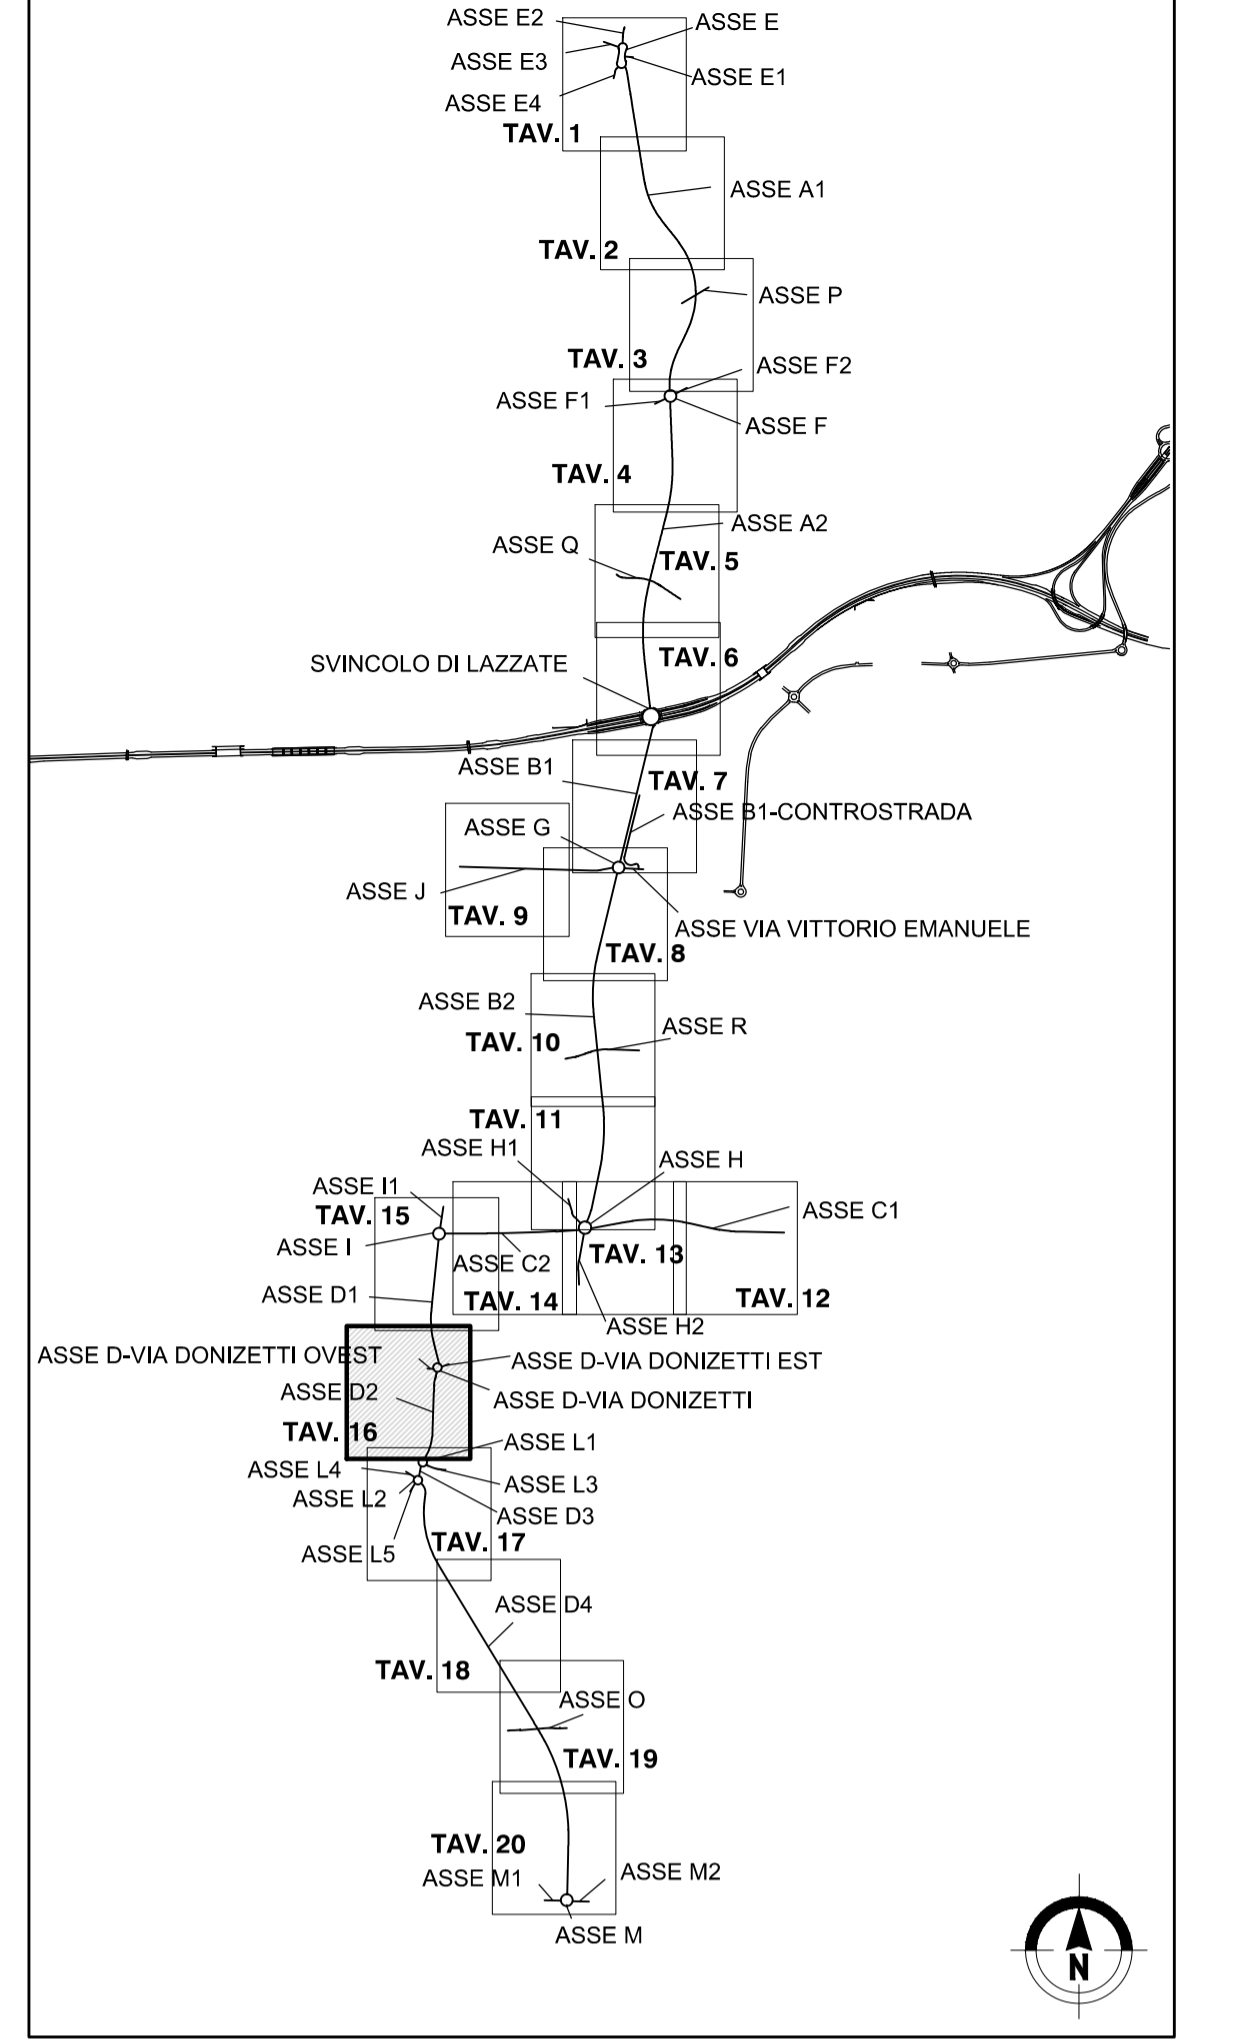

**MATRICE DI REVISIONE**

REV	DATA	DESCRIZIONE MODIFICA

N.B.: LA TAVOLA SOSTITUISCE QUELLA RELATIVA AL CODICE  DEL PROGETTO ESECUTIVO

**COLLEGAMENTO AUTOSTRADALE DALMINE - COMO - VARESE - VALICO DEL GAGGIOLO E OPERE AD ESSO CONNESSE**  
 CODICE C.U.P. F1180600027007  
**TRATTE B1, B2, C, D, TRVA13+14, GREENWAY**  
**AS BUILT**  
**TRATTA B1**  
 PROGETTO STRADALE  
 VIABILITA' DI COLLEGAMENTO STRADELLI  
 VIABILITA' DI COLLEGAMENTO STRADELLI ASSE D2 - D1

<p><b>IDENTIFICAZIONE ELABORATO</b>          CODICE PROGETTO: F00107B          WBS</p> <p><b>FASE PROGETTUALE</b></p> <table border="1"> <tr><td>LOTTO</td><td>ZONA</td><td>OPERA</td><td>TRATTO D'OPERA</td><td>AMBITO</td><td>TIPO ELABORATO</td><td>PROGRESSIVO</td><td>REVISIONE</td></tr> <tr><td>A</td><td>1</td><td>H02</td><td>GE001</td><td>0</td><td>SD</td><td>P</td><td>115 E 02</td></tr> </table> <p>Scale: 1:100</p> <p><b>DATA</b></p> <table border="1"> <tr><th>DATA</th><th>DESCRIZIONE</th><th>REV</th></tr> <tr><td>Settembre 2017</td><td>Emissione Ordine di servizio 18</td><td>E</td></tr> <tr><td>Gennaio 2018</td><td>Revisione</td><td>E 01</td></tr> <tr><td>Giugno 2018</td><td>Revisione</td><td>E 02</td></tr> </table> <p><b>CONCEDENTE</b>          CONCESSIONI AUTOSTRADALI LOMBARDE</p> <p><b>CONCESSIONARIO</b>          Autostrada Pademontana Lombardia          Direttore Tecnico: Ing. Giuseppe Sambio          Referente Tecnico: Ing. Sabrina Lattuada</p> <p><b>APPROVATO</b>          Autostrada Pademontana Lombardia          Il Direttore dei Lavori: Ing. Francesco Dominico</p>	LOTTO	ZONA	OPERA	TRATTO D'OPERA	AMBITO	TIPO ELABORATO	PROGRESSIVO	REVISIONE	A	1	H02	GE001	0	SD	P	115 E 02	DATA	DESCRIZIONE	REV	Settembre 2017	Emissione Ordine di servizio 18	E	Gennaio 2018	Revisione	E 01	Giugno 2018	Revisione	E 02	<p><b>IMPRESA</b>  <b>RAGGRUPPAMENTO TEMPORANEO IMPRESE:</b></p> <table border="0"> <tr> <td>Mandatario <b>STRABAG A.G.</b></td> <td>Mandatario GLF Grandi Lavori Finosit S.p.A.</td> <td>Mandatario ICM S.p.A.</td> <td>Mandatario cooptato STRABAG S.p.A.</td> </tr> </table> <p><b>STRABAG</b> <b>GRANDI LAVORI FINOSIT</b> <b>ICM</b> <b>STRABAG</b></p> <p><b>PROGETTISTA - PROGETTO ESECUTIVO DI DETTAGLIO</b>  <b>RAGGRUPPAMENTO TEMPORANEO PROGETTISTI:</b></p> <table border="0"> <tr> <td>Mandatario <b>3TI PROGETTI ITALIA</b> PROGETTI ITALIA S.p.A.</td> <td>Mandatario GP Progettisti GIUSTIZIA PROGETTI S.p.A.</td> <td>Mandatario Arch. Salvatore Vermiglio</td> <td>Mandatario Arch. Salvatore Vermiglio</td> </tr> </table> <p><b>RESPONSABILE DI PROGETTO ED INCARICATO DELL'INTEGRAZIONE FRA LE VARIE PRESTAZIONI:</b>          Ing. Alberto Cecchini</p> <p><b>ELABORAZIONE PROGETTUALE</b>  <b>PROGETTISTA:</b>          3TI PROGETTI ITALIA S.p.A.</p> <p><b>3TI ITALIA S.p.A.</b>          DIRETTORE TECNICO          Ing. Stefano Jaco Presenti          Ordine degli Ingegneri Provincia di Roma n. 20809</p> <p>Redatto: De Ceglie      Verificato: Sorge      Approvato: Possati</p>	Mandatario <b>STRABAG A.G.</b>	Mandatario GLF Grandi Lavori Finosit S.p.A.	Mandatario ICM S.p.A.	Mandatario cooptato STRABAG S.p.A.	Mandatario <b>3TI PROGETTI ITALIA</b> PROGETTI ITALIA S.p.A.	Mandatario GP Progettisti GIUSTIZIA PROGETTI S.p.A.	Mandatario Arch. Salvatore Vermiglio	Mandatario Arch. Salvatore Vermiglio
LOTTO	ZONA	OPERA	TRATTO D'OPERA	AMBITO	TIPO ELABORATO	PROGRESSIVO	REVISIONE																														
A	1	H02	GE001	0	SD	P	115 E 02																														
DATA	DESCRIZIONE	REV																																			
Settembre 2017	Emissione Ordine di servizio 18	E																																			
Gennaio 2018	Revisione	E 01																																			
Giugno 2018	Revisione	E 02																																			
Mandatario <b>STRABAG A.G.</b>	Mandatario GLF Grandi Lavori Finosit S.p.A.	Mandatario ICM S.p.A.	Mandatario cooptato STRABAG S.p.A.																																		
Mandatario <b>3TI PROGETTI ITALIA</b> PROGETTI ITALIA S.p.A.	Mandatario GP Progettisti GIUSTIZIA PROGETTI S.p.A.	Mandatario Arch. Salvatore Vermiglio	Mandatario Arch. Salvatore Vermiglio																																		