




QUADRO DI UNIONE TRATTA TRCO-11

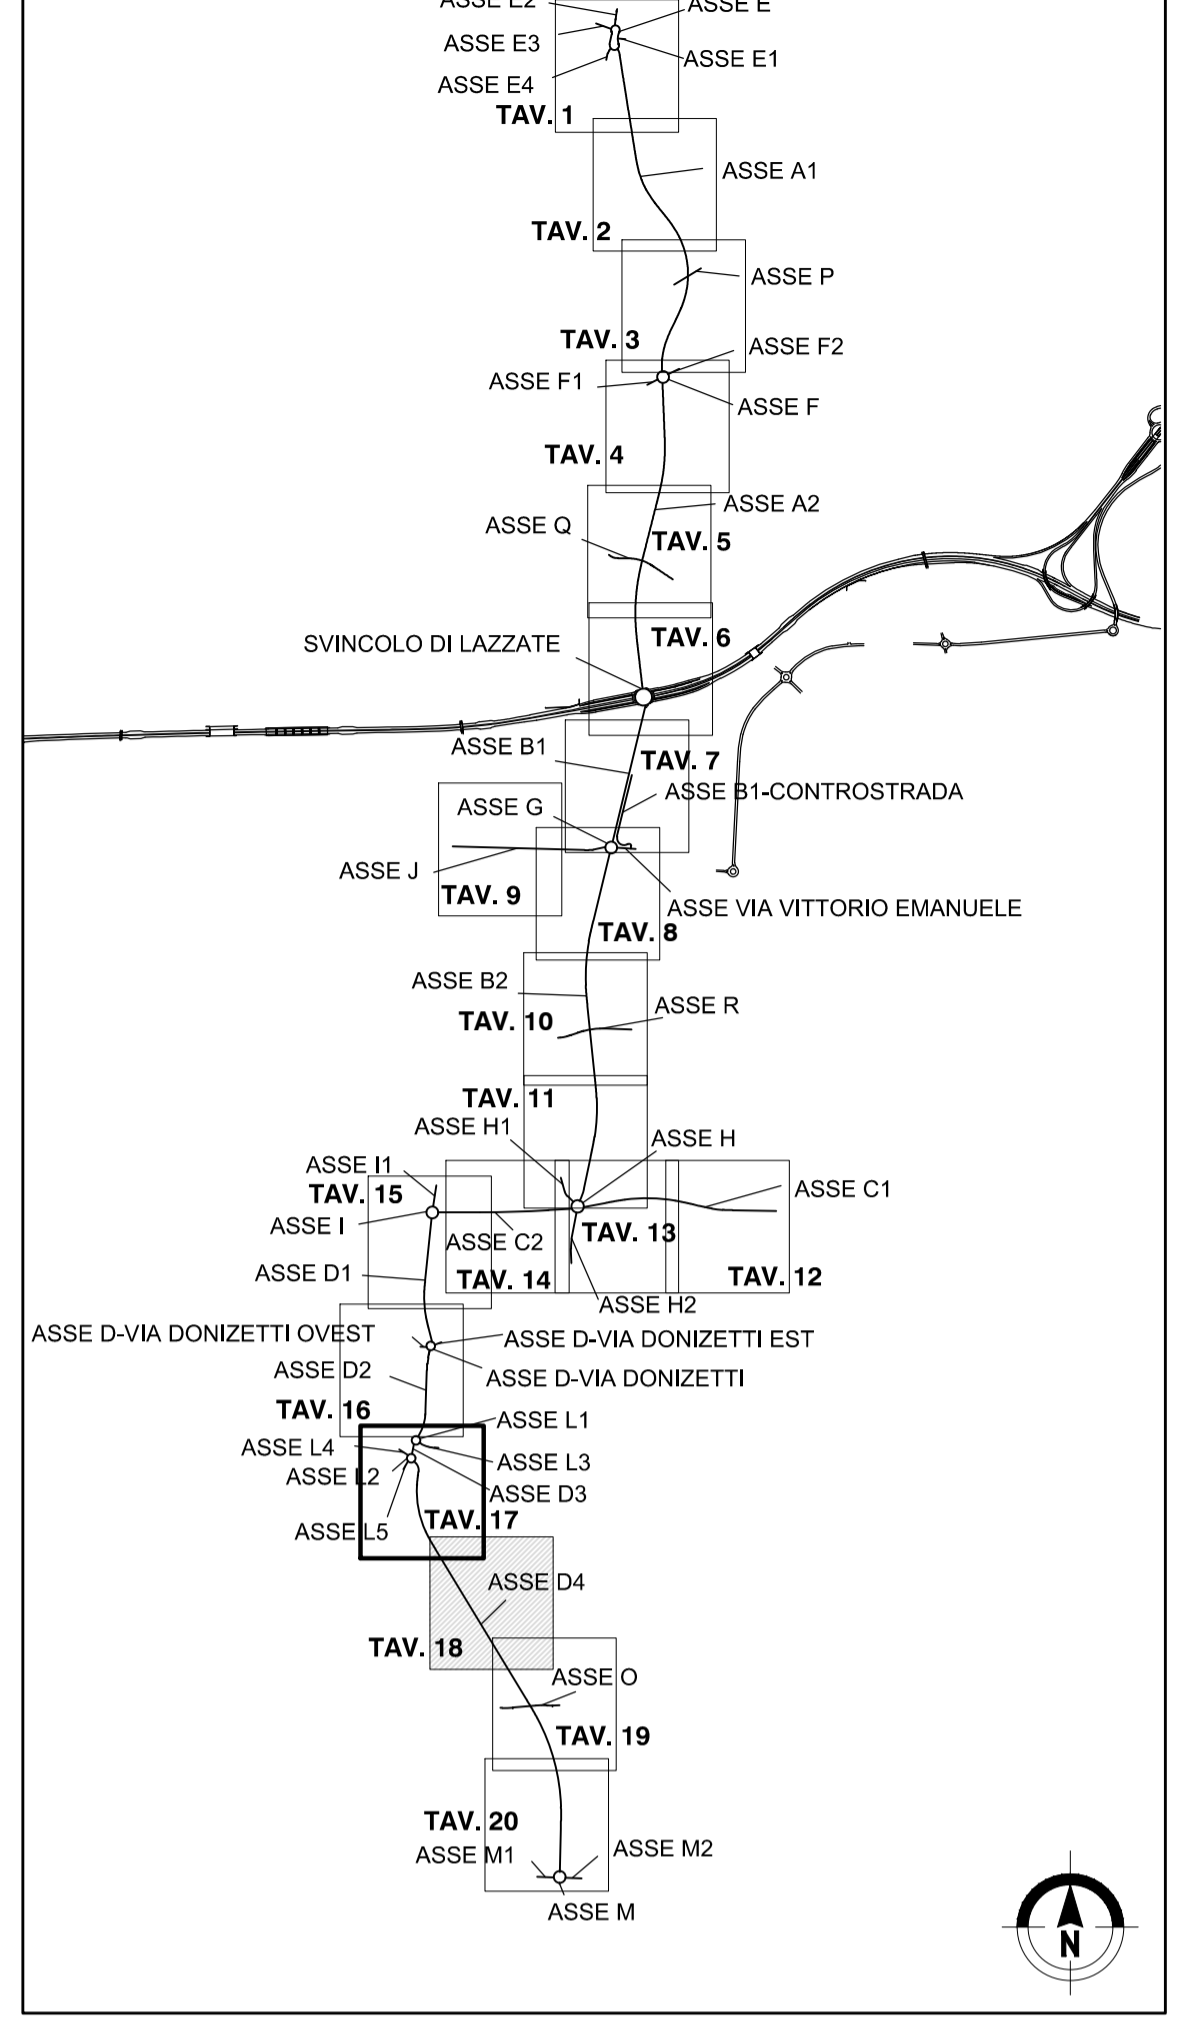

MATRICE DI REVISIONE

REV	DATA	DESCRIZIONE MODIFICA

N.B.: LA TAVOLA SOSTITUISCE QUELLA RELATIVA AL CODICE E [] DEL PROGETTO ESECUTIVO

COLLEGAMENTO AUTOSTRADALE
DALMINE - COMO - VARESE - VALICO DEL GAGGIOLO E OPERE AD ESSO CONNESSE
 CODICE C.U.P. F11B06000270007
TRATTE B1, B2, C, D, TRVA13+14, GREENWAY
AS BUILT
TRATTA B1
 PROGETTO STRADALE
 VIABILITA' DI COLLEGAMENTO STRADELLI

PLANIMETRIA DI INQUADRAMENTO COLLEGAMENTO A STRADELLO ASSE D4

<p>IDENTIFICAZIONE ELABORATO CODICE PROGETTO: F00107B WBS</p> <table border="1"> <thead> <tr> <th>FASE PROGETTUALE</th> <th>LOTTO</th> <th>ZONA</th> <th>OPERA</th> <th>TRATTO DOVERA</th> <th>AMBITO</th> <th>TIPO ELABORATO</th> <th>PROGRESSIVO</th> <th>REVISIONE</th> </tr> </thead> <tbody> <tr> <td>A</td> <td>1</td> <td>H02</td> <td>GE001</td> <td>0</td> <td>SD</td> <td>PL</td> <td>117</td> <td>E</td> </tr> </tbody> </table> <p>Scala: 1:1000</p> <p>CONCEDENTE CONCESSIONARI AUTOSTRADALI LOMBARDE</p> <p>CONCESSIONARIO Autostrada Padovana Ing. Giuseppe Sarnio Referente Tecnico: Ing. Sabrina Lattuada</p> <p>APPROVATO Autostrada Padovana Il Direttore dei Lavori: Ing. Francesco Domenico</p>	FASE PROGETTUALE	LOTTO	ZONA	OPERA	TRATTO DOVERA	AMBITO	TIPO ELABORATO	PROGRESSIVO	REVISIONE	A	1	H02	GE001	0	SD	PL	117	E	<p>IMPRESA RAGGRUPPAMENTO TEMPORANEO IMPRESE: Mandataria: STRABAG A.G. Mandante: GLF Grandi Lavori Fincostr S.p.A. Mandante cooptata: ICM S.p.A. STRABAG S.p.A.</p> <p>PROGETTISTA - PROGETTO ESECUTIVO DI DETTAGLIO RAGGRUPPAMENTO TEMPORANEO PROGETTISTI: Mandataria: 3TI PROGETTI ITALIA S.p.A. Mandante: 3TI Progetti Italia S.p.A. Mandante cooptata: Arch. Salvatore Vermiglio</p> <p>RESPONSABILE DI PROGETTO ED INCARICATO DELL'INTEGRAZIONE FRA LE VARIE PRESTAZIONI: Ing. Alberto Cecchini</p> <p>ELABORAZIONE PROGETTUALE PROGETTISTA: 3TI PROGETTI ITALIA S.p.A. 3TI ITALIA S.p.A. DIRETTORE TECNICO: Ing. Stefano Luca Passati Ordine degli Ingegneri Provincia di Roma n. 20809</p> <p>Redatto: De Ceglie Verificato: Sorge Approvato: Possati</p>
FASE PROGETTUALE	LOTTO	ZONA	OPERA	TRATTO DOVERA	AMBITO	TIPO ELABORATO	PROGRESSIVO	REVISIONE											
A	1	H02	GE001	0	SD	PL	117	E											