


Pianta Muro Spalla Ovest (SP1)
Scala 1:50

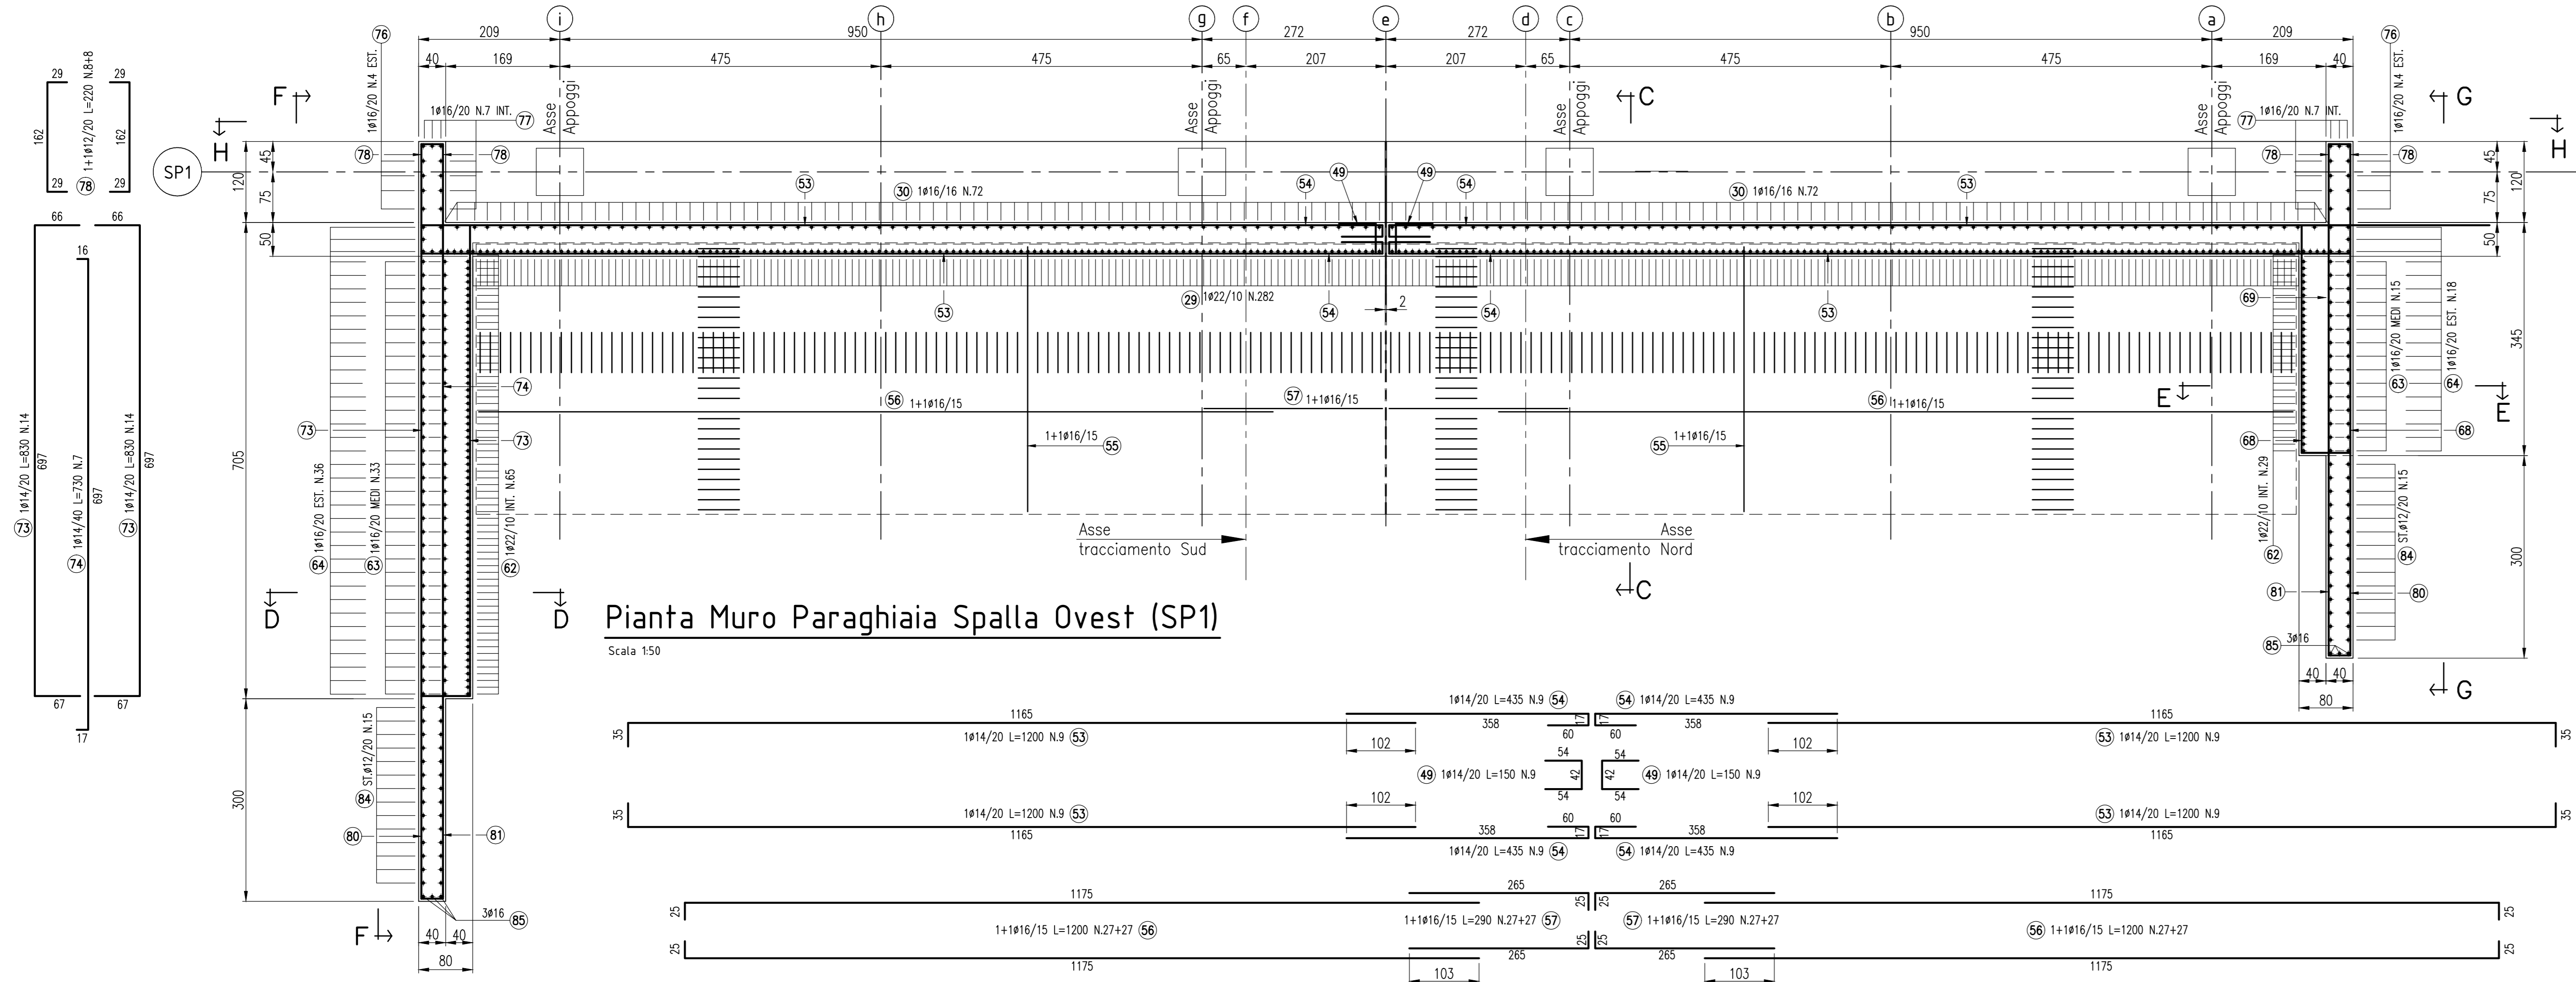

Pianta Muro Paraghiaia Spalla Ovest (SP1)
Scala 1:50

SCHEDA ARMATURE:
MURI DI ELEVAZIONE E PARAGHIAIA SPALLA "SP1"

Posizione	Tipo	Diam. mm.	Peso Kg/m.	Lunghezza m.	N. Barre	Totale Peso Kg.	
29	34	756	φ22	2.984	7.90	282	6647.7
30	34	756	φ16	1.578	7.90	142	1770.2
31	32	578	φ16	1.578	6.10	142	1366.9
32	43	159	φ16	1.578	7.80	144	1772.4
33	13	164.5	φ12	0.888	1.90	666	1123.7
34	13	44.5	φ12	0.888	0.70	202	125.6
35	19	201	φ16	1.578	4.20	284	1882.2
37	13	24.5	φ12	0.888	0.50	130	57.7
38	60	370	φ14	1.208	4.30	30	155.8
39	60	1140	φ14	1.208	12.00	30	434.9
40	20	330	φ14	1.208	3.50	20	84.6
41	20	1180	φ14	1.208	12.00	20	289.9
42	20	635	φ14	1.208	6.55	4	31.6
43	60	370	φ16	1.578	4.30	4	27.1
44	1140	60	φ16	1.578	12.00	4	75.7
45	61	164	φ16	1.578	2.85	4	18.0
46	57.5	125	φ16	1.578	2.40	4	15.1
47	105	1095	φ14	1.208	12.00	120	1739.5
48	428	60	φ14	1.208	6.25	60	453.0
49	42	54	φ14	1.208	1.50	78	141.3
50	428	60	φ14	1.208	5.05	60	366.0
51	40	1160	φ14	1.208	12.00	60	869.8
52	40	360	φ14	1.208	4.00	60	289.9
53	35	1165	φ14	1.208	12.00	36	521.9
54	358	60	φ14	1.208	4.35	36	189.2
62	60	870	φ22	2.984	9.30	94	2608.6
63	30	870	φ16	1.578	9.00	49	695.9
64	60	870	φ16	1.578	9.30	54	792.5
65	13	74.5	φ12	0.888	1.00	334	296.6
66	67	457	φ14	1.208	5.90	58	413.4
67	17	457	φ14	1.208	4.90	14	82.9
68	67	337	φ14	1.208	4.70	28	159.0
69	17	337	φ14	1.208	3.70	7	31.3
70	50	333	φ16	1.578	5.70	3	27.0
71	67	817	φ14	1.208	9.50	58	665.6
72	17	817	φ14	1.208	8.50	14	143.8
73	67	697	φ14	1.208	8.30	28	280.7
74	17	697	φ14	1.208	7.30	7	61.7
75	50	693	φ16	1.578	9.30	3	44.0
76	27	743	φ16	1.578	7.70	8	97.2
77	29	250	φ16	1.578	2.75	14	60.8

Posizione	Tipo	Diam. mm.	Peso Kg/m.	Lunghezza m.	N. Barre	Totale Peso Kg.	
78	29	162	φ12	0.888	2.20	32	62.5
79	13	34.5	φ12	0.888	0.60	64	34.1
80	29	402	φ16	1.578	4.60	6	43.6
81	29	402	φ20	2.466	4.60	6	68.1
82	29	MEDIA 250	φ16	1.578	3.08	26	126.4
83	29	MEDIA 250	φ20	2.466	3.08	26	197.5
84	13	VAR. 50-237	φ12	0.888	3.78	30	100.7
85	40	410	φ16	1.578	5.00	6	47.3
86	40	450	φ16	1.578	4.90	6	46.4

TOTALE Kg. 27571.7

SCHEDA ARMATURE:
SOLETTA DI TRANSIZIONE

Posizione	Tipo	Diam. mm.	Peso Kg/m.	Lunghezza m.	N. Barre	Totale Peso Kg.	
36	60	60	φ26	4.168	1.20	46	230.1
55	27	392	φ16	1.578	4.46	360	2533.6
56	25	1175	φ16	1.578	12.00	108	2045.1
57	25	265	φ16	1.578	2.90	108	494.2
58	22	22	φ14	1.208	0.70	432	365.3

TOTALE Kg. 5668.3

MATRICE DI REVISIONE

REV	DATA	DESCRIZIONE MODIFICA

N.B.: LA TAVOLA SOSTITUISCE QUELLA RELATIVA AL CODICE [] DEL PROGETTO ESECUTIVO

COLLEGAMENTO AUTOSTRADALE DALMINE - COMO - VARESE - VALICO DEL GAGGIOLIO E OPERE AD ESSO CONNESSE
CODICE C.U.P. P.1180000270007

TRATTE B1, B2, C, D, TRVA13+14, GREENWAY AS BUILT
TRATTA B1
OPERE D'ARTE MAGGIORI PONTI E VIADOTTI
PONTE SUL TORRENTE LURA
OPERE IN C.A.: ARMATURA SP1 - PARAGHIAIA E MURO

<p>IDENTIFICAZIONE ELABORATO CODICE PROGETTO: F001078 VWB</p> <p>FASE PROGETTUALE LOTTO: [] ZONA: [] OPERA: [] AMBITO: [] TIPO ELABORAZIONE: [] PROFESSIONISTA: [] REVISIONE: []</p> <p>CONCEDENTE CONCESSIONE AUTOSTRADALI LOMBARDE</p> <p>CONCESSIONARIO Autoreditta Direttore Tecnico: [] Autoreditta Lombardia</p> <p>APPROVATO Autoreditta Il Direttore dei Lavori Autoreditta Lombardia</p>	<p>IMPRESA RAGGRUPPAMENTO TEMPORANEO IMPRESE:</p> <table border="0"> <tr> <td>Mandatario STRABAG A.G.</td> <td>Mandatario G.L.F. Grandi Lavori Fincoat S.p.A.</td> <td>Mandatario Impresa costruzioni Giuseppe Maltaro S.p.A.</td> <td>Mandatario cooptato STRABAG S.p.A.</td> </tr> </table> <p>PROGETTISTA - PROGETTO ESECUTIVO DI DETTAGLIO RAGGRUPPAMENTO TEMPORANEO PROGETTISTI:</p> <table border="0"> <tr> <td>Mandatario 3TI PROGETTI ITALIA S.p.A.</td> <td>Mandatario G.P. PROGETTI</td> <td>Mandatario Autoreditta</td> </tr> </table> <p>RESPONSABILE DI PROGETTO ED INCARICATO DELL'INTEGRAZIONE FRA LE VARIE PRESTAZIONI: Ing. Alberto Cecchini</p> <p>ELABORAZIONE PROGETTUALE PROGETTISTA: 3TI PROGETTI ITALIA S.p.A.</p> <p>3TI ITALIA S.p.A. DIRETTORE TECNICO Ing. Stefano Luca Possati Civiltà degli Ingegneri Provincia di Roma n. 20809</p> <p style="text-align: right;">Restato: PANOTTO Verificato: SGRG Approvato: Possati</p>	Mandatario STRABAG A.