


Sezione Longitudinale "C-C" Spalla Ovest (SP1)


Scala 1:50

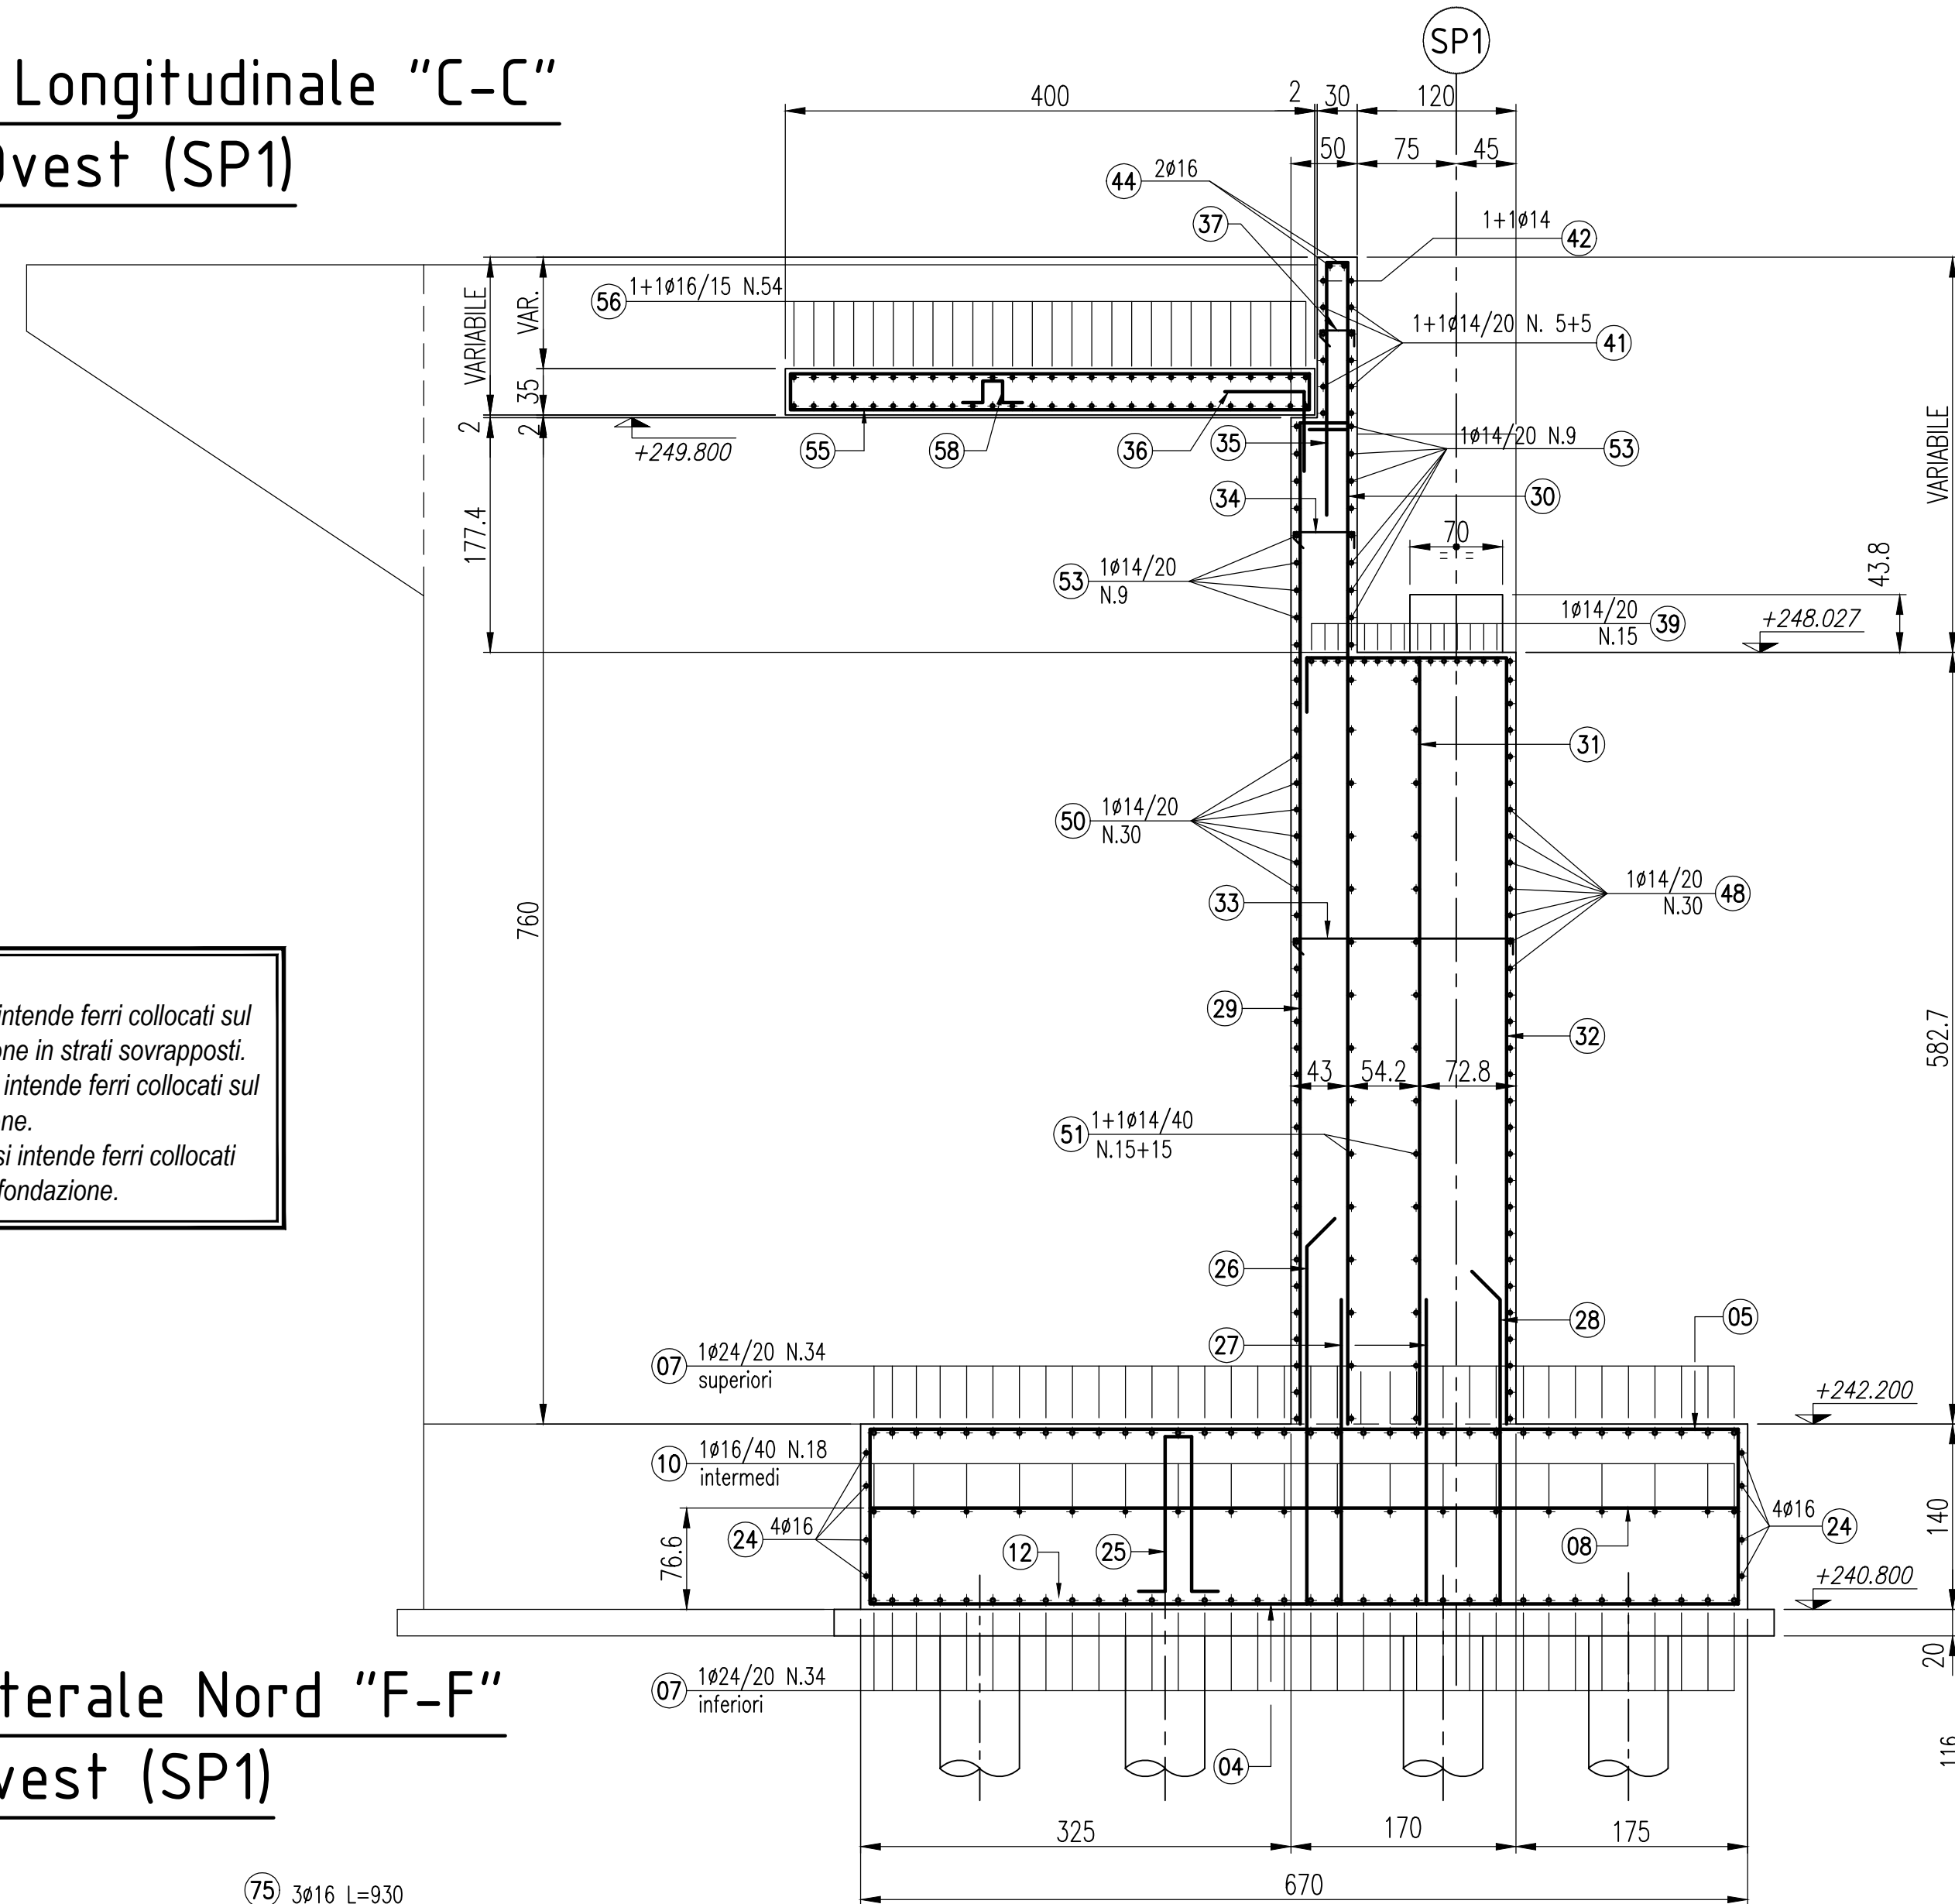

NOTA:
Per ferri "lateral" si intende ferri collocati sul bordo della fondazione in strati sovrapposti.
Per ferri "inferiori" si intende ferri collocati sul fondo della fondazione.
Per ferri "superiori" si intende ferri collocati sulla sommità della fondazione.


Vista Laterale Nord "F-F" spalla Ovest (SP1)

Scala 1:50

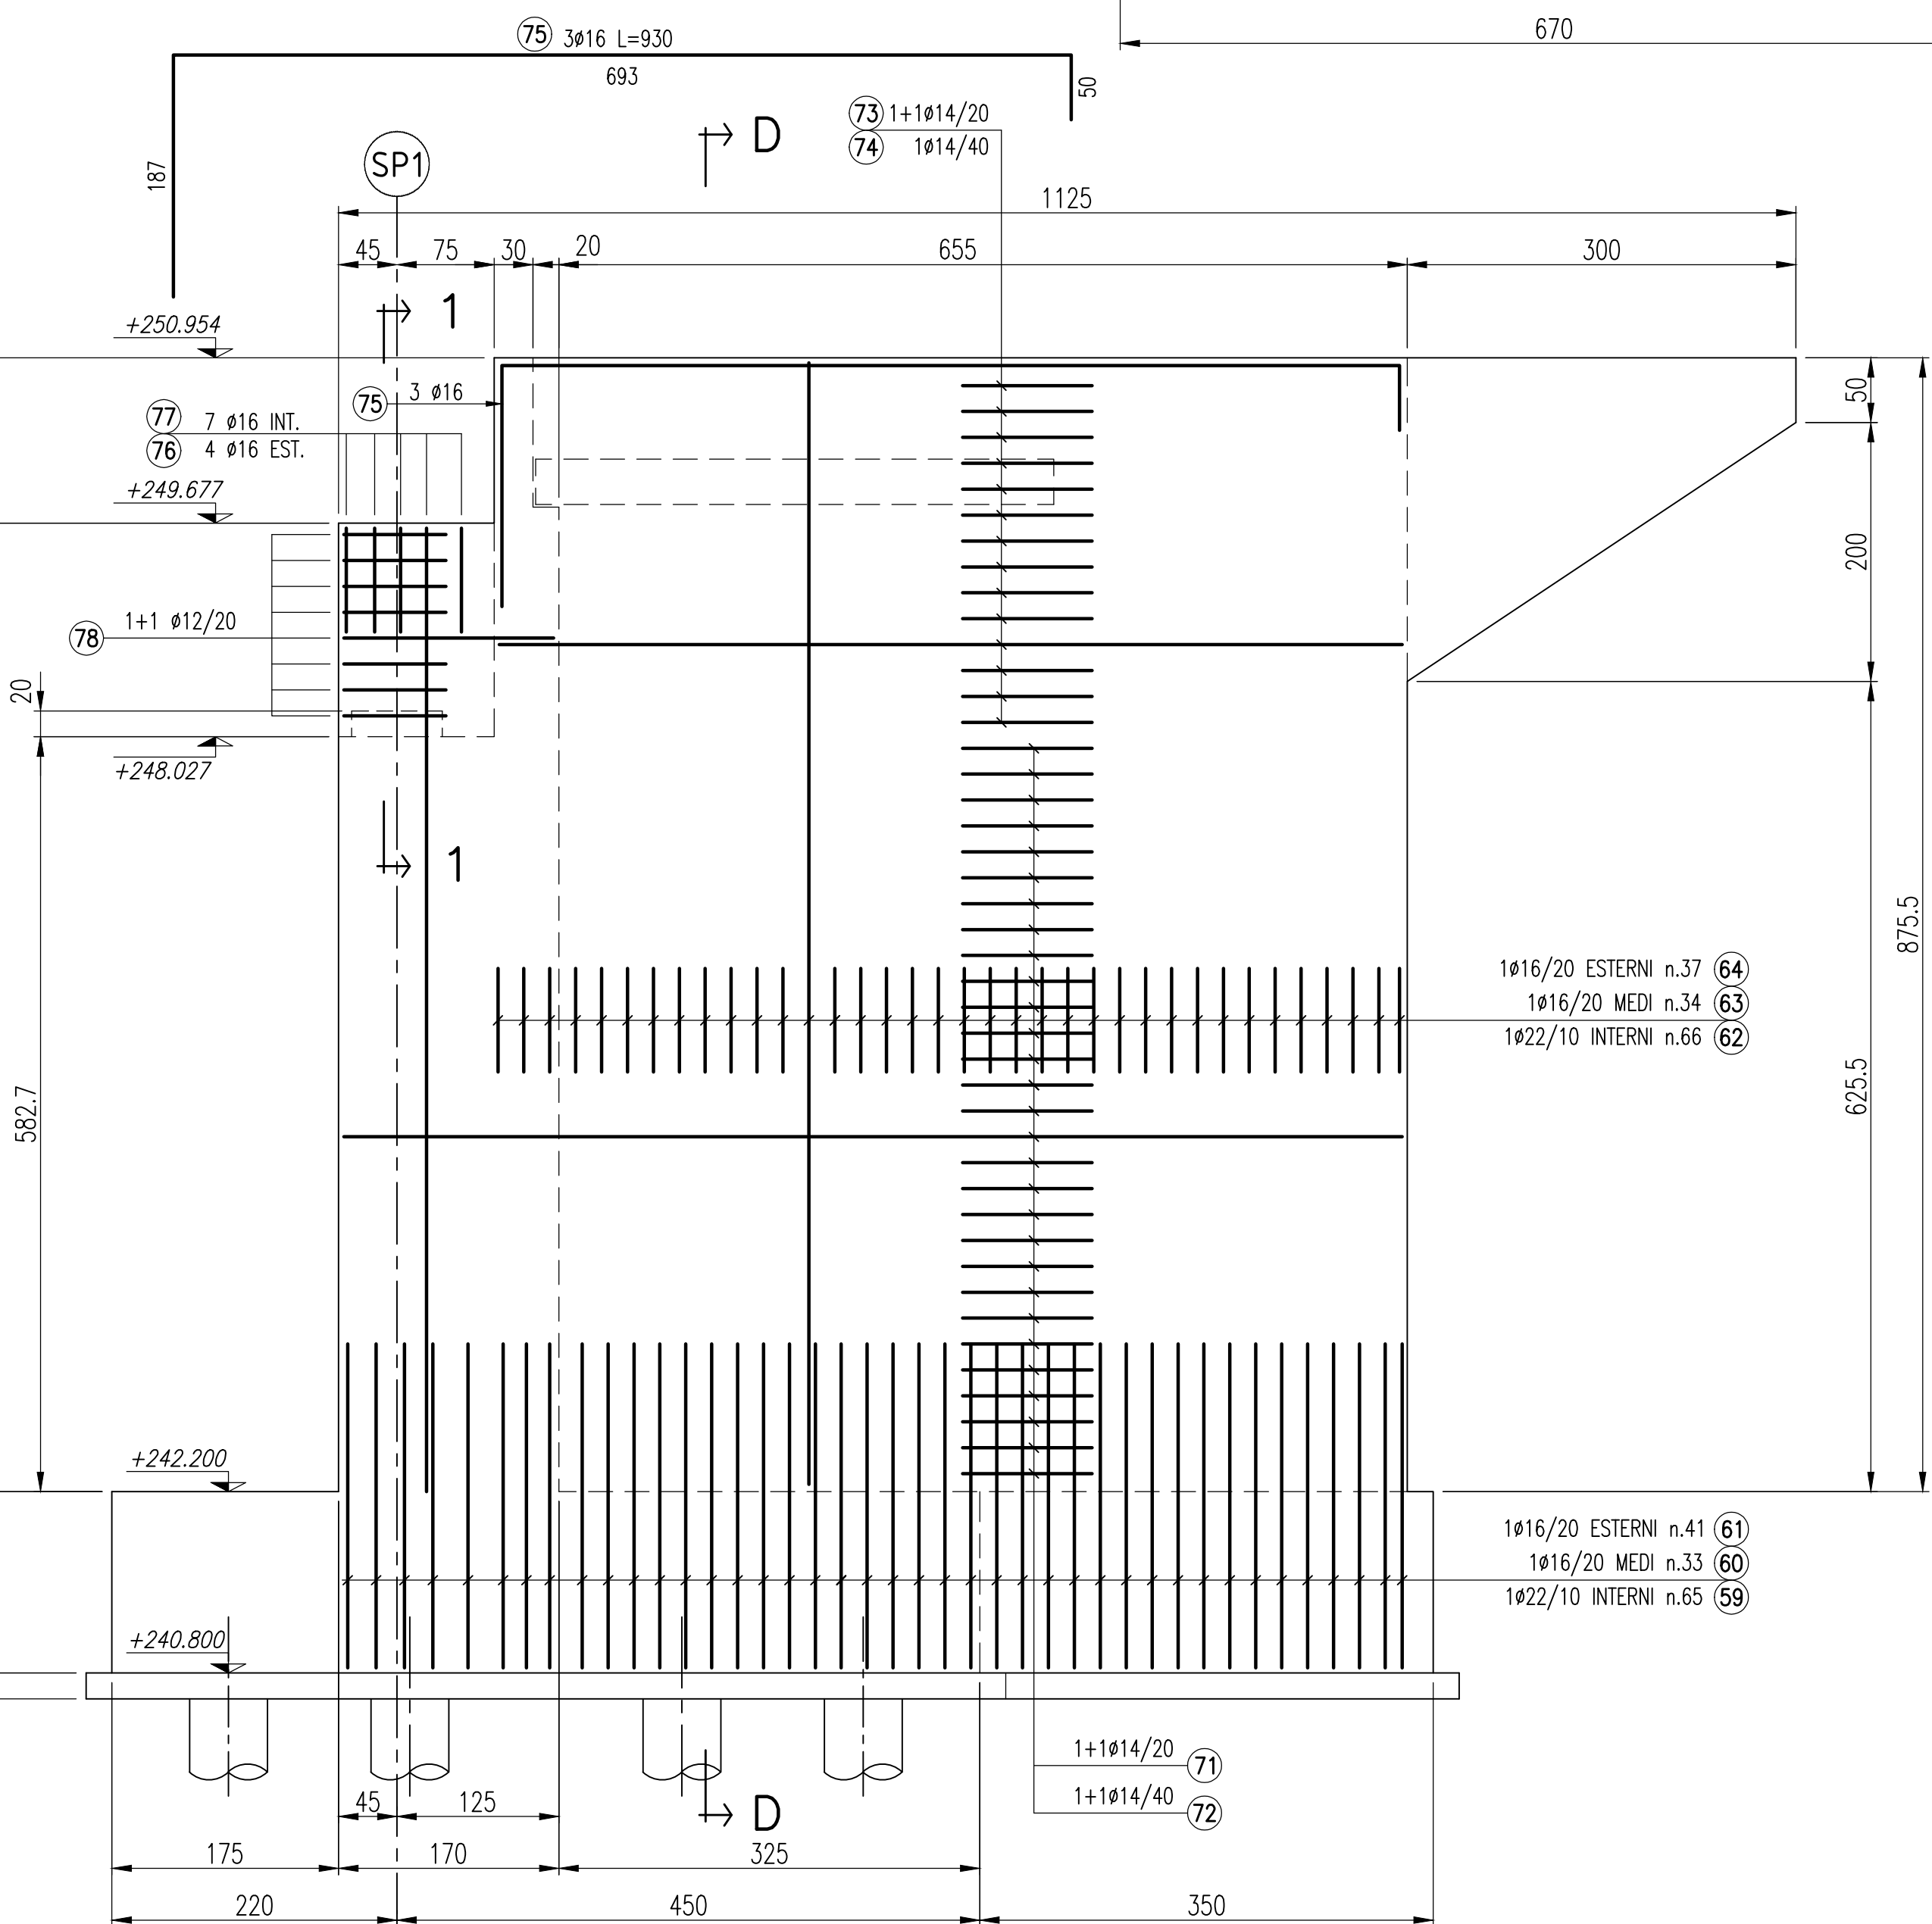


Sezione "1-1"

Scala 1:50

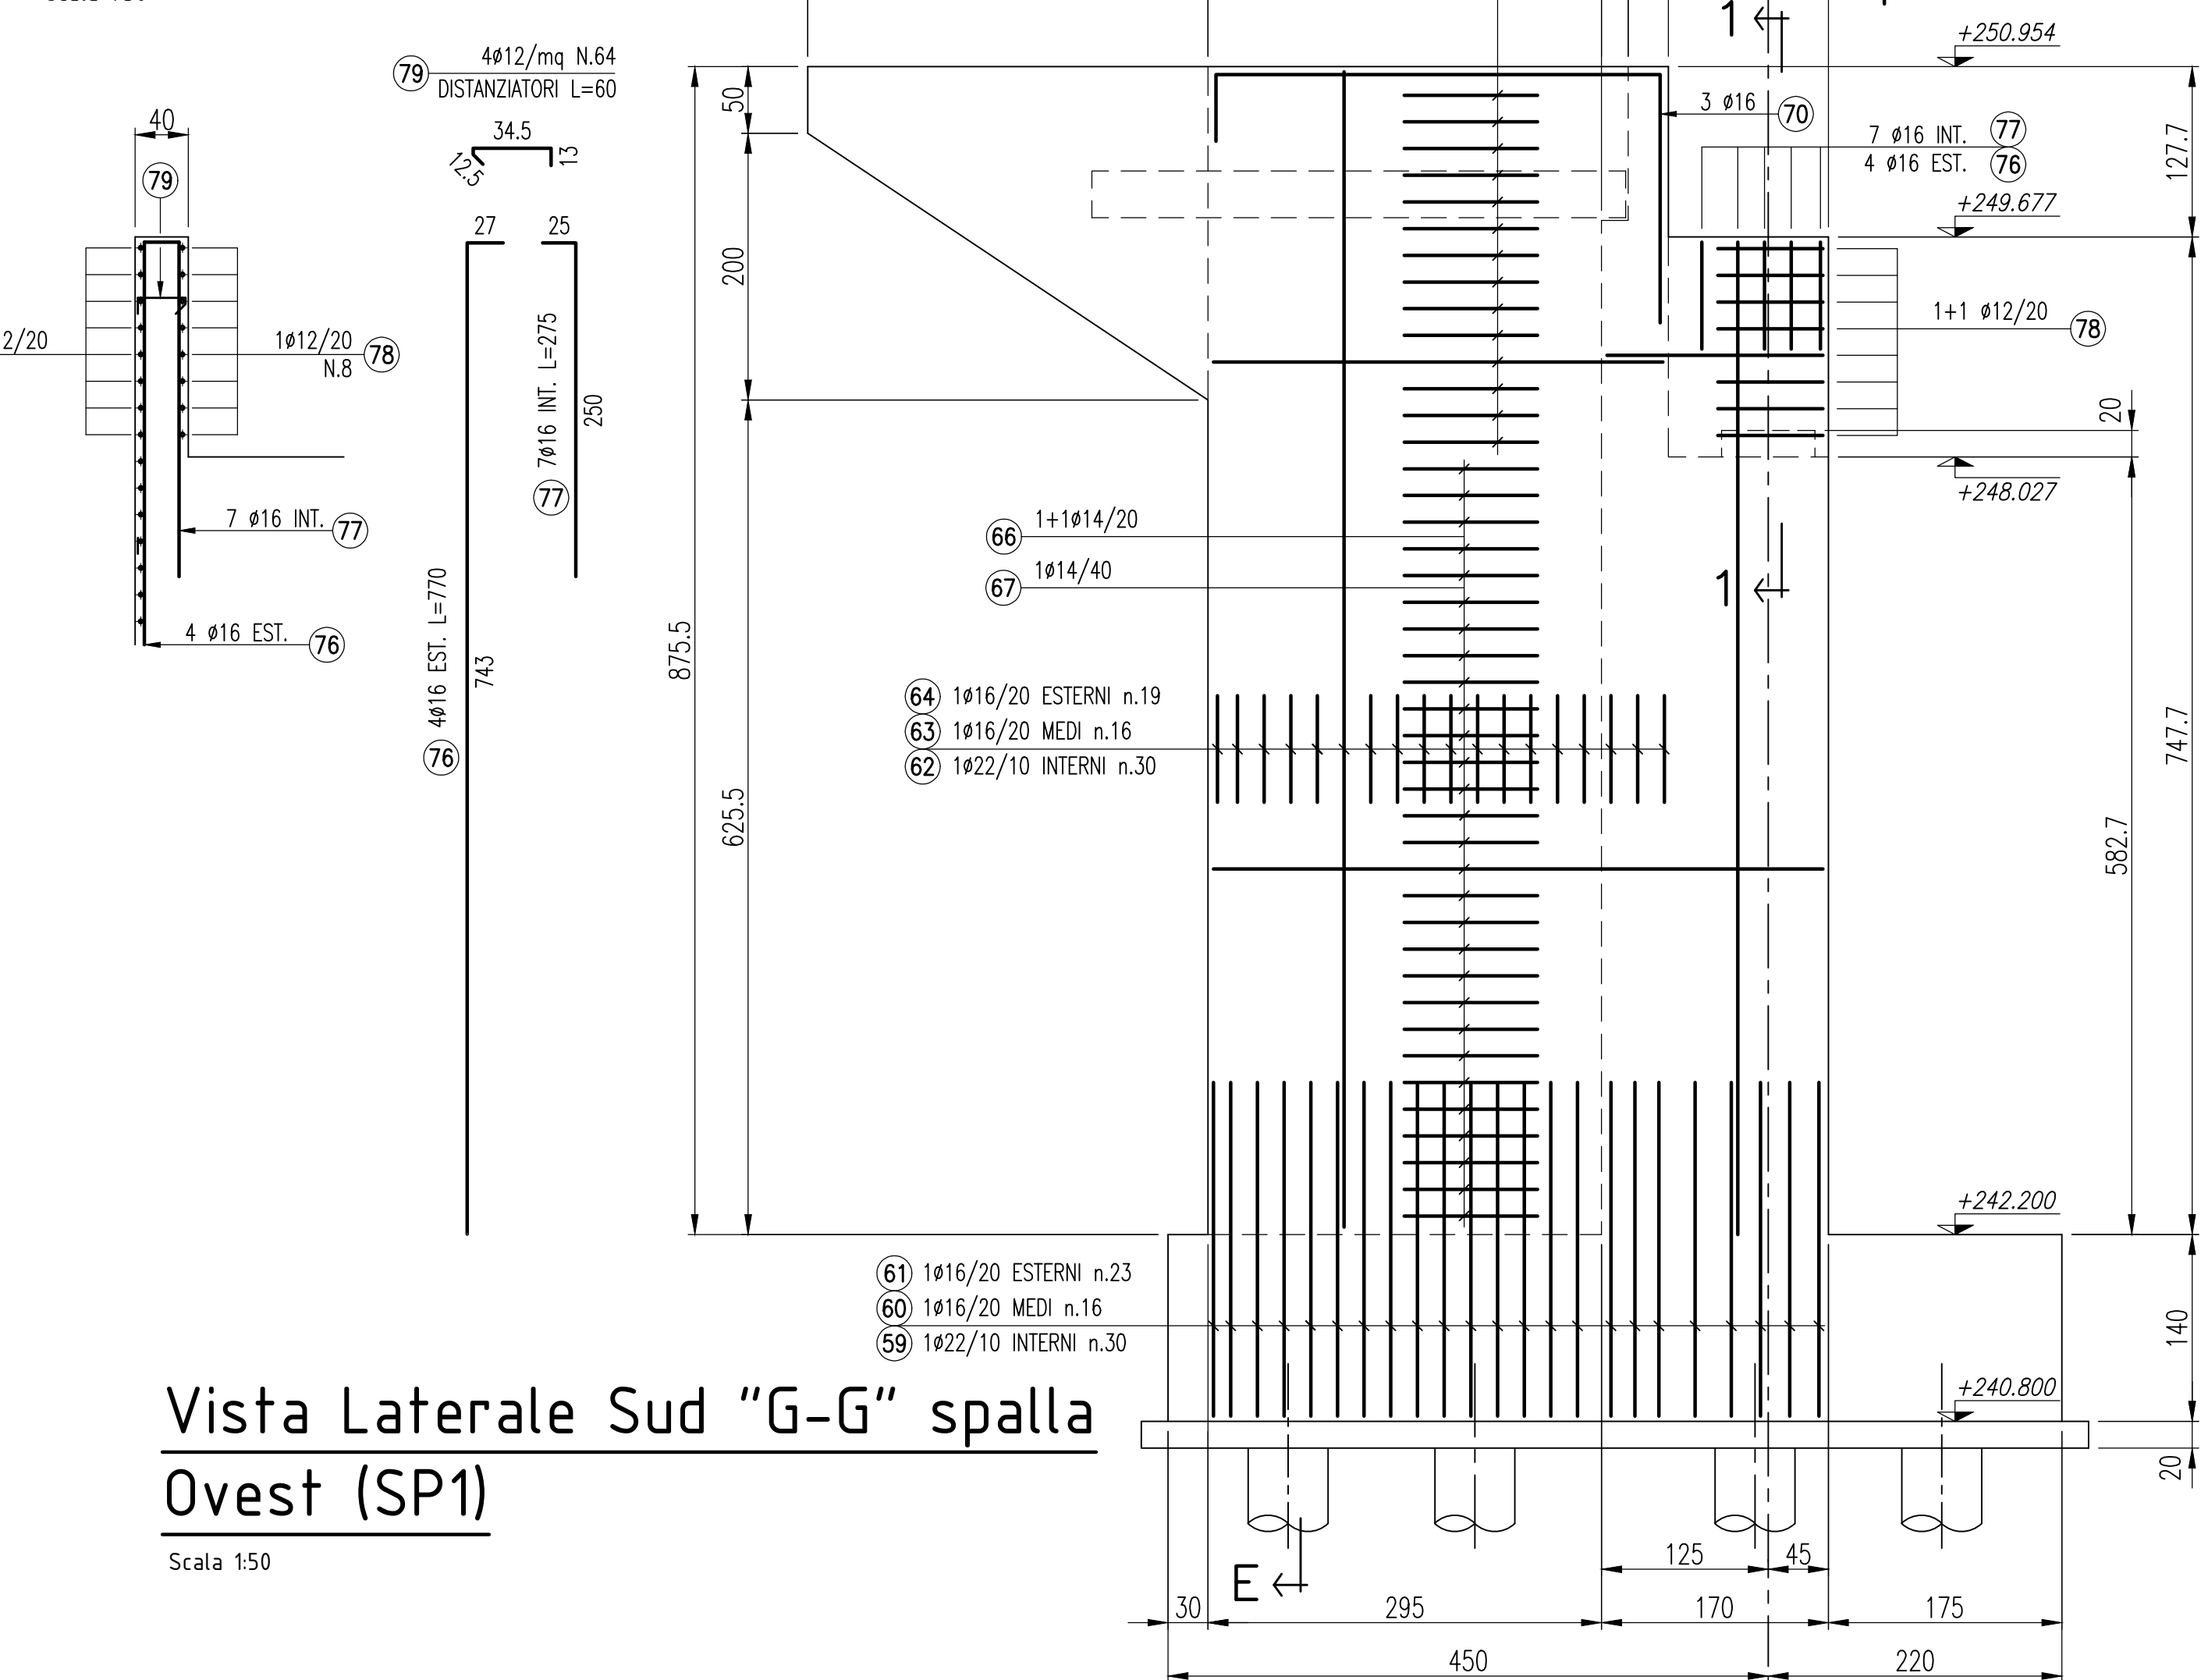


Vista Laterale Sud "G-G" spalla Ovest (SP1)

Scala 1:50

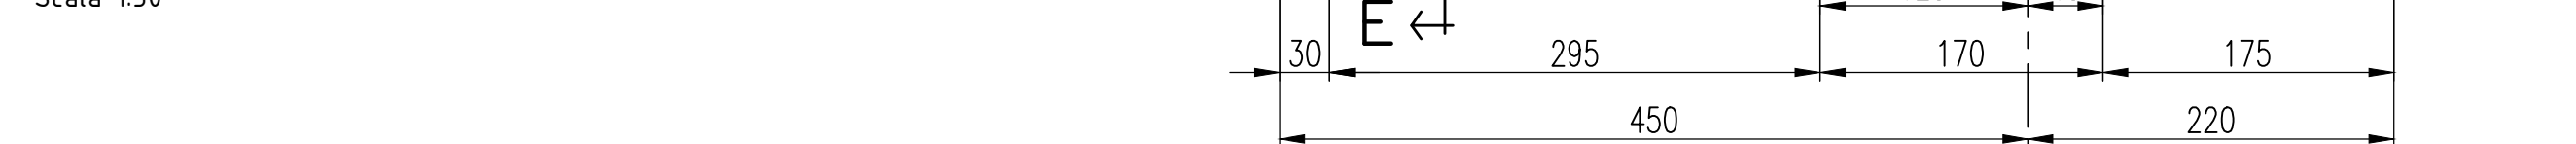


Sezione "D-D"

Scala 1:50

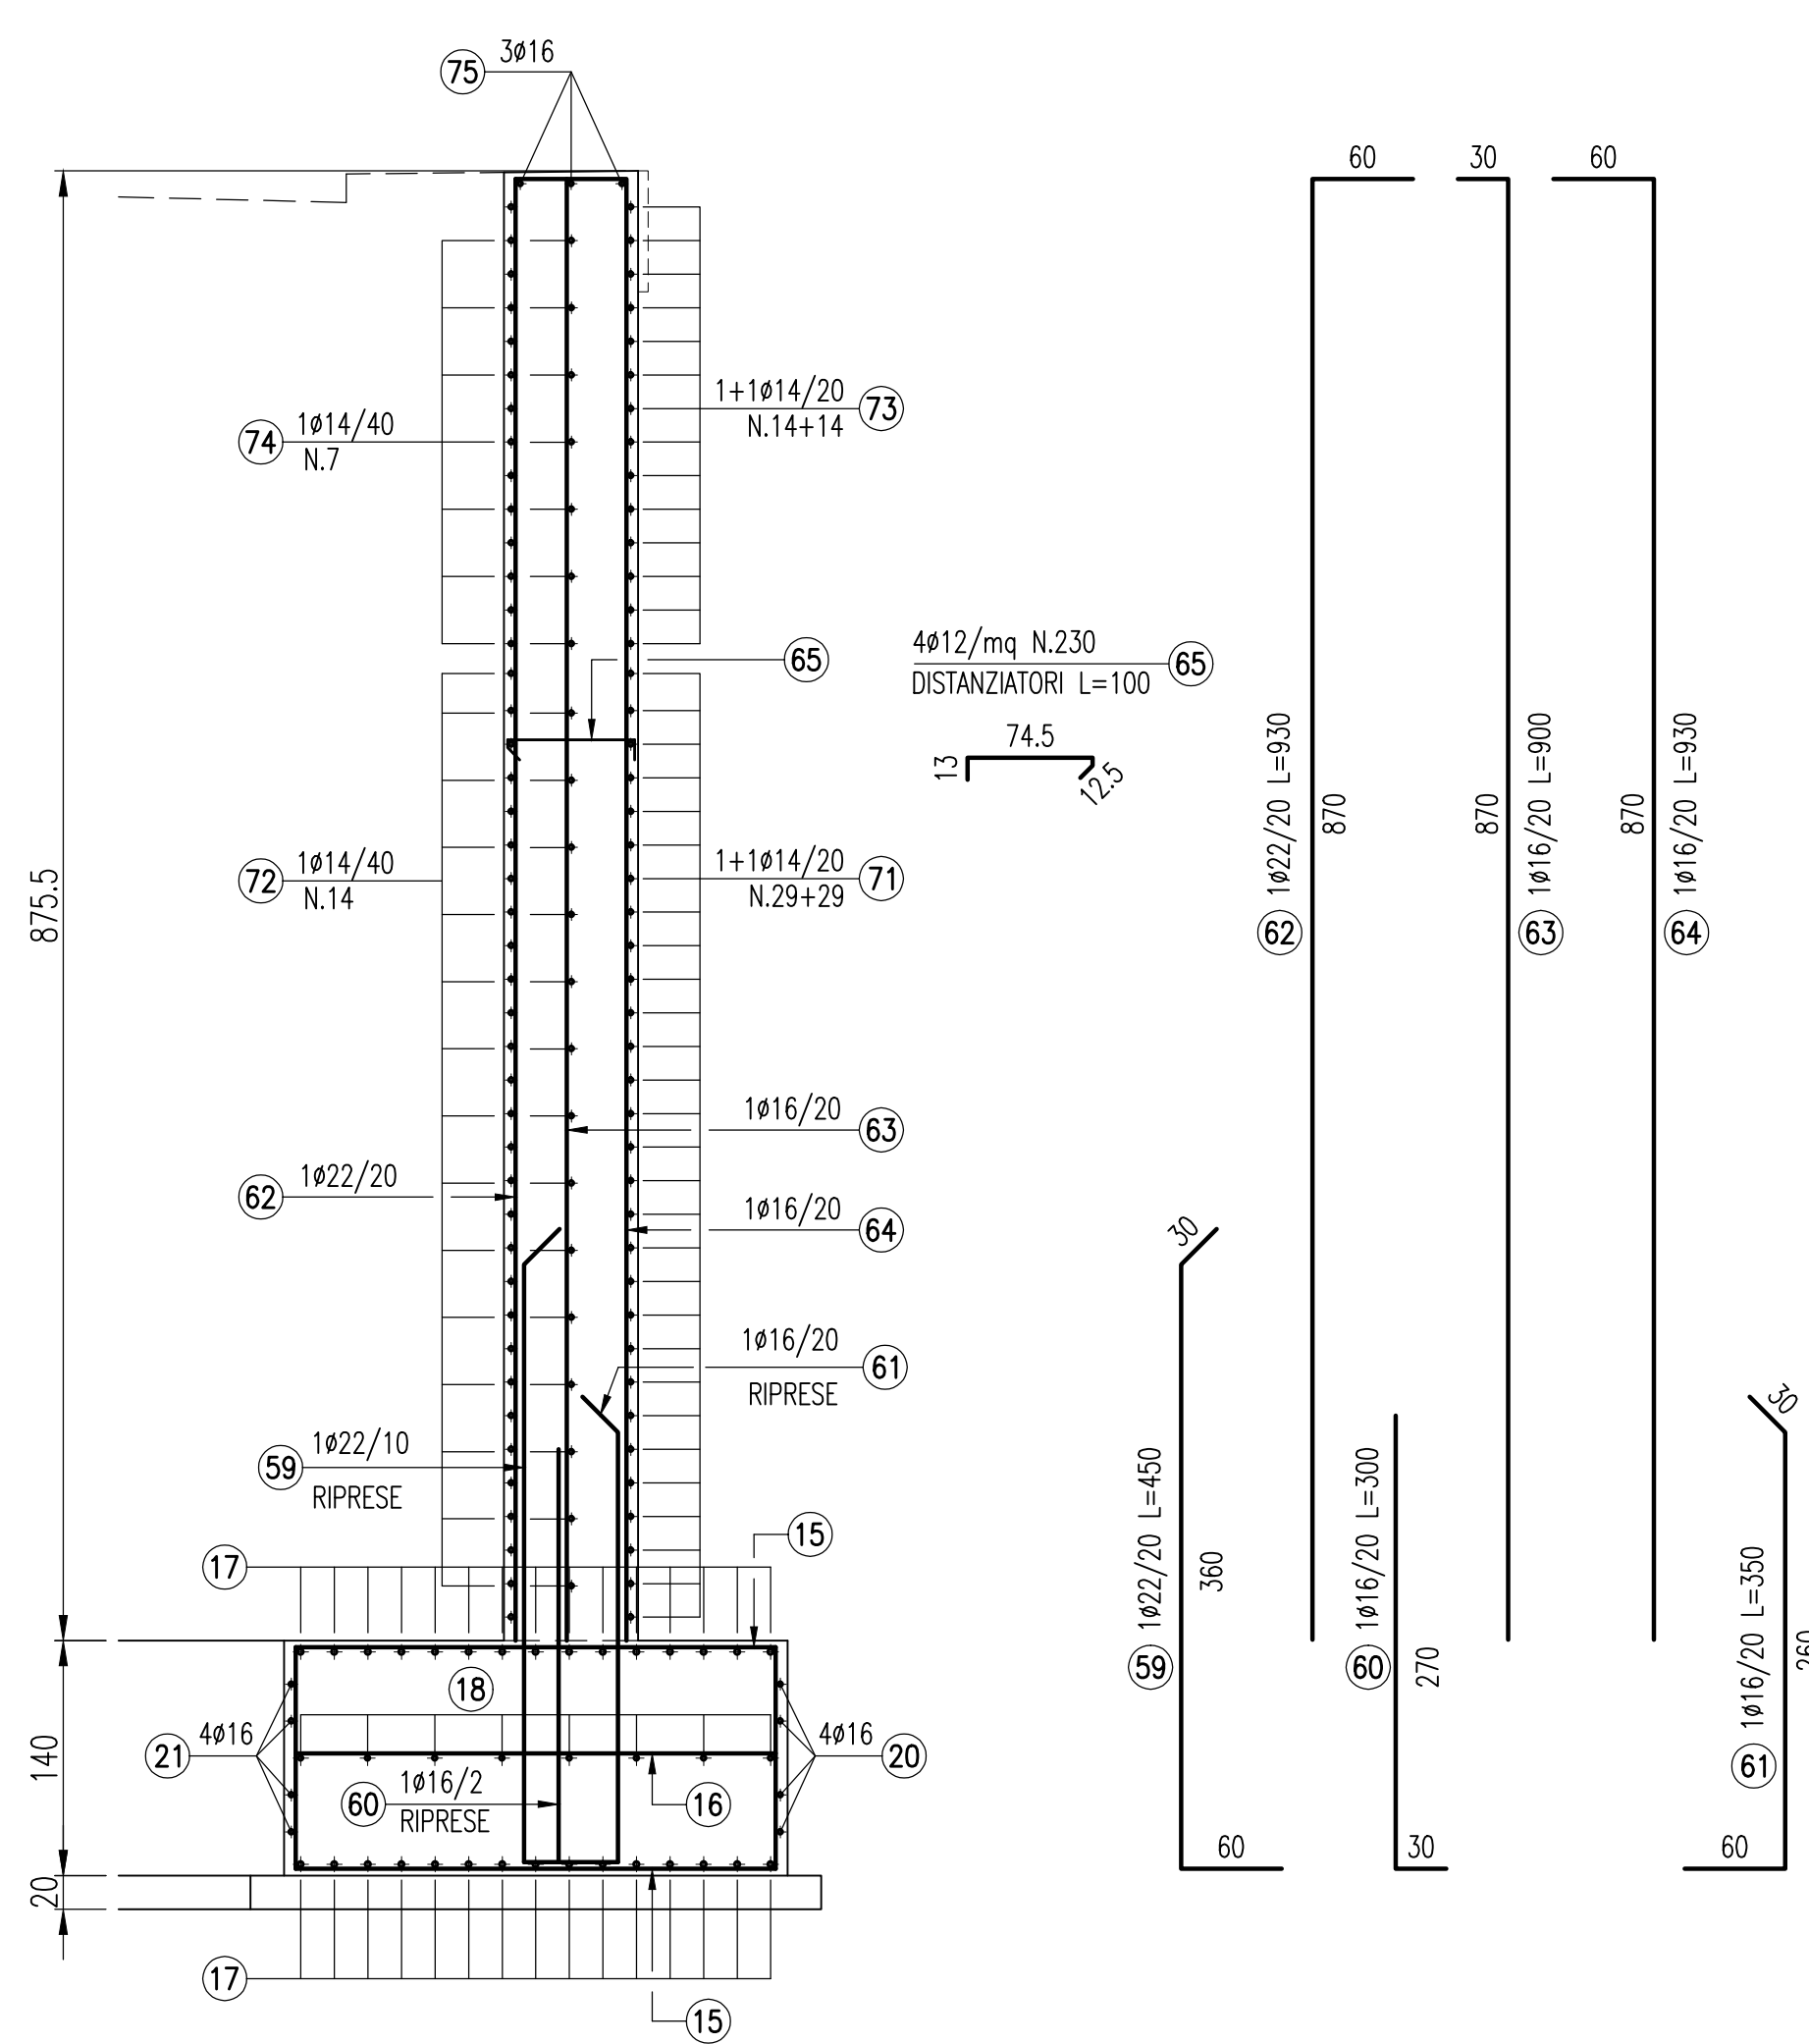


Armatura Sbalzo Muro d'Ala

Scala 1:50

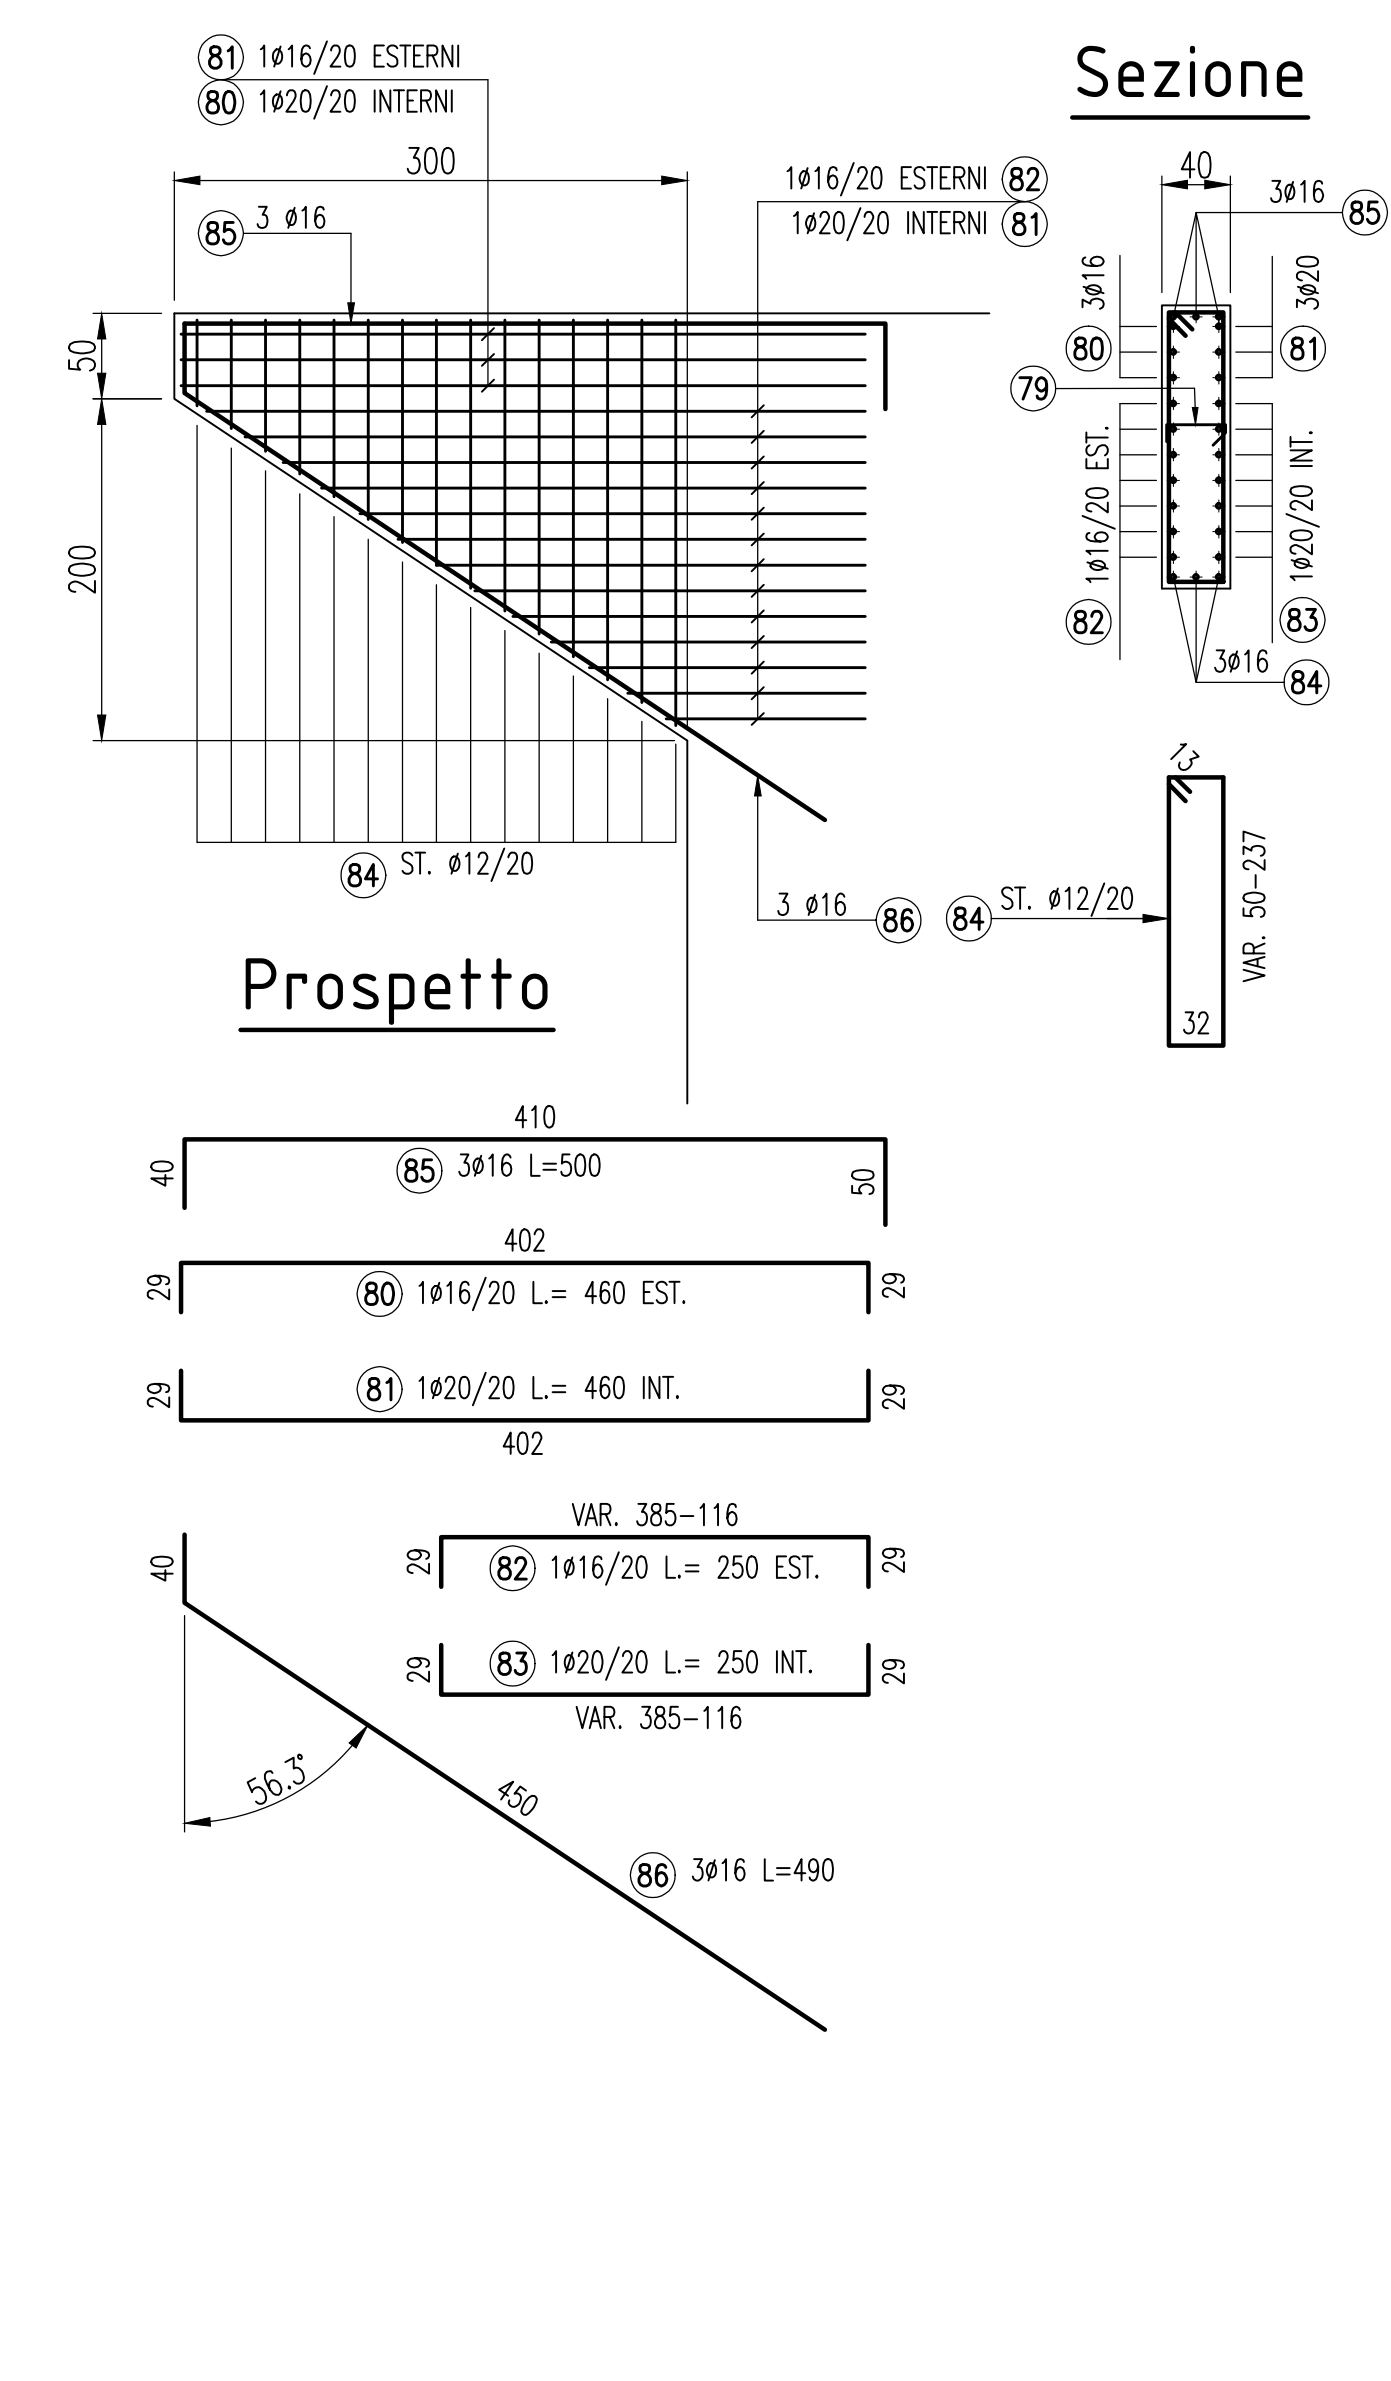


Prospetto

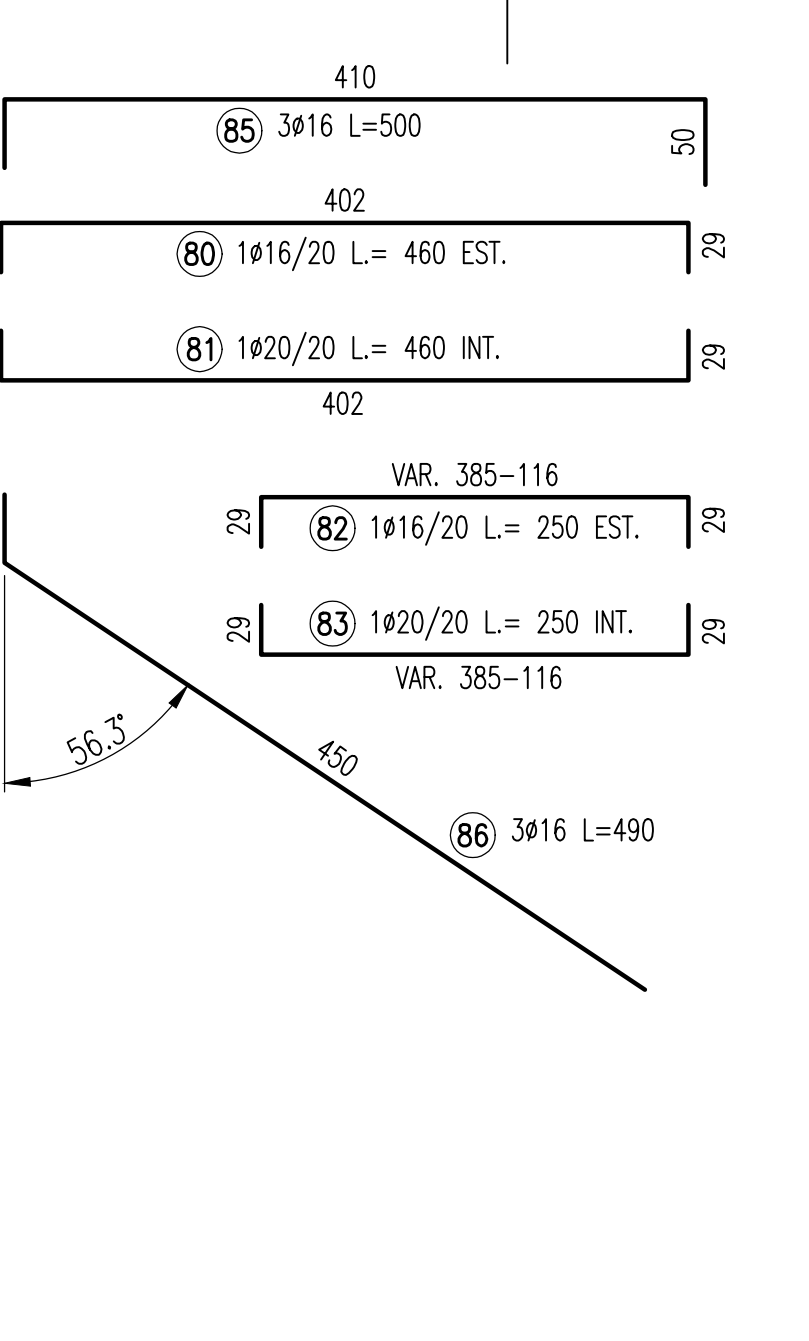

Sezione "E-E"

Scala 1:50

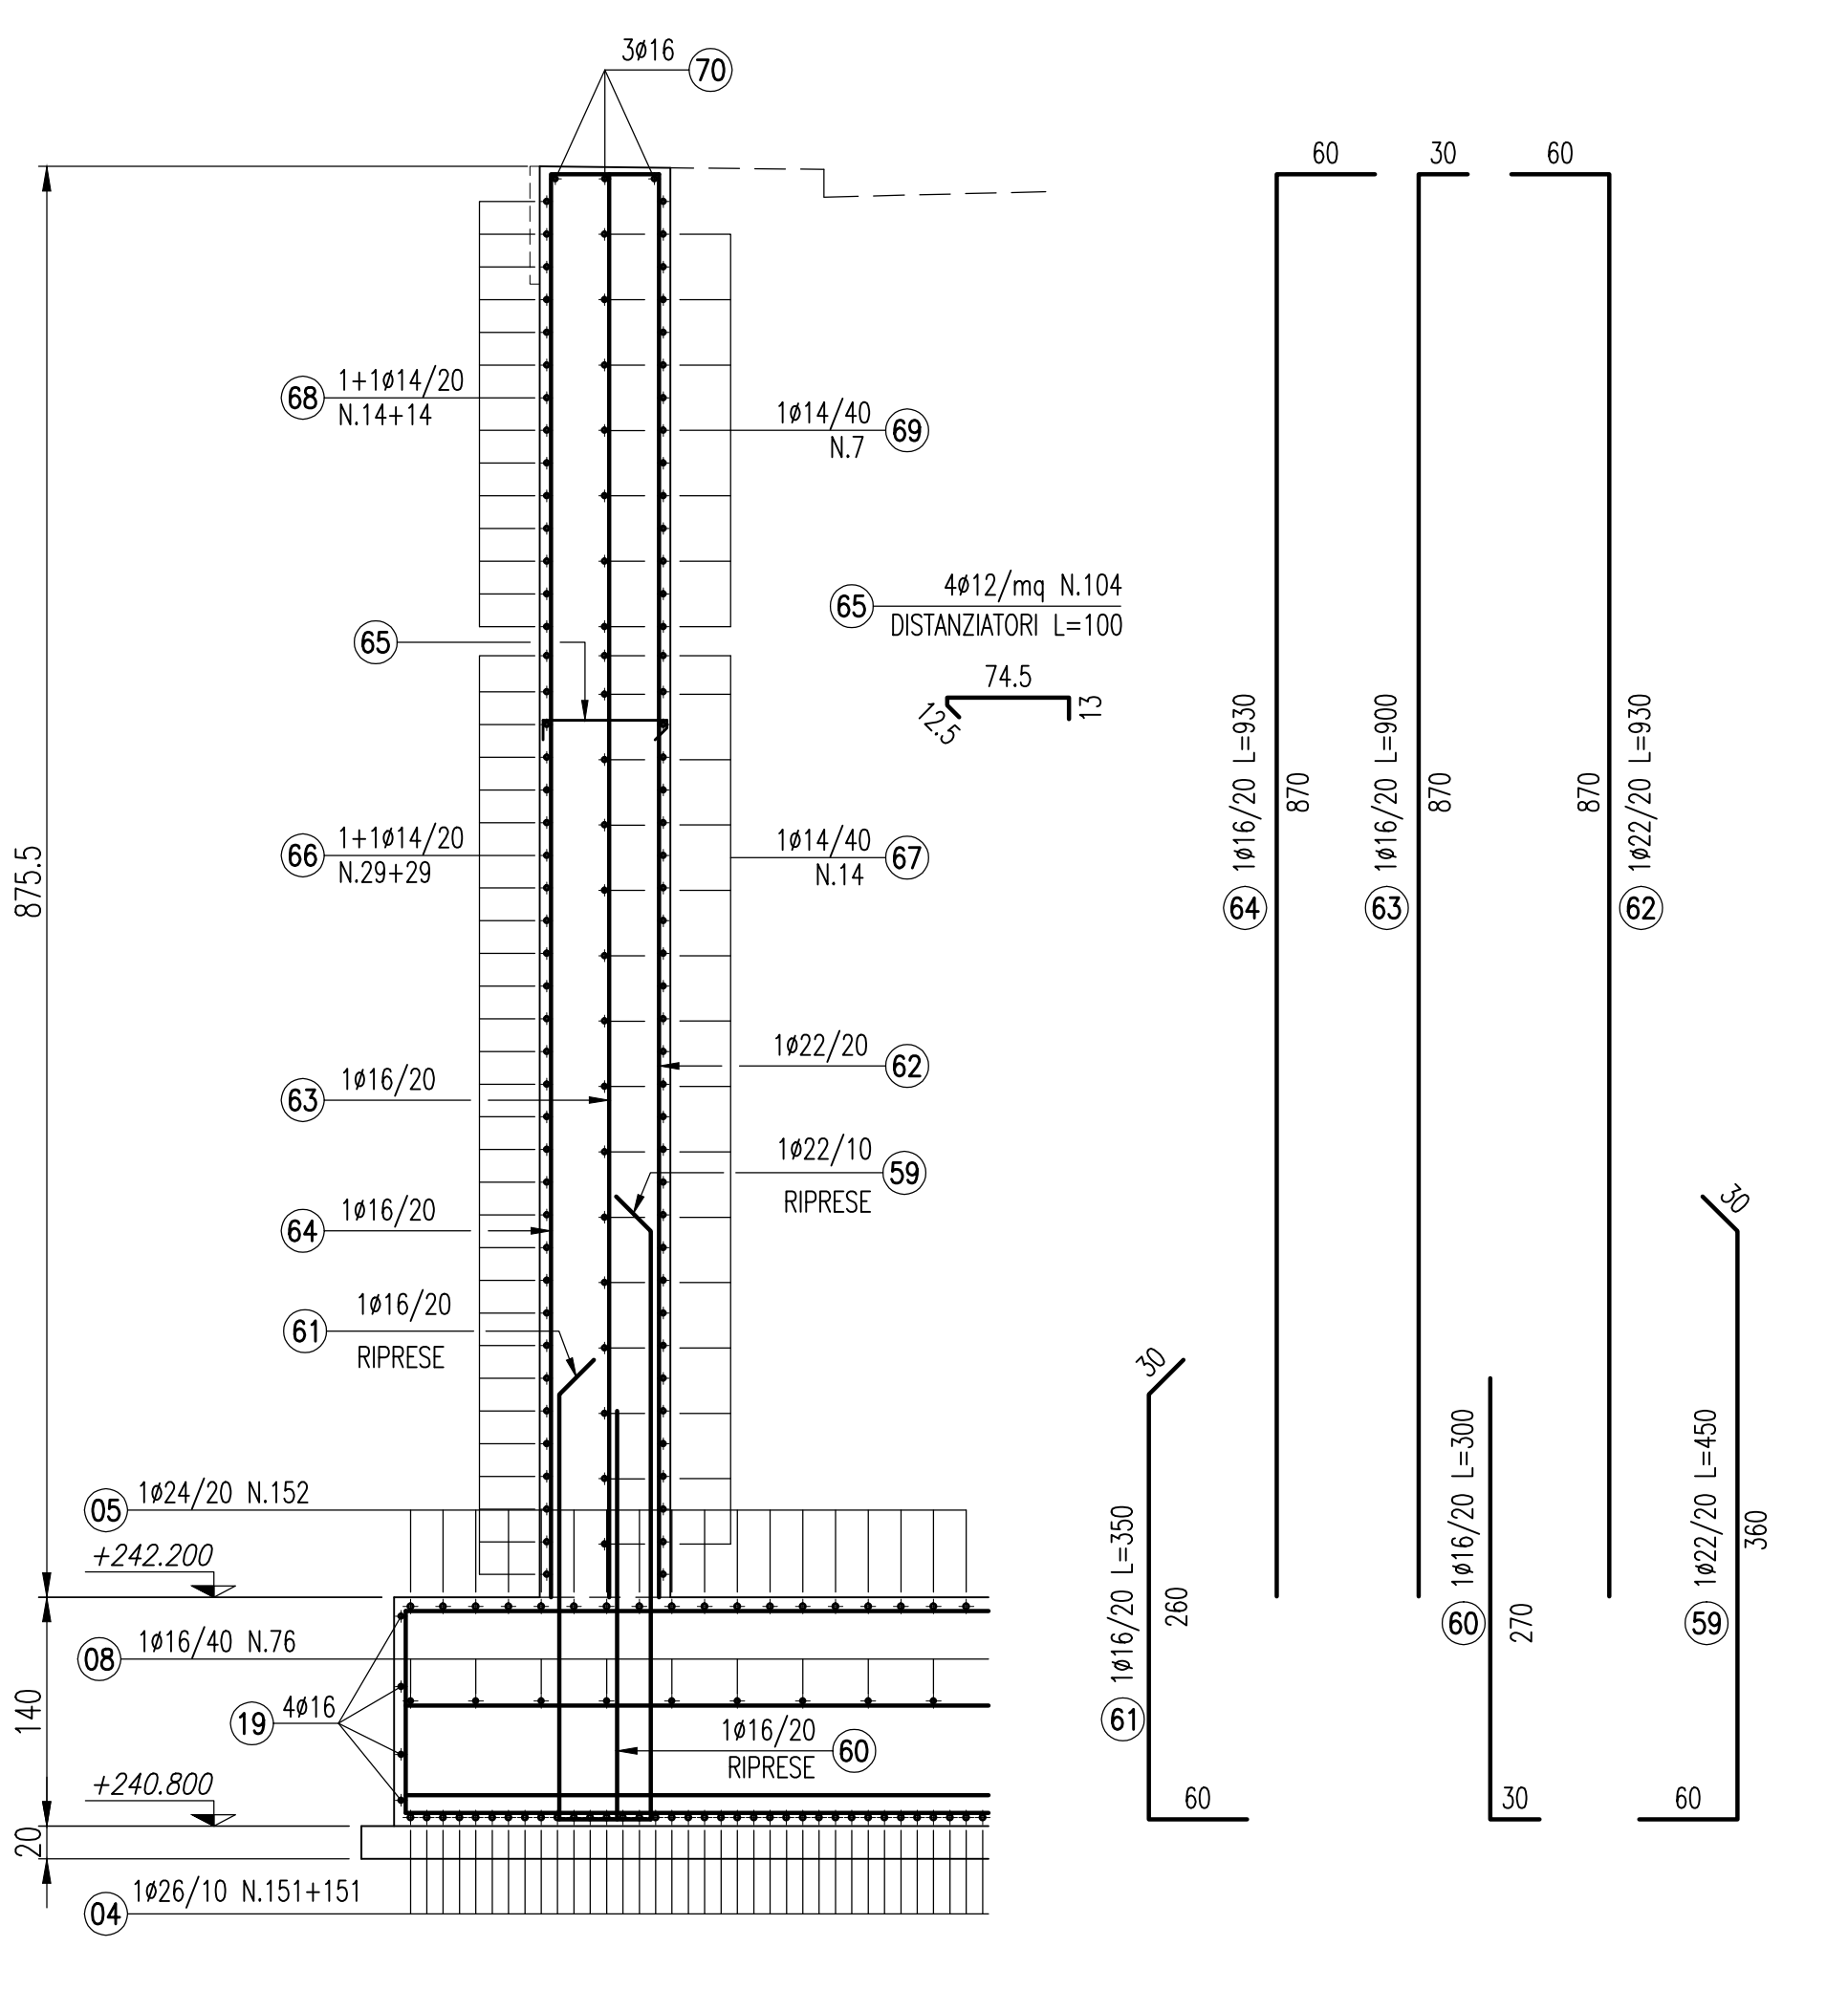

MATRICE DI REVISIONE

REV	DATA	DESCRIZIONE MODIFICA

N.B.: LA TAVOLA SOSTITUISCE QUELLA RELATIVA AL CODICE E DEL PROGETTO ESECUTIVO

CONCESSIONE AUTOSTRADALI LOMBARDE

COLLEGAMENTO AUTOSTRADE DALMINE - COMO - VARESE - VALICO DEL GAGGIOLO E OPERE AD ESSO CONNESSE
CODICE C.U.P. F1180900279007

TRATTE B1, B2, C, D, TRVA13+14, GREENWAY

AS BUILT

TRATTA B1
OPERE D'ARTE MAGGIORI: PONTI E VIADOTTI
PONTE SUL TORRENTE LURA
OPERE IN C.A.: ARMATURA SP1 - MURI D'ALA

IDENTIFICAZIONE ELABORATO CODICE PROGETTO: F0107B	IMPRESA RAGGRUPPAMENTO TEMPORANEO IMPRESE: Mandatario: STRABAG A.G. Mandatario: GLF Grandi Lavori Fincosit S.p.A. Mandatario coproala: Impresa costruzioni Giuseppe Malturo S.p.A. Mandatario coproala: STRABAG S.p.A.
FASE PROGETTUALE LOTTO: 1 ZONA: AZZ OPERA: V002 TRATTO D'OPERA: 0 AMBITO: AR TIPO ELABORATO: 007 PROGRESSIVO: 07 REVISIONE: 01	CONCEDENTE CONCESSIONARI AUTOSTRADALI LOMBARDE
DATA Febbraio 2016 DESCRIZIONE Emissione	PROGETTISTA - PROGETTO ESECUTIVO DI DETTAGLIO RAGGRUPPAMENTO TEMPORANEO PROGETTISTI: Mandatario: 3TI PROGETTI ITALIA S.p.A. Mandatario: GP Progetti - Gruppo Progetti S.p.A. Mandatario: 3TI PROGETTI ITALIA S.p.A. Mandatario coproala: Arch. Salvatore Vergiglio
CONCESSIONARIO Autosole S.p.A. Direttore Tecnico: Ing. Enrico Anzi Autosole S.p.A. Referente Tecnico: Arch. Giovanni Carletto	ELABORAZIONE PROGETTUALE PROGETTISTA: 3TI PROGETTI ITALIA S.p.A. 3TI ITALIA S.p.A. Direttore Tecnico: Ing. Stefano Luca Possati Ordine degli Ingegneri Provincia di Roma n. 20809
APPROVATO Autosole S.p.A. Il Direttore dei Lavori: Ing. Francesco Donnicci	Redatto: PANICOTTO Verificato: SORGE Approvato: Possati