



Sezione Trasversale "H-H"
Spalla Ovest (SP1)

Scala 1:50

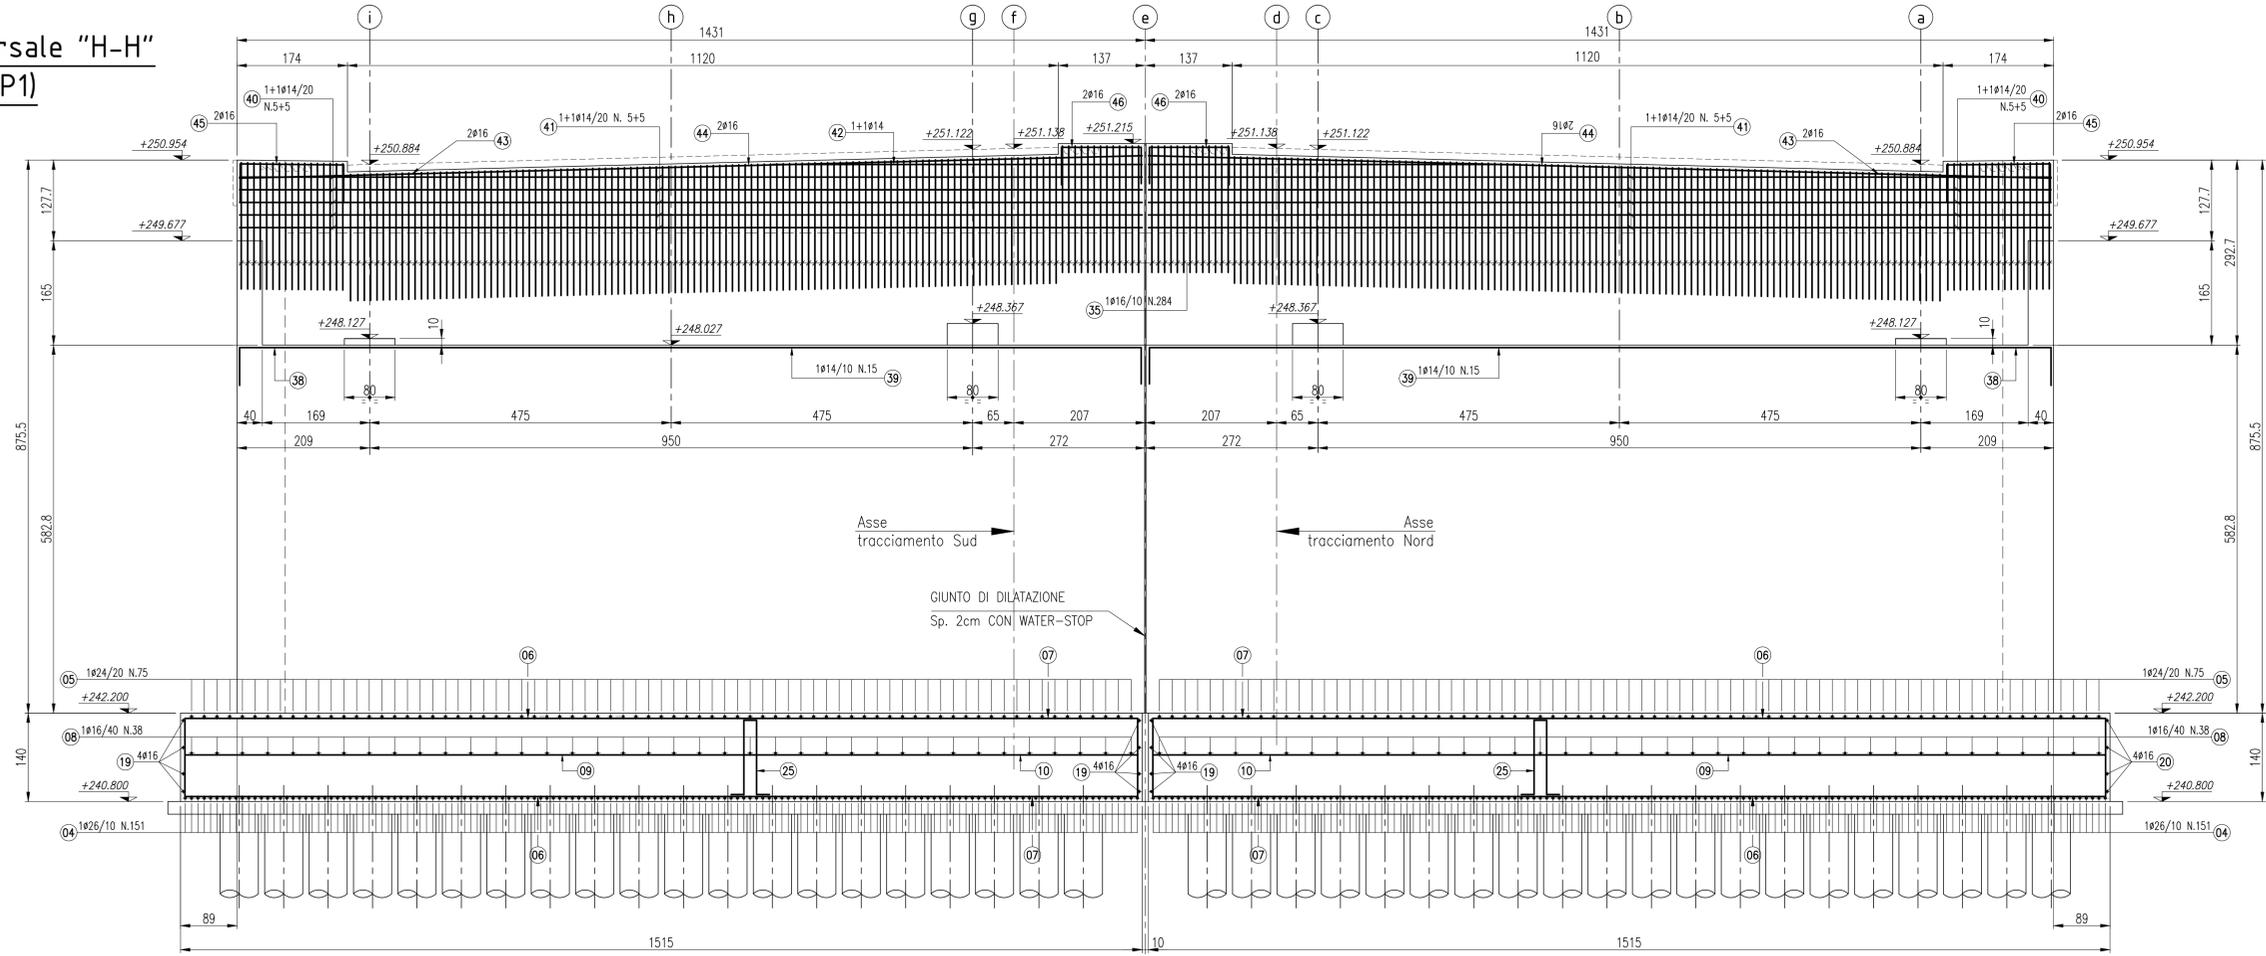

SCHEDA ARMATURE:
BAGGIOLO ESTERNO / INTERNO


Posizione	Tipo	Diam. mm.	Peso Kg/m.	Lunghezza m.	N. Barre	Totale Peso Kg.
88	126 69 125	Ø16	1,578	3,20	10	50,5
89	110 69 111	Ø16	1,578	2,90	10	45,8
90	14 73 73	Ø12	0,888	3,20	17	48,3
91	80	Ø10	0,617	0,80	8x8=384	189,5
92	55	Ø10	0,617	0,55	6x6=144	48,9
TOTALE Kg.						383 (x2)

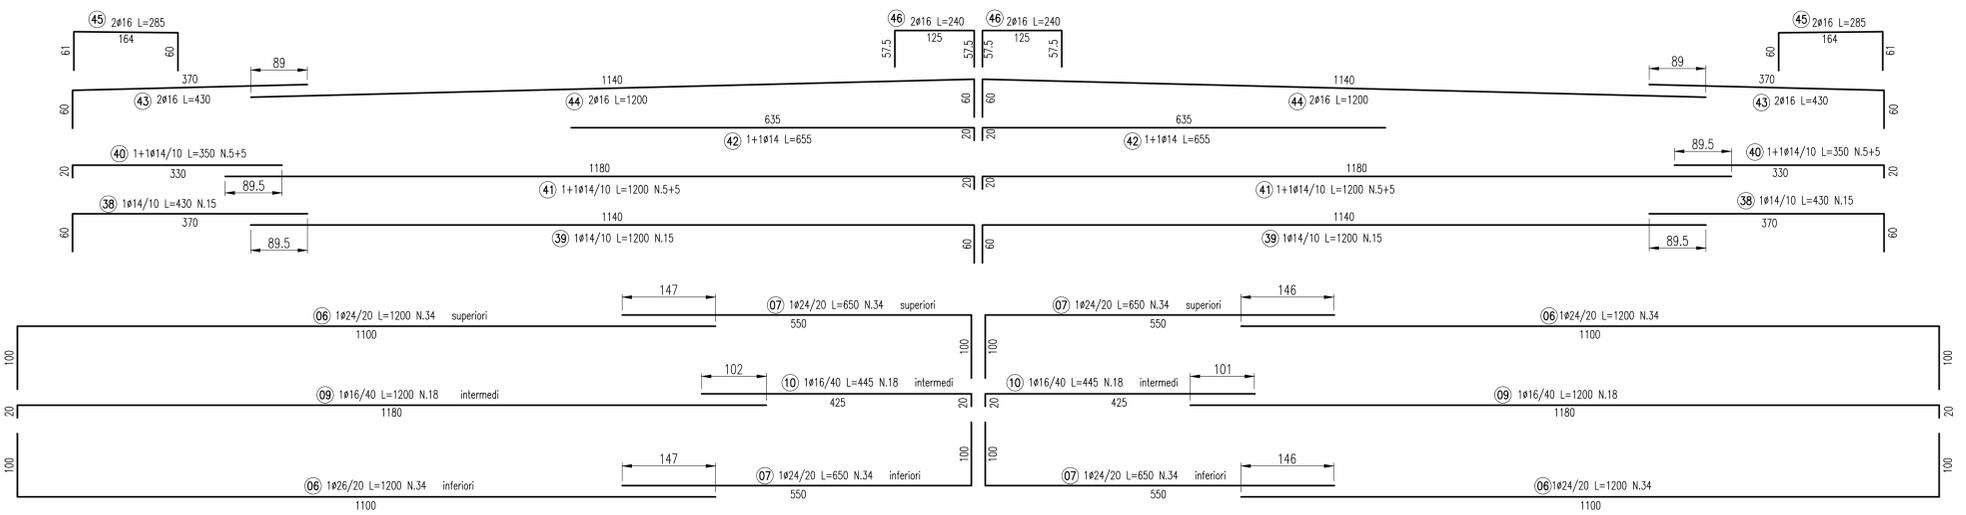

Armatura baggioli interni

Armatura baggioli esterni

N.B.: VERIFICARE I DATI DI DETTAGLIO DEGLI APPOGGI SUI RELATIVI ELABORATI COSTRUTTIVI

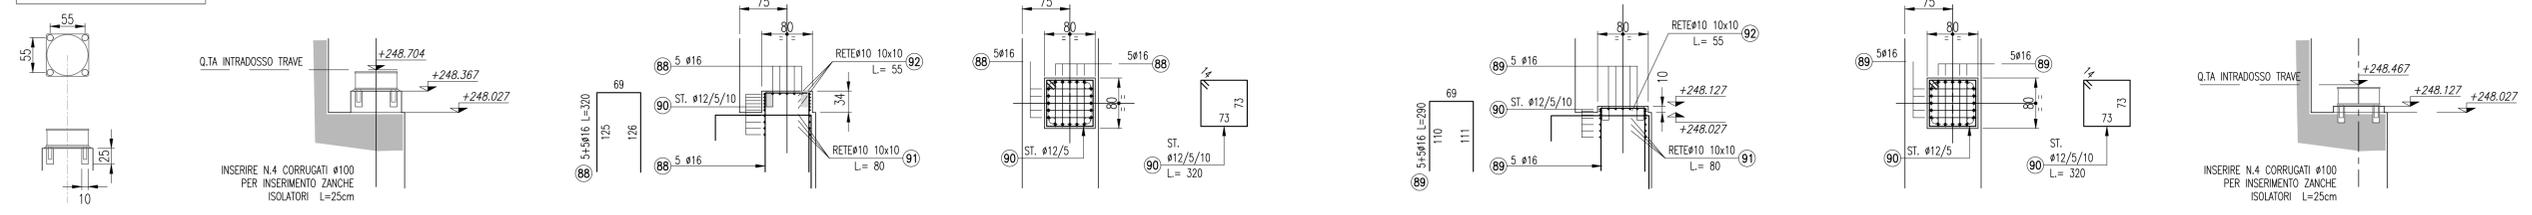

MATRICE DI REVISIONE

REV	DATA	DESCRIZIONE MODIFICA

N.B.: LA TAVOLA SOSTITUISCE QUELLA RELATIVA AL CODICE E | 1 | AZ2 | V002 | 0 | OM | AR | 008 | B | DEL PROGETTO ESECUTIVO

**COLLEGAMENTO AUTOSTRADALE
DALMINE - COMO - VARESE - VALICO DEL GAGGIOLO E OPERE AD ESSO CONNESSE**

**TRATTE B1, B2, C, D, TRVA13+14, GREENWAY
AS BUILT**

**TRATTA B1
OPERE D'ARTE MAGGIORI: PONTI E VIADOTTI
PONTE SUL TORRENTE LURA
OPERE IN C.A.: ARMATURA SP1 - SEZIONE TRASVERSALE E BAGGIOLI**

IDENTIFICAZIONE ELABORATO CODICE PROGETTO: F00107B	IMPRESA RAGGRUPPAMENTO TEMPORANEO IMPRESE: Mandatario: STRABAG A.G. Mandatario: GLF Grandi Lavori Fincosit S.p.A. Mandatario: Impresa costruzioni Giuseppe Maltauro S.p.A. Mandatario coadiuvato: STRABAG S.p.A.
FASE PROGETTUALE LOTTO: 1 ZONA: AZ2 OPERA: V002 TRATTO D'OPERA: 0 AMBITO: OM TIPO ELABORATO: AR PROGRESSIVO: 008 REVISIONE: F	PROGETTISTA - PROGETTO ESECUTIVO DI DETTAGLIO RAGGRUPPAMENTO TEMPORANEO PROGETTISTI: Mandatario: 3I PROGETTI ITALIA S.p.A. Mandatario: GP Progettisti - Ing. Enrico Anzi Mandatario: Arch. Salvatore Vergiglio
CONCEDENTE CONCESSIONARI AUTOSTRADALI LOMBARDE Ing. Alberto Cecchini	RESPONSABILE DI PROGETTO ED INCARICATO DELL'INTEGRAZIONE FRA LE VARIE PRESTAZIONI: Ing. Alberto Cecchini
CONCESSIONARIO Autosole Lombarda Direttore Tecnico: Ing. Enrico Anzi Referente Tecnico: Arch. Giovanni Carraro	ELABORAZIONE PROGETTUALE PROGETTISTA: 3I PROGETTI ITALIA S.p.A. 3I ITALIA S.p.A. DIRETTORE TECNICO Ing. Stefano Luca Possati Ordine degli Ingegneri Provincia di Roma n. 20809
APPROVATO Autosole Lombarda Direttore dei Lavori: Ing. Francesco Donarico	Redatto: Di Saizo Verificato: Di Iulo Approvato: Possati