



Sezione Trasversale "G-G" Spalla Est (SP2)

Scala 1:50

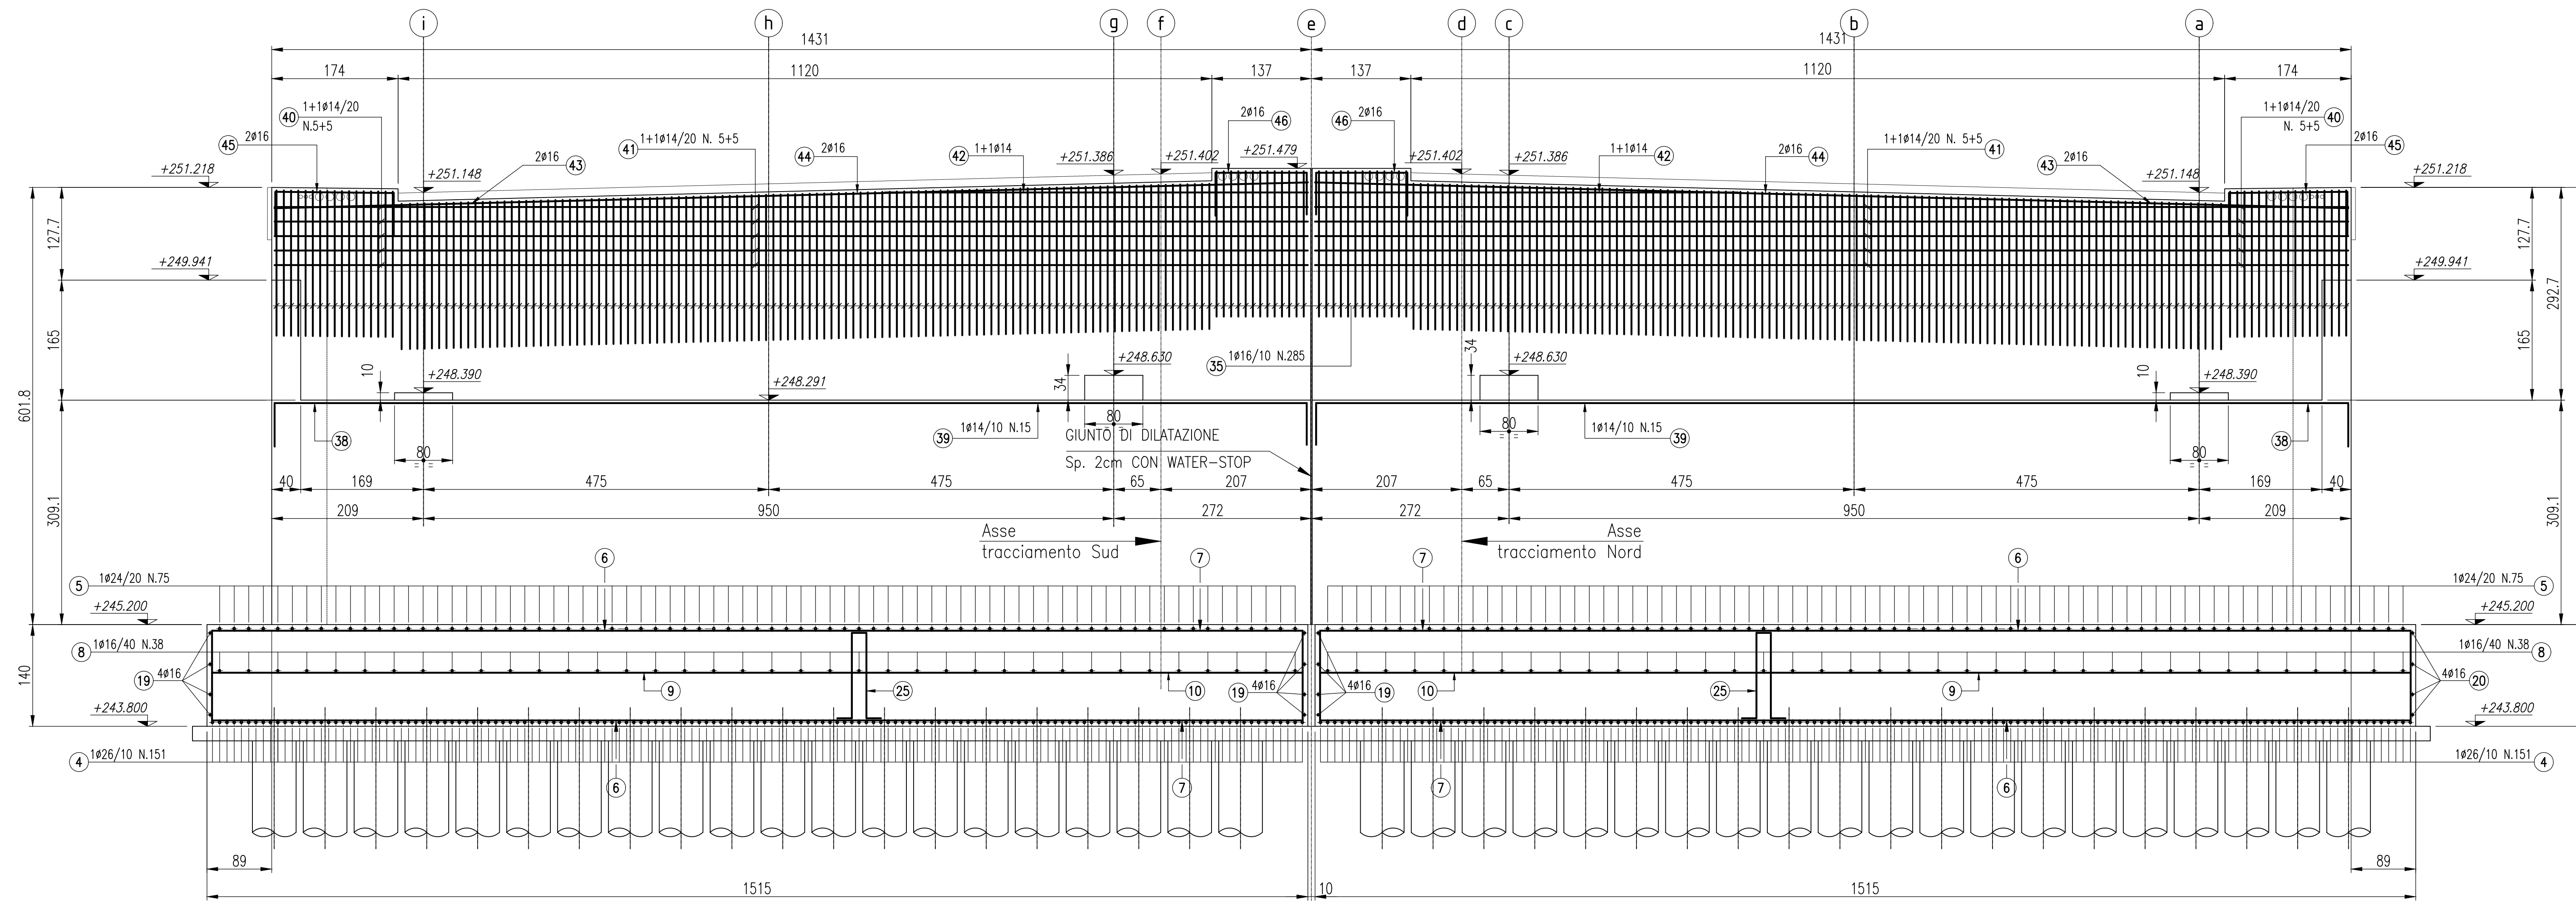

SCHEDA ARMATURE: BAGGIOLO ESTERNO / INTERNO						
Posizione	Tipo	Diam. mm.	Peso Kg/m.	Lunghezza m.	N. Barre	Totale Peso Kg.
88	126 69 125	$\phi 16$	1.578	3.20	10	50.5
89	110 69 111	$\phi 16$	1.578	2.90	10	45.8
90	14 73 73	$\phi 12$	0.888	3.20	17	48.3
91	80	$\phi 10$	0.617	0.80	8x8=384	189.5
92	55	$\phi 10$	0.617	0.55	6x4=144	48.9
TOTALE Kg.						383 (x 2)

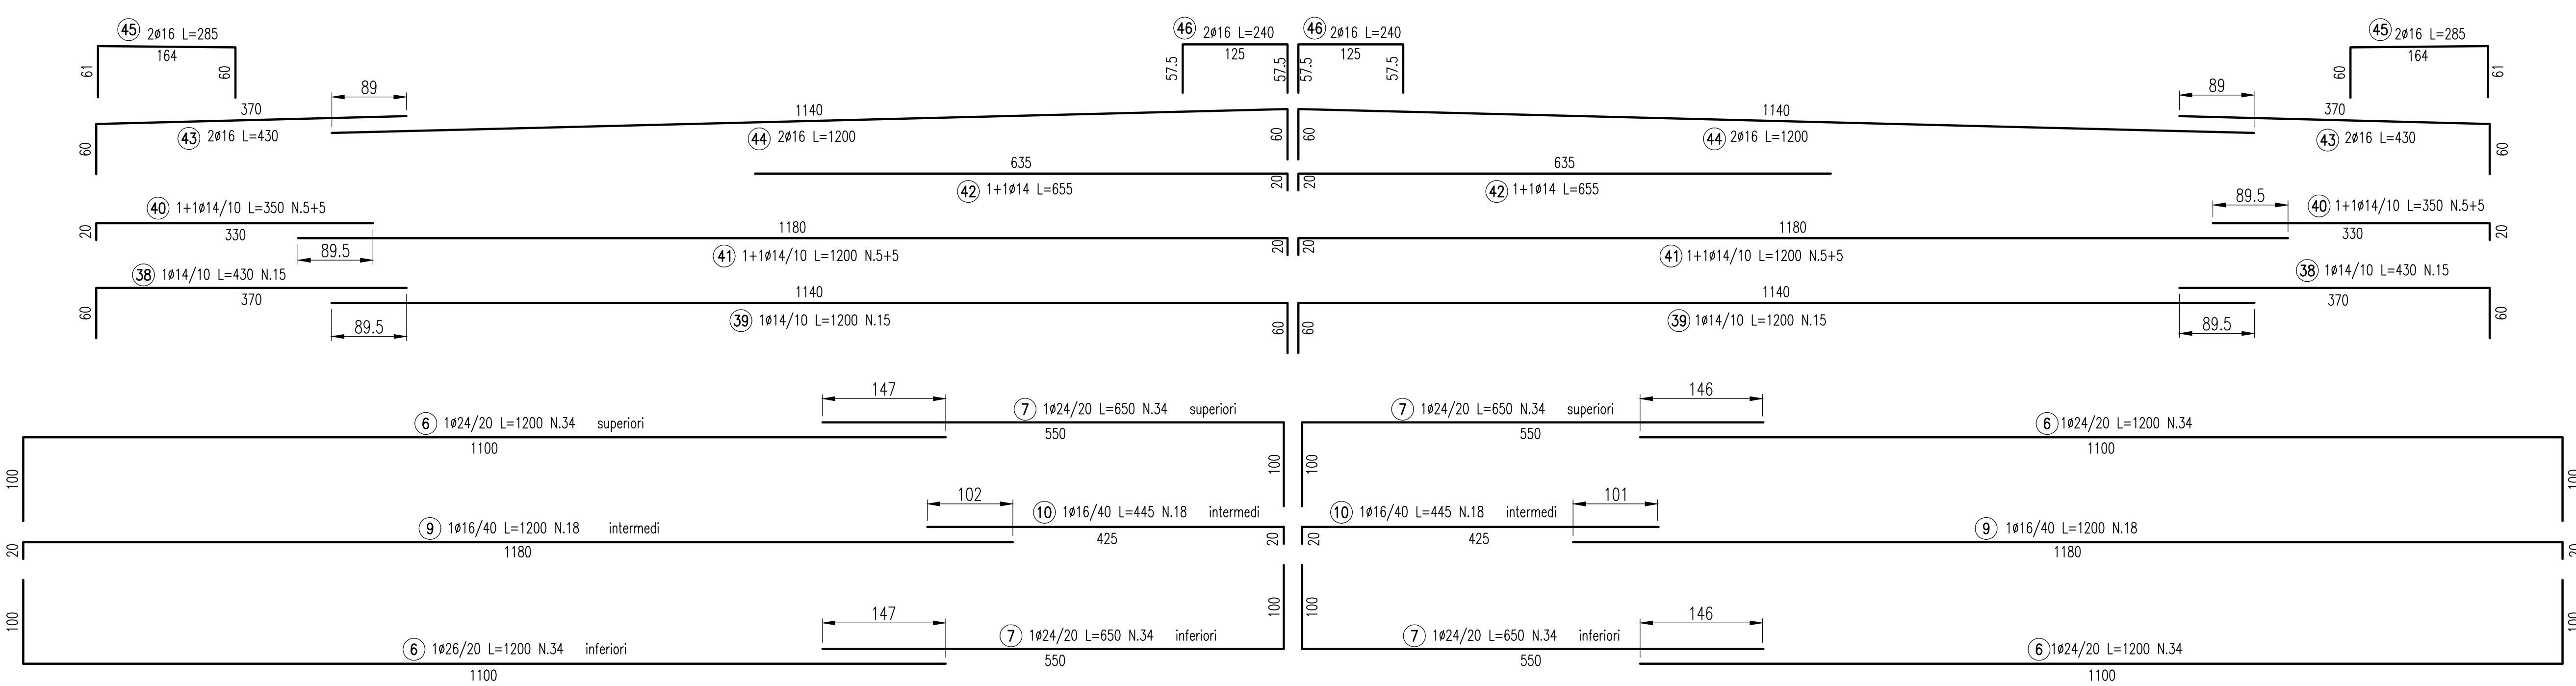









Armatura baggioni interni

Scala 1:50

Armatura baggioni esterni

Scala 1:50

N.B.: VERIFICARE I DATI DI DETTAGLIO DEGLI APPOGGI SUI RELATIVI ELABORATI COSTRUTTIVI

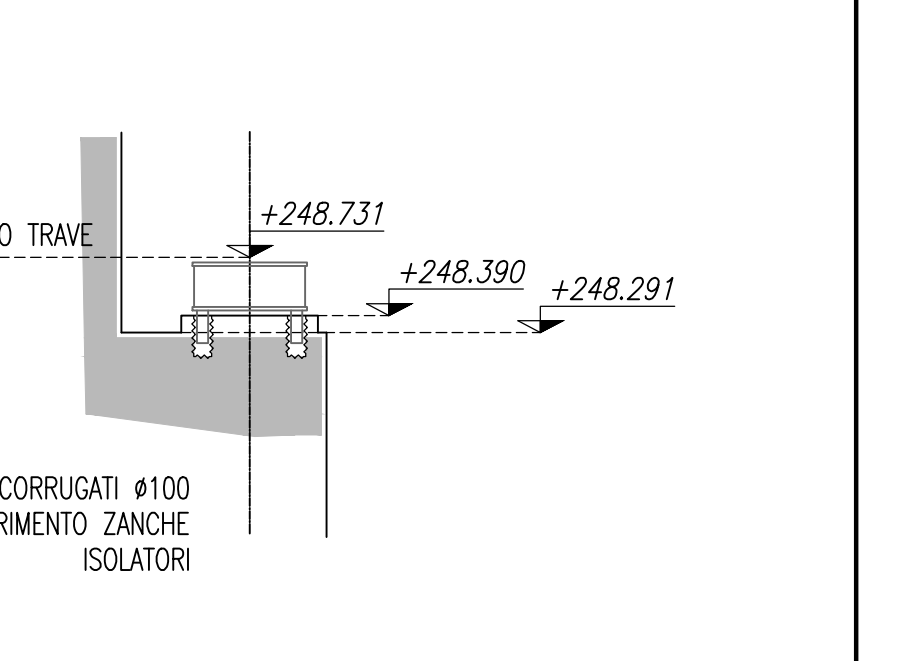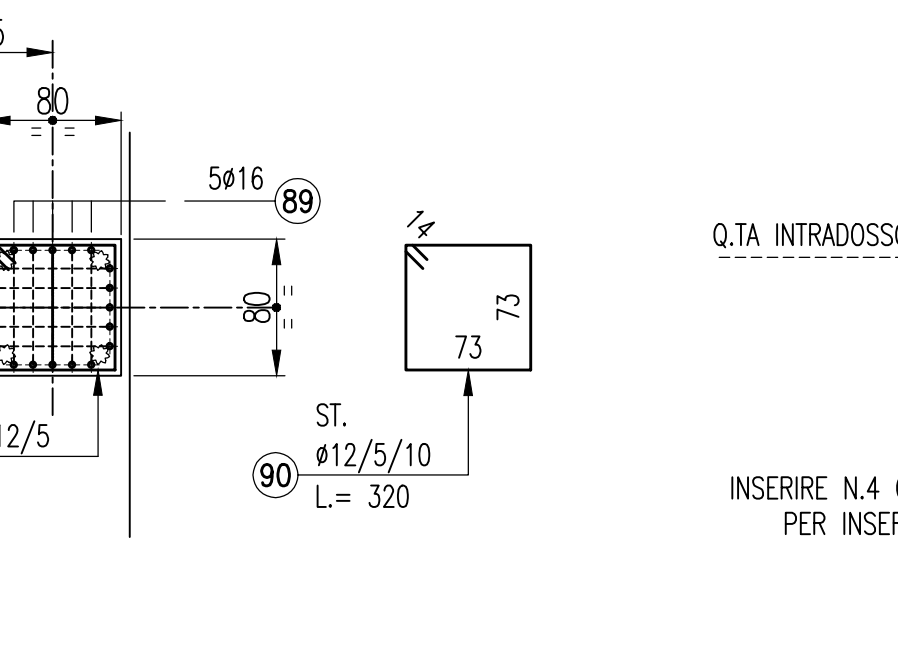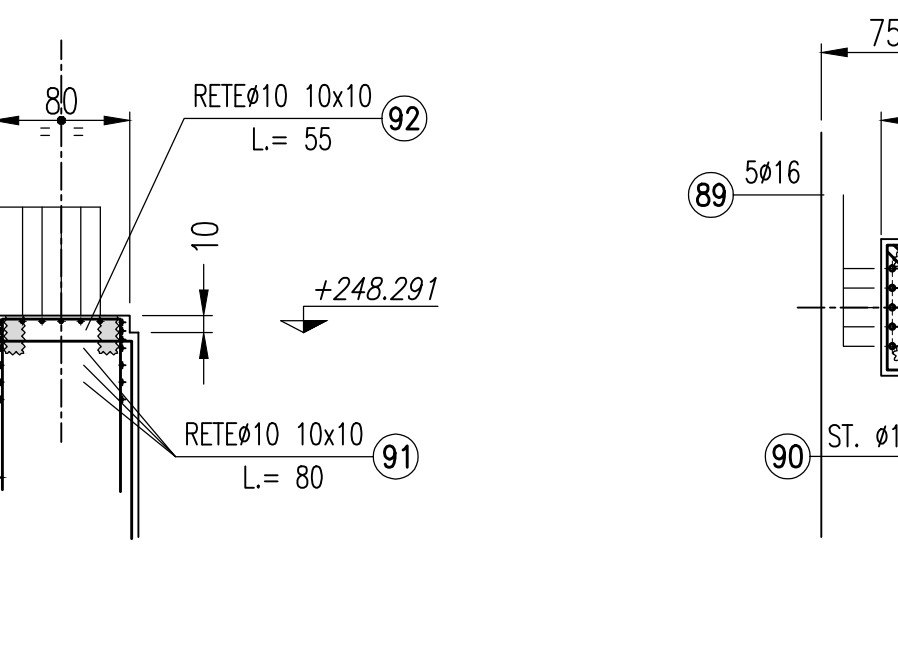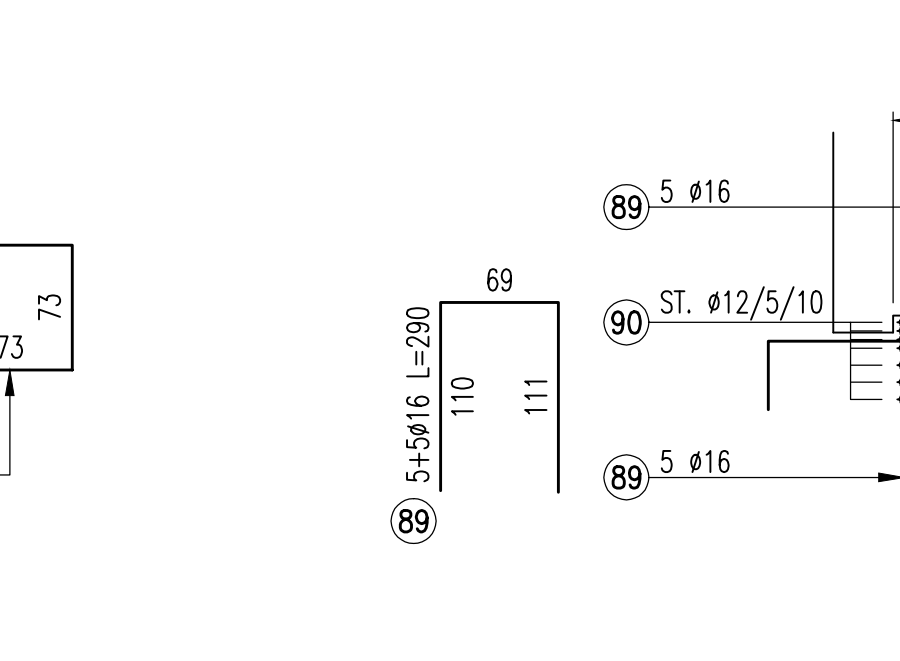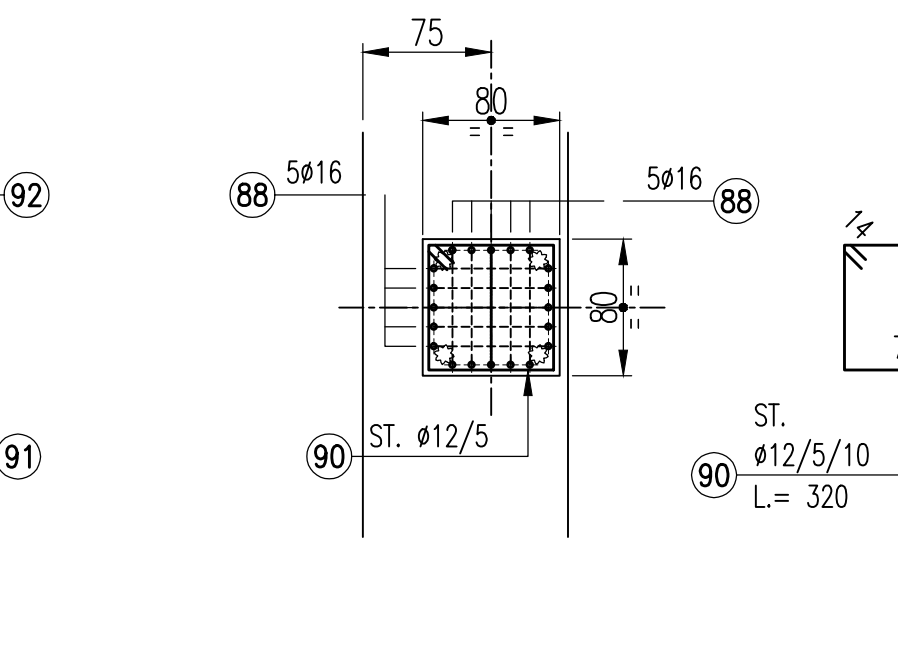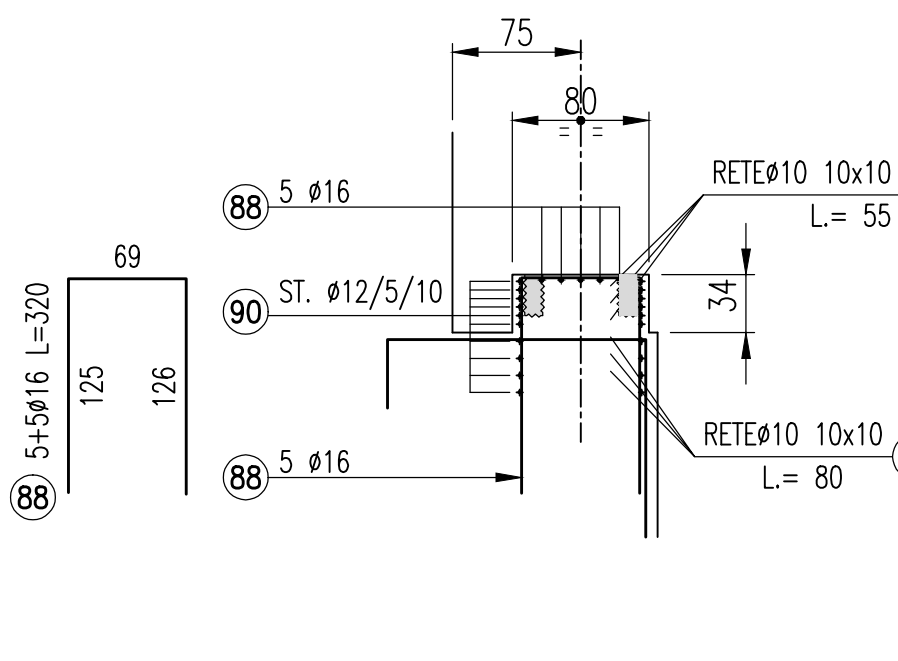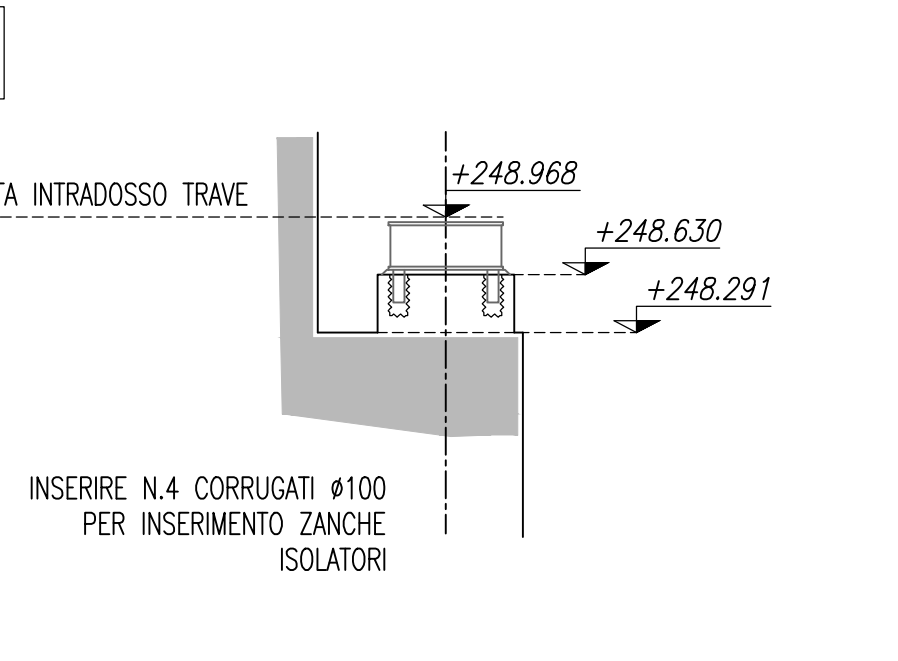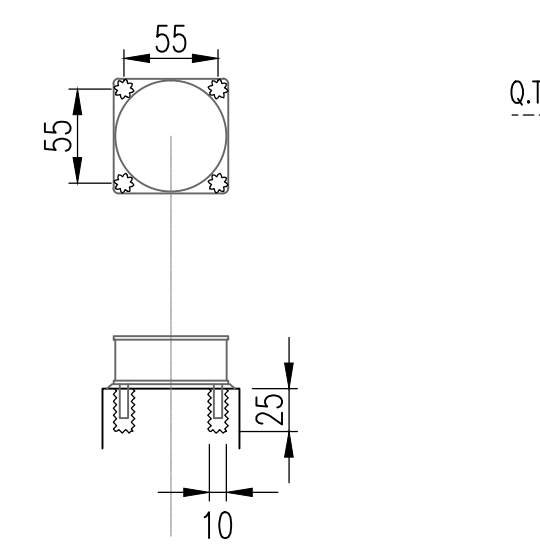

MATRICE DI REVISIONE		
REV.	DATA	DESCRIZIONE MODIFICA

N.B.: LA TAVOLA SOSTITUISCE QUELLA RELATIVA AL CODICE [] DEL PROGETTO ESECUTIVO

COLLEGAMENTO AUTOSTRADALE DALMINE - COMO - VARESE - VALICO DEL GAGGIOLO E OPERE AD ESSO CONNESSE
 CODICE C.A.P. F11818000079897

TRATTE B1, B2, C, D, TRVA13+14, GREENWAY AS BUILT

TRATTA B1
 OPERE D'ARTE MAGGIORI: PONTI E VIADOTTI
 PONTE SUL TORRENTE LURA
 OPERE IN C.A.: ARMATURA SP2 - SEZIONE TRASVERSALE E BAGGIOLI

IDENTIFICAZIONE ELABORATO CODICE PROGETTO: F0107B WBS		IMPRESA RAGGRUPPAMENTO TEMPORANEO IMPRESE: Mandatario: STRABAG A.G. Mandatario: GLF Grandi Lavori Pincisiti S.p.A. Mandatario: Impresa costruzioni Giuseppe Maltauro S.p.A. Mandatario coprolo: STRABAG S.p.A.	
FASE PROGETTUALE LOTTO: 1 ZONA: AZ2 OPERA: V002 TRATTO D'OPERA: 0 AMBITO: OM TIPO ELABORAZIONE: AR PROGRESSIVO: 012 REVISIONE: F		PROGETTISTA - PROGETTO ESECUTIVO DI DETTAGLIO Mandatario: 3TI PROGETTI ITALIA S.p.A. Responsabile di Progetto ed Incaricato dell'integrazione fra le varie prestazioni: Ing. Alberto Cecchini	
CONCEDENTE CONCESSIONARI AUTOSTRADALI LOMBARDE		CONCESSIONARIO Direttore Tecnico: Ing. Enrico Airoi Referente Tecnico: Arch. Giovanni Carraro	
APPROVATO Direttore dei Lavori: Ing. Francesco Donnicco		ELABORAZIONE PROGETTUALE PROGETTISTA: 3TI PROGETTI ITALIA S.p.A. 3TI ITALIA S.p.A. Arch. Salvatore Vergiglio Ing. Stefano Luca Possati Ordine degli Ingegneri Provincia di Roma n. 20859	

Redatto: DI SANZO Verificato: DI IULIO Approvato: Possati