

vedi tavola 2/2 file A.1 A02.V002.0.OM.CA.121.E

MATERIALI

CALCESTRUZZI	cl. Resistenza	cl. Consistenza	cl. Esposizione	Ø aggregato (mm)
GETTI DI FONDAZIONE	C12/15	-	XC2	30
DIAPRAMMI	C25/30	S4	XC2	30
PALI FONDAZIONE	C20/25	S4	XC2	25
FONDAZIONI	C25/30	S4	XC2	25
ELEVAZIONI	C28/35	S4	XF1	25
SOLETTI SAPPALCATI E TRAVERSI	C28/35	S4	XF4	25
TRAVI CAP	C45/55	S4	XF2	25
C25/30/40				

ACCIAIO IN BARRE PER GETTI	ARMATURE	FeB44K
ACCIAIO IN TREFOLI	Trefoli Ø5"	1) F14180 Max 2) F14180 Max esp=1300 Max
ACCIAIO CARPENTERIA METALLICA	Profili e bottoni	S355 (ex FE510) S275 (ex FE430)
COPRIFERRO (cm)	Prof. diaframmi e cordati	5
	Fondazione	4
	Elevazione	3
	Soletta impalcata e traversi	3
	travi CAP	3


CONVENZIONI

MISURAZIONE DEL COPRIFERRO NETTO


LA LUNGHEZZA DELLE PARTI DI BARRE (ESPRESSA IN CM) È "TUTTO TANTO" (NORME ISO/DIN 4046)

DIAMETRI MINIMI DI PIEGATURA

$D1 = 15\phi$
 $\phi < 20 \text{ mm} \rightarrow D2 = 4\phi$
 $\phi > 20 \text{ mm} \rightarrow D2 = 8\phi$

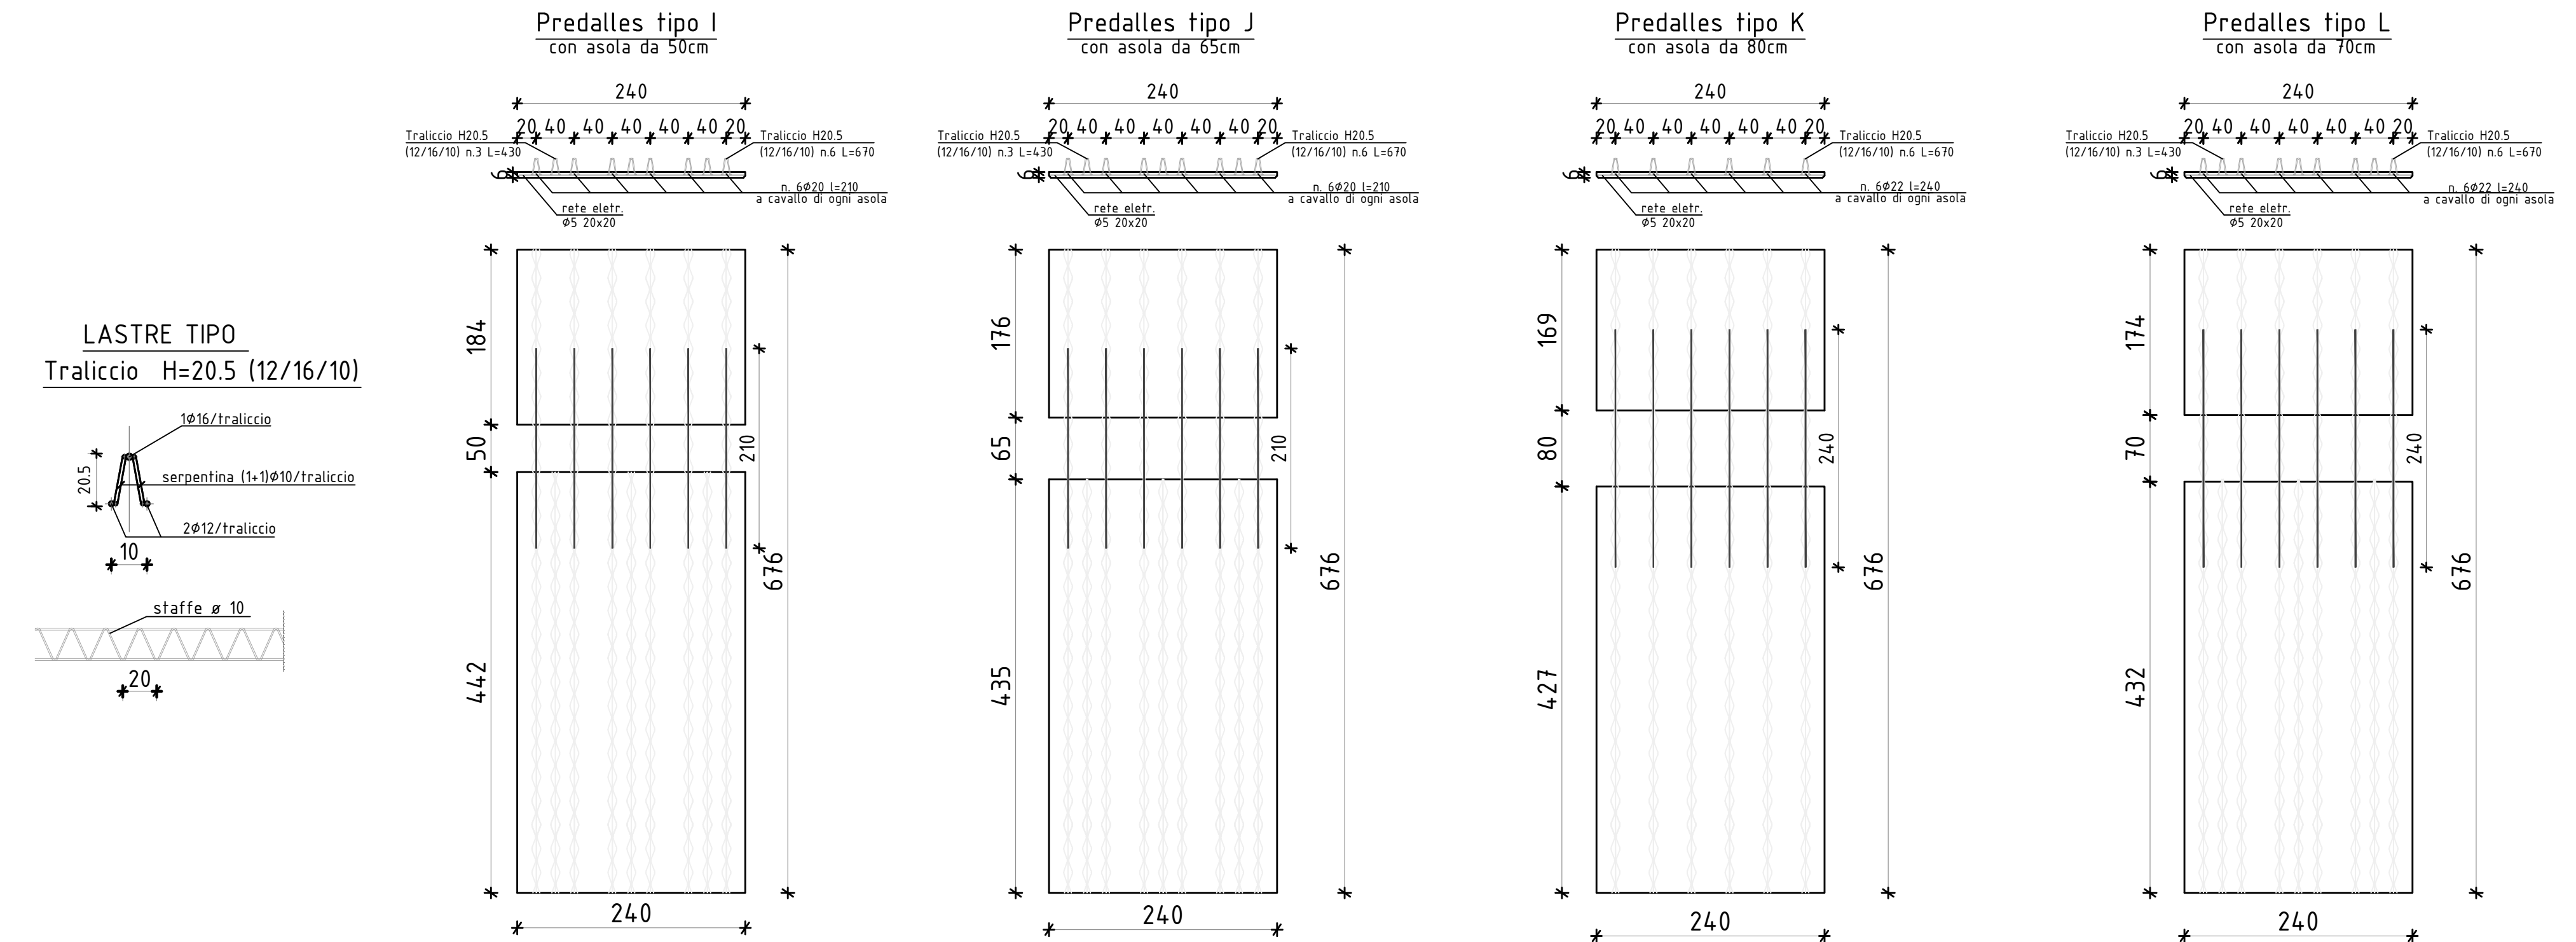

Note esplicative sui materiali
 CALCESTRUZZO:
 - Res > 40 Mpa (~400 Kg/cmq.)
 AGGREGATO:
 - Ø4500 (sigma mm. ~2600 Kg/cmq.)

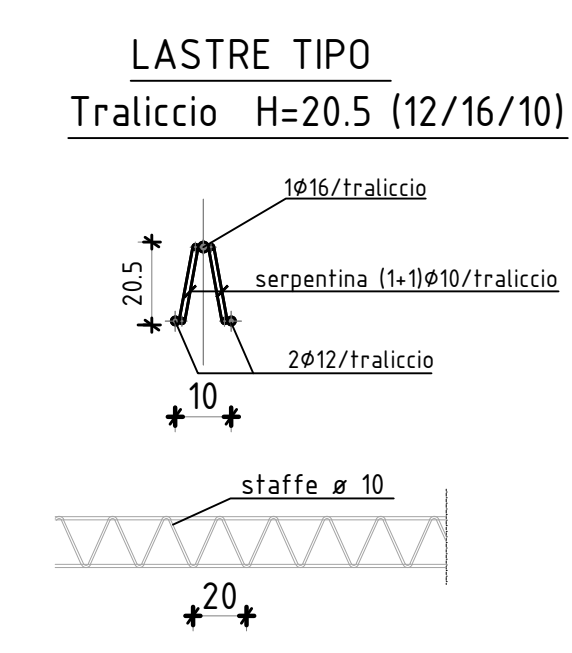

MATRICE DI REVISIONE

REV	DATA	DESCRIZIONE MODIFICA

N.B.: LA TAVOLA SOSTITUISCE QUELLA RELATIVA AL CODICE [E] [1] [A02] [V002] [0] [ON] [AR] [011] [B] DEL PROGETTO ESECUTIVO

COLLEGAMENTO AUTOSTRADALE
 DALMINE - COMO - VARESE - VALICO DEL GAGGIOLO E OPERE AD ESSO CONNESSE
 CODICE C.U.P. F1190600270007

TRATTE B1, B2, C, D, TRVA13+14, GREENWAY

AS BUILT
 TRATTA B1
 OPERE D'ARTE MAGGIORI: PONTI E VIADOTTI
 PONTE SUL TORRENTE LURA
 CARPENTERIA E ARMATURA PREDALLES - ASSE OVEST - TAV 1/2

FASE PROGETTUALE	LOTTO	ZONA	OPERA	INTITOLO OPERA	AMBITO	TITOLO DOCUMENTO	PROGRESSIVO	REVISIONE
A	1	A02	V002	0	CA	010	E	

Scala: 1:50

DATA	DESCRIZIONE	REV	PROGETTISTA - PROGETTO ESECUTIVO DI DETTAGLIO

CONCEDENTE
 CONCESSIONARI AUTOSTRADALI LOMBARDE

CONCESSIONARIO
 Autostade Padovana Lombarda
 Direttore Tecnico: Ing. Enrico Ajani
 Referente Tecnico: Arch. Giovanni Carlotto

APPROVATO
 Il Direttore dei Lavori: Ing. Francesco Domenico

IMPRESA
RAGGRUPPAMENTO TEMPORANEO IMPRESE:
 STRABAG A.G. (Mantovano)
 GLF Grandi Lavori (Piacenza)
 Impresa costruzioni Giuseppe Malturo S.p.A. (Mantovano)
 STRABAG S.p.A. (Mantovano)

PROGETTISTA
 3TI PROGETTI ITALIA S.p.A.

RESPONSABILE DI PROGETTO ED INCARICATO DELL'INTEGRAZIONE FRA LE VARIE PRESTAZIONI:
 Ing. Alberto Cecchini

ELABORAZIONE PROGETTUALE
 PROGETTISTA: 3TI PROGETTI ITALIA S.p.A.
 DIRETTORE TECNICO: Ing. Stefano Luca Pissardi
 Ordine degli Ingegneri Provincia di Roma n. 20099

Redatto: Puccini Verificato: Di Lillo Approvato: Pissati