


Pianta Fondazione Spalla Ovest (SP1)
Scala 1:50


NOTA:
Per gli appoggi vedere tavola
A.1.A02.VI002.0.CM.DK.001.E

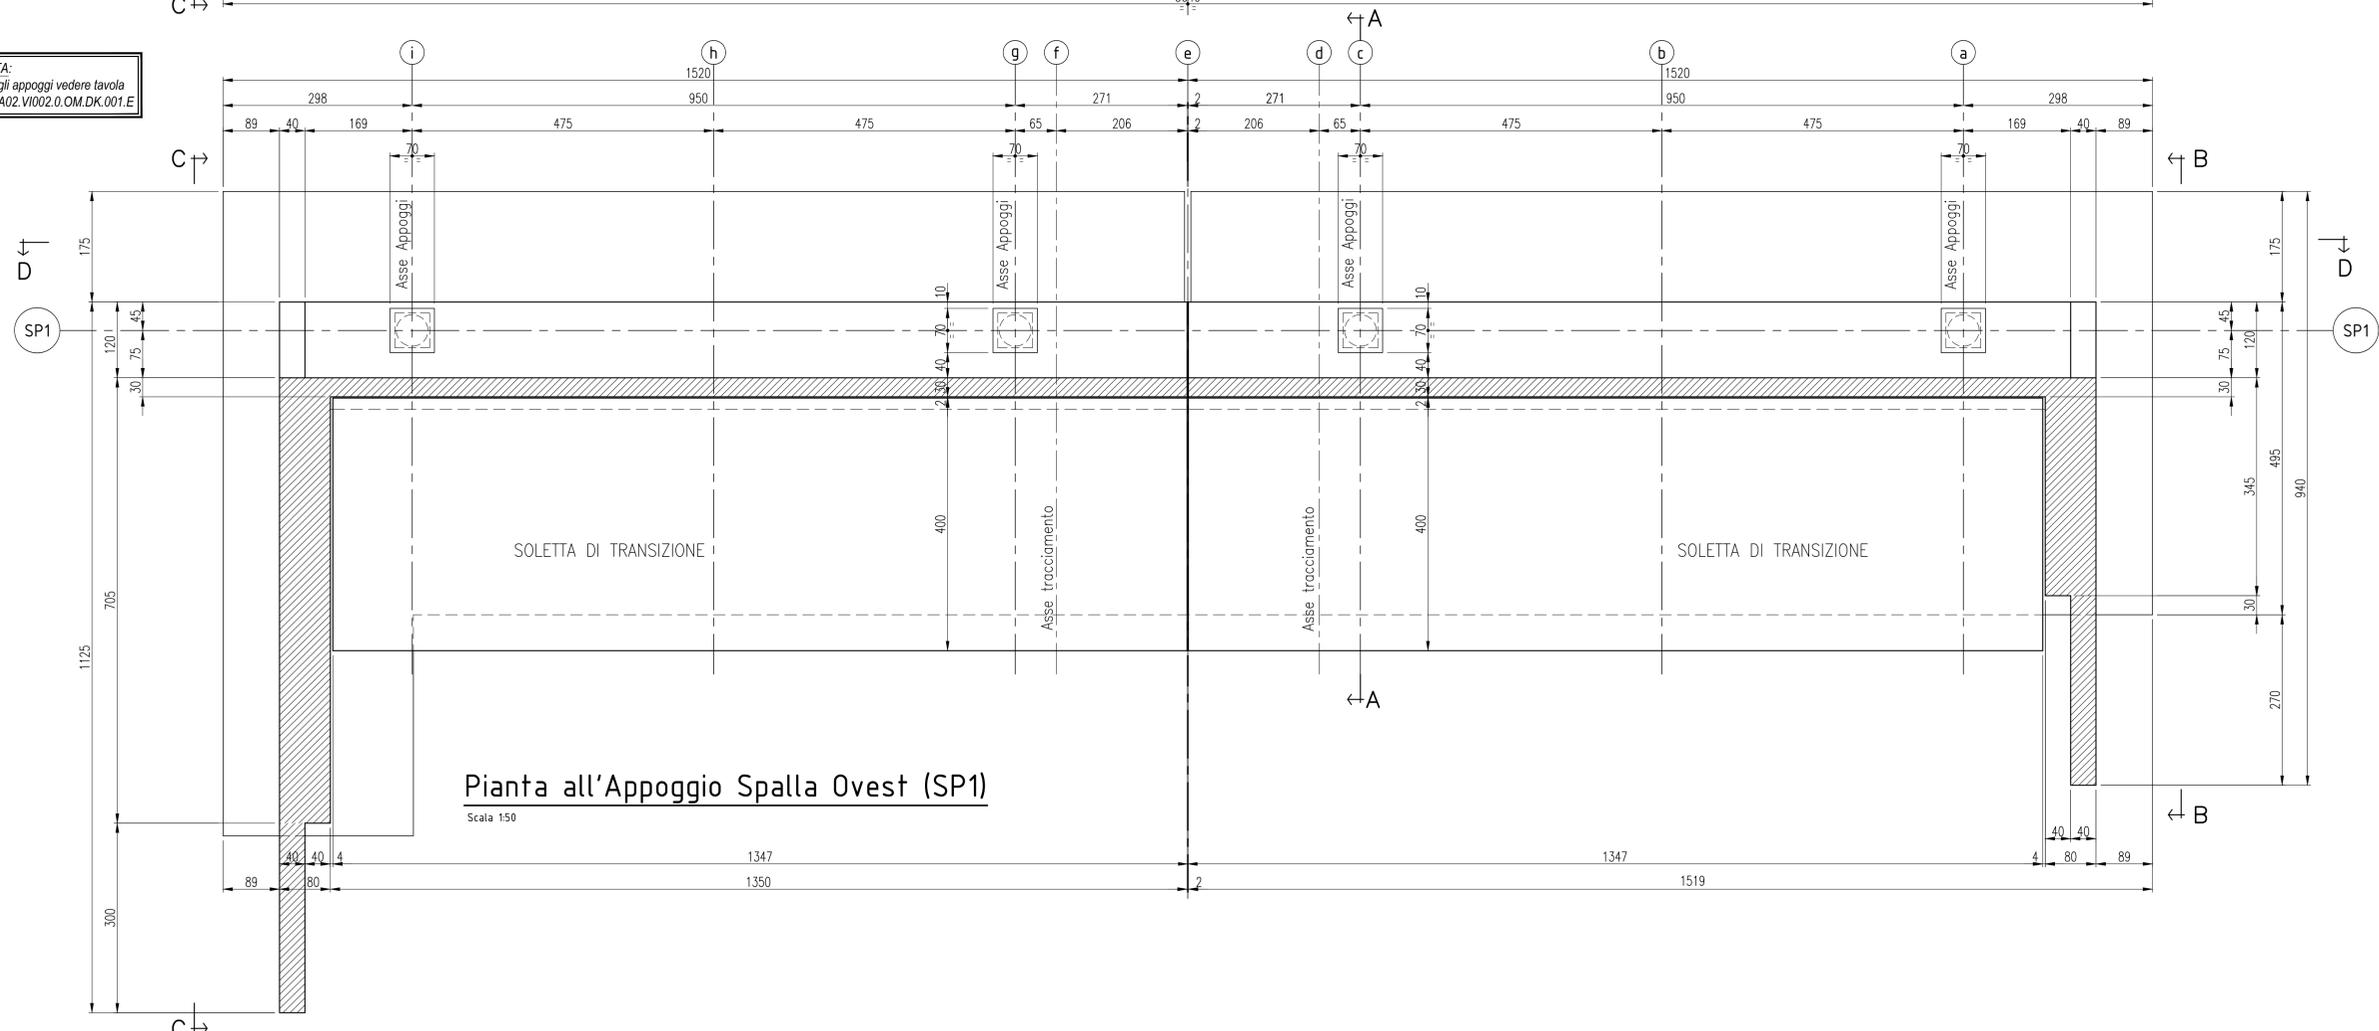


Pianta all'Appoggio Spalla Ovest (SP1)
Scala 1:50

PART. "1"
Scala 1:20

SEZIONE

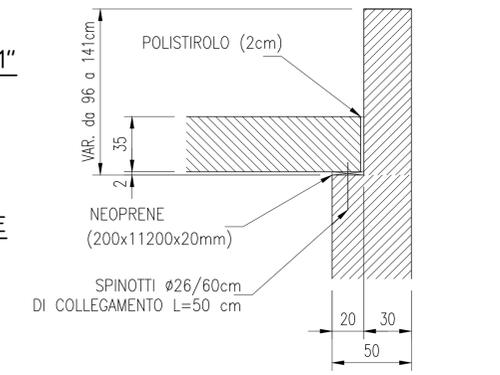

PIANTA

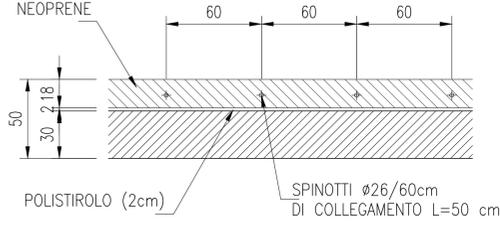

MATRICE DI REVISIONE

REV	DATA	DESCRIZIONE MODIFICA

N.B.: LA TAVOLA SOSTITUISCE QUELLA RELATIVA AL CODICE DEL PROGETTO ESECUTIVO

COLLEGAMENTO AUTOSTRADALE
DALMINE - COMO - VARESE - VALICO DEL GAGGIOLO E OPERE AD ESSO CONNESSE
CODICE C.U.P. F11B909027907

TRATTE B1, B2, C, D, TRVA13+14, GREENWAY
AS BUILT
TRATTA B1
OPERE D'ARTE MAGGIORI: PONTI E VIADOTTI
PONTE SUL TORRENTE LURA
OPERE IN C.A.: CARPENTERIE SPALLA OVEST SP1 - PIANTE FONDAZIONI E PIANTE DELL'APPOGGIO

IDENTIFICAZIONE ELABORATO CODICE PROGETTO: F01017B WBS	IMPRESA RAGGRUPPAMENTO TEMPORANEO IMPRESE: Mandatario: STRABAG A.G. Mandatario: GLF Grandi Lavori Fincosit S.p.A. Mandatario: Impresa costruzioni Giuseppe Maltauro S.p.A. Mandatario coadiuvato: STRABAG S.p.A.
FASE PROGETTUALE LOTTO: 1 ZONA: A02 OPERA: V002 TRATTO D'OPERA: 0 AMBITO: CA TIPO ELABORATO: 012 PROGRESSIVO: 01 REVISIONE: 01	STRABAG GRANDI LAVORI FINCOSIT MALTAURO STRABAG
DATA Febbraio 2016 Emissione	PROGETTISTA - PROGETTO ESECUTIVO DI DETTAGLIO RAGGRUPPAMENTO TEMPORANEO PROGETTISTI: Mandatario: 3TI PROGETTI ITALIA S.p.A. Mandatario: GP Progettazione e Progettazione Mandatario: Arch. Salvatore Vergiglio
CONCEDENTE CONCESSIONARI AUTOSTRADALI LOMBARDE	RESPONSABILE DI PROGETTO ED INCARICATO DELL'INTEGRAZIONE FRA LE VARIE PRESTAZIONI: Ing. Alberto Cecchini
CONCESSIONARIO Autobradia Padovana Lombarda	ELABORAZIONE PROGETTUALE PROGETTISTA: 3TI PROGETTI ITALIA S.p.A.
APPROVATO Il Direttore dei Lavori: Ing. Francesco Domenico	3TI ITALIA S.p.A. DIRETTORE TECNICO Ing. Stefano Luca Possati Ordine degli Ingegneri Provincia di Roma n. 20809

Redatto: PANICOTTO Verificato: SORGE Approvato: Possati