



### Sezione trasversale su pile ("P1-P2-P3-P4")

Scala 1:50

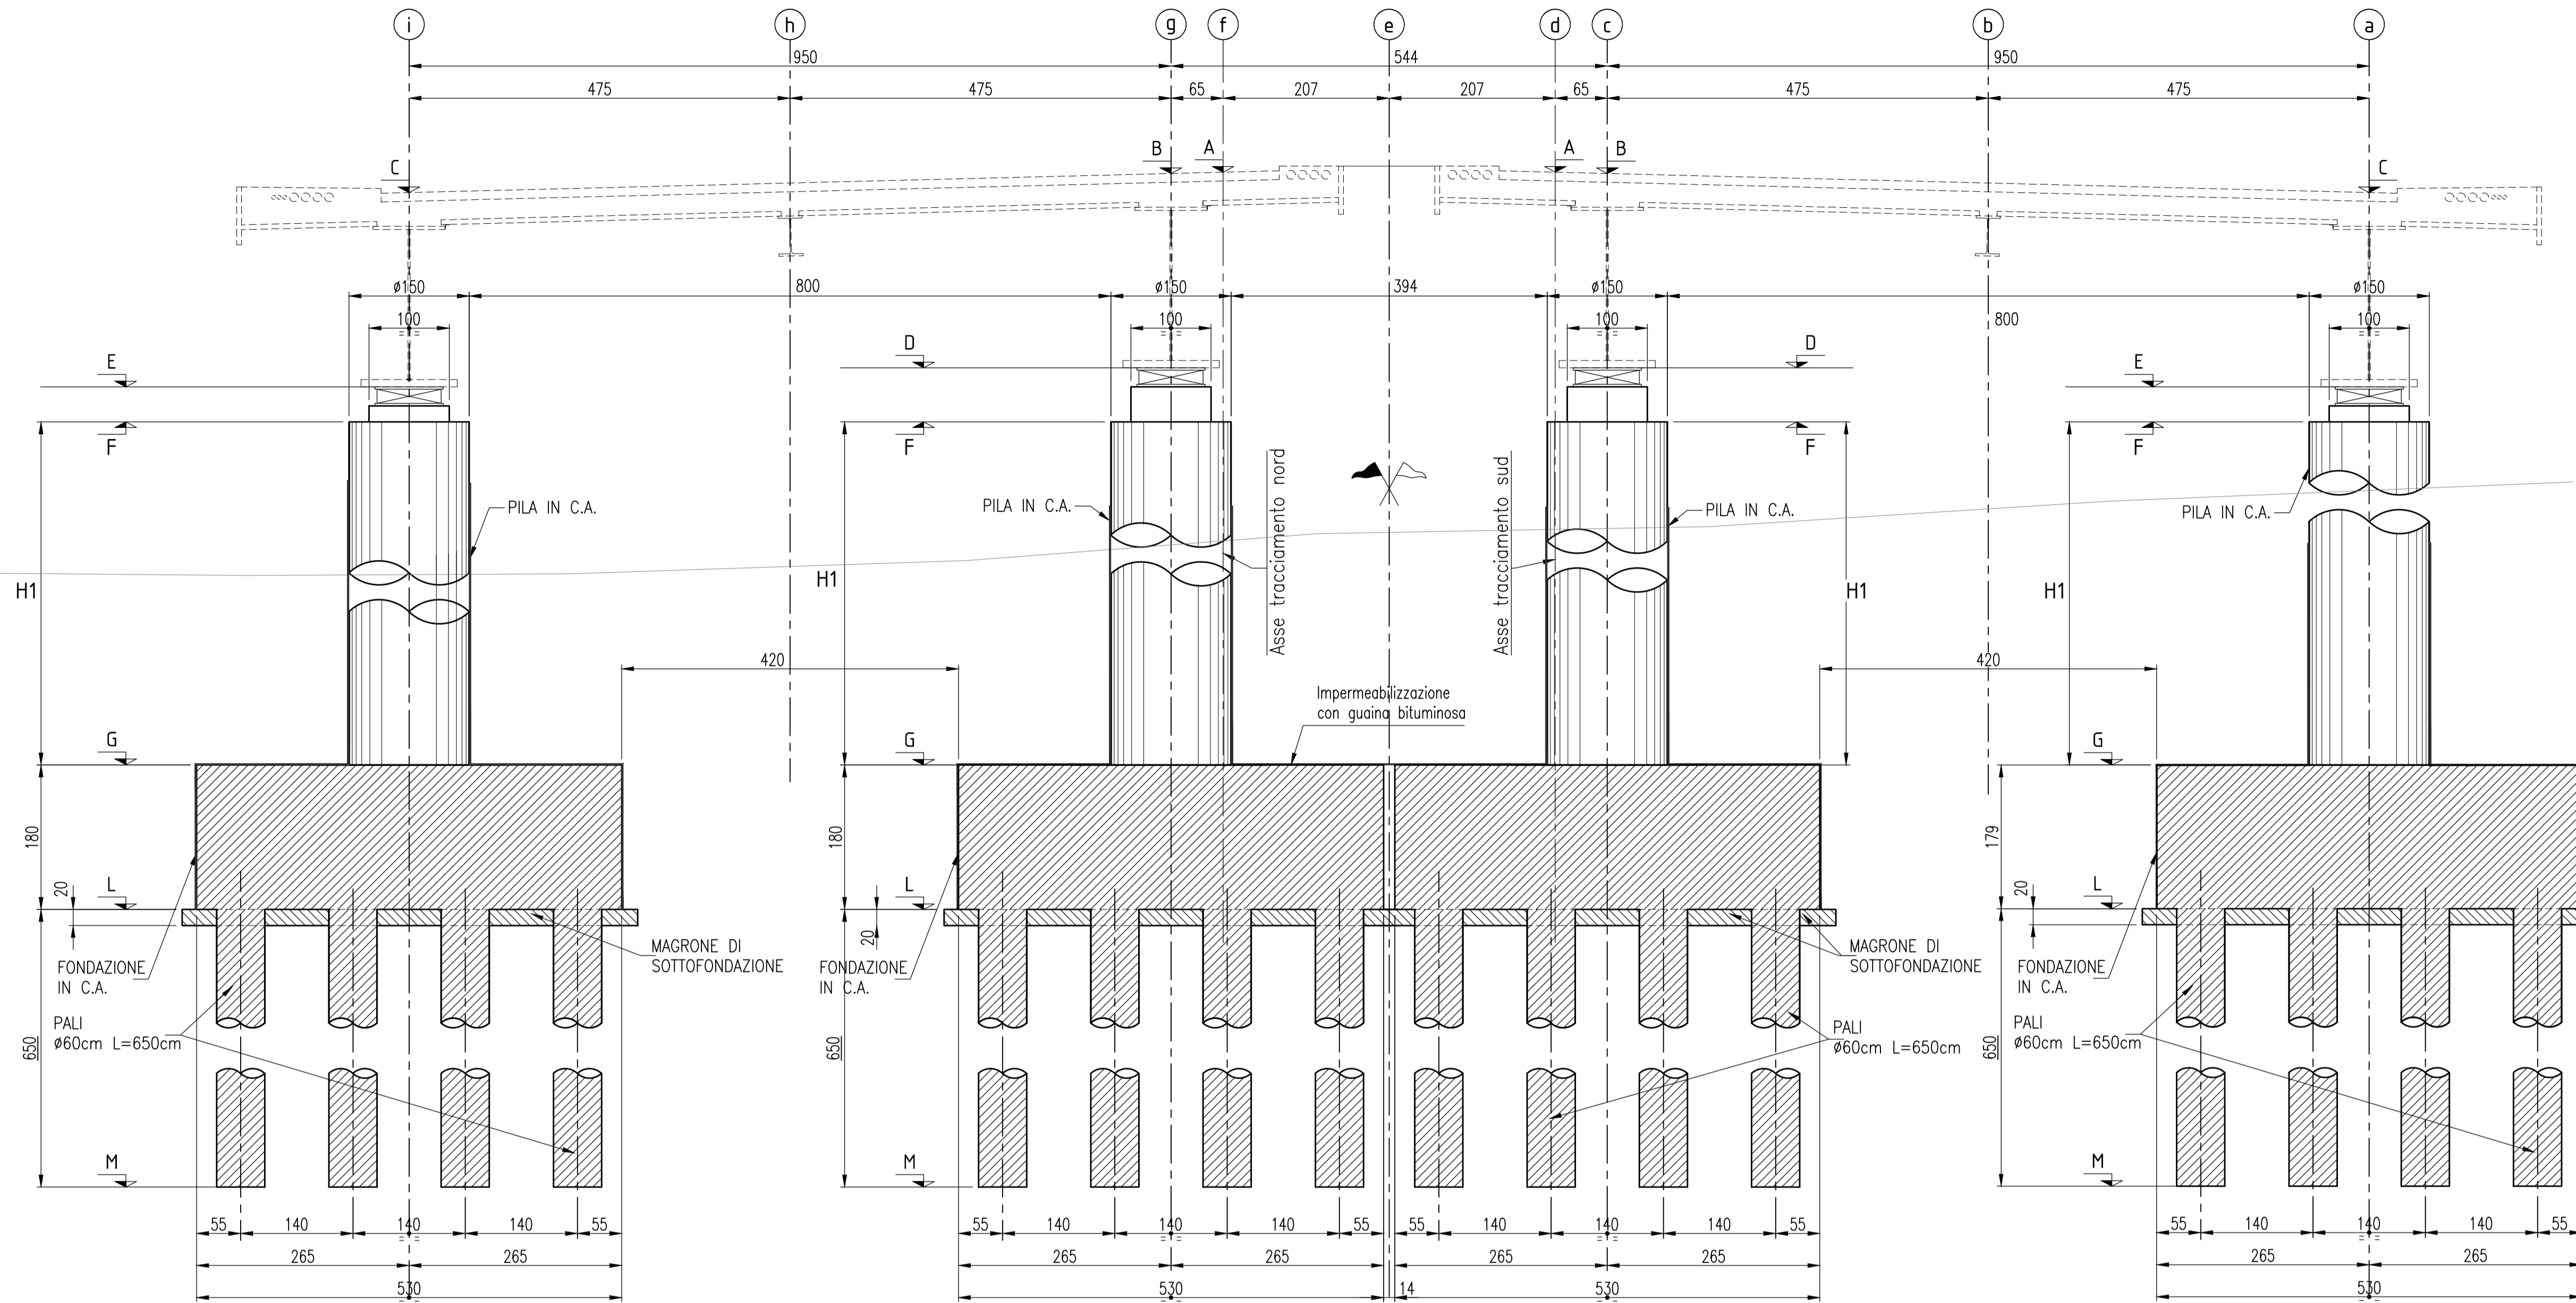

### Sezione longitudinale pile ("P1-P2-P3-P4")

Scala 1:50

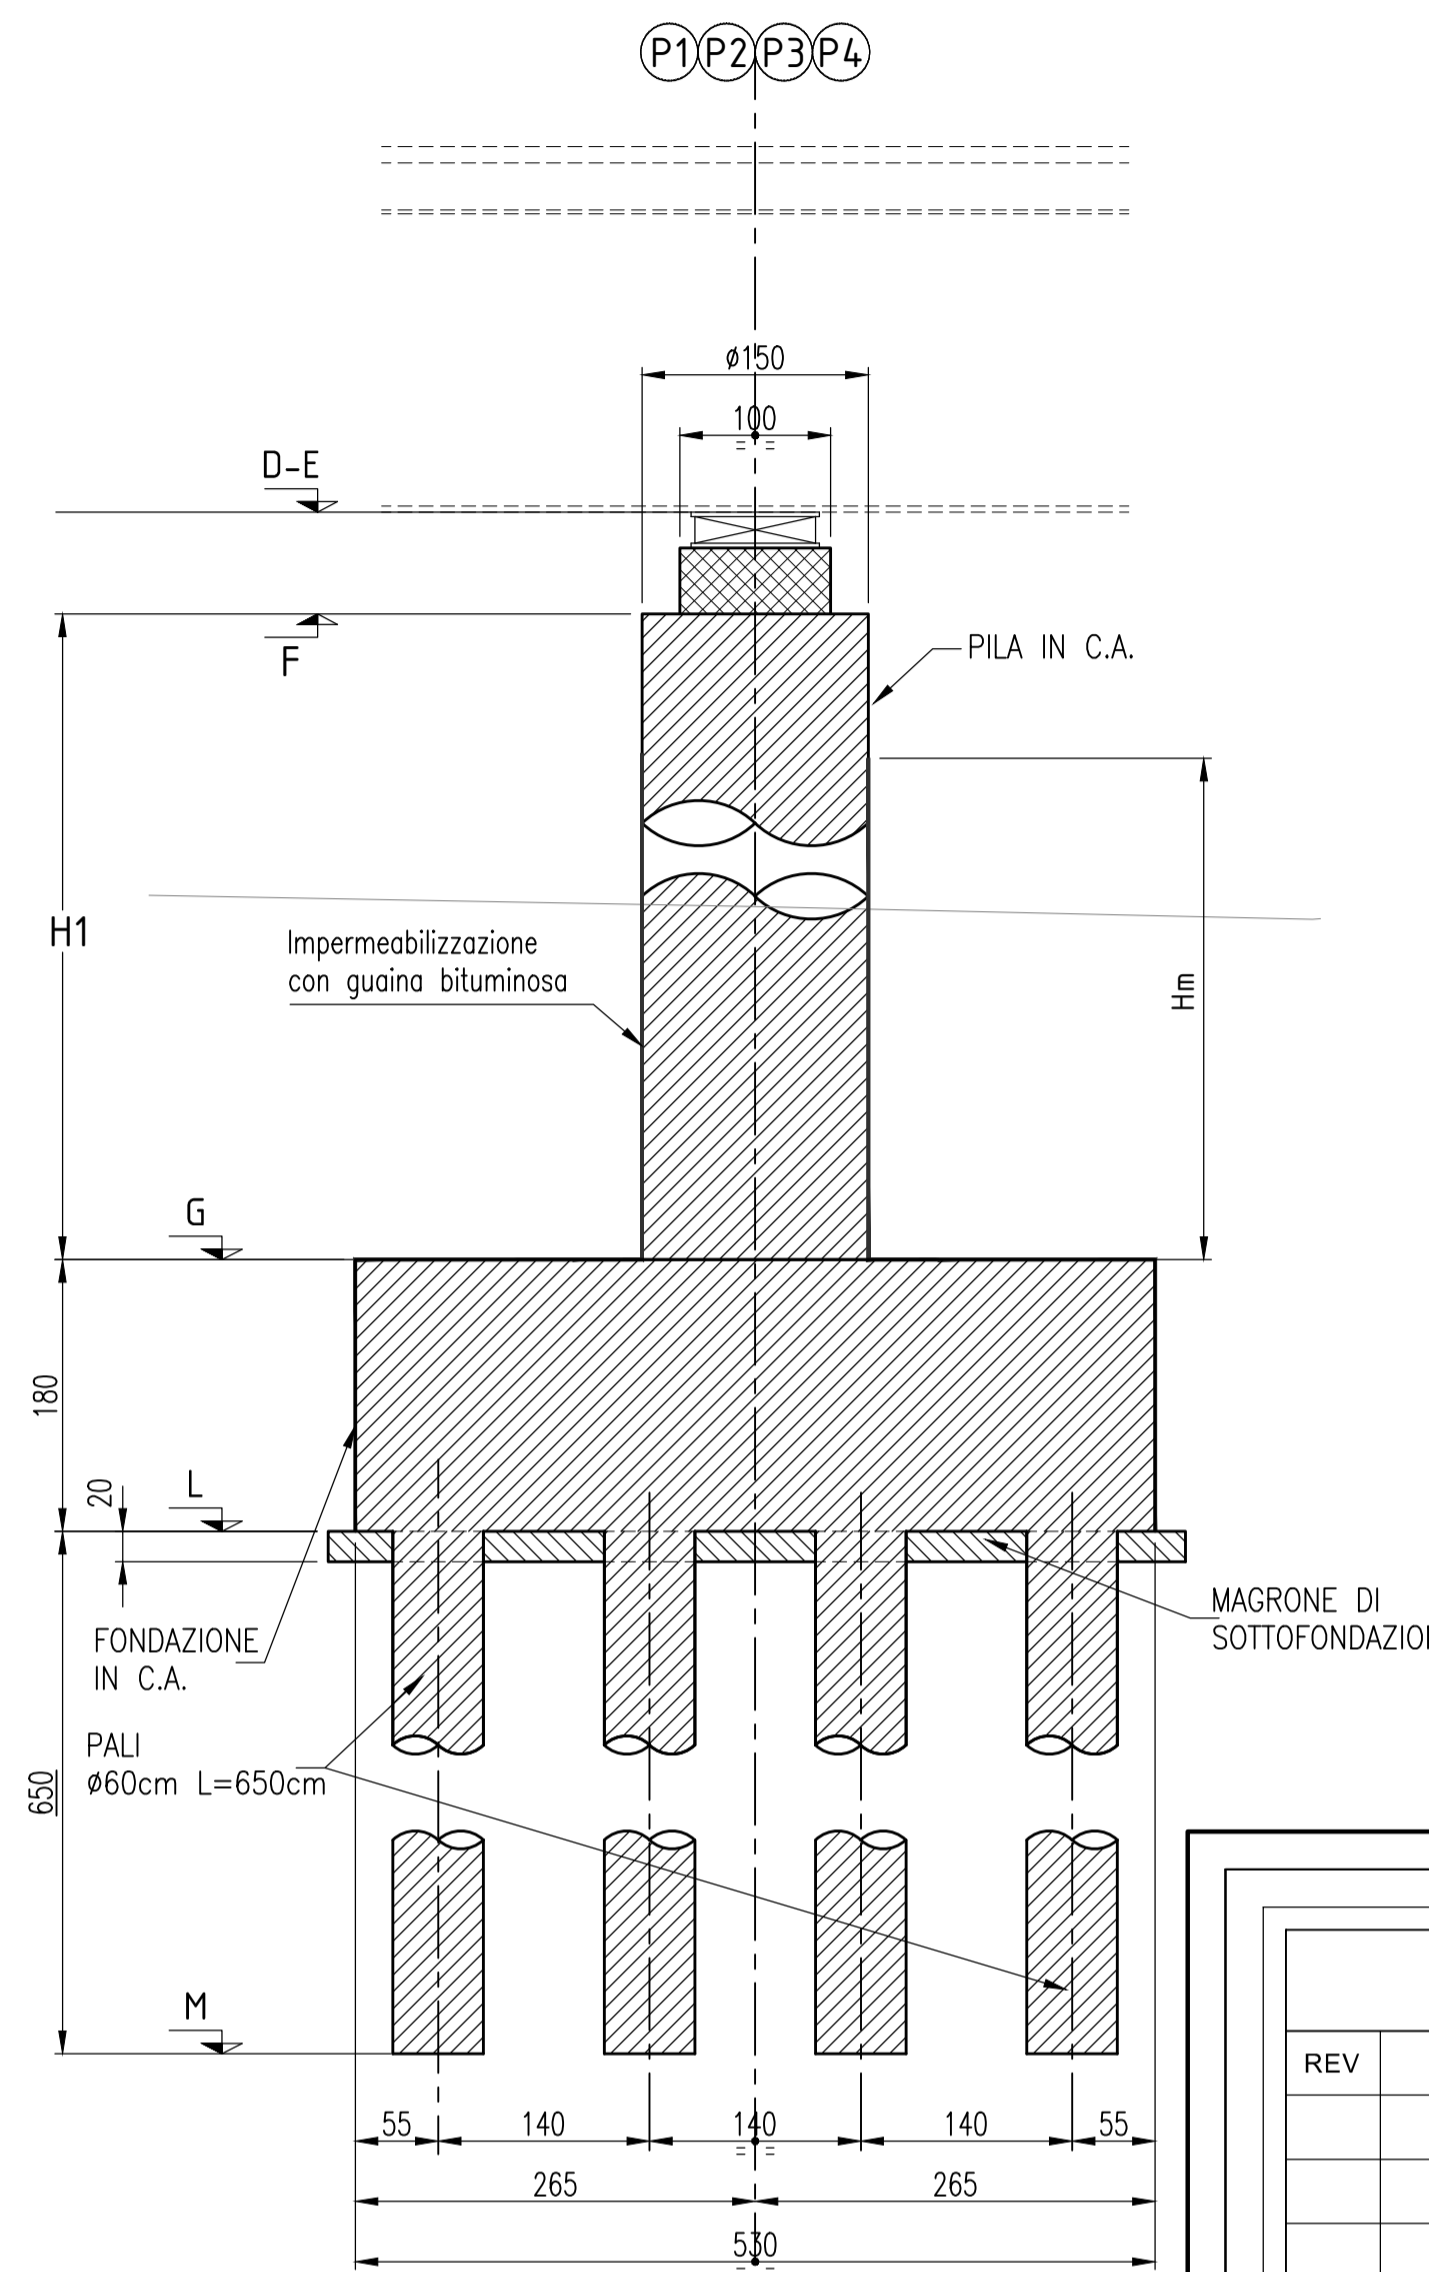

### Dettaglio ingombro martinetti di sollevamento per manutenzione

Scala 1:25


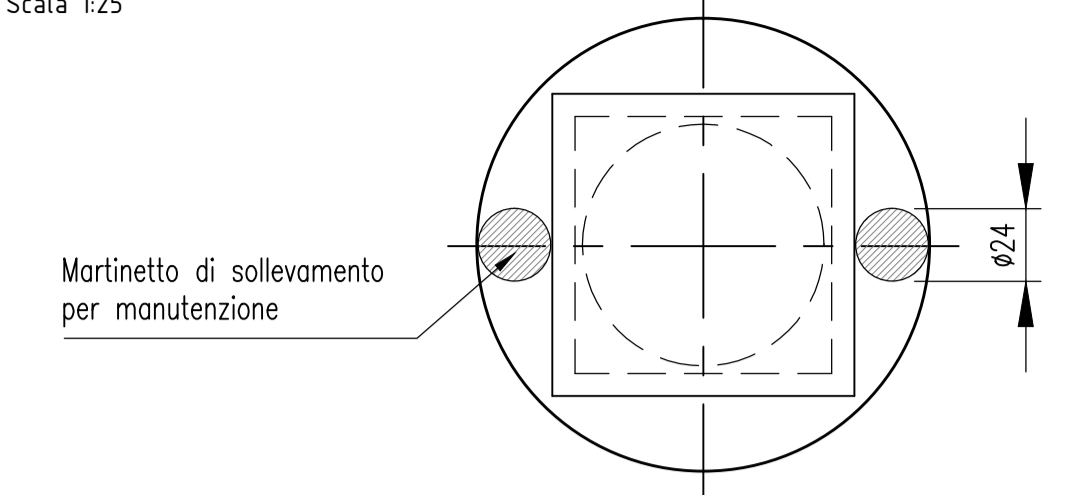


TABELLA RIASSUNTIVA ALTEZZA PILE

	P1	P2	P3	P4
A	+251.191 m	+251.244 m	+251.296 m	+251.349 m
B	+251.175 m	+251.228 m	+251.280 m	+251.333 m
C	+250.937 m	+250.990 m	+251.042 m	+251.095 m
D	+248.753 m	+248.806 m	+248.858 m	+248.911 m
E	+248.516 m	+248.569 m	+248.621 m	+248.674 m
F	+248.079 m	+248.132 m	+248.184 m	+248.237 m
G	+238.400 m	+240.300 m	+241.200 m	+242.100 m
L	+236.600 m	+238.500 m	+239.400 m	+240.300 m
M	+230.100 m	+232.000 m	+232.900 m	+233.800 m
H1	967.90 cm	783.20 cm	698.40 cm	613.70 cm
Hm	3.50 m	2.40 m	2.60 m	2.00 m

### Pianta fondazioni pile ("P1-P2-P3-P4")

Scala 1:50

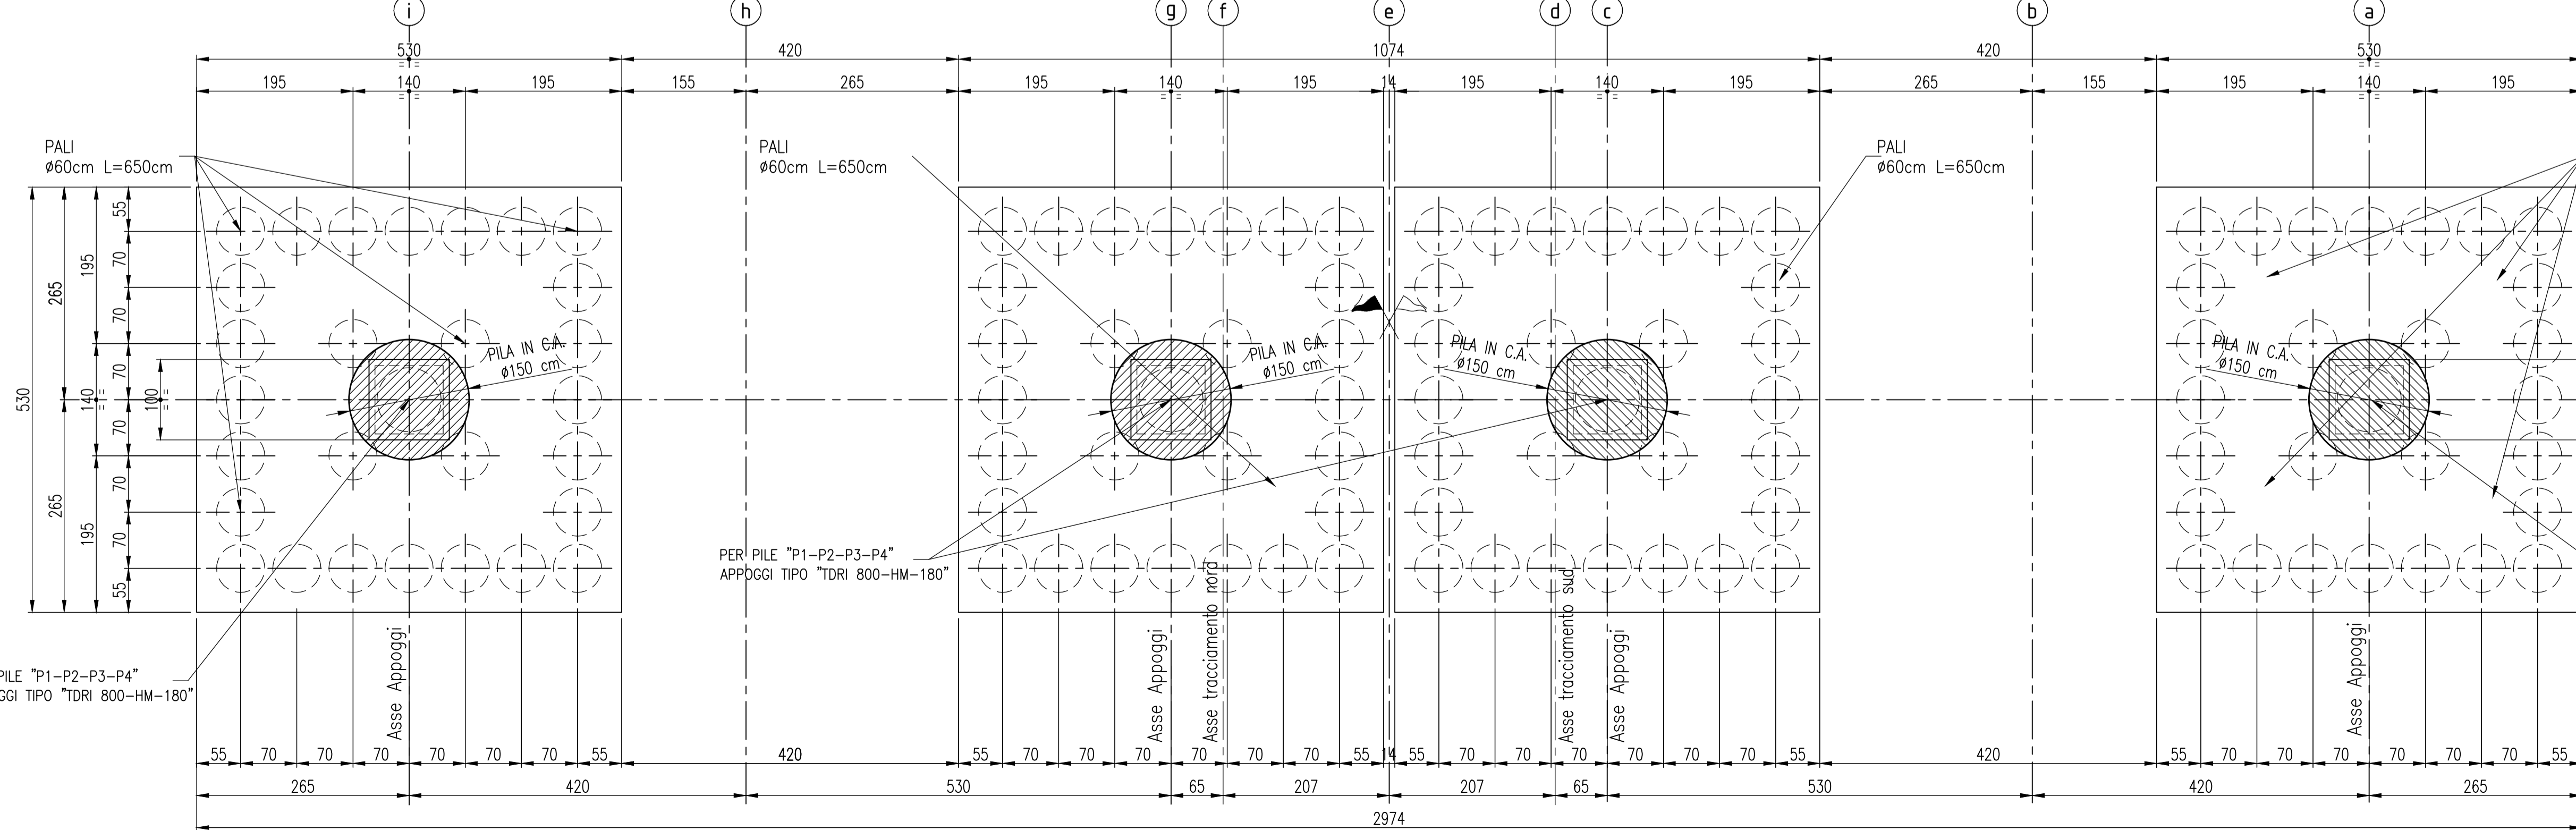

NOTA:  
L'impermeabilizzazione mediante guaina bituminosa ricopre tutte le superfici interrato.

### MATRICE DI REVISIONE

REV	DATA	DESCRIZIONE MODIFICA

N.B.: LA TAVOLA SOSTITUISCE QUELLA RELATIVA AL CODICE [ ] DEL PROGETTO ESECUTIVO

**COLLEGAMENTO AUTOSTRADALE DALMINE - COMO - VARESE - VALICO DEL GAGGILO E OPERE AD ESSO CONNESSE**  
 CODICE C.U.P. E8190900510004  
**TRATTE B1, B2, C, D, TRVA13+14, GREENWAY**  
**AS BUILT**  
 TRATTA B1  
 OPERE D'ARTE MAGGIORI: PONTI E VIADOTTI  
 PONTE SUL TORRENTE LURA  
 OPERE IN C.A.: CARPENTERIA PILE - PIANTA E SEZIONI

**IMPRESA**  
 RAGGRUPPAMENTO TEMPORANEO IMPRESE:  
 Mandatario: STRABAG A.G.  
 Mandatario: GLF Grandi Lavori Fincostr S.p.A.  
 Mandatario: ICM S.p.A.  
 Mandatario coperto: STRABAG S.p.A.

**CONCESSIONARIO**  
 Direttore Tecnico: Ing. Giuseppe Sardo  
 Referente Tecnico: Arch. Giovanni Caruso

**PROGETTISTA - PROGETTO ESECUTIVO DI DETTAGLIO**  
 RAGGRUPPAMENTO TEMPORANEO PROGETTISTI:  
 Mandatario: 3TI ITALIA S.p.A.  
 Mandatario: OP  
 Mandatario: Arch. Salvatore Vergiglio

**CONCEDENTE**  
 CONCESSIONE AUTOSTRADALI LOMBARDE  
 RESPONSABILE DI PROGETTO ED INCARICATO DELL'INTEGRAZIONE FRA LE VARIE PRESTAZIONI:  
 Ing. Alberto Cecchini

**ELABORAZIONE PROGETTUALE**  
 PROGETTISTA:  
 3TI PROGETTI ITALIA S.p.A.  
**3TI ITALIA S.p.A.**  
 DIRETTORE TECNICO  
 Ing. Stefano Luca Pissati  
 Ordine degli Ingegneri Provincia di Roma n. 20809

Redatto: SAVINO Verificato: SORGE Approvato: POSSATI