



Sezione longitudinale con dettaglio convoglio tubi di scarico delle acque

Scala 1/200

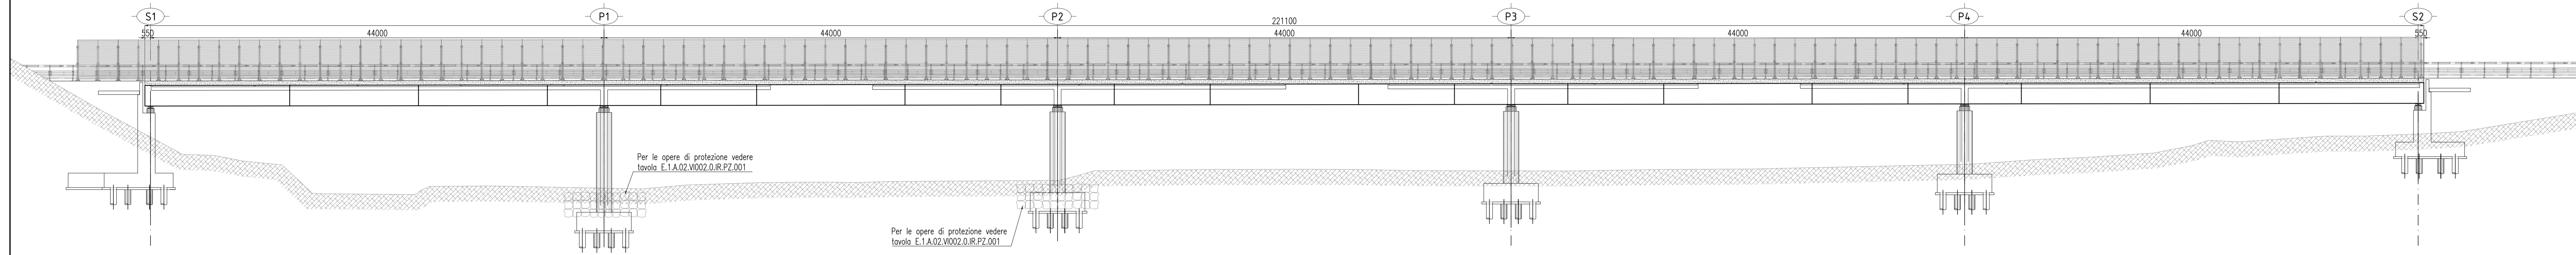


Dettaglio rete di protezione

Scala Var.

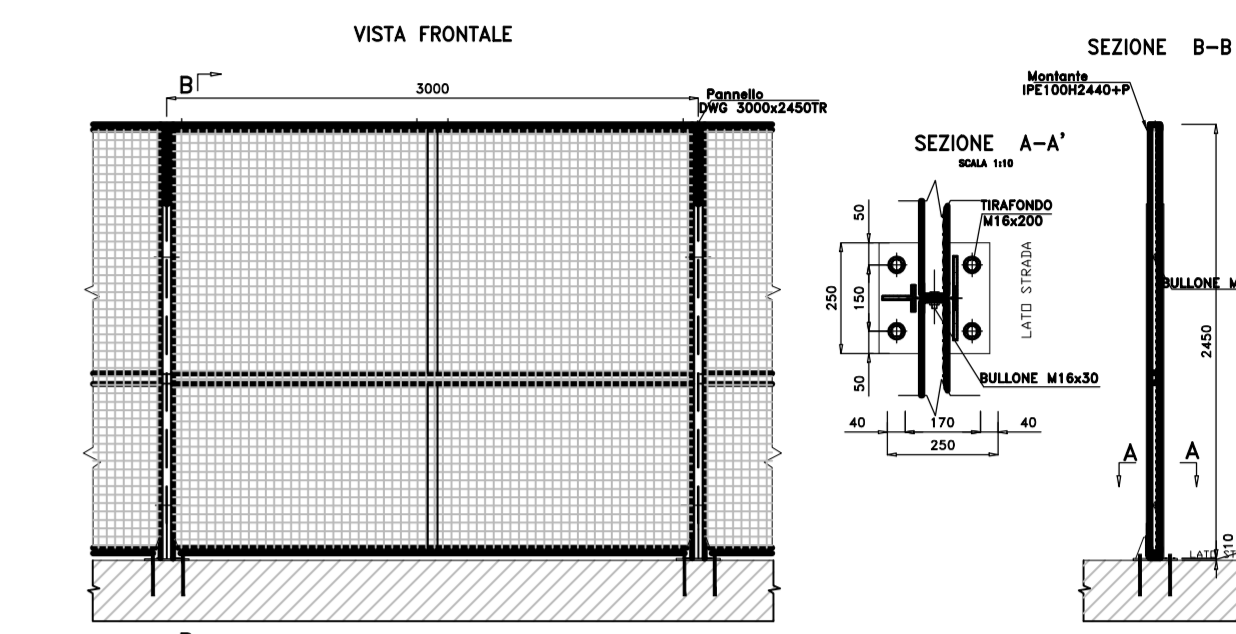


Pianta con posizionamento vasche per scolo delle acque

Scala 1/200

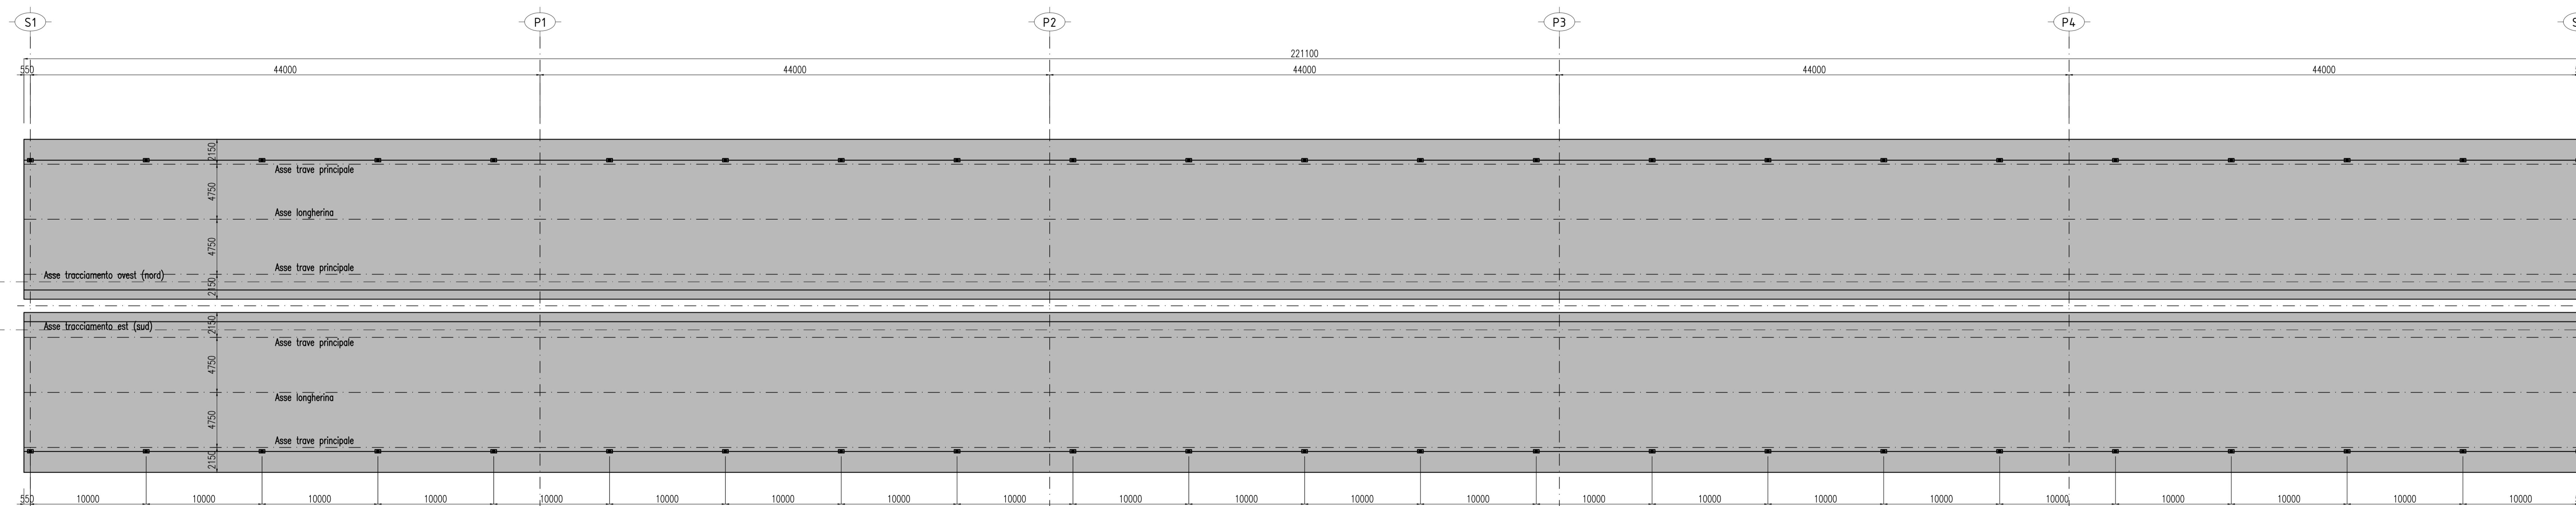


Dettaglio scolo acque

Scala 1/10

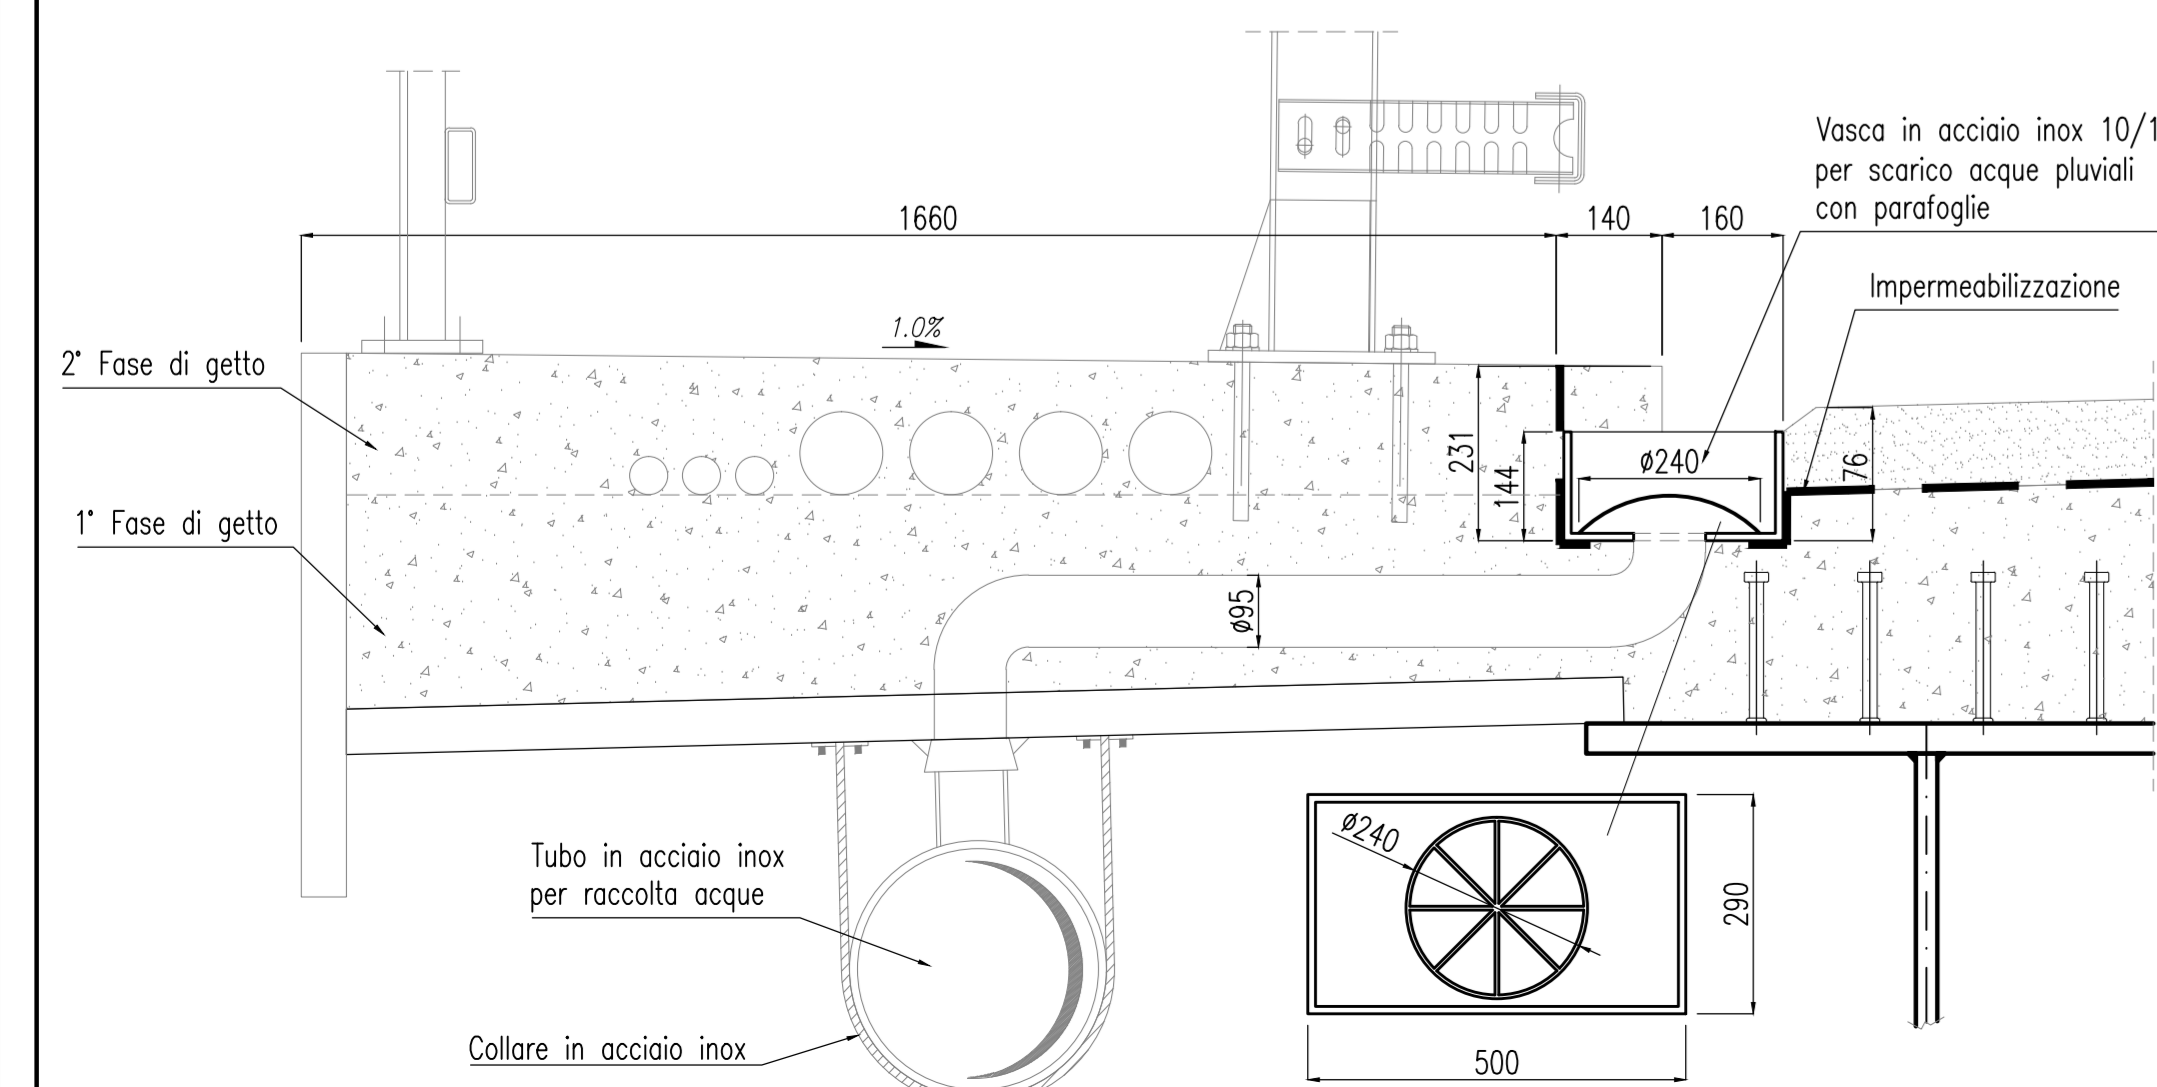


Dettaglio pozzetto per tubi

Scala 1/10

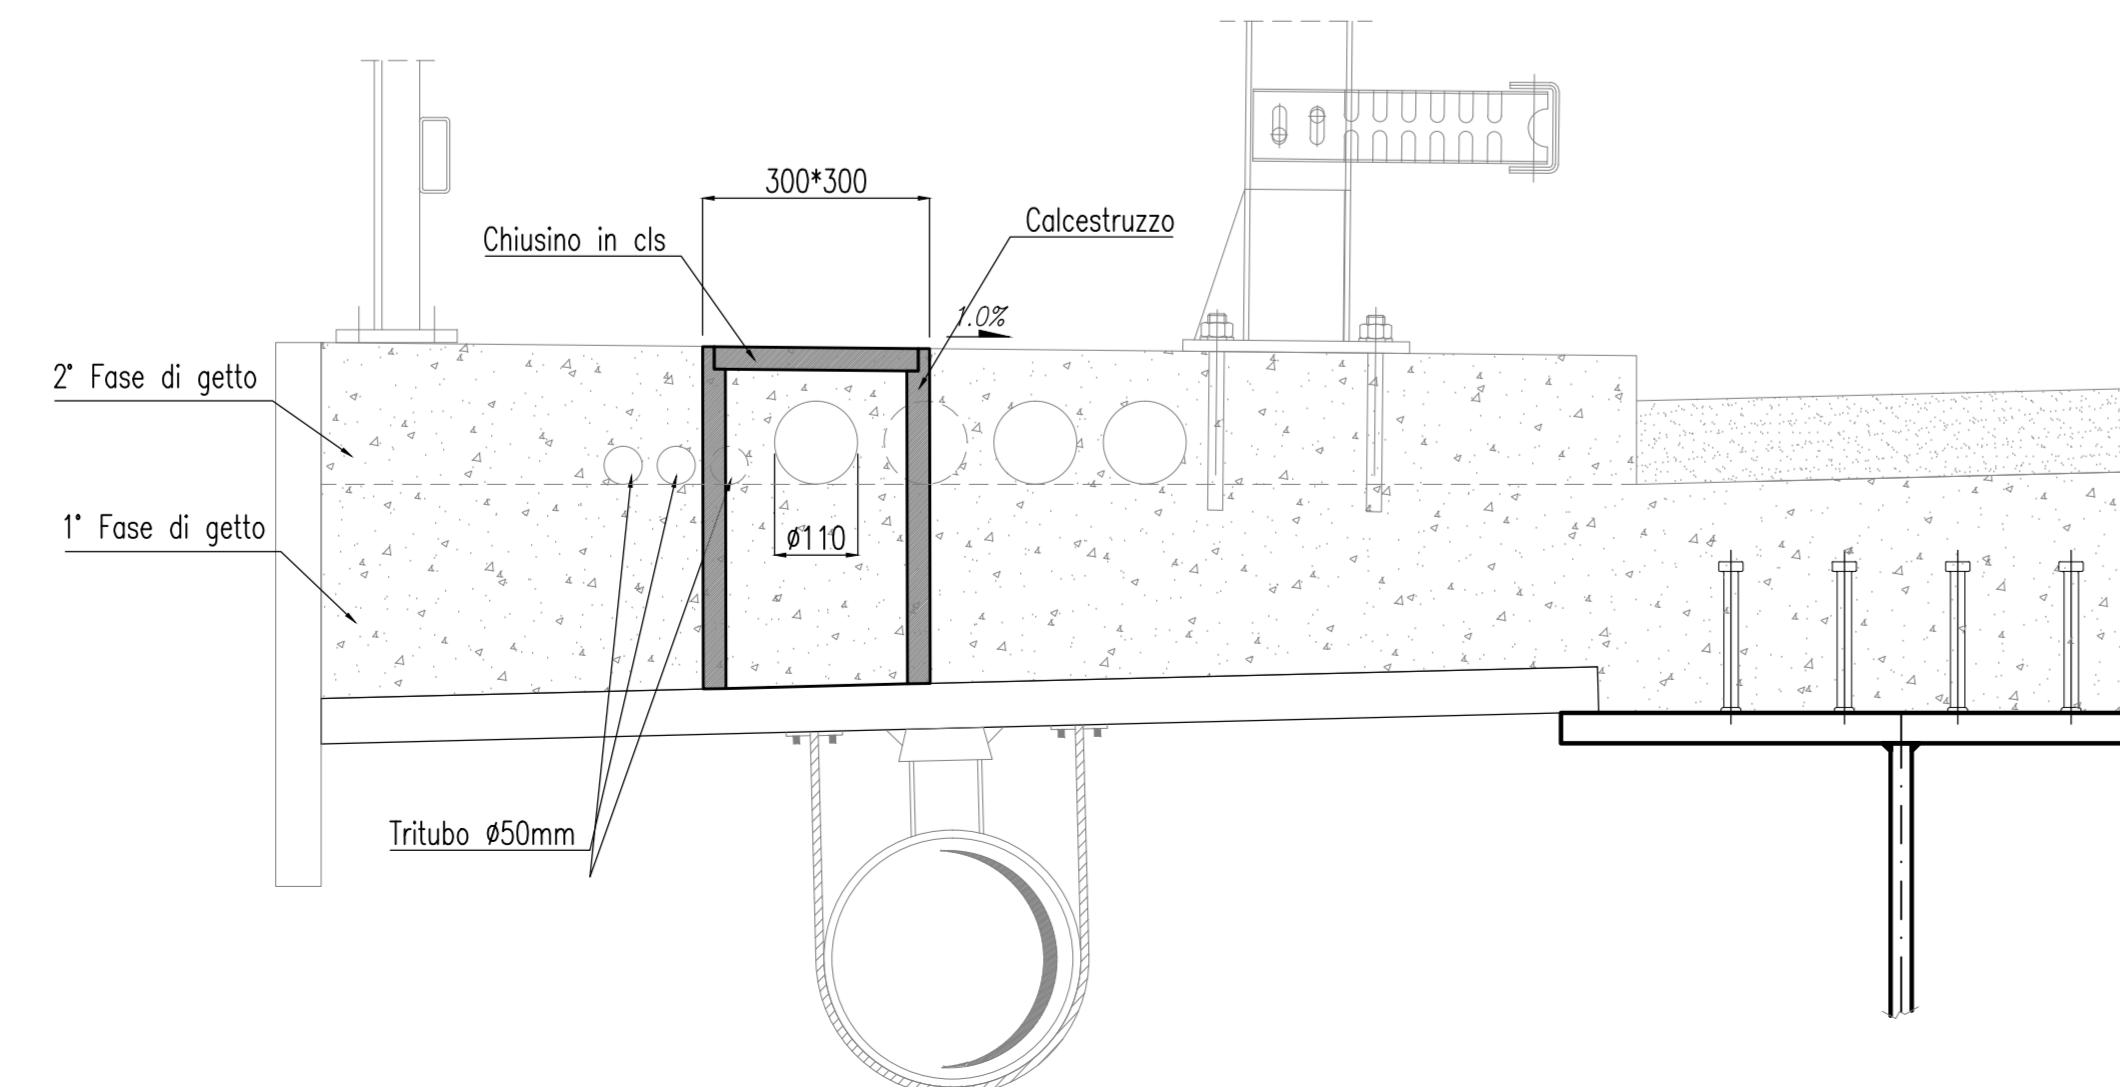


Dettaglio ancoraggio veletta

Scala 1/10

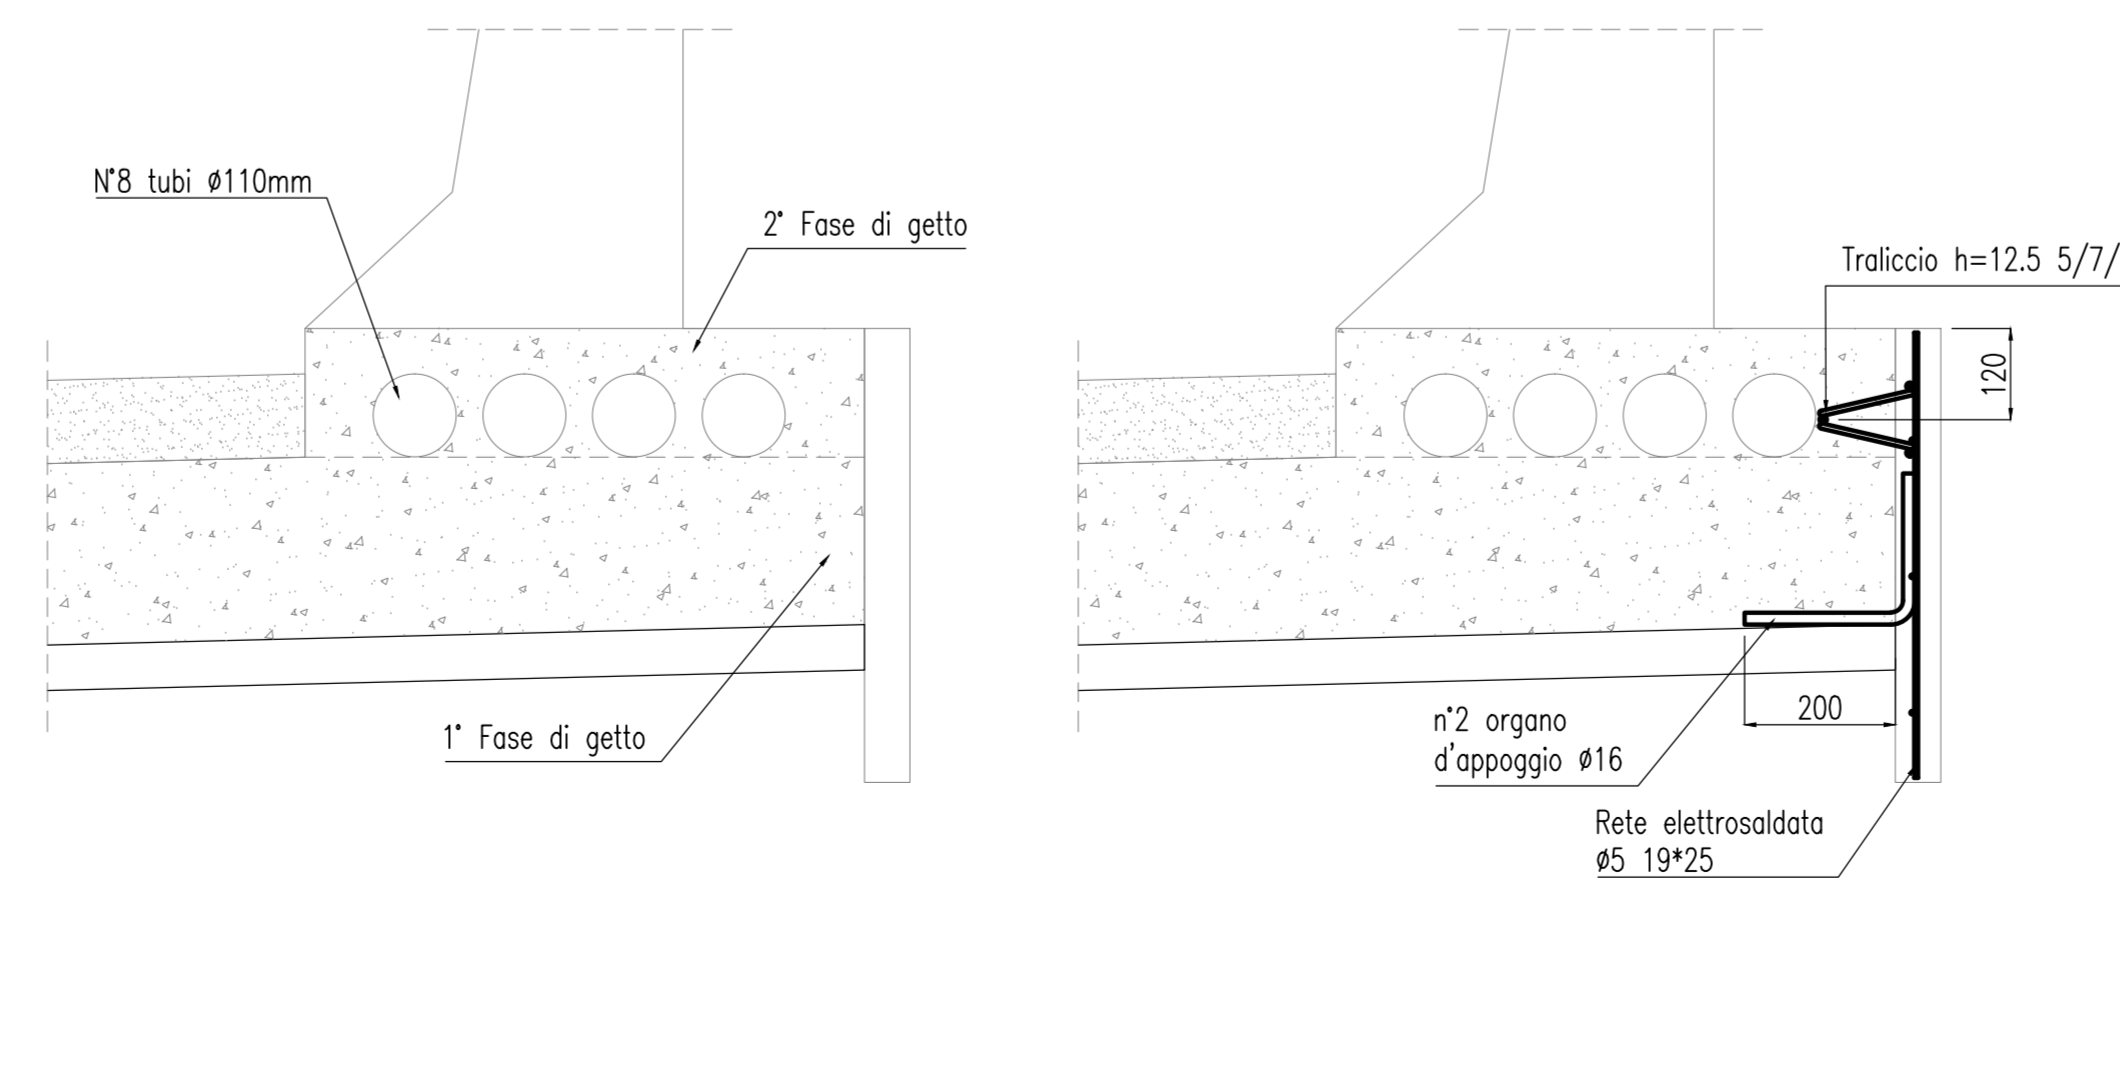


Dettaglio grigliato

Scala 1/10

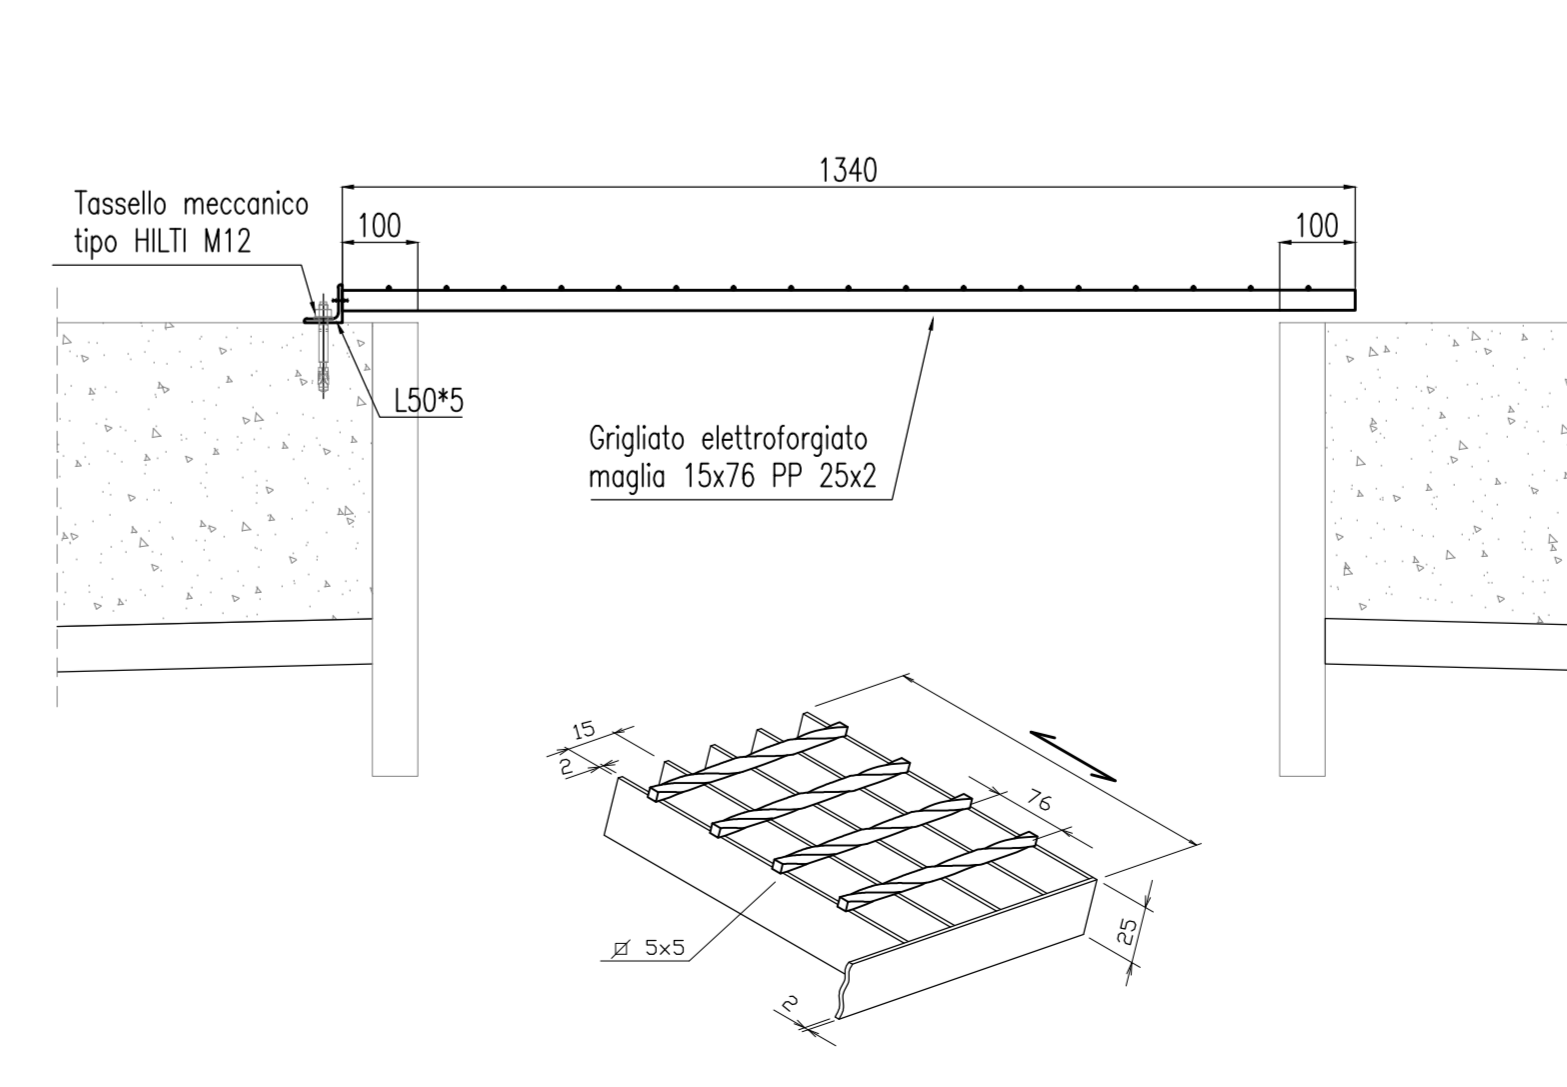

Dettaglio pavimentazione

Scala 1/10

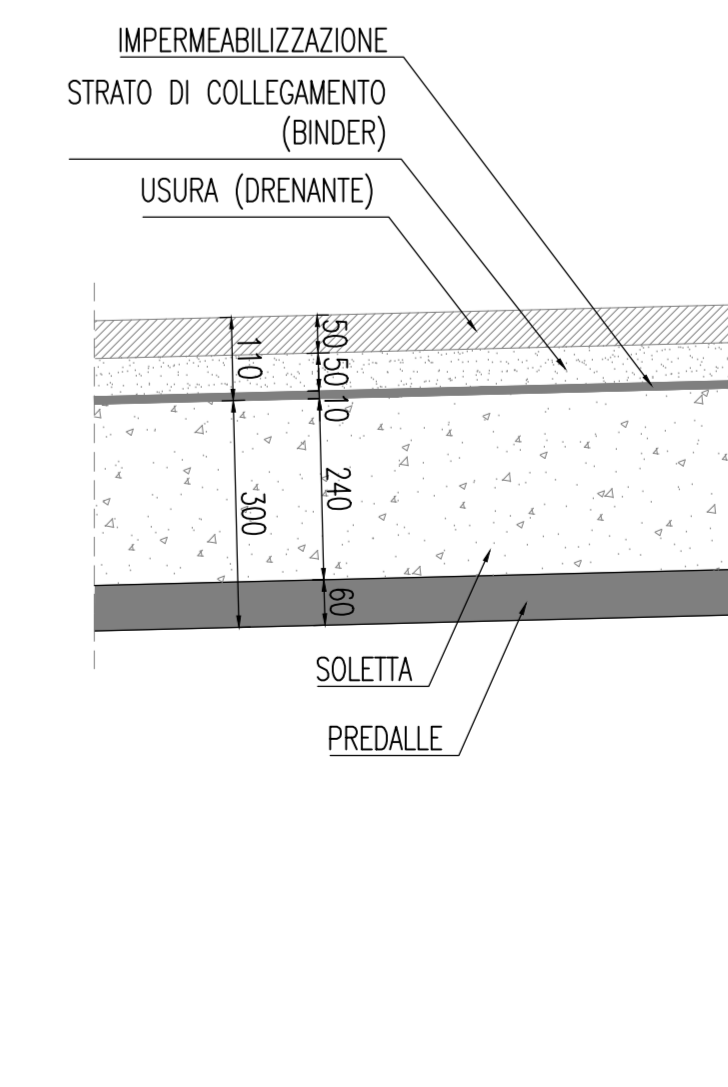

MATRICE DI REVISIONE

REV	DATA	DESCRIZIONE MODIFICA

N.B.: LA TAVOLA SOSTITUISCE QUELLA RELATIVA AL CODICE [] DEL PROGETTO ESECUTIVO

CONCESSIONARIA AUTOSTRADALI LOMBARDI

COLLEGAMENTO AUTOSTRADE DALMINE - COMO - VARESE - VALICO DEL GAGGIOLIO E OPERE AD ESSO CONNESSE
TRATTE B1, B2, C, D, TRAVI 13+14, GREENWAY
AS BUILT

TRATTA B1
 OPERE D'ARTE MAGGIORI PONTI E VIADOTTI
 PONTE SUL TORRENTE LURA
 DRENAGGIO ACQUE DI PIATTAFORMA E DETTAGLI COSTRUTTIVI

IDENTIFICAZIONE ELABORATO	IMPRESA
CODICE PROGETTO: F01078	RAGGRUPPAMENTO TEMPORANEO IMPRESE:
LOTTO: 01	STRABAG A.G.
OPERA: 01	GLF Grandi Lavori Finocci S.p.A.
TRATTO D'OPERA: 01	ICM S.p.A.
AMBITO: 01	STRABAG S.p.A.
TIPO ELABORATO: PROGETTO	
REVISIONE: 01	

Scale: 1/200, 1/10, 1/10


CONCEDENTE: CONCESSIONARIA AUTOSTRADALI LOMBARDI
 Ing. Alberto Caschini

RESPONSABILE DI PROGETTO ED INCARICATO DELL'INTEGRAZIONE FRA LE VARIE PRESTAZIONI:
 Ing. Alberto Caschini

CONCESSIONARIO: Autostradali Lombardi
 Direttore Tecnico: Ing. Giuseppe Serrato
 Referente Tecnico: Arch. Giovanni Corbelli

ELABORAZIONE PROGETTUALE:
 PROGETTISTA: 311 PROGETTI ITALIA S.p.A.
 DIRETTORE TECNICO: Arch. Salvatore Scagnuolo
 Ordine degli Ingegneri Provincia di Roma n. 20809

APPROVATO: Autostradali Lombardi
 Il Direttore dei Lavori: Ing. Francesco Donato

311 ITALIA S.p.A.
 DIRETTORE TECNICO
 Arch. Salvatore Scagnuolo
 Ordine degli Ingegneri Provincia di Roma n. 20809

Redatto: Savoia Verificato: Sogno Approvato: Possati