



# Sezione longitudinale

Scala 1:200

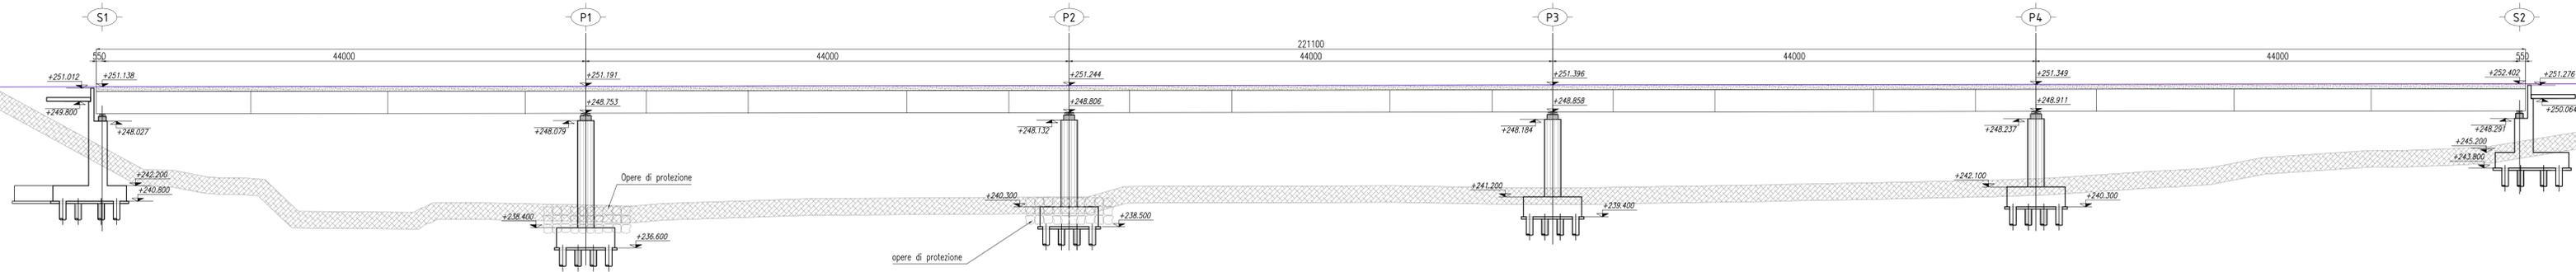


# Pianta fondazioni

Scala 1:200

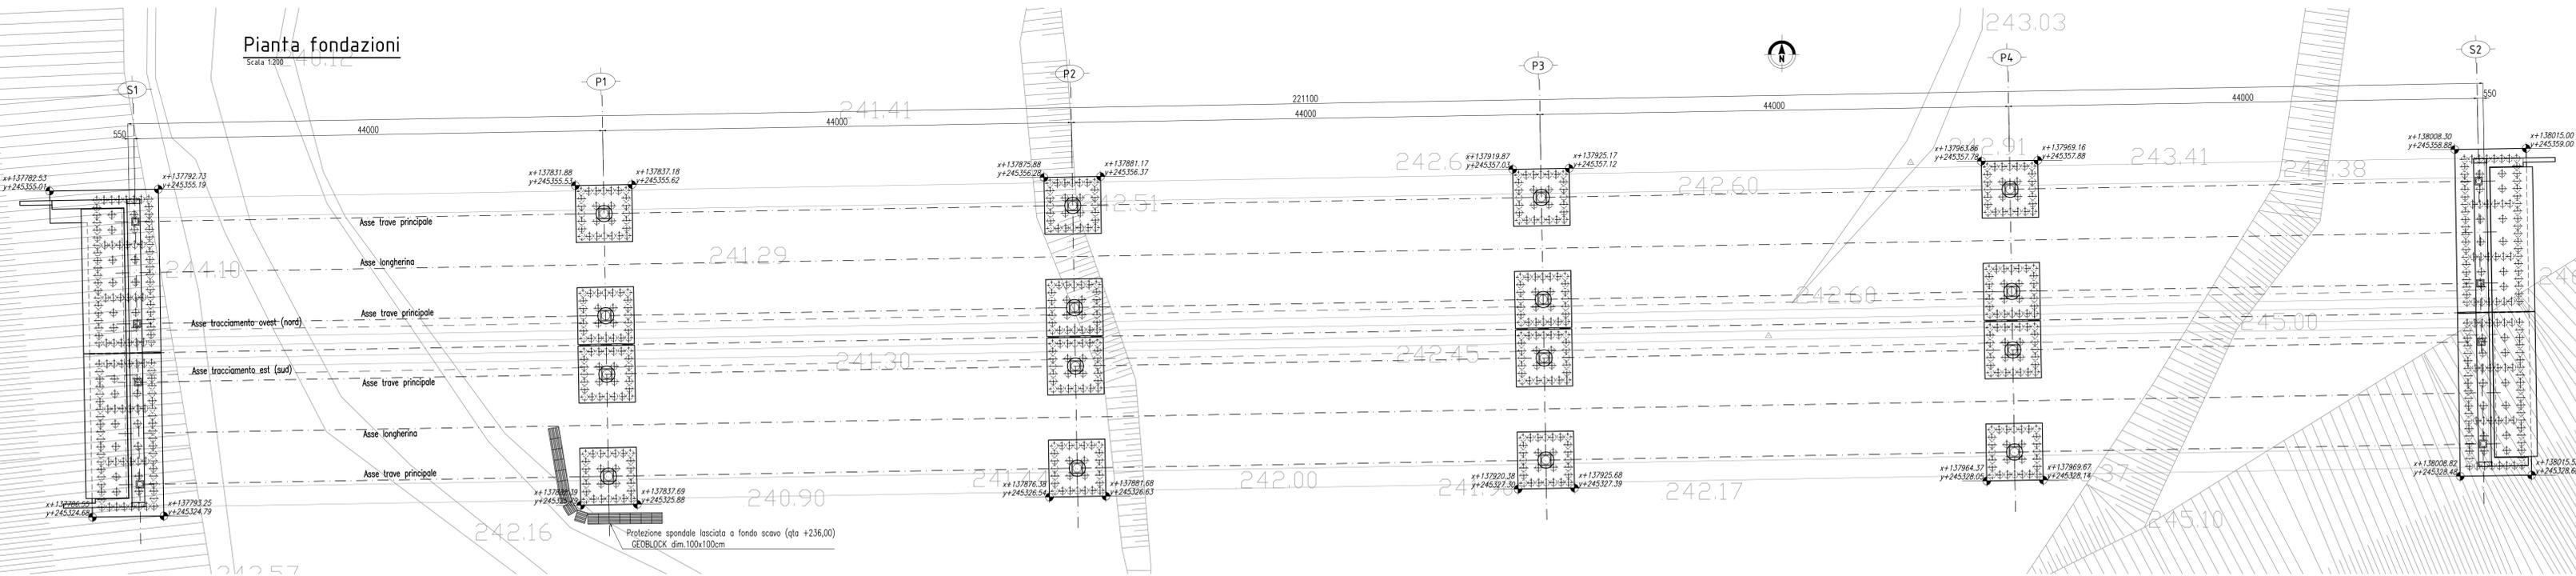

# Pianta chiave

Fuori scala

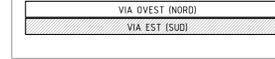

REV	DATA	DESCRIZIONE MODIFICA

N.B.: LA TAVOLA SOSTITUISCE QUELLA RELATIVA AL CODICE [E] DEL PROGETTO ESECUTIVO

**COLLEGAMENTO AUTOSTRADALE DALMINE - COMO - VARESE - VALICO DEL GAGGIOLO E OPERE AD ESSO CONNESSE**  
 CODICE C.U.P. F10B000027007  
**TRATTE B1, B2, C, D, TRVA13+14, GREENWAY**  
**AS BUILT**  
**TRATTA B1**  
 OPERE D'ARTE MAGGIORI: PONTI E VIADOTTI  
 PONTE SUL TORRENTE LURA  
 PIANTE E PROSPETTO FONDAZIONI - ASSE EST (SUD)


**CONCEDENTE**  
CONCESSIONI AUTOSTRADALI LOMBARDE

**CONCESSIONARIO**  
Autobrad  
Direttore Tecnico: Ing. Giuseppe Santoro  

**PROGETTISTA**  
311 PROGETTI ITALIA S.p.A.

**APPROVATO**  
Autobrad  
Il Direttore dei Lavori: Ing. Francesco Domenico Lombardi

**RESPONSABILE DI PROGETTO ED INCARICATO DELL'INTEGRAZIONE FRA LE VARIE PRESTAZIONI**  
Ing. Alberto Cecchini

**ELABORAZIONE PROGETTUALE**  
PROGETTISTA:  
311 PROGETTI ITALIA S.p.A.

**STI ITALIA S.p.A.**  
ROBERTO TONDI TECNICO  
Png. Stefano Enzo Pissardi  
Ordine degli Ingegneri  
Provincia di Roma n. 20809

Redatto: PANCOTTO Verificato: SCRGE Approvato: POSSATI