




SEZIONE TRASVERSALE SU S1 SCALA 1:50
 PROGRESSIVA ASSE APPOGGI OVEST: 2+080.736
 PROGRESSIVA ASSE APPOGGI EST: 2+080.571

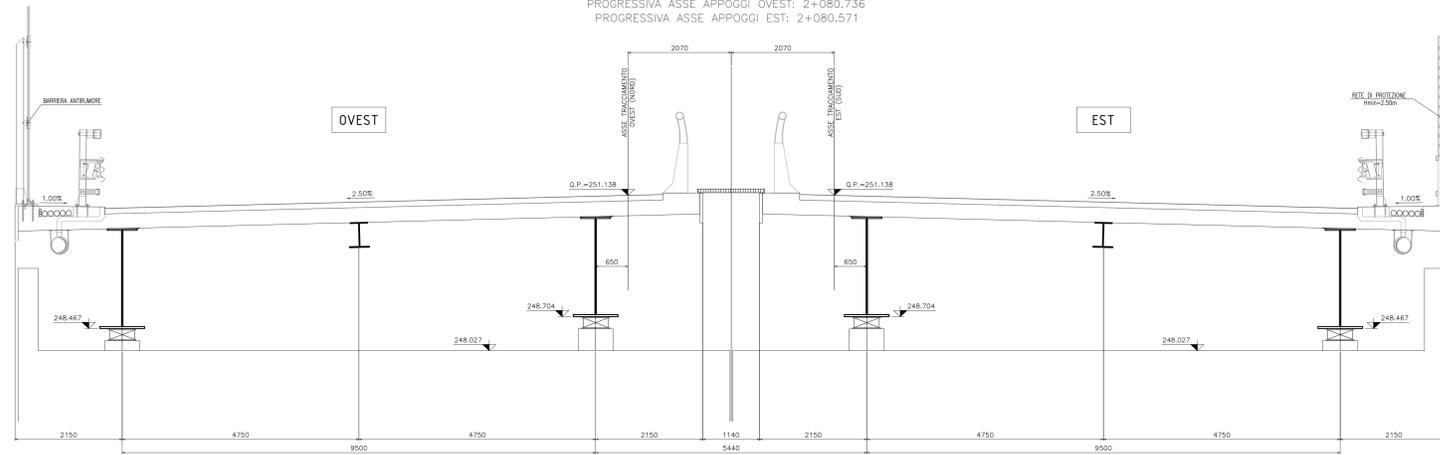


SEZIONE TRASVERSALE SU P4 SCALA 1:50
 PROGRESSIVA ASSE APPOGGI OVEST: 2+256.736
 PROGRESSIVA ASSE APPOGGI EST: 2+256.571

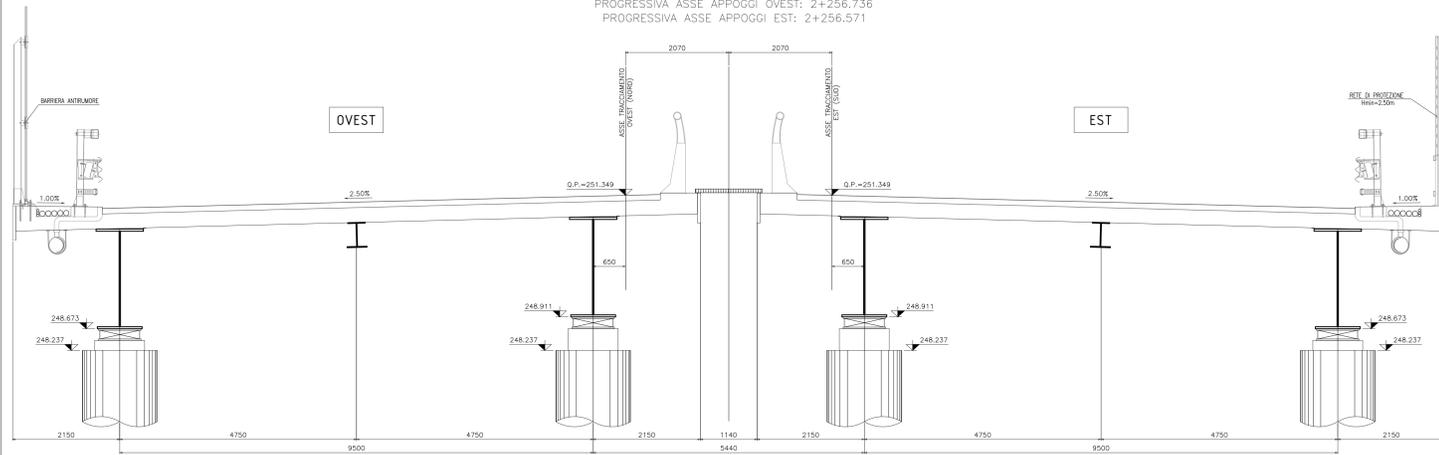


SEZIONE TRASVERSALE SU P1 SCALA 1:50
 PROGRESSIVA ASSE APPOGGI OVEST: 2+124.736
 PROGRESSIVA ASSE APPOGGI EST: 2+124.571

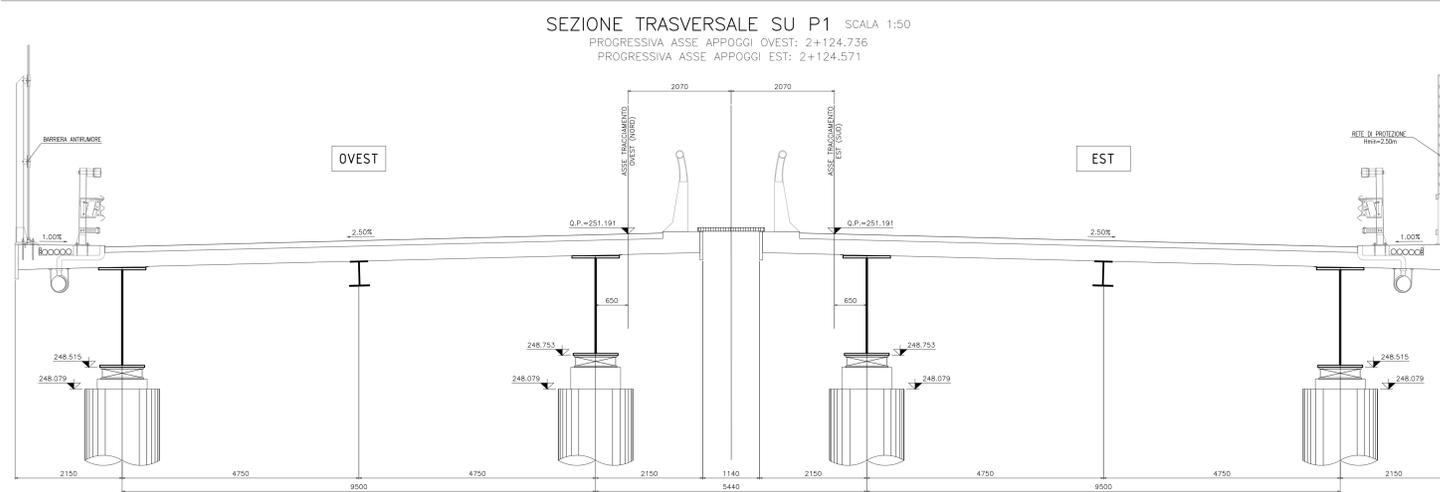


SEZIONE TRASVERSALE SU S2 SCALA 1:50
 PROGRESSIVA ASSE APPOGGI OVEST: 2+300.736
 PROGRESSIVA ASSE APPOGGI EST: 2+300.572

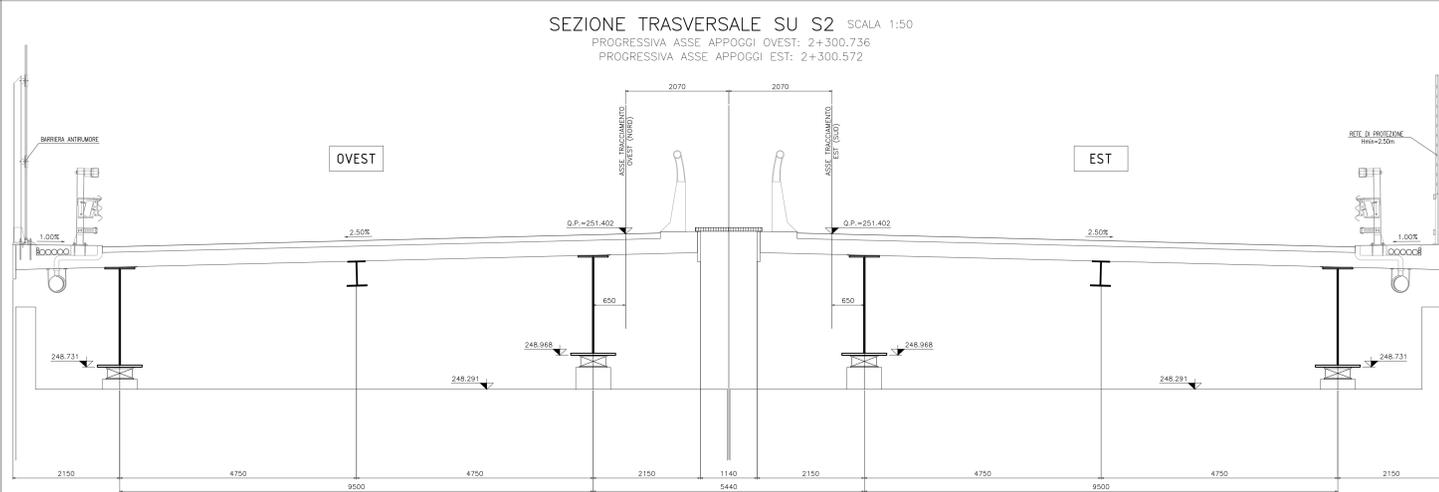

SEZIONE TRASVERSALE SU P2 SCALA 1:50
 PROGRESSIVA ASSE APPOGGI OVEST: 2+168.736
 PROGRESSIVA ASSE APPOGGI EST: 2+168.571

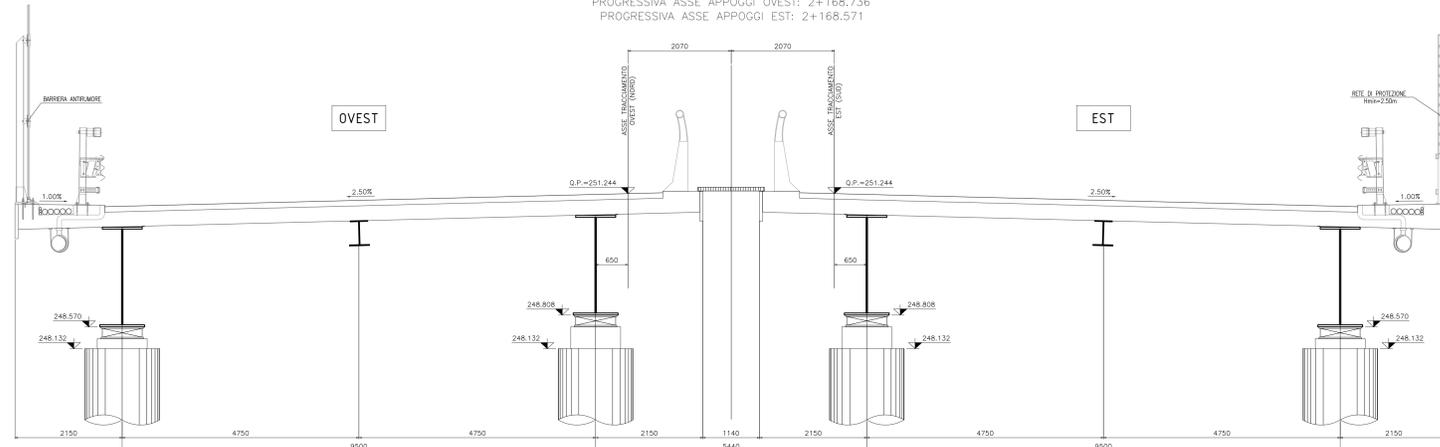

SEZIONE TRASVERSALE SU P3 SCALA 1:50
 PROGRESSIVA ASSE APPOGGI OVEST: 2+212.736
 PROGRESSIVA ASSE APPOGGI EST: 2+212.571

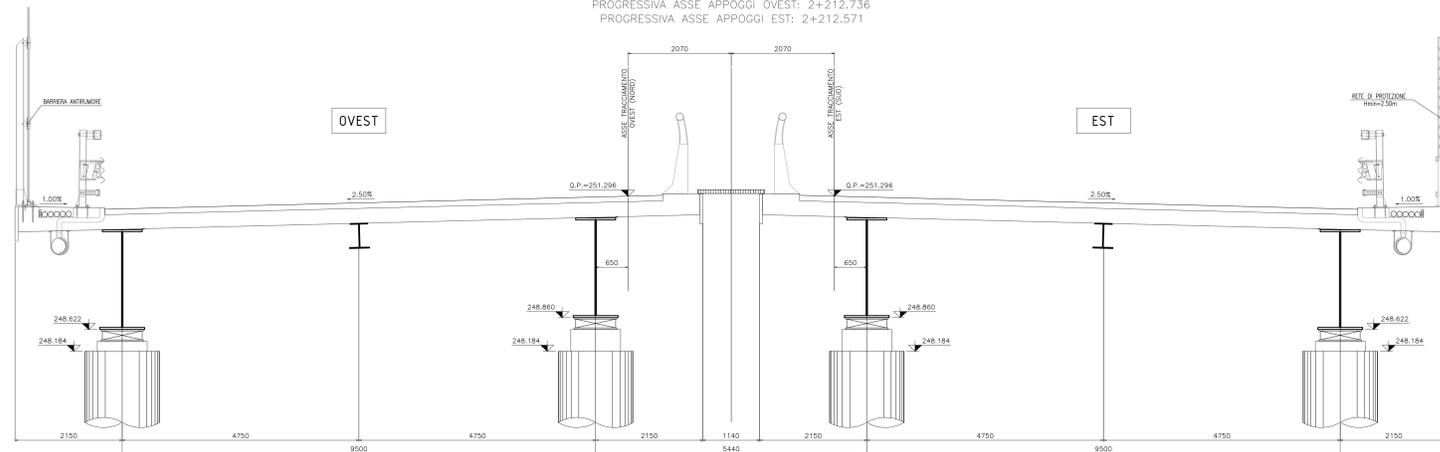

MATRICE DI REVISIONE		
REV	DATA	DESCRIZIONE MODIFICA

N.B.: LA TAVOLA SOSTITUISCE QUELLA RELATIVA AL CODICE [] DEL PROGETTO ESECUTIVO

COLLEGAMENTO AUTOSTRADALE DALMINE - COMO - VARESE - VALICO DEL GAGGIOLO E OPERE AD ESSO CONNESSE
 CODICE CUP F11B9900079997
TRATTE B1, B2, C, D, TRAI13-14, GREENWAY
AS BUILT
 OPERE D'ARTE MAGGIORI
 PONTI E VIADOTTI
 PONTE SUL TORRENTE LURA
 SEZIONI TRASVERSALI

IDENTIFICAZIONE ELABORATO CODICE PROGETTO: F110719 VARESE	IMPRESA RAGGRUPPAMENTO TEMPORANEO IMPRESE: Mandatario: STRABAG A.G. Mandatario: GLF Grandi Lavori Fincori S.p.A. Mandatario: Impresa costruzioni Giuseppe Malturo S.p.A. Mandatario: STRABAG S.p.A.
CONCEDENTE CONCESSIONE AUTOSTRADALE DALMINE - VALICO DEL GAGGIOLO	PROGETTISTA - PROGETTO ESECUTIVO DI DETTAGLIO RAGGRUPPAMENTO TEMPORANEO PROGETTISTI: Mandatario: STRABAG A.G. Mandatario: GLF Grandi Lavori Fincori S.p.A. Mandatario: Impresa costruzioni Giuseppe Malturo S.p.A.
