



SEZIONE TRASVERSALE
SCALA 1:10

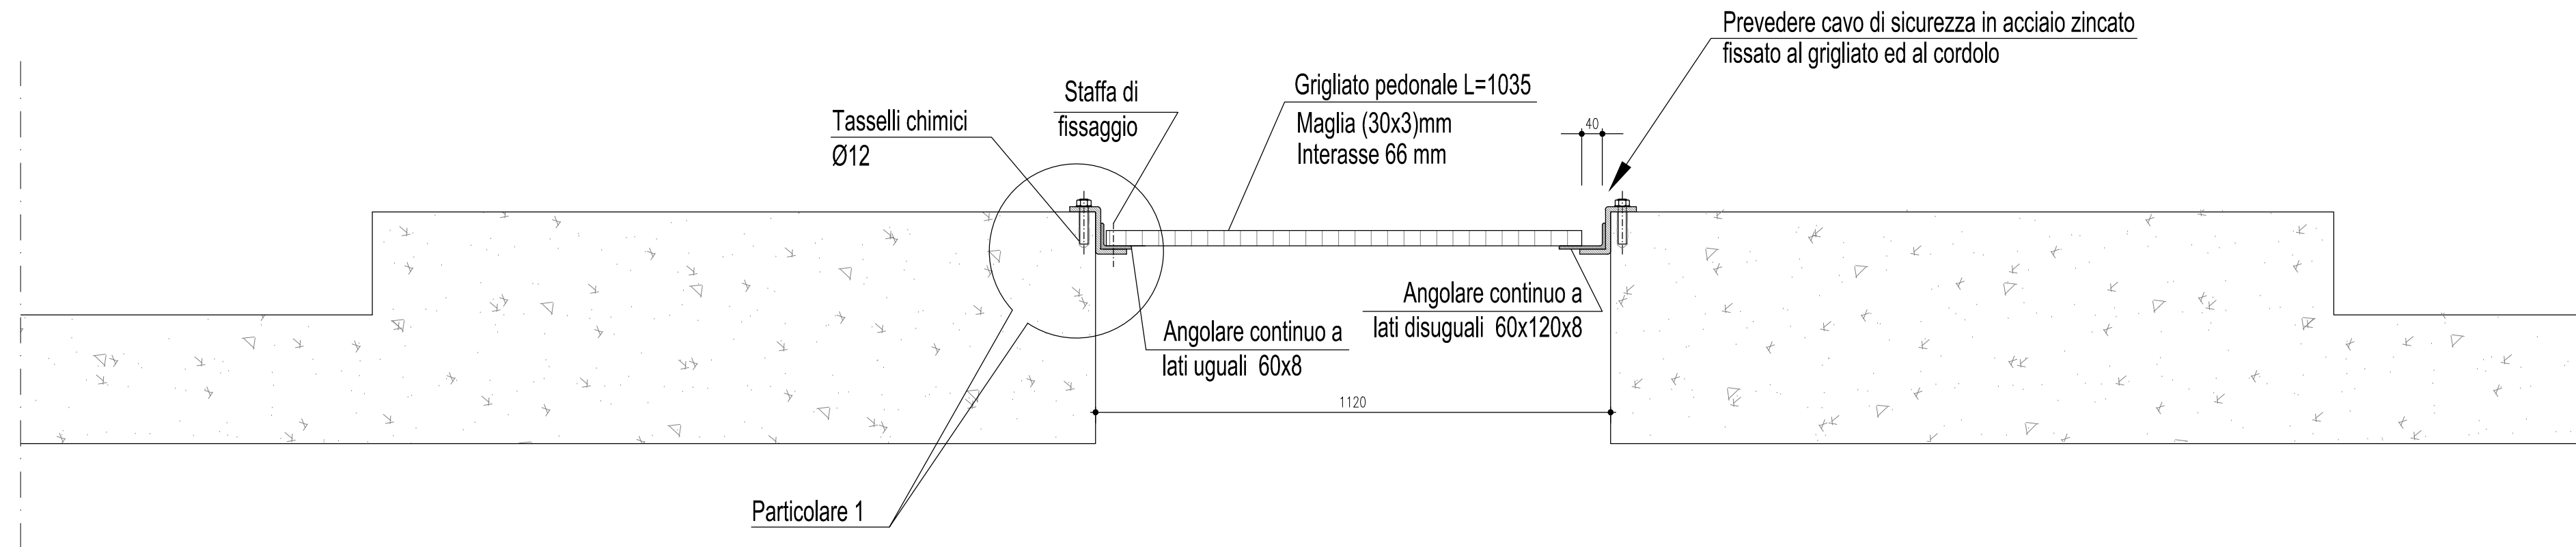


NOTA:
GLI ELEMENTI SONO IN ACCIAIO S355 PROTETTI
MEDIANTE ZINCATURA A CALDO REALIZZATA IN
CONFORMITA' CON LA NORMA UNI-ISO 1461

PARTICOLARE "1"
SCALA 1:5

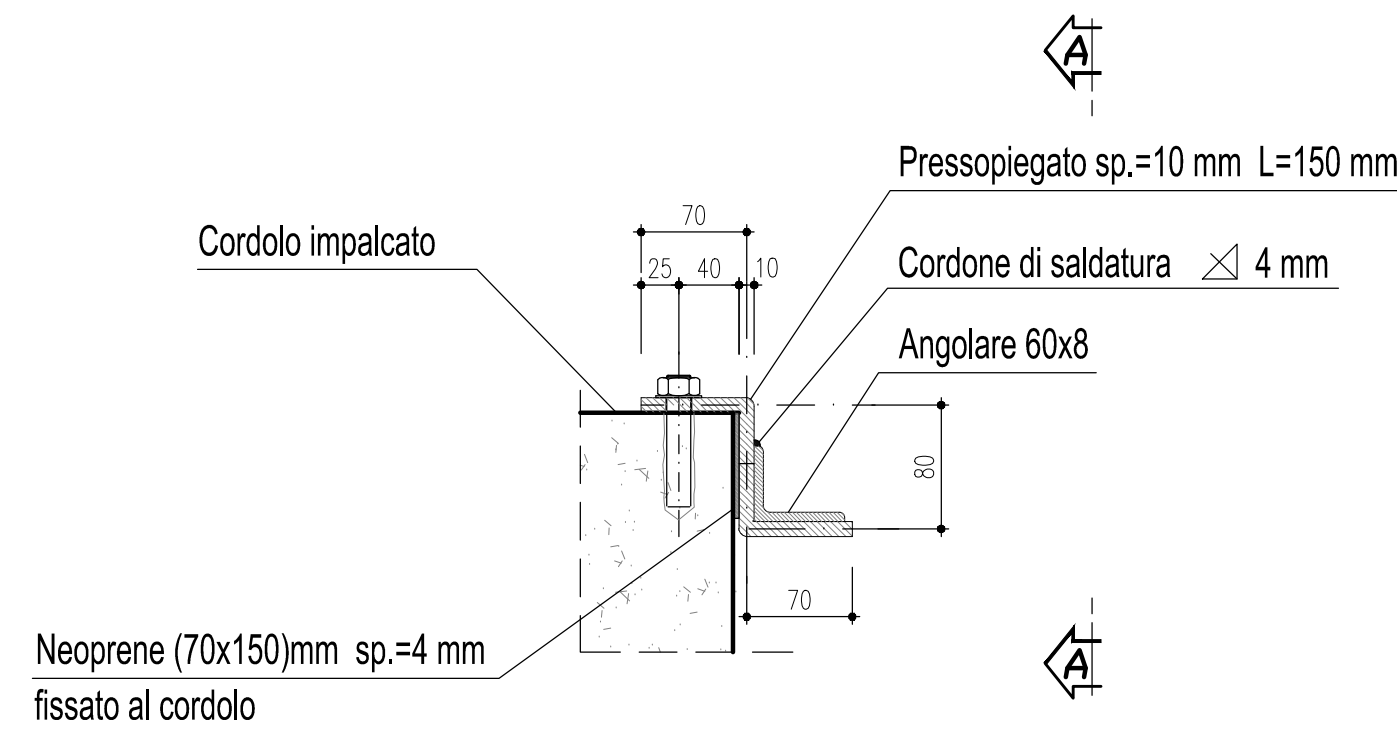

PROSPETTO A-A
SCALA 1:5

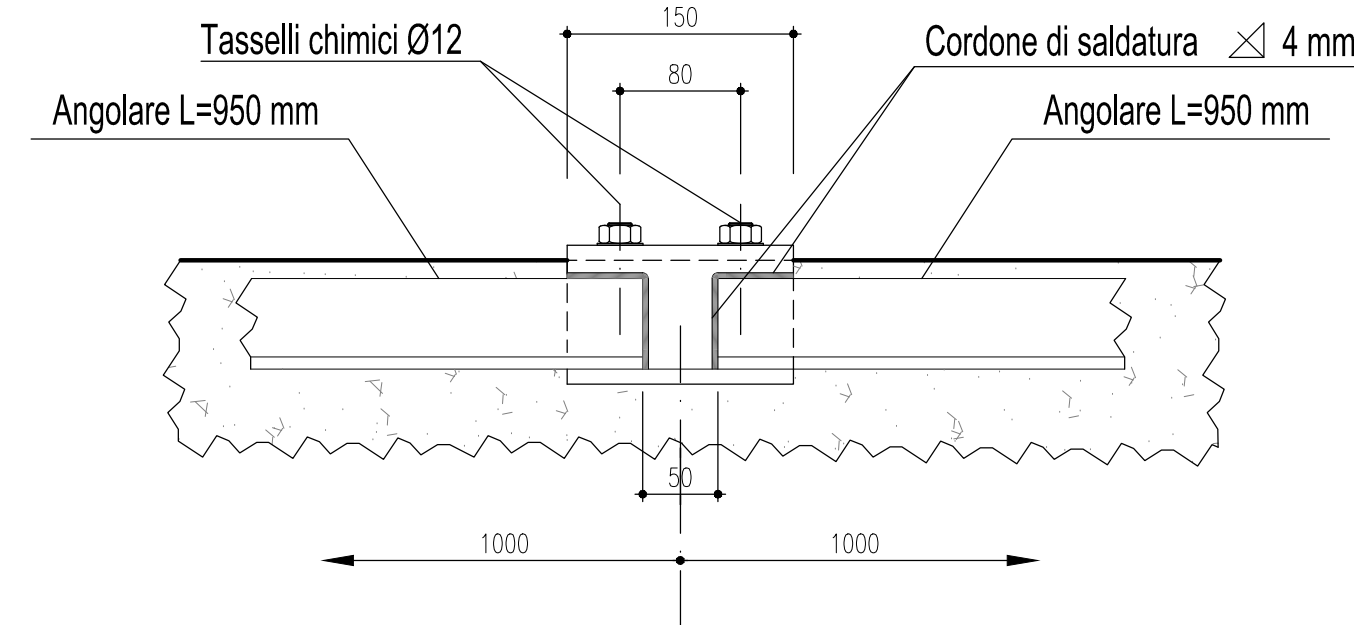

MATRICE DI REVISIONE

REV	DATA	DESCRIZIONE MODIFICA

N.B.: LA TAVOLA SOSTITUISCE QUELLA RELATIVA AL CODICE [] DEL PROGETTO ESECUTIVO

CONCESSIONARI AUTOSTRADALI LOMBARDE

COLLEGAMENTO AUTOSTRADALE
DALMINE - COMO - VARESE - VALICO DEL GAGGIOLO E OPERE AD ESSO CONNESSE
CODICE C.U.P. F11B06000270007
TRATTE B1, B2, C, D, TRVA13+14, GREENWAY
AS BUILT
TRATTA B1
OPERE D'ARTE
PARTE GENERALE
PONTI SU ASSE PRINCIPALE
GRIGLIATO - SEZIONE E PARTICOLARI COSTRUTTIVI

IDENTIFICAZIONE ELABORATO
CODICE PROGETTO: F00107B
WBS

FASE PROGETTUALE	LOTTO	ZONA	OPERA	TRATTO D'OPERA	AMBITO	TIPO ELABORATO	PROGRESSIVO	REVISIONE
A	1	ADX	GE001	0	OM	DD	001	ET

Scala: 1:5/1:10

DATA	DESCRIZIONE	REV
Geniale 2016	Emissione	E

RAGGRUPPAMENTO TEMPORANEO IMPRESE:

Mandatario	Mandante	Mandante	Mandante cooptata
STRABAG A.G.	GLF Grandi Lavori Fincosit S.p.A.	Impresa costruzioni Giuseppe Maltauro S.p.A.	STRABAG S.p.A.

RAGGRUPPAMENTO TEMPORANEO PROGETTISTI:

Mandatario	Mandante	Mandante	Mandante
3TI PROGETTI ITALIA	GP	ALBERTO CECCHINI	Arch. Salvatore Vermiglio

CONCEDENTE
CONCESSIONARIO
APPROVATO

ELABORAZIONE PROGETTUALE
PROGETTISTA:
3TI PROGETTI ITALIA S.p.A.

RESPONSABILE DI PROGETTO ED INCARICATO DELL'INTEGRAZIONE FRA LE VARIE PRESTAZIONI:
Ing. Alberto Cecchini

3TI ITALIA S.p.A.
DIRETTORE TECNICO
Ing. Stefano Luca Passati
Ordine degli Ingegneri
Provincia di Roma n. 20809

Redatto: Di Sanzo
Verificato: Di Iulo
Approvato: Passati