


SISTEMA DI RACCOLTA ACQUE GIUNTI DI DILATAZIONE - PONTE LURA

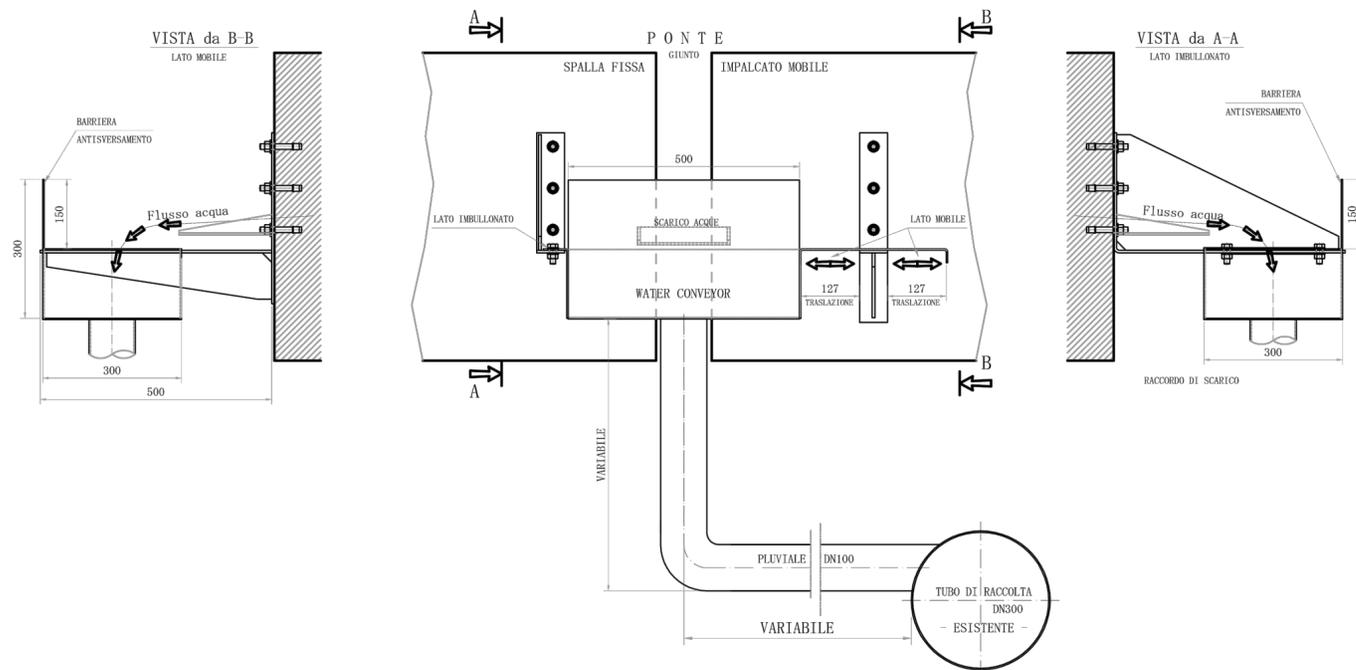

MATRICE DI REVISIONE

REV	DATA	DESCRIZIONE MODIFICA

N.B.: LA TAVOLA SOSTITUISCE QUELLA RELATIVA AL CODICE [E] DEL PROGETTO ESECUTIVO

**COLLEGAMENTO AUTOSTRADE**  
**DALMINE - COMO - VARESE - VALICO DEL GAGGIOLO E OPERE AD ESSO CONNESSE**  
 CODICE C.U.P. F11B06000270007  
**TRATTE B1, B2, C, D, TRVA13+14, GREENWAY**  
**AS BUILT**  
**TRATTA B1**  
**OPERE D'ARTE**  
**PARTE GENERALE**  
**SISTEMI INTEGRATIVI DI RACCOLTA ACQUA**  
**A PROTEZIONE ELEVAZIONI OPERE D'ARTE**

<b>IDENTIFICAZIONE ELABORATO</b> CODICE PROGETTO: F00107B WBS	<b>IMPRESA</b> <b>RAGGRUPPAMENTO TEMPORANEO IMPRESE:</b> <table style="width: 100%; text-align: center;"> <tr> <td>Mandatario</td> <td>Mandante</td> <td>Mandante</td> <td>Mandante cooptata</td> </tr> <tr> <td>STRABAG A.G.</td> <td>GLF Grandi Lavori Fincosit S.p.A.</td> <td>ICM S.p.A.</td> <td>STRABAG S.p.A.</td> </tr> </table>	Mandatario	Mandante	Mandante	Mandante cooptata	STRABAG A.G.	GLF Grandi Lavori Fincosit S.p.A.	ICM S.p.A.	STRABAG S.p.A.										
Mandatario	Mandante	Mandante	Mandante cooptata																
STRABAG A.G.	GLF Grandi Lavori Fincosit S.p.A.	ICM S.p.A.	STRABAG S.p.A.																
<table border="1" style="width: 100%; text-align: center;"> <tr> <th>FASE PROGETTUALE</th> <th>LOTTO</th> <th>ZONA</th> <th>OPERA</th> <th>TRATTO D'OPERA</th> <th>AMBITO</th> <th>TIPO ELABORATO</th> <th>PROGRESSIVO</th> <th>REVISIONE</th> </tr> <tr> <td>A</td> <td>1</td> <td>A0X</td> <td>GE000</td> <td>0</td> <td>OM</td> <td>DD</td> <td>003</td> <td>E_01</td> </tr> </table>	FASE PROGETTUALE	LOTTO	ZONA	OPERA	TRATTO D'OPERA	AMBITO	TIPO ELABORATO	PROGRESSIVO	REVISIONE	A	1	A0X	GE000	0	OM	DD	003	E_01	
FASE PROGETTUALE	LOTTO	ZONA	OPERA	TRATTO D'OPERA	AMBITO	TIPO ELABORATO	PROGRESSIVO	REVISIONE											
A	1	A0X	GE000	0	OM	DD	003	E_01											
Scala: Varie <table border="1" style="width: 100%;"> <tr> <th>DATA</th> <th>DESCRIZIONE</th> <th>REV</th> </tr> <tr> <td>Febbraio 2016</td> <td>Emissione</td> <td>E</td> </tr> <tr> <td>Giugno 2018</td> <td>Seconda Emissione</td> <td>E_01</td> </tr> </table>	DATA	DESCRIZIONE	REV	Febbraio 2016	Emissione	E	Giugno 2018	Seconda Emissione	E_01	<b>PROGETTISTA - PROGETTO ESECUTIVO DI DETTAGLIO</b> <b>RAGGRUPPAMENTO TEMPORANEO PROGETTISTI:</b> <table style="width: 100%; text-align: center;"> <tr> <td>Mandatario</td> <td>Mandante</td> <td>Mandante</td> <td>Mandante</td> </tr> <tr> <td>3TI PROGETTI ITALIA INGEGNERIA INTEGRATA S.p.A.</td> <td>GP Ingegneria - GESTIONE PROGETTI DI INGEGNERIA</td> <td>3TI</td> <td>Arch. Salvatore Vermiglio</td> </tr> </table>	Mandatario	Mandante	Mandante	Mandante	3TI PROGETTI ITALIA INGEGNERIA INTEGRATA S.p.A.	GP Ingegneria - GESTIONE PROGETTI DI INGEGNERIA	3TI	Arch. Salvatore Vermiglio	
DATA	DESCRIZIONE	REV																	
Febbraio 2016	Emissione	E																	
Giugno 2018	Seconda Emissione	E_01																	
Mandatario	Mandante	Mandante	Mandante																
3TI PROGETTI ITALIA INGEGNERIA INTEGRATA S.p.A.	GP Ingegneria - GESTIONE PROGETTI DI INGEGNERIA	3TI	Arch. Salvatore Vermiglio																
<b>CONCEDENTE</b> CONCESSIONARI AUTOSTRADALI LOMBARDE	<b>RESPONSABILE DI PROGETTO ED INCARICATO DELL'INTEGRAZIONE FRA LE VARIE PRESTAZIONI:</b> Ing. Alberto Cecchini																		
<b>CONCESSIONARIO</b> Autostrada Pademontana Lombarda Direttore Tecnico: Ing. Giuseppe Sambo Referente Tecnico: Arch. Giovanni Cannito	<b>ELABORAZIONE PROGETTUALE</b> <b>PROGETTISTA:</b> 3TI PROGETTI ITALIA S.p.A. <b>3TI ITALIA S.p.A.</b> DIRETTORE TECNICO Ing. Stefano Luca Possati Ordine degli Ingegneri Provincia di Roma n. 20809																		
<b>APPROVATO</b> Autostrada Pademontana Lombarda Il Direttore dei Lavori: Ing. Francesco Domonico																			
Redatto: Musumeci	Verificato: Di Iullo																		
Approvato: Possati																			